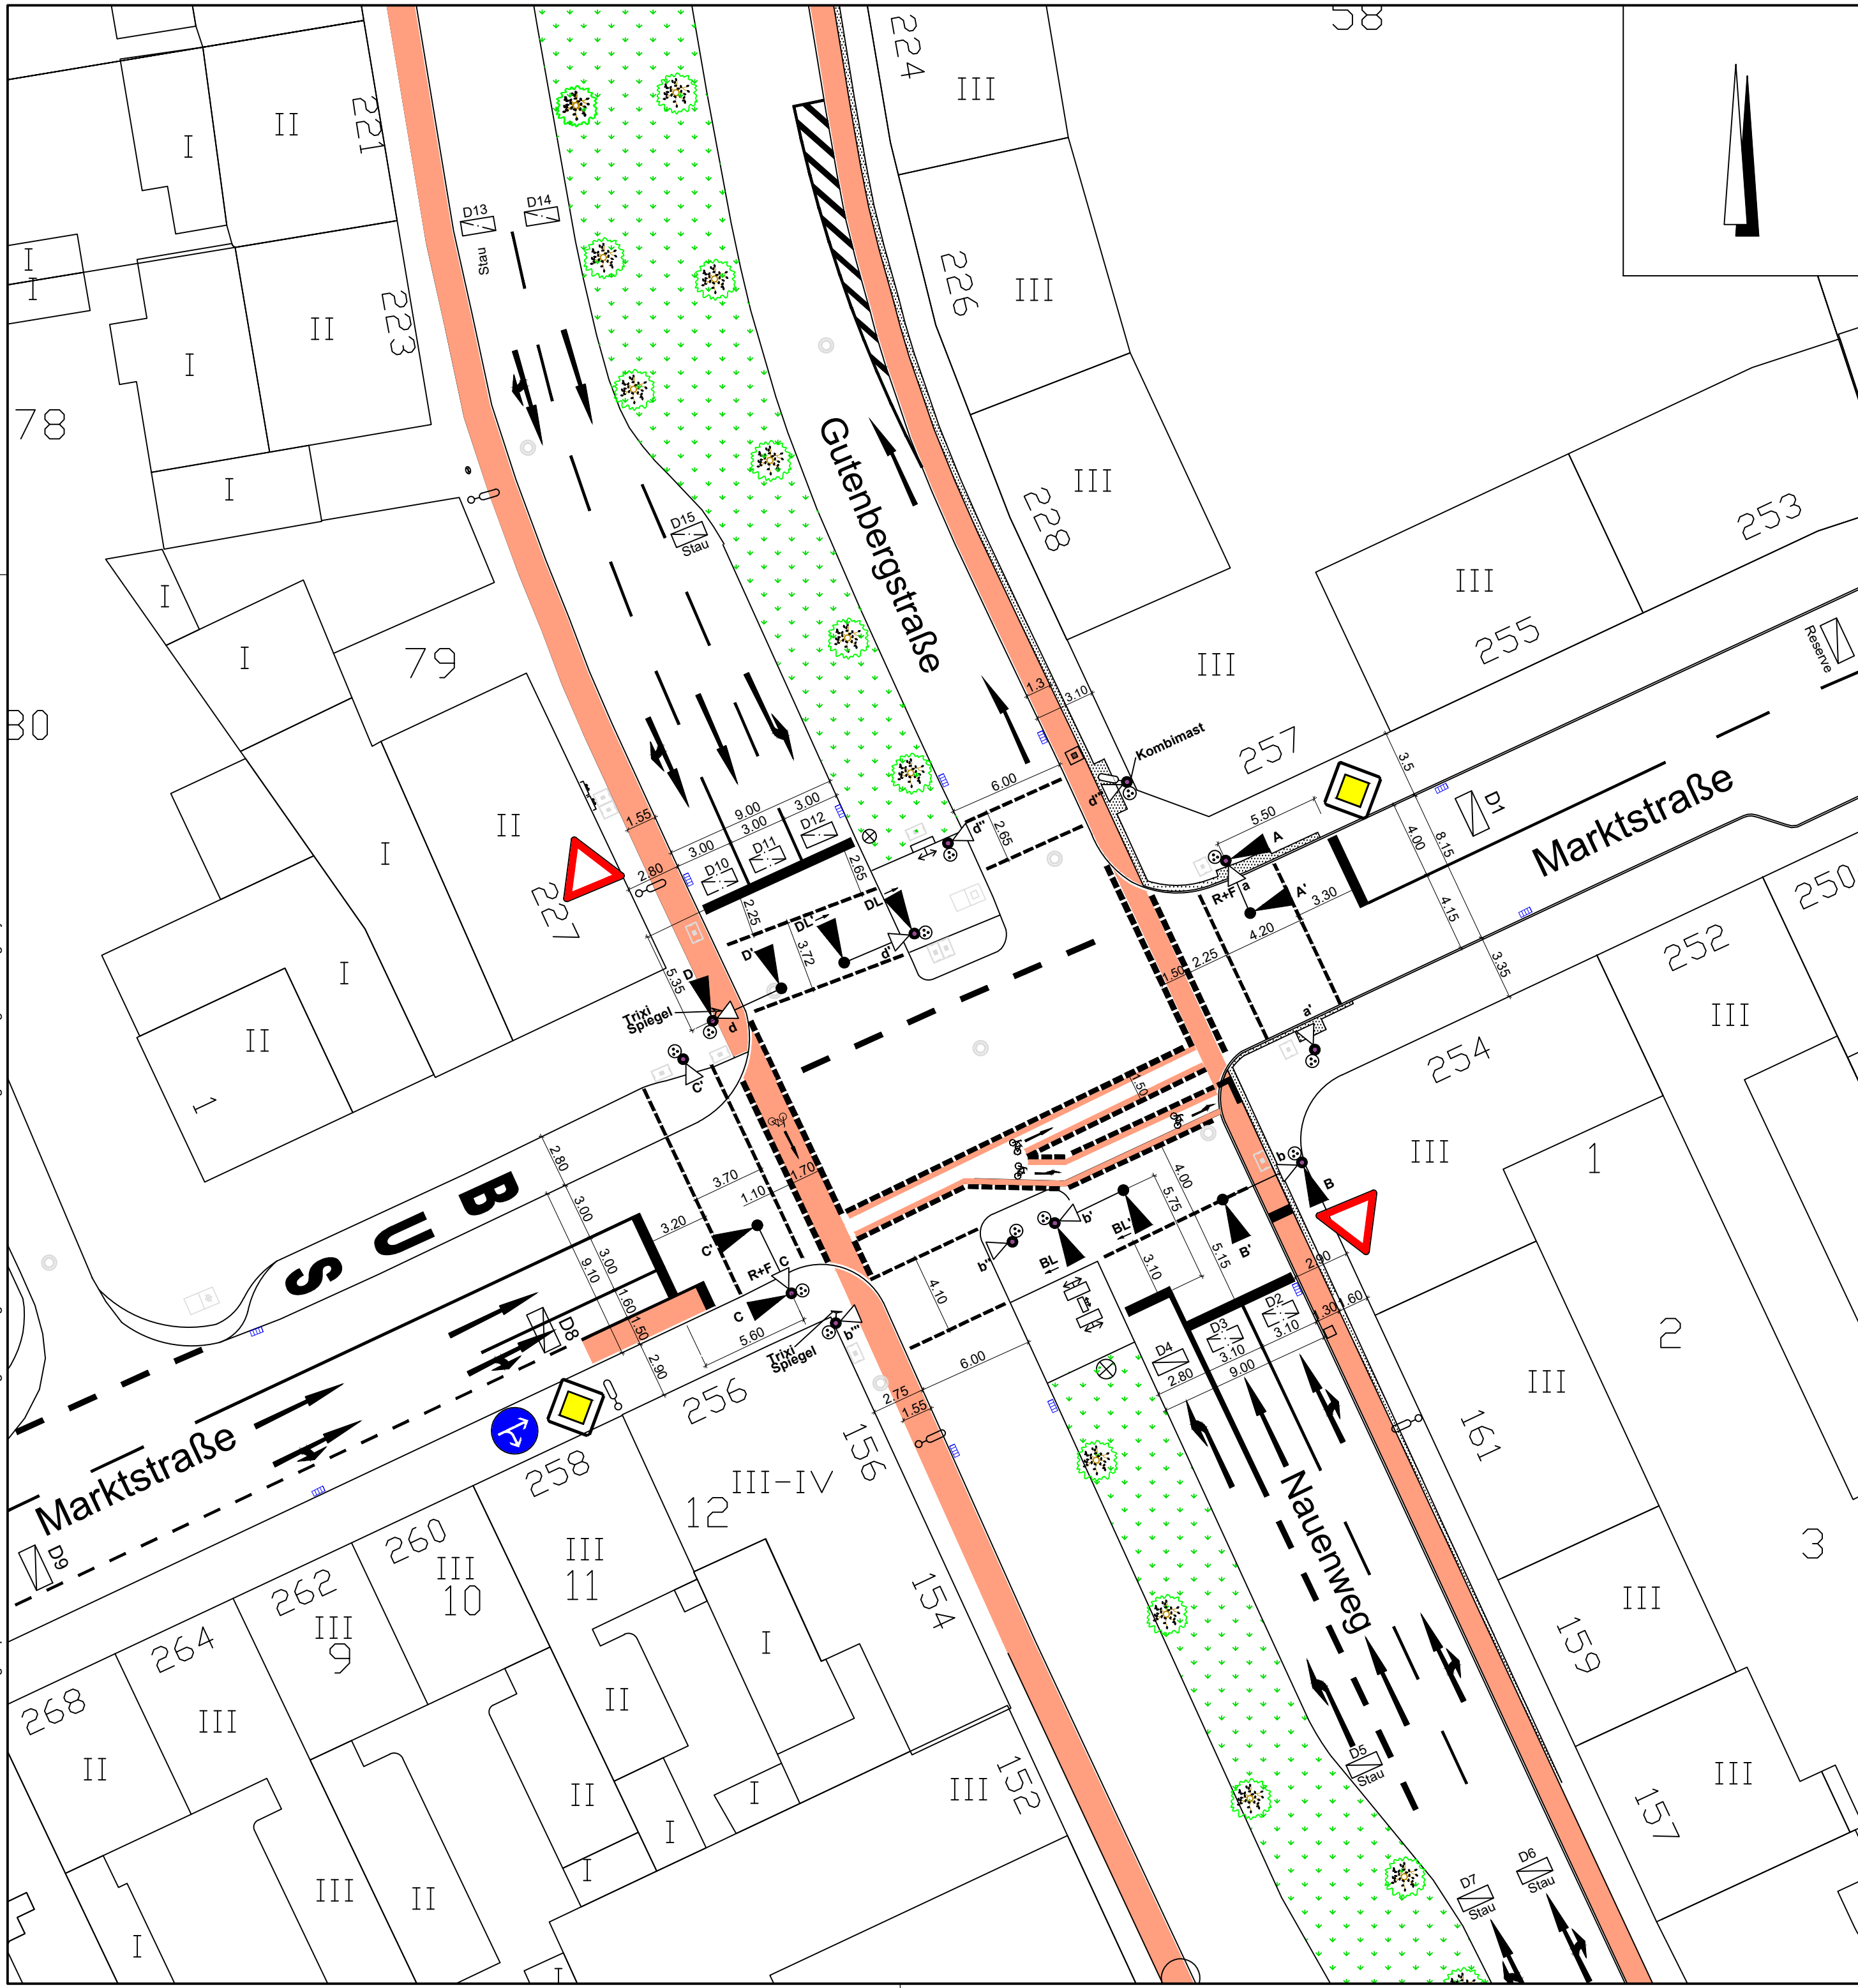


Stand: 05.02.2025 Datei: ...\\Autocad und Planung\\Ampeln LSA DWGs\\K65 Marktstraße - Nauenweg - Gutenbergstraße.dwg Layout: A2



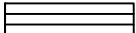
Legende:

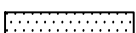
-  Radweg

 Geh- und Radweg

 Rinne

 Grünfläche

 Rippenplatte 30 / 30 / 8 weiß

 Noppenpflaster 10/20/8 weiß

 Begleitstreifen, anthrazit

 vorh. Beleuchtung, Laterne

 Haltelinie, b=0,5m

 Breitstrich, b=0,25m

 Schmalstrich, b=0,12m

 Fußgängerfurt, b=0,12m

 Radfahrerfurt, b=0,25m

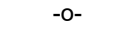
 Absenkung

 Rampenformsteine

 Markierungsnägel

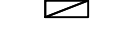
 Umlaufgitter
-  Ablauf

 Grat od. Kehle

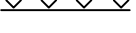
 Hochpunkt

 Abspannmast

 Koppelspule

 Induktionsschleife

 Stolpersteine, 9cmx9cm

 Zaun

 Verkehrsschilder

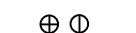
 Blindensignalgeber akustisch/taktil

 LSA

 Videodetektion

 FG- Anforderung

 Schachdeckel

 vorh. Schieber / Hydranten

 Verteilerkasten

 Baum

c			
b			
a			
Index	Änderung	Datum	Name
Auftraggeber und Planverfasser:			
 KBK Kommunalbetrieb Krefeld		Anstalt des öffentlichen Rechts Ostwall 175 47798 Krefeld Tel.: 02151 3660 4501 Fax: 02151 3660 4515 kommunalbetrieb@krefeld.de	
Projektleitung:		Fachabteilung:	Bereichsleitung:
Krefeld, den _____		Krefeld, den _____	Krefeld, den _____
Projekt: Kreuzung Marktstr. / Nauenweg - Gutenbergstr. (K65)			
Bereich: B1 Planen und Bauen			Projekt Nr.:
Fach- abteilung: B1 - 30 Verkehrstechnik			
Planinhalt: Signallageplan			
Leistungsphase: Bestandsplan HOAI Nr.:			
Wasserschutzzone: -		Bearbeitet: T. Beyer	
Grundwasserstand: -		Gezeichnet: R. Wegener	
Landschaftsschutz-/ Naturschutzgebiet: -		Plannummer: K 65	
Höhenbolzen: Nr. _____ Höhe: _____		Maßstab: 1 : 250	Koordinatensystem: UTM / ETRS89
Straße: _____			
Nr. _____ Höhe: _____		Datum: 28.06.2024	Format: A2
Straße: _____			