

Absteckplan

zur

neuen Talbrücke über die Wupper bei Elberfeld-Sonnborn.

Flur 268.

Germerzhagen
Karl

Hibj, Gustav
Landwirt in Lübeck.

2

72

1

6

Schmiede

Hauptstrasse

Randzeichnung I.

Flur 431.

11 Pastorat zu Sonnborn.

Königstrasse.

Wupper-Fluss.

Flur 273.


Neubaus, Karl

Randzeichnung II.

Flur 274.

St. 1:500.

Abgesteckt u. angefertigt: Loebe, L.B.D. 6.12.11

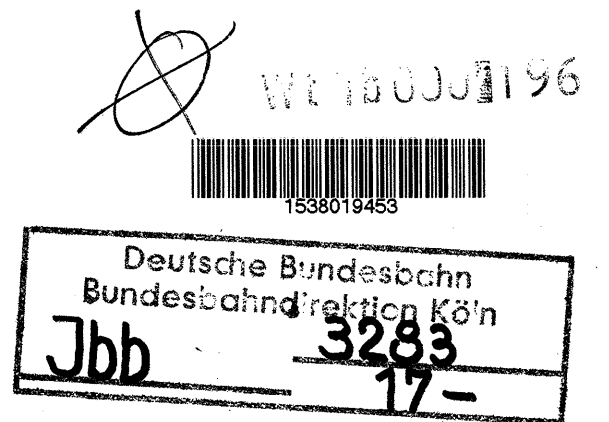

Aufgestellt:

Elberfeld, den 2ten Dezember 1911

Königliche Eisenbahndirektion:

12.1911

Handwritten notes and signatures at the bottom right.