




Schnitt 4-4

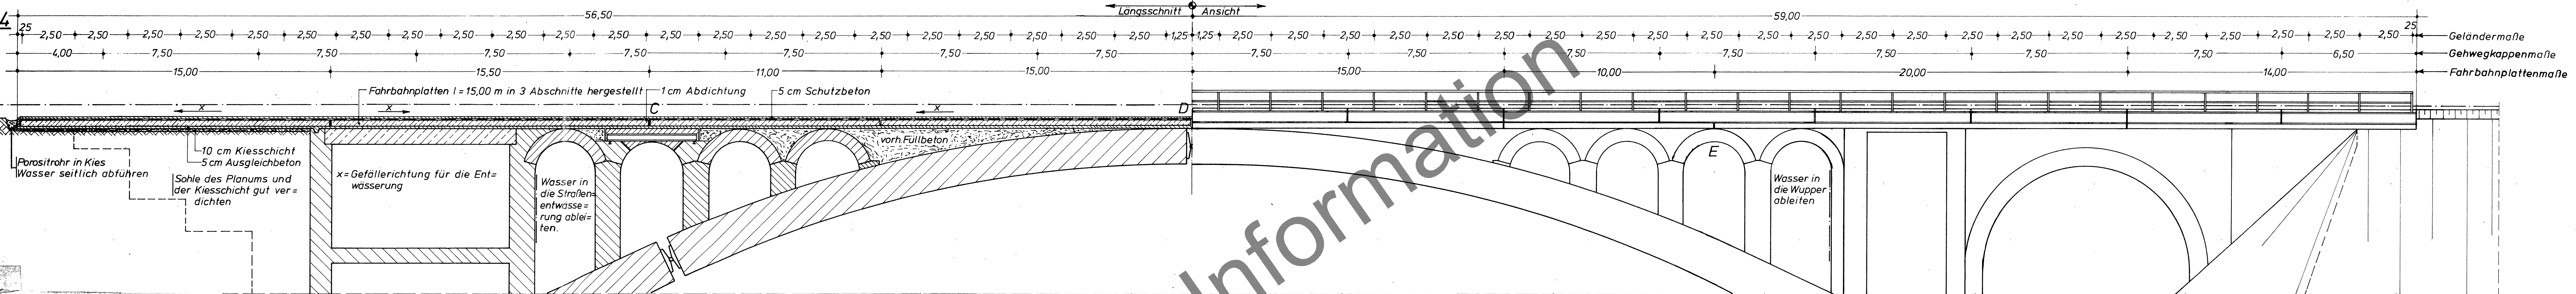


Schnitt

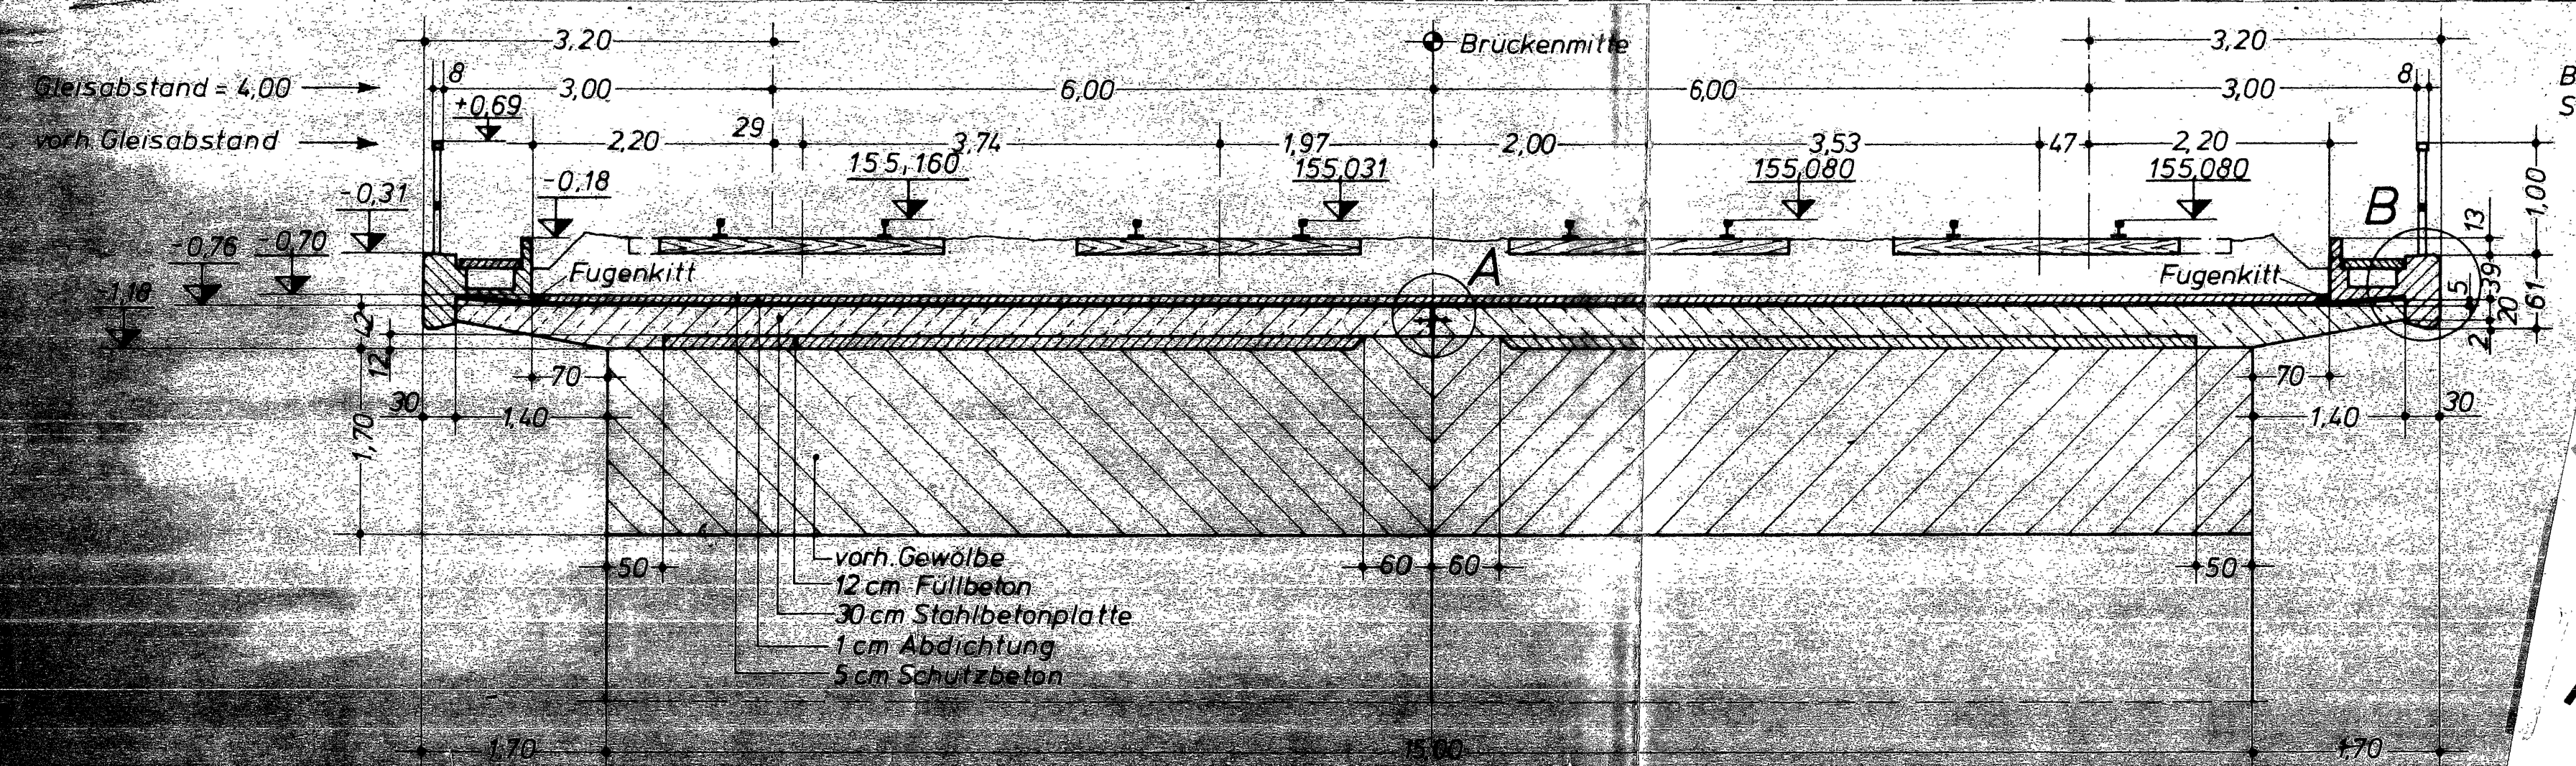


Lageplan

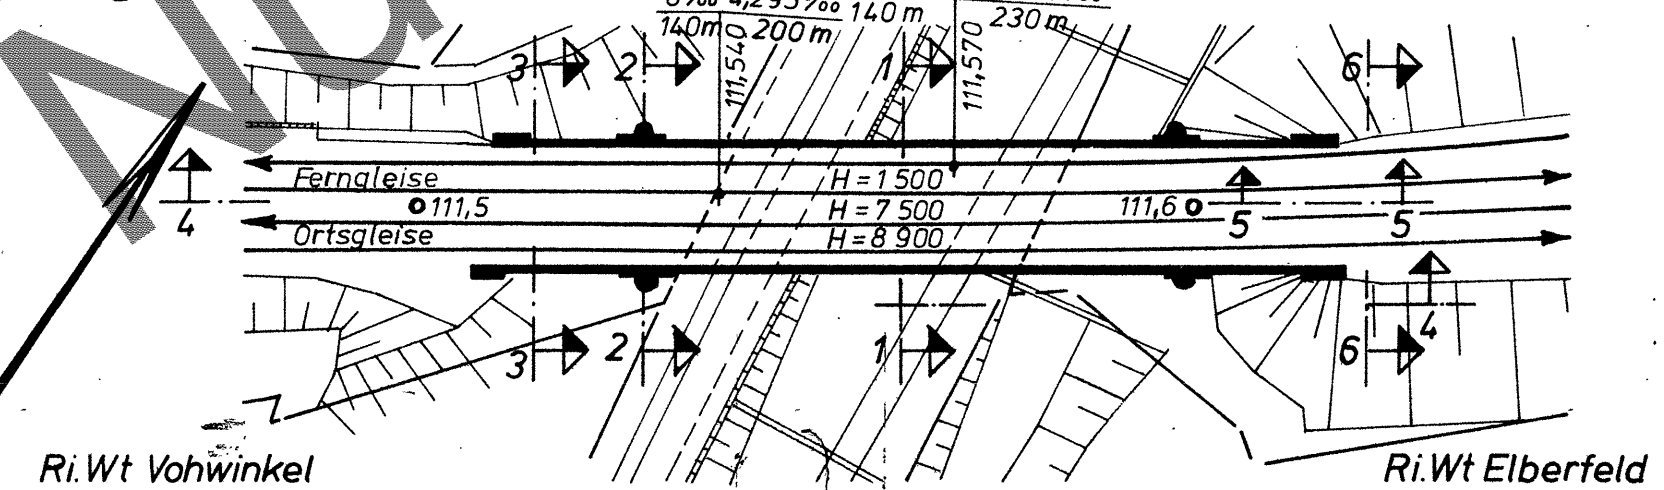

Schnitt 5-5

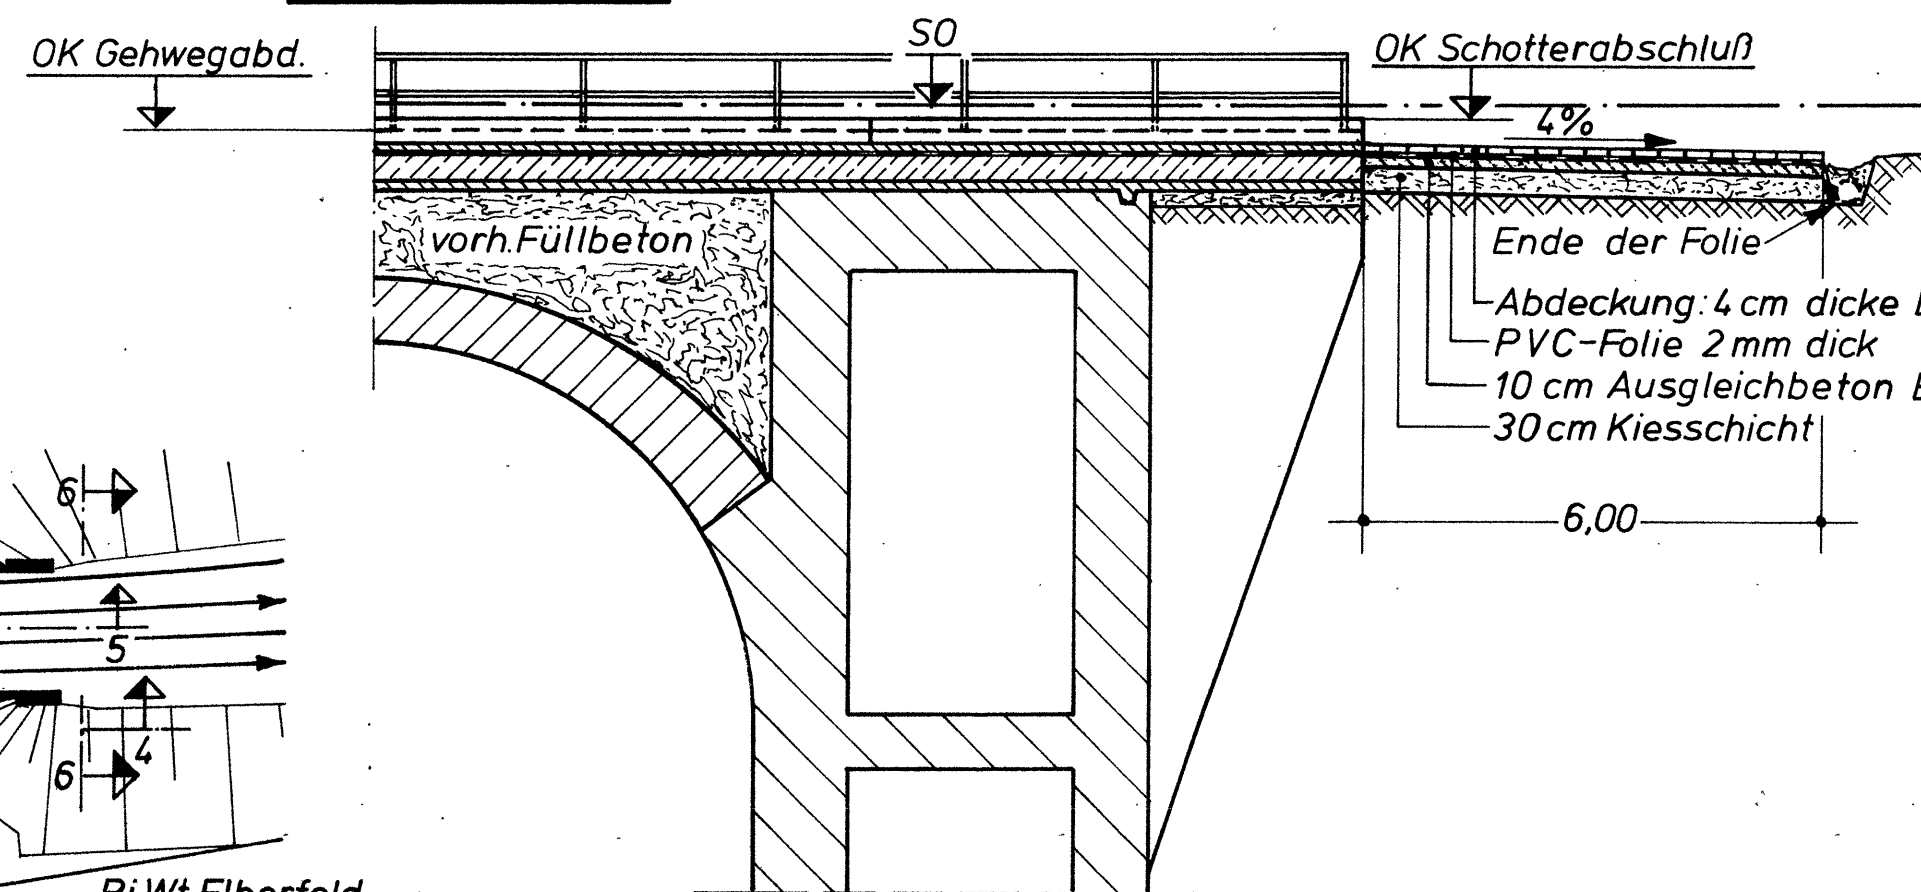

Schnitt 6-6 vorhandene Gleislage eingezeichnet Vorentwurf

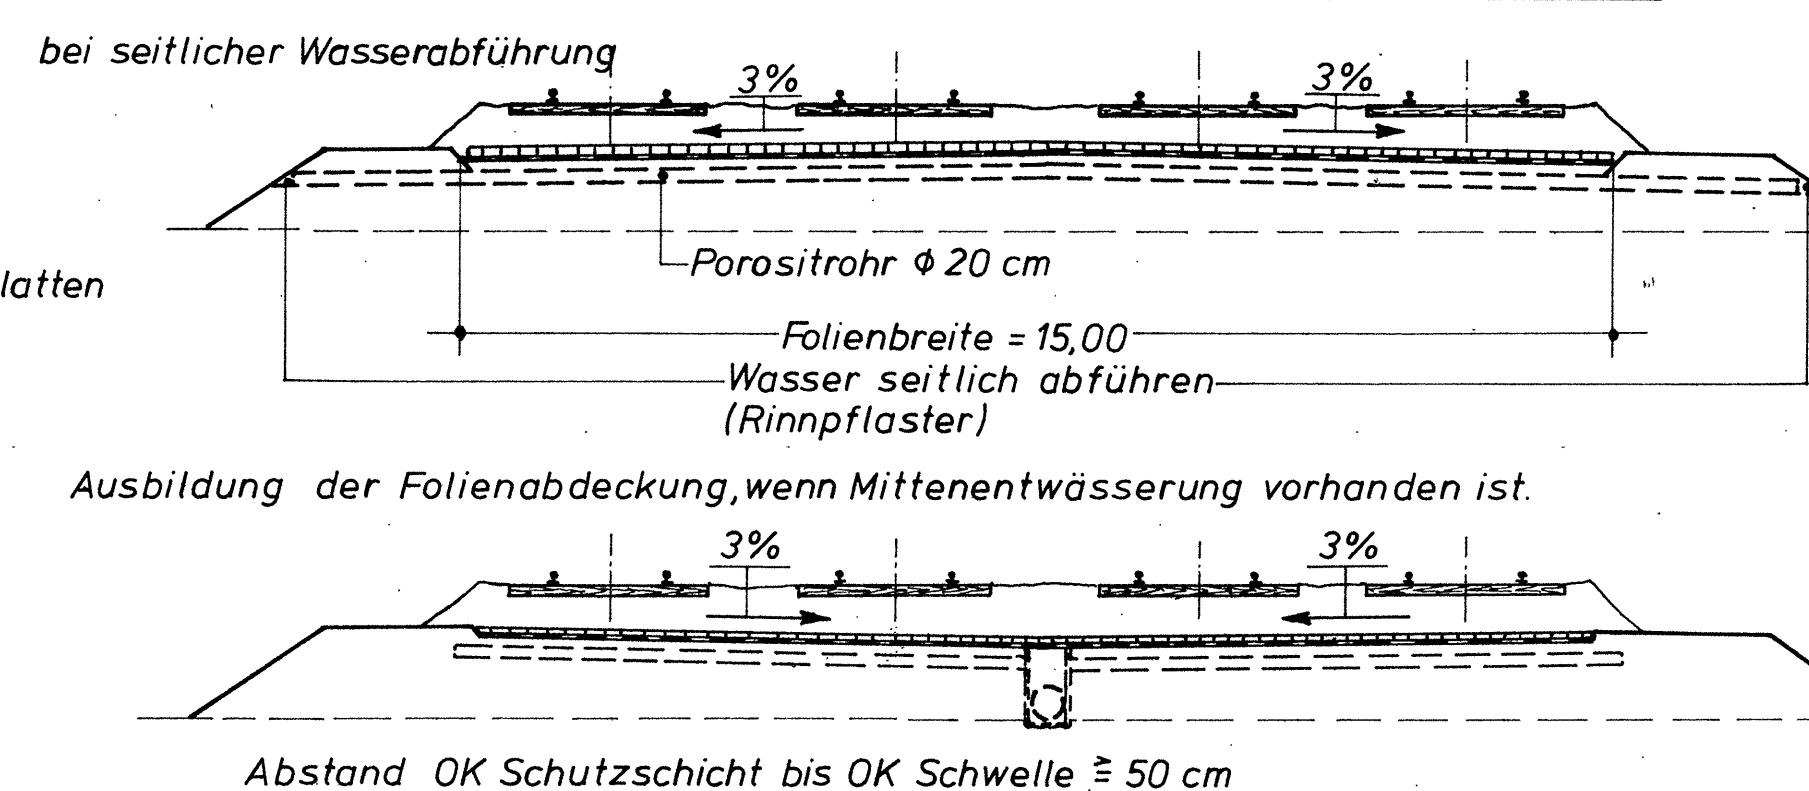

Jbb

13929  
17-

Nr. Änderungen bzw. Ergänzungen				Tag	Name
Bearbeitet im Auftrag der Deutschen Bundesbahn				den. 19	
Die Übereinstimmung der Zeichnung mit der Ausführung bestätigt:				den. 19	
für den Auftragnehmer:				für die DB:	
geprüft in Bezug auf				aufgestellt	gezeichnet
Statik				BD	den. 1975
Konstr.				Köln	den. 1975
Schweiß				Dez 48 T 55	
Maßstab				Eisenbahnbrücke über die Wupper	
1:100				Brücke Nr. 10254.0; km: 111,564	
(1:200)				Str.: Neuß - Holzwickede	
(1:1000)				Fahrbahnerneuerung	
				-Übersicht- Längsschnitt -	
nicht Zutreffendes ist zu streichen				Ausgabe vom	
				Ersatz für	
				Ursprung	