

AUSFÜHRUNGSZEICHNUNG

Diese Zeichnung ist keine Montagezeichnung gemäß VOB Teil C.

Alle Maße und Angaben sind an Ort und Stelle zu überprüfen und ggf. die Änderungen vor Ausführung der Arbeiten mit der Bauleitung abzustimmen.

Grundlagen der Ausführung:

- das Leistungsverzeichnis
- anerkannte Regeln der Technik
- Auflagen gemäß Bauschein, Brandschutzgutachten, Sicherheitsvorschriften
- Technische Regeln


Abstimmung:

Vor Montagebeginn muss die Trassenführung aller beteiligten Gewerke abgestimmt sein und in die Montageplanung auf Grundlagen der aktuellen Architektenpläne eingearbeitet werden.

Bauwerk:	Klimatisierung Bibliothek der HSH		INDEX:	Attribut
	Markter Allee 76-78 59063 Hamm	Hochschule Hamm-Lippstadt		
Bauherr:	Markter Allee 76-78 59063 Hamm			
Zeichnung:	AUSFÜHRUNGSPLANUNG Strangschema			
	Modell			
Zeich.-Nr.:	1853.5.51.	Gewerk		
	Datum:		Name:	
gezeichnet:	gezeichnet Datum		30	
geprüft:	geprüft Datum		P/W	

a	02.07.20	SK	Revisionsstand	
		Datum	Name	Änderung

REVISIONSZEICHNUNG

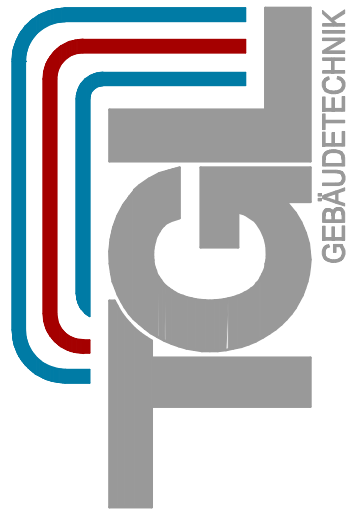

TGL GmbH • Heizung Klima Sanitär
Rigaer Straße 13
59557 Lippstadt
Tel.: 02941/977286-0
Fax: 02941/977286-23
E-Mail: info@tql-lippstadt.de

Bauvorhaben
Klimatisierung Bibliothek der HSHL
Marker Allee 76-78, 59063 Hamm

Strangschema Kälte

Komm.-Nr.	Datum	Maßstab	Gezeichnet	Zeichn.-Nr.
190070	16.01.20	/	SK	190070/99/08/01

RUKN

