



Projektnummer:

Vergabenummer:

Bestellnummer:


Anlage Lageplan und Grundstücksangaben

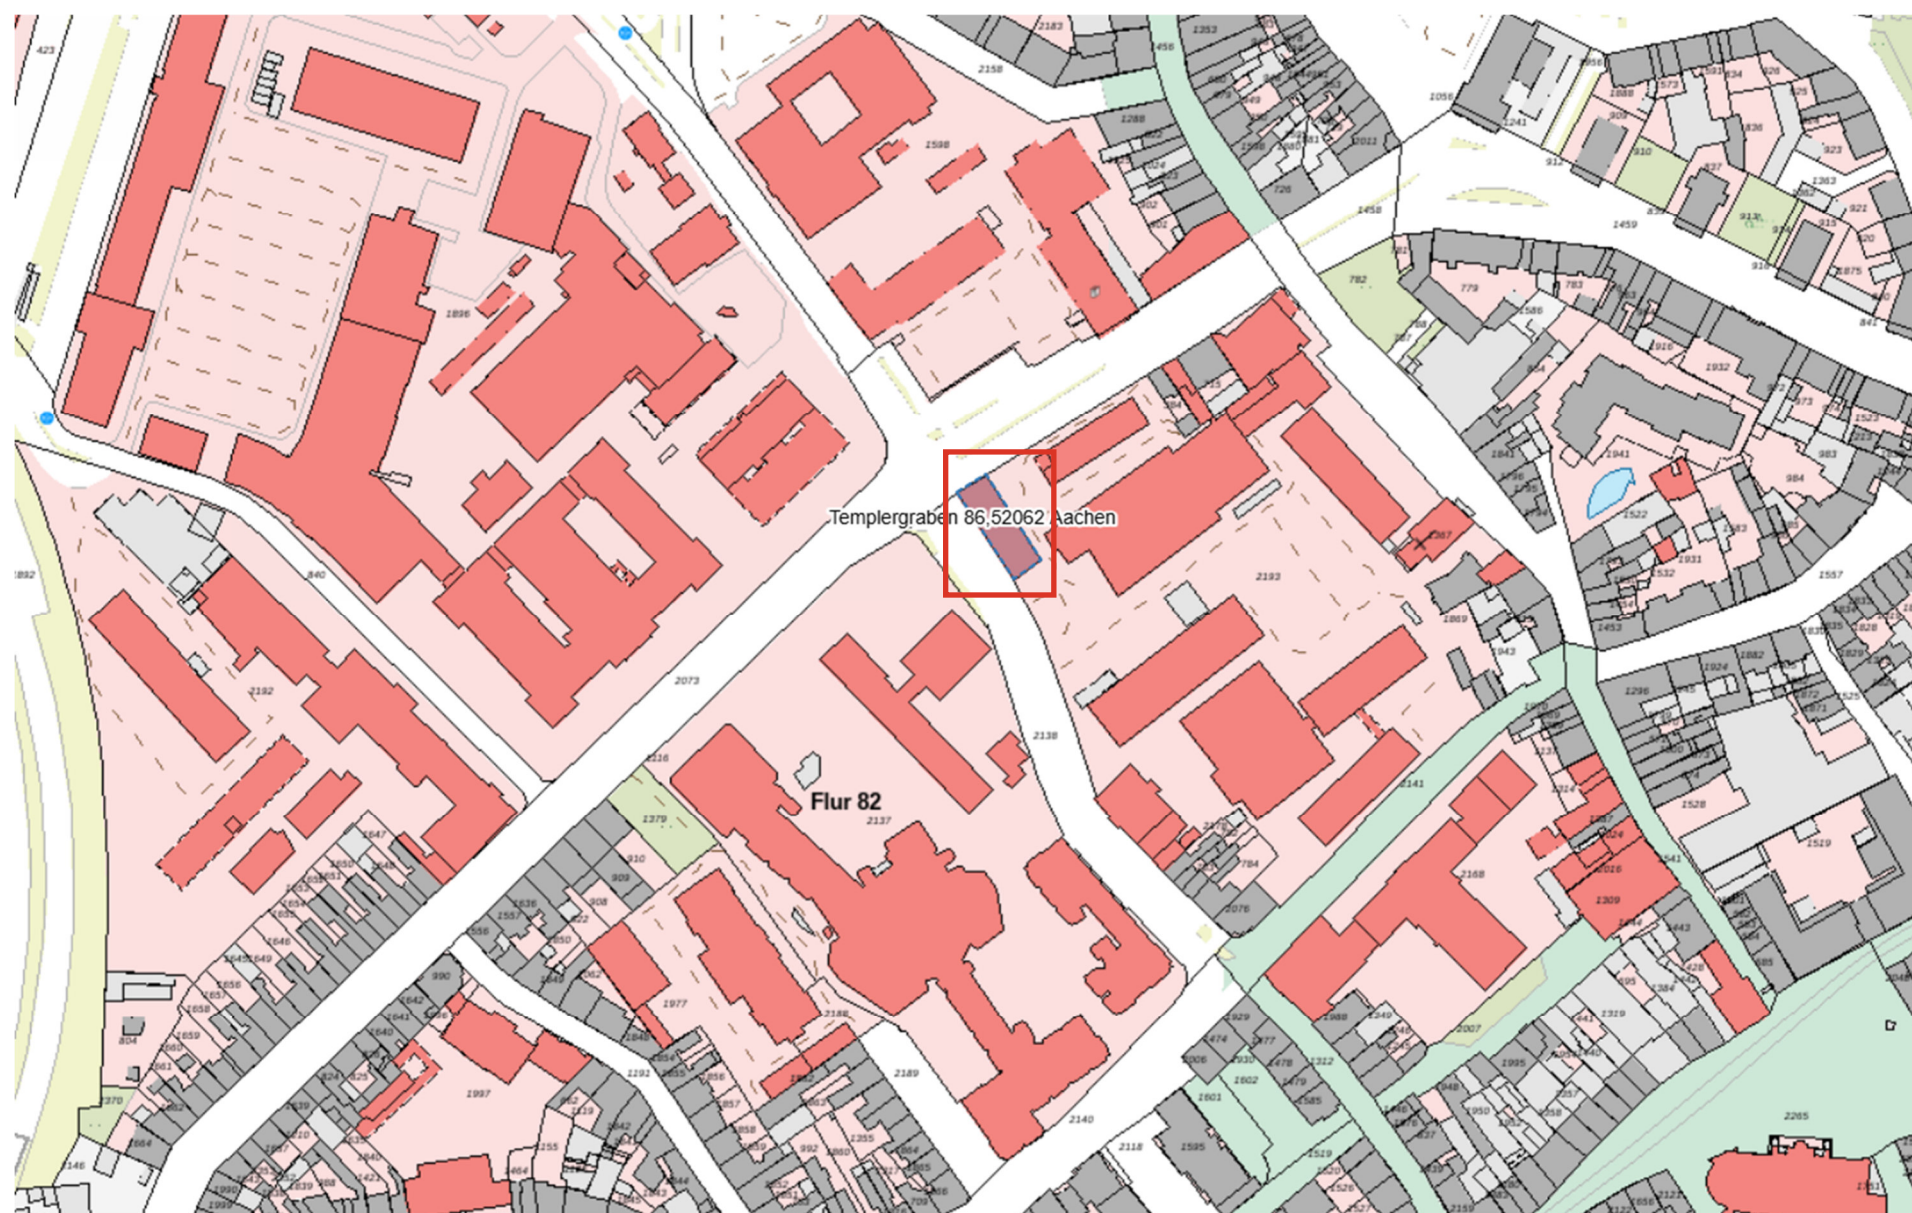

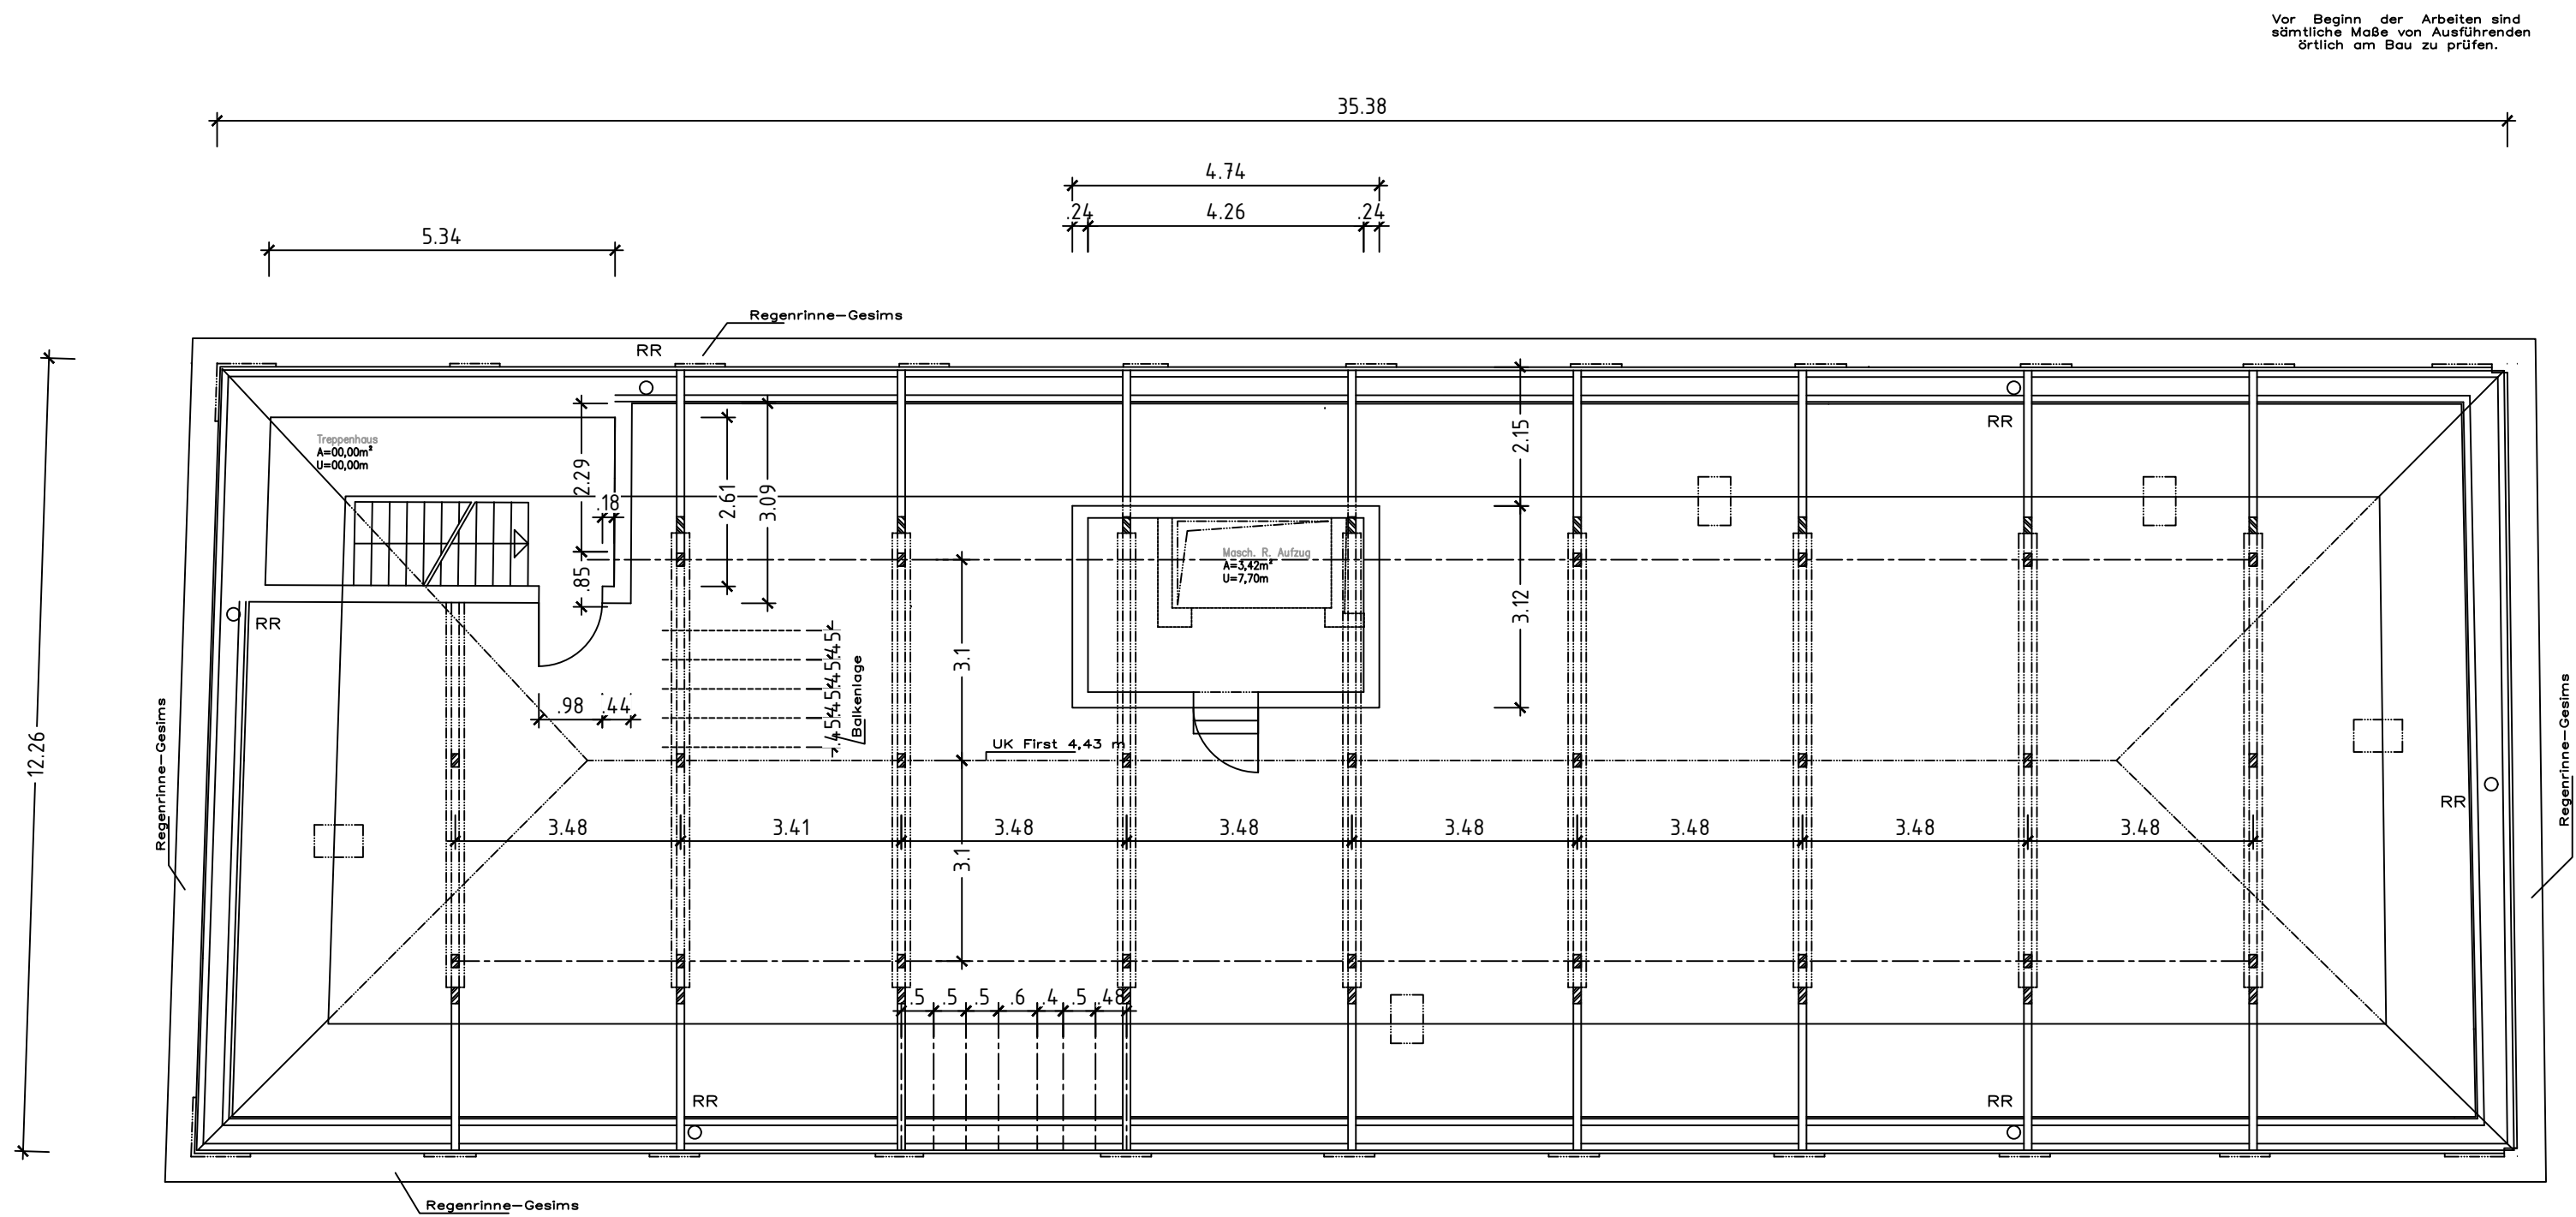

				05
				04
				03
				02
2021-02-24	KOU		Datenabgleich RWTH/BLB, CAD-Datenbearbeitung	01
Datum:	Bearbeiter(in):	geprüft:	Vermerk:	Index:



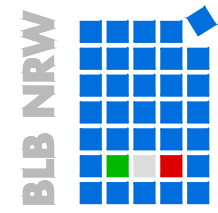

**Bau- und Liegenschaftsbetrieb NRW
Aachen**

Mies-van-der-Rohe-Straße 10
D - 52074 Aachen
Telefon: +49 241 43510 - 100
Telefax: +49 241 43510 - 198
E-Mail: ac.poststelle@blb.nrw.de
Internet: www.blb.nrw.de

Nutzer / Mieter(in):

BESTANDSZEICHNUNG

Wirtschaftseinheit / Liegenschaft: **RWTH Aachen**
WE2112
Wirtschaftseinheitsnummer
Objekt/Bauwerk/Gebäude: **Eilfschornsteinstr., Templergraben**
GE0002(RWTH:1190)
Objekt-Bauwerks-/Gebäude-Nr

Wirtschaftseinheits- / Liegenschaftsbezeichnung
Backsteingebäude, Verwaltung
Templergraben 86, 52062 Aachen
Objekt-Bauwerks-/Gebäudebezeichnung

Planbezeichnung/Darstellung		Bauteil / Trakt:	
Grundriss		Geschoss /	
Dachgeschoss		Anlage: 04	
Planschlüssel		Planinhalt: Grundriss	

Dateipfad: T:\ACIBM_L_100_BML_MA\Richter\WE2112(Kopie von ZABEL)			
Modell-Name: DG		Plottstiltabelle: NRW_SW-100.stb	
Layout-Name: A1_M100		Planart: Bestand	
Gezeichnet: 2003/Rothkopf		Fachbereich: (A) Hochbau	
Blatt-Nr.: 1996		Blatt-Nr.: 01	
Bestand am:		Blattgröße: ISO full bleed A1 (594.00 x 841.00 mm)	
		Plotdatum: 23 April 2026 10:30	
		Index: 01	



Legende :

1 Gefahrenstelle : Hier löst sich das Gesimsband aus dem Verband

Gesimsband aus Putz. Muß aufgrund der Vielzahl der Risse überprüft werden.

Gesimsband aus Steinputz. Ist in Gänze zu Sanieren - zu restaurieren.

Pilasterkapitelle aus Steinputz. Diese sind in Gänze zu restaurieren.

Blausteinbereiche. Diese sind stark geschädigt und in einem sehr schlechten Erhaltungszustand.

Brüstungsbereiche. Diese sind teilweise stark geschädigt. Alle Bereiche müssen auf ihre Standfestigkeit überprüft werden.

Die Verlegung des Mauerwerks ist zu erneuern. Feldbrandsteine sind einzeln oder in kleineren Partien auszutauschen.

Andere Gefahrenstelle. Lose Natursteine ; lose Feldbrandsteine ; oder Putzbereiche.

ANSICHT: EILFSCHORNSTEINSTR.

36,03 m

BAUBESTANDSZEICHNUNG
INSTITUT FÜR KRAFTFAHRZEUGWESEN
DER RWTH AACHEN

SÜD-WEST ANSICHT

M 1:100

DIE ÜBEREINSTIMMUNG MIT DER AUSFÜHRUNG
WIRD HIERMIT BESCHEINIGT
STAATSHOCHBAUAMT