


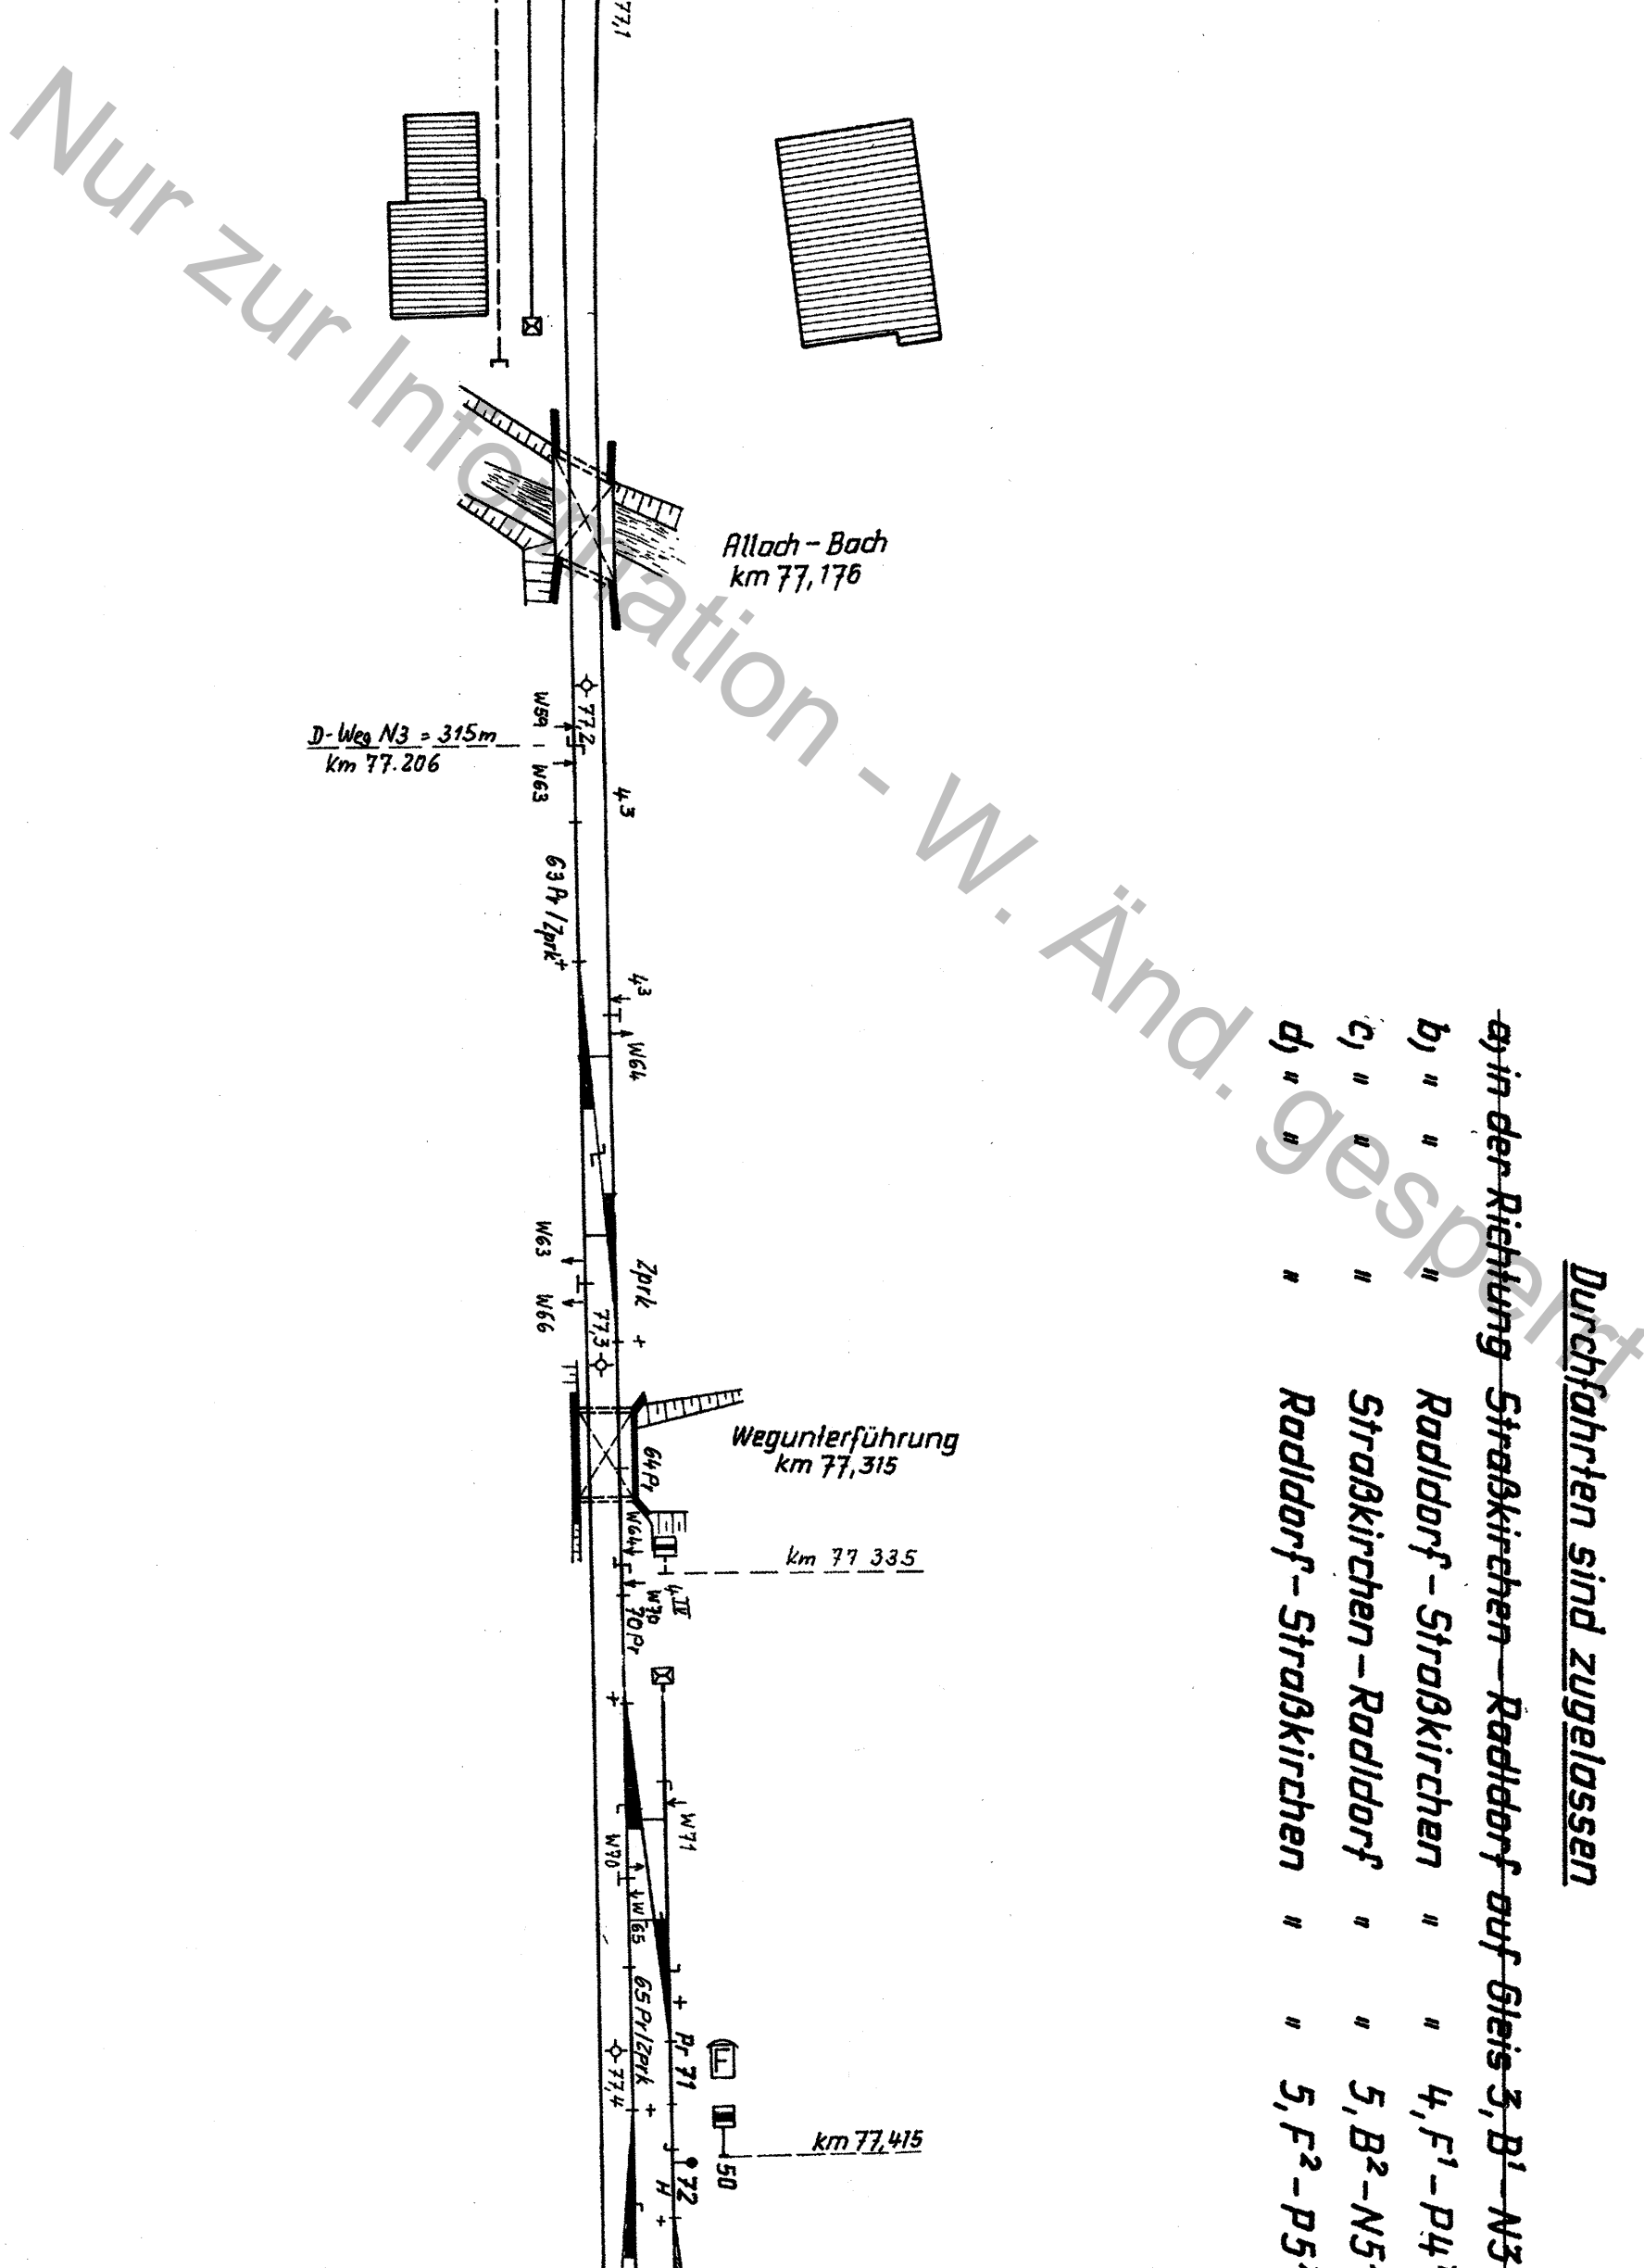


a)	in der Richtung	Strabkirchen	Raddorf auf Gleis 3, B ¹ -N3
b)	"	Raddorf	" " 4, F ¹ -P4
c)	"	Strabkirchen	" " 5, B ² -N5
d)	"	Raddorf	" " 5, F ² -P5

* 2240039028 *

(in 4 Blätter)

Bu Regensburg
 Regensburg, den 12.2.1965
 Herr Herrmann
 Regensburg

ST 0171.5 B1.3
17.11/4/24
Bf Straubing 
Strade: Passau - Regensburg
Lage- und Detailplan

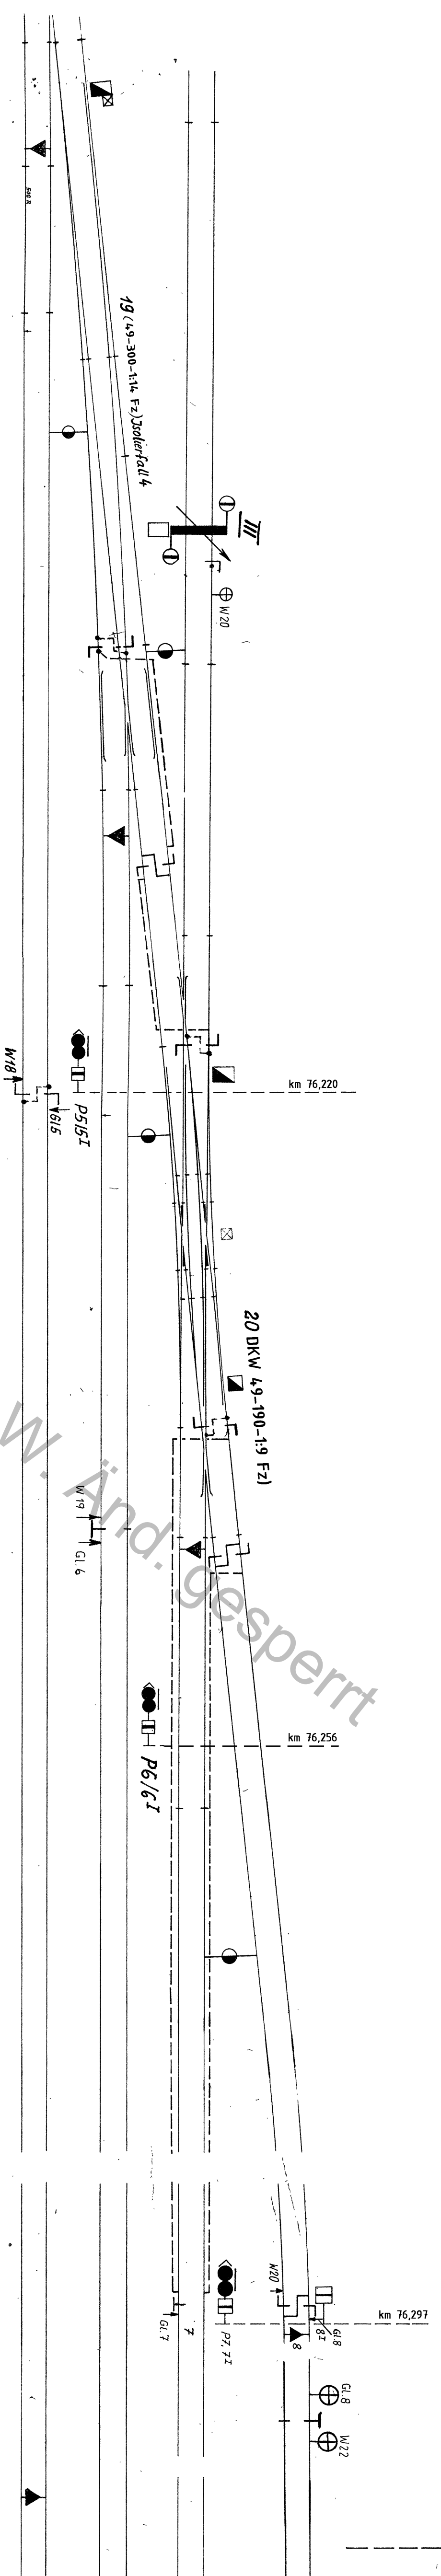

Nur zur Information - W. And. Gesperre

42


32

22

Information

GI, 22 W36

[illegible][illegible]

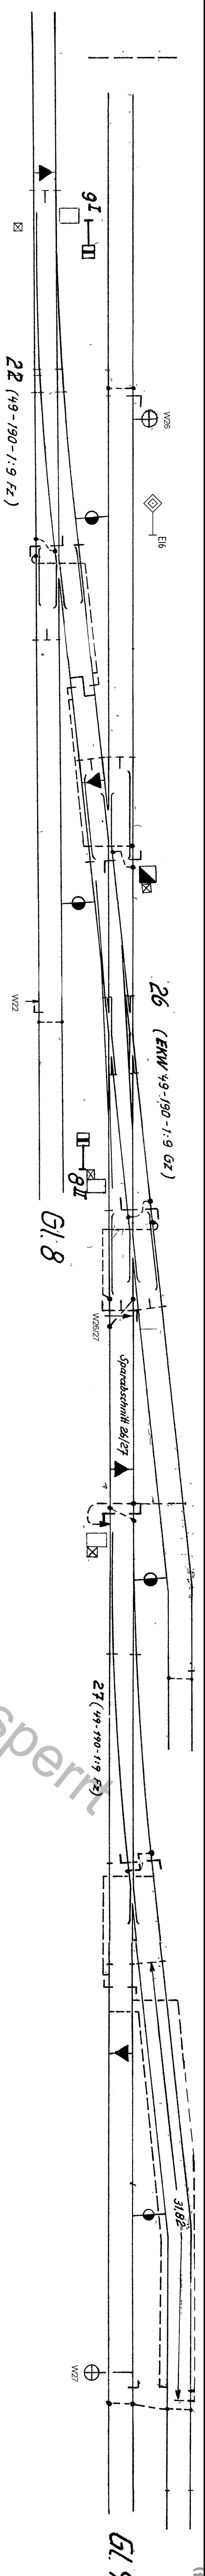

— 51 —

"

11

44

$$=$$


224 0039052

2240039052

(in 2 Blätter)

5	N d. Ortschaft	NW-SG	-	-	-	Ernt 09/05
4	N d. Ortschaft	NW-SG	---	---	---	Ernt 07/05
Nr.	Änderung	Beaz.	Gepr.	Jatum	Name	Über/Dat
6	N d. Ortschaft berchly	Prisider	-	-	-	
NW-S-131	Änderung	29.09.21	-	-	30.09.21	
Eisenbahn - Bundesamt Ast Nurnberg, den <u>19.09.21</u>						

[illegible]

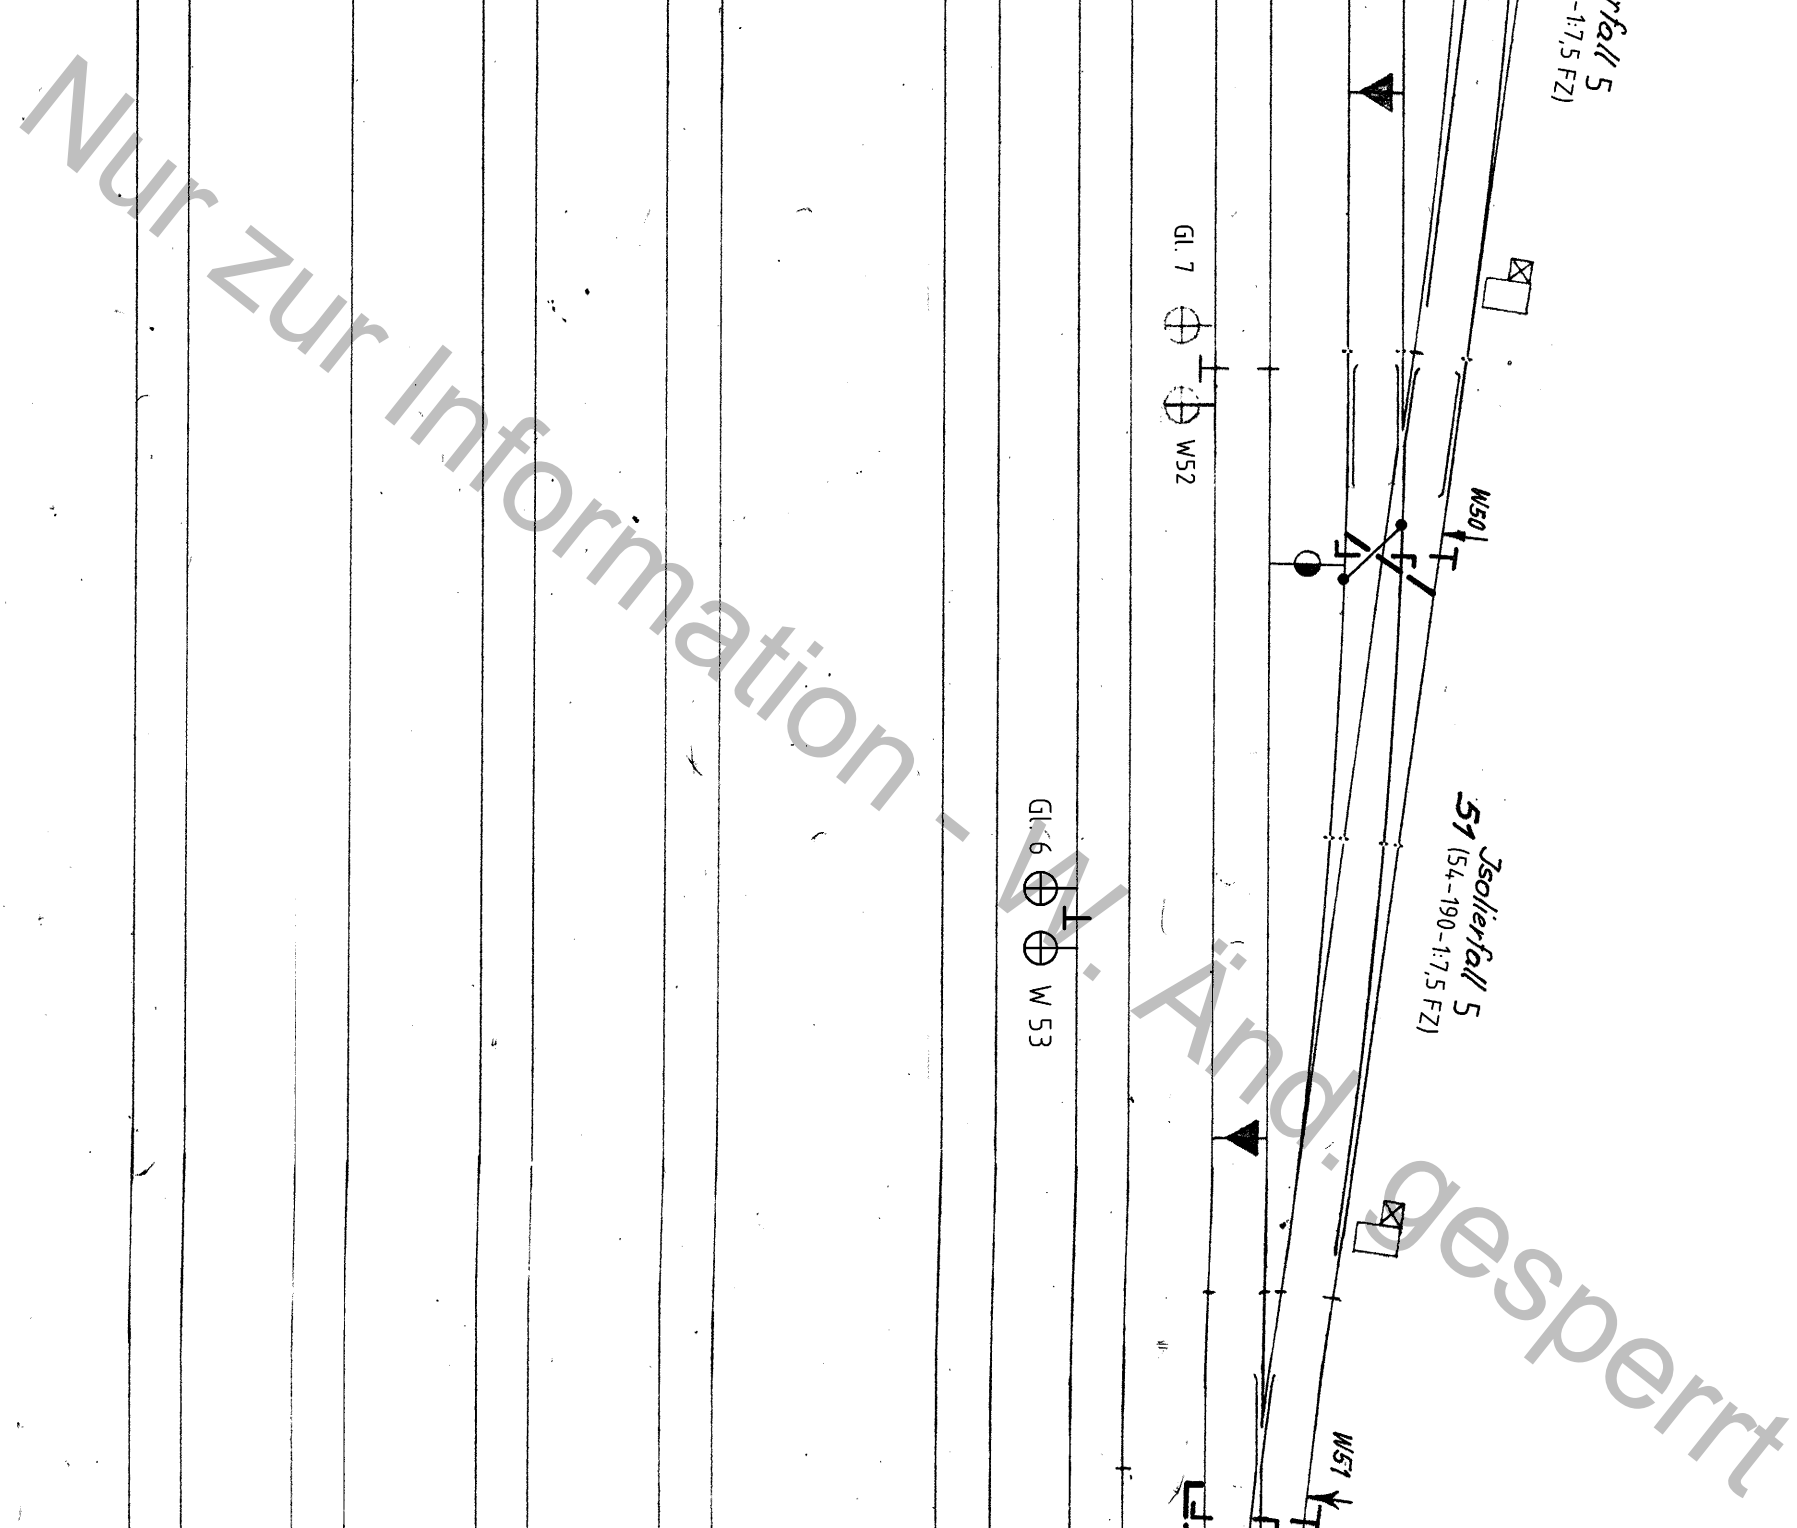[illegible]