
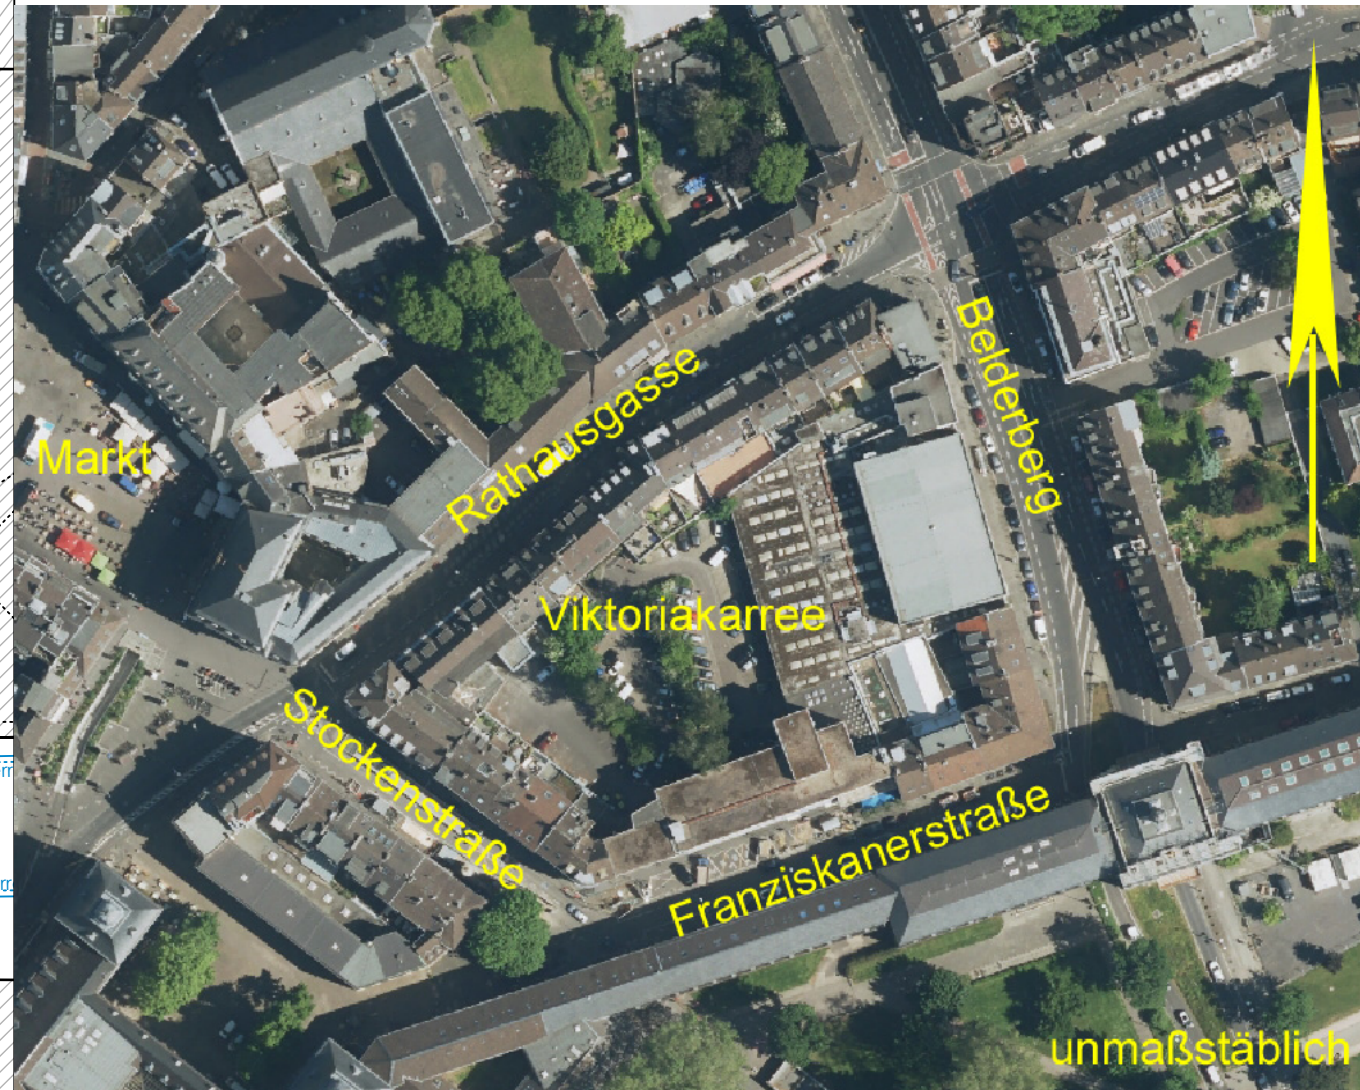


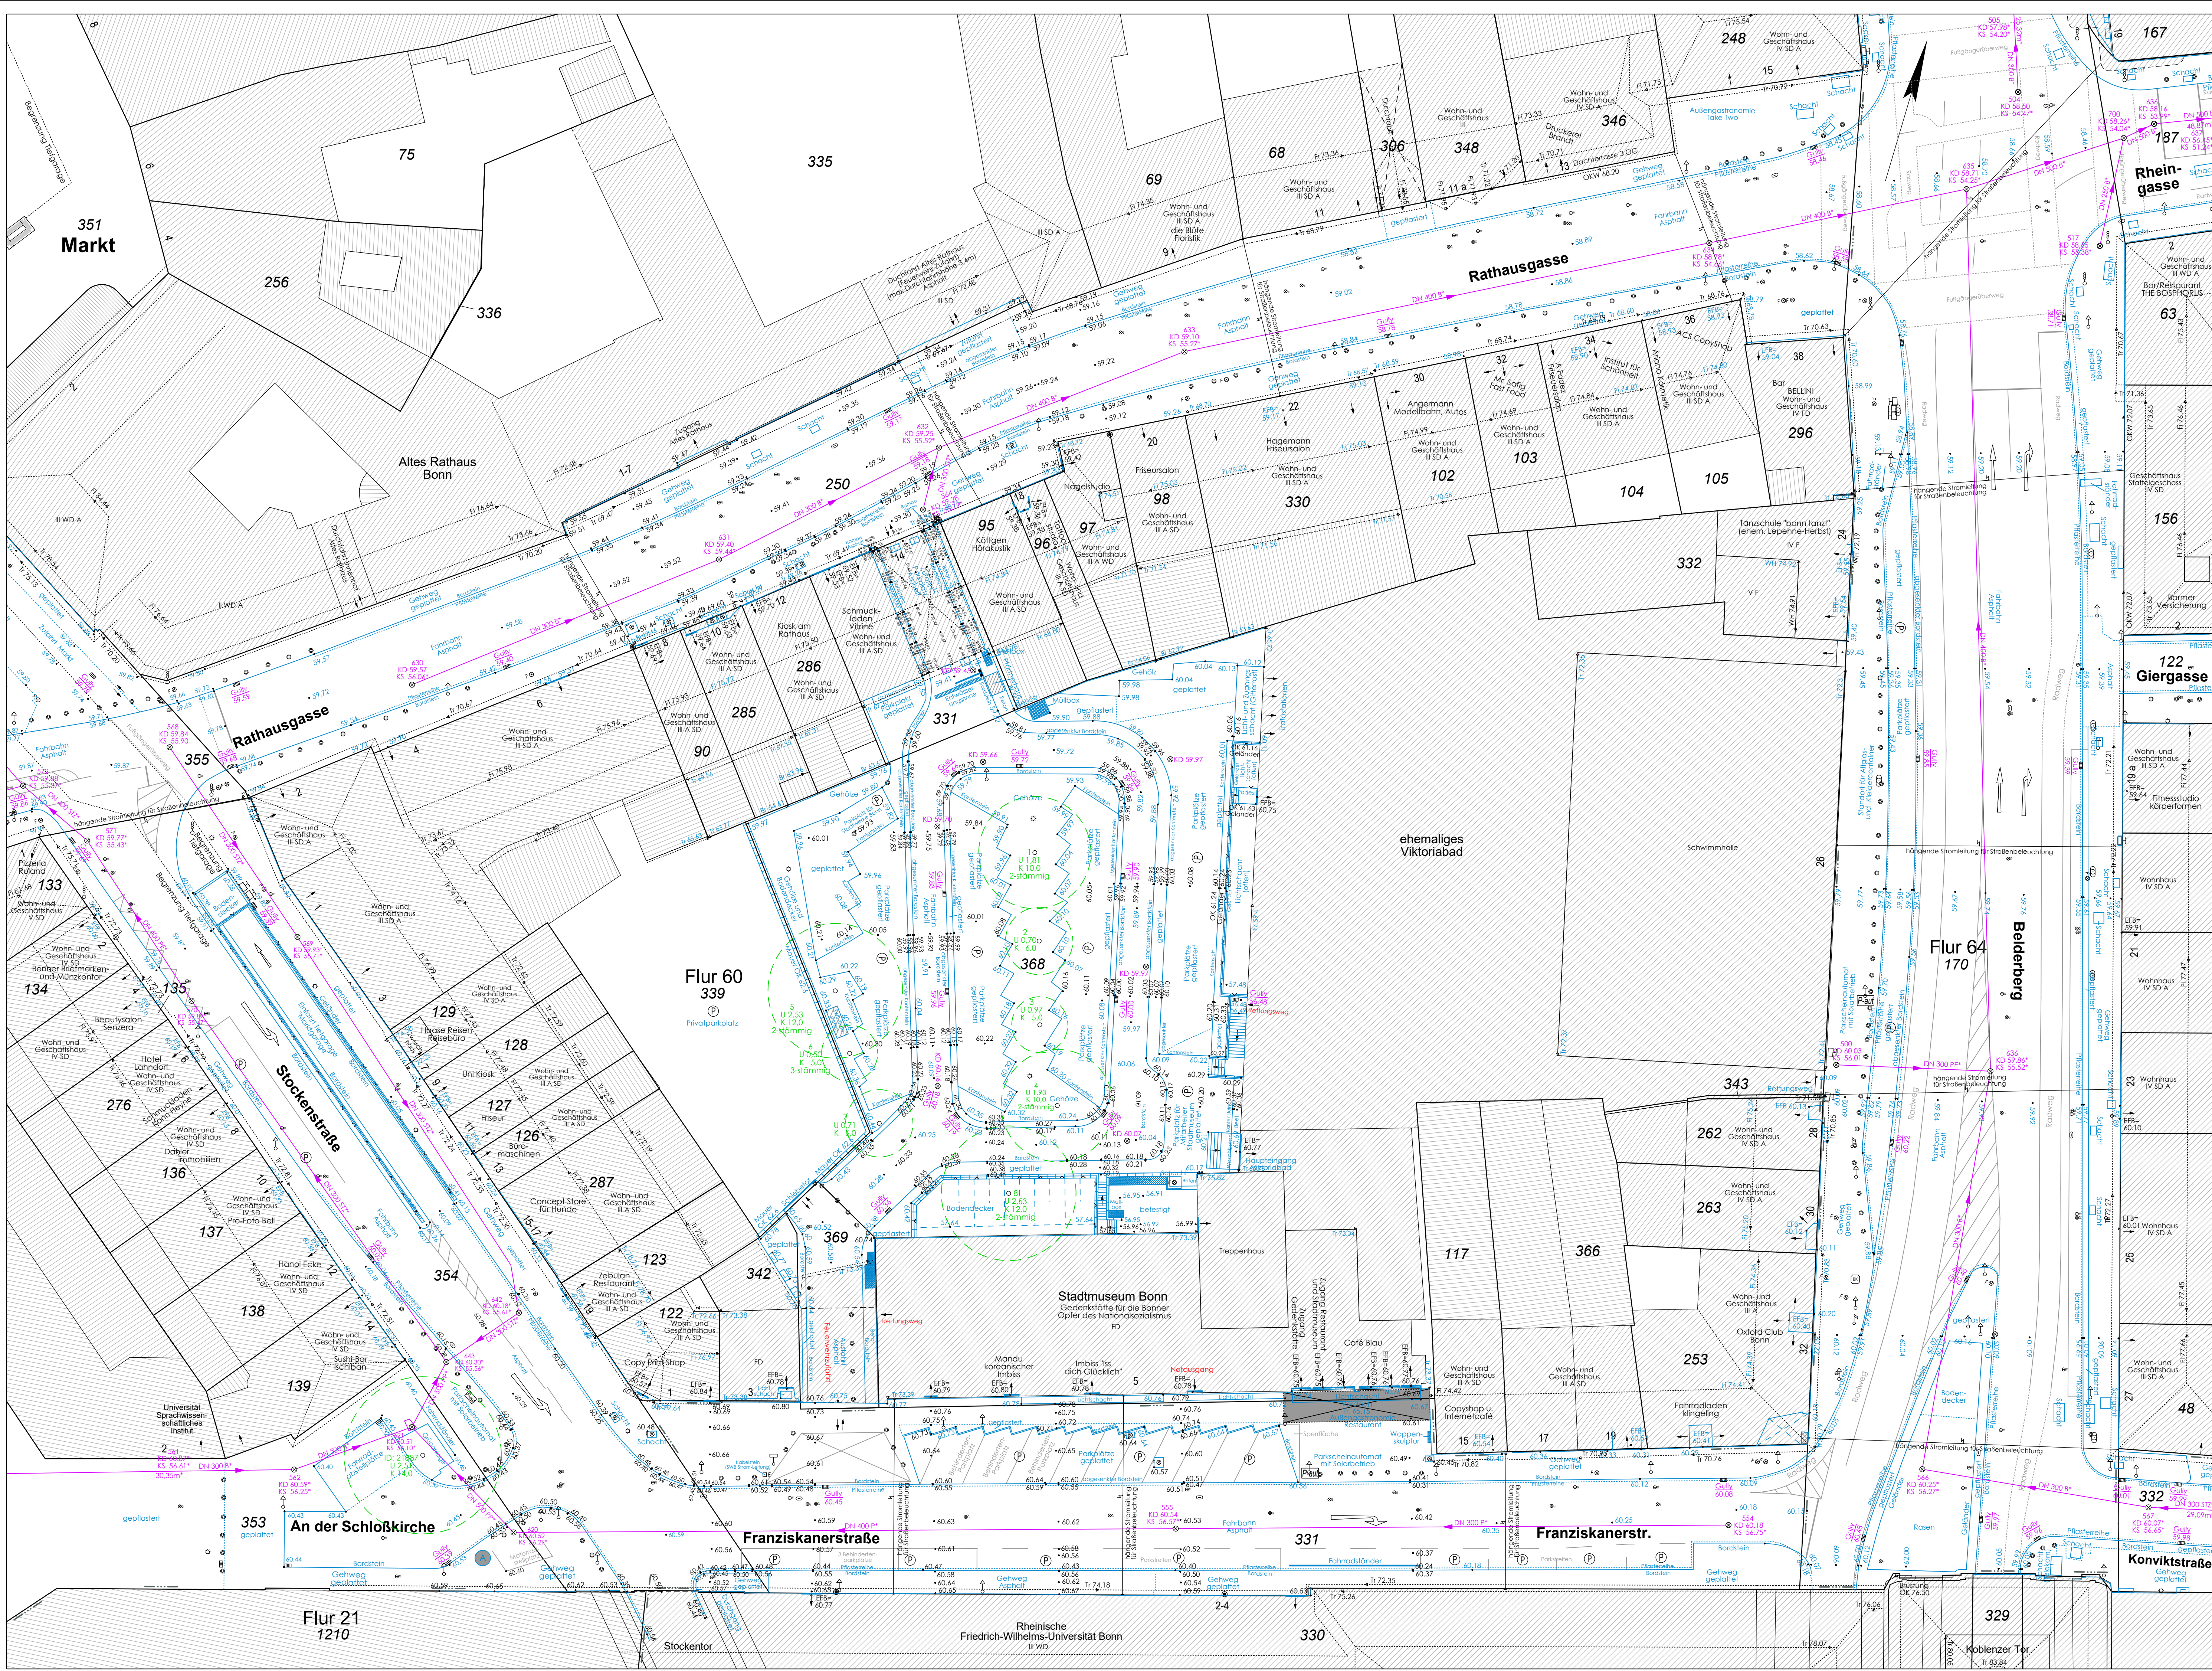

- Erläuterungen**
1. Zeichenvorschriften:
 - Bauhöhenvermessung NRW
 - Flächenvermessung
 - Flächenvermessung
 - Flächenvermessung
 2. Es kann keine Gewähr dafür übernommen werden, dass das dargestellte Baugelände frei von unterirdischen Leitungen und Bauwerken ist.
 3. Bei allen Gebäuden ohne besondere Angaben ist die Bauart massiv und die Beschichtung Hart.
 4. Sofern der Plan nicht innerhalb eines Jahres nach Fertigstellung verwendet wird, ist eine Überprüfung insbesondere der Höhenangaben erforderlich!
 5. NNN-Höhe (DHN 2016, Gebrauchshöhenstatus 170)
 - 127.23 örtlich ermittelt
 - 127.23 örtlich ermittelt (Bestandsplan 7822-154)

Die Grenzen wurden graphisch aus der digitalen Katasterkarte entnommen. Bei Grenzbezug ist die Lage vorher örtlich festzustellen.

Zeichenerklärung					
	Mauer		örtl. Aufmessung		Fahrbahnmarkierungen
	Kanal - Mischwasser		Zaun		aus Luftbild entnommen
	Kanaldeckel		Ein- und Ausfahrt		Hecke
	Gully/Straßeneinkasten		Ein- und Ausfahrt (geplant)		Kanal - Schmutzwasser
	Unter- / Oberflurhydrant		Fahrtichtung		Eingang
	Wasserschleberkappe		Dachneigung		Eingang (geplant)
	Gasschieberkappe		Regenfallrohr		Baum (Krone un-/maßstäblich und laufend nummeriert)
	Versorgungsschacht		Leitungsmast (allgemein)		Strauch
	Kabelkasten/Schaltkasten		Parkplatz		Denkmal
	Latene		Fahnenmast		Bildstock
	Verkehrssampel		Haltestelle (Bus, Bahn)		Wegekreuz
	Verkehrszeichen		Blumenkübel		Grundwassermessstelle
	Abfalleimer/Müllkorb		Hinweistafel		öffentliches Telefon
	Parkbank		Informationstafel		Anschlagsäule
	Poller		Flutlichtmast		Briefkasten
					Fahrradparkplatz
					Parkscheinautomat

Dieser Bestandsplan ist gesetzlich geschützt! Seine Nutzung unterliegt den Vorschriften des Urheberrechtsgesetzes. Vervielfältigungen (wie Nachdruck, Fotokopie, Mikroverfilmung, Digitalisieren, Scannen, sowie Speicherung auf Datenträger etc.) nur mit Erlaubnis des Amtes 62-21 der Bundesstadt Bonn.

Der Fertigungsstempel des Amtes 62 muss auf Reproduktionen erhalten bleiben. Auf eventuelle Eintragungen durch Dritte ist hinzuweisen.

STADT. CITY. VILLE. BONN.

Amt für Bodenmanagement und Geoinformation
Abteilung Vermessungen (62-2)
Berliner Platz 2 - 53103 Bonn

Bundesstadt Bonn
Auftraggeber: Stadtplanungsamt Bonn (Amt 61-21)

Bestandsplan			Maßstab: 1:250
Viktoriaallee - Einmündungsbereiche Rathausgasse und Franziskanerstraße in Bonn - Zentrum			
Auftraggeber: Stadtplanungsamt Bonn (Amt 61-21)			
gemessen	gezeichnet	geprüft	
Aus Wirtschaftlichkeitsgründen wurden wesentliche Teile der Topographie aus dem vorhandenen Bestandsplan 7822-154 vom 17.12.2010 übernommen und mit der Grundlage zusammengeführt. Höhen wurden in das aktuelle Höhenystem transformiert.			Stand der Kartiergrundlage: 13.04.2023
Mai 2023 S. Hammer	16./21./22.KW 2023 Jabelmann	31.05.2023 Wirtz	Die NNN - Höhen beziehen sich auf das Höhen-system DHHN 2016, Gebrauchshöhenstatus 170. Ausgefertigt: i. A. Bonn, 17.03.2025
23.08.2023 S. Hammer	23.08.2023 Jabelmann	24.08.2023 Wirtz	
19.02.2025 S. Kessenich	05./11.03.2025 Jabelmann	07./11.03.2025 Wirtz/Troska	
12.03.2025 S. Kessenich	14./17.03.2025 Jabelmann	17.03.2025 Wirtz/Troska	
Plan-Nr. 7822-154.2d			GeoGraf-Projekt: 7822-154.2 Az. 62 - 250026