


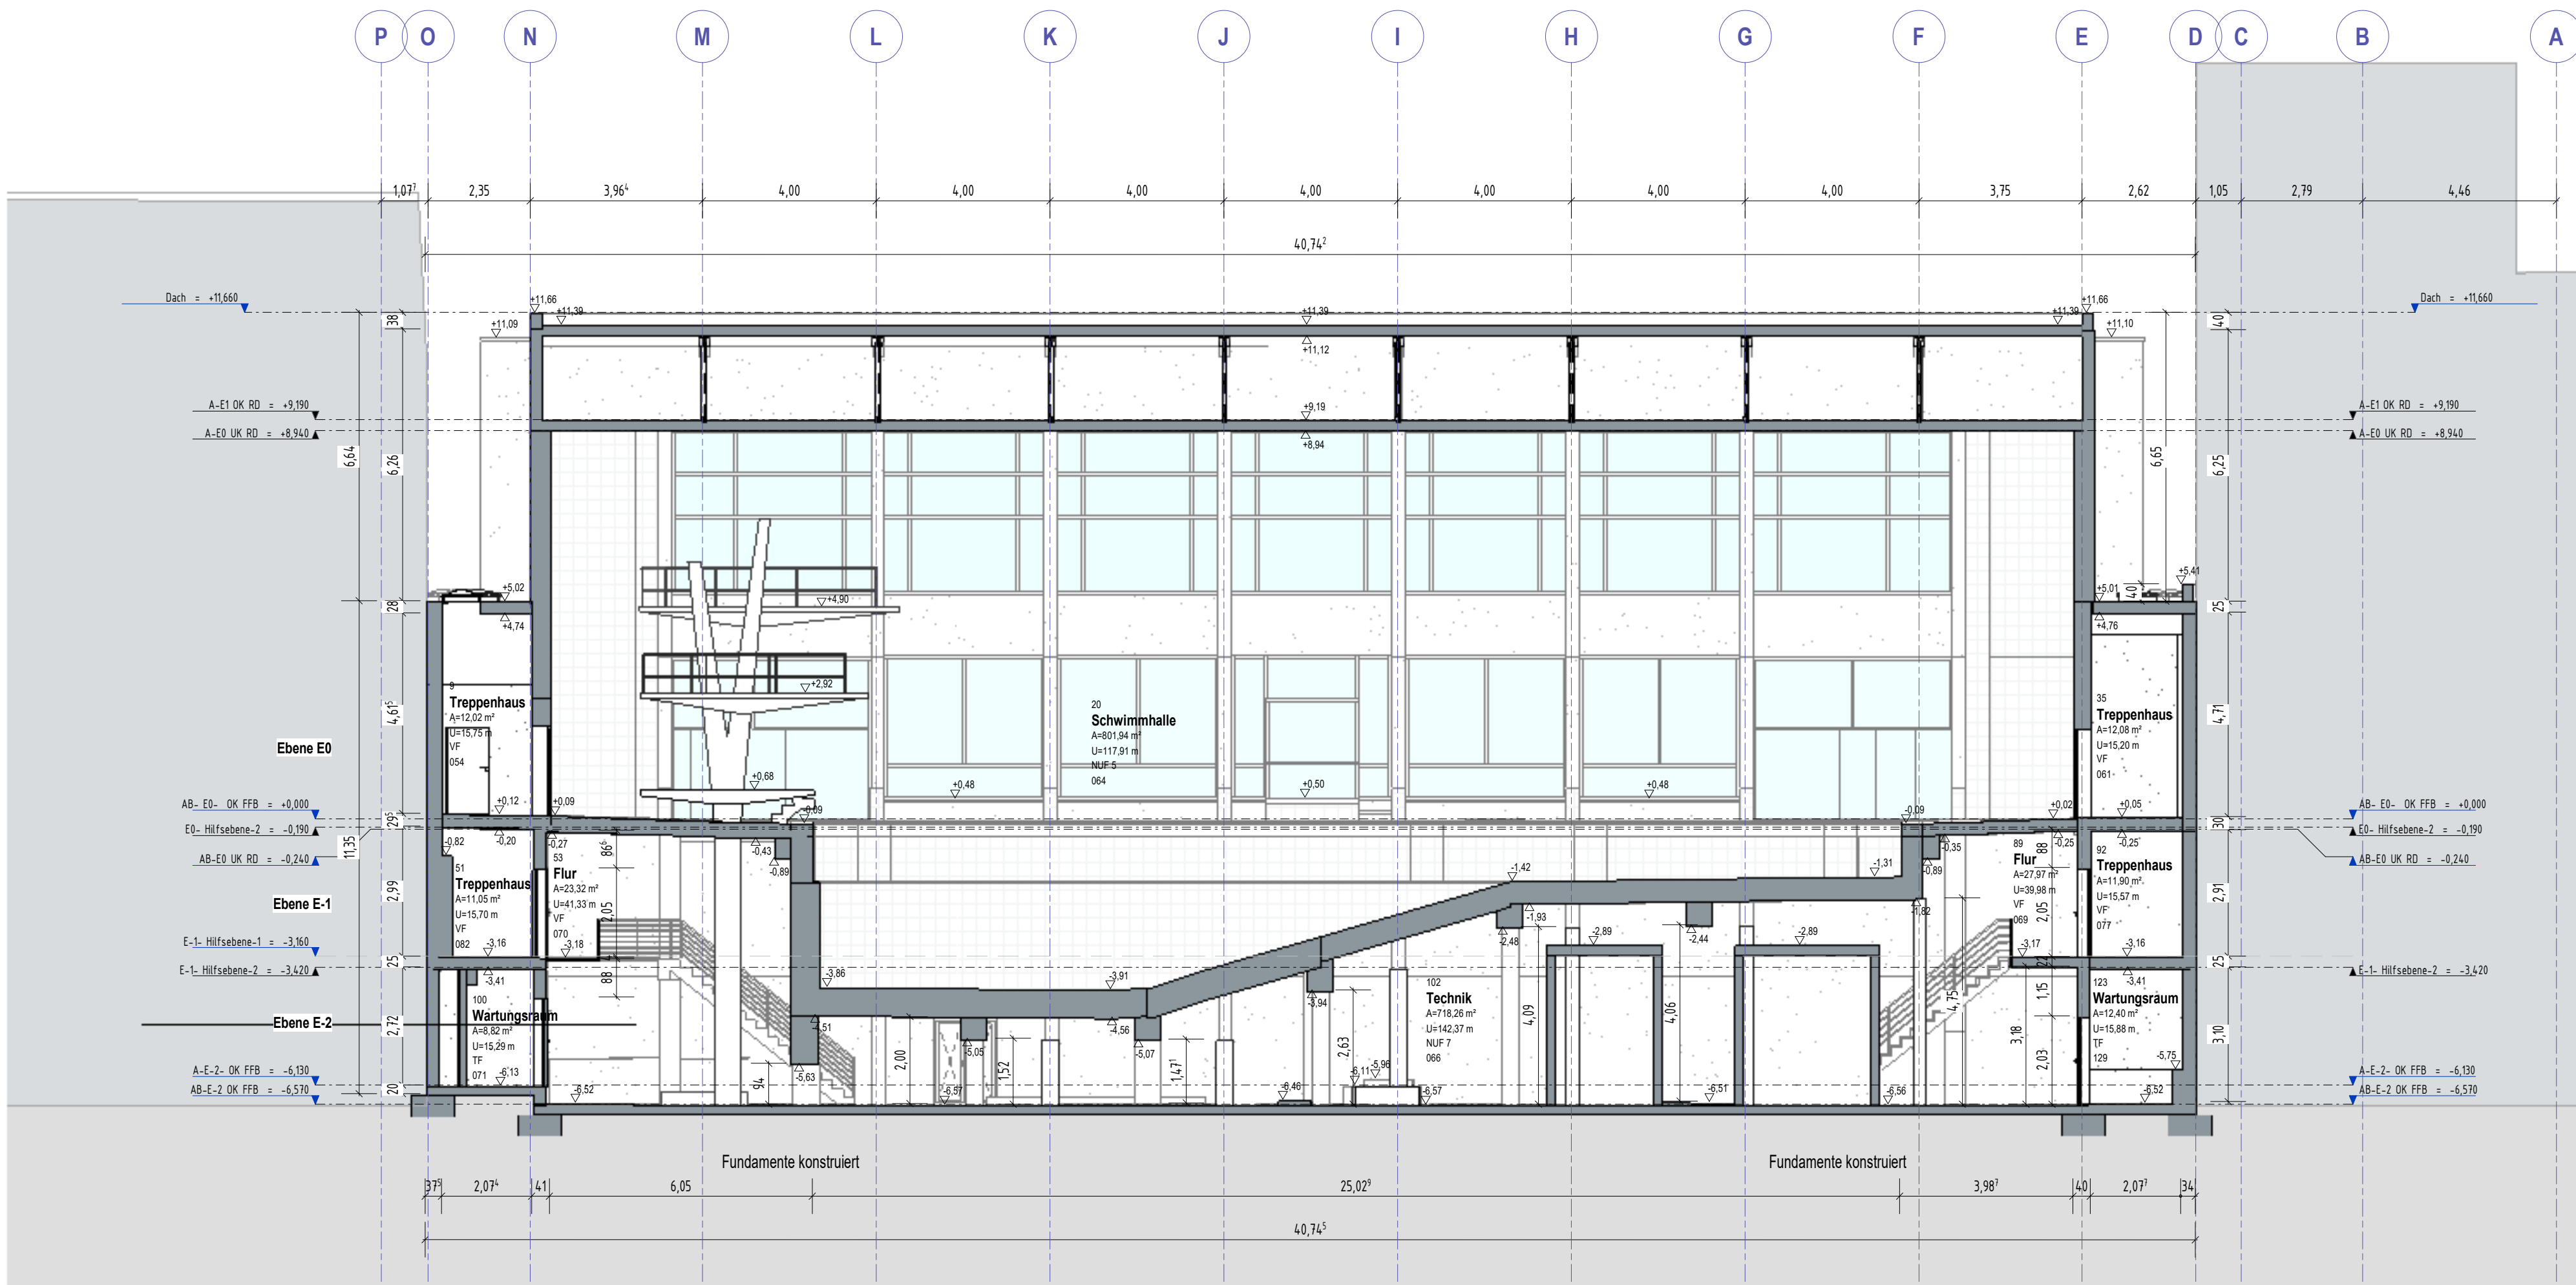


Schwimmhalle Schnitt A-A - B-B


Ebene E0 = Erdgeschoss
Ebene E-1 = 1.Untergeschoss
Ebene E-2 = 2.Untergeschoss

Hinweis: Die Stärken der Deckenschichten basieren auf Annahmen.

Schnitt A-A

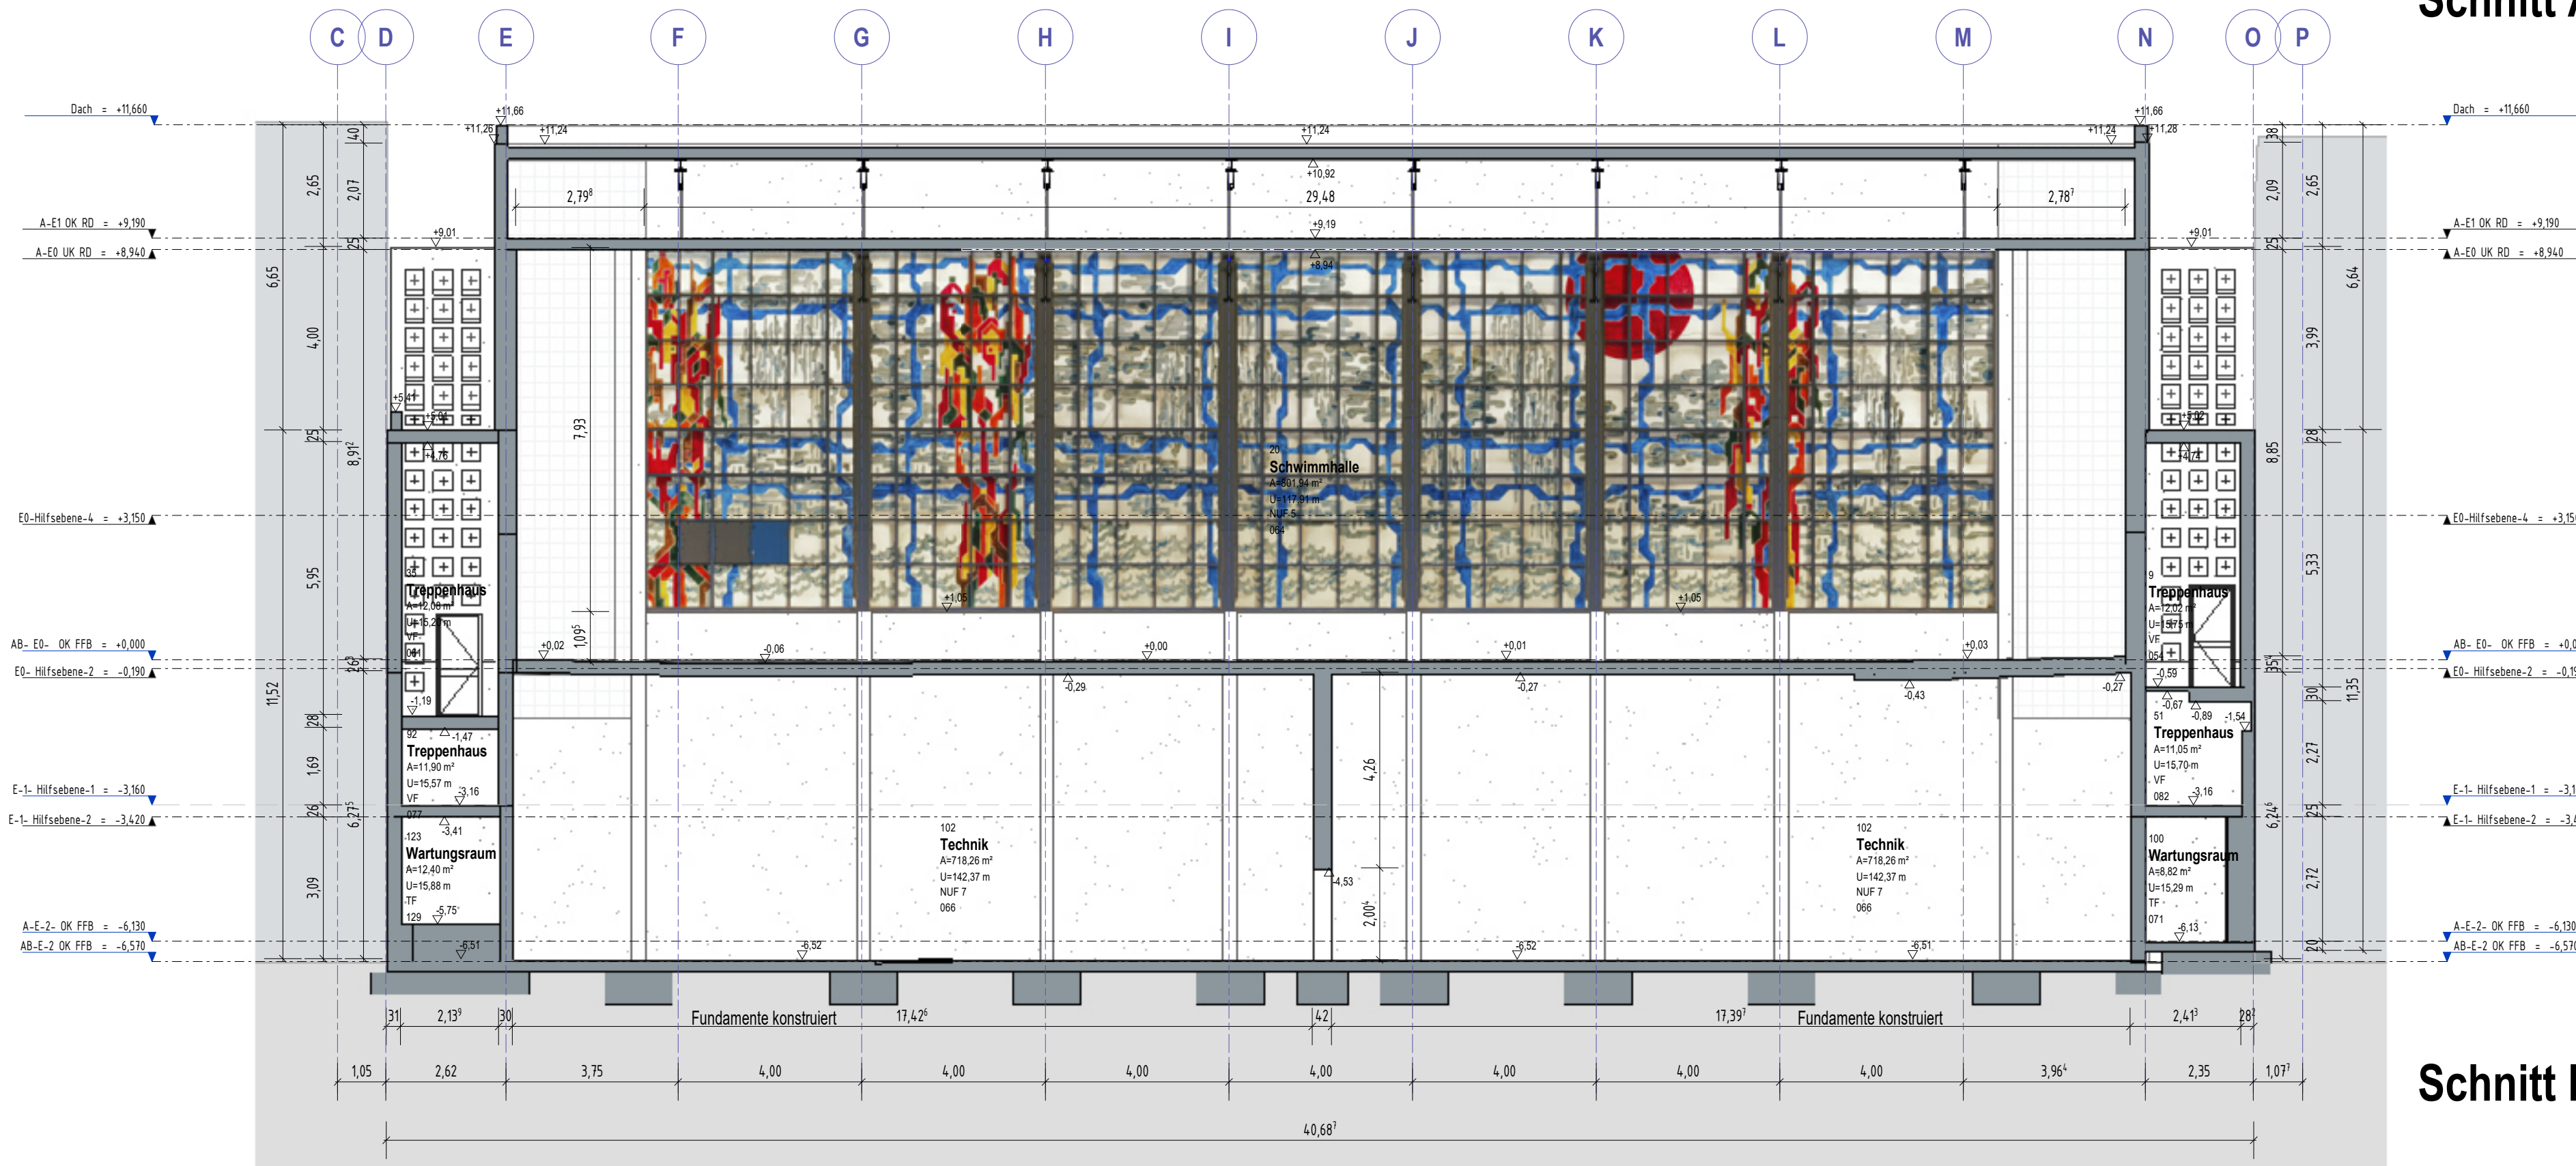

Schnitt B-B

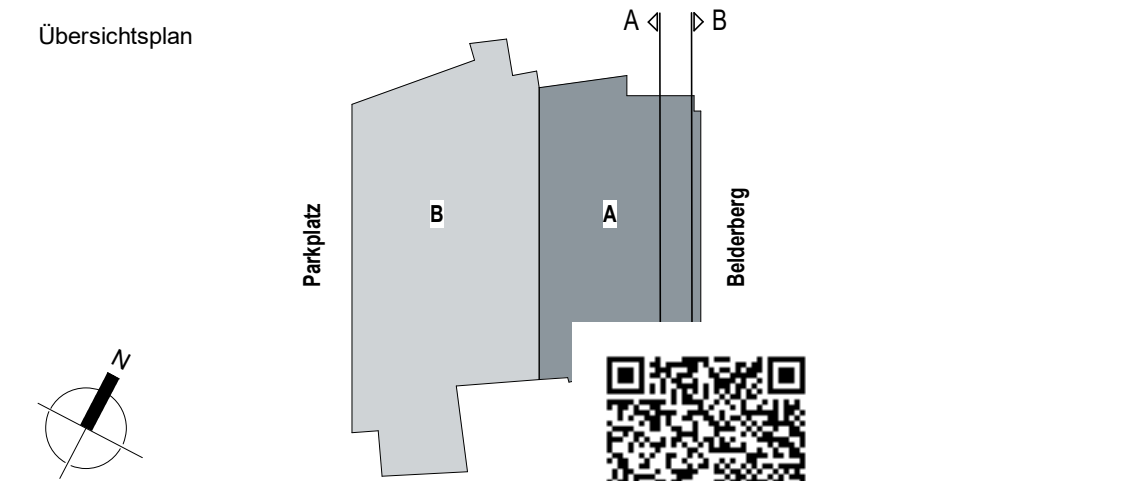

Planverfasser (extern):
Wuttke Ingenieure GmbH
Markt 5
09111 Chemnitz
Telefon: +49 371 4007970
Telefax: +49 371 400 7971
E-Mail: kontakt@wuttke-ingenieure.de
Internet: www.wuttke-ingenieure.de

Bauherr(n):
Bau- und Liegenschaftsbetrieb NRW Köln
Domstraße 55-73, 50668 Köln
Nutzer / Mieter(n):
Universität Bonn
Am Hof 1, 53113 Bonn

Bau- und Liegenschaftsbetrieb NRW
Köln

Domstraße 55-73
50668 Köln
Telefon: +49 221 35660-0
Telefax: +49 221 35660-999
E-Mail: k.poststelle@blb.nrw.de
Internet: www.blb.nrw.de

BESTANDSZEICHNUNG

Wirtschaftseinheit / Liegenschaft: K-UNI-BN Kernsanierung_VIKA - Viktoriakarree
WE3692 ehem. Viktoriabad, Belderberg 26, 53113 Bonn
Wirtschaftseinheitsnummer:
Objekt / Bauwerk / Gebäude: K-UNI-BN Kernsanierung_VIKA - Viktoriakarree
GE0001 ehem. Viktoriabad, Belderberg 26, 53113 Bonn
Objekt-/Bauwerks-/Gebäude-Nr. Objekt-/Bauwerks-/Gebäudebezeichnung

Planbezeichnung/Darstellung Schwimmhalle Schnitt A-A und Schnitt B-B	Bauart / Trakt: Schwimmhalle
Planschlüssel 3692_FVM_0_SC_VIKA_AA_BND_02_-_Schnitt AA-Schnitt BB	Geschoss / Anlage: Schnitte

Modell-Name: 3692_FVM_0_SC_VIKA_AA_BND_02_-_Schnitt AA-Schnitt BB	Plottstabelle: -	Planart: Baubestand
Planname: Schnitt A-A - Schnitt B-B	Gezeichnet: Wuttke Ingenieure GmbH	Fachbereich: (A) Hochbau
xref:	Bestand am: 04/30/23	Blaß-Nr.: BP-05 Maßstab: 1:100 Baugröße: 841 x 594
	Plottedatum: 25.06.2025 11:23:17	Index: 02