



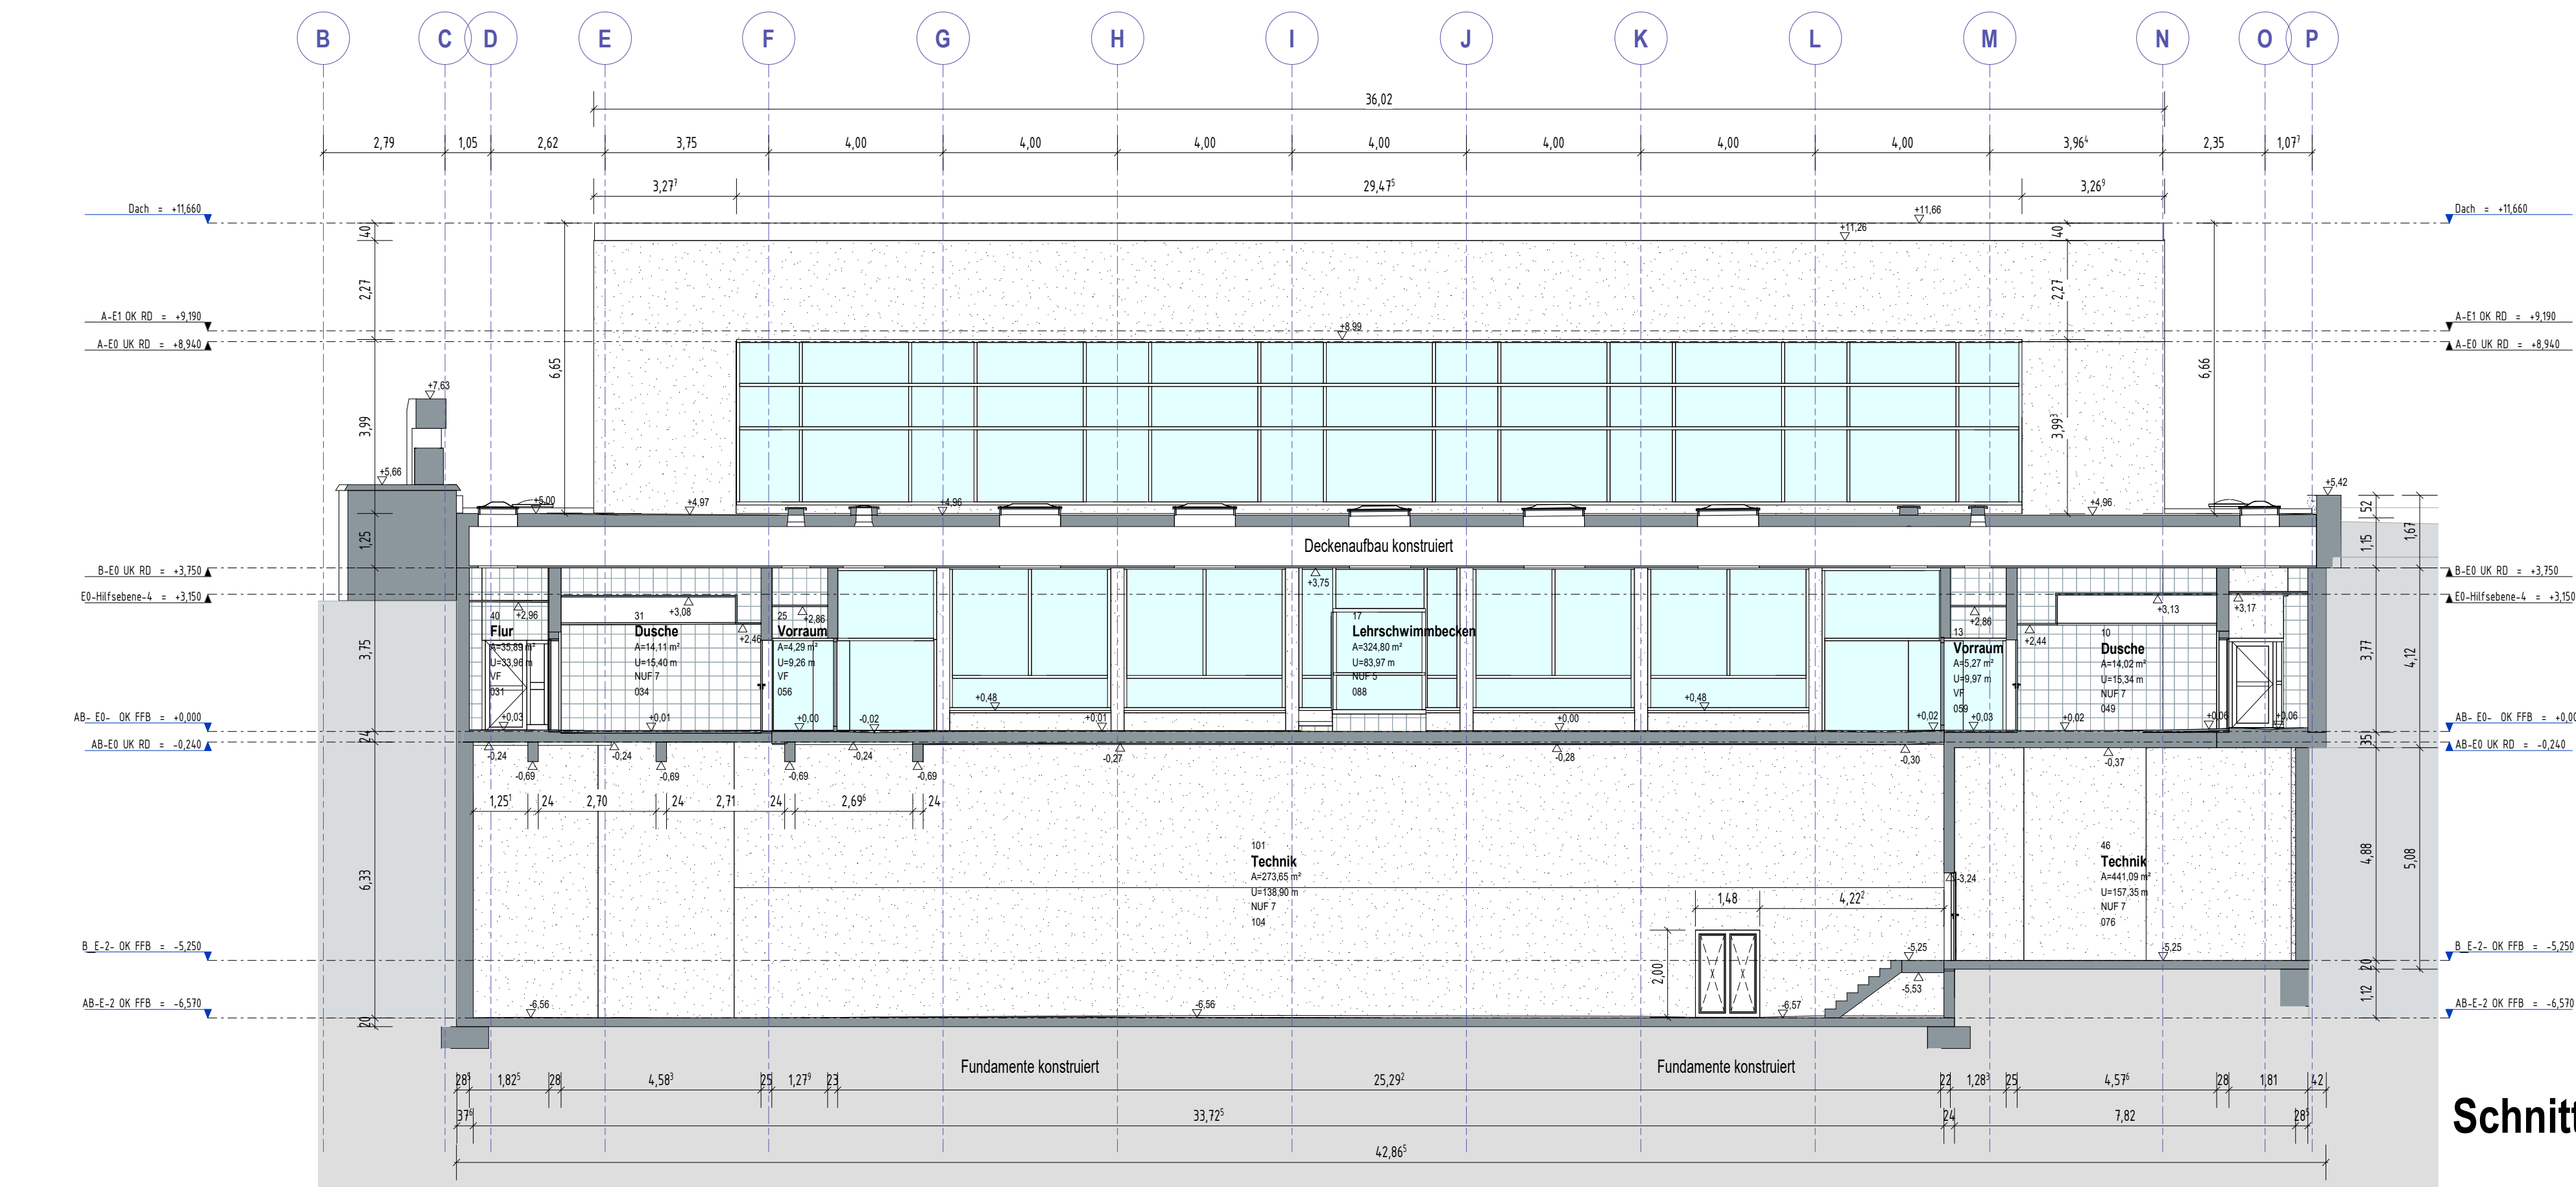

Schnitt C-C

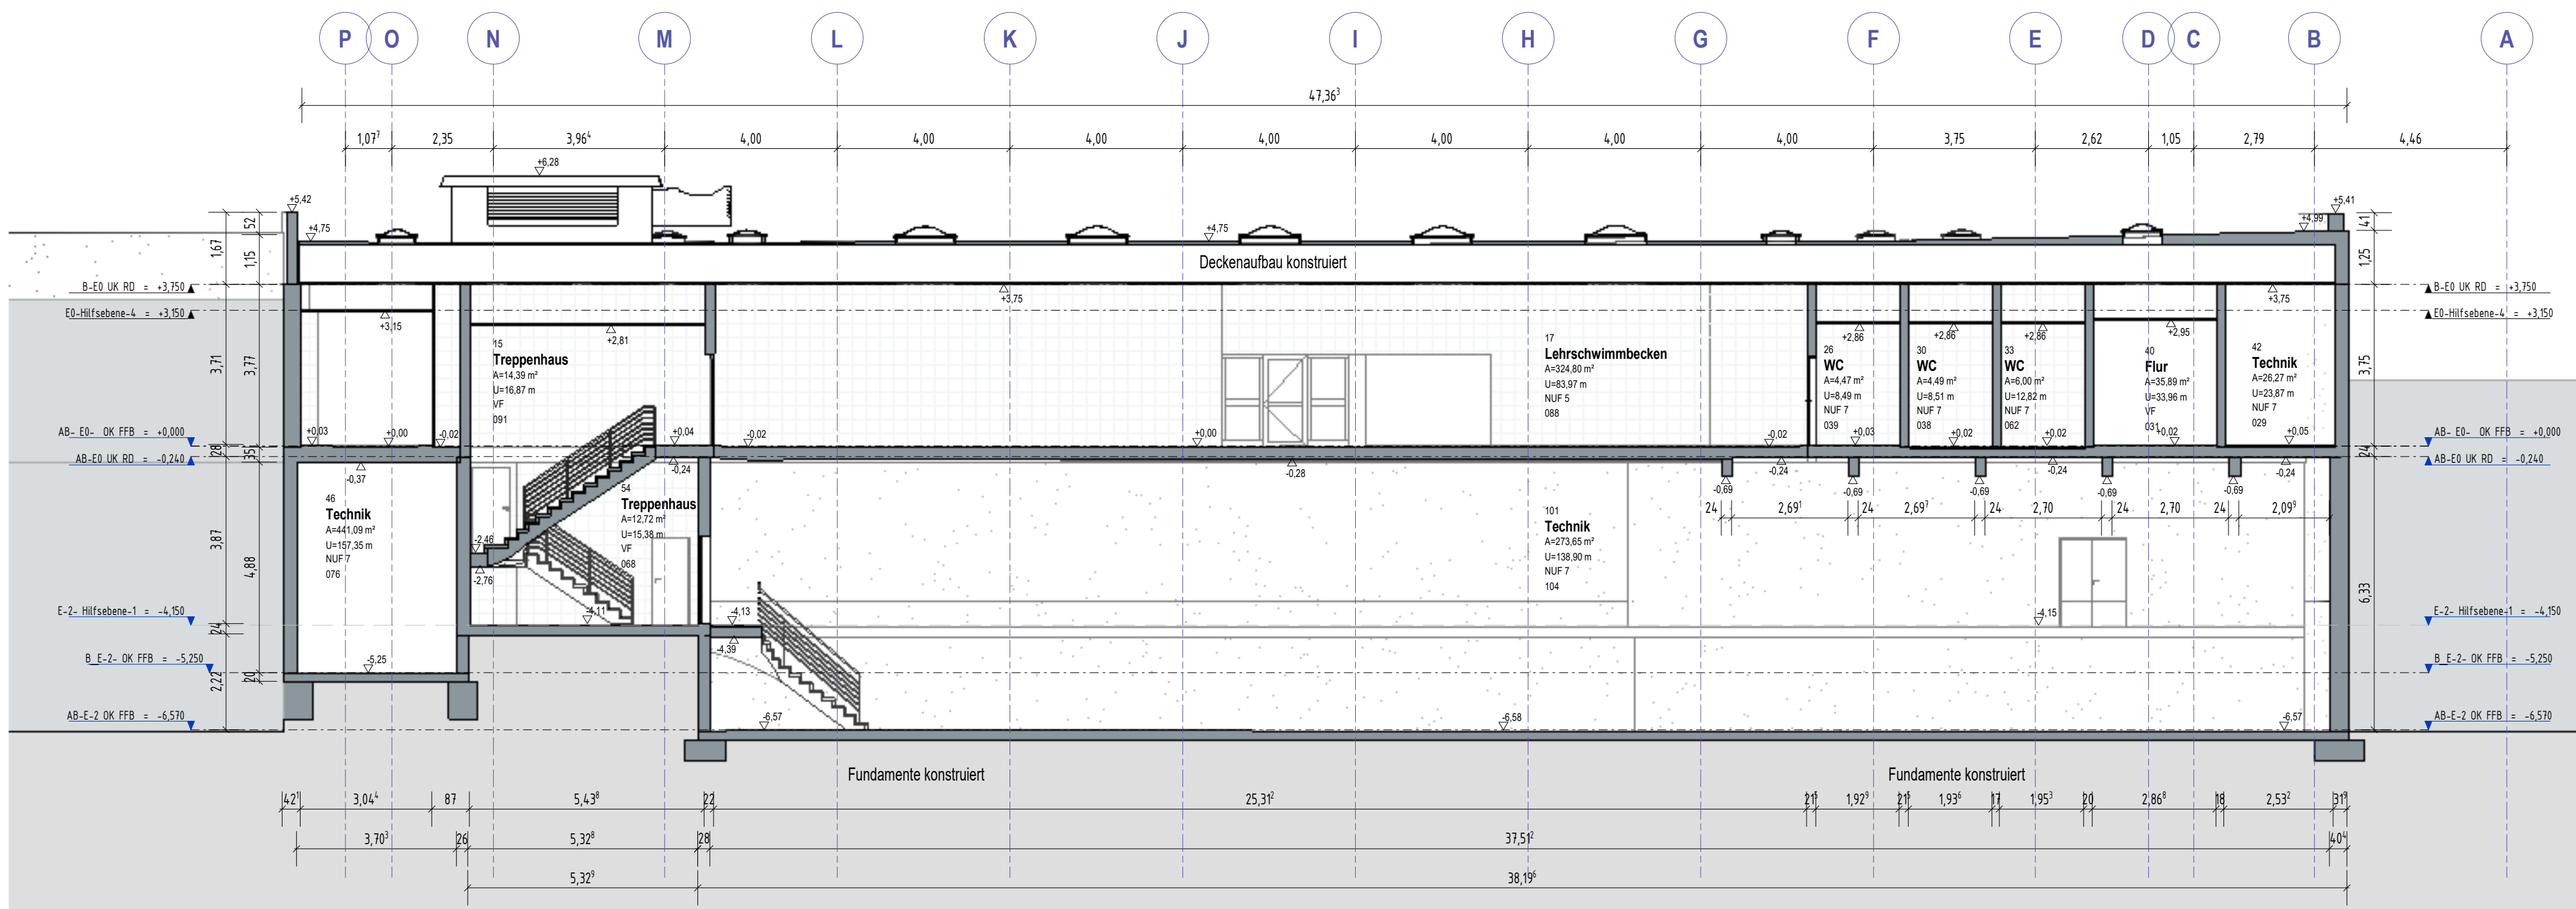


Schnitt D-D

Schwimmhalle Schnitt C-C - D-D

Ebene E0 = Erdgeschoss
Ebene E-1 = 1.Untergeschoss
Ebene E-2 = 2.Untergeschoss

Hinweis: Die Stärken der Deckenschichten basieren auf Annahmen.

25.06.2025		Wuttk Ing.	Index Änderung	02
Datum:	Bearbeiter(in):	geprüft:	Vermerk:	Index:

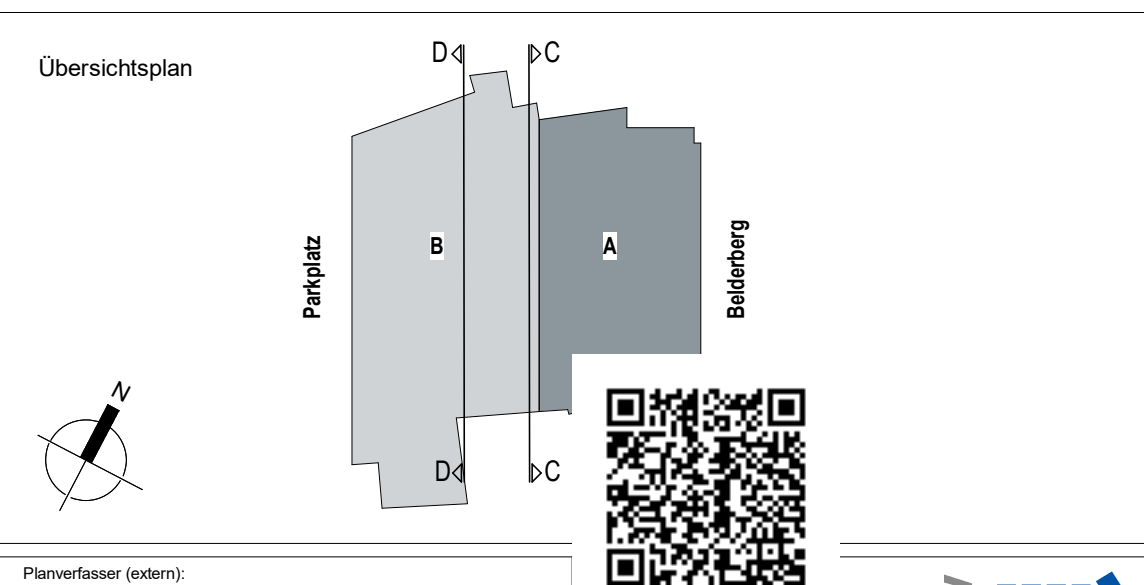

Planverfasser (extern): Wuttk Ingenieure GmbH Markt 5 09111 Chemnitz Telefon:+49 371 4007970 Telefax:+49 371 400 7971 E-Mail:kontakt@wuttk-ingenieure.de Internet:www.wuttk-ingenieure.de	 Bau- und Liegenschaftsbetrieb NRW Köln Domstraße 55-73 50668 Köln Telefon:+49 221 35660-0 Telefax:+49 22135660-999 E-Mail:k.poststelle@blb.nrw.de Internet: www.blb.nrw.de
Bauherr(in): Bau- und Liegenschaftsbetrieb NRW Köln Domstraße 55-73, 50668 Köln	
Nutzer / Mieter(n): Universität Bonn Am Hof 1, 53113 Bonn	

BESTANDSZEICHNUNG

Wirtschaftseinheit / Liegenschaft: K-UNI-BN Kernsanierung_VIKA - Viktoriakarree
WE3692
Wirtschaftseinheitsnummer: ehem. Viktoriabad, Belderberg 26, 53113 Bonn
Objekt / Bauwerk / Gebäude: K-UNI-BN Kernsanierung_VIKA - Viktoriakarree
GE0001
Objekt/Bauwerks-/Gebäude-Nr.: ehem. Viktoriabad, Belderberg 26, 53113 Bonn
Objekt/Bauwerks-/Gebäudebezeichnung:

Planbezeichnung/Darstellung: Schwimmhalle Schnitt C-C und Schnitt D-D	Bauart / Trakt: Schwimmhalle
Plattentitel: 3692_FVM_0_SC_VIKA_CC_BND_02_-_Schnitt CC-Schnitt DD	Geschoss / Anlage: Planinhalt: Schnitte

Modell-Name: 3692_FVM_0_SH_3D_-_BND_Rev02020_...	Plottstabelle: -	Planart: Baubestand
Planname: Schnitt C-C - Schnitt D-D	Gezeichnet: Wuttk Ingenieure GmbH	Fachbereich: (A) Hochbau
xref:	Bestand am: 10/01/24	Blaß-Nr.: BP-06 Maßstab: 1:100 Blaßgröße: 841 x 594
		Index: 02