



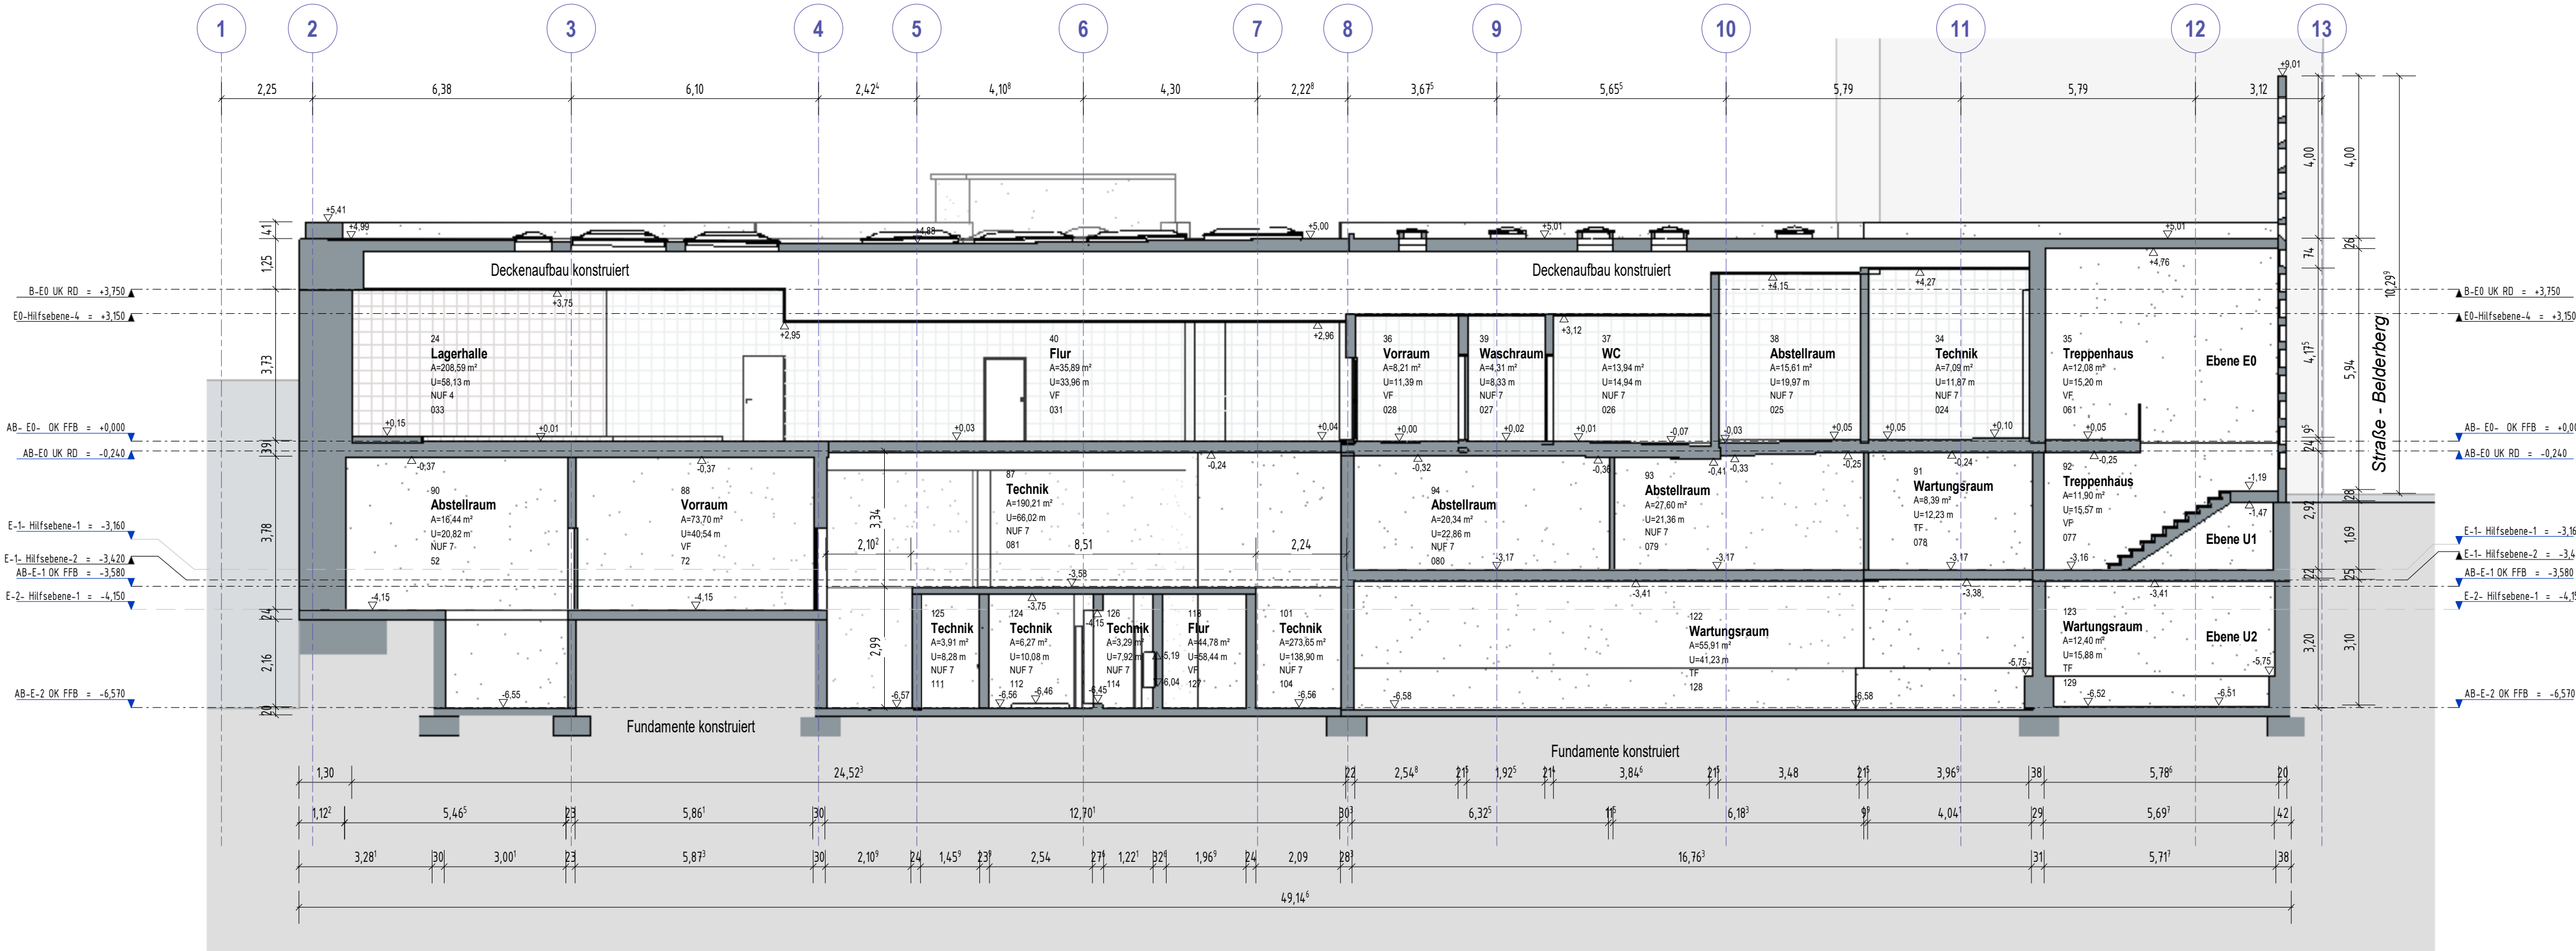

Schnitt E-E

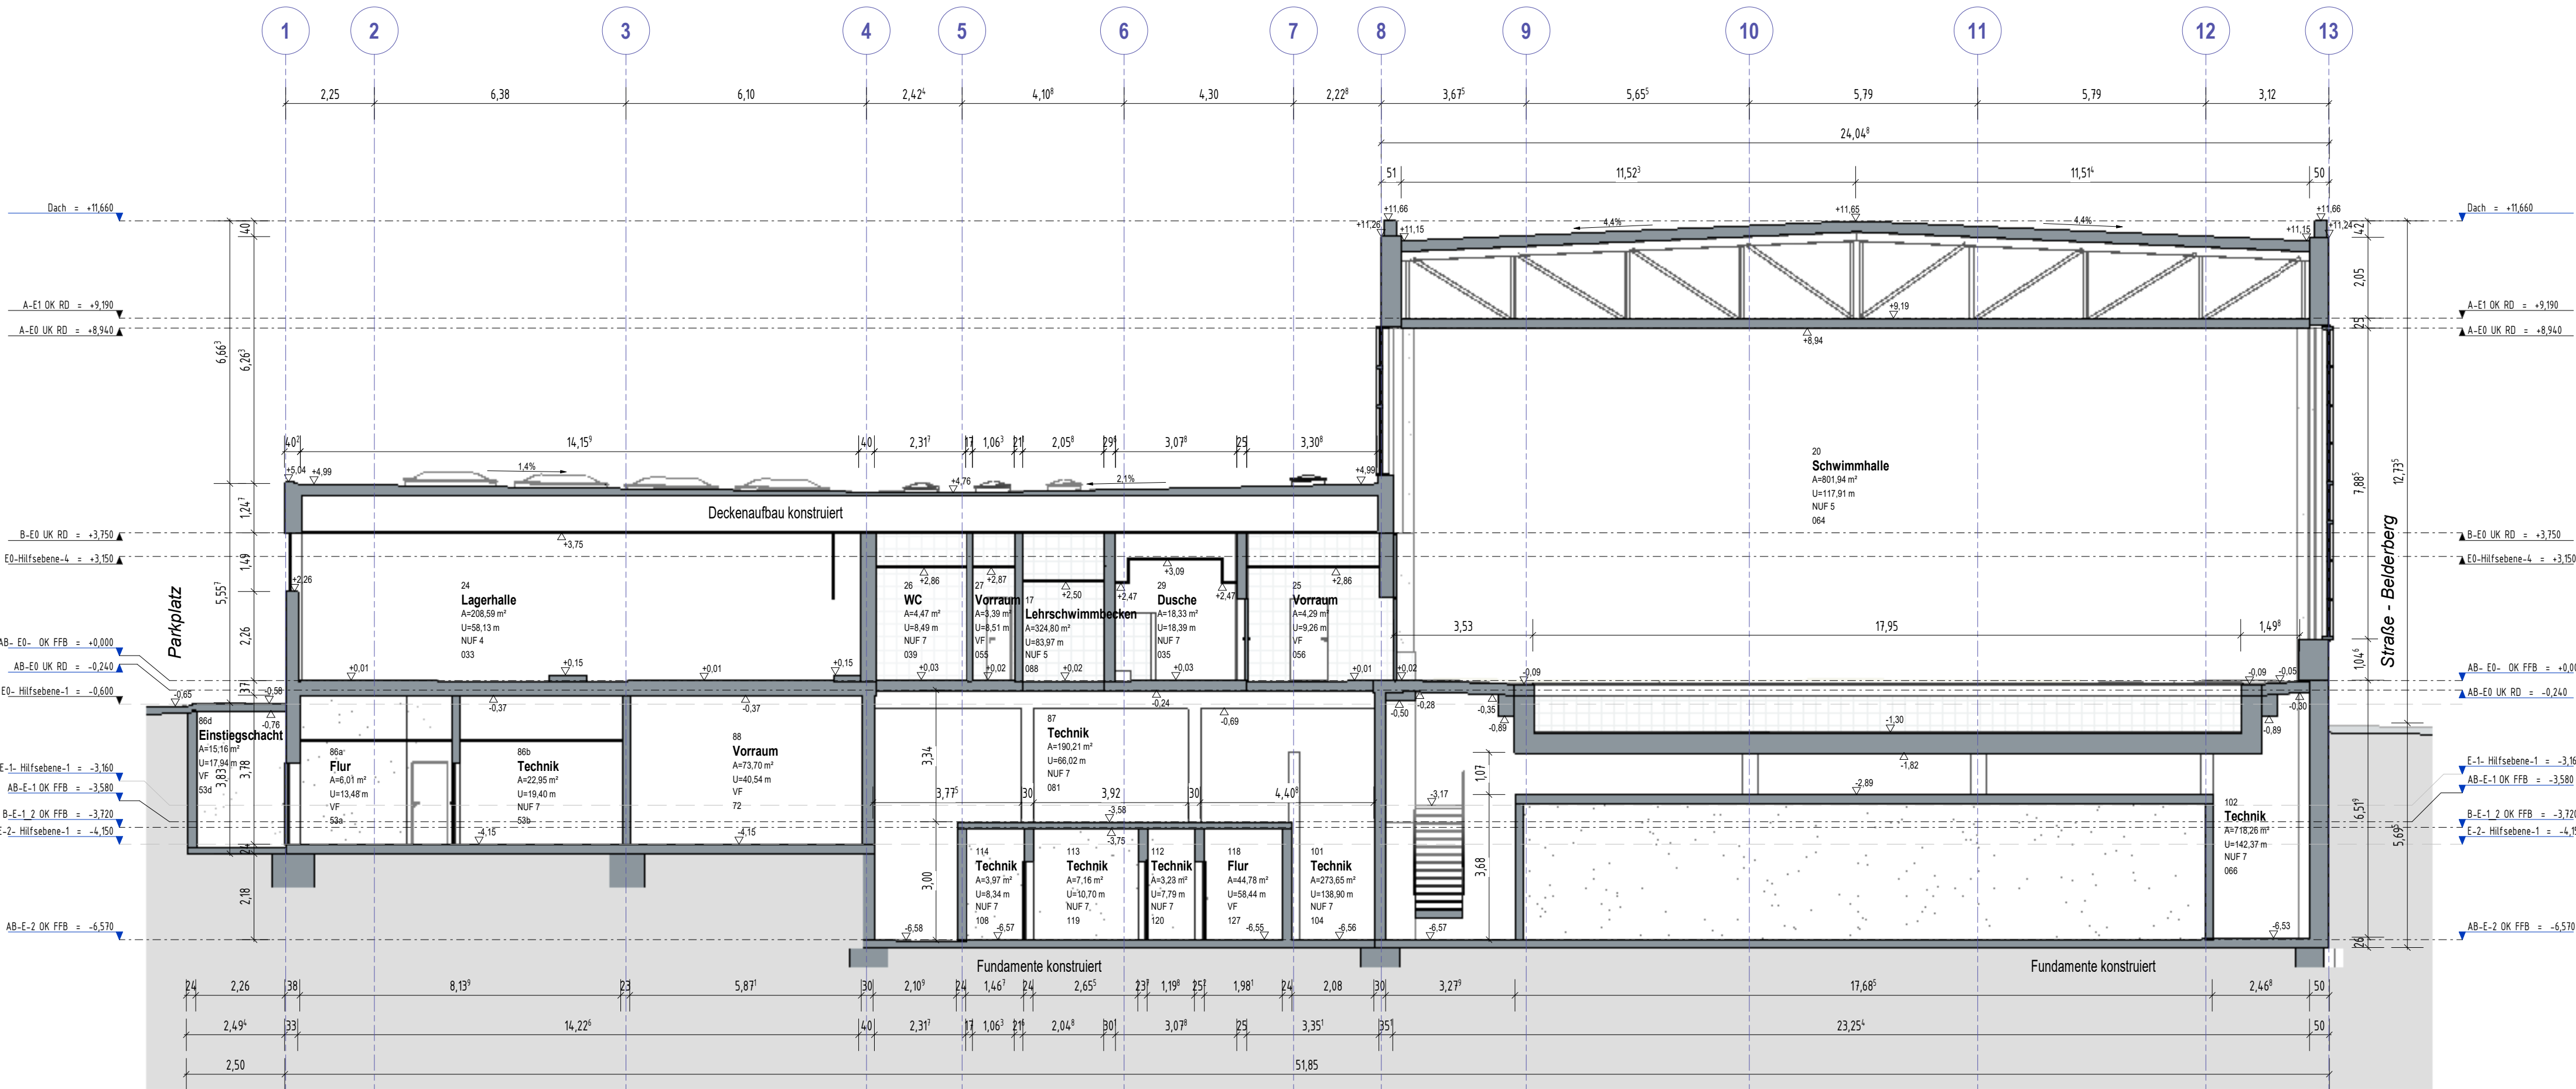

Schnitt F-F


Schwimmhalle Schnitt E-E - F-F

Ebene E0 = Erdgeschoss
Ebene E-1 = 1.Untergeschoss
Ebene E-2 = 2.Untergeschoss

Hinweis: Die Stärken der Deckenschichten basieren auf Annahmen.

25.06.2025		Wuttke Ing.	Index Änderung	02
Datum:	Bearbeiter(in):	geprüft:	Vermerk:	Index:

Übersichtsplan

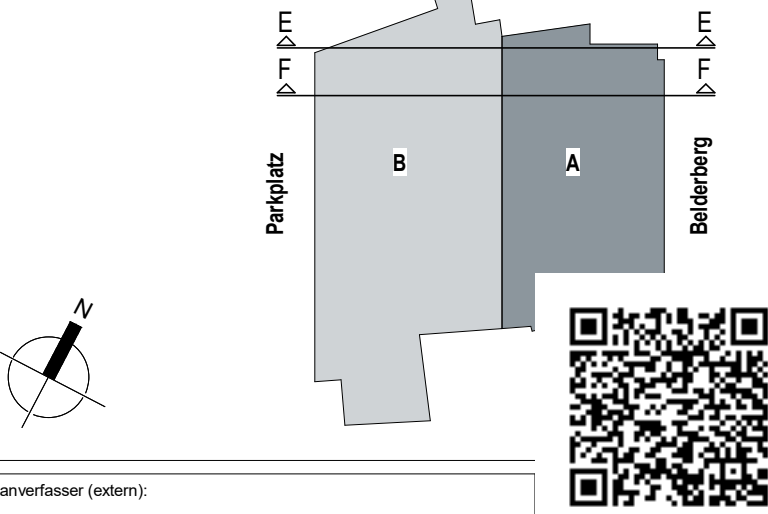

Planverfasser (extern):

Wuttke Ingenieure GmbH
Markt 5
09111 Chemnitz
Telefon: +49 371 4007970
Telefax: +49 371 400 7971
E-Mail: kontakt@wuttke-ingenieure.de
Internet: www.wuttke-ingenieure.de

Bauherr(in):

Bau- und Liegenschaftsbetrieb NRW Köln
Domstraße 55-73, 50668 Köln

Nutzer / Mieter(in):

Universität Bonn
Am Hof 1, 53113 Bonn

Bau- und Liegenschaftsbetrieb NRW
Köln

Domstraße 55-73
50668 Köln
Telefon: +49 221 35660-0
Telefax: +49 221 35660-999
E-Mail: k.poststelle@blb.nrw.de
Internet: www.blb.nrw.de

BESTANDSZEICHNUNG

Wirtschaftseinheit / Liegenschaft: K-UNI-BN Kernsanierung_VIKA - Viktoriakarree
WE3692 ehem. Viktoriabad, Beldeberg 26, 53113 Bonn
Wirtschaftseinheits- / Liegenschaftsbezeichnung: K-UNI-BN Kernsanierung_VIKA - Viktoriakarree
Objekt / Bauwerk / Gebäude: GE0001 ehem. Viktoriabad, Beldeberg 26, 53113 Bonn
Objekt-/Bauwerks-/Gebäudebezeichnung:

Planbezeichnung/Darstellung Schwimmhalle Schnitt E-E und Schnitt F-F	Bautel / Trakt Schwimmhalle Geschoss / Anlage Schnitte
--	---

Modell-Name: WUT-FM_0_SH_RD_-_BND_Rwd2020_...	Plottstabelle: Gezeichnet: Wuttke Ingenieure GmbH	Planart: Baubestand
Planname: Schnitt E-E - Schnitt F-F	Bestand am: 10/01/24	Fachbereich: (A) Hochbau
xref:	Blatt-Nr.: BP-07 Blattgröße: 890 x 594	Maßstab: 1:100 Index 02
		Plottdatum: 25.06.2025 11:23:21