


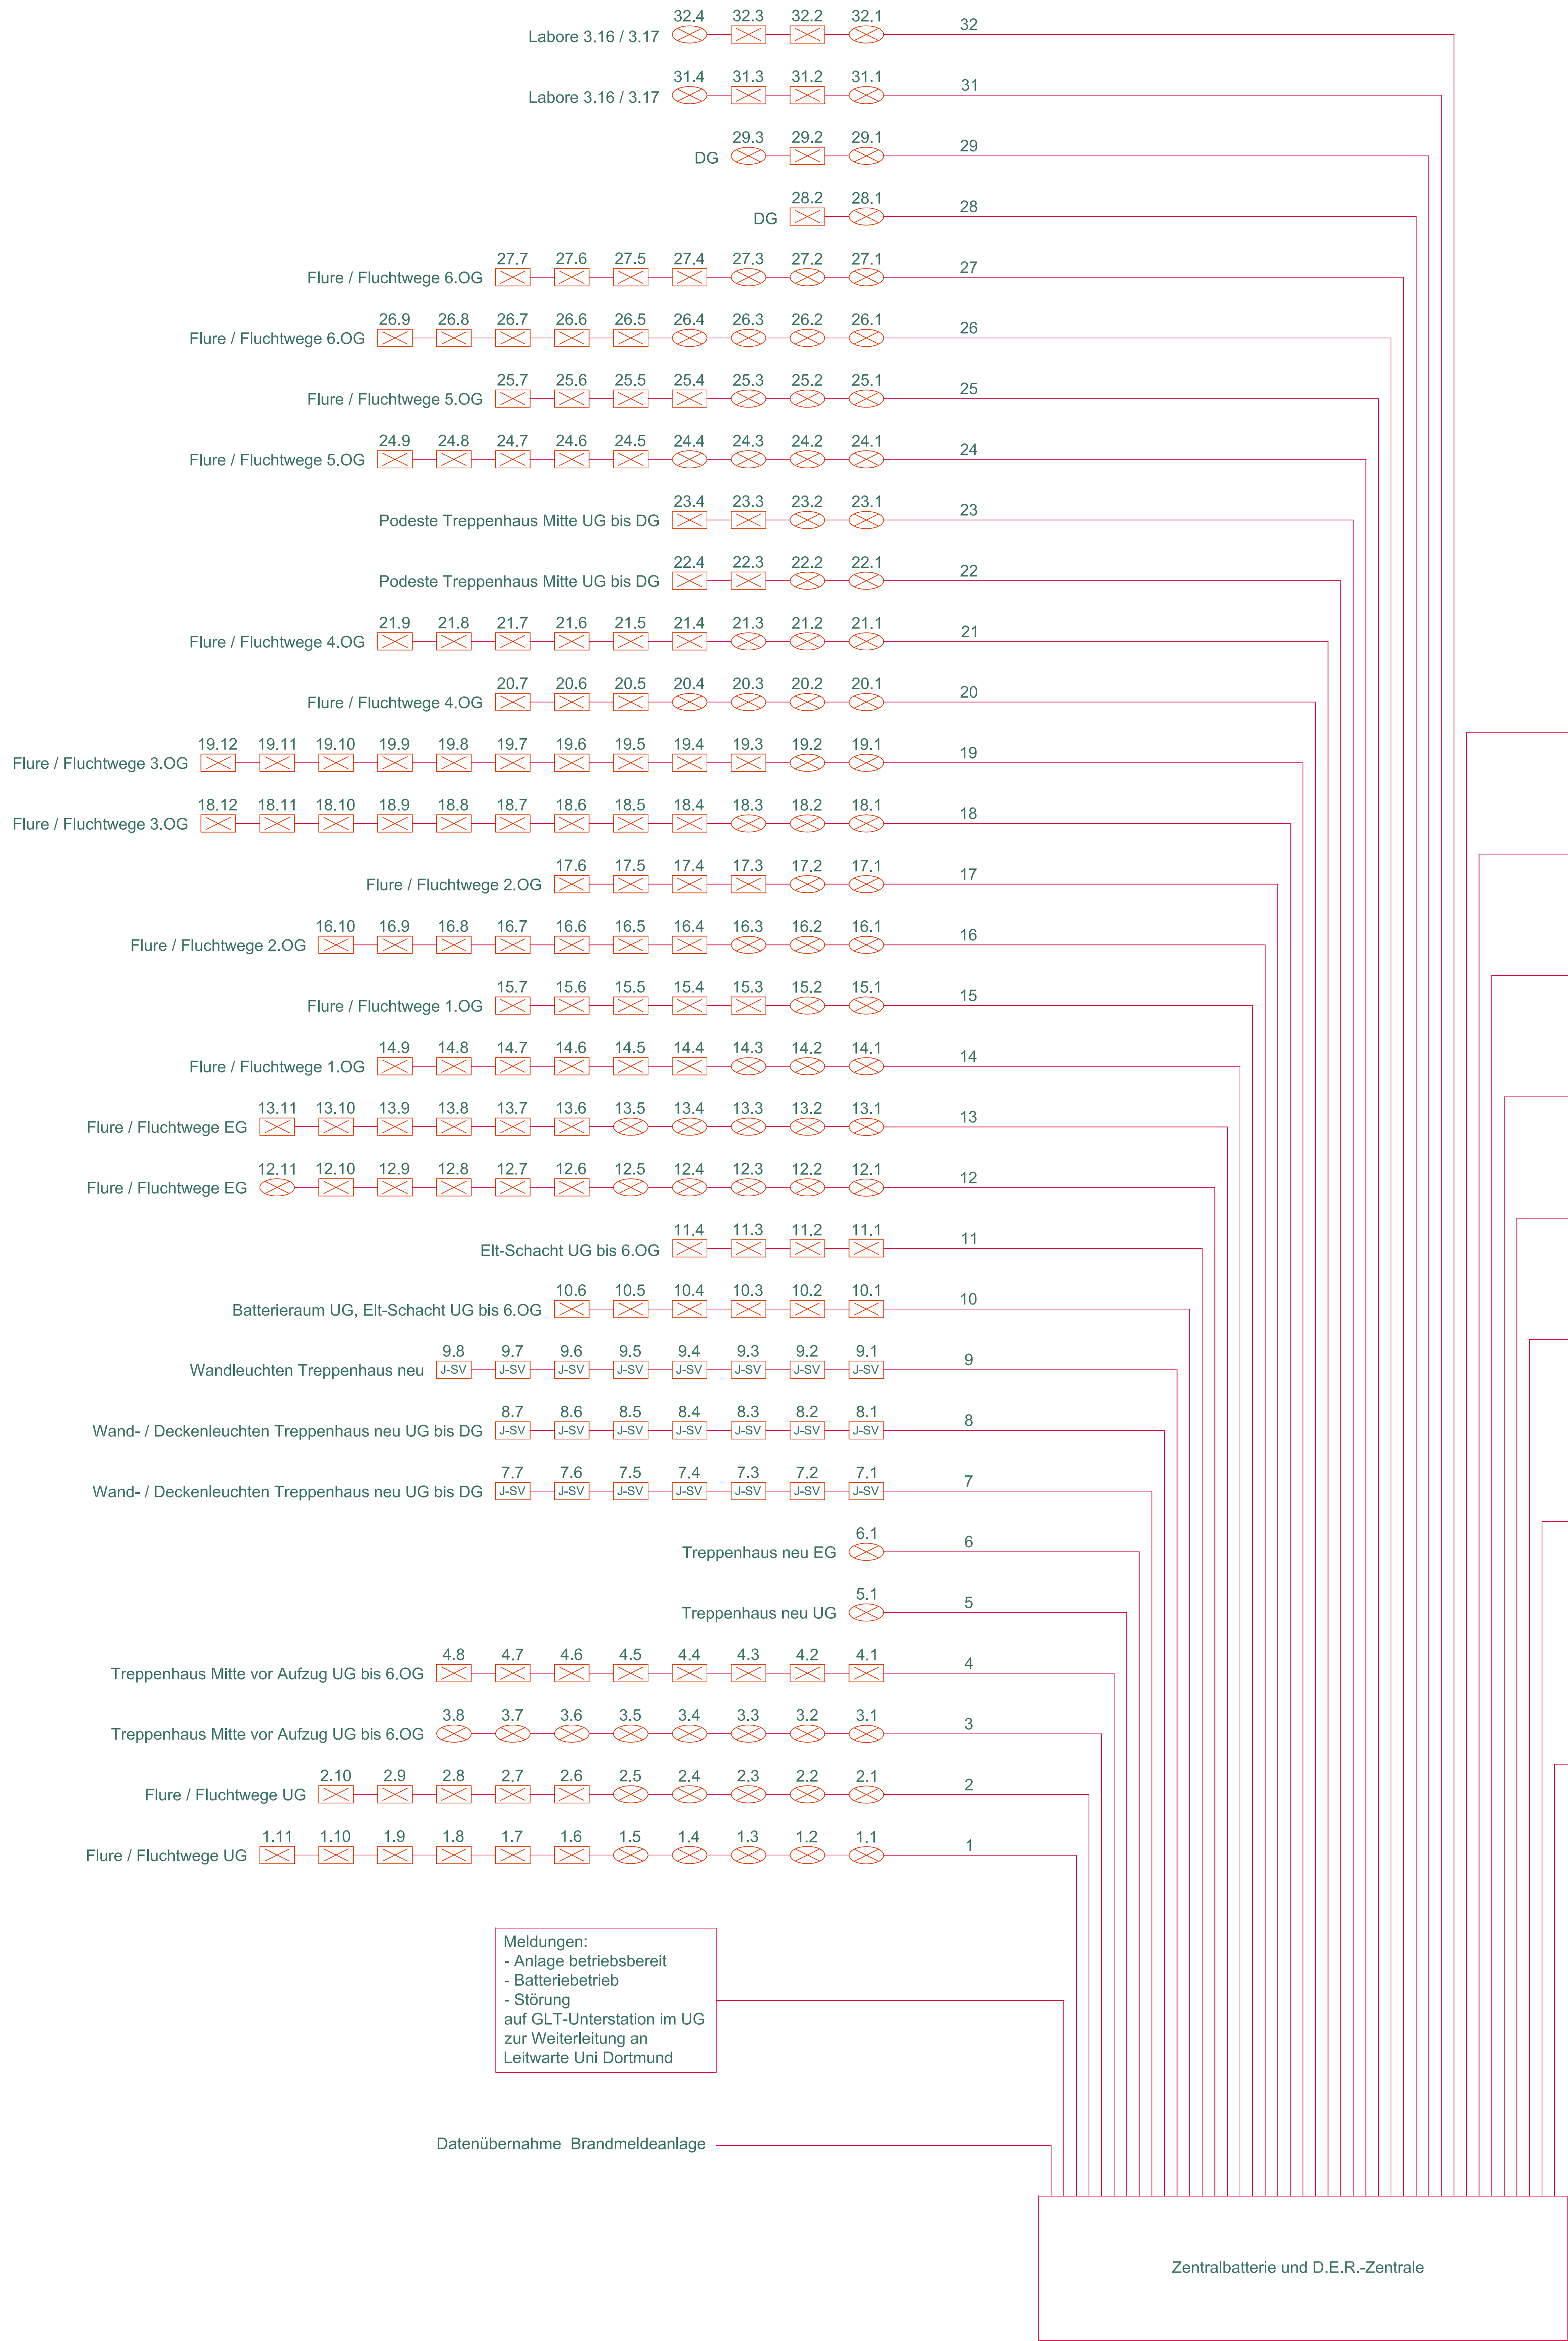

Legende:

Sicherheitsleuchte


Rechtungszeichenleuchte

J-SV-Modul/S

dynamisches Sicherheitsleitsystem (bodennah)

Segmentgeber-Modul

Stromversorgung

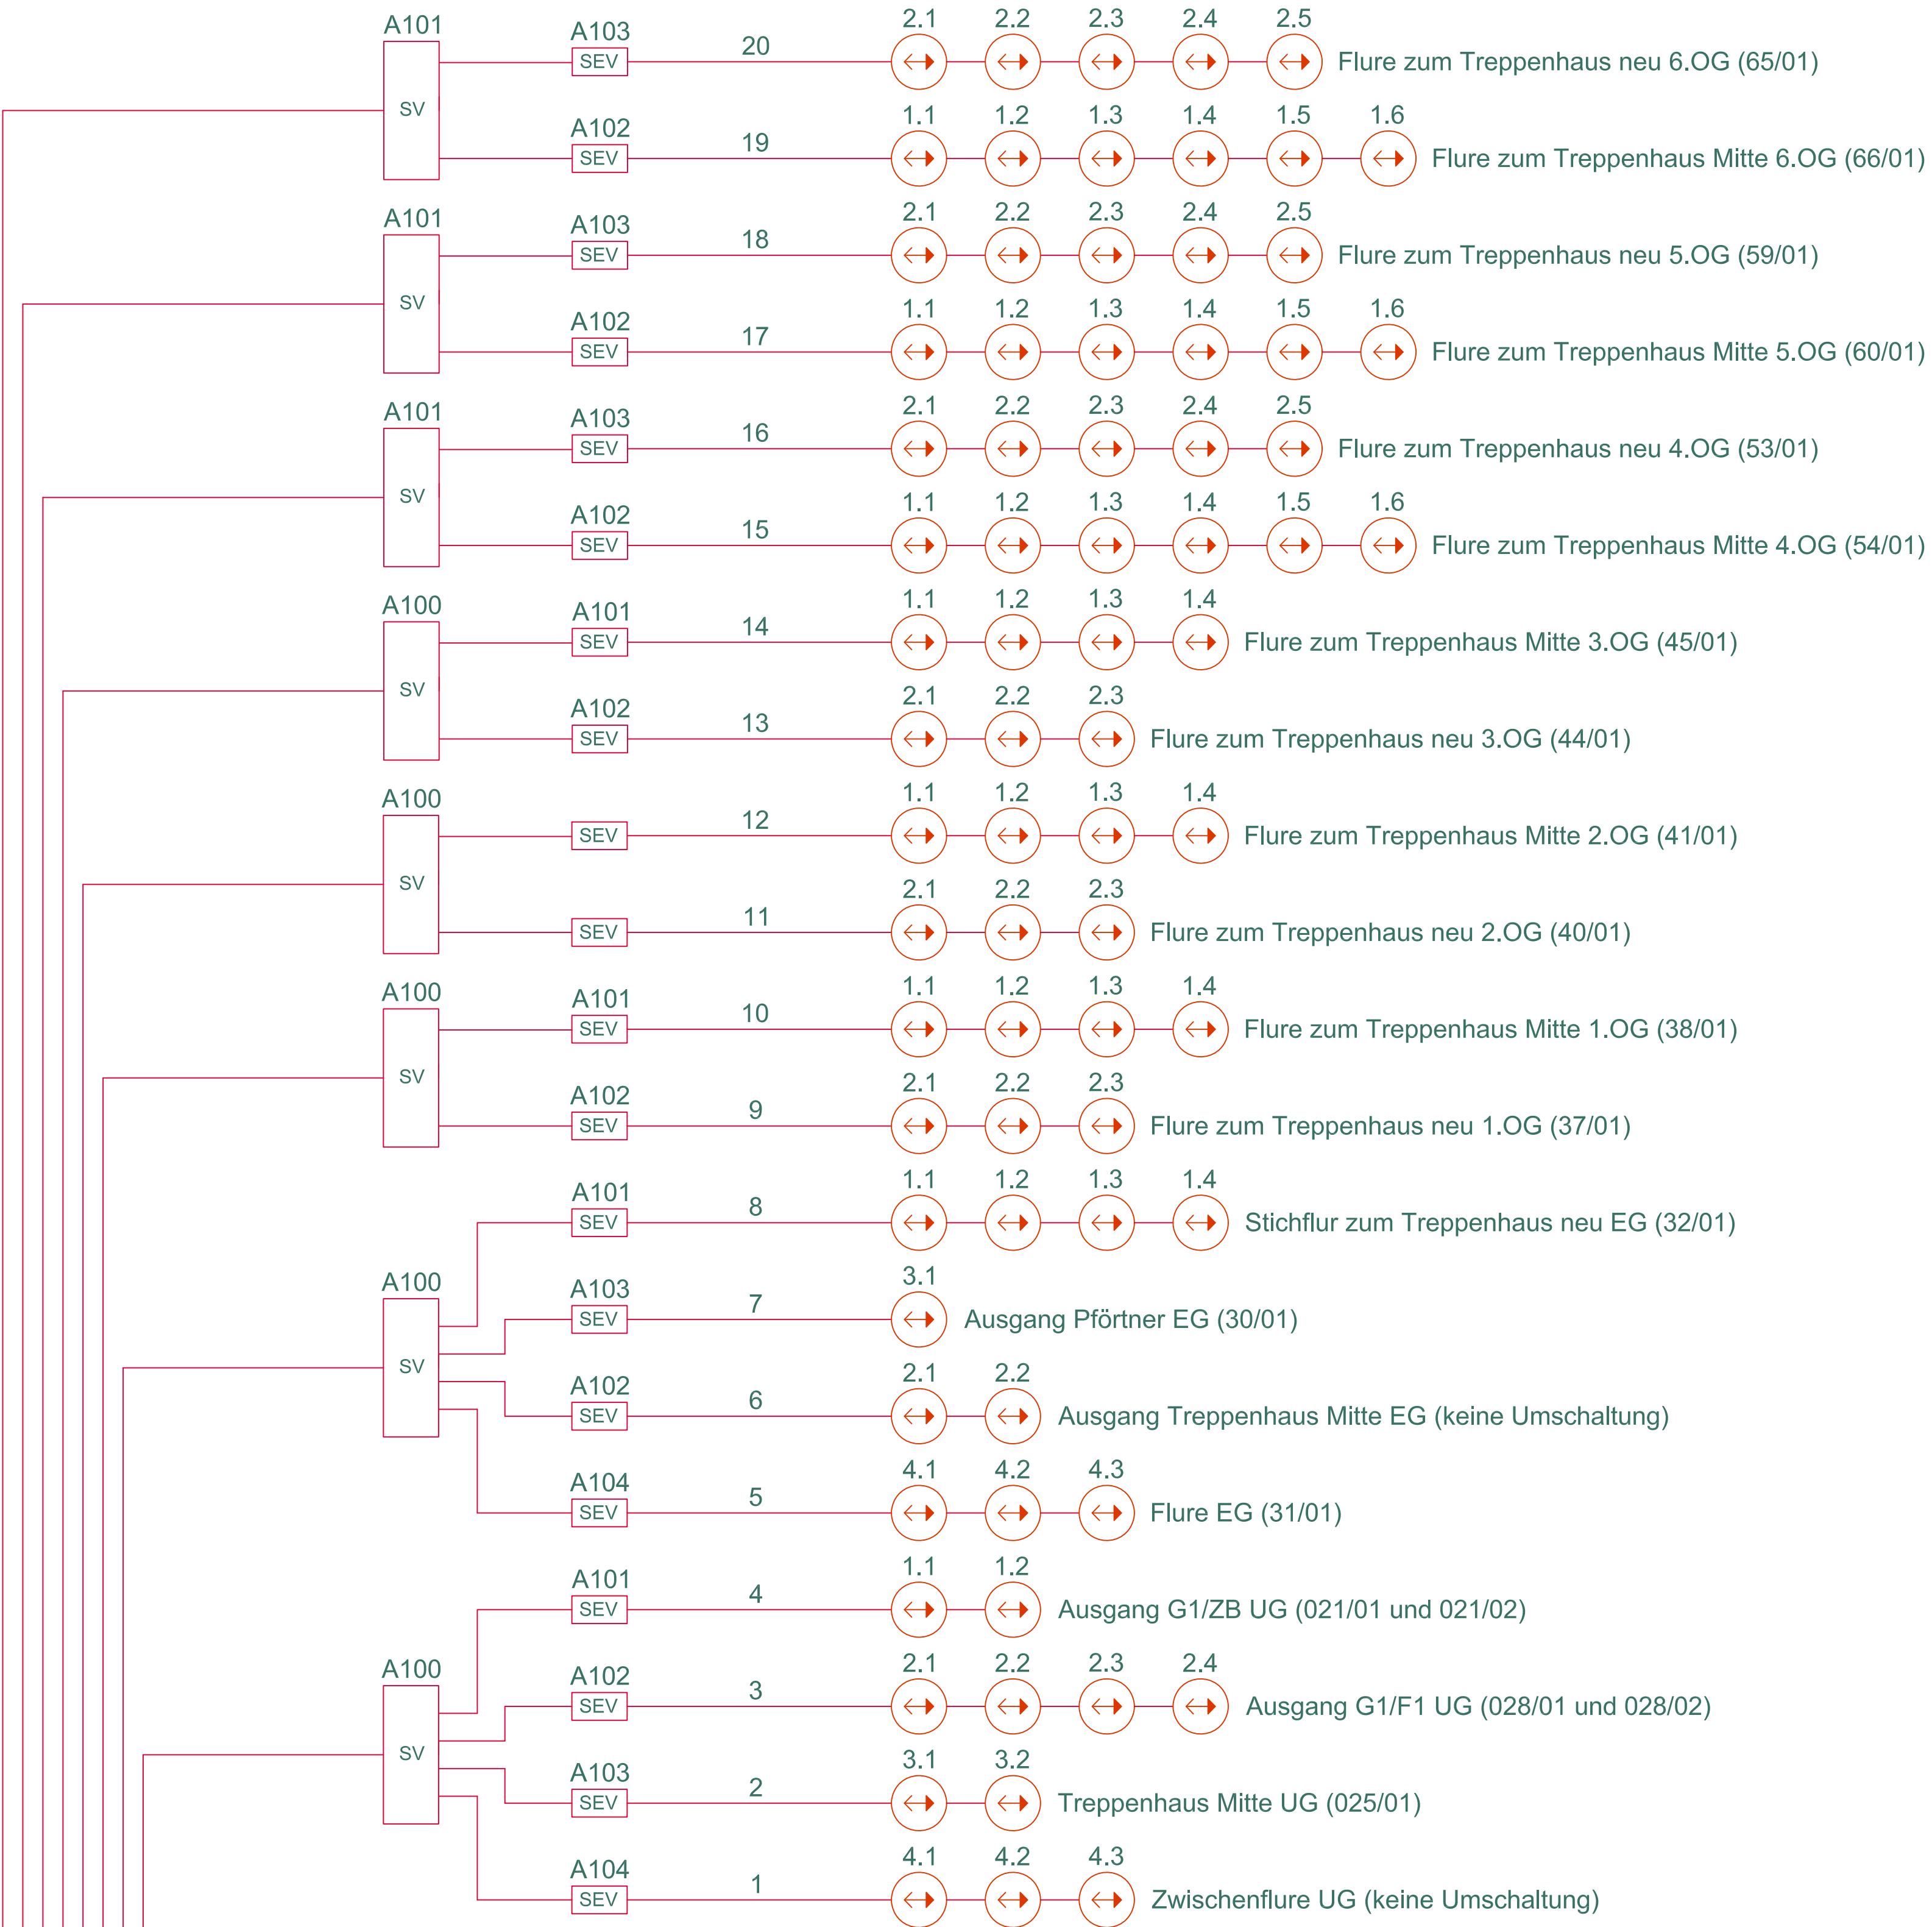

Planen/Zeichner (extern)

ELEKTROBAU KEGEL
Haustechnik u. Industriemontagen
Erlenstrasse 20
46149 Oberhausen
Tel. 0208/69054-0

Bauherr(in)

Bau- und Liegenschaftsbetrieb NRW Dortmund

Notizen / Messprot.

Universität Dortmund

Bau- und Liegenschaftsbetrieb NRW
Dortmund

Projekt:
40-12-2037-07-067
Bauherr/Projekt-Maßnahme:
Wirtschaftseinheit / Liegenschaft:
2037
Wirtschaftseinheitsnummer:
Objekt/Bauwerk/Gebäude:
0047
Objekt-Bauwerks-Gebäude-Nr.

Prof. Tiller
Projektbezeichnung:
Universität Dortmund
Wirtschaftseinheits- / Liegenschaftsbezeichnung:
CT/G1
Objekt-Bauwerks-Gebäudebezeichnung:

Planbezeichnung/Darstellung:
Übersicht Sicherheitsbeleuchtung
dynamisches Fluchtwegleitsystem (D.E.R.)

Geschloss / Anlage:
UG - 6.OG
Bauteil / Trakt:
CT/G1
Modulbau:
ohne


Planart:
Planart:
Planart:

Bestandsplan
Strangschemata
(E) Elektro

Seite 1
von 1
IA.

Bezeichnung:
01
AG
neu
00