


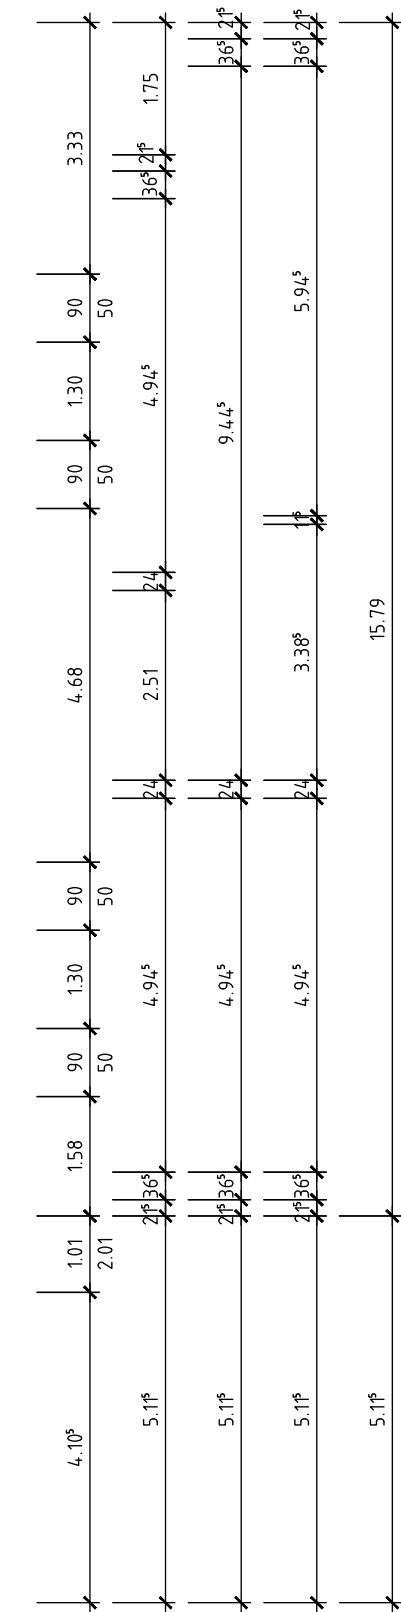
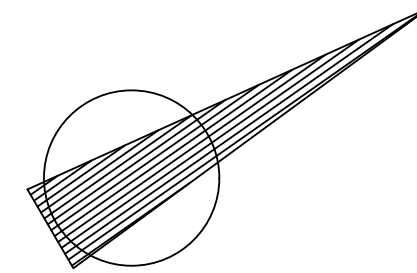
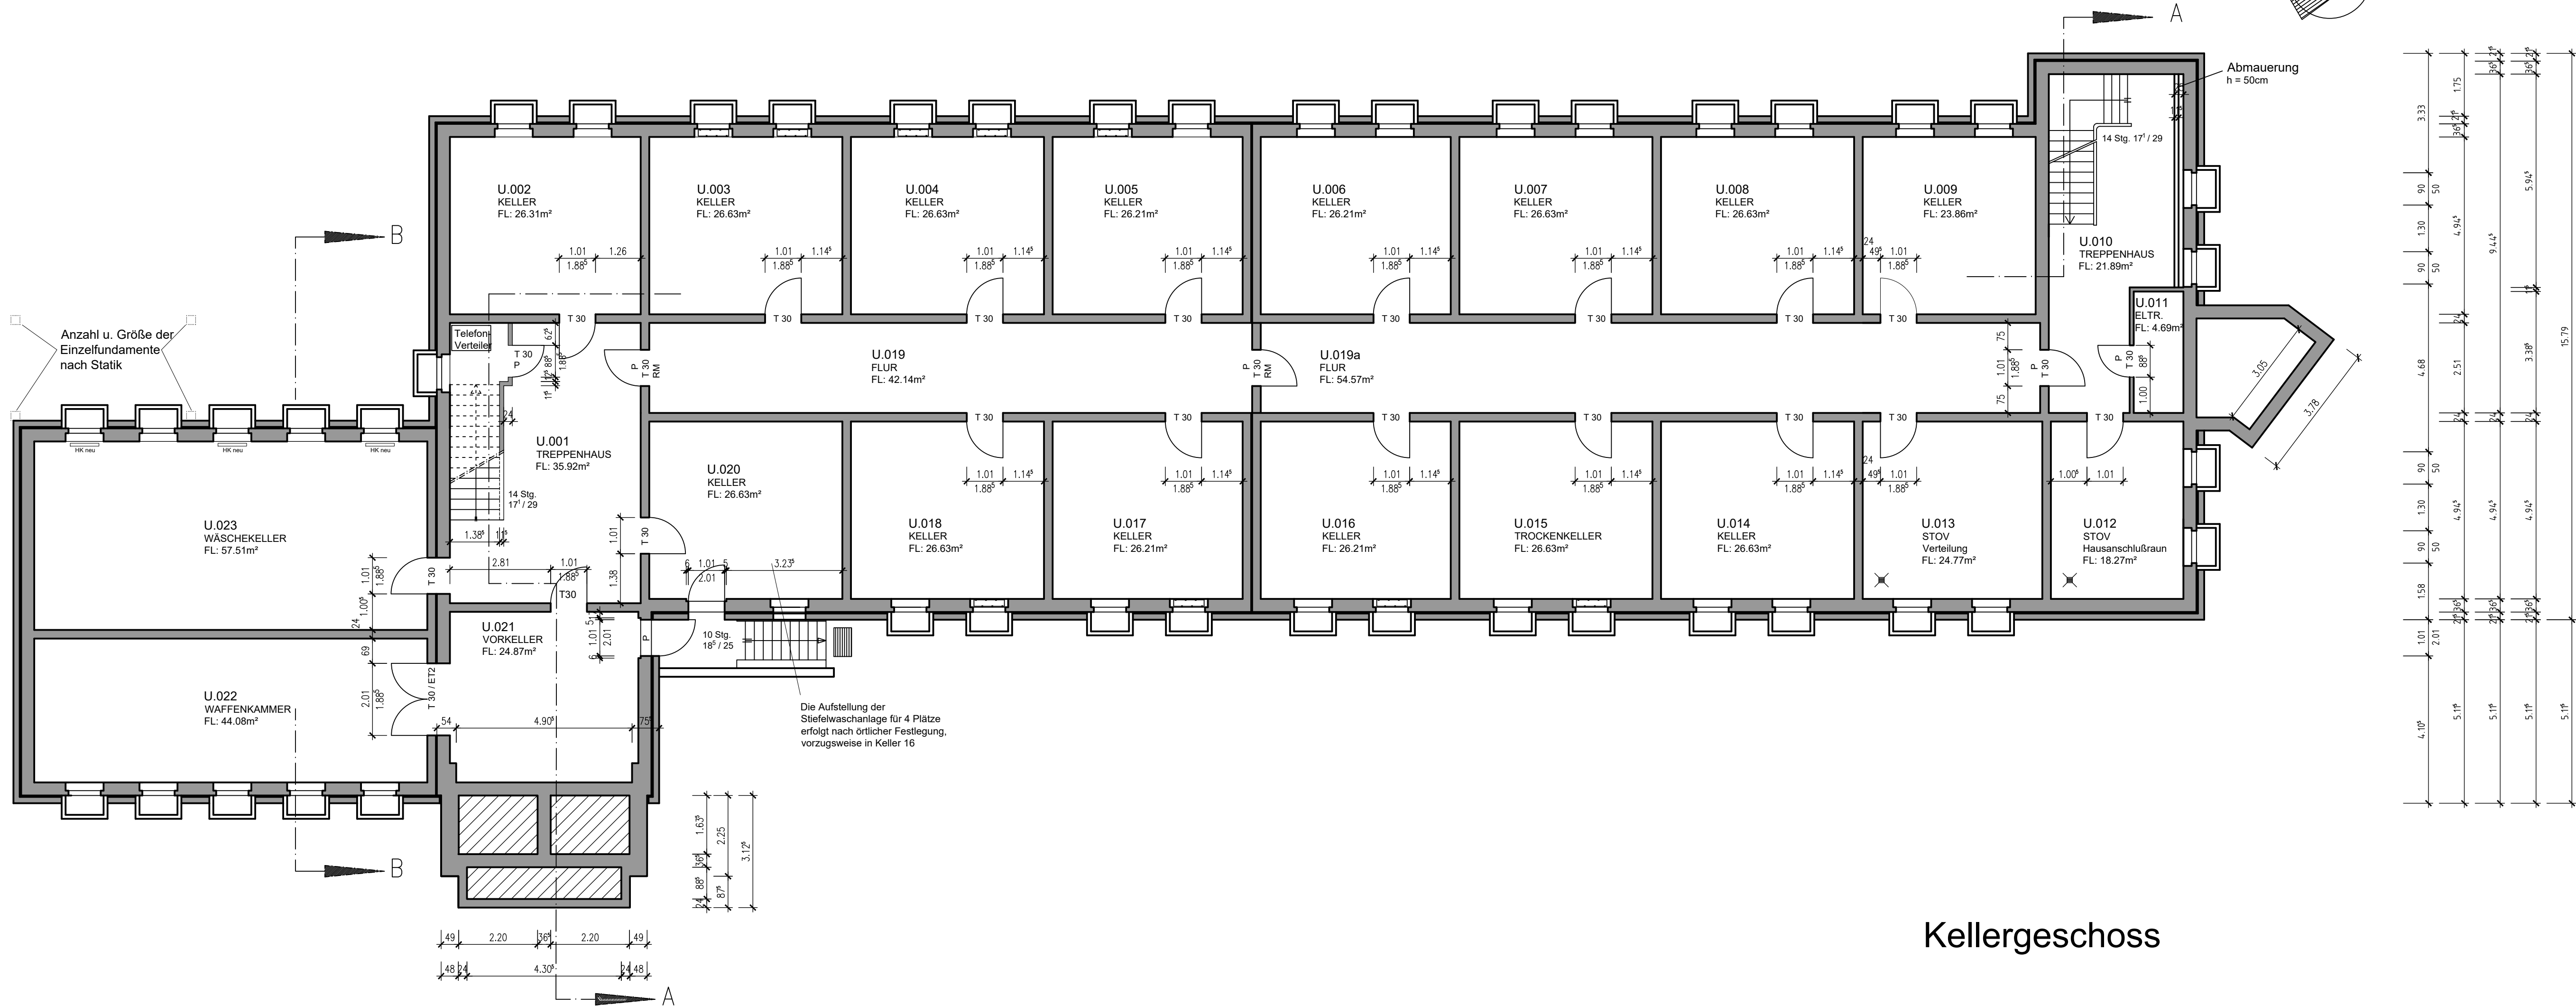


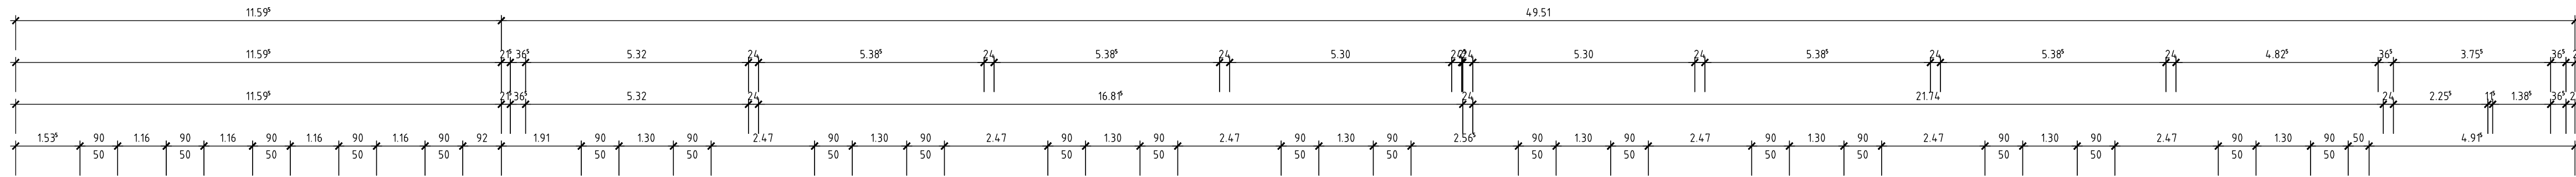

Blatt-Nr.: A_NW_SW_100	Maßstab: 1:100
Blattgröße: Vorheriges Papierformat (330.00 x 1130.00 mm)	
Plotdatum: 28.Mai.2025 7:24	Index: 00

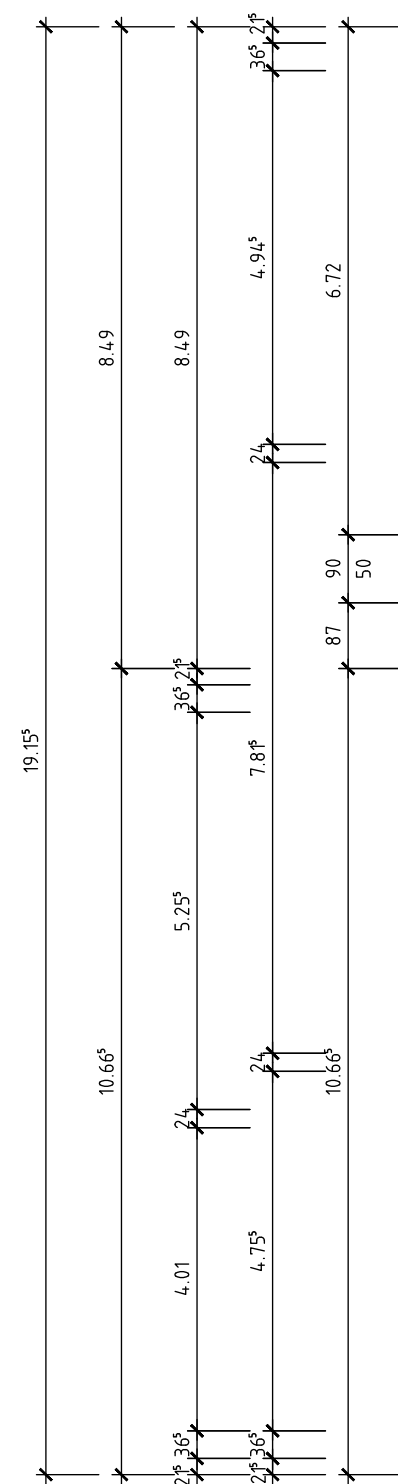

Kellergeschoss

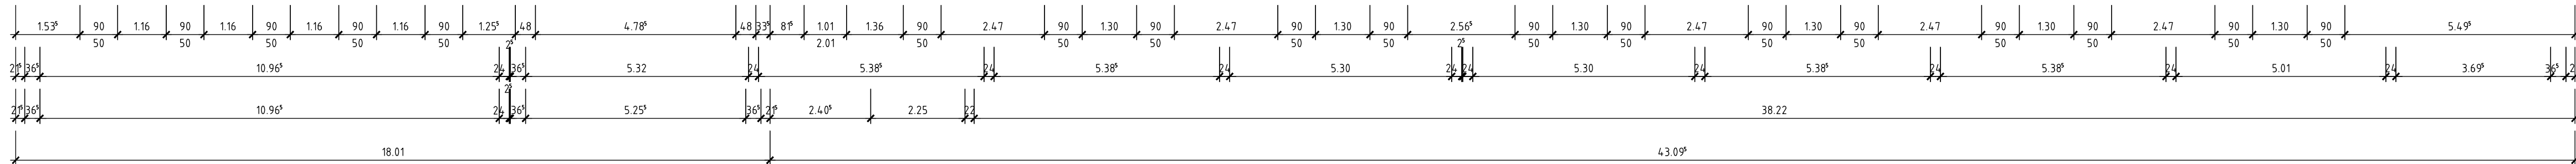

Bauherr(in)
Bundesrepublik Deutschland
vertreten durch
Bundesministerium der Verteidigung (BMVg)
vertreten durch
Oberfinanzdirektion Nordrhein Westfalen
vertreten durch
Bau- und Liegenschaftsbetrieb NRW

Nutzer

Bau- und Liegenschaftsbetrieb NRW
Bielefeld

August-Bebel-Str. 91
D - 33602 Bielefeld
Telefon: +49 521 520 49 - 0
Telefax: +49 521 520 49 - 900
E-Mail: bi.poststelle@blb.nrw.de
Internet: www.blb.nrw.de


BESTANDSZEICHNUNG

Wirtschaftseinheit / Liegenschaft: **HvB Minden**
WB7210
Wirtschaftseinheitsnummer
Objekt/Bauwerk/Gebäude
GE0003 (2a)
Objekt-/Bauwerk-/Gebäude-Nr.


Wirtschaftseinheit: **Wittiner Allee 15**
Wirtschaftseinheitsnummer
Objekt/Bauwerk/Gebäude
Kompaniegebäude
Objekt-/Bauwerk-/Gebäude-Nr.

Planbezeichnung/Darstellung	Bauteil / Trakt:
Kellergeschoss	Geschoss / Anlage: KG
Planschlüssel	Planinhalt: Grundriss

Datenfeld: L:\Bestand\313100_WB7210-MI_HVB-KASERNE\GE0003_2A_KOMPANIEGEBAEUDE\GRUNDRISS\DWG		
Model-Name: XA_KG.DWG	Plottstiftabelle: NRW_SW-100.stb	Planart: Bestand
Layout-Name: 500x1100_M100_KG_Hochbau	Gezeichnet: Lag. / 2010	Fachbereich: (A) Hochbau
Blatt-Nr.: 01	Bestand am:	Maßstab: 1:100
Blattgröße:		Index:
Plottedatum: 28 Mai 2025 06:59		00

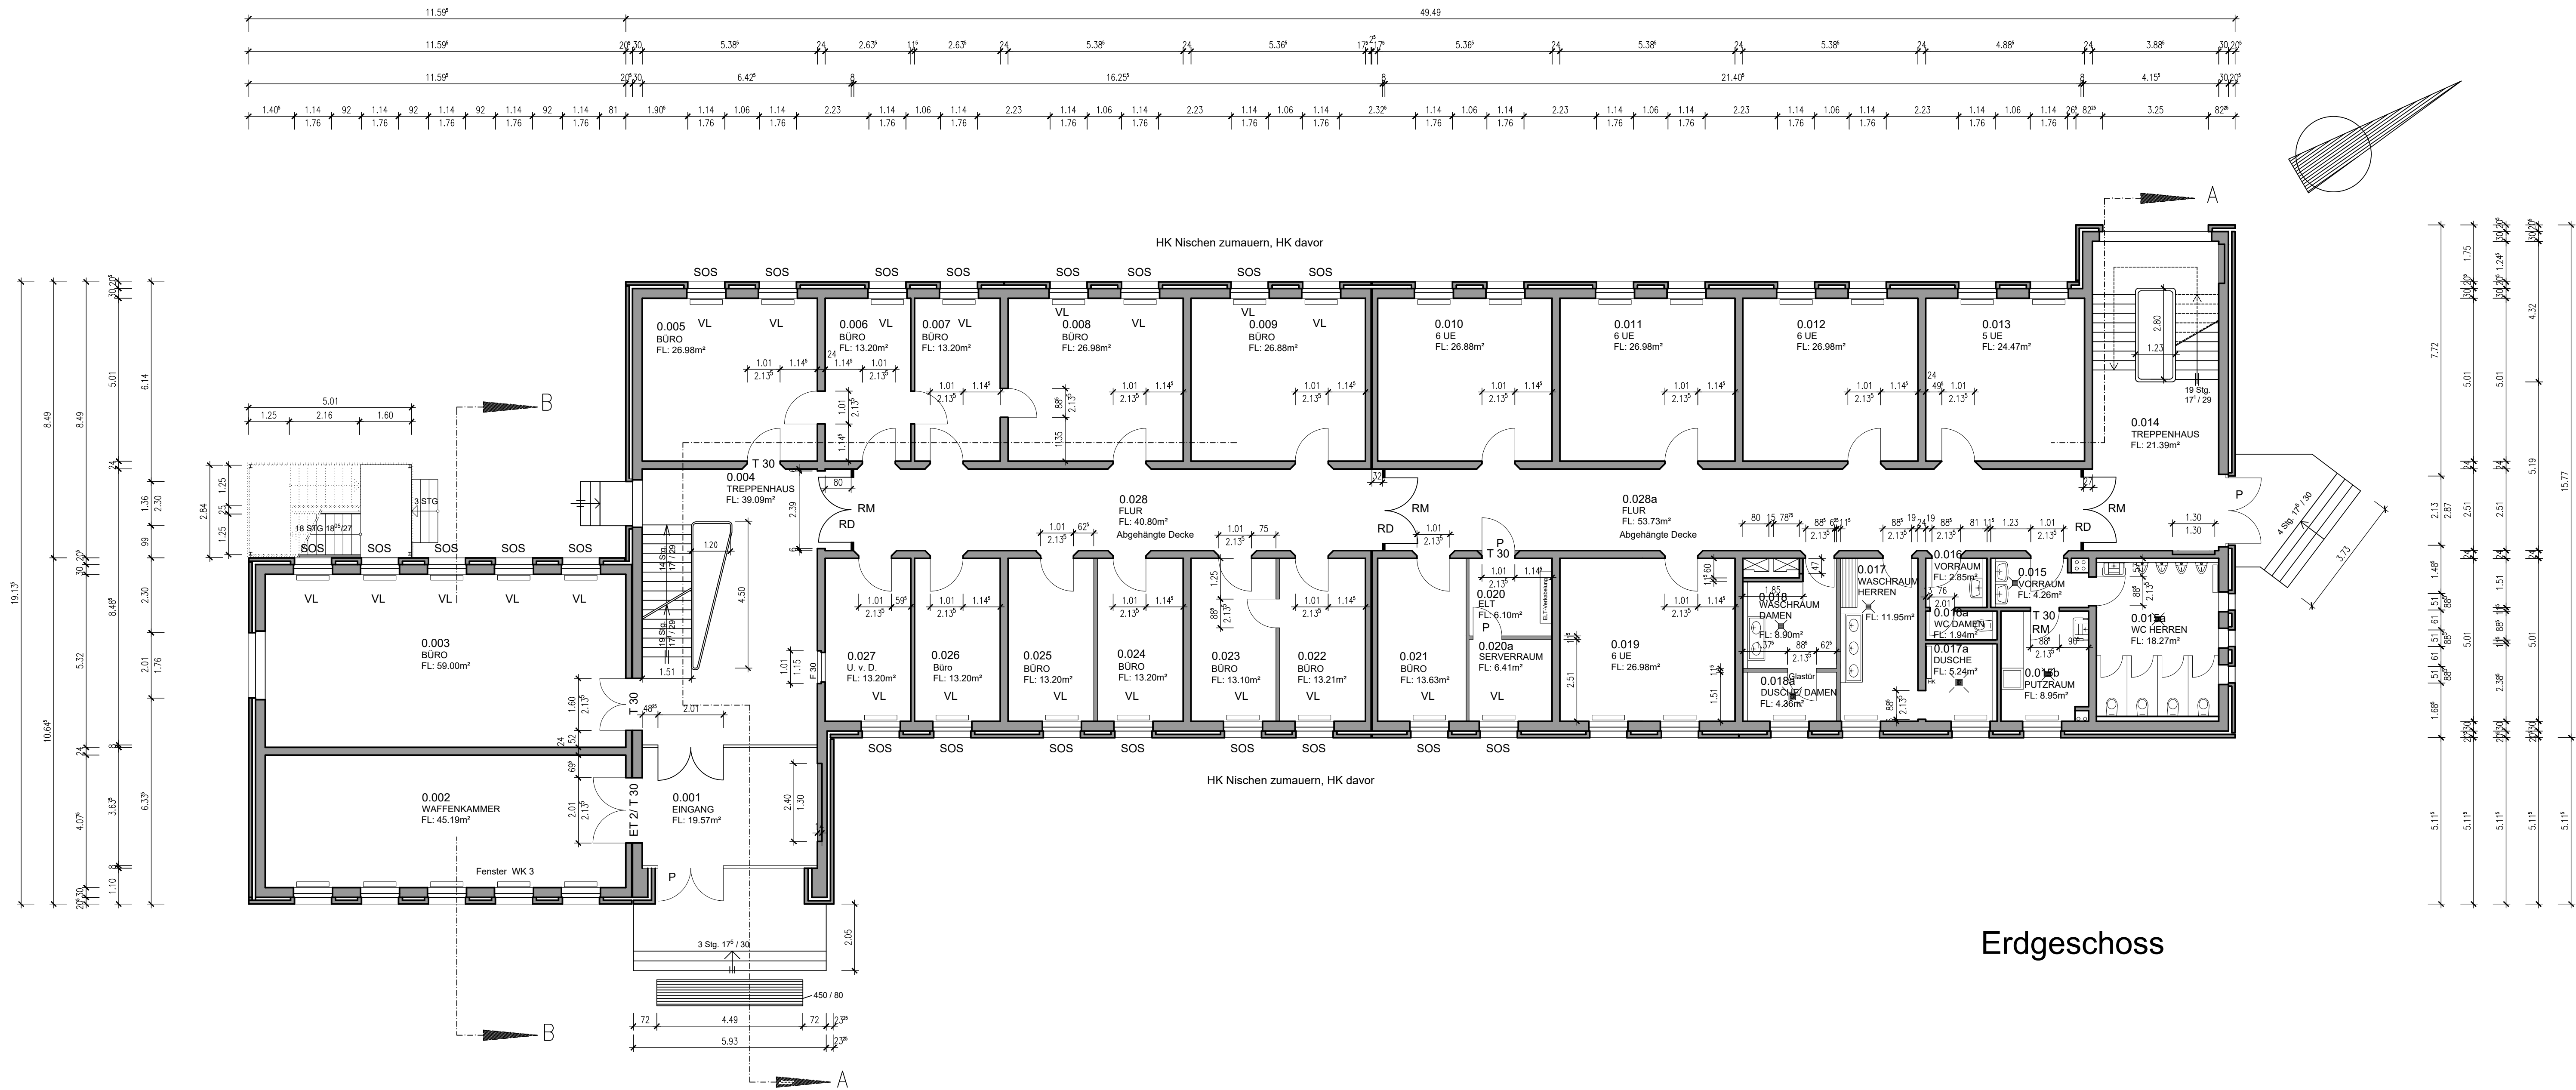


Erdgeschoss

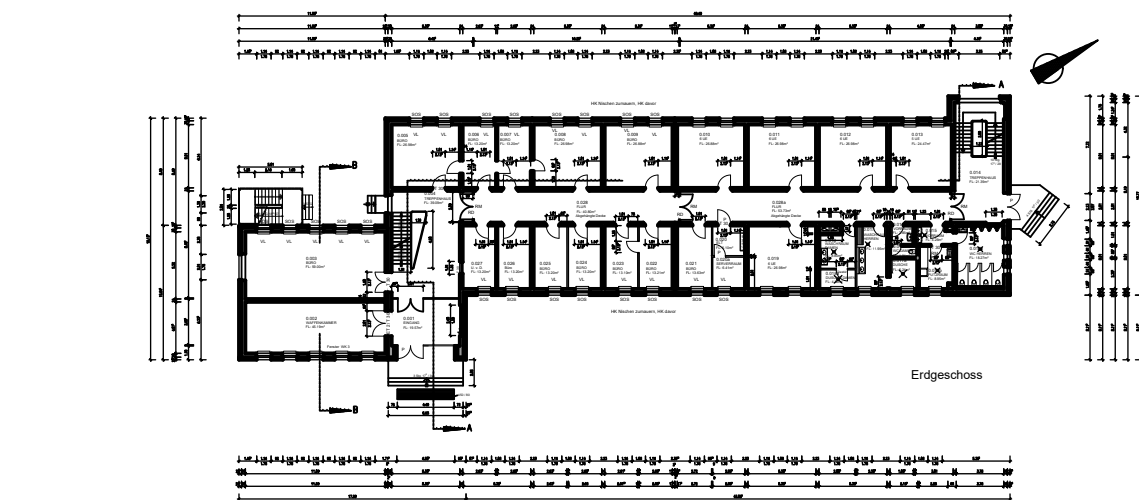


Bauherr(in) Bundesrepublik Deutschland vertreten durch Bundesministerium der Verteidigung (BMVg) vertreten durch Oberfinanzdirektion Nordrhein Westfalen vertreten durch Bau- und Liegenschaftsbetrieb NRW Nutzer	BLB NRW Bau- und Liegenschaftsbetrieb NRW Bielefeld August-Bebel-Str. 91 D - 33602 Bielefeld Telefon: +49 521 520 49 - 0 Telefax: +49 521 520 49 - 900 E-Mail: bi.poststelle@blb.nrw.de Internet: www.blb.nrw.de
---	--


BESTANDSZEICHNUNG	
Wirtschaftseinheit / Liegenschaft: HvB Minden WB7210 Wirtschaftseinheitsnummer Objekt/Bauwerk/Gebäude GE0003 (2a) Objekt-/Bauwerks-/Gebäude-Nr.	
Wirtschaftseinheit: Wittiner Allee 15 Wirtschaftseinheitsnummer Objekt/Bauwerk/Gebäude Kompaniegebäude Objekt-/Bauwerks-/Gebäude-Nr.	
Planbezeichnung/Darstellung Erdgeschoss Planschlüssel	Bauteil / Trakt: Geschoss / Anlage: EG Planinhalt: Grundriss
Datum: L:\Bestand\313100_WB7210-MI_HVB-KASERNE\GE0003_2A_KOMPANIEGEBAEUDE\GRUNDRISS\DWG Model-Name: XA_EG.DWG Layout-Name: 500x1100_M100_EG_Hochbau Blatt-Nr.: 01 Blattgröße: 1:100 Plochdatum: 28 Mai 2025 06:59 Index: 00	

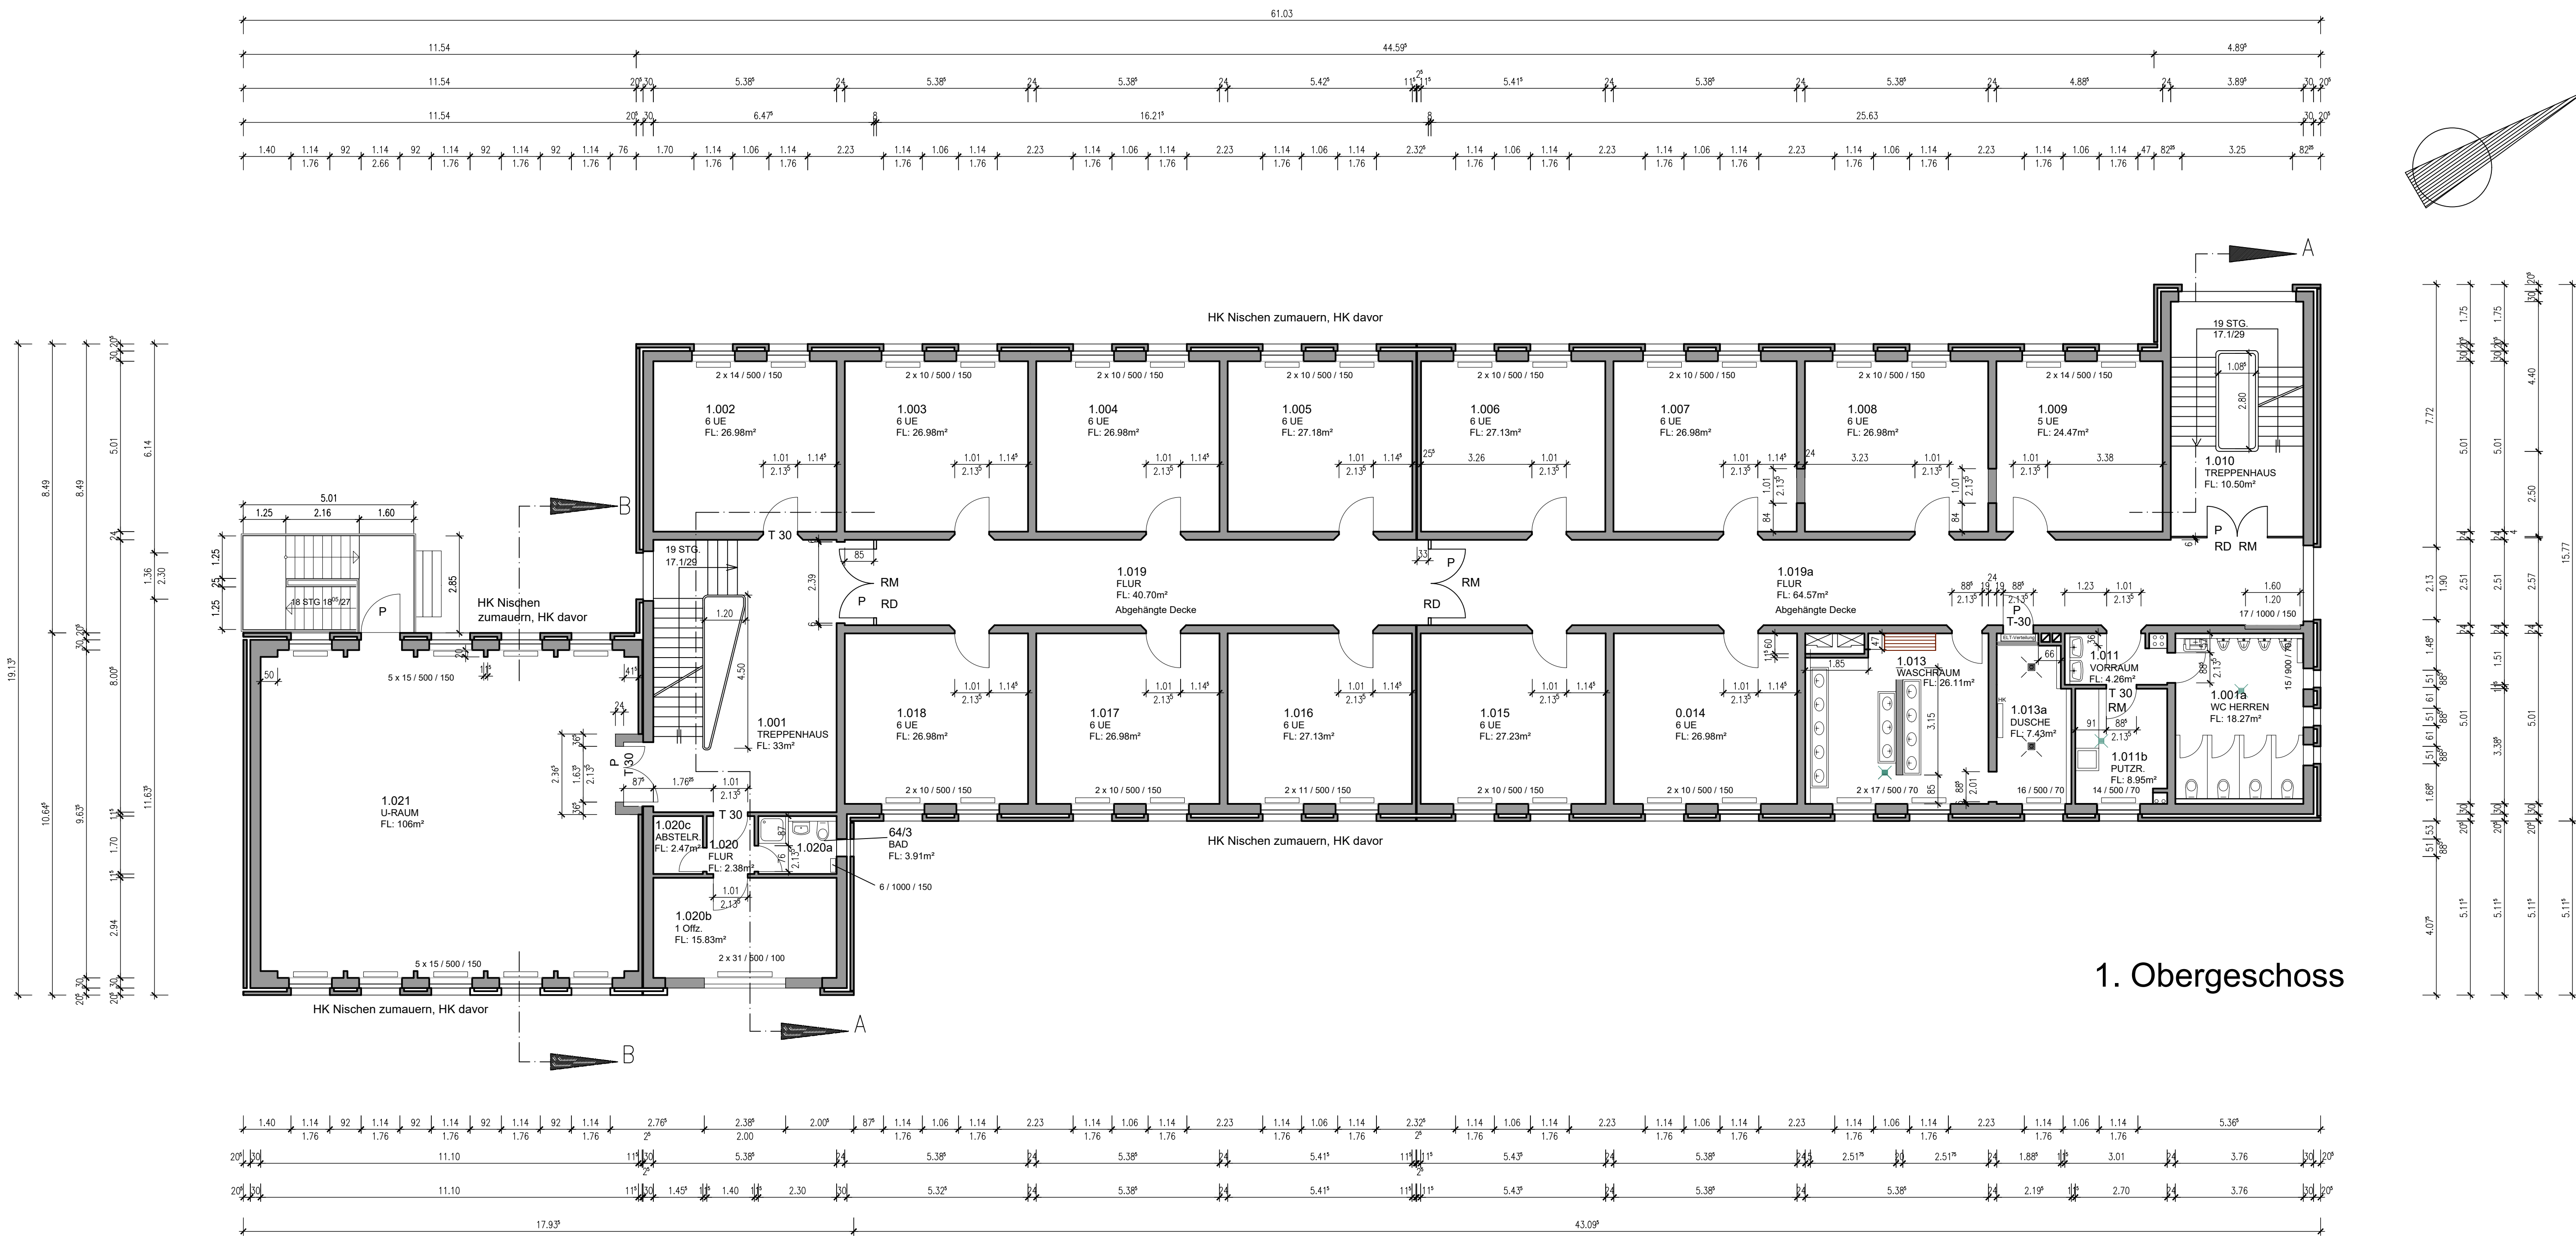

1. Obergeschoss

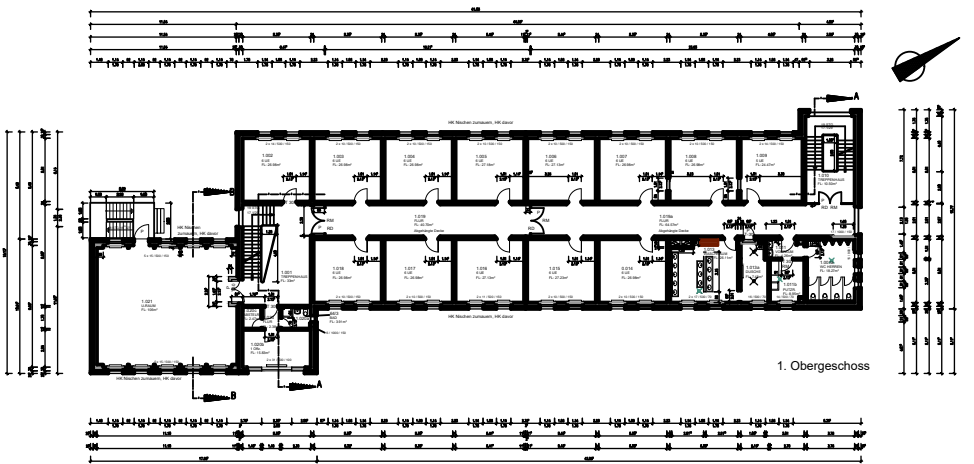

1. Obergeschoss

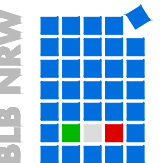Bauherr(in) Bundesrepublik Deutschland vertreten durch Bundesministerium der Verteidigung (BMVg) vertreten durch Oberfinanzdirektion Nordrhein Westfalen vertreten durch Bau- und Liegenschaftsbetrieb NRW Nutzer	 Bau- und Liegenschaftsbetrieb NRW Bielefeld August-Bebel-Str. 91 D - 33602 Bielefeld Telefon: +49 521 520 49 - 0 Telefax: +49 521 520 49 - 900 E-Mail: bi.poststelle@blb.nrw.de Internet: www.blb.nrw.de
Planverfasser (extern):	

BESTANDSZEICHNUNG


Wirtschaftseinheit / Liegenschaft: **HvB Minden**
WB7210
Wirtschaftseinheitsnummer
Objekt/Bauwerk/Gebäude
GE0003 (2a)
Objekt-/Bauwerk-/Gebäude-Nr.

Liegenschaft: **Wittiner Allee 15**
Liegenschaftsbezeichnung


Objekt/Bauwerk/Gebäude-Nr.: **Kompaniegebäude**
Objekt-/Bauwerk-/Gebäudebezeichnung

Planbezeichnung/Darstellung	Bauteil / Trakt:
1. Obergeschoss	1. OG
Planschlussel	Planinhalt: Grundriss

Datum/Modell: L:\Bestand\313100_WB7210-MI_HVB-KASERNE\GE0003_2A_KOMPANIEGEBAEUDE\GRUNDRISS\DWG		
Modell-Name: XA_01.DWG	Plottstiftabelle: NRW_SW-100.stb	Planart: Bestand
Layout-Name: 500x1100_M100_01_Hochbau	Gezeichnet: Lag. / 2010	Fachbereich: (A) Hochbau
Blatt-Nr.: 01	Blattgröße: 500x1100	Maßstab: 1:100
Planverfasser (gem. §70 BauO NRW): Bauverfasser		Index: 00

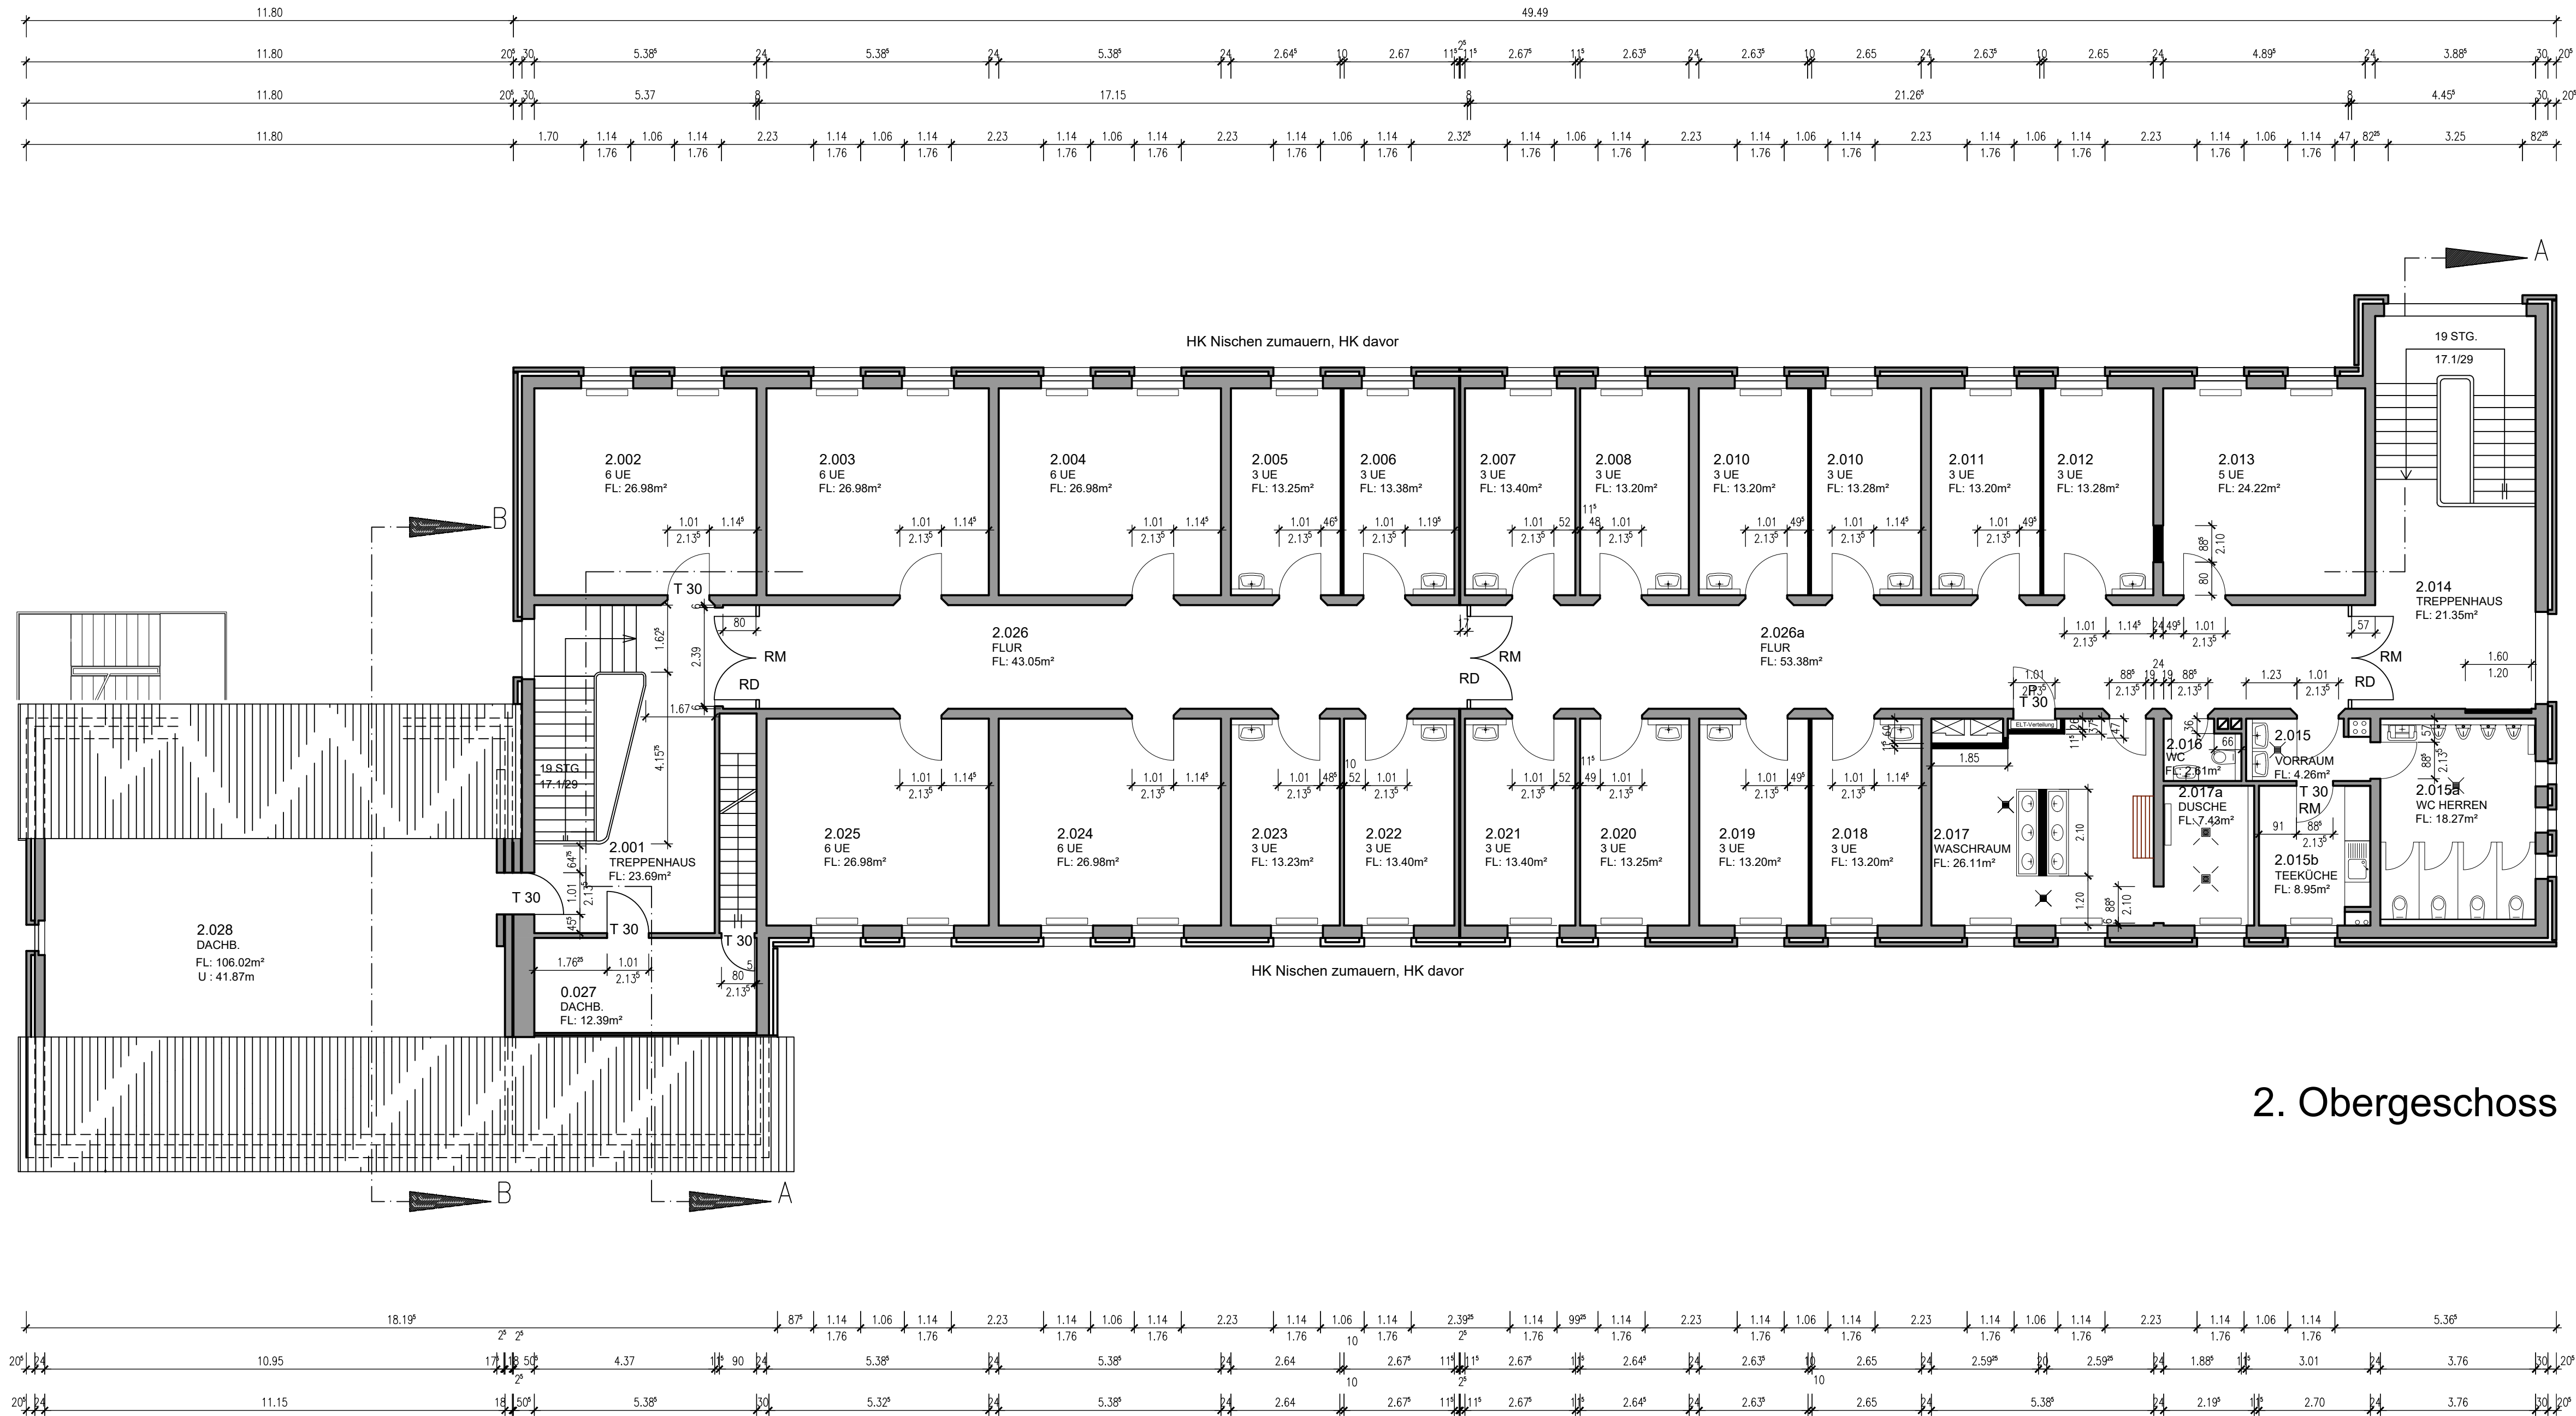

2. Obergeschoss

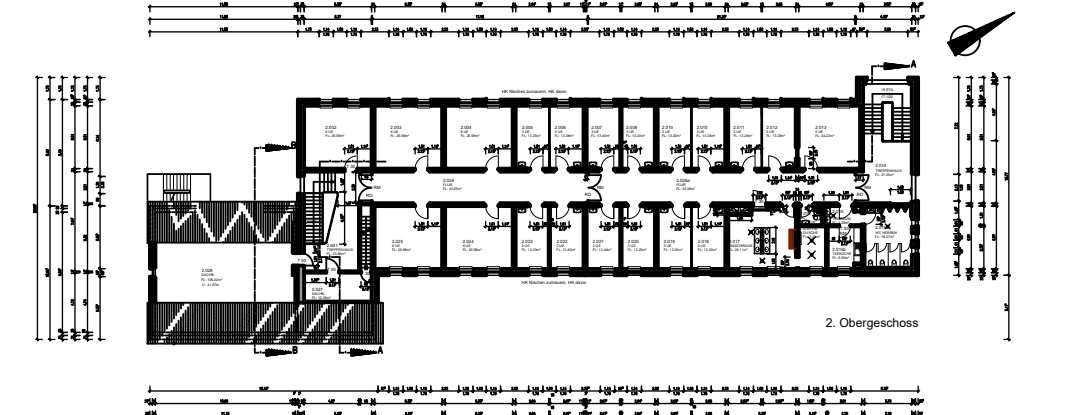

2. Obergeschoss

Bauherr(in)
Bundesrepublik Deutschland
vertreten durch
Bundesministerium der Verteidigung (BMVg)
vertreten durch
Oberfinanzdirektion Nordrhein Westfalen
vertreten durch
Bau- und Liegenschaftsbetrieb NRW
Nutzer

Bau- und Liegenschaftsbetrieb NRW
Bielefeld

August-Bebel-Str. 91
D - 33602 Bielefeld
Telefon: +49 521 520 49 - 0
Telefax: +49 521 520 49 - 900
E-Mail: bi.poststelle@blb.nrw.de
Internet: www.blb.nrw.de


BESTANDSZEICHNUNG

Wirtschaftseinheit / Liegenschaft: HvB Minden
WB7210 Wittiner Allee 15
Wirtschaftseinheitsnummer
Objekt/Bauwerk/Gebäude
GE0003 (2a)
Objekt-/Bauwerk-/Gebäude-Nr.

Kompaniegebäude
Objekt-/Bauwerk-/Gebäudebezeichnung

Planbezeichnung/Darstellung	Bauell / Trakt:
2. Obergeschoss	2. OG
Planschlussel	Grundriss

Datengröße: L:\Bestand\313100_WB7210-MI_HVB-KASERNE\GE0003_2A_KOMPANIEGEBAEUDE\GRUNDRISS\DWG	Plottstiftabelle: NRW_SW-100.stb	Planart: Bestand
Modell-Name: XA_02.DWG	Gezeichnet: Lag / 2010	Fachbereich: (A) Hochbau
Layout-Name: 500x1100_M100_02_Hochbau	Bestand am:	Blatt-Nr.: 01
		Maßstab: 1:100
		Blattgröße: Index
		Ploßdatum: 28 Mai 2025 07:01
		Index: 00

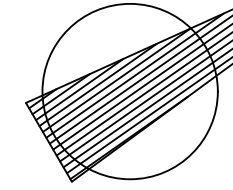


August-Bebel-Str. 91
D - 33602 Bielefeld
Telefon: +49 521 520 49 - 0
Telefax: +49 521 520 49 - 900
E-Mail: bi.poststelle@bib.nrw.de
Internet: www.bib.nrw.de

BESTANDSZEICHNUNG

HvB Minden
Wittiner Allee 15
Wirtschaftseinheits- / Liegenschaftsbezeichnung

Bauteil / Trakt	
-----------------	--

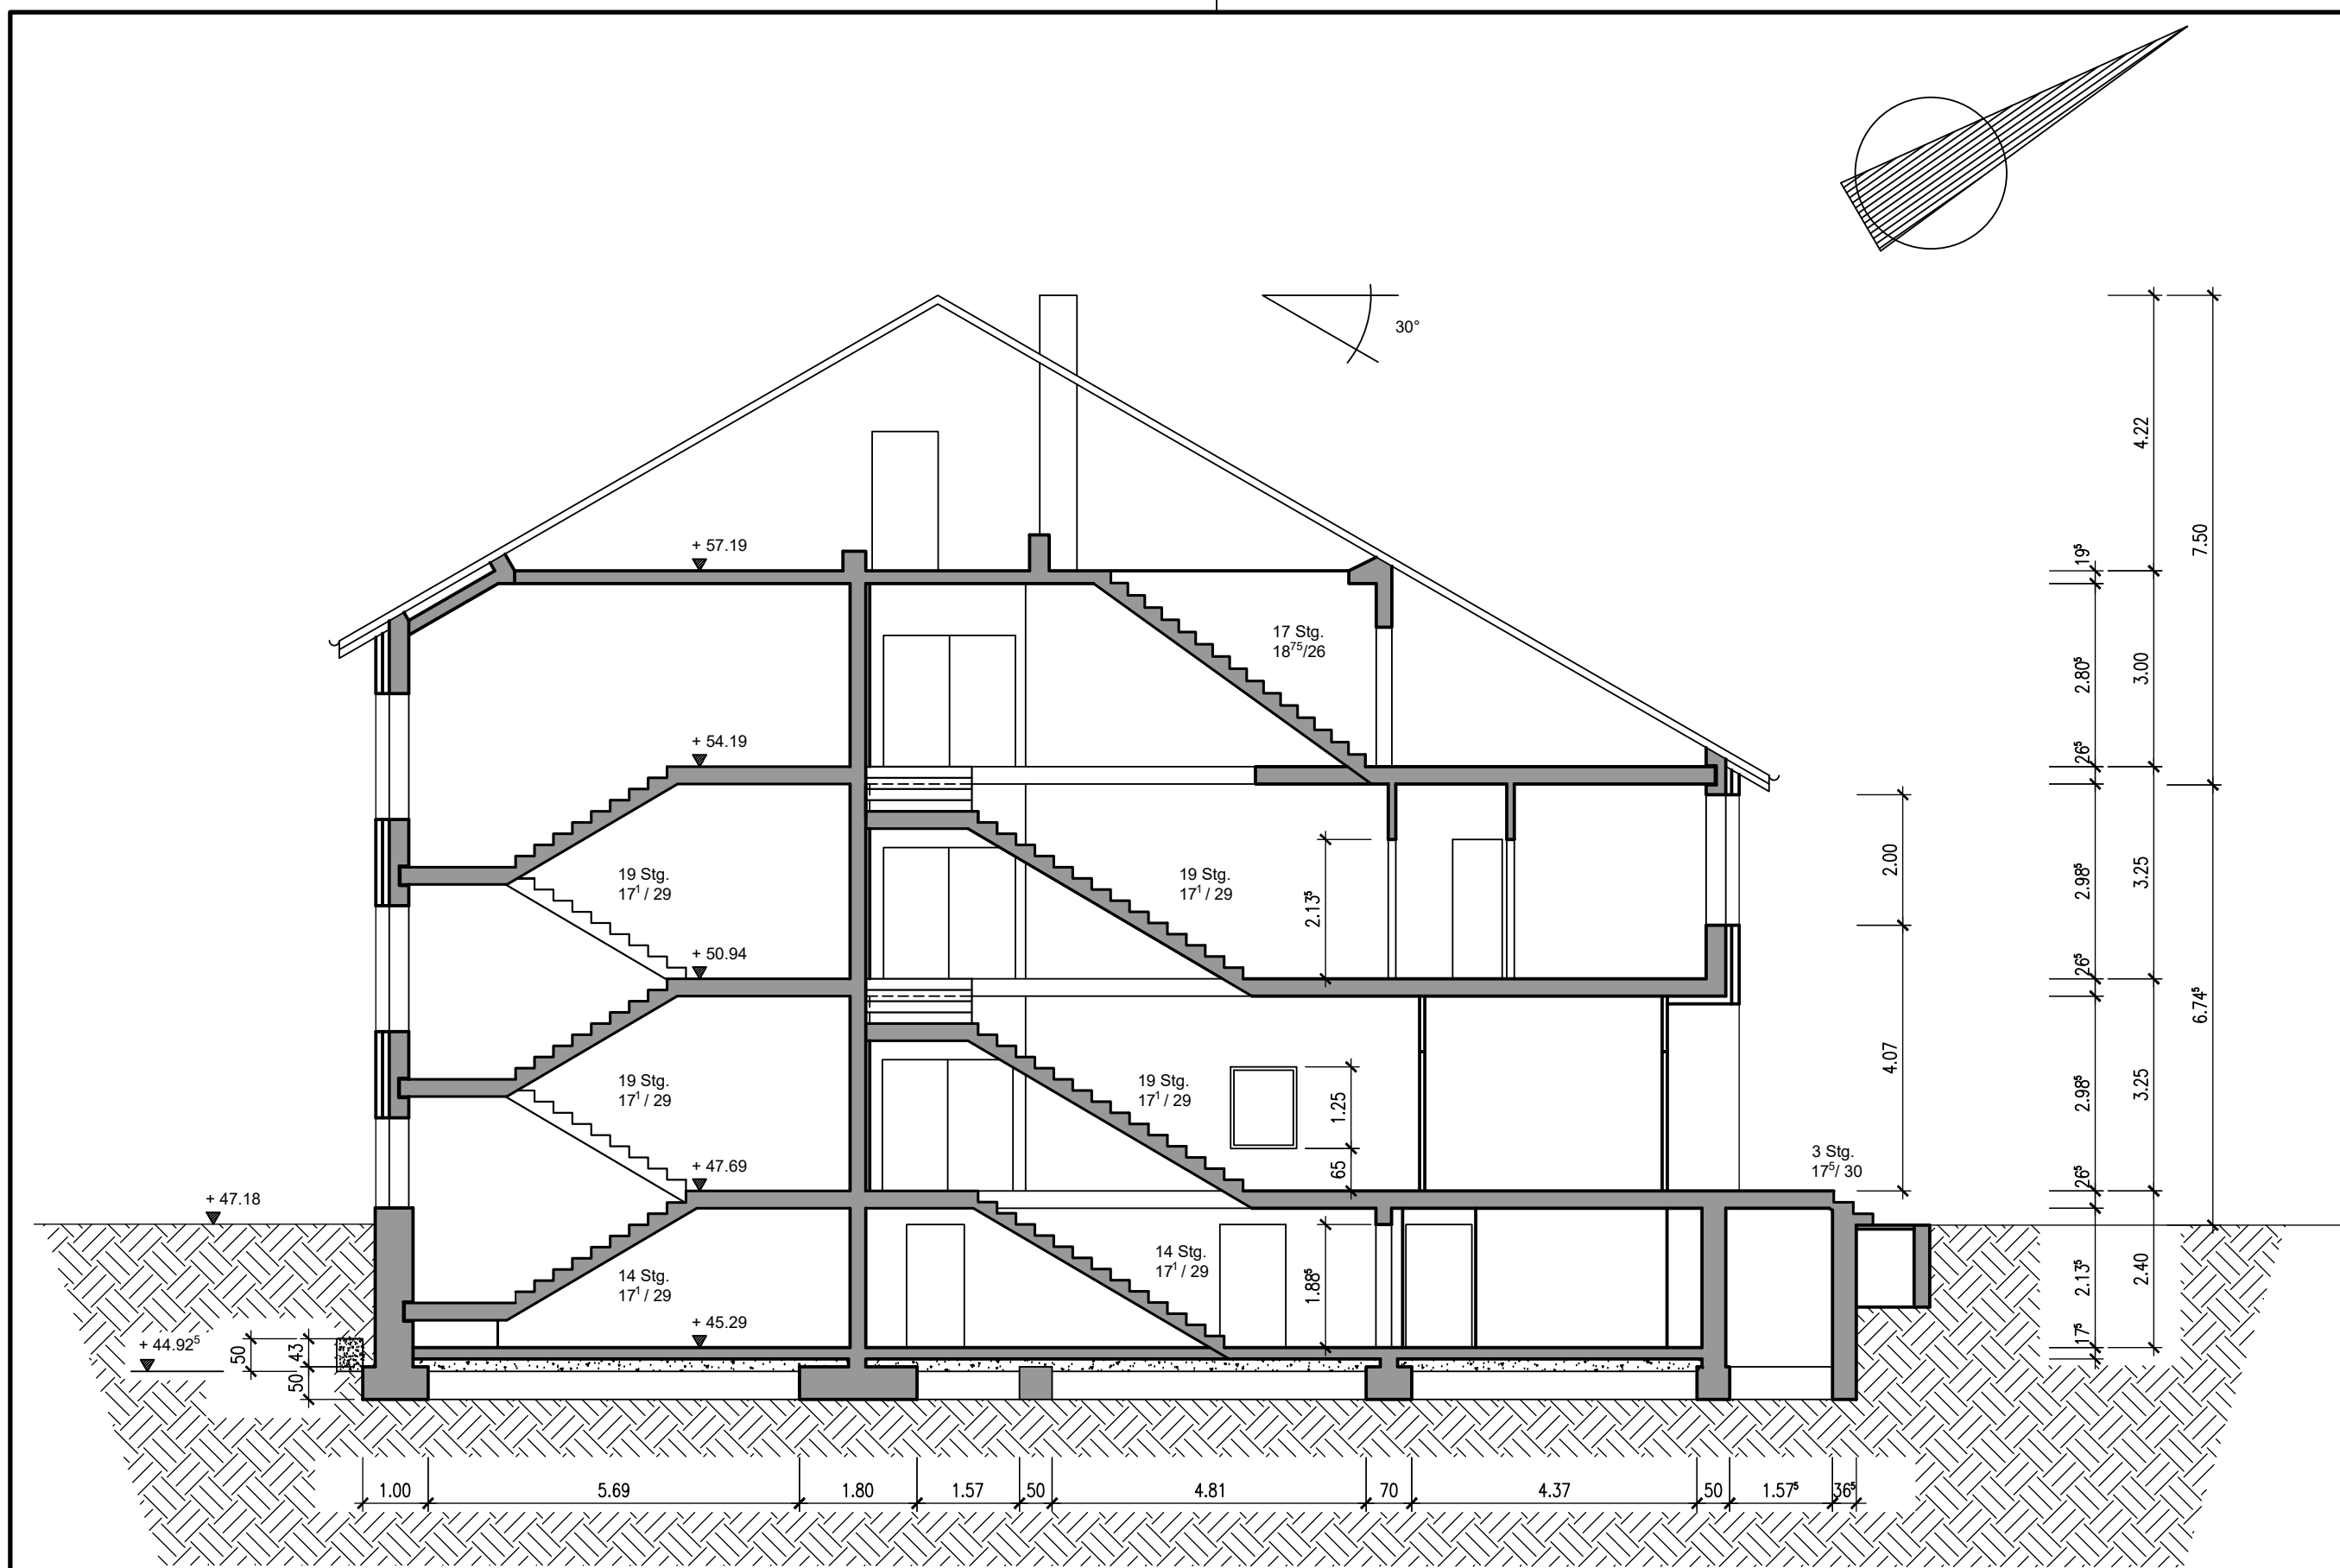

Schnitt A - A

				05
				04
				03
				02
				01
Datum:	Bearbeiter(in):	geprüft:	Vermerk:	Index:

Bauherr(in)
Bundesrepublik Deutschland
vertreten durch
Bundesministerium der Verteidigung (BMVg)
vertreten durch
Oberfinanzdirektion Nordrhein Westfalen
vertreten durch
Bau- und Liegenschaftsbetrieb NRW

Nutzer

BLB NRW

Bau- und Liegenschaftsbetrieb NRW

Bielefeld

August-Bebel-Str. 91
D - 33602 Bielefeld
Telefon: +49 521 520 49 - 0
Telefax: +49 521 520 49 - 900
E-Mail: bi.poststelle@blb.nrw.de
Internet: www.blb.nrw.de

Planverfasser (extern):


BESTANDSZEICHNUNG

Wirtschaftseinheit / Liegenschaft: HvB Minden
WB7210
Wirtschaftseinheitsnummer
Objekt/Bauwerk/Gebäude
GE0003


Wirtschafts- / Liegenschaftsbezeichnung
Wettiner Allee 15, 32429 Minden
Objekt/Bauwerks-/Gebäudebezeichnung
Kompaniegebäude 2a

Planbezeichnung/Darstellung	Bauteil / Trakt:
Schnitt A-A	Geschoss / Anlage: SC_ A-A
Planschlüssel	Planinhalt: Schnitt

Dateipfad: L:\Bestand\313100_WB7210-MI_HVB-KASERNE\GE0003_2A_KOMPANIEGEBAEUDE\SCHNITT-ANS\DWG			
Modell-Name: XA_A-A.DWG	Plottstiltabelle: NRW_SW-100.stb	Planart: Bestand	
Layout-Name: A2_M100_Schnitt_Hochbau	Gezeichnet: 26.07.2007 Ko	Fachbereich: (A) Hochbau	
XRef: A_EG(2006)	Bild:	Bestand am:	Blatt-Nr.: Maßstab: 1:100
			Blattgröße: Vorheriges Papierformat (320.00 x 660.00 mm)
			Plotdatum: 28 Mai 2025 07:19
			Index: 00

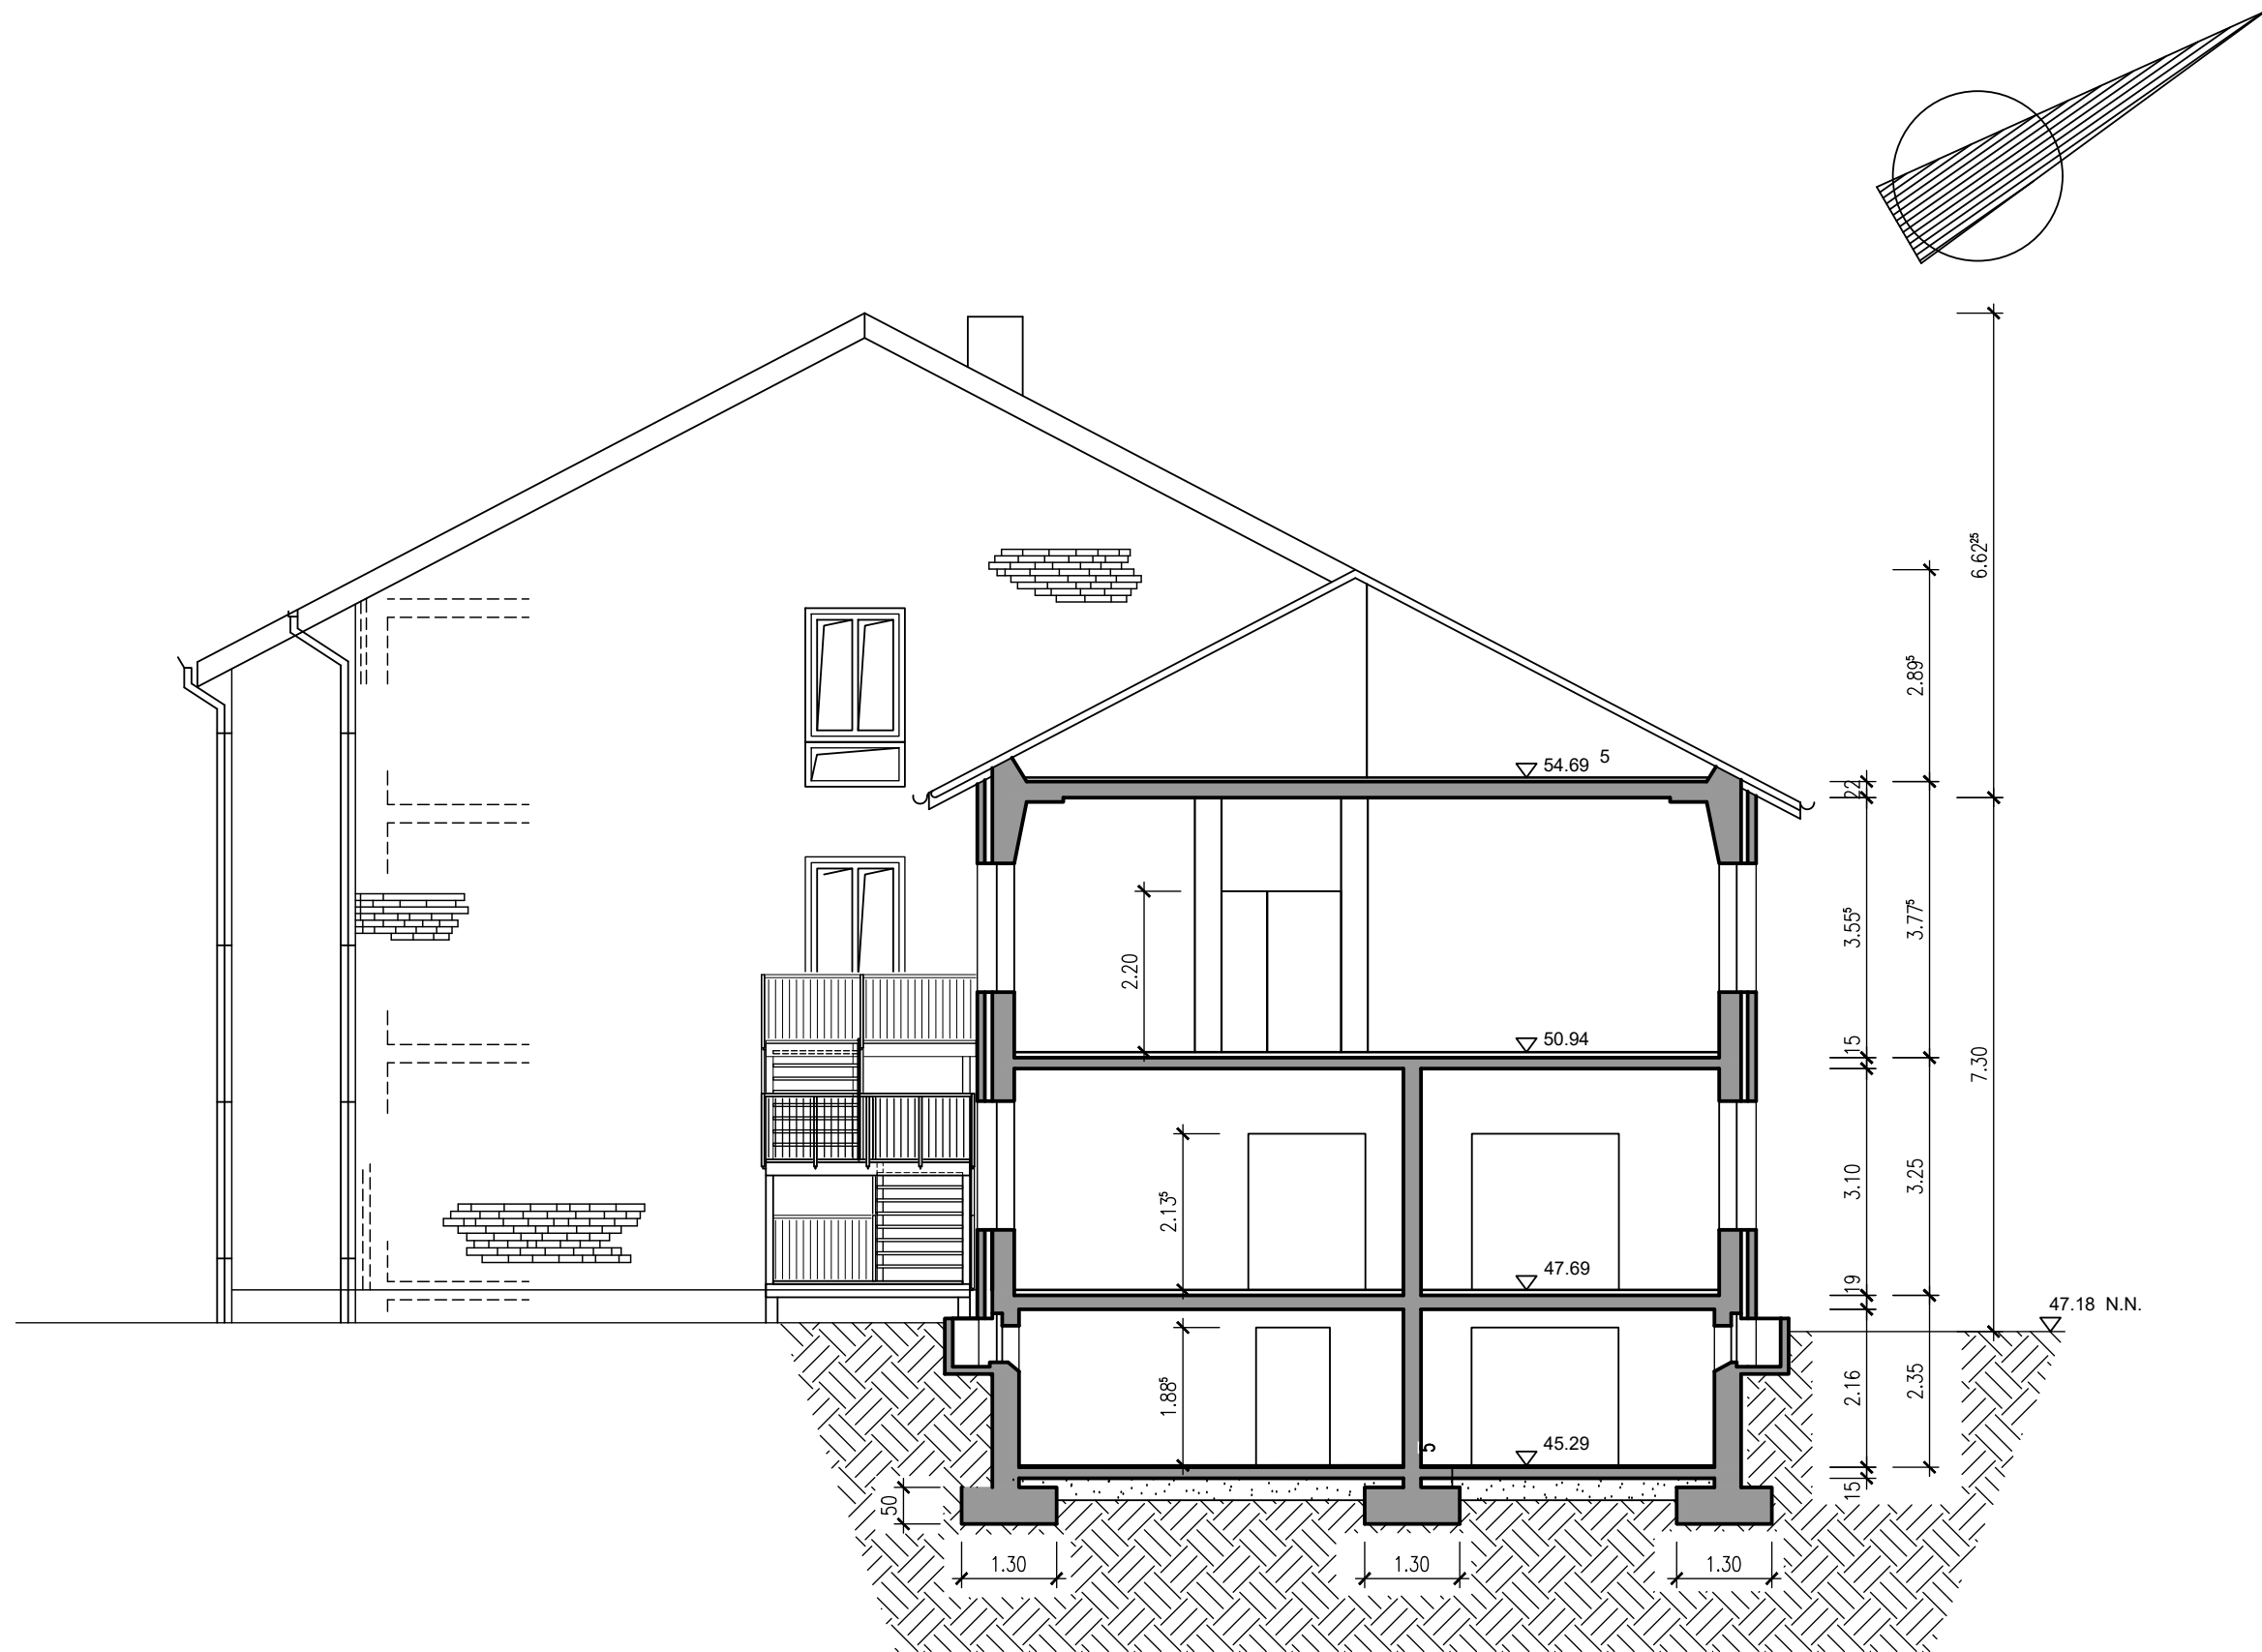

Schnitt B - B

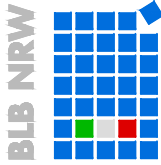Bauherr(in) Bundesrepublik Deutschland vertreten durch Bundesministerium der Verteidigung (BMVg) vertreten durch Oberfinanzdirektion Nordrhein Westfalen vertreten durch Bau- und Liegenschaftsbetrieb NRW Nutzer		 Bau- und Liegenschaftsbetrieb NRW Bielefeld August-Bebel-Str. 91 D - 33602 Bielefeld Telefon: +49 521 520 49 - 0 Telefax: +49 521 520 49 - 900 E-Mail: bi.poststelle@blb.nrw.de Internet: www.blb.nrw.de			
Planverfasser (extern):					
BESTANDSZEICHNUNG Wirtschaftseinheit / Liegenschaft: HvB Minden WB7210 Wirtschaftseinheitsnummer Objekt/Bauwerk/Gebäude GE0003 Objekt-/Bauwerks-/Gebäude-Nr. Wettiner Allee 15, 32429 Minden Wirtschaftseinheits- / Liegenschaftsbezeichnung Kompaniegebäude 2a Objekt-/Bauwerks-/Gebäudebezeichnung					
Planbezeichnung/Darstellung		Bauteil / Trakt:			
Schnitt B-B		Geschoss / Anlage: SC_B-B			
Planschlüssel		Planinhalt: Schnitt			
Dateipfad: L:\Bestand\313100_WB7210-MI_HVB-KASERNE\GE0003_2A_KOMPANIEGEBAEUDE\SCHNITT-ANS\DWG					
Modell-Name: XA_B-B.DWG		Plottstiltabelle: NRW_SW-100.stb		Planart: Bestand	
Layout-Name: 600x320_M100_Schnitt_Hochbau		Gezeichnet: 26.07.2007 Ko		Fachbereich: (A) Hochbau	
xRef:		Bild:		Bestand am:	
				Blatt-Nr.: 1:100	
				Blattgröße: Vorheriges Papierformat (365.00 x 600.00 mm)	
				Plotdatum: 28 Mai 2025 07:16	
				Index 00	