


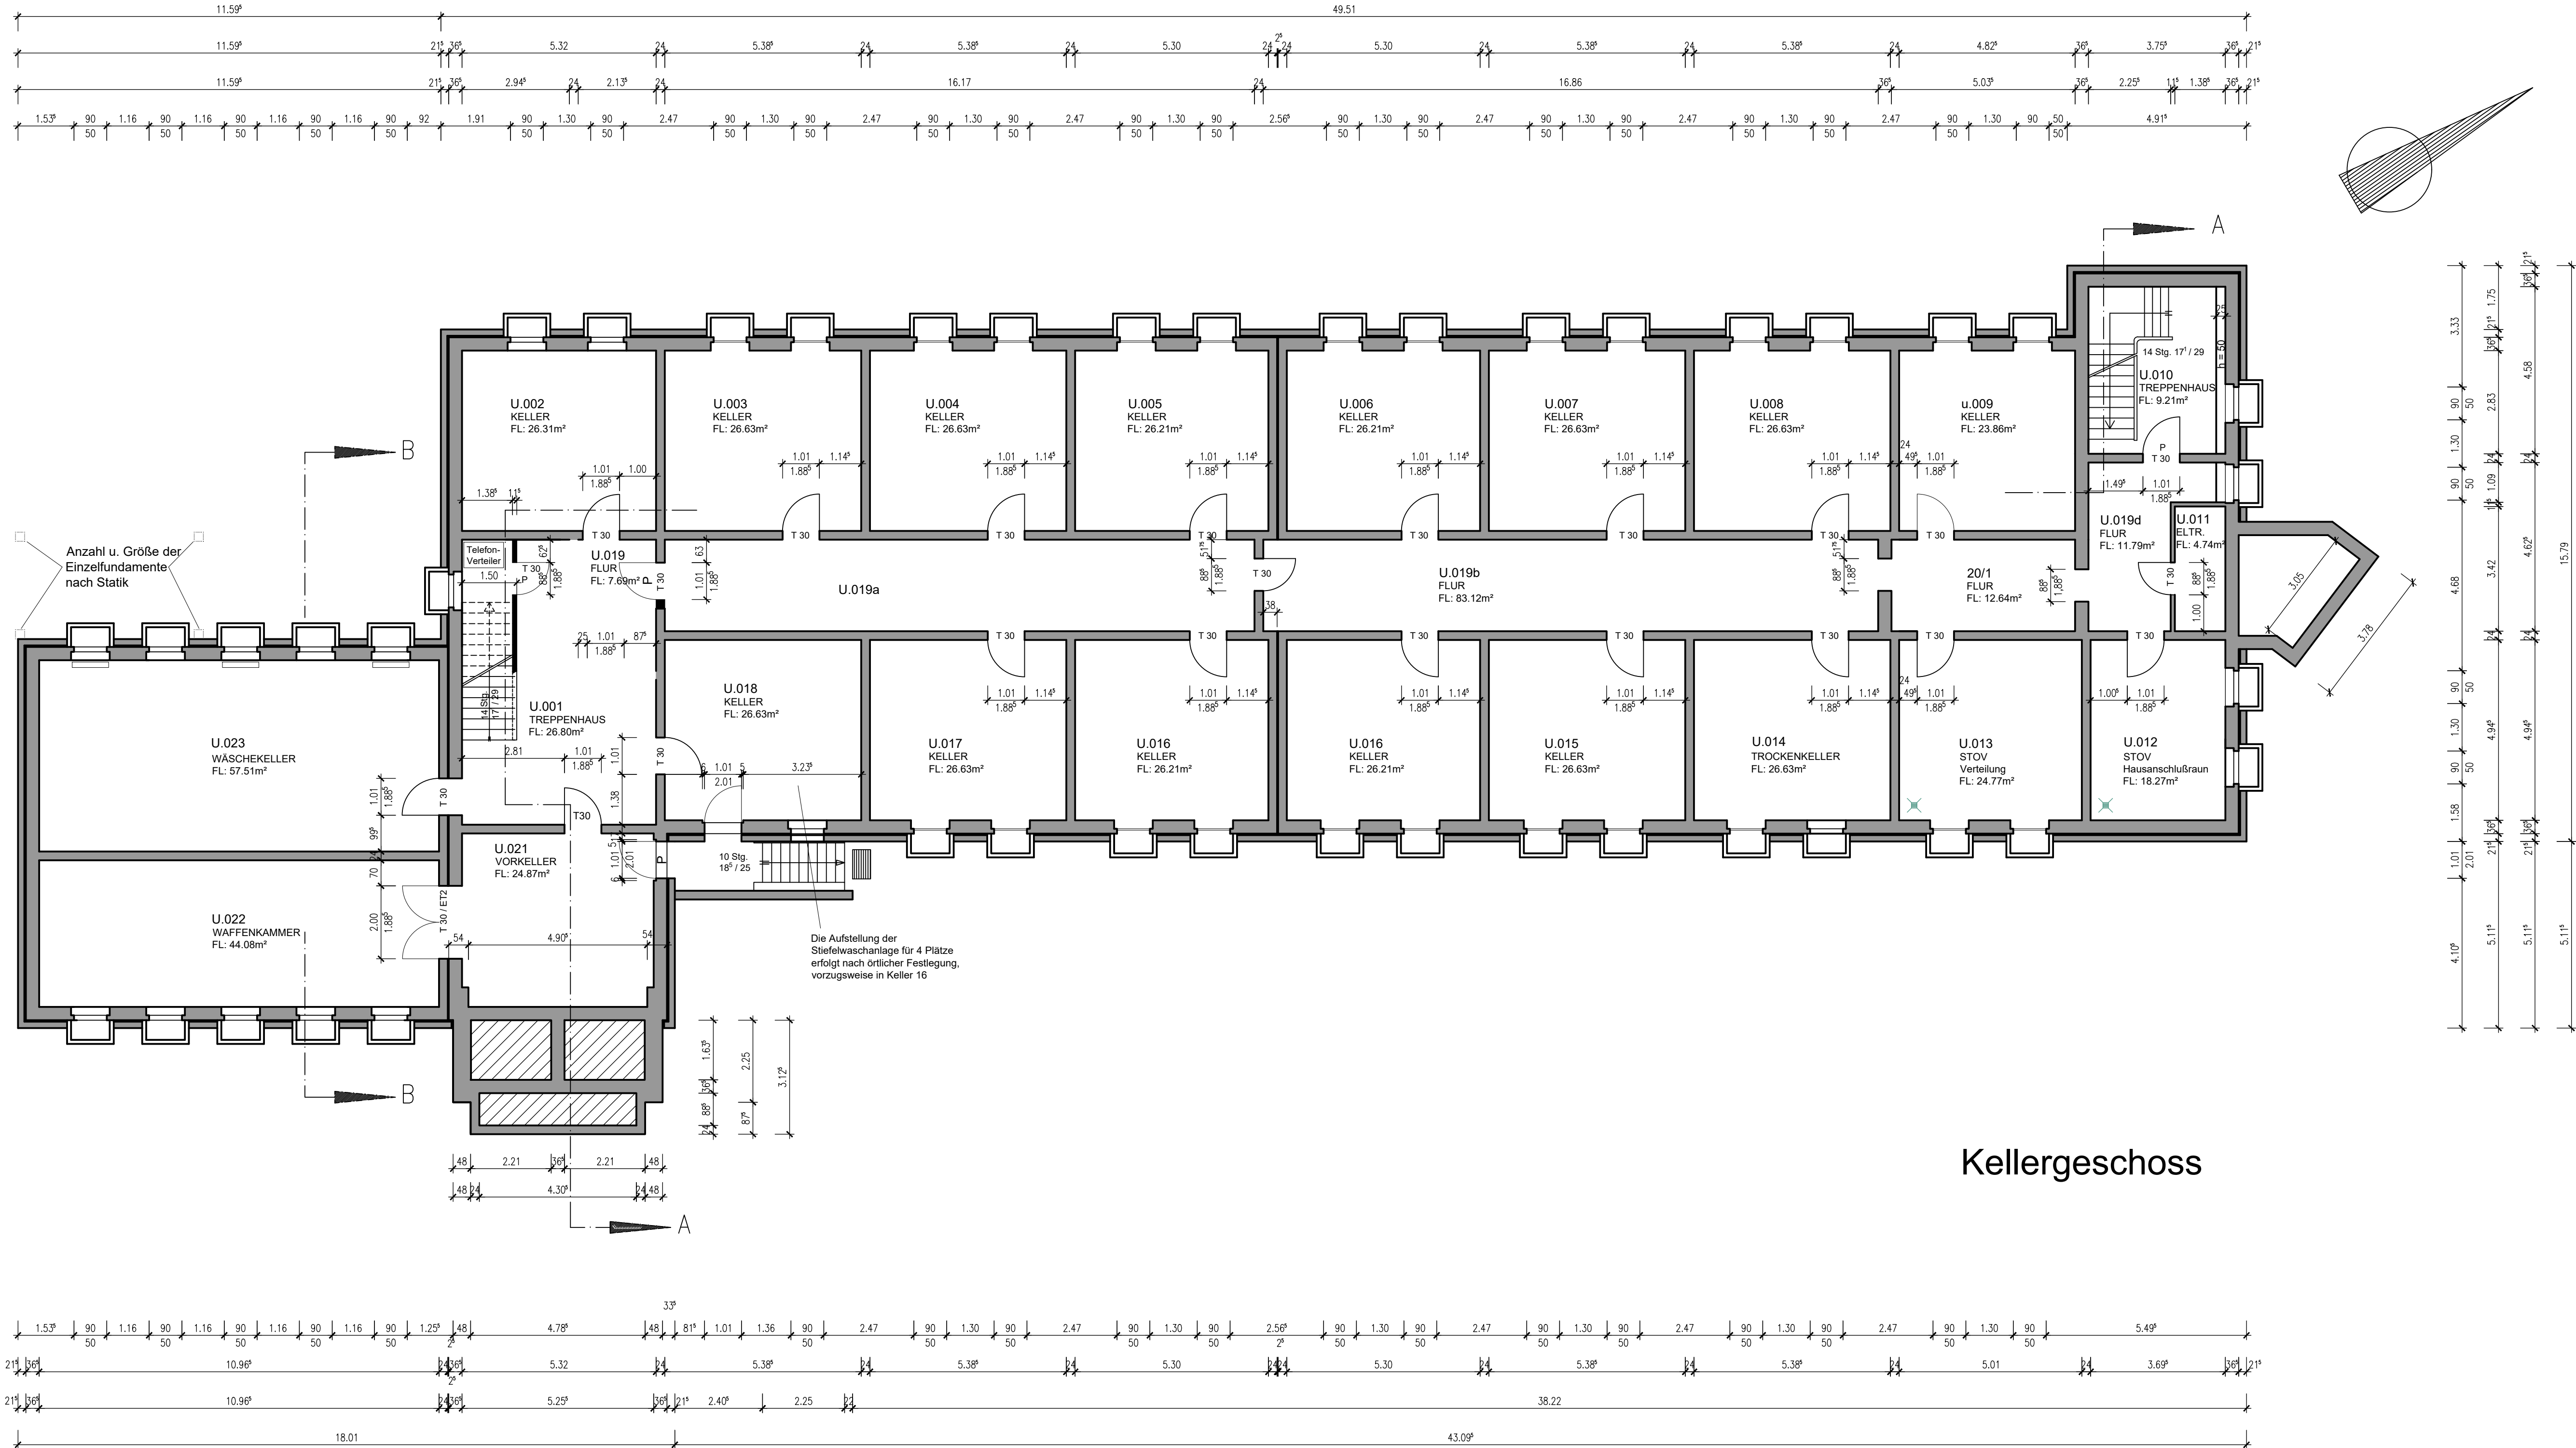

Kellergeschoss

Kellergeschoss

Bauherr(in)
Bundesrepublik Deutschland
vertreten durch
Bundesministerium der Verteidigung (BMVg)
vertreten durch
Oberfinanzdirektion Nordrhein Westfalen
vertreten durch
Bau- und Liegenschaftsbetrieb NRW

Nutzer

Bau- und Liegenschaftsbetrieb NRW
Bielefeld

August-Bebel-Str. 91
D - 33602 Bielefeld
Telefon: +49 521 520 49 - 0
Telefax: +49 521 520 49 - 900
E-Mail: bi.poststelle@blb.nrw.de
Internet: www.blb.nrw.de






BESTANDSZEICHNUNG

Wirtschaftseinheit / Liegenschaft: **HvB Minden**
WB7210
Wirtschaftseinheitsnummer
Objekt/Bauwerk/Gebäude
GE0004 (2b)
Objekt-/Bauwerk-/Gebäude-Nr.


Wittiner Allee 15
Liegenschaftsbezeichnung
Kompaniegebäude
Objekt-/Bauwerk-/Gebäudebezeichnung

Planbezeichnung/Darstellung	Bauteil / Trakt:
Kellergeschoss	Geschoss / Anlage: KG
Planschlüssel	Planinhalt: Grundriss

Datengrund: L:\Bestand\313100_WB7210-MI_HVB-KASERNE\GE0004_2B_KOMPANIEGEBAEUDE\GRUNDRISS\DWG	Plottstiftabelle: NRW_SW-100.stb	Planart: Bestand
Model-Name: XA_KG.DWG	Gezeichnet: Lag. / 2010	Fachbereich: (A) Hochbau
Layout-Name: 500x1100_M100_KG_Hochbau	Bestand am:	Blatt-Nr.: 01
Blattgröße: 500x1100		Maßstab: 1:100
Plottedatum: 28 Mai 2025 07:34		Index: 00

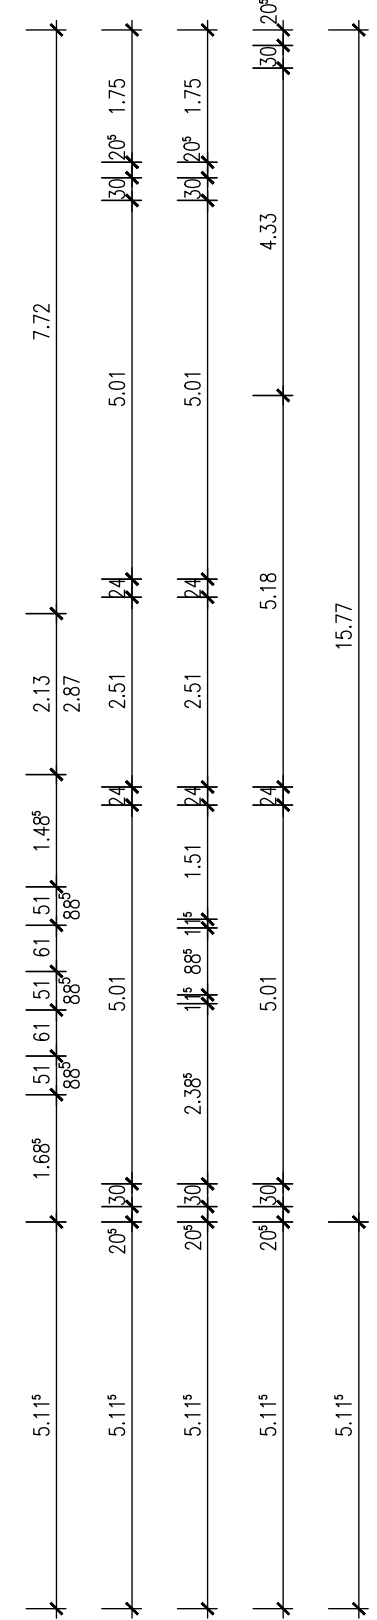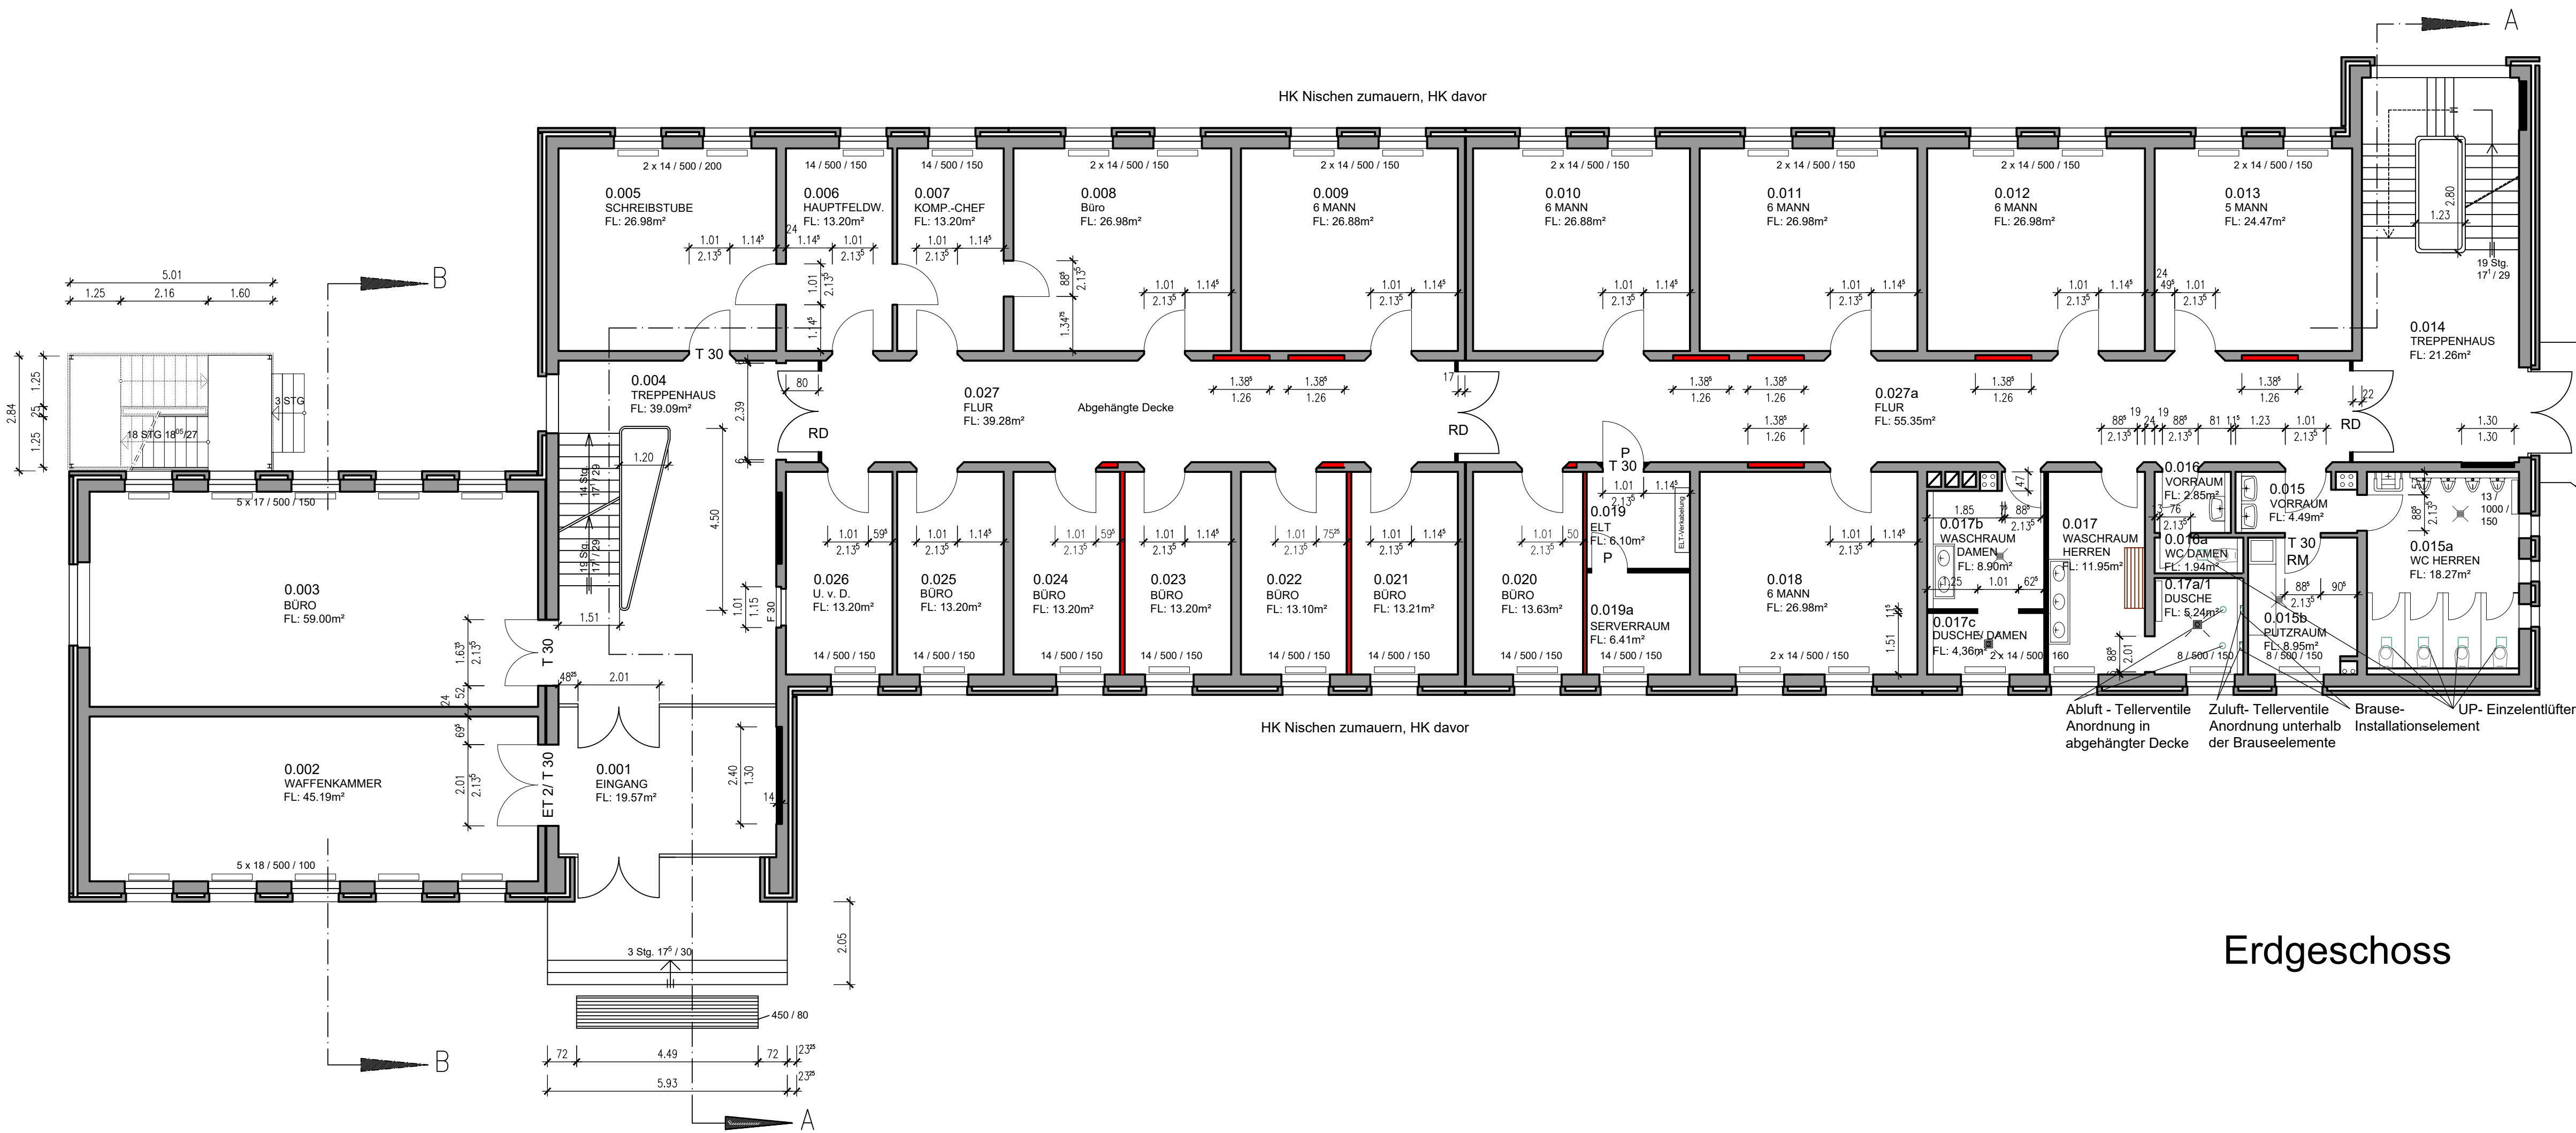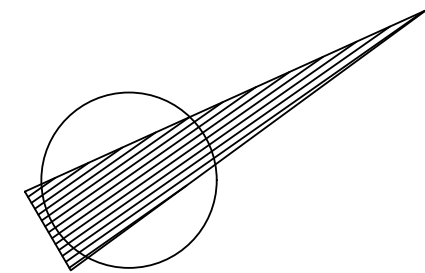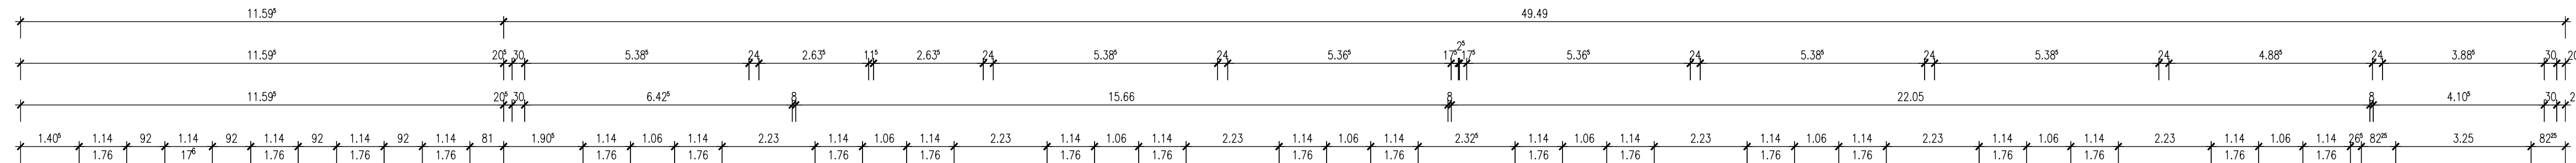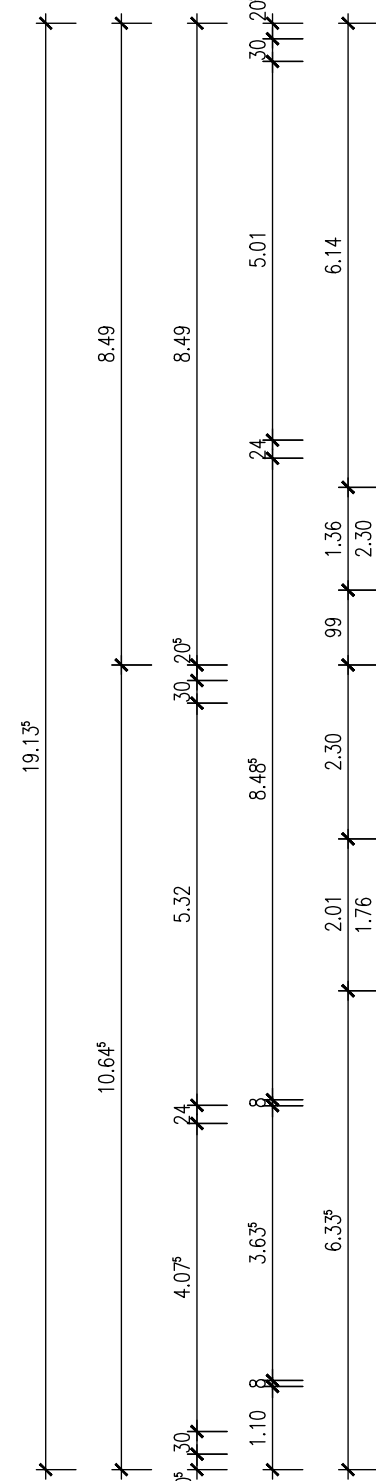

Erdgeschoss

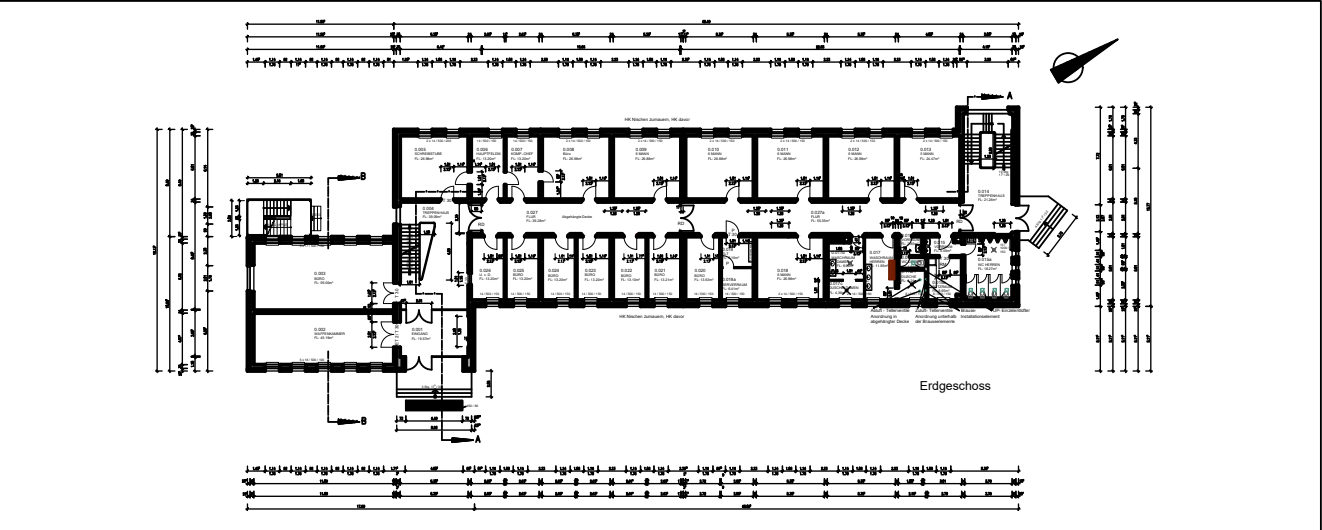

Bauherr(in)
Bundesrepublik Deutschland
vertreten durch
Bundesministerium der Verteidigung (BMVg)
vertreten durch
Oberfinanzdirektion Nordrhein Westfalen
vertreten durch
Bau- und Liegenschaftsbetrieb NRW
Nutzer

Bau- und Liegenschaftsbetrieb NRW
Bielefeld
August-Bebel-Str. 91
D - 33602 Bielefeld
Telefon: +49 521 520 49 - 0
Telefax: +49 521 520 49 - 900
E-Mail: bi.poststelle@blb.nrw.de
Internet: www.blb.nrw.de





BESTANDSZEICHNUNG

Wirtschaftseinheit / Liegenschaft:
WB7210
Wirtschaftseinheitsnummer
Objekt/Bauwerk/Gebäude
GE0004 (2b)
Objekt-/Bauwerks/Gebäude-Nr.

HvB Minden
Wittiner Allee 15
Liegenschaftsbezeichnung
Kompaniegebäude
Objekt-/Bauwerks/Gebäudebezeichnung

Planbezeichnung/Darstellung	Bauteil / Trakt:
Erdgeschoss	EG
Planschlüssel	Planinhalt:
	Grundriss

Datengröße: L:\Bestand\313100_WB7210-MI_HVB-KASERNE\GE0004_2B_KOMPANIEGEBAEUDE\GRUNDRISS\DWG	Modell-Name: XA_EG.DWG	Ploßstiftabelle: NRW_SW-100.stb	Planart: Bestand
Layout-Name: 500x1100_M100_EG_Hochbau	Gezeichnet: Lag. / 2010	Fachbereich: (A) Hochbau	Blatt-Nr.: 01
Blattgröße: 500x1100	Bestand am:	Maßstab: 1:100	Index: 00

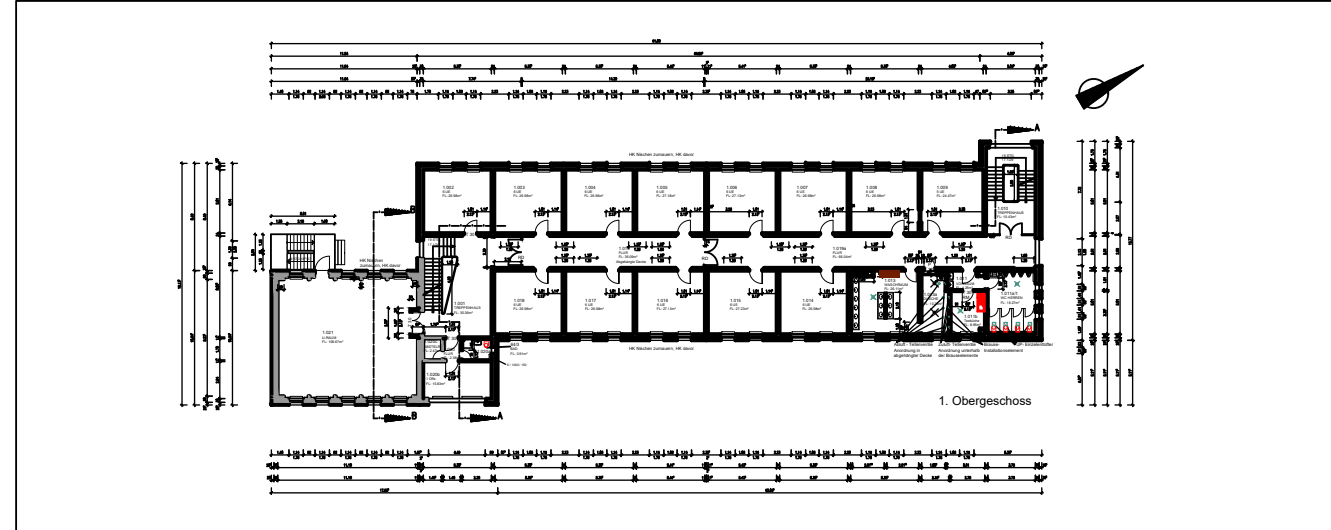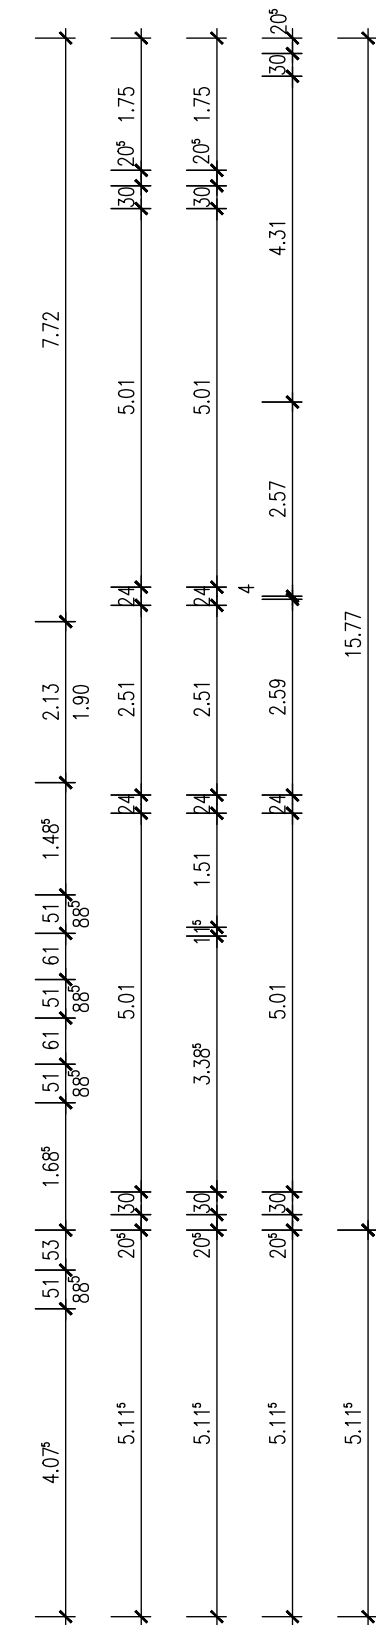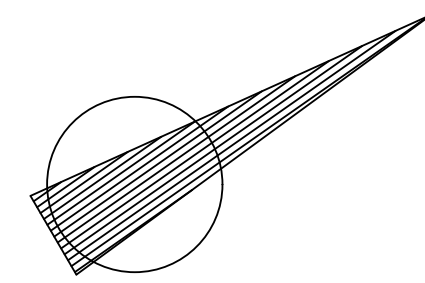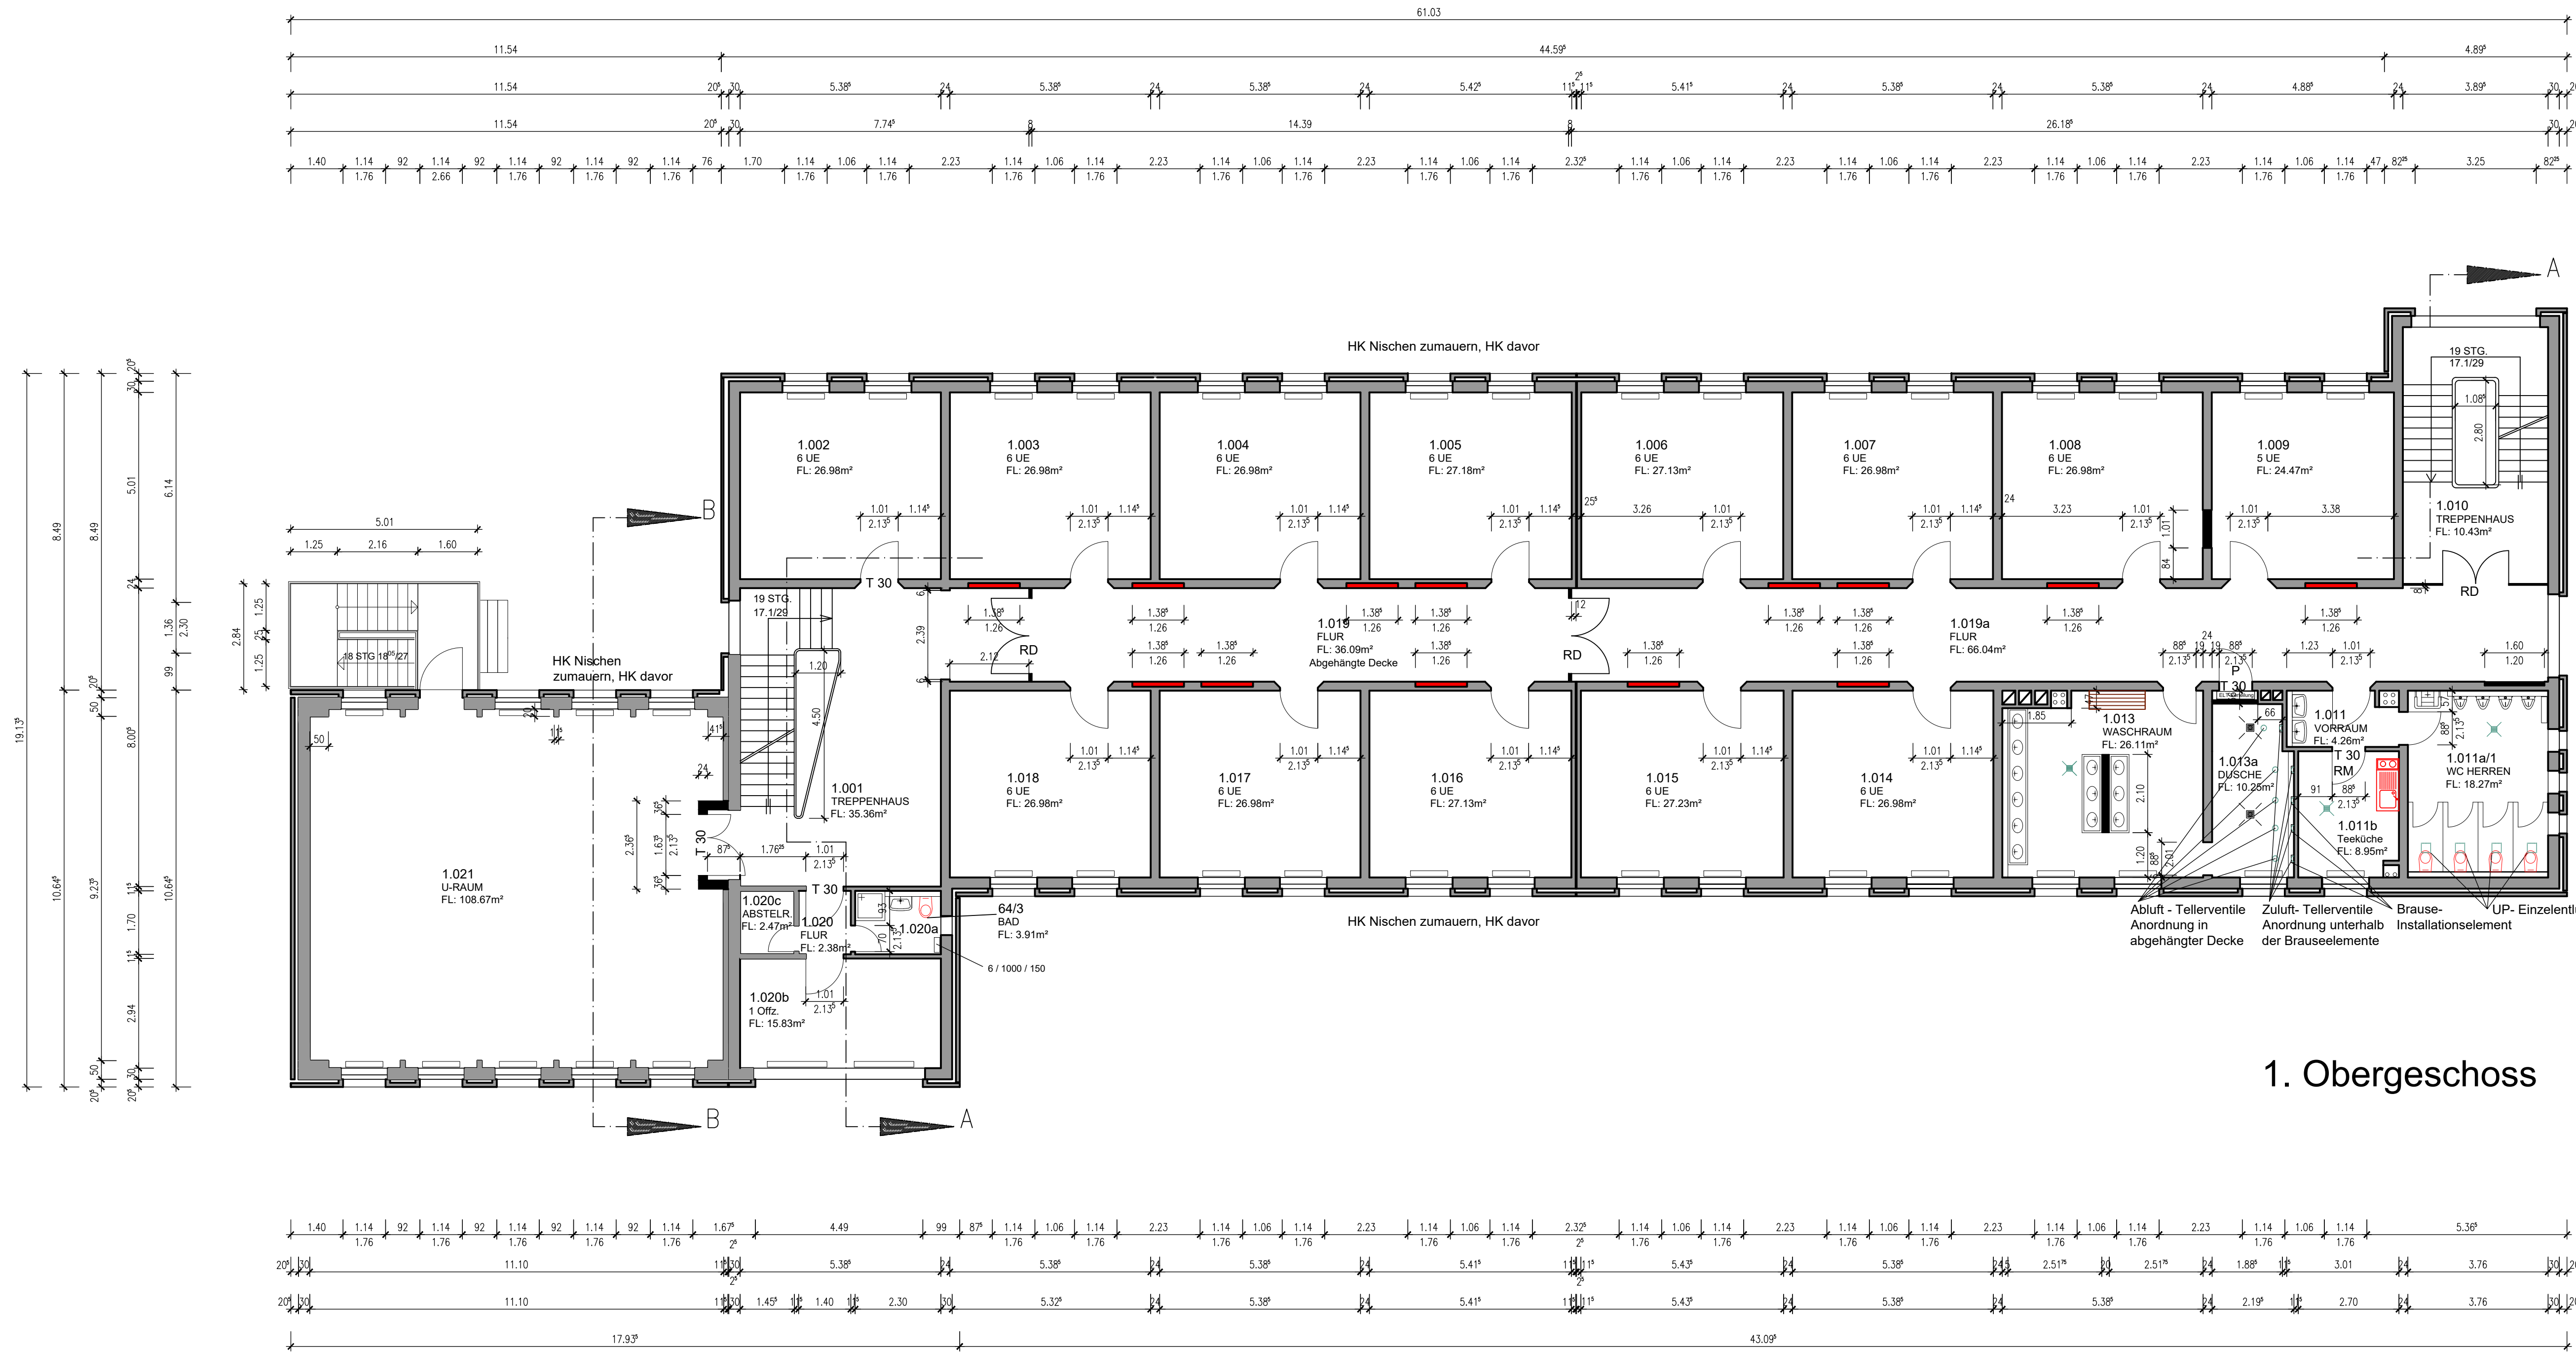


Bauherr(in) Bundesrepublik Deutschland vertreten durch Bundesministerium der Verteidigung (BMVg) vertreten durch Oberfinanzdirektion Nordrhein Westfalen vertreten durch Bau- und Liegenschaftsbetrieb NRW Nutzer		Bau- und Liegenschaftsbetrieb NRW Bielefeld August-Bebel-Str. 91 D - 33602 Bielefeld Telefon: +49 521 520 49 - 0 Telefax: +49 521 520 49 - 900 E-Mail: bi.poststelle@blb.nrw.de Internet: www.blb.nrw.de	
---	--	---	--

BESTANDSZEICHNUNG


Wirtschaftseinheit / Liegenschaft: WB7210 Wirtschaftseinheitsnummer Objekt/Bauwerk/Gebäude GE0004 (2b) Objekt-/Bauwerk-/Gebäude-Nr.	HvB Minden Wittiner Allee 15 Liegenschaftsbezeichnung Kompaniegebäude Objekt-/Bauwerk-/Gebäudebezeichnung
--	---

Planbezeichnung/Darstellung 1. Obergeschoss Planschlüssel	Bauteil / Trakt: Geschoss / Anlage: Planinhalt: Grundriss
---	--

Datengröße: L:\Bestand\313100_WB7210-MI_HVB-KASERNE\GE0004_2B_KOMPANIEGEBAEUDE\GRUNDRISS\DWG	Plottstiftel: NRW_SW-100.stb	Planart: Bestand
Model-Name: XA_01.DWG	Gezeichnet: Lag. / 2010	Fachbereich: (A) Hochbau
Layout-Name: 500x1100_M100_01_Hochbau	Bestand am:	Blatt-Nr.: 01 Blattgröße: 1:100
Plotdatum: 28 Mai 2025 07:36	Index: 00	

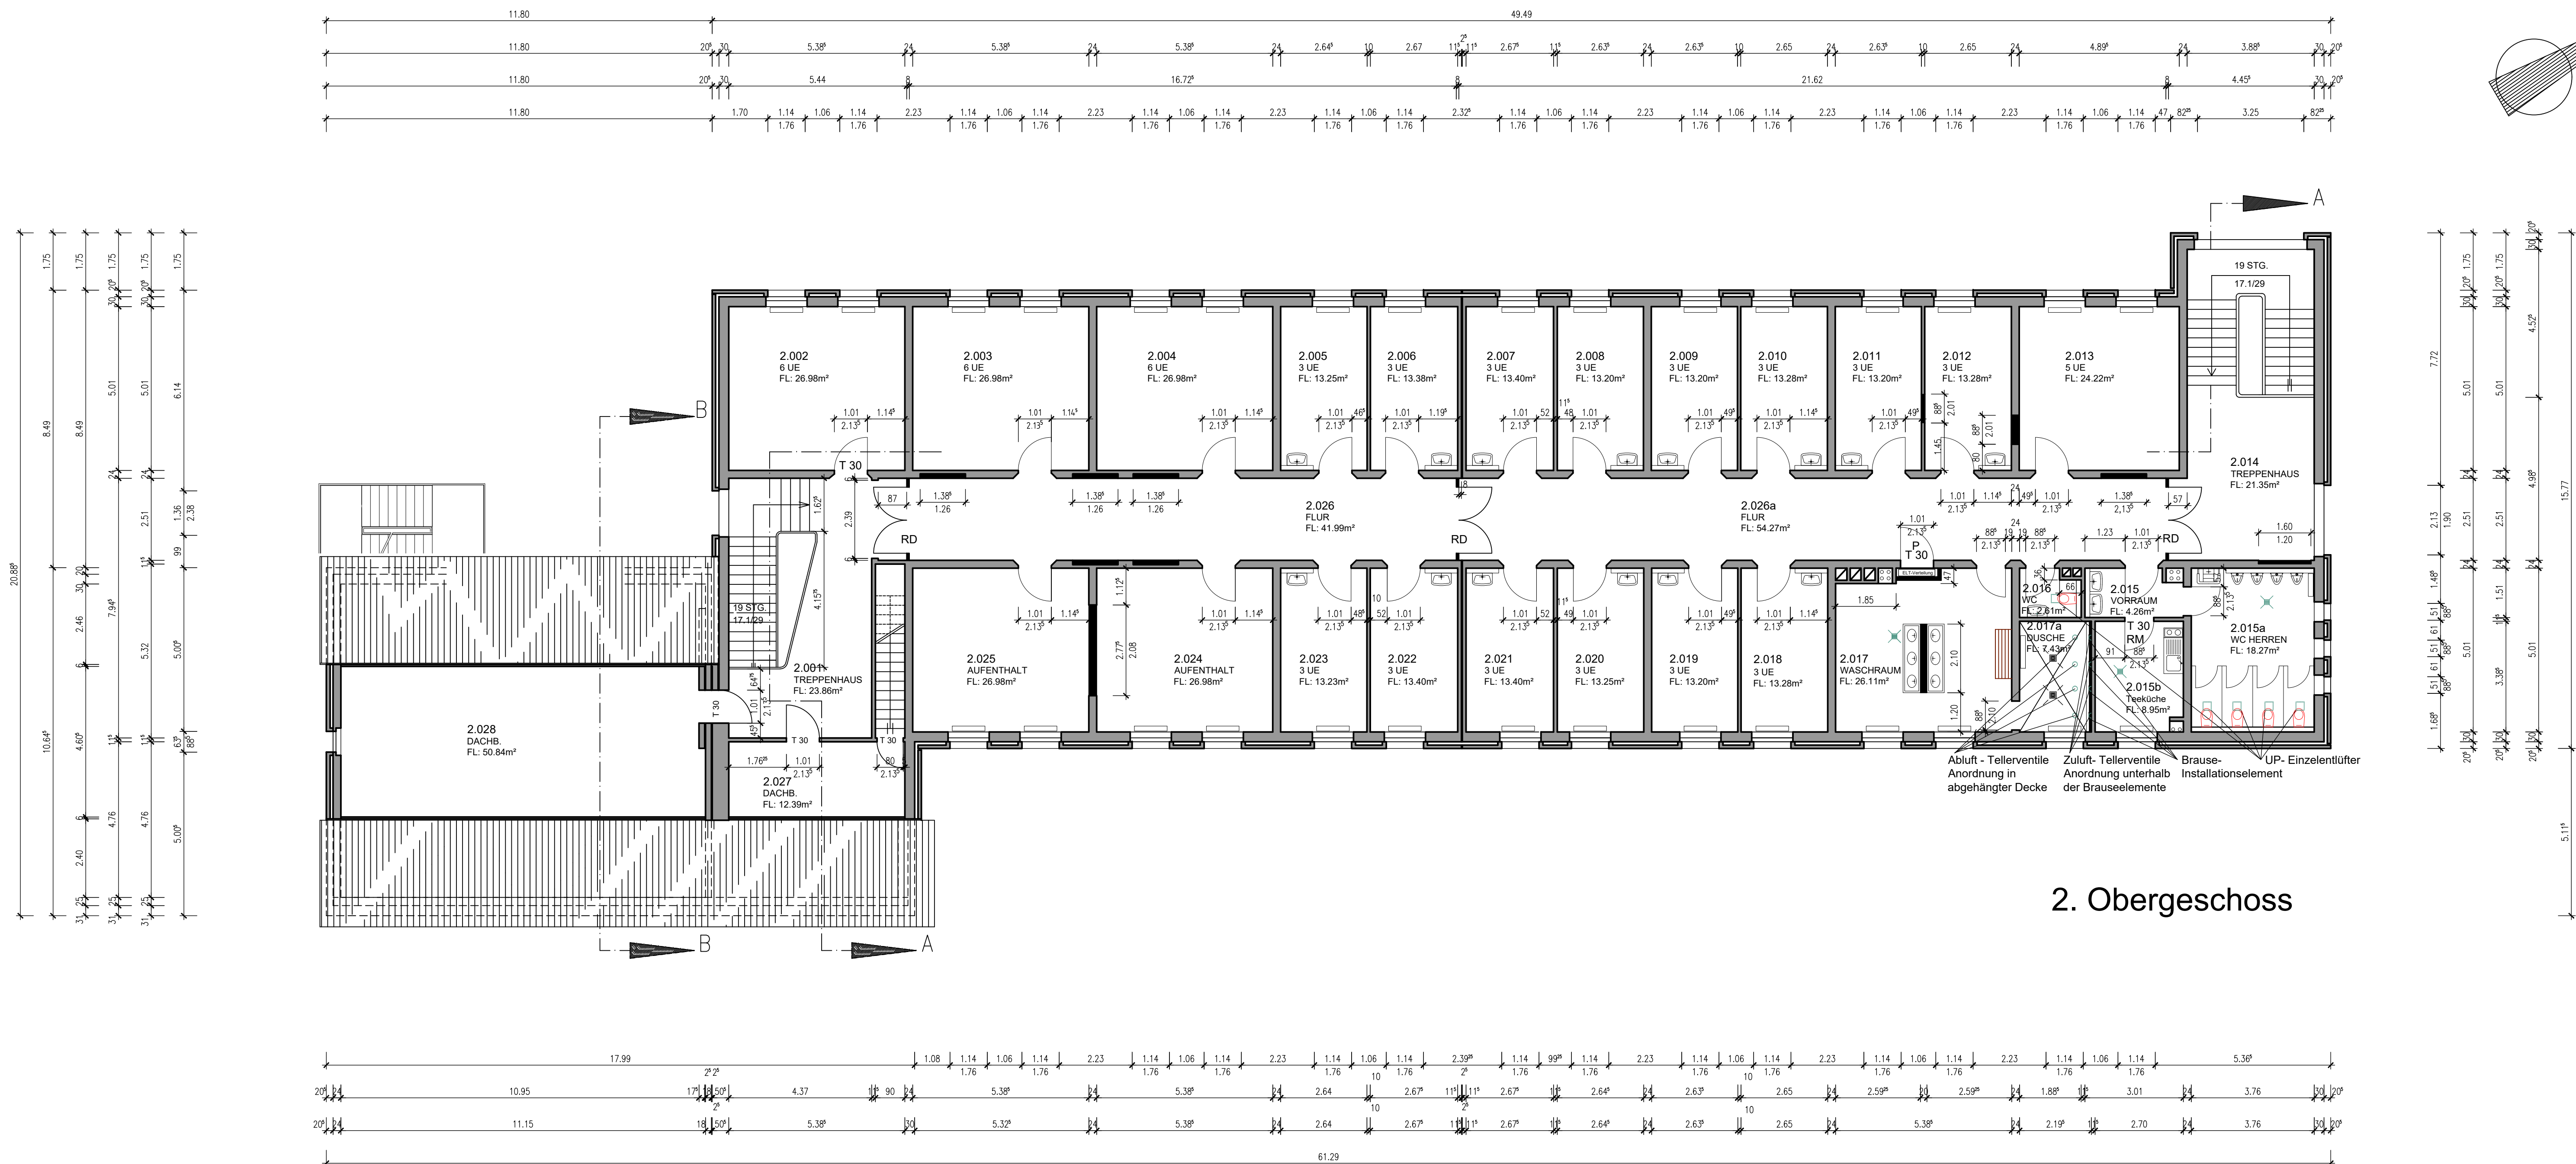


2. Obergeschoss

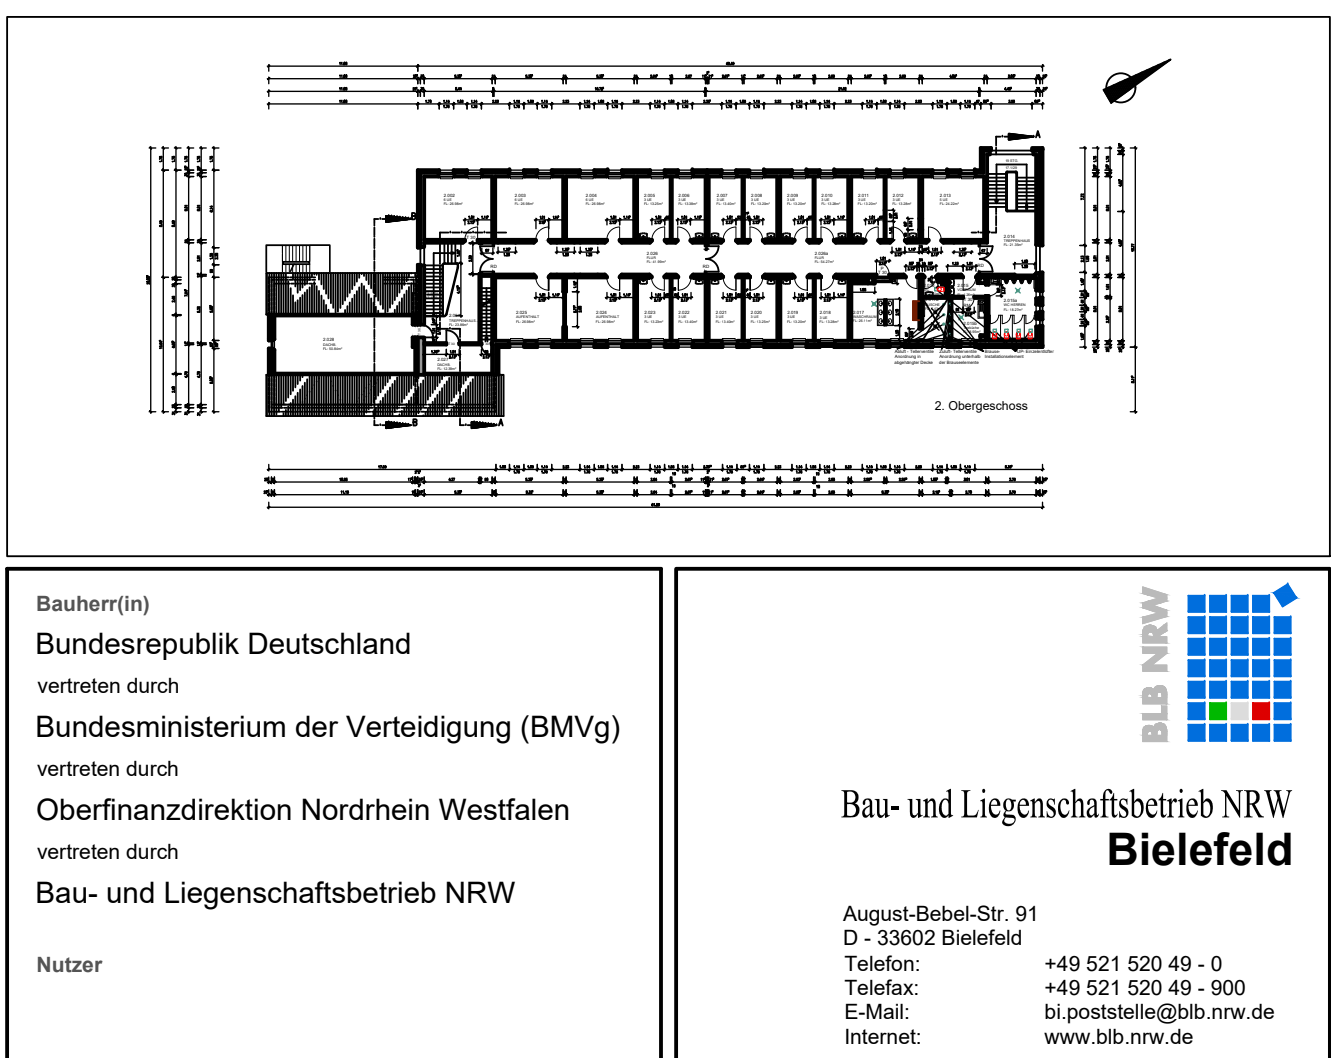

BESTANDSZEICHNUNG

Wirtschaftseinheit / Liegenschaft:	HvB Minden
WB7210	Wittiner Allee 15
Wirtschaftseinheitsnummer	Wirtschaftseinheits- / Liegenschaftsbezeichnung
Objekt/Bauwerk/Gebäude	
GE0004 (2b)	Kompaniegebäude
Objekt-/Bauwerks-/Gebäude-Nr.	Objekt-/Bauwerks-/Gebäudebezeichnung

Planbezeichnung/Darstellung		Bauteil / Trakt:	
2. Obergeschoss		Geschosch / Anlage: 2 OG	
Planschlüssel		Planimhalt: Grundriss	
Datapfad: L:\Bestand\31300_WB7216-MI_HVB-KASERNE\GED004_26_KOMPANIEGEBAEUDE\GRUNDRISS\DWG			
Modell-Name: XA_02_DWG Layout-Name: 500x1100_M100_02_Hochbau		Projektdatei: NRW_SW-100.stb Gezeichnet: Lag / 2010	Bestand A) Hochbau
vor	nach	Bestand am:	Blatt-Nr.: 01 Maßstab: 1:100 Staffgrosse:
		Pickdatum: 28 Mai 2025 07:36	Index 00

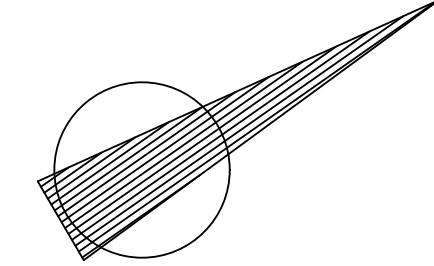


August-Bebel-Str. 91
D - 33602 Bielefeld
Telefon: +49 521 520 49 - 0
Telefax: +49 521 520 49 - 900
E-Mail: bi.poststelle@blb.nrw.de
Internet: www.blb.nrw.de

Entwurfsverfasser (extern):

Wirtschaftseinheit / Liegenschaft:	HvB Minden
WB7210	Wittiner Allee 15
Wirtschaftseinheitsnummer	Wirtschaftseinheits- / Liegenschaftsbezeichnung
Objekt/Bauwerk/Gebäude	
GE0004 (2b)	Kompaniegebäude
Objekt-/Bauwerks-/Gebäude-Nr.	Objekt-/Bauwerks-/Gebäudebezeichnung


Planbezeichnung/Darstellung	Bauteil / Trakt:
Dachgeschoss	Geschoss / Anlage: DG
Planschlüssel	Planinhalt: Grundriss

Dateipfad: L:\Bestand\313100_WB7210-MI_HVB-KASERNE\GE0004_28_KOMPANIEGEBAEUDE\GRUNDRISS\DWG			
Model-Name: XA_DG.DWG		Plotttitel: NRW_SW-100.stb	
Layout-Name: 500x100_M100_DG_Hochbau		Planart: Bestand	
Zeichn.-Nr.: Lag. / 2010		Bereich: (A) Hochbau	
Entwurf der Entwurfsarbeiten gem. §79 BauO NRW:		Blatt-Nr.: 01	
		Maßstab: 1:100	
		Blattgröße: A3	
		Plottdatum: 28. Mai 2025 07:39	
		Index: 00	

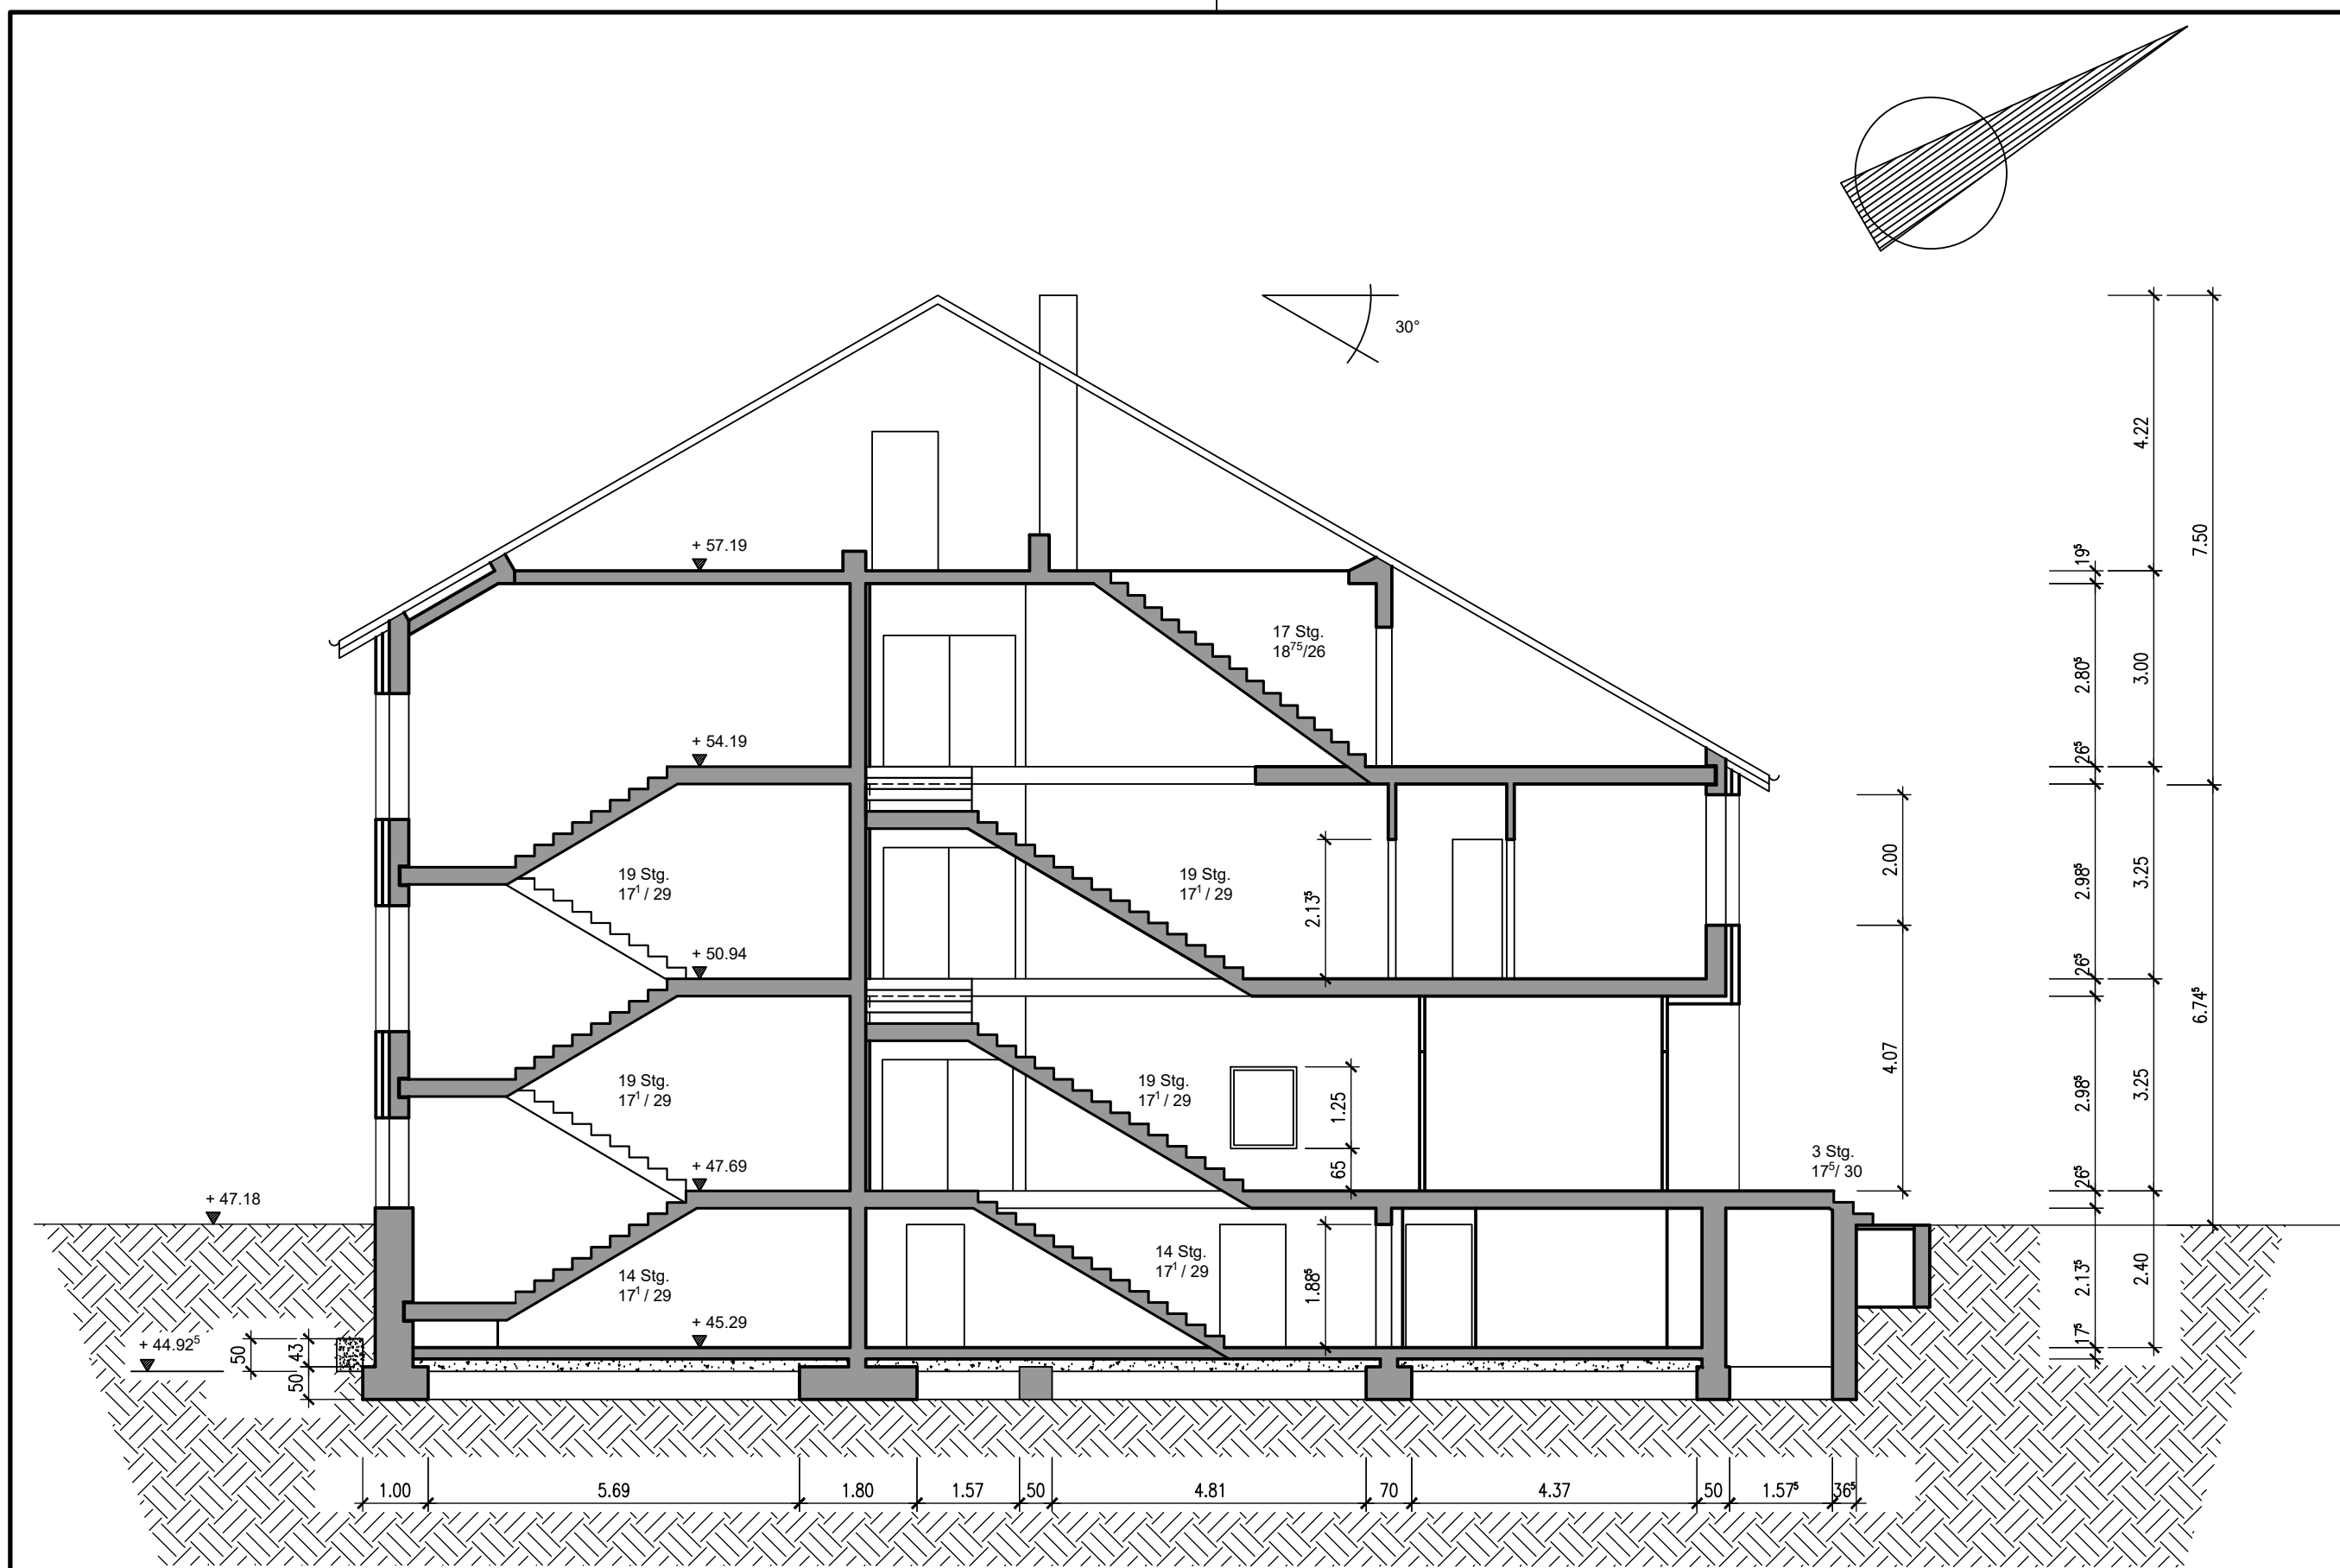


Schnitt A - A

				05
				04
				03
				02
				01
Datum:	Bearbeiter(in):	geprüft:	Vermerk:	Index:
Bauherr(in) Bundesrepublik Deutschland vertreten durch Bundesministerium der Verteidigung (BMVg) vertreten durch Oberfinanzdirektion Nordrhein Westfalen vertreten durch Bau- und Liegenschaftsbetrieb NRW Nutzer		BLB NRW Bau- und Liegenschaftsbetrieb NRW Bielefeld August-Bebel-Str. 91 D - 33602 Bielefeld Telefon: +49 521 520 49 - 0 Telefax: +49 521 520 49 - 900 E-Mail: bi.poststelle@blb.nrw.de Internet: www.blb.nrw.de		
Planverfasser (extern):				
BESTANDSZEICHNUNG Wirtschaftseinheit / Liegenschaft: HvB Minden WB7210 Wirtschaftseinheitsnummer Objekt/Bauwerk/Gebäude GE0003 Objekt-/Bauwerks-/Gebäude-Nr. Wettiner Allee 15, 32429 Minden Wirtschaftseinheits- / Liegenschaftsbezeichnung Kompaniegebäude 2a Objekt-/Bauwerks-/Gebäudebezeichnung				
Planbezeichnung/Darstellung			Bauteil / Trakt:	
Schnitt A-A			Geschoss / Anlage: SC_ A-A	
Planschlüssel			Planinhalt: Schnitt	
Dateipfad: L:\Bestand\313100_WB7210-MI_HVB-KASERNE\GE0003_2A_KOMPANIEGEBAEUDE\SCHNITT-ANS\DWG				
Modell-Name: XA_A-A.DWG		Plottstiltabelle: NRW_SW-100.stb		Planart: Bestand
Layout-Name: A2_M100_Schnitt_Hochbau		Gezeichnet: 26.07.2007 Ko		Fachbereich: (A) Hochbau
XRef: A_EG(2006)	Bild:	Bestand am:		Blatt-Nr.: Maßstab: 1:100
				Blattgröße: Vorheriges Papierformat (320.00 x 660.00 mm)
				Plotdatum: 28 Mai 2025 07:19
				Index: 00

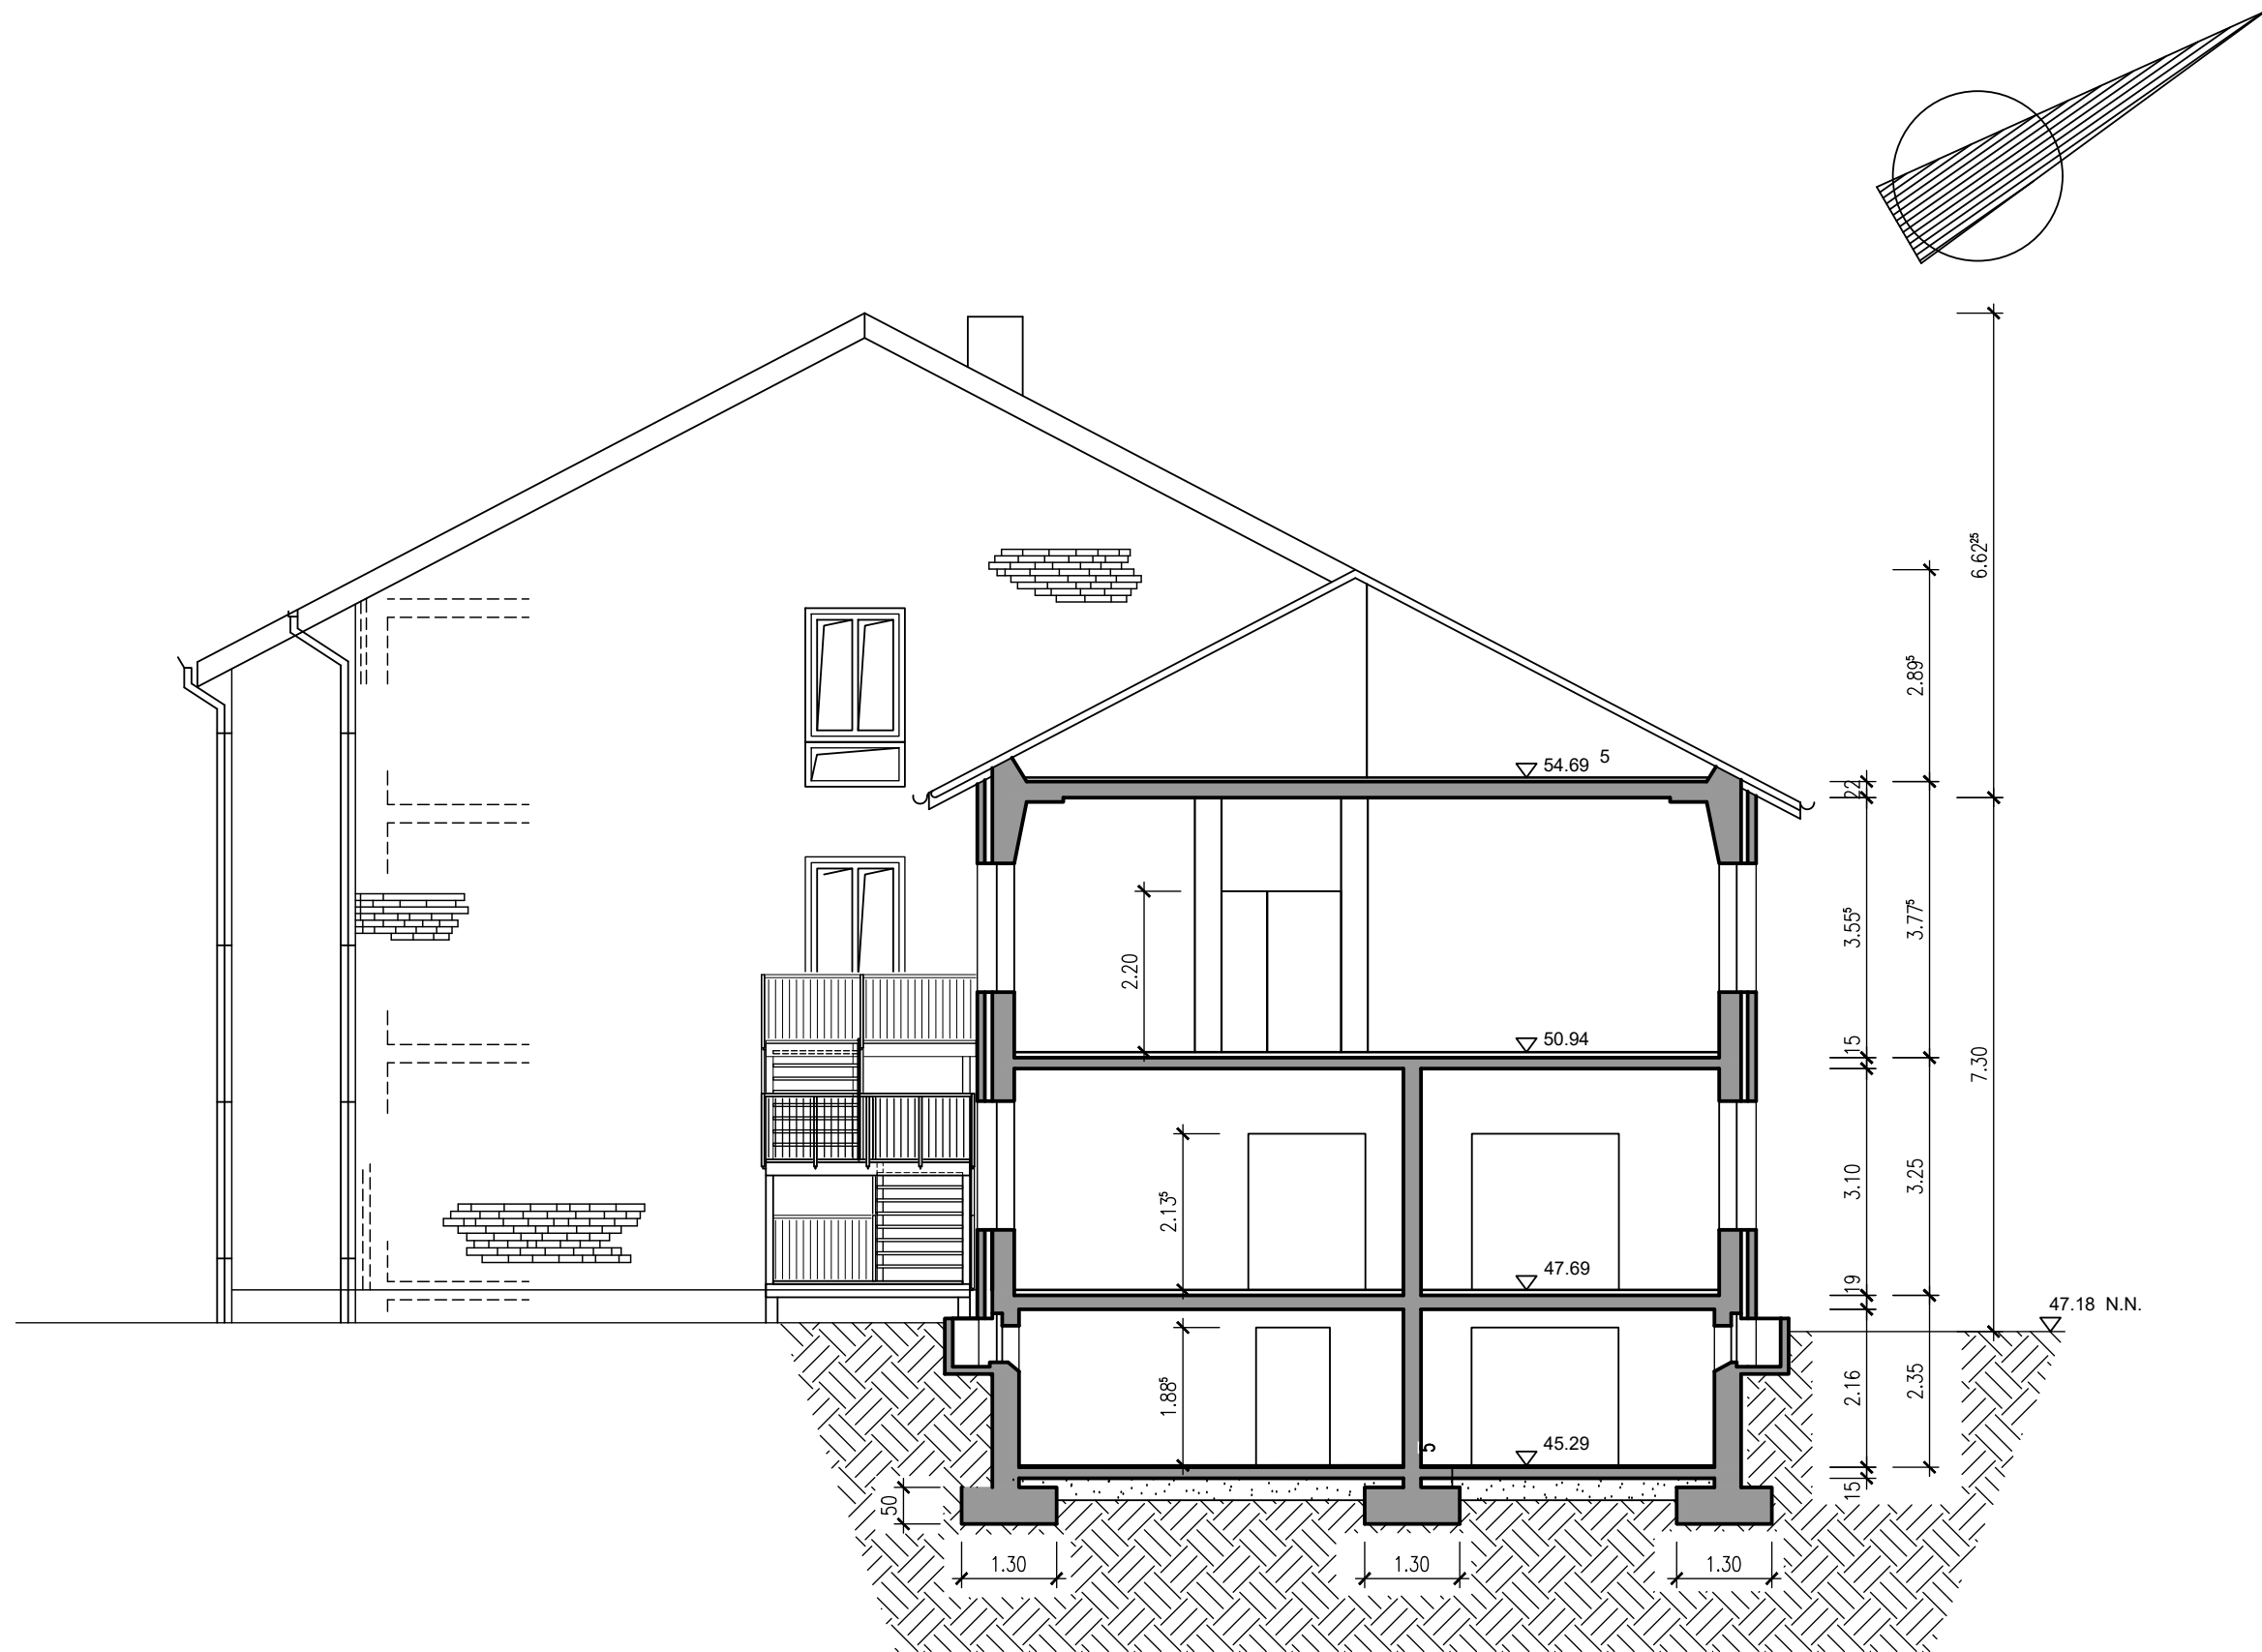

Schnitt B - B

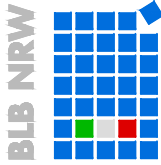Bauherr(in) Bundesrepublik Deutschland vertreten durch Bundesministerium der Verteidigung (BMVg) vertreten durch Oberfinanzdirektion Nordrhein Westfalen vertreten durch Bau- und Liegenschaftsbetrieb NRW Nutzer		 Bau- und Liegenschaftsbetrieb NRW Bielefeld August-Bebel-Str. 91 D - 33602 Bielefeld Telefon: +49 521 520 49 - 0 Telefax: +49 521 520 49 - 900 E-Mail: bi.poststelle@blb.nrw.de Internet: www.blb.nrw.de	
Planverfasser (extern):			
BESTANDSZEICHNUNG Wirtschaftseinheit / Liegenschaft: HvB Minden WB7210 Wirtschaftseinheitsnummer Objekt/Bauwerk/Gebäude GE0003 Objekt-/Bauwerks-/Gebäude-Nr. Wettiner Allee 15, 32429 Minden Wirtschaftseinheits- / Liegenschaftsbezeichnung Kompaniegebäude 2a Objekt-/Bauwerks-/Gebäudebezeichnung			
Planbezeichnung/Darstellung		Bauteil / Trakt:	
Schnitt B-B		Geschoss / Anlage: SC_B-B	
Planschlüssel		Planinhalt: Schnitt	
Dateipfad: L:\Bestand\313100_WB7210-MI_HVB-KASERNE\GE0003_2A_KOMPANIEGEBAEUDE\SCHNITT-ANS\DWG			
Modell-Name: XA_B-B.DWG		Plottstiltabelle: NRW_SW-100.stb	
Layout-Name: 600x320_M100_Schnitt_Hochbau		Planart: Bestand	
xRef:		Gezeichnet: 26.07.2007 Ko	
Bild:		Fachbereich: (A) Hochbau	
Bestand am:		Blatt-Nr.: 1:100	
		Maßstab: 1:100	
		Blattgröße: Vorheriges Papierformat (365.00 x 600.00 mm)	
		Plotdatum: 28 Mai 2025 07:16	
		Index: 00	