



Vodafone West GmbH | Ferdinand-Braun-Platz 1 | D-40549 Düsseldorf

Abteilung: Planauskunft

E-Mail: UM.Planauskunft@Vodafone.com

Landesbetrieb Straßenbau NRW- Regionalniederlassung  
Niederrhein-Außenstelle Wesel  
Frida Faiz  
Augustastrasse 12  
46483 Wesel

Datum: 13.11.2025

Gültig bis: 11.12.2025

Unser Zeichen: 20251113\_0952\_V01

Ihr Zeichen:  
48-5516;48-24-0020;B57 Alpen

Ansprechpartner (in):  
Faiz

E-Mail  
frida.faiz@strassen.nrw.de

## Planauskunft

Eingang Plananfrage am: 13.11.2025 13:56:08

Ort der Aufgrabung: Xanten Rheinberger Str. 44 (46509)

Wir weisen darauf hin, dass sich im angefragten Bereich Versorgungsanlagen anderer Unternehmen befinden könnten und bitten um besondere Vorsicht. Bitte beachten Sie beiliegendes Kartenmaterial und die Kabelschutzanweisung.

Die Planauskunft gilt für ganz Deutschland im Auftrag der Vodafone GmbH und Vodafone West GmbH.  
Für weitere Vodafone-Gesellschaften ist ein zusätzliche Planauskunft einzuholen über:  
<https://immobilienwirtschaft.vodafone.de/hilfe/planauskunft/>

Herzliche Grüße

Ihre Planauskunft der Vodafone GmbH und Vodafone West GmbH

**Vodafone GmbH** Ferdinand-Braun-Platz 1, D-40549 Düsseldorf

Postfach: D-40543 Düsseldorf

**Handelsregister:** Amtsgericht Düsseldorf, HRB 38062

Sitz der Gesellschaft: Düsseldorf, WEEE-Reg.-Nr.: DE 91435957


**Geschäftsführer/innen:** Philippe Rogge (Vorsitzender), Marcel de Groot,  
Tanja Richter, Alexander Saul, Carmen Velthuis, Felicitas von Kyaw

**Vodafone West GmbH** Ferdinand-Braun-Platz 1, D-40549 Düsseldorf

**Handelsregister:** Amtsgericht Düsseldorf, HRB 95209

Sitz der Gesellschaft: Düsseldorf, Steuernummer: 103/5700/2180

**Geschäftsführer/innen:** Marcel de Groot, Carmen Velthuis, Ulrich Irnich  
**Vorsitzende des Aufsichtsrats:** Stefanie Reichelt

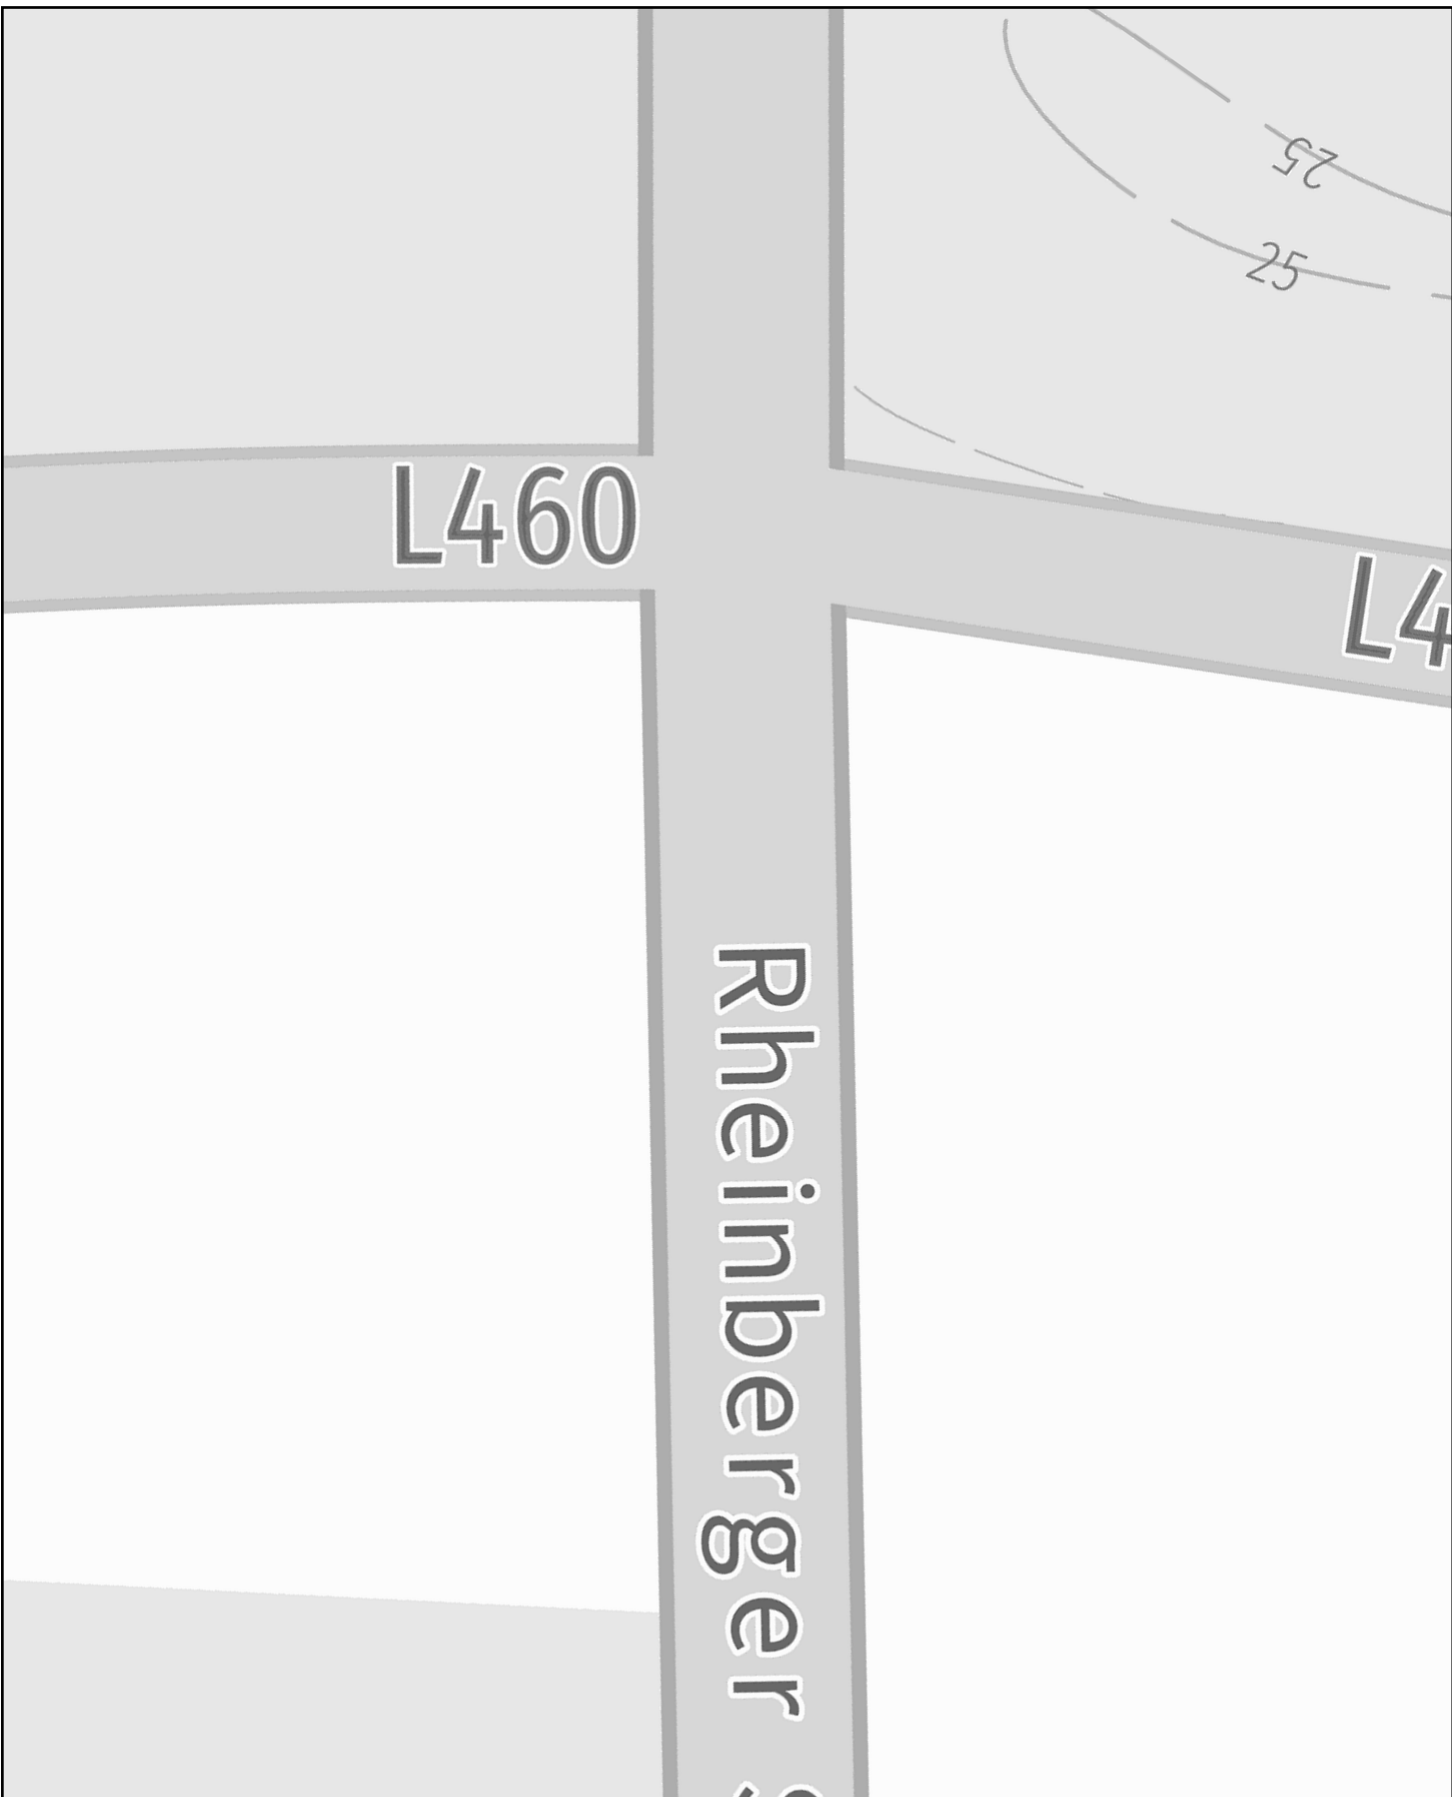

**Planauskunft** (Zeichenerklärung siehe Kabelschutzanweisung)

Vorgangsnummer: 20251113\_0952\_V01

Rufnummer bei Kabelschäden: 0800 / 8888 719

Projekt-Titel: 48-5516;48-24-0020;B57 Alpen

Erstellungszeit: 13.11.2025 13:56:08      Gültig bis: 11.12.2025

Einstiegsadresse: Xanten Rheinberger Str. 44      (46509)


Maßstab: 1 : 500      Thema: Basiskarten VFDE



Hinweis: Die angezeigten Informationen sind nur zur allgemeinen Referenz bestimmt. Hinsichtlich Lagegenauigkeit und Aktualität kann seitens Vodafone keine Garantie übernommen werden. Im Falle von Grabungen oder sonstiger Arbeiten ausserhalb der markierten Trassen dürfen Sie sich nicht ausschließlich auf diese Informationen verlassen. BEACHTEN SIE BITTE DIE KABELSCHUTZANWEISUNG

Blatt: 1




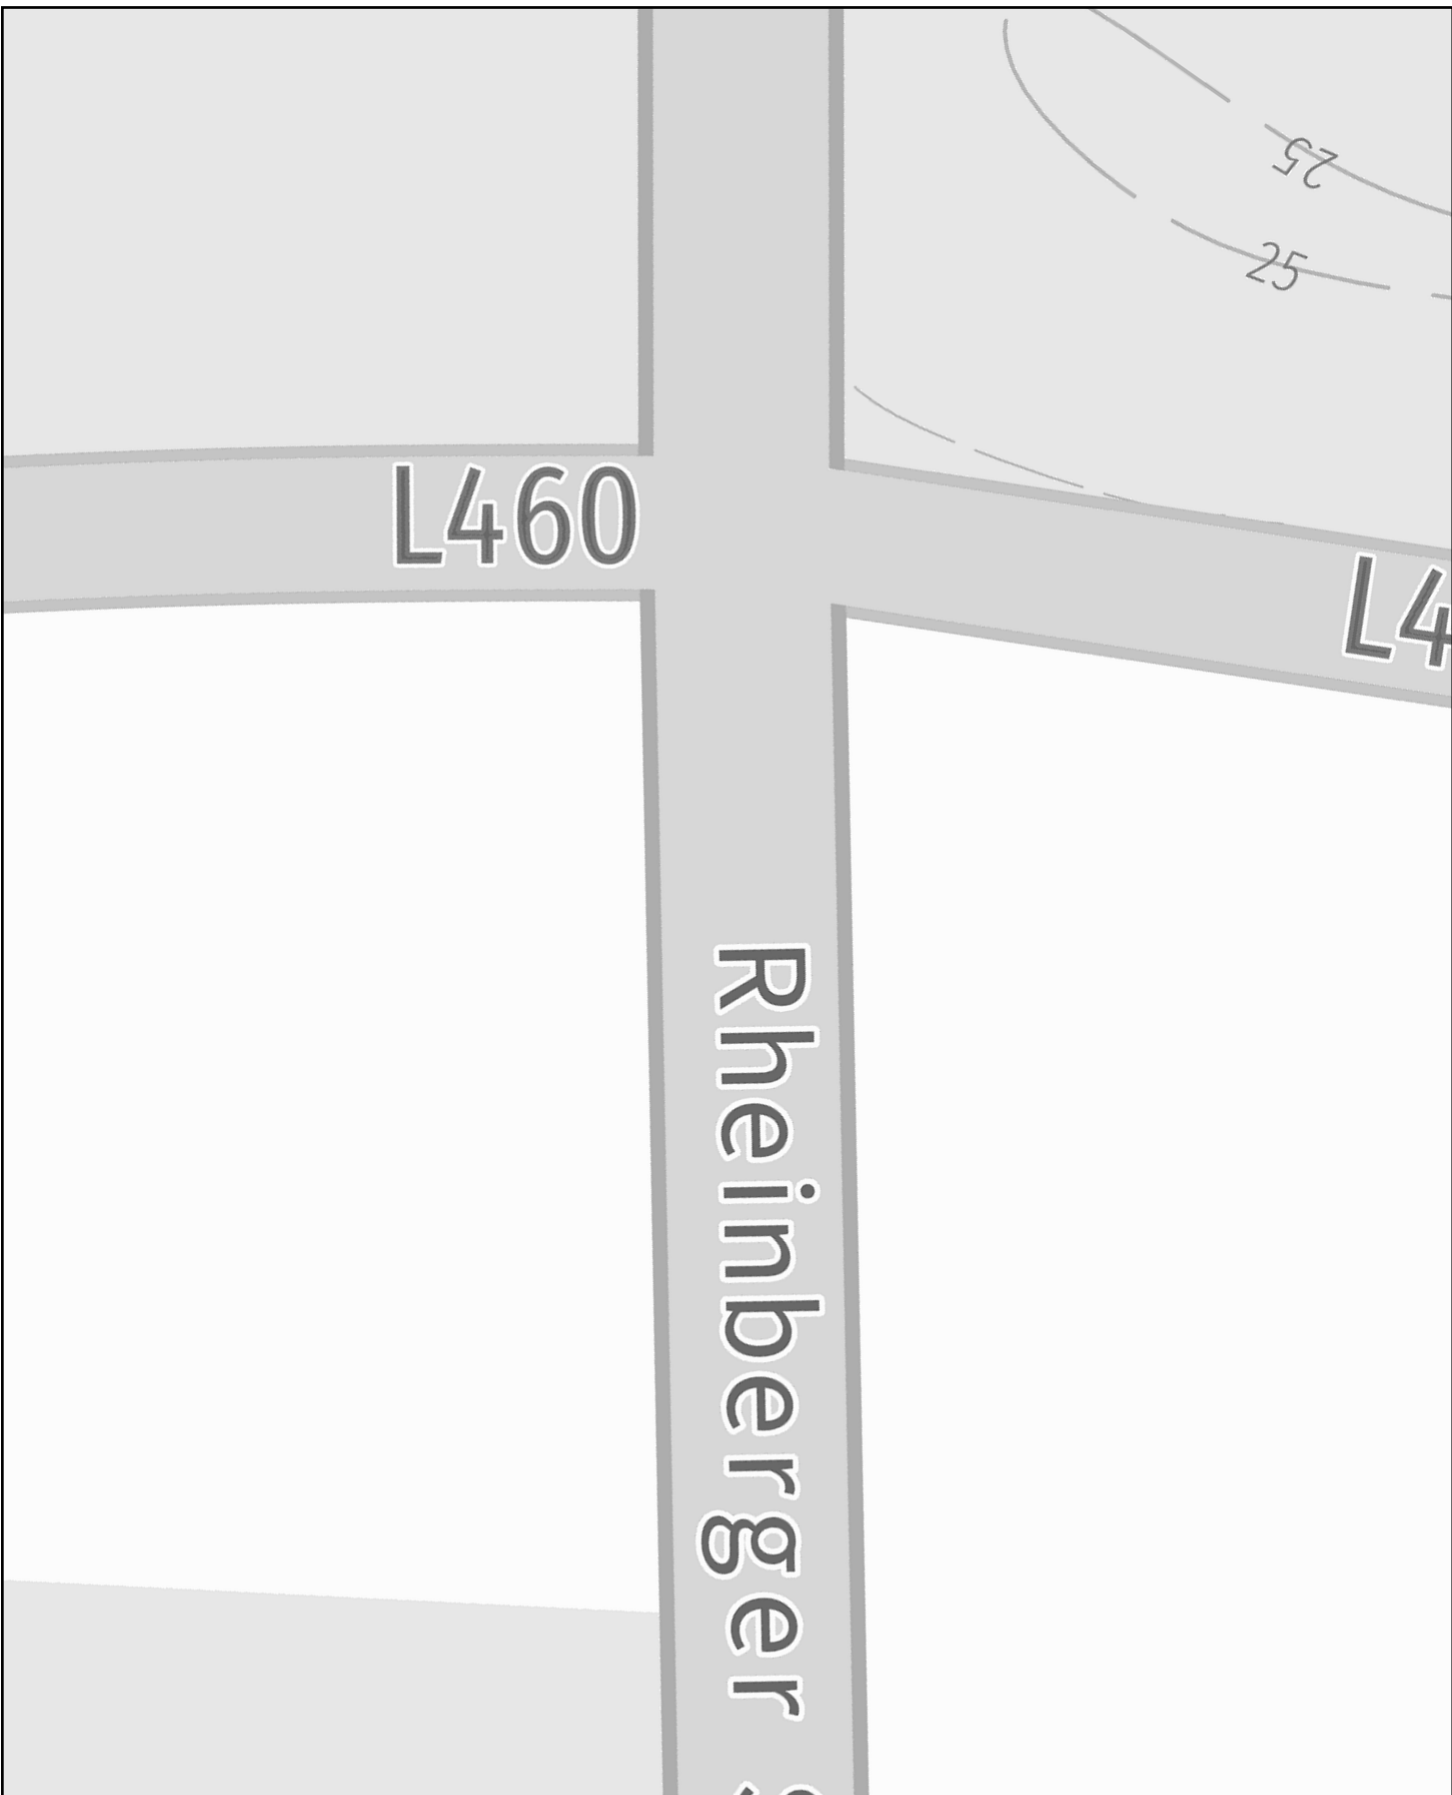



<b>Planauskunft</b> (Zeichenerklärung siehe Kabelschutzanweisung)			<p>Hinweis: Die angezeigten Informationen sind nur zur allgemeinen Referenz bestimmt. Hinsichtlich Lagegenauigkeit und Aktualität kann seitens Vodafone keine Garantie übernommen werden. Im Falle von Grabungen oder sonstiger Arbeiten ausserhalb der markierten Trassen dürfen Sie sich nicht ausschließlich auf diese Informationen verlassen. BEACHTEN SIE BITTE DIE KABELSCHUTZANWEISUNG</p>	
Vorgangsnummer: 20251113_0952_V01				
Rufnummer bei Kabelschäden: 0800 / 8888 719				
Projekt-Titel: 48-5516;48-24-0020;B57 Alpen				
Erstellungszeit: 13.11.2025 13:56:08		Gültig bis: 11.12.2025	Blatt: 1	
Einstiegsadresse: Xanten Rheinberger Str. 44 (46509)				
Maßstab: 1 : 500	Thema: Trassennetz VFDE			



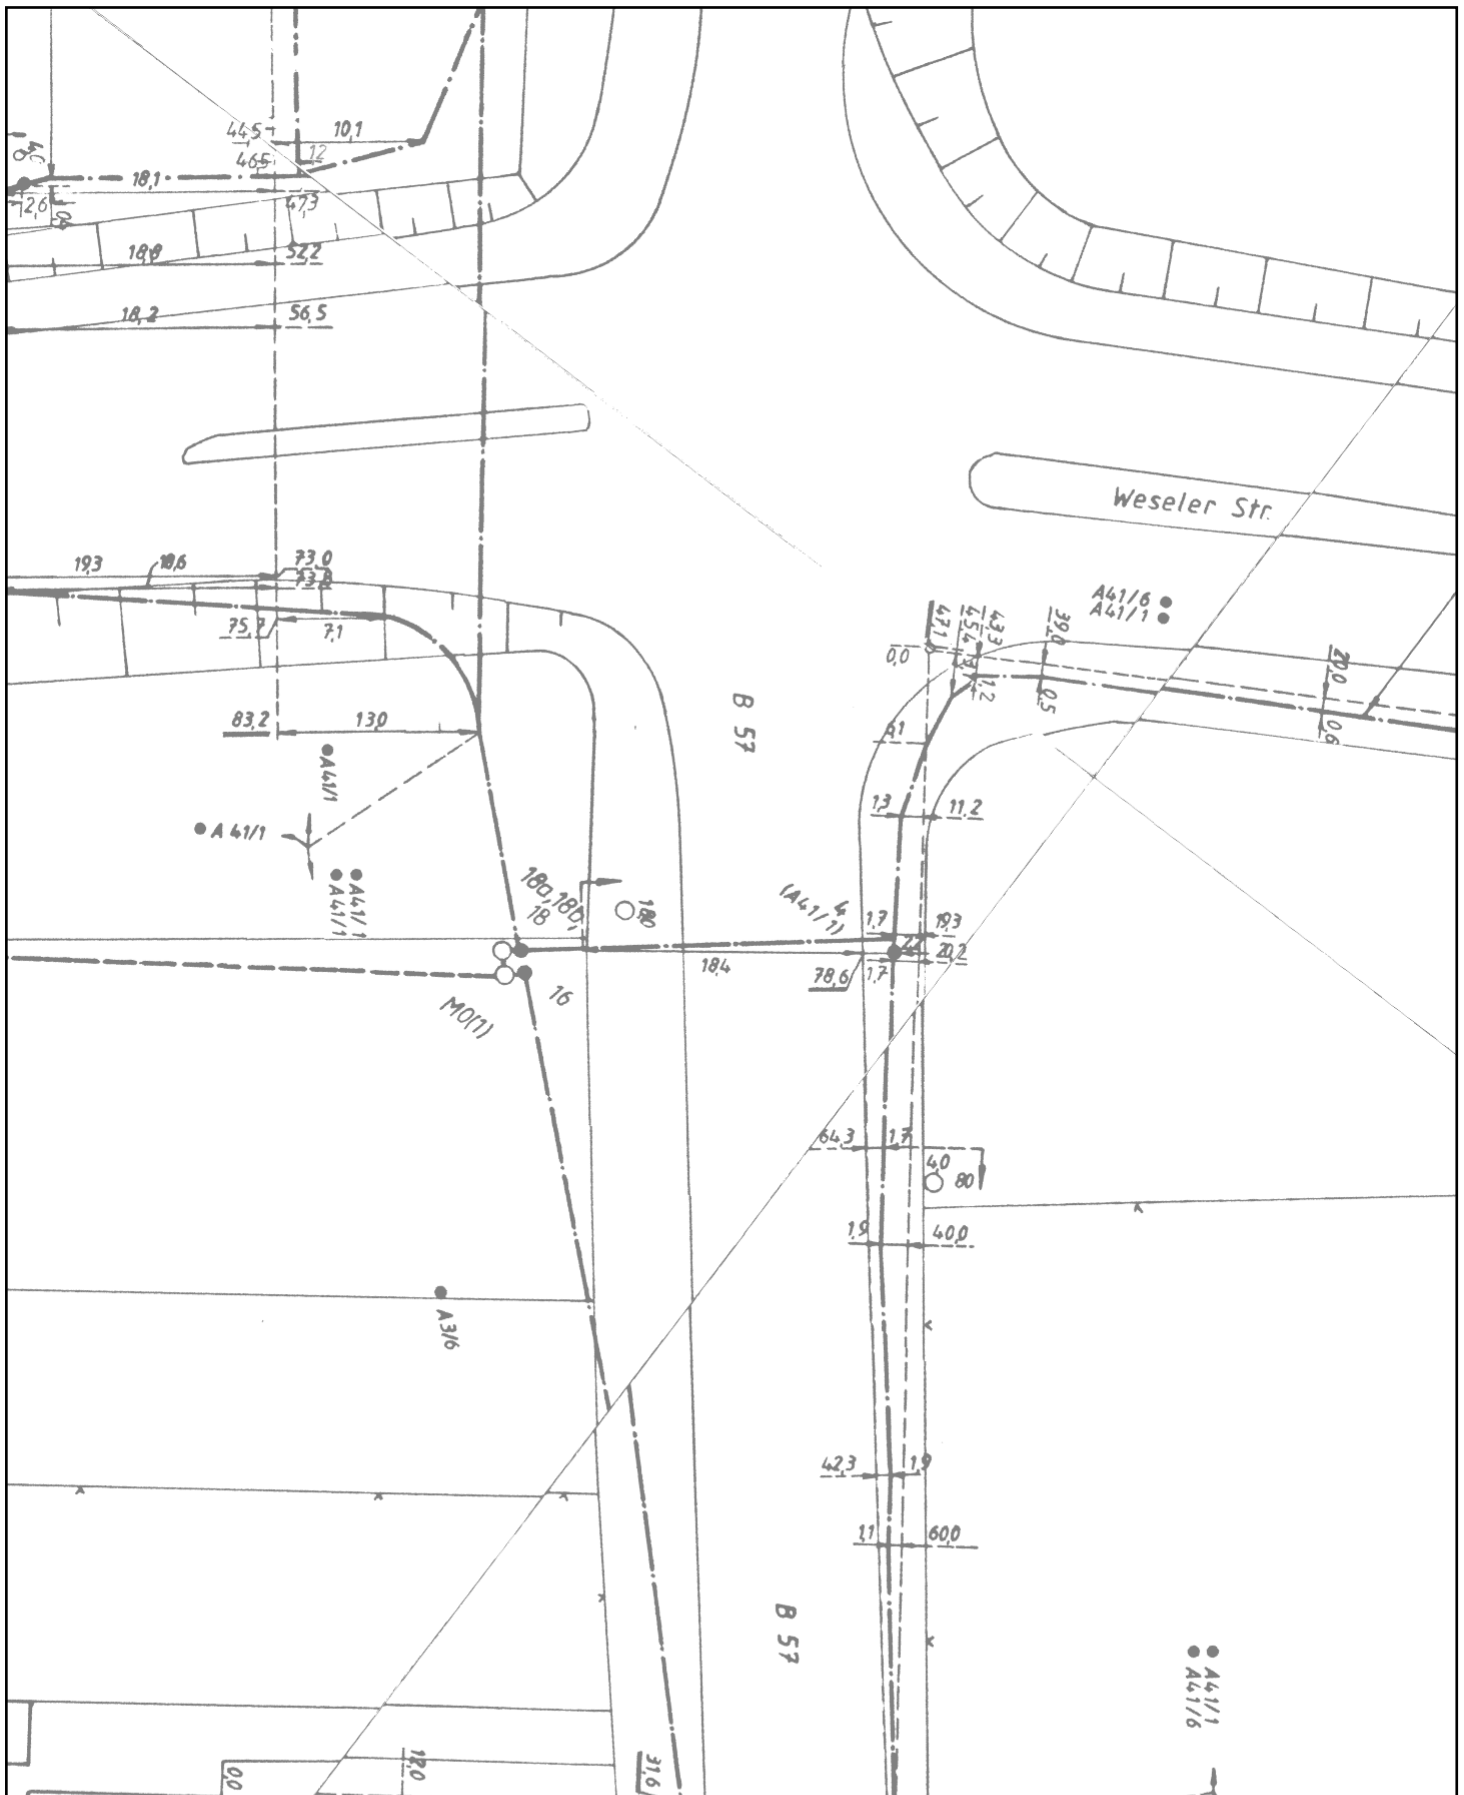

# Planauskunft (Zeichenerklärung siehe Kabelschutzanweisung)

Vorgangsnummer: 20251113\_0952\_V01

Rufnummer bei Kabelschäden: 0800 / 8888 719

Projekt-Titel: 48-5516;48-24-0020;B57 Alpen

Erstellungszeit: 13.11.2025 13:56:08 Gültig bis: 11.12.2025


Blatt: 1

Einstiegsadresse: Xanten Rheinberger Str. 44 (46509)

Maßstab: 1 : 500  
Thema: Basiskarten VFW

Hinweis: Die angezeigten Informationen sind nur zur allgemeinen Referenz bestimmt. Hinsichtlich Lagegenauigkeit und Aktualität kann seitens Vodafone keine Garantie übernommen werden. Im Falle von Grabungen oder sonstiger Arbeiten ausserhalb der markierten Trassen dürfen Sie sich nicht ausschließlich auf diese Informationen verlassen. BEACHTEN SIE BITTE DIE KABELSCHUTZANWEISUNG



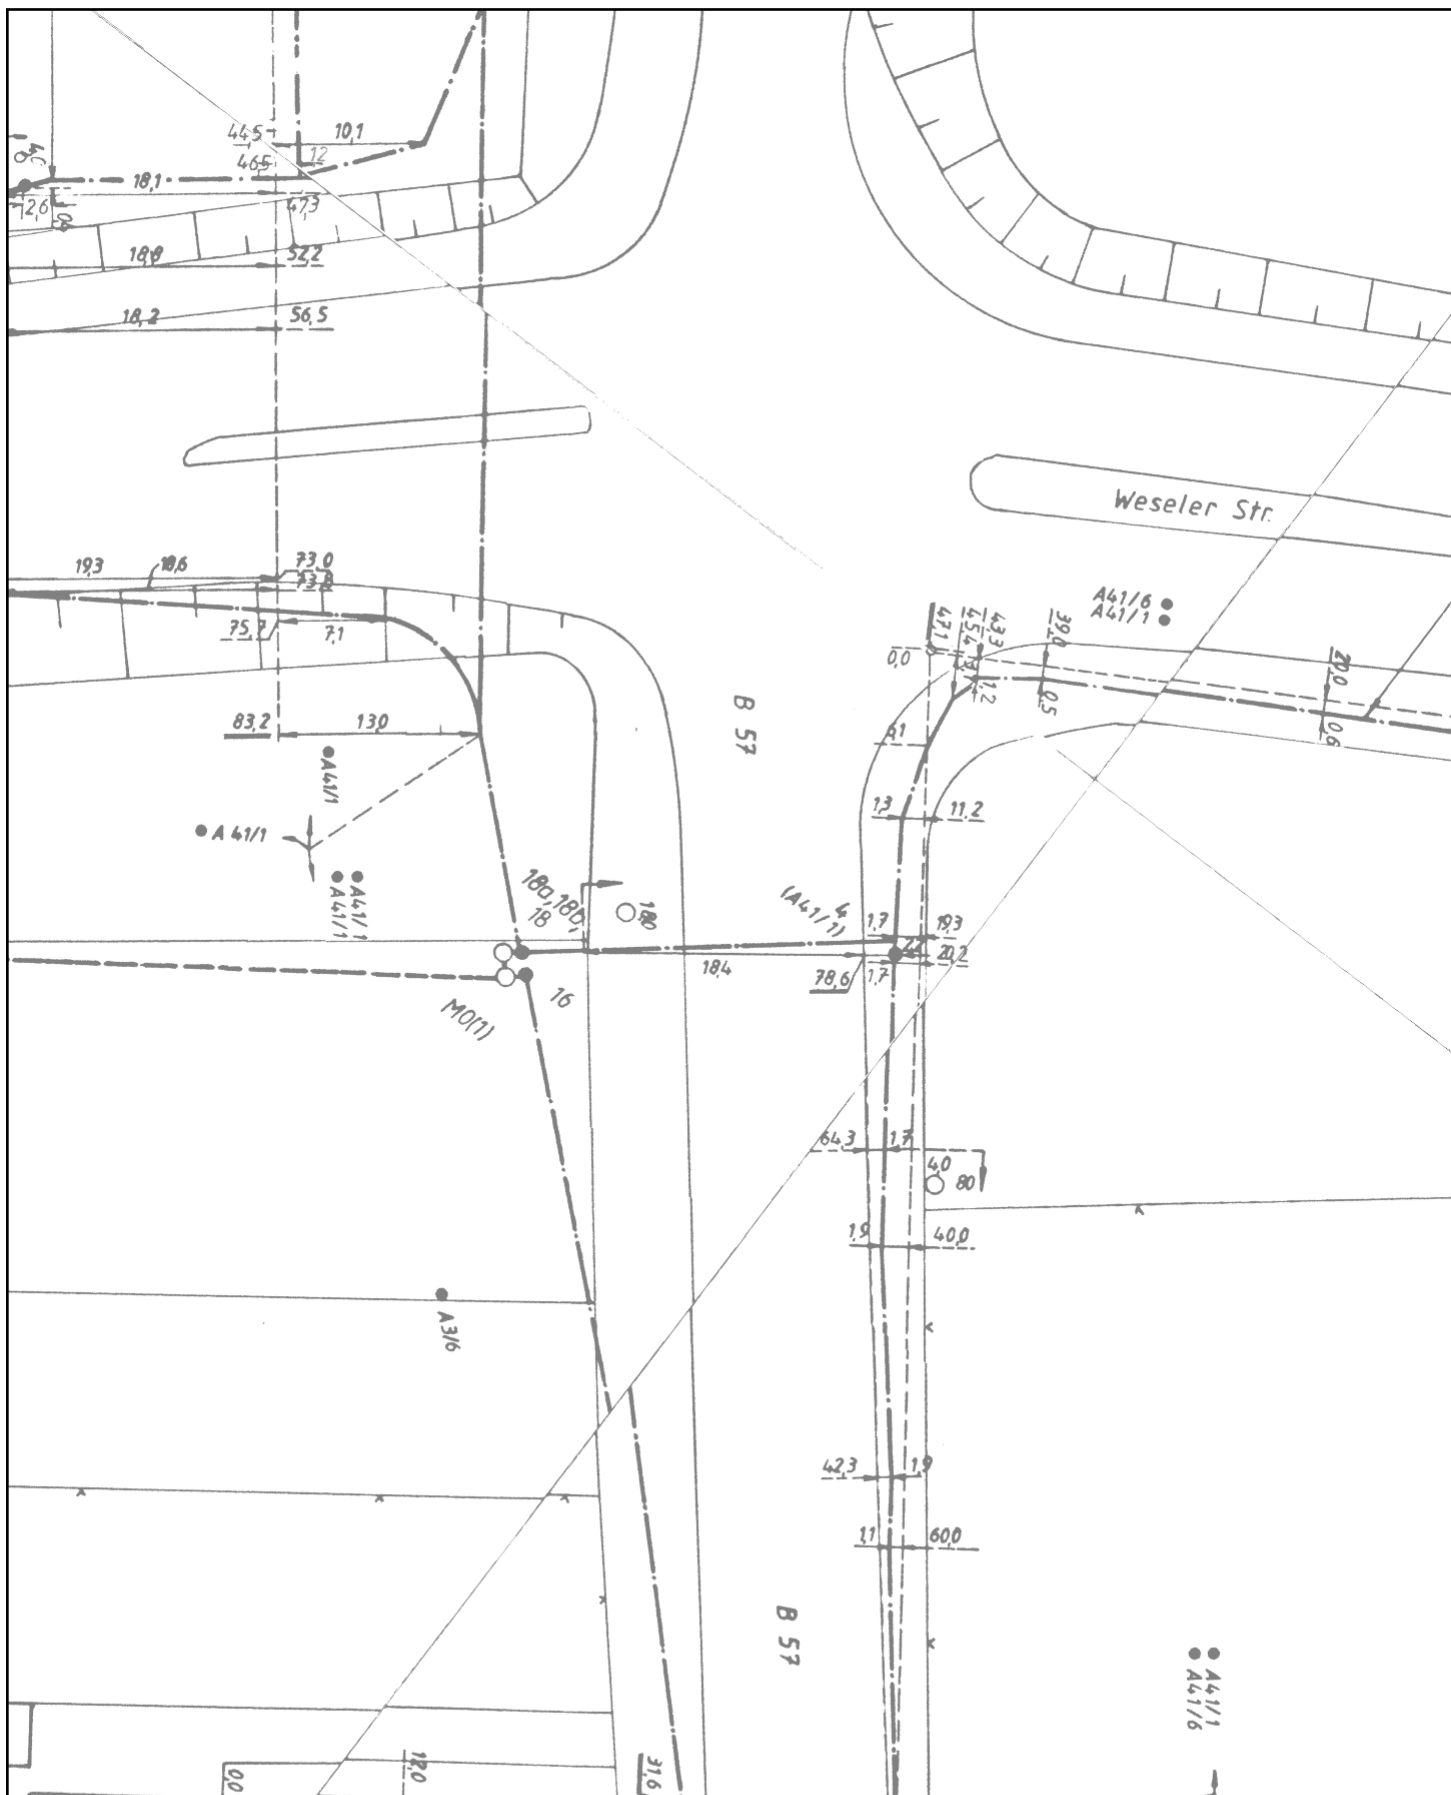

# Planauskunft (Zeichenerklärung siehe Kabelschutzanweisung)

Vorgangsnummer: 20251113\_0952\_V01

Rufnummer bei Kabelschäden: 0800 / 8888 719

Projekt-Titel: 48-5516;48-24-0020;B57 Alpen

Erstellungszeit: 13.11.2025 13:56:08 Gültig bis: 11.12.2025

Blatt: 1


Einstiegsadresse: Xanten Rheinberger Str. 44 (46509)

Maßstab:  
1 : 500

Thema:  
Trassennetz VFW

Hinweis: Die angezeigten Informationen sind nur zur allgemeinen Referenz bestimmt. Hinsichtlich Lagegenauigkeit und Aktualität kann seitens Vodafone keine Garantie übernommen werden. Im Falle von Grabungen oder sonstiger Arbeiten ausserhalb der markierten Trassen dürfen Sie sich nicht ausschließlich auf diese Informationen verlassen. BEACHTEN SIE BITTE DIE KABELSCHUTZANWEISUNG



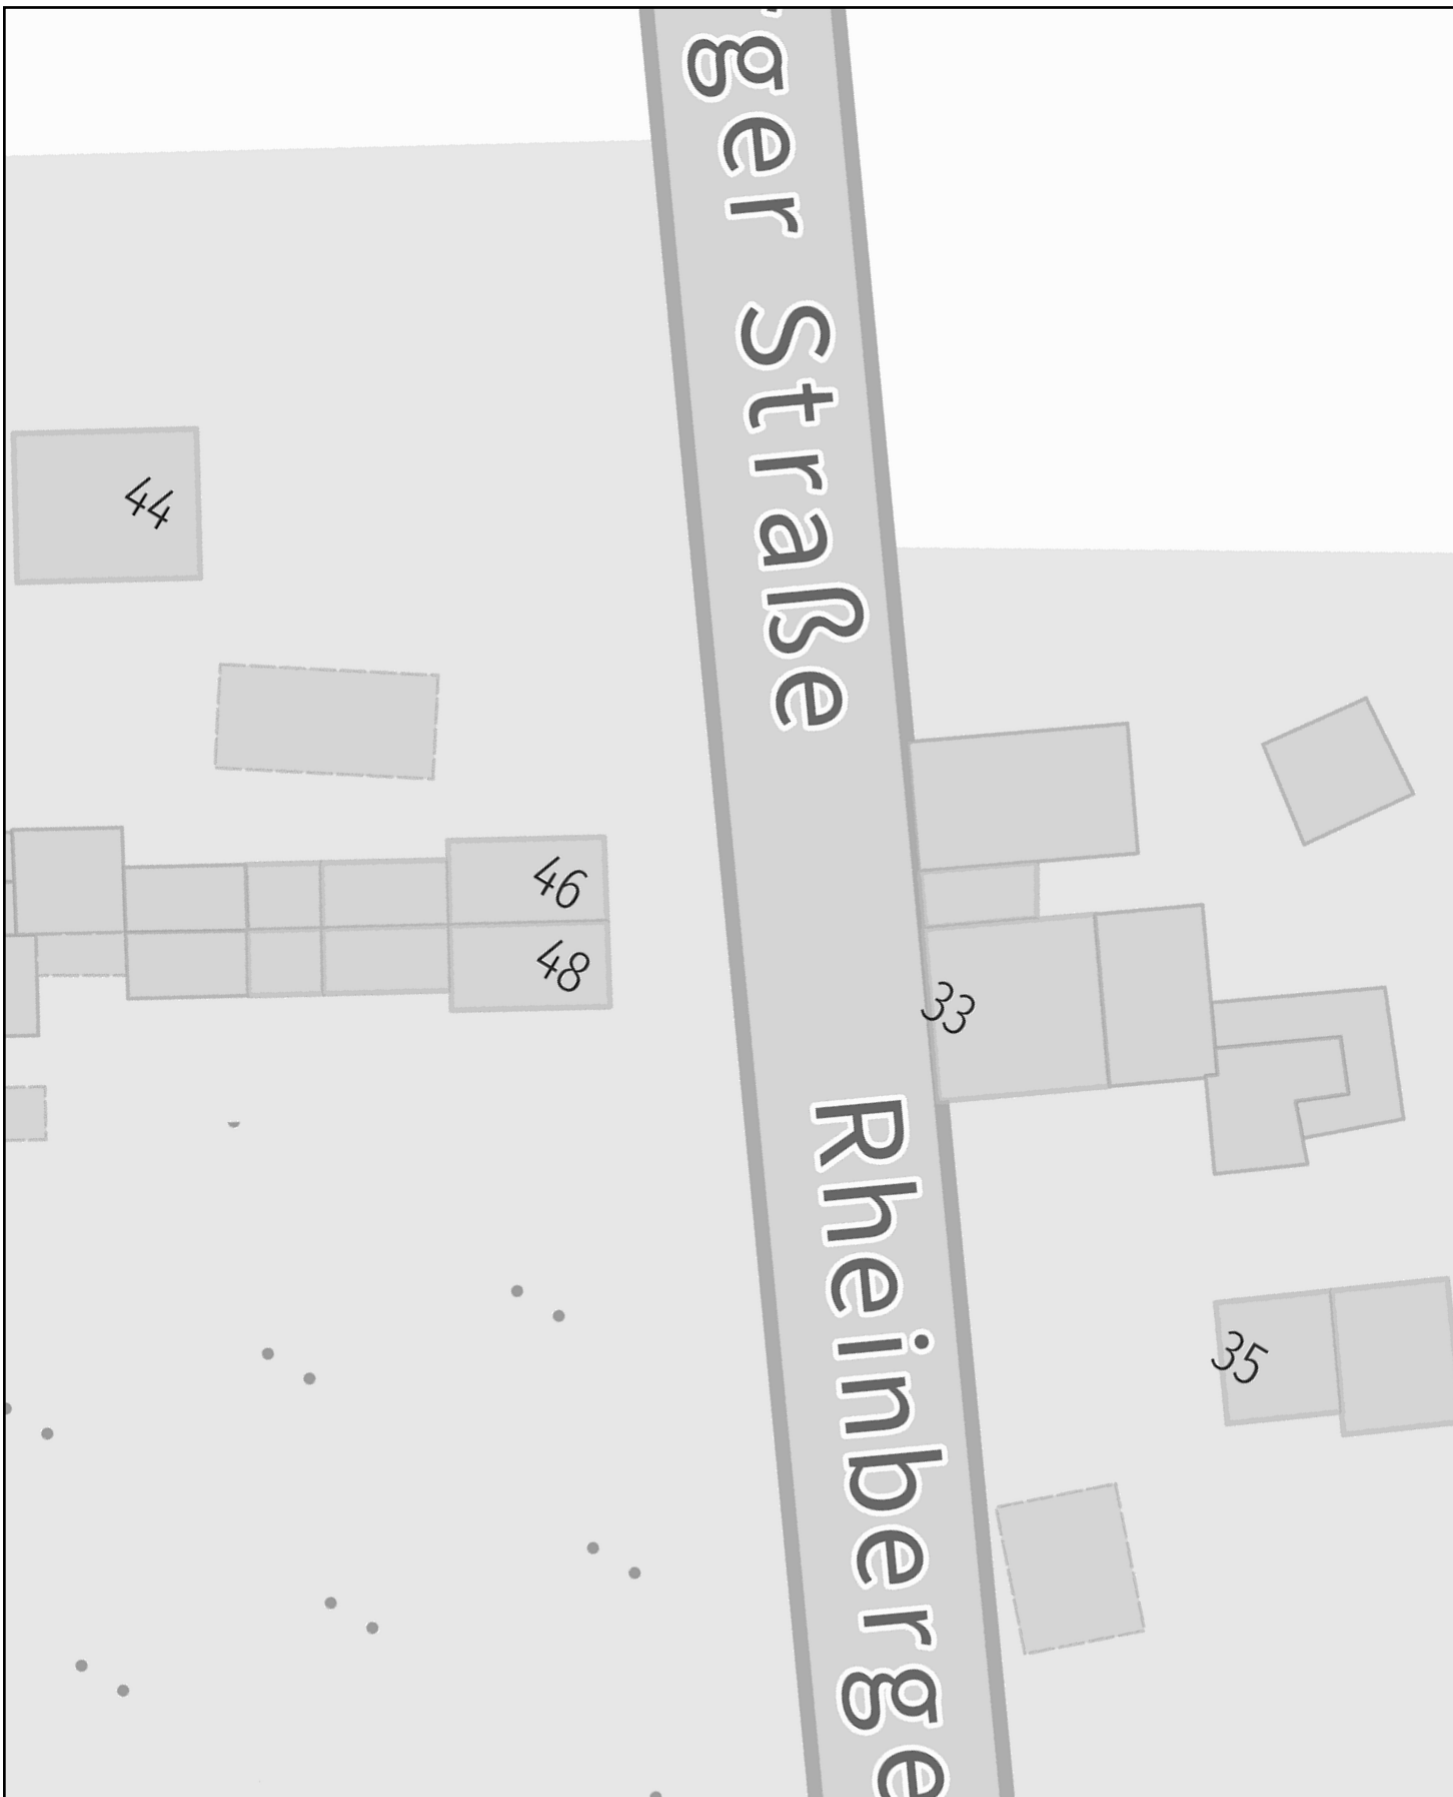

**Planauskunft** (Zeichenerklärung siehe Kabelschutzanweisung)

Vorgangsnummer: 20251113\_0952\_V01

[Rufnummer bei Kabelschäden: 0800 / 8888 719](#)

Projekt-Titel: 48-5516;48-24-0020;B57 Alpen

Erstellungszeit: 13.11.2025 13:56:17 Gültig bis: 11.12.2025


Einstiegsadresse: Xanten Rheinberger Str. 44 (46509)

Maßstab: 1 : 500  
Thema: Basiskarten VFDE

Hinweis: Die angezeigten Informationen sind nur zur allgemeinen Referenz bestimmt. Hinsichtlich Lagegenauigkeit und Aktualität kann seitens Vodafone keine Garantie übernommen werden. Im Falle von Grabungen oder sonstiger Arbeiten ausserhalb der markierten Trassen dürfen Sie sich nicht ausschließlich auf diese Informationen verlassen. BEACHTEN SIE BITTE DIE KABELSCHUTZANWEISUNG

Blatt:2



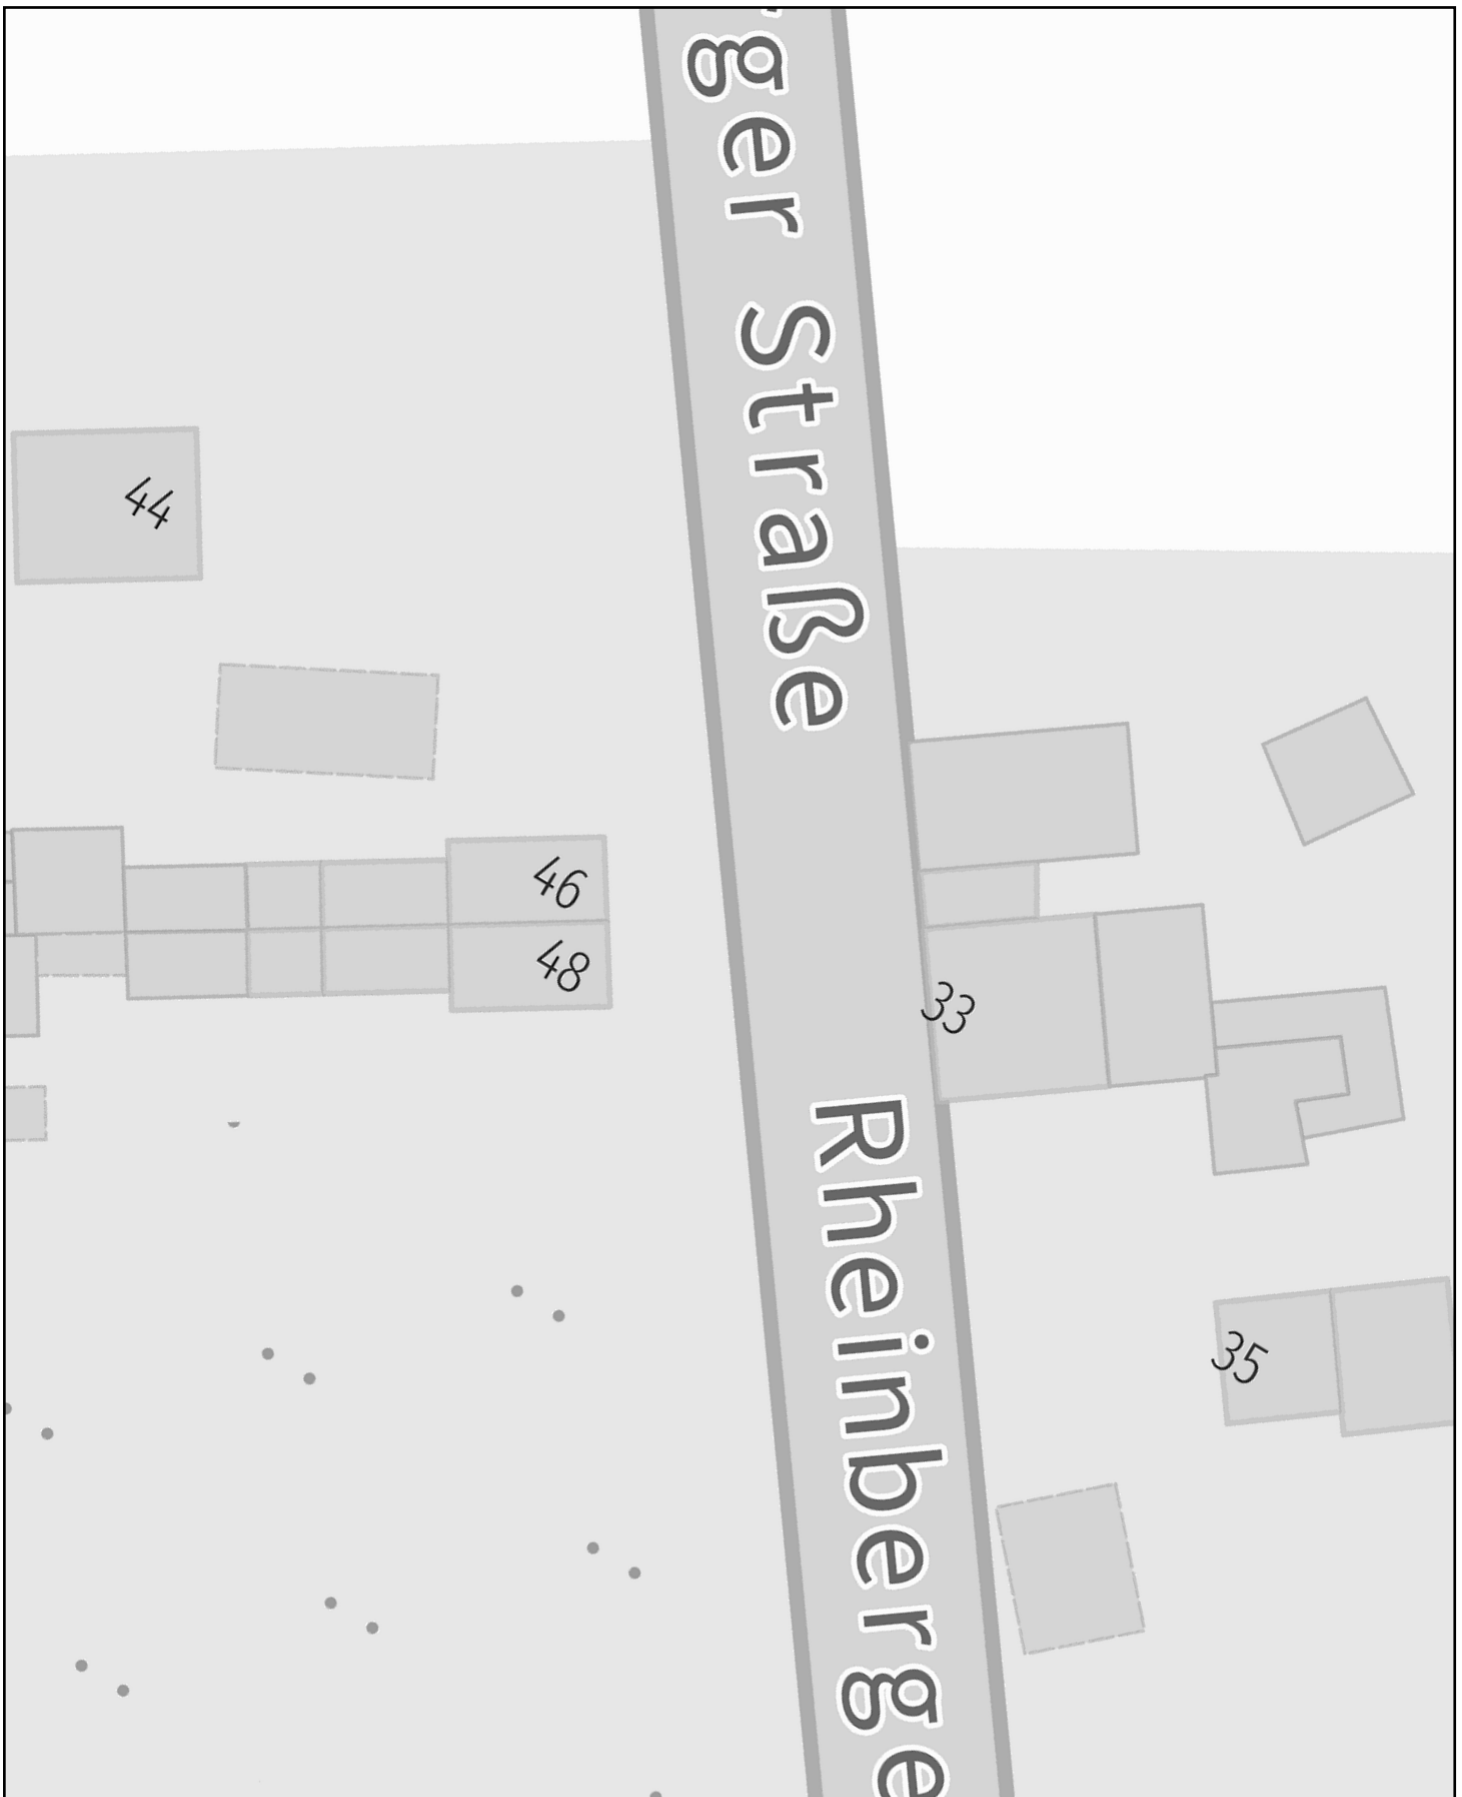

**Planauskunft** (Zeichenerklärung siehe Kabelschutzanweisung)

Vorgangsnummer: 20251113\_0952\_V01

Rufnummer bei Kabelschäden: 0800 / 8888 719

Projekt-Titel: 48-5516;48-24-0020;B57 Alpen

Erstellungszeit: 13.11.2025 13:56:17 Gültig bis: 11.12.2025


Einstiegsadresse: Xanten Rheinberger Str. 44 (46509)

Maßstab: 1 : 500  
Thema: Trassennetz VFDE

Hinweis: Die angezeigten Informationen sind nur zur allgemeinen Referenz bestimmt. Hinsichtlich Lagegenauigkeit und Aktualität kann seitens Vodafone keine Garantie übernommen werden. Im Falle von Grabungen oder sonstiger Arbeiten ausserhalb der markierten Trassen dürfen Sie sich nicht ausschließlich auf diese Informationen verlassen. BEACHTEN SIE BITTE DIE KABELSCHUTZANWEISUNG

Blatt:2



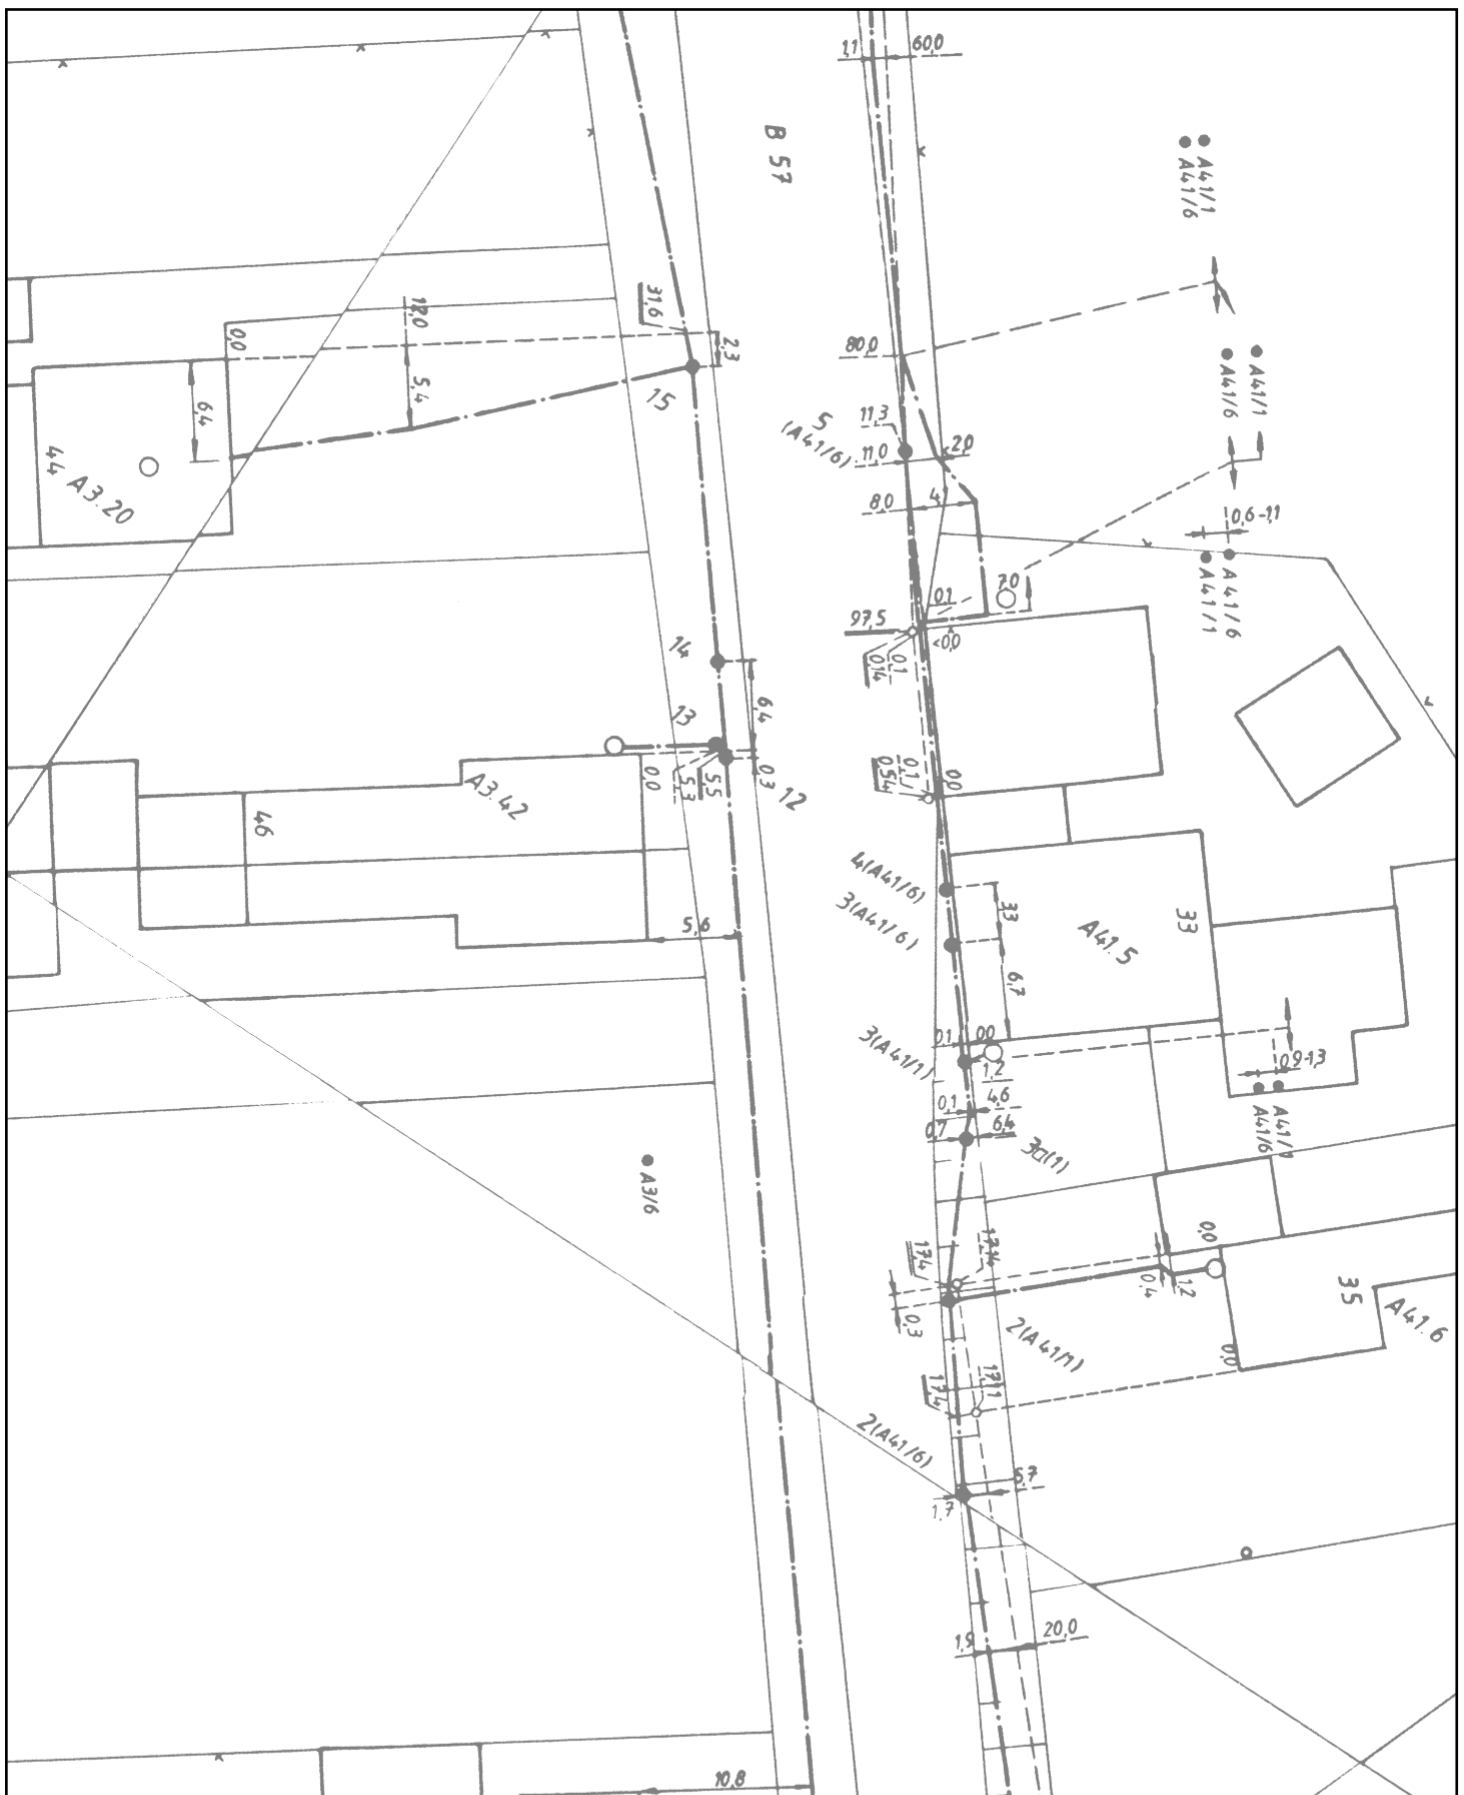

# Planauskunft (Zeichenerklärung siehe Kabelschutzanweisung)

Vorgangsnummer: 20251113\_0952\_V01

Rufnummer bei Kabelschäden: 0800 / 8888 719

Projekt-Titel: 48-5516;48-24-0020;B57 Alpen

Erstellungszeit: 13.11.2025 13:56:17 Gültig bis: 11.12.2025


Blatt:2

Einstiegsadresse: Xanten Rheinberger Str. 44 (46509)

Maßstab: 1 : 500  
Thema: Basiskarten VFW

Hinweis: Die angezeigten Informationen sind nur zur allgemeinen Referenz bestimmt. Hinsichtlich Lagegenauigkeit und Aktualität kann seitens Vodafone keine Garantie übernommen werden. Im Falle von Grabungen oder sonstiger Arbeiten ausserhalb der markierten Trassen dürfen Sie sich nicht ausschließlich auf diese Informationen verlassen. BEACHTEN SIE BITTE DIE KABELSCHUTZANWEISUNG



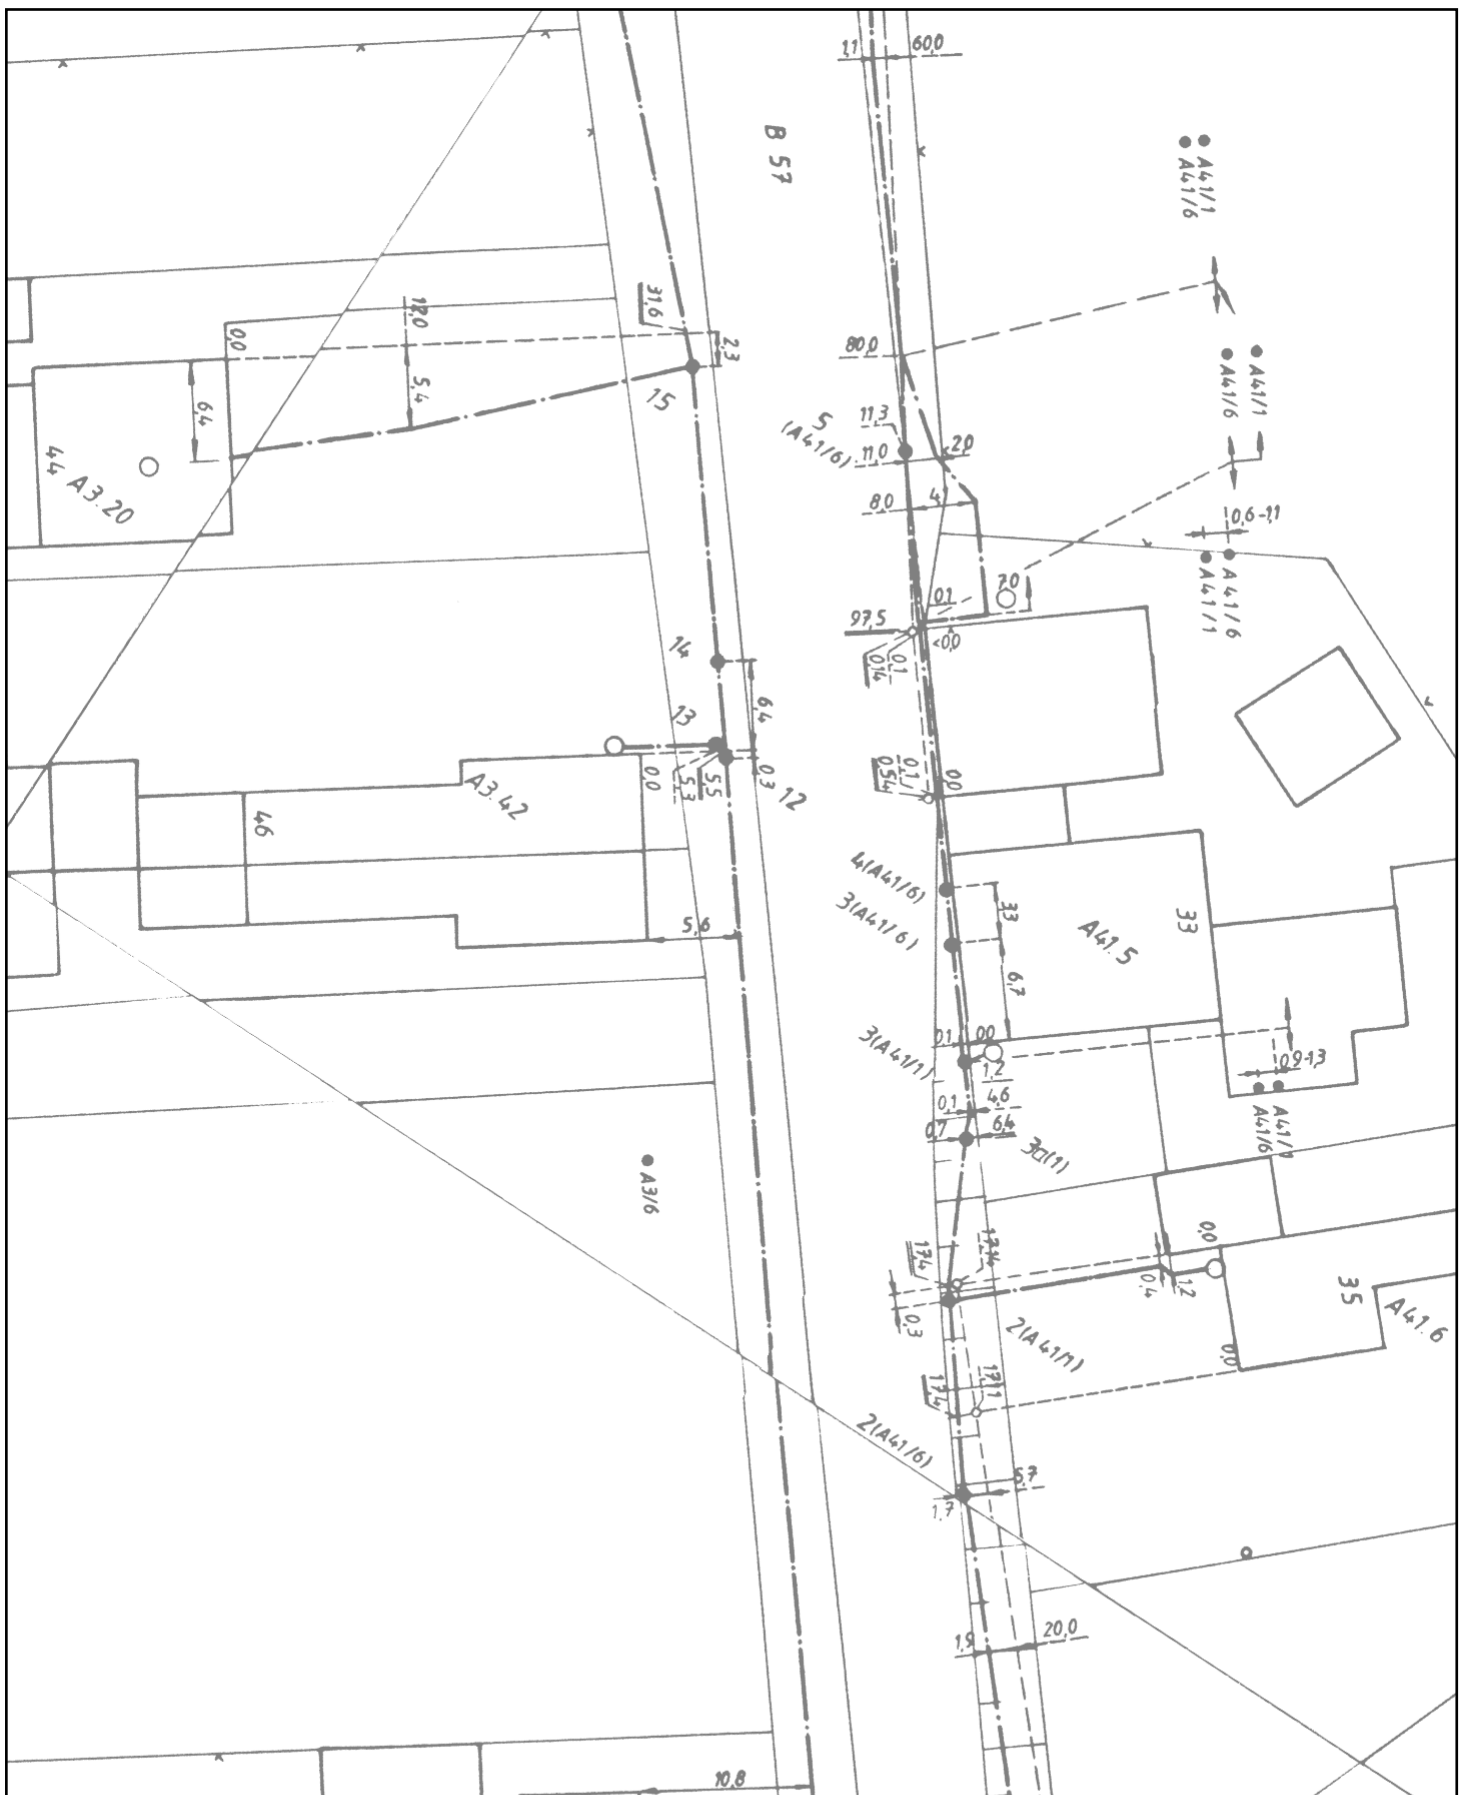

# Planauskunft (Zeichenerklärung siehe Kabelschutzanweisung)

Vorgangsnummer: 20251113\_0952\_V01

Rufnummer bei Kabelschäden: 0800 / 8888 719

Projekt-Titel: 48-5516;48-24-0020;B57 Alpen

Erstellungszeit: 13.11.2025 13:56:17 Gültig bis: 11.12.2025

Blatt:2

Einstiegsadresse: Xanten Rheinberger Str. 44 (46509)

Maßstab: Thema:

1 : 500



Trassennetz VFW

Hinweis: Die angezeigten Informationen sind nur zur allgemeinen Referenz bestimmt. Hinsichtlich Lagegenauigkeit und Aktualität kann seitens Vodafone keine Garantie übernommen werden. Im Falle von Grabungen oder sonstiger Arbeiten ausserhalb der markierten Trassen dürfen Sie sich nicht ausschließlich auf diese Informationen verlassen. BEACHTEN SIE BITTE DIE KABELSCHUTZANWEISUNG







<b>Planauskunft</b> (Zeichenerklärung siehe Kabelschutzanweisung)			<p>Hinweis: Die angezeigten Informationen sind nur zur allgemeinen Referenz bestimmt. Hinsichtlich Lagegenauigkeit und Aktualität kann seitens Vodafone keine Garantie übernommen werden. Im Falle von Grabungen oder sonstiger Arbeiten ausserhalb der markierten Trassen dürfen Sie sich nicht ausschließlich auf diese Informationen verlassen. BEACHTEN SIE BITTE DIE KABELSCHUTZANWEISUNG</p>	
Vorgangsnummer: 20251113_0952_V01				
Rufnummer bei Kabelschäden: 0800 / 8888 719				
Projekt-Titel: 48-5516;48-24-0020;B57 Alpen				
Erstellungszeit: 13.11.2025 13:56:28		Gültig bis: 11.12.2025	Blatt:3	
Einstiegsadresse: Xanten Rheinberger Str. 44 (46509)				
Maßstab: 1 : 500	Thema: Basiskarten VFDE			





**Planauskunft** (Zeichenerklärung siehe Kabelschutzanweisung)

Vorgangsnummer: 20251113\_0952\_V01

[Rufnummer bei Kabelschäden: 0800 / 8888 719](#)

Projekt-Titel: 48-5516;48-24-0020;B57 Alpen

Erstellungszeit: 13.11.2025 13:56:28

Gültig bis: 11.12.2025

Blatt:3

Einstiegsadresse: Xanten Rheinberger Str. 44 (46509)

Maßstab:


Thema:

1 : 500

Trassennetz VFDE

Hinweis: Die angezeigten Informationen sind nur zur allgemeinen Referenz bestimmt. Hinsichtlich Lagegenauigkeit und Aktualität kann seitens Vodafone keine Garantie übernommen werden. Im Falle von Grabungen oder sonstiger Arbeiten ausserhalb der markierten Trassen dürfen Sie sich nicht ausschließlich auf diese Informationen verlassen. BEACHTEN SIE BITTE DIE KABELSCHUTZANWEISUNG



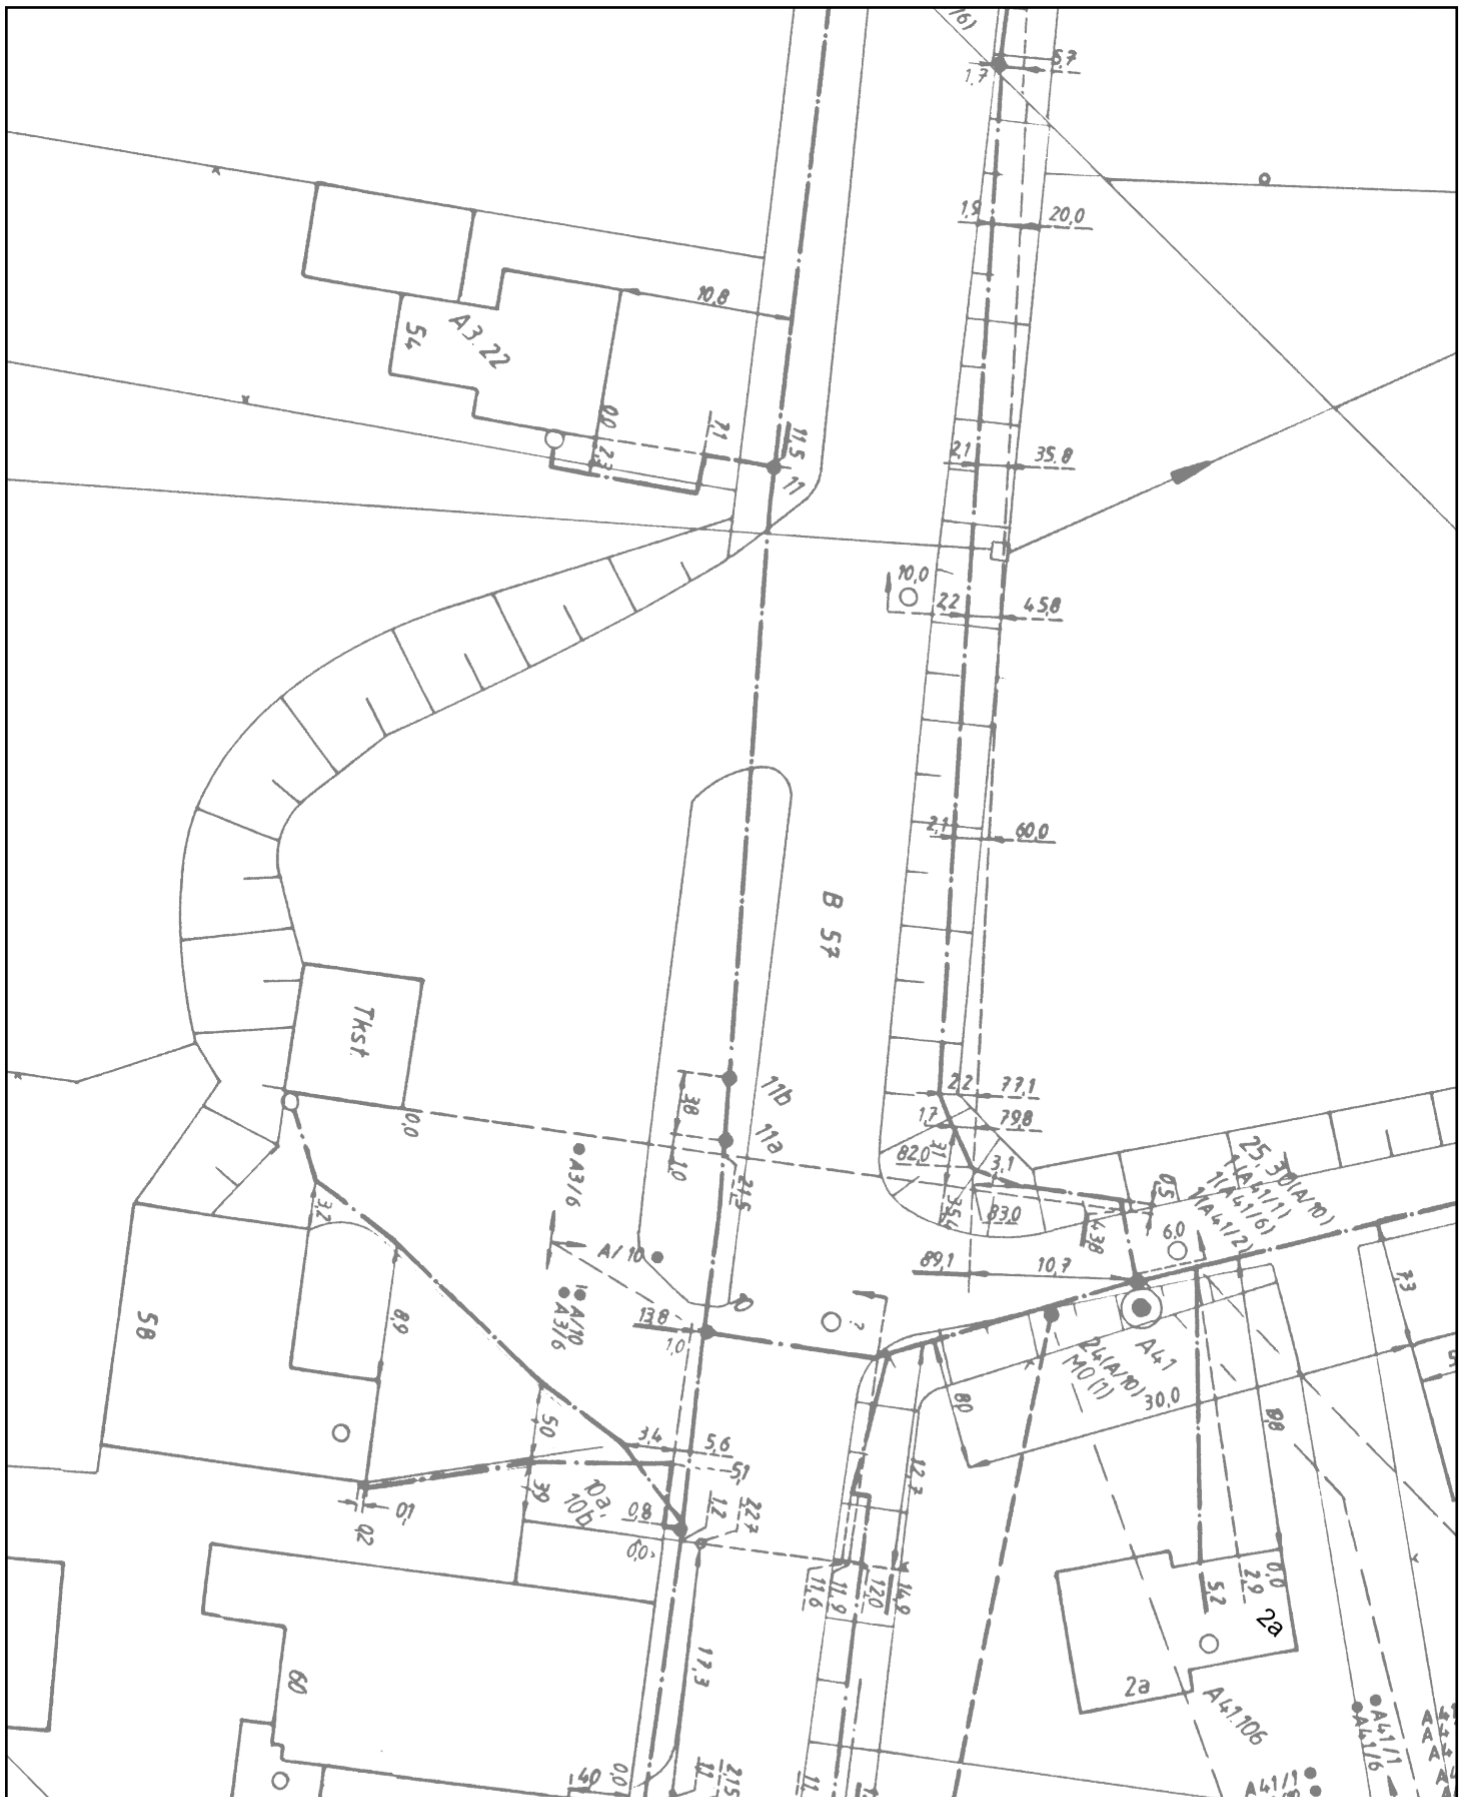

**Planauskunft** (Zeichenerklärung siehe Kabelschutzanweisung)

Vorgangsnummer: 20251113\_0952\_V01

Rufnummer bei Kabelschäden: 0800 / 8888 719

Projekt-Titel: 48-5516;48-24-0020;B57 Alpen

Erstellungszeit: 13.11.2025 13:56:28      Gültig bis: 11.12.2025

Blatt:3

Einstiegsadresse: Xanten Rheinberger Str. 44 (46509)

Maßstab:


Thema:

1 : 500

Basiskarten VFW

Hinweis: Die angezeigten Informationen sind nur zur allgemeinen Referenz bestimmt. Hinsichtlich Lagegenauigkeit und Aktualität kann seitens Vodafone keine Garantie übernommen werden. Im Falle von Grabungen oder sonstiger Arbeiten ausserhalb der markierten Trassen dürfen Sie sich nicht ausschließlich auf diese Informationen verlassen. BEACHTEN SIE BITTE DIE KABELSCHUTZANWEISUNG



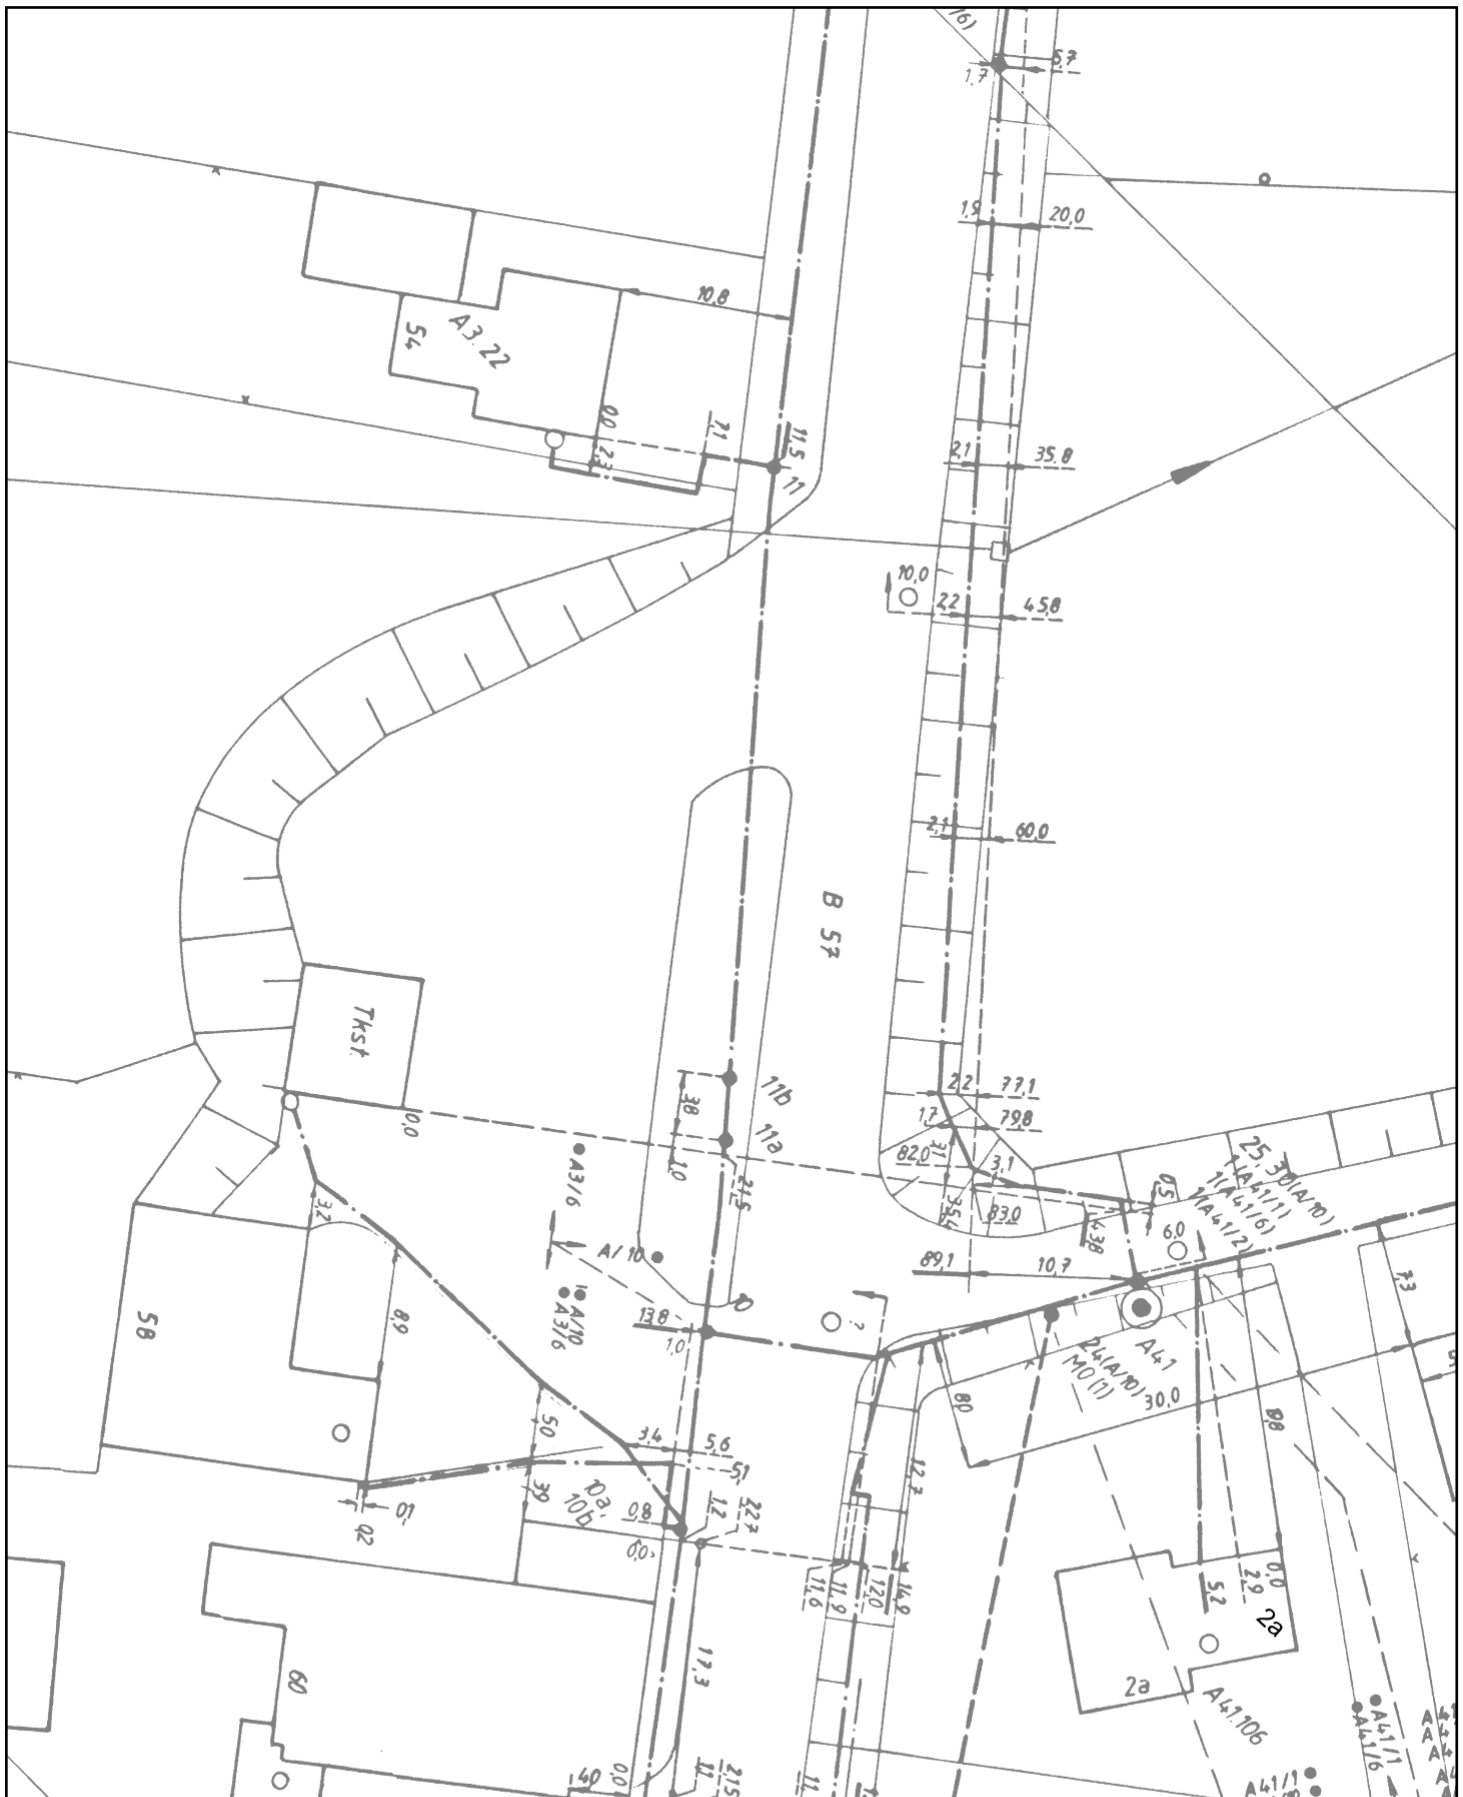

# Planauskunft (Zeichenerklärung siehe Kabelschutzanweisung)

Vorgangsnummer: 20251113\_0952\_V01

Rufnummer bei Kabelschäden: 0800 / 8888 719

Projekt-Titel: 48-5516;48-24-0020;B57 Alpen

Erstellungszeit: 13.11.2025 13:56:28      Gültig bis: 11.12.2025

Blatt:3

Einstiegsadresse: Xanten Rheinberger Str. 44 (46509)

Maßstab:

Thema:

1 : 500

Trassennetz VFW

Hinweis: Die angezeigten Informationen sind nur zur allgemeinen Referenz bestimmt. Hinsichtlich Lagegenauigkeit und Aktualität kann seitens Vodafone keine Garantie übernommen werden. Im Falle von Grabungen oder sonstiger Arbeiten ausserhalb der markierten Trassen dürfen Sie sich nicht ausschließlich auf diese Informationen verlassen. BEACHTEN SIE BITTE DIE KABELSCHUTZANWEISUNG





**Planauskunft** (Zeichenerklärung siehe Kabelschutzanweisung)

Vorgangsnummer: 20251113\_0952\_V01

[Rufnummer bei Kabelschäden: 0800 / 8888 719](#)

Projekt-Titel: 48-5516;48-24-0020;B57 Alpen

Erstellungszeit: 13.11.2025 13:56:39 Gültig bis: 11.12.2025

Blatt:4

Einstiegsadresse: Xanten Rheinberger Str. 44 (46509)

Maßstab:

1 : 500

Thema:

Basiskarten VFDE

Hinweis: Die angezeigten Informationen sind nur zur allgemeinen Referenz bestimmt. Hinsichtlich Lagegenauigkeit und Aktualität kann seitens Vodafone keine Garantie übernommen werden. Im Falle von Grabungen oder sonstiger Arbeiten ausserhalb der markierten Trassen dürfen Sie sich nicht ausschließlich auf diese Informationen verlassen. BEACHTEN SIE BITTE DIE KABELSCHUTZANWEISUNG






**Planauskunft** (Zeichenerklärung siehe Kabelschutzanweisung)

Vorgangsnummer:	20251113_0952_V01
Rufnummer bei Kabelschäden:	0800 / 8888 719
Projekt-Titel:	48-5516;48-24-0020;B57 Alpen
Erstellungszeit:	13.11.2025 13:56:39
Gültig bis:	11.12.2025
Einstiegsadresse:	Xanten Rheinberger Str. 44 (46509)
Maßstab:	Thema:
1 : 500	Trassennetz VFDE

Hinweis: Die angezeigten Informationen sind nur zur allgemeinen Referenz bestimmt. Hinsichtlich Lagegenauigkeit und Aktualität kann seitens Vodafone keine Garantie übernommen werden. Im Falle von Grabungen oder sonstiger Arbeiten ausserhalb der markierten Trassen dürfen Sie sich nicht ausschließlich auf diese Informationen verlassen. BEACHTEN SIE BITTE DIE KABELSCHUTZANWEISUNG

Blatt:4



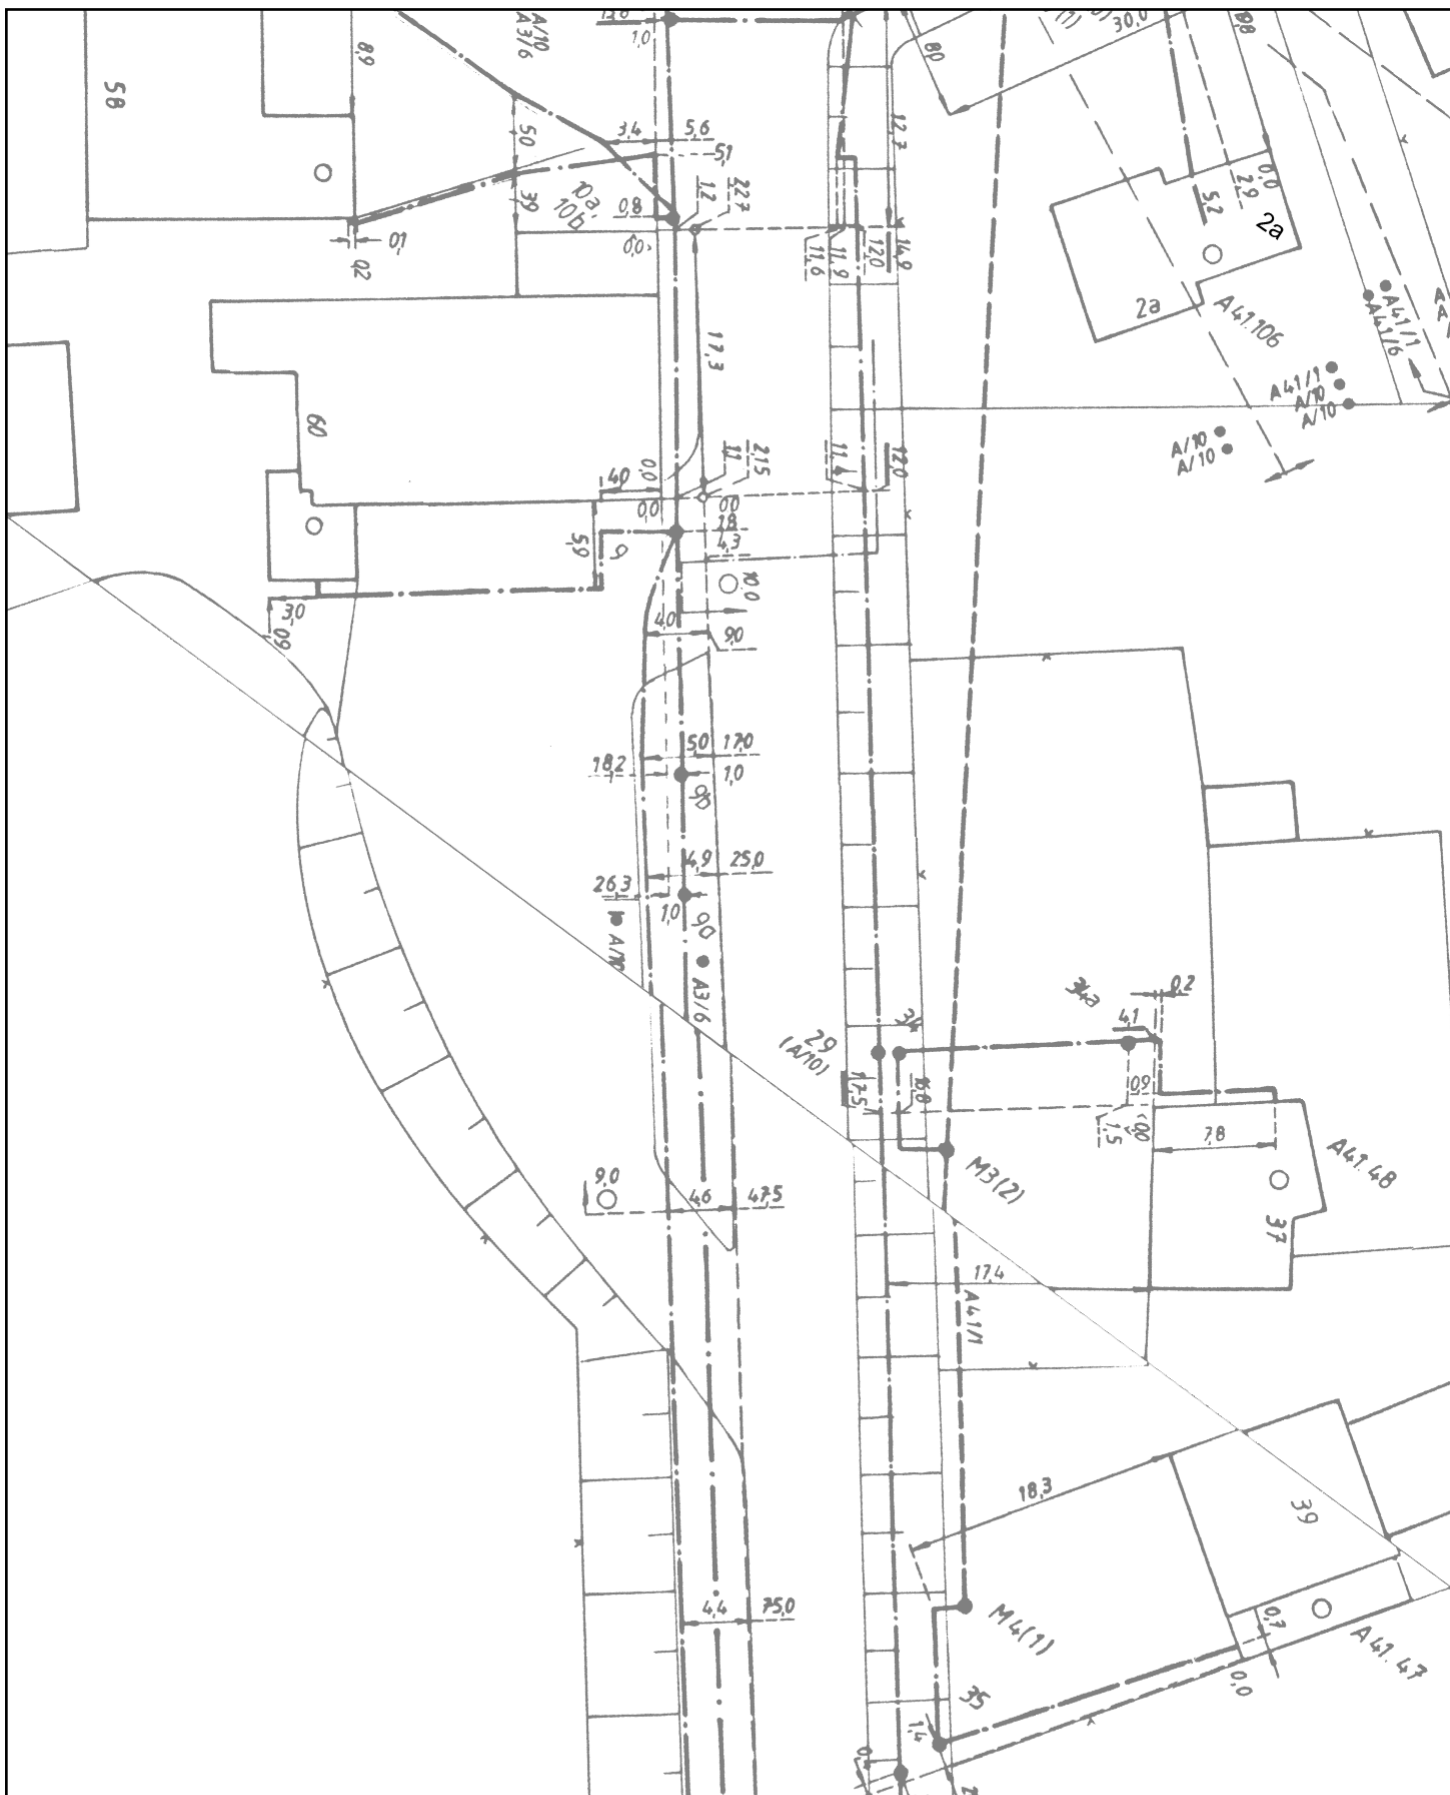

# Planauskunft (Zeichenerklärung siehe Kabelschutzanweisung)

Vorgangsnummer: 20251113\_0952\_V01

Rufnummer bei Kabelschäden: 0800 / 8888 719

Projekt-Titel: 48-5516;48-24-0020;B57 Alpen

Erstellungszeit: 13.11.2025 13:56:39 Gültig bis: 11.12.2025

Blatt:4


Einstiegsadresse: Xanten Rheinberger Str. 44 (46509)

Maßstab: 1 : 500  
Thema: Basiskarten VFW

Hinweis: Die angezeigten Informationen sind nur zur allgemeinen Referenz bestimmt. Hinsichtlich Lagegenauigkeit und Aktualität kann seitens Vodafone keine Garantie übernommen werden. Im Falle von Grabungen oder sonstiger Arbeiten ausserhalb der markierten Trassen dürfen Sie sich nicht ausschließlich auf diese Informationen verlassen. BEACHTEN SIE BITTE DIE KABELSCHUTZANWEISUNG





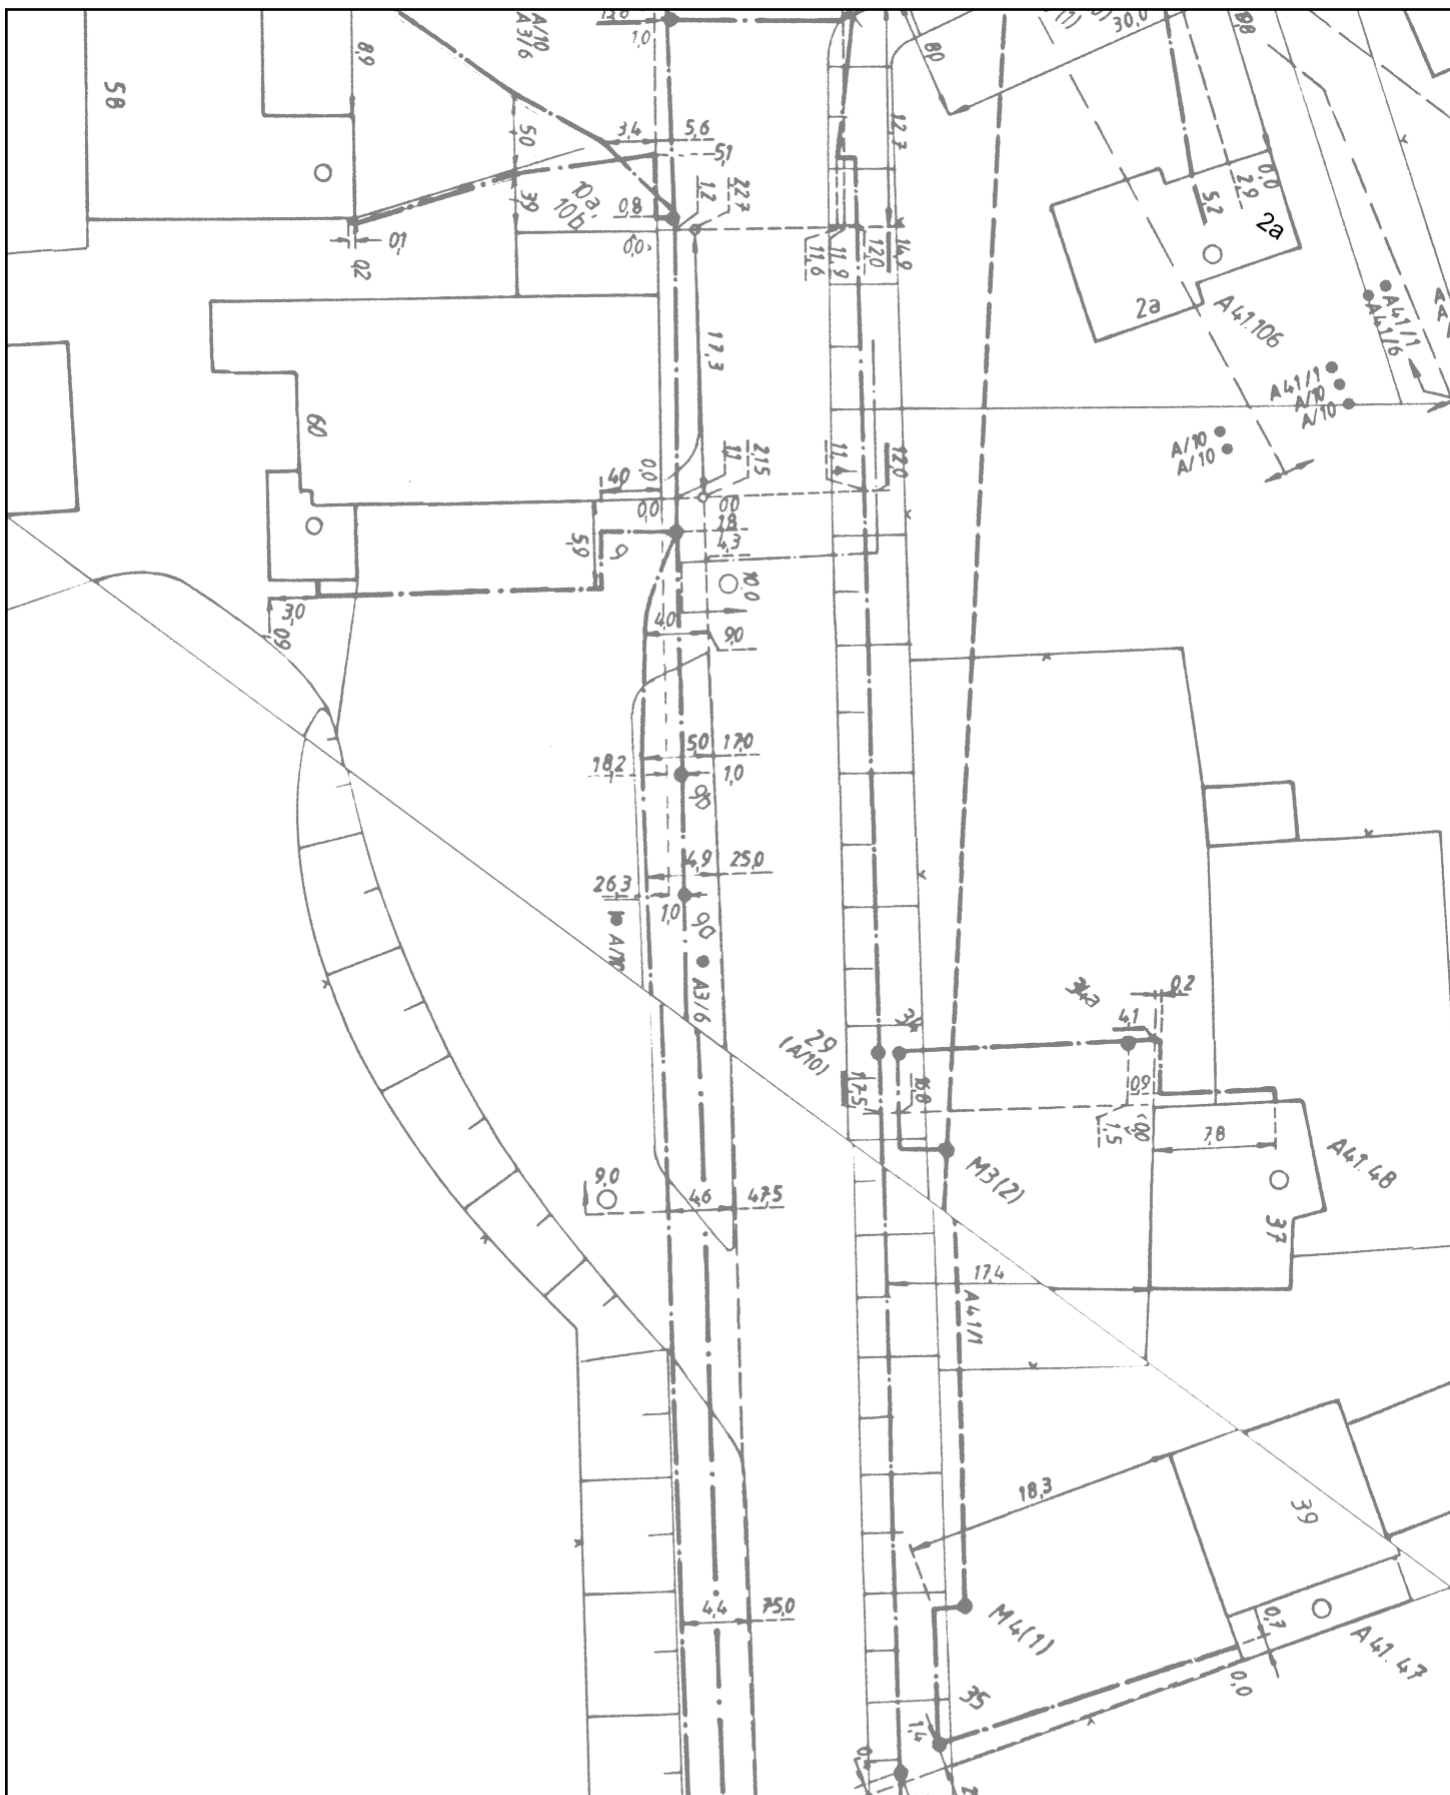

# Planauskunft (Zeichenerklärung siehe Kabelschutzanweisung)

Vorgangsnummer: 20251113\_0952\_V01

Rufnummer bei Kabelschäden: 0800 / 8888 719

Projekt-Titel: 48-5516;48-24-0020;B57 Alpen

Erstellungszeit: 13.11.2025 13:56:39

Gültig bis: 11.12.2025

Blatt:4

Einstiegsadresse: Xanten Rheinberger Str. 44 (46509)

Maßstab:  
1 : 500

Thema:  
Trassennetz VFW

Hinweis: Die angezeigten Informationen sind nur zur allgemeinen Referenz bestimmt. Hinsichtlich Lagegenauigkeit und Aktualität kann seitens Vodafone keine Garantie übernommen werden. Im Falle von Grabungen oder sonstiger Arbeiten ausserhalb der markierten Trassen dürfen Sie sich nicht ausschließlich auf diese Informationen verlassen. BEACHTEN SIE BITTE DIE KABELSCHUTZANWEISUNG



# Rheinberger Straße

## Planauskunft (Zeichenerklärung siehe Kabelschutzanweisung)

Vorgangsnummer: 20251113\_0952\_V01

[Rufnummer bei Kabelschäden: 0800 / 8888 719](#)

Projekt-Titel: 48-5516;48-24-0020;B57 Alpen

Erstellungszeit: 13.11.2025 13:56:47 Gültig bis: 11.12.2025

Blatt:5

Einstiegsadresse: Xanten Rheinberger Str. 44 (46509)

Maßstab:

1 : 500

Thema:

Basiskarten VFDE

Hinweis: Die angezeigten Informationen sind nur zur allgemeinen Referenz bestimmt. Hinsichtlich Lagegenauigkeit und Aktualität kann seitens Vodafone keine Garantie übernommen werden. Im Falle von Grabungen oder sonstiger Arbeiten ausserhalb der markierten Trassen dürfen Sie sich nicht ausschließlich auf diese Informationen verlassen. BEACHTEN SIE BITTE DIE KABELSCHUTZANWEISUNG





# Rheinberger Straße

## Planauskunft (Zeichenerklärung siehe Kabelschutzanweisung)

Vorgangsnummer: 20251113\_0952\_V01

Rufnummer bei Kabelschäden: 0800 / 8888 719

Projekt-Titel: 48-5516;48-24-0020;B57 Alpen

Erstellungszeit: 13.11.2025 13:56:47 Gültig bis: 11.12.2025

Blatt:5

Einstiegsadresse: Xanten Rheinberger Str. 44 (46509)

Maßstab:


Thema:

1 : 500

Trassennetz VFDE

Hinweis: Die angezeigten Informationen sind nur zur allgemeinen Referenz bestimmt. Hinsichtlich Lagegenauigkeit und Aktualität kann seitens Vodafone keine Garantie übernommen werden. Im Falle von Grabungen oder sonstiger Arbeiten ausserhalb der markierten Trassen dürfen Sie sich nicht ausschließlich auf diese Informationen verlassen. BEACHTEN SIE BITTE DIE KABELSCHUTZANWEISUNG



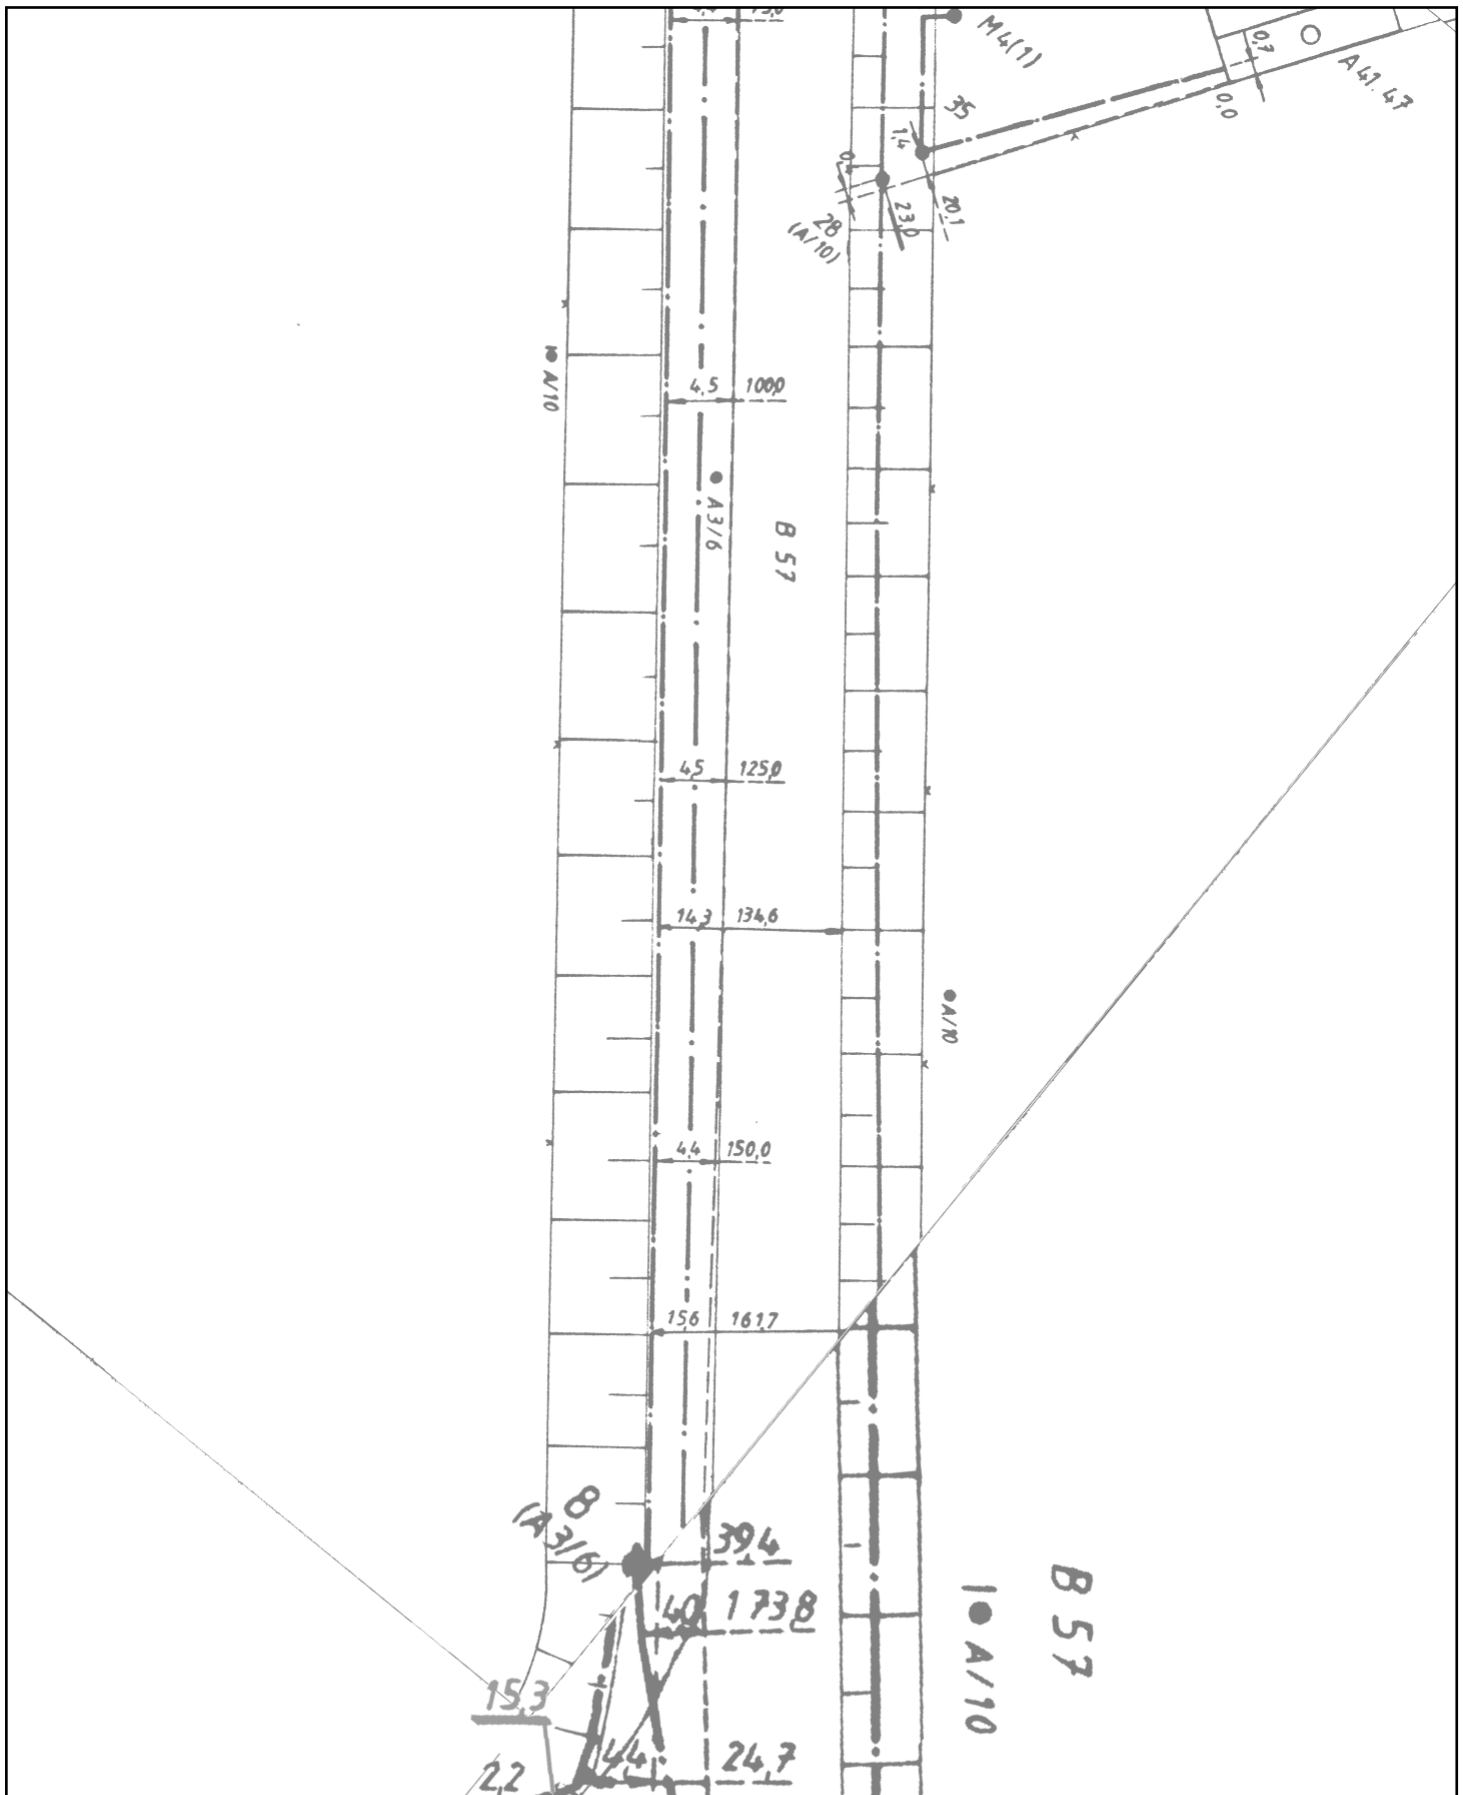

# Planauskunft (Zeichenerklärung siehe Kabelschutzanweisung)

Vorgangsnummer: 20251113\_0952\_V01

Rufnummer bei Kabelschäden: 0800 / 8888 719

Projekt-Titel: 48-5516;48-24-0020;B57 Alpen

Erstellungszeit: 13.11.2025 13:56:47

Gültig bis: 11.12.2025

Blatt:5

Einstiegsadresse: Xanten Rheinberger Str. 44 (46509)

Maßstab:


Thema:

1 : 500

Basiskarten VFW

Hinweis: Die angezeigten Informationen sind nur zur allgemeinen Referenz bestimmt. Hinsichtlich Lagegenauigkeit und Aktualität kann seitens Vodafone keine Garantie übernommen werden. Im Falle von Grabungen oder sonstiger Arbeiten ausserhalb der markierten Trassen dürfen Sie sich nicht ausschließlich auf diese Informationen verlassen. BEACHTEN SIE BITTE DIE KABELSCHUTZANWEISUNG



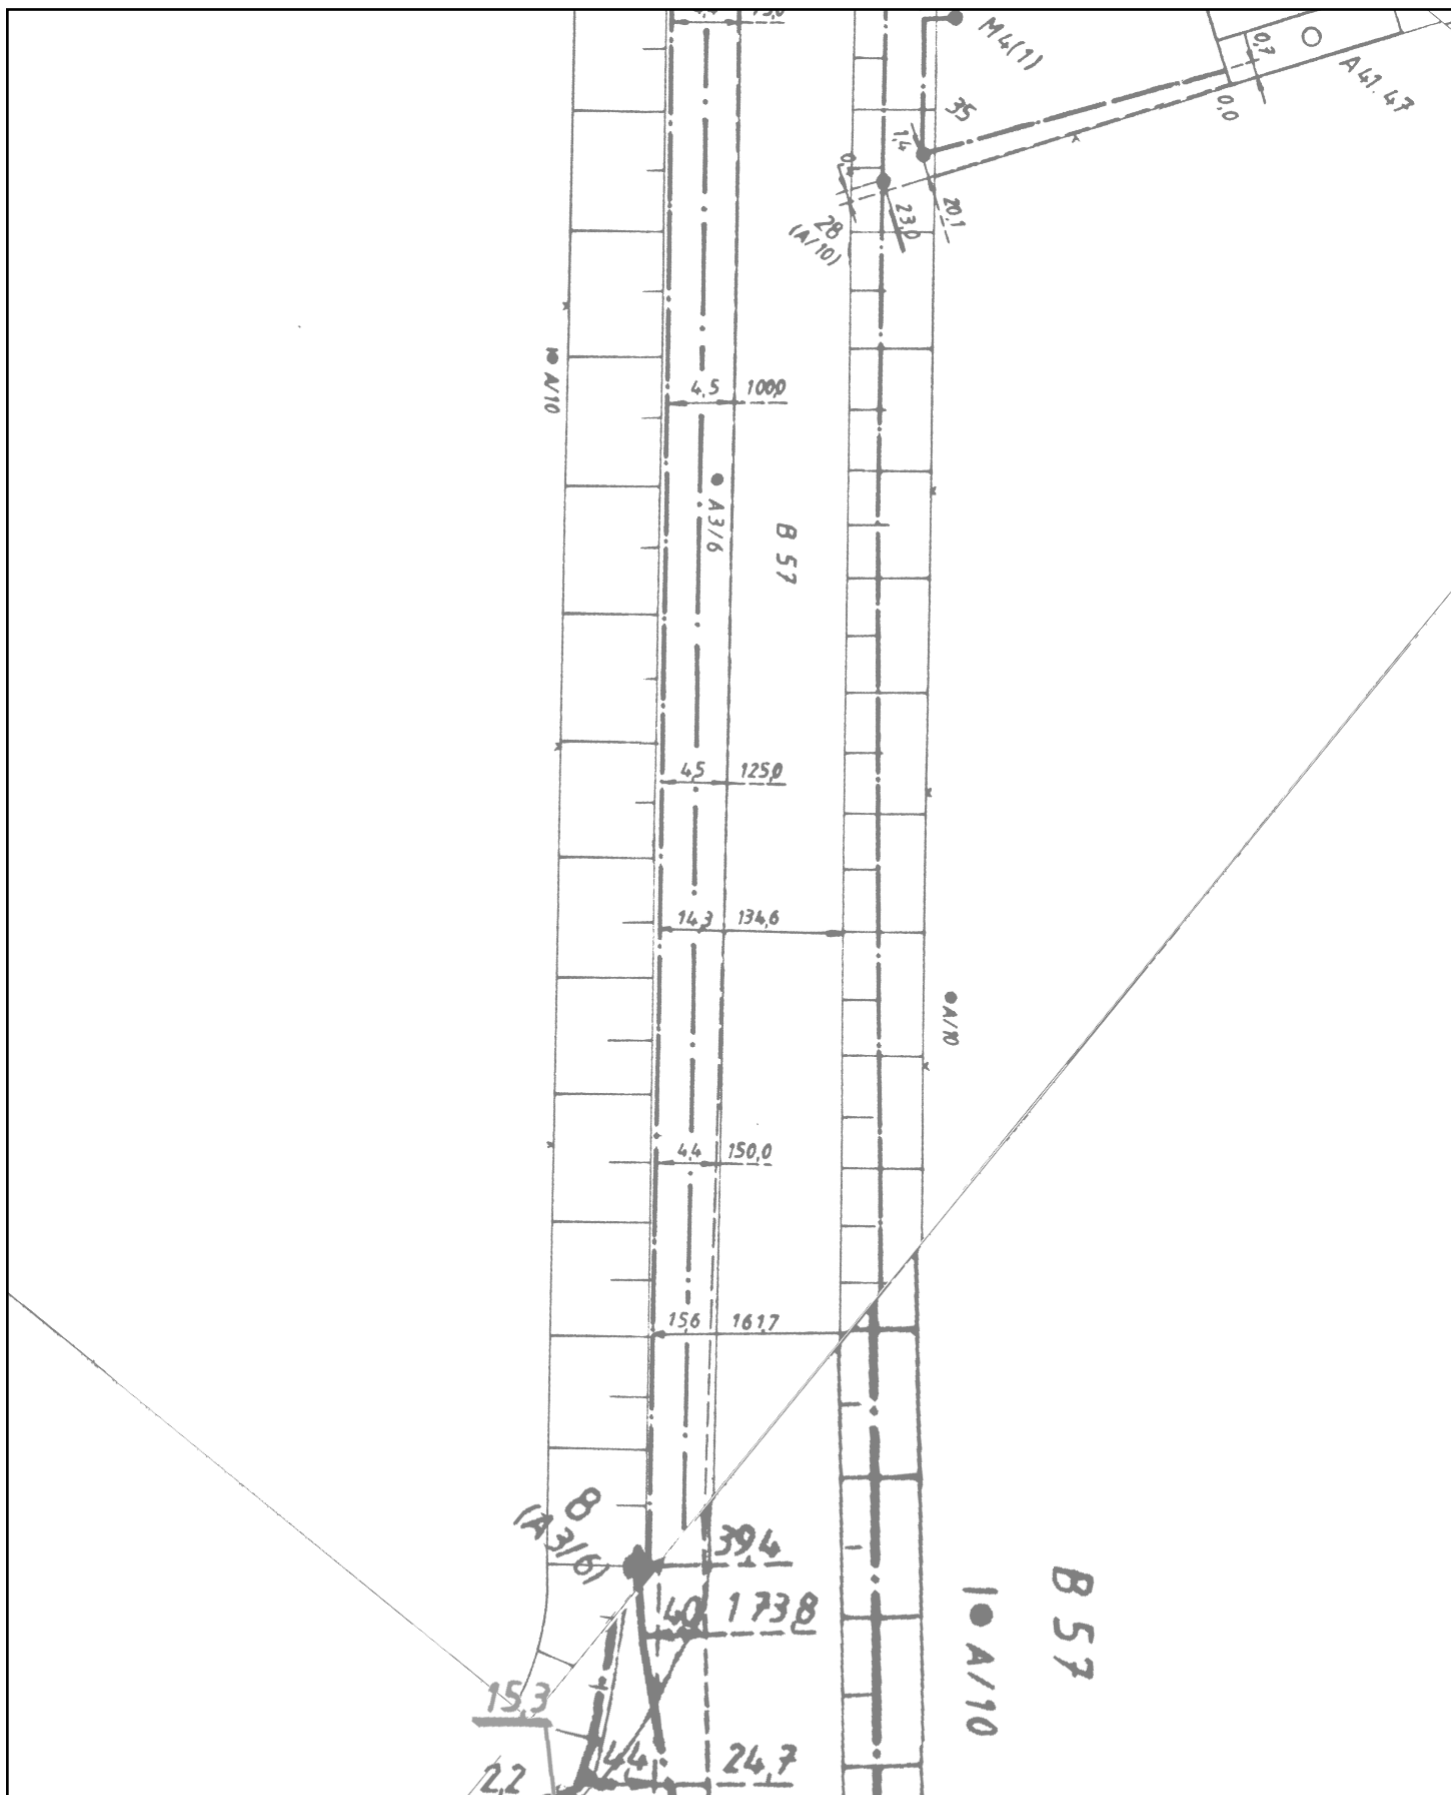

# Planauskunft (Zeichenerklärung siehe Kabelschutzanweisung)

Vorgangsnummer: 20251113\_0952\_V01

Rufnummer bei Kabelschäden: 0800 / 8888 719

Projekt-Titel: 48-5516;48-24-0020;B57 Alpen

Erstellungszeit: 13.11.2025 13:56:47

Gültig bis: 11.12.2025

Blatt:5

Einstiegsadresse: Xanten Rheinberger Str. 44 (46509)

Maßstab:

Thema:

1 : 500

Trassennetz VFW

Hinweis: Die angezeigten Informationen sind nur zur allgemeinen Referenz bestimmt. Hinsichtlich Lagegenauigkeit und Aktualität kann seitens Vodafone keine Garantie übernommen werden. Im Falle von Grabungen oder sonstiger Arbeiten ausserhalb der markierten Trassen dürfen Sie sich nicht ausschließlich auf diese Informationen verlassen. BEACHTEN SIE BITTE DIE KABELSCHUTZANWEISUNG



# Rheinberger Straße

p de Schanz

62  
62a  
62b  
62c

64

## Planauskunft (Zeichenerklärung siehe Kabelschutzanweisung)

Vorgangsnummer: 20251113\_0952\_V01

Rufnummer bei Kabelschäden: 0800 / 8888 719

Projekt-Titel: 48-5516;48-24-0020;B57 Alpen

Erstellungszeit: 13.11.2025 13:56:55 Gültig bis: 11.12.2025

Blatt:6

Einstiegsadresse: Xanten Rheinberger Str. 44 (46509)

Maßstab:

1 : 500

Thema:

Basiskarten VFDE

Hinweis: Die angezeigten Informationen sind nur zur allgemeinen Referenz bestimmt. Hinsichtlich Lagegenauigkeit und Aktualität kann seitens Vodafone keine Garantie übernommen werden. Im Falle von Grabungen oder sonstiger Arbeiten ausserhalb der markierten Trassen dürfen Sie sich nicht ausschließlich auf diese Informationen verlassen. BEACHTEN SIE BITTE DIE KABELSCHUTZANWEISUNG



# Rheinberger Straße

p de Schanz

62  
62a  
62b  
62c

64

## Planauskunft (Zeichenerklärung siehe Kabelschutzanweisung)

Vorgangsnummer: 20251113\_0952\_V01

Rufnummer bei Kabelschäden: 0800 / 8888 719

Projekt-Titel: 48-5516;48-24-0020;B57 Alpen

Erstellungszeit: 13.11.2025 13:56:55 Gültig bis: 11.12.2025

Blatt:6

Einstiegsadresse: Xanten Rheinberger Str. 44 (46509)

Maßstab:

1 : 500

Thema:

Trassennetz VFDE


Hinweis: Die angezeigten Informationen sind nur zur allgemeinen Referenz bestimmt. Hinsichtlich Lagegenauigkeit und Aktualität kann seitens Vodafone keine Garantie übernommen werden. Im Falle von Grabungen oder sonstiger Arbeiten ausserhalb der markierten Trassen dürfen Sie sich nicht ausschließlich auf diese Informationen verlassen. BEACHTEN SIE BITTE DIE KABELSCHUTZANWEISUNG









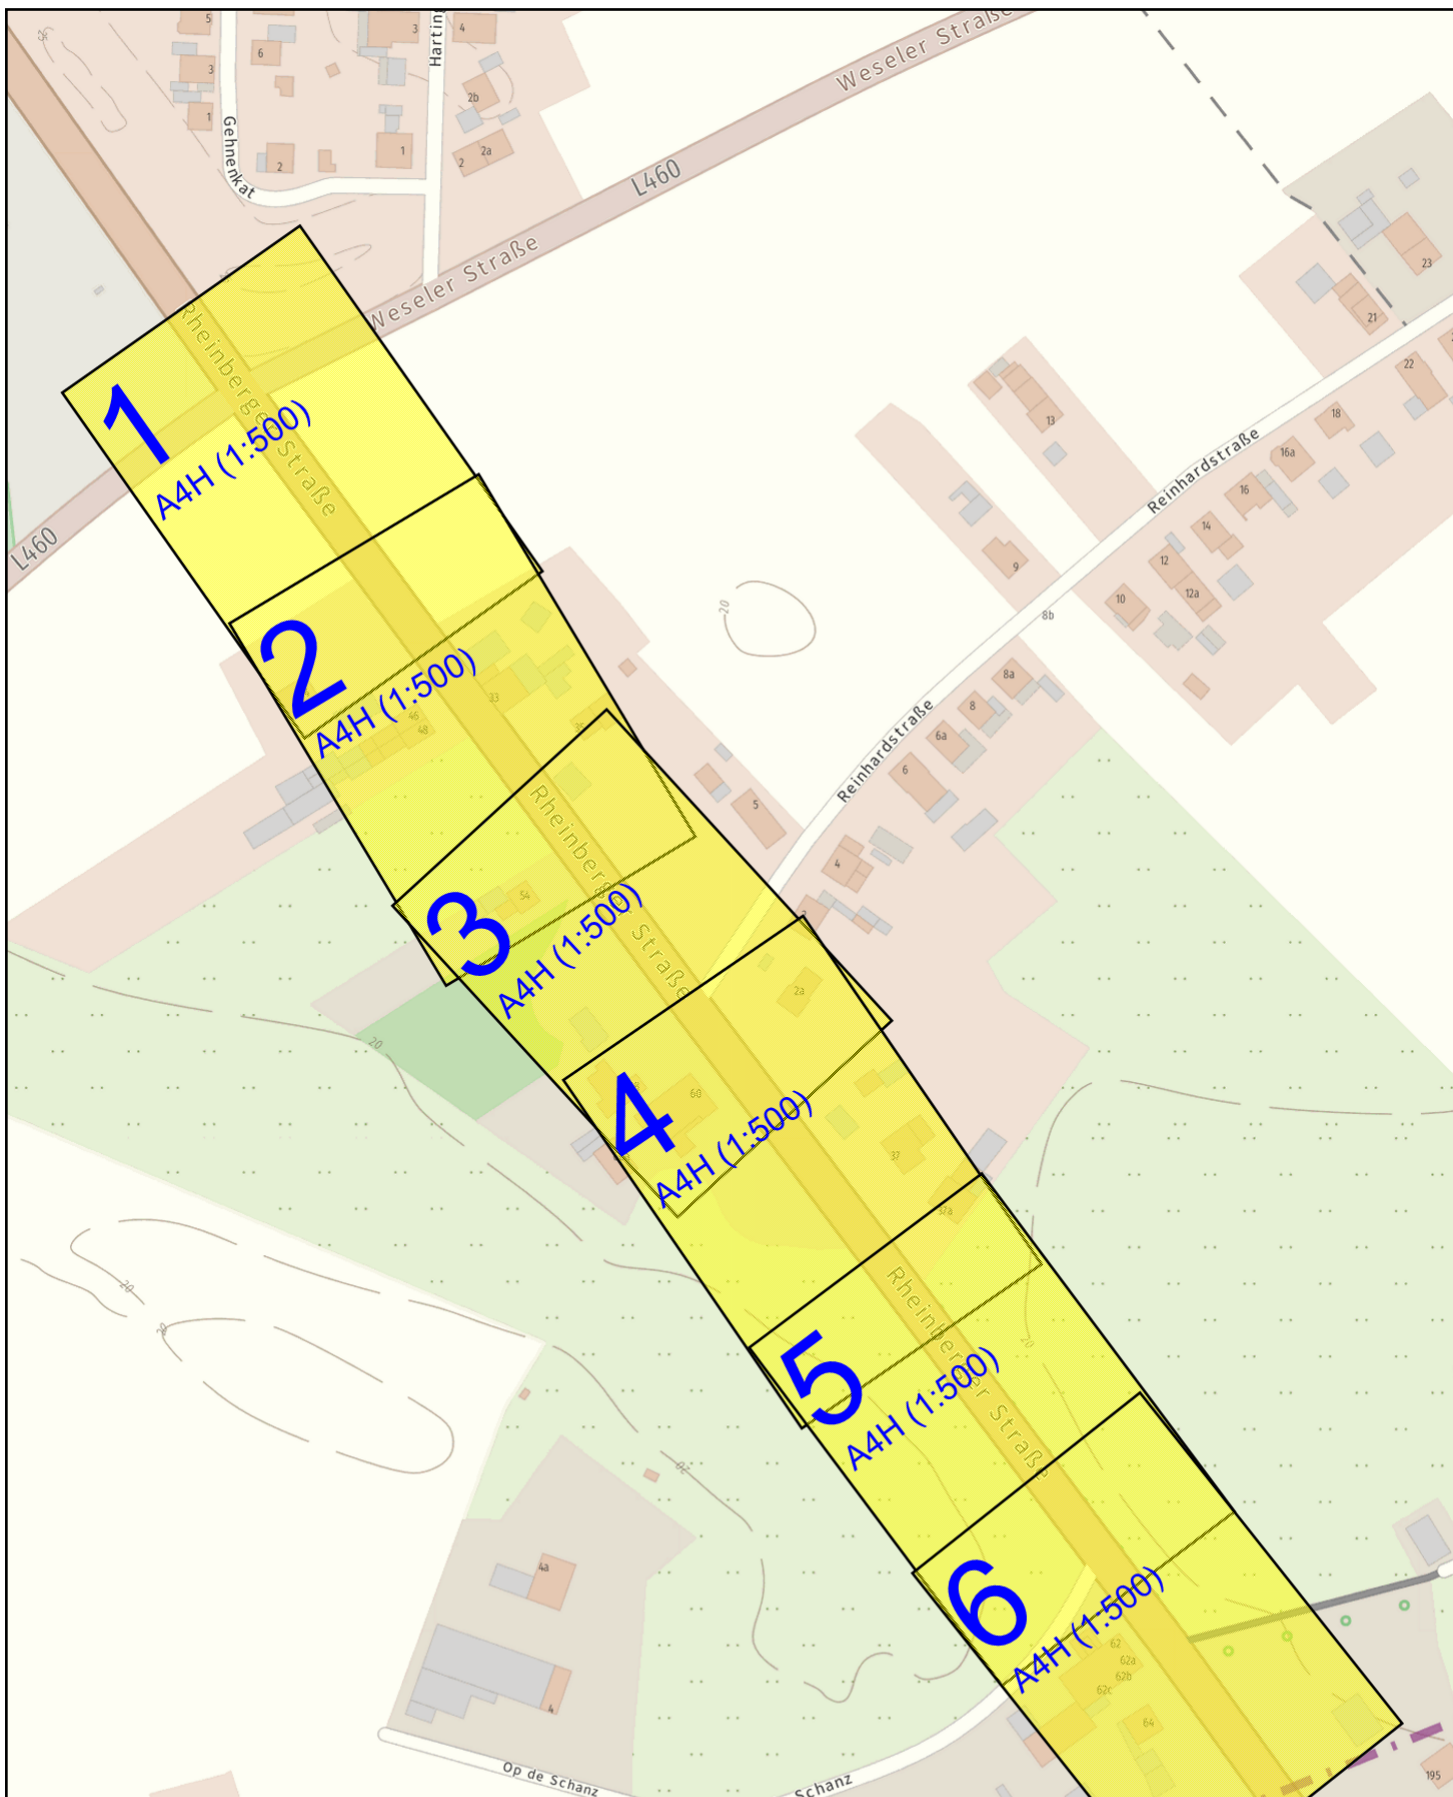

# Planauskunft (Zeichenerklärung siehe Kabelschutzanweisung)

Vorgangsnummer: 20251113\_0952\_V01

Rufnummer bei Kabelschäden: 0800 / 8888 719

Projekt-Titel: 48-5516;48-24-0020;B57 Alpen

Erstellungszeit: 13.11.2025 13:57:08

Gültig bis: 11.12.2025

Blatt:

Einstiegsadresse: Xanten Rheinberger Str. 44 (46509)

Maßstab:

Thema:

1 : 2500

OpenStreetMap

Hinweis: Die angezeigten Informationen sind nur zur allgemeinen Referenz bestimmt. Hinsichtlich Lagegenauigkeit und Aktualität kann seitens Vodafone keine Garantie übernommen werden. Im Falle von Grabungen oder sonstiger Arbeiten ausserhalb der markierten Trassen dürfen Sie sich nicht ausschließlich auf diese Informationen verlassen. BEACHTEN SIE BITTE DIE KABELSCHUTZANWEISUNG







Vodafone West GmbH | Ferdinand-Braun-Platz 1 | D-40549 Düsseldorf

Abteilung: Planauskunft

E-Mail: UM.Planauskunft@Vodafone.com

Landesbetrieb Straßenbau NRW- Regionalniederlassung  
Niederrhein-Außenstelle Wesel  
Frida Faiz  
Augustastrasse 12  
46483 Wesel

Datum: 13.11.2025

Gültig bis: 11.12.2025

Unser Zeichen: 20251113\_1014\_V01

Ihr Zeichen:  
48-5516;48-24-0020;B57 Alpen Xanten

Ansprechpartner (in):  
Faiz

E-Mail  
frida.faiz@strassen.nrw.de

## Planauskunft

Eingang Plananfrage am: 13.11.2025 14:44:19

Ort der Aufgrabung: Alpen Xantener Str. 198 (46519)

Wir weisen darauf hin, dass sich im angefragten Bereich Versorgungsanlagen anderer Unternehmen befinden könnten und bitten um besondere Vorsicht. Bitte beachten Sie beiliegendes Kartenmaterial und die Kabelschutzanweisung.

Die Planauskunft gilt für ganz Deutschland im Auftrag der Vodafone GmbH und Vodafone West GmbH.  
Für weitere Vodafone-Gesellschaften ist ein zusätzliche Planauskunft einzuholen über:  
<https://immobilienwirtschaft.vodafone.de/hilfe/planauskunft/>

Herzliche Grüße

Ihre Planauskunft der Vodafone GmbH und Vodafone West GmbH

**Vodafone GmbH** Ferdinand-Braun-Platz 1, D-40549 Düsseldorf

Postfach: D-40543 Düsseldorf

**Handelsregister:** Amtsgericht Düsseldorf, HRB 38062

Sitz der Gesellschaft: Düsseldorf, WEEE-Reg.-Nr.: DE 91435957

**Geschäftsführer/innen:** Philippe Rogge (Vorsitzender), Marcel de Groot, Tanja Richter, Alexander Saul, Carmen Velthuis, Felicitas von Kyaw

**Vodafone West GmbH** Ferdinand-Braun-Platz 1, D-40549 Düsseldorf



**Handelsregister:** Amtsgericht Düsseldorf, HRB 95209

Sitz der Gesellschaft: Düsseldorf, Steuernummer: 103/5700/2180

**Geschäftsführer/innen:** Marcel de Groot, Carmen Velthuis, Ulrich Irnich

**Vorsitzende des Aufsichtsrats:** Stefanie Reichelt



<b>Planauskunft</b> (Zeichenerklärung siehe Kabelschutzanweisung)		<p>Hinweis: Die angezeigten Informationen sind nur zur allgemeinen Referenz bestimmt. Hinsichtlich Lagegenauigkeit und Aktualität kann seitens Vodafone keine Garantie übernommen werden. Im Falle von Grabungen oder sonstiger Arbeiten ausserhalb der markierten Trassen dürfen Sie sich nicht ausschließlich auf diese Informationen verlassen. BEACHTEN SIE BITTE DIE KABELSCHUTZANWEISUNG</p>			
Vorgangsnummer: 20251113_1014_V01					
Rufnummer bei Kabelschäden: 0800 / 8888 719					
Projekt-Titel: 48-5516;48-24-0020;B57 Alpen Xanten					
Erstellungszeit: 13.11.2025 14:44:19		Gültig bis: 11.12.2025		Blatt: 1	
Einstiegsadresse: Alpen Xantener Str. 198 (46519)					
Maßstab: 1 : 500		Thema: Basiskarten VFDE			
					



# **Planauskunft** (Zeichenerklärung siehe Kabelschutzanweisung)

Vorgangsnummer: 20251113\_1014\_V01

Rufnummer bei Kabelschäden: 0800 / 8888 719

Projekt-Titel: 48-5516;48-24-0020;B57 Alpen Xanten

Erstellungszeit: 13.11.2025 14:44:20 Gültig bis: 11.12.2025

Blatt: 1

Einstiegsadresse: Alpen Xantener Str. 198 (46519)

Maßstab:


Thema:

1 : 500

Trassennetz VFDE

Hinweis: Die angezeigten Informationen sind nur zur allgemeinen Referenz bestimmt. Hinsichtlich Lagegenauigkeit und Aktualität kann seitens Vodafone keine Garantie übernommen werden. Im Falle von Grabungen oder sonstiger Arbeiten ausserhalb der markierten Trassen dürfen Sie sich nicht ausschließlich auf diese Informationen verlassen. BEACHTEN SIE BITTE DIE KABELSCHUTZANWEISUNG



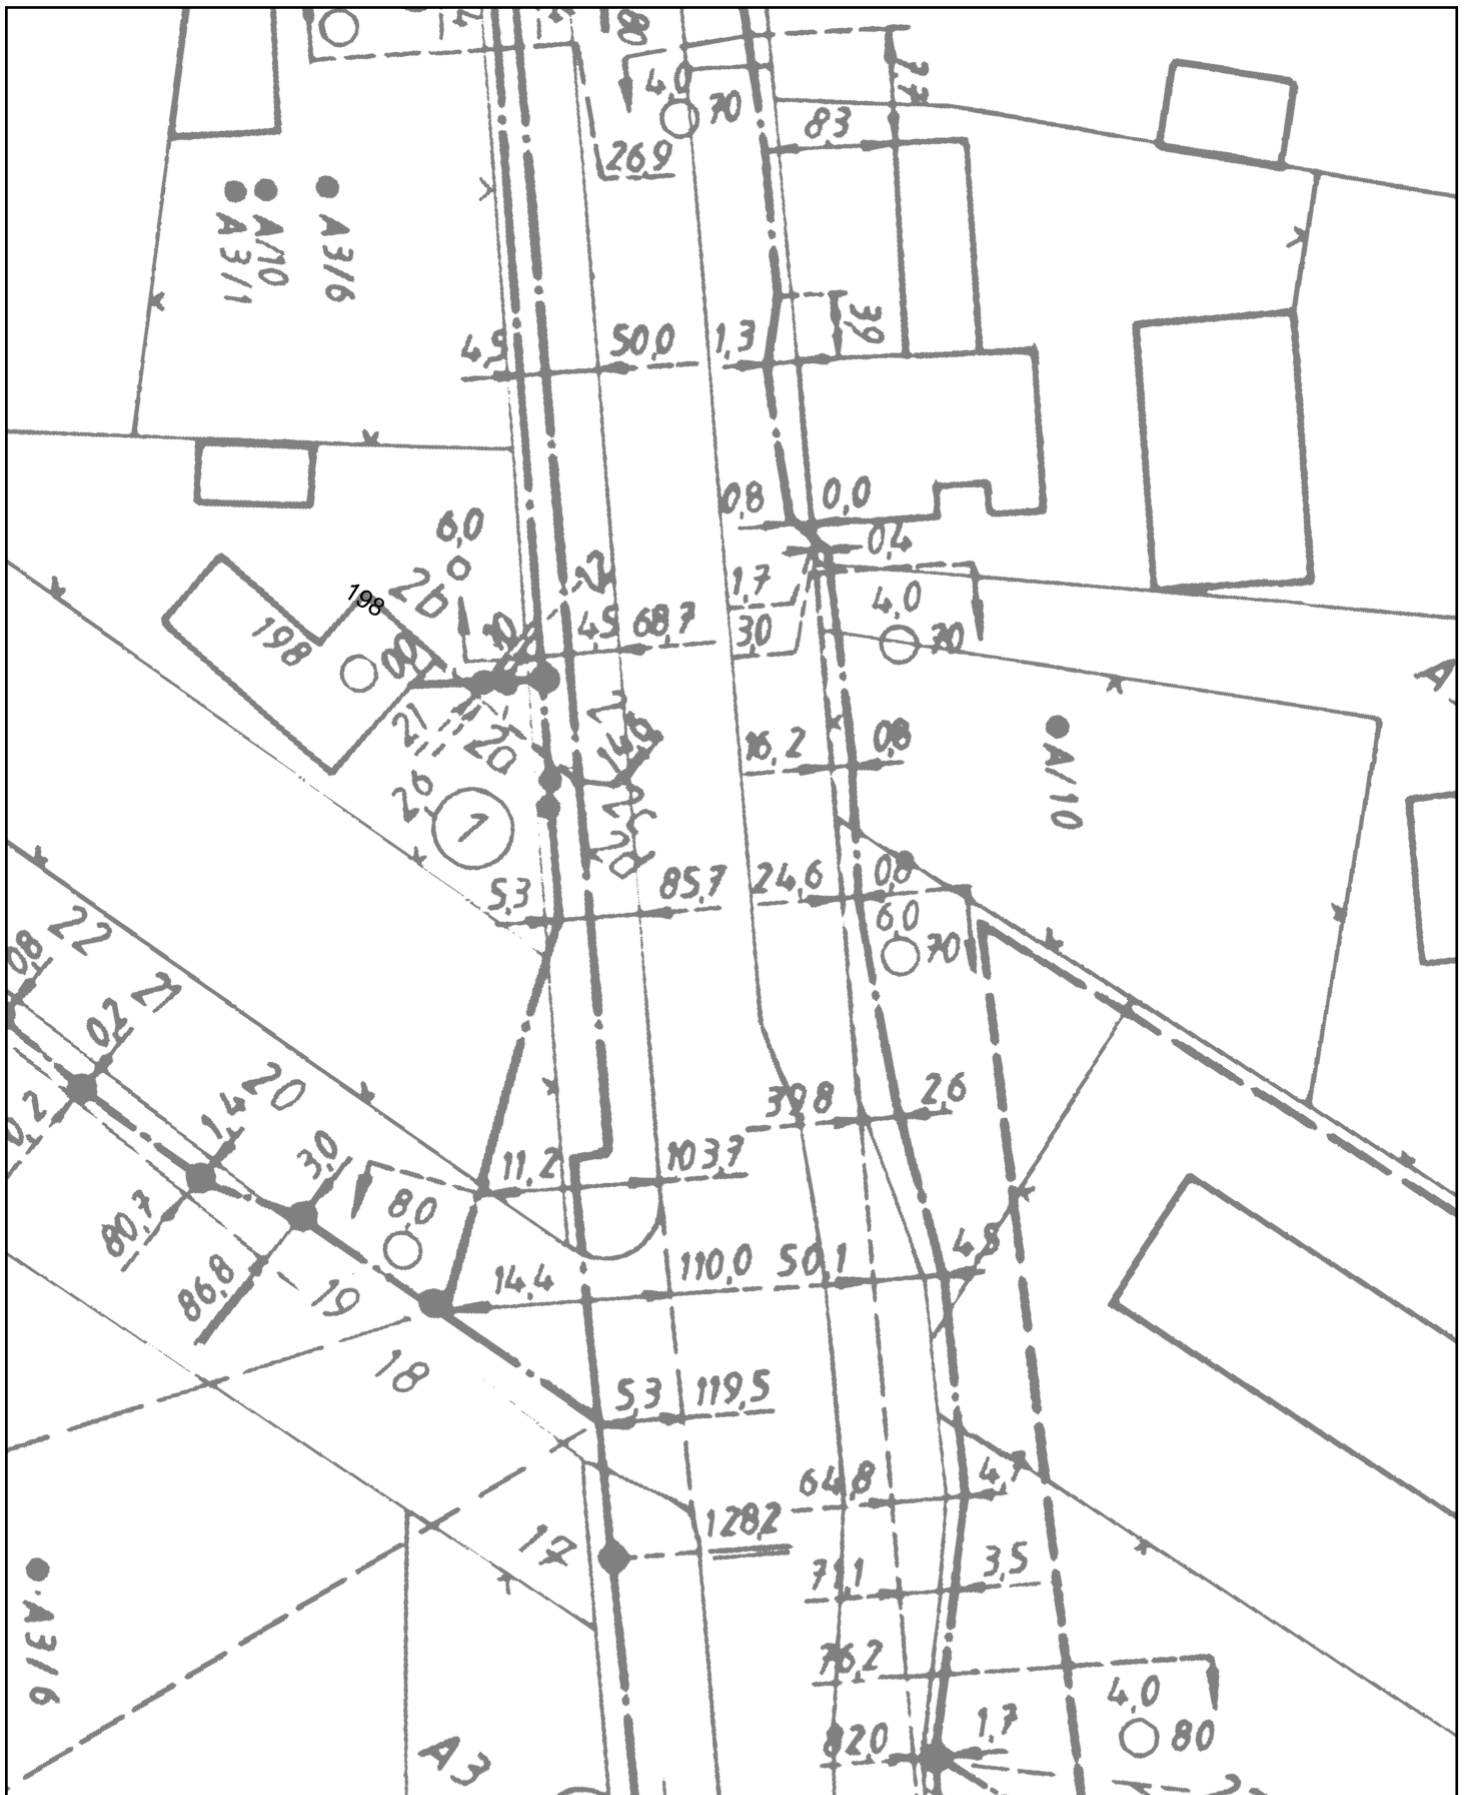

# **Planauskunft** (Zeichenerklärung siehe Kabelschutzanweisung)

Vorgangsnummer: 20251113\_1014\_V01

Rufnummer bei Kabelschäden: 0800 / 8888 719

Projekt-Titel: 48-5516;48-24-0020;B57 Alpen Xanten

Erstellungszeit: 13.11.2025 14:44:20 Gültig bis: 11.12.2025


Blatt: 1

Einstiegsadresse: Alpen Xantener Str. 198 (46519)

Maßstab: 1 : 500  
Thema: Basiskarten VFW

Hinweis: Die angezeigten Informationen sind nur zur allgemeinen Referenz bestimmt. Hinsichtlich Lagegenauigkeit und Aktualität kann seitens Vodafone keine Garantie übernommen werden. Im Falle von Grabungen oder sonstiger Arbeiten ausserhalb der markierten Trassen dürfen Sie sich nicht ausschließlich auf diese Informationen verlassen. BEACHTEN SIE BITTE DIE KABELSCHUTZANWEISUNG



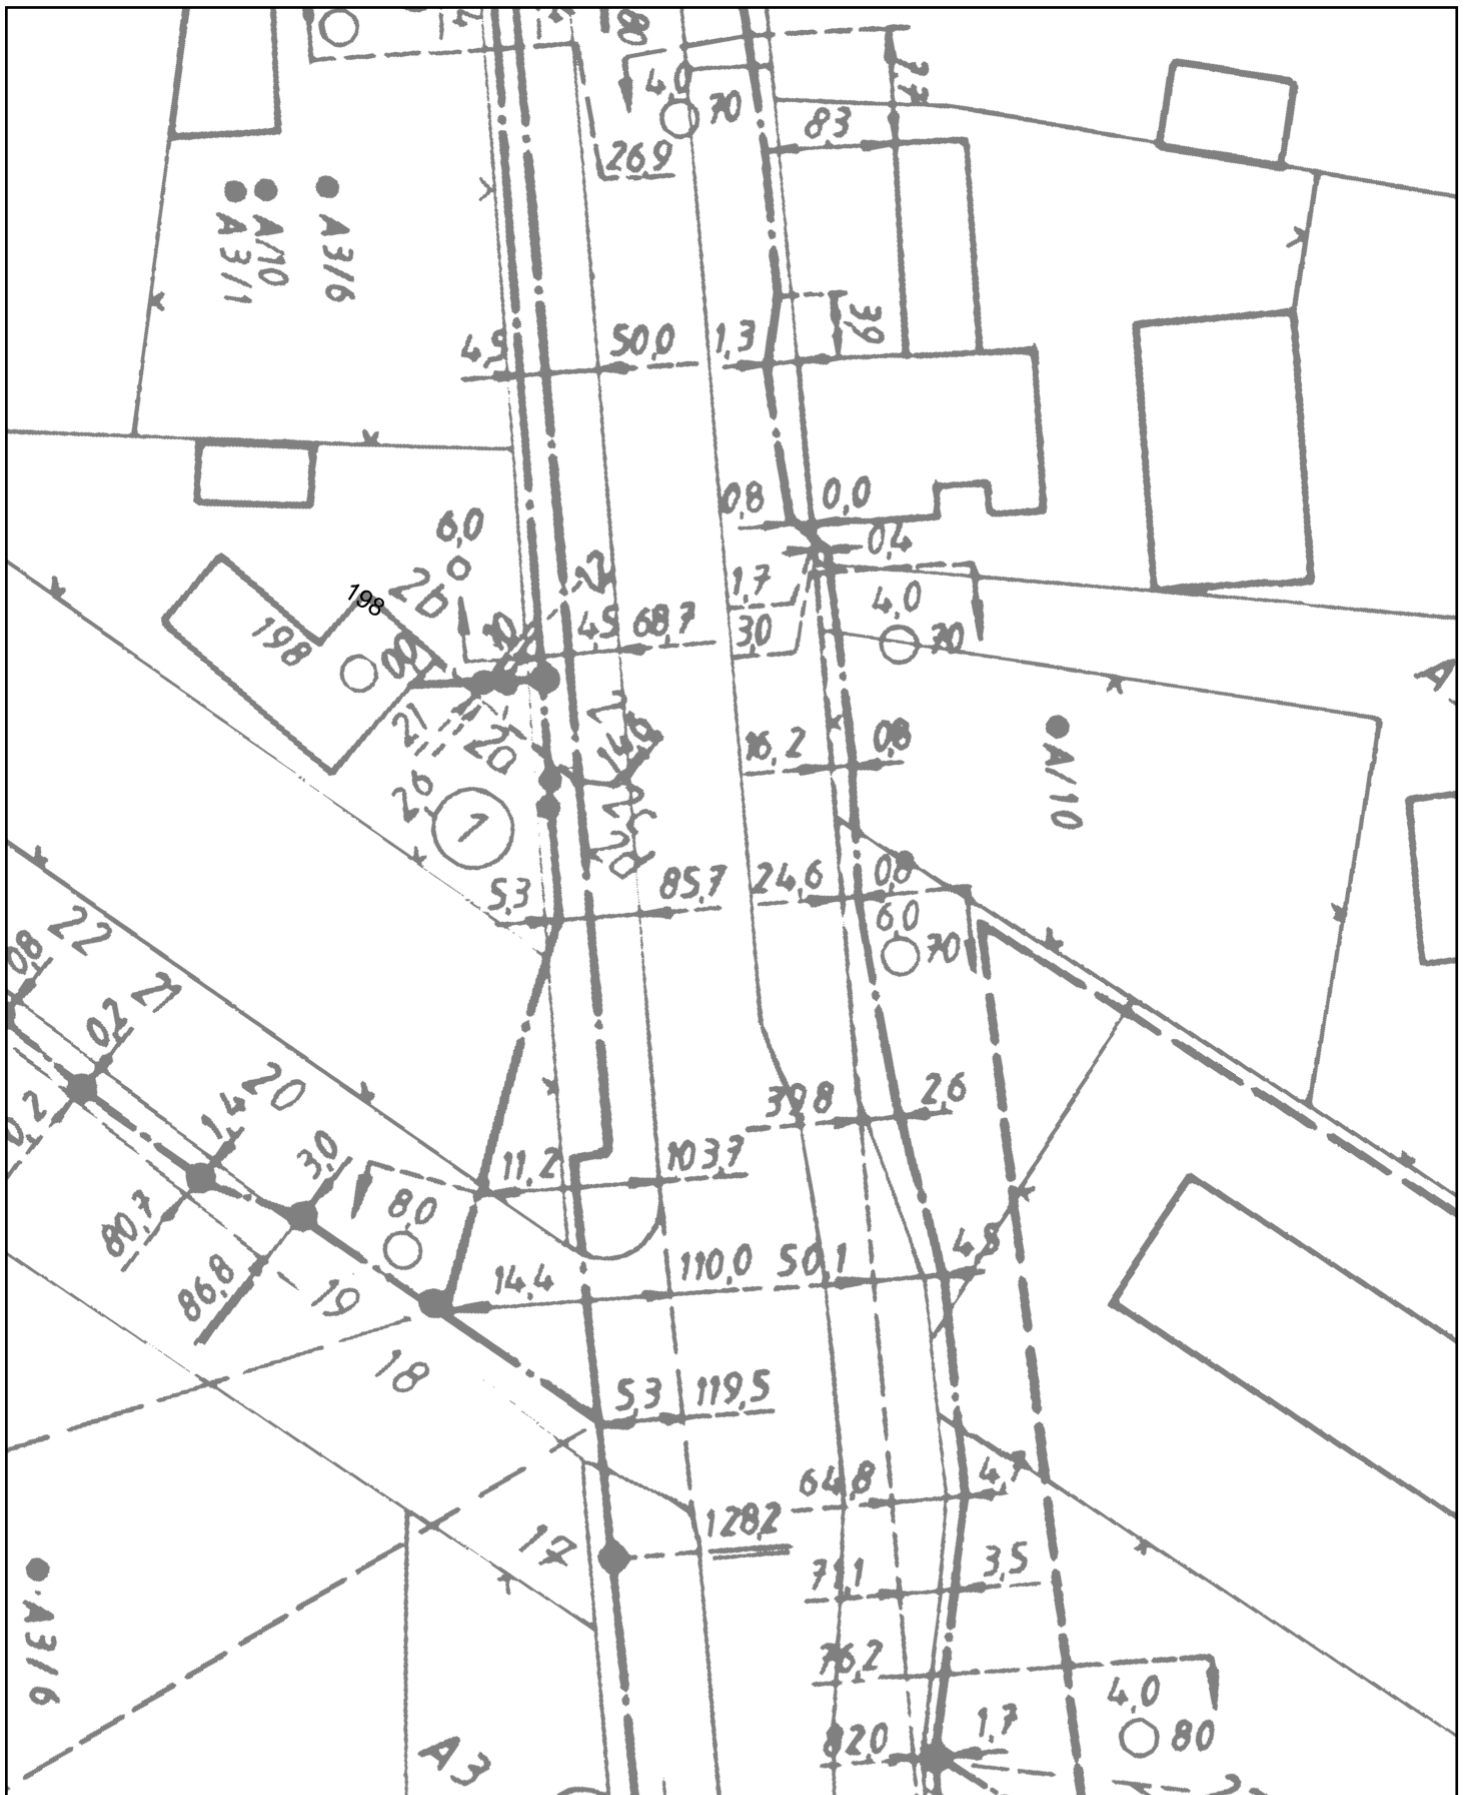

# Planauskunft (Zeichenerklärung siehe Kabelschutzanweisung)

Vorgangsnummer: 20251113\_1014\_V01

Rufnummer bei Kabelschäden: 0800 / 8888 719

Projekt-Titel: 48-5516;48-24-0020;B57 Alpen Xanten

Erstellungszeit: 13.11.2025 14:44:20 Gültig bis: 11.12.2025

Blatt: 1

Einstiegsadresse: Alpen Xantener Str. 198 (46519)

Maßstab:

Thema:

1 : 500

Trassennetz VFW

Hinweis: Die angezeigten Informationen sind nur zur allgemeinen Referenz bestimmt. Hinsichtlich Lagegenauigkeit und Aktualität kann seitens Vodafone keine Garantie übernommen werden. Im Falle von Grabungen oder sonstiger Arbeiten ausserhalb der markierten Trassen dürfen Sie sich nicht ausschließlich auf diese Informationen verlassen. BEACHTEN SIE BITTE DIE KABELSCHUTZANWEISUNG



Strasse

Xantener Strasse

194

197

194

22.5

22.5

# Planauskunft (Zeichenerklärung siehe Kabelschutzanweisung)

Vorgangsnummer: 20251113\_1014\_V01

Rufnummer bei Kabelschäden: 0800 / 8888 719

Projekt-Titel: 48-5516;48-24-0020;B57 Alpen Xanten

Erstellungszeit: 13.11.2025 14:44:29 Gültig bis: 11.12.2025

Blatt:2

Einstiegsadresse: Alpen Xantener Str. 198 (46519)

Maßstab:

Thema:

1 : 500

Basiskarten VFDE

Hinweis: Die angezeigten Informationen sind nur zur allgemeinen Referenz bestimmt. Hinsichtlich Lagegenauigkeit und Aktualität kann seitens Vodafone keine Garantie übernommen werden. Im Falle von Grabungen oder sonstiger Arbeiten ausserhalb der markierten Trassen dürfen Sie sich nicht ausschließlich auf diese Informationen verlassen. BEACHTEN SIE BITTE DIE KABELSCHUTZANWEISUNG



Strasse

Xantener Strasse

194

197

194

22.5

22.5

# Planauskunft (Zeichenerklärung siehe Kabelschutzanweisung)

Vorgangsnummer: 20251113\_1014\_V01

Rufnummer bei Kabelschäden: 0800 / 8888 719

Projekt-Titel: 48-5516;48-24-0020;B57 Alpen Xanten

Erstellungszeit: 13.11.2025 14:44:29 Gültig bis: 11.12.2025

Blatt:2

Einstiegsadresse: Alpen Xantener Str. 198 (46519)

Maßstab:

Thema:


1 : 500

Trassennetz VFDE

Hinweis: Die angezeigten Informationen sind nur zur allgemeinen Referenz bestimmt. Hinsichtlich Lagegenauigkeit und Aktualität kann seitens Vodafone keine Garantie übernommen werden. Im Falle von Grabungen oder sonstiger Arbeiten ausserhalb der markierten Trassen dürfen Sie sich nicht ausschließlich auf diese Informationen verlassen. BEACHTEN SIE BITTE DIE KABELSCHUTZANWEISUNG





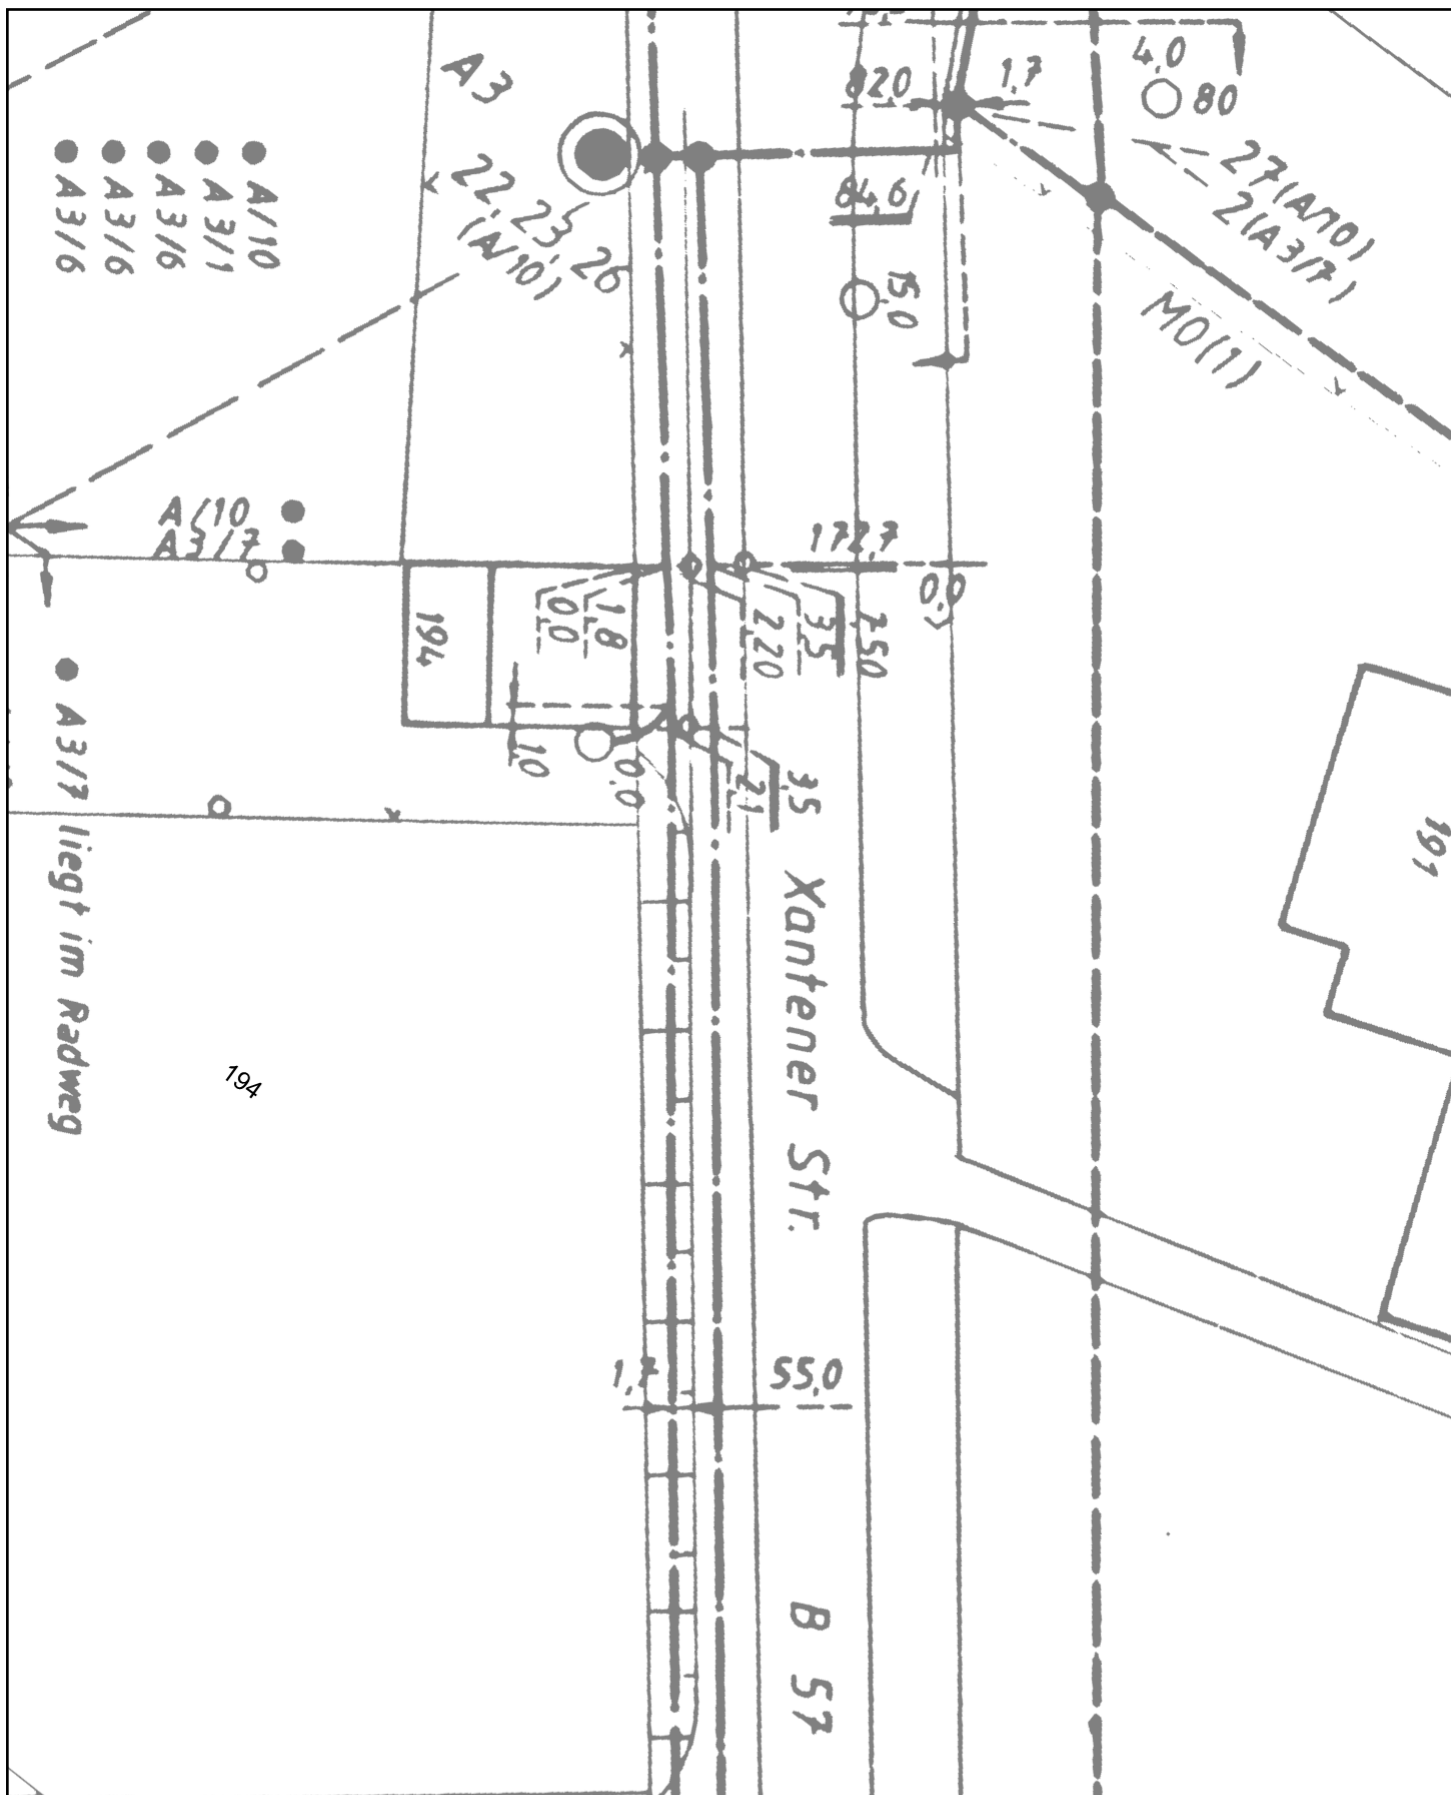

# Planauskunft (Zeichenerklärung siehe Kabelschutzanweisung)

Vorgangsnummer: 20251113\_1014\_V01

Rufnummer bei Kabelschäden: 0800 / 8888 719

Projekt-Titel: 48-5516;48-24-0020;B57 Alpen Xanten

Erstellungszeit: 13.11.2025 14:44:29 Gültig bis: 11.12.2025

Blatt:2

Einstiegsadresse: Alpen Xantener Str. 198 (46519)

Maßstab:

Thema:

1 : 500


Basiskarten VFW

Hinweis: Die angezeigten Informationen sind nur zur allgemeinen Referenz bestimmt. Hinsichtlich Lagegenauigkeit und Aktualität kann seitens Vodafone keine Garantie übernommen werden. Im Falle von Grabungen oder sonstiger Arbeiten ausserhalb der markierten Trassen dürfen Sie sich nicht ausschließlich auf diese Informationen verlassen. BEACHTEN SIE BITTE DIE KABELSCHUTZANWEISUNG









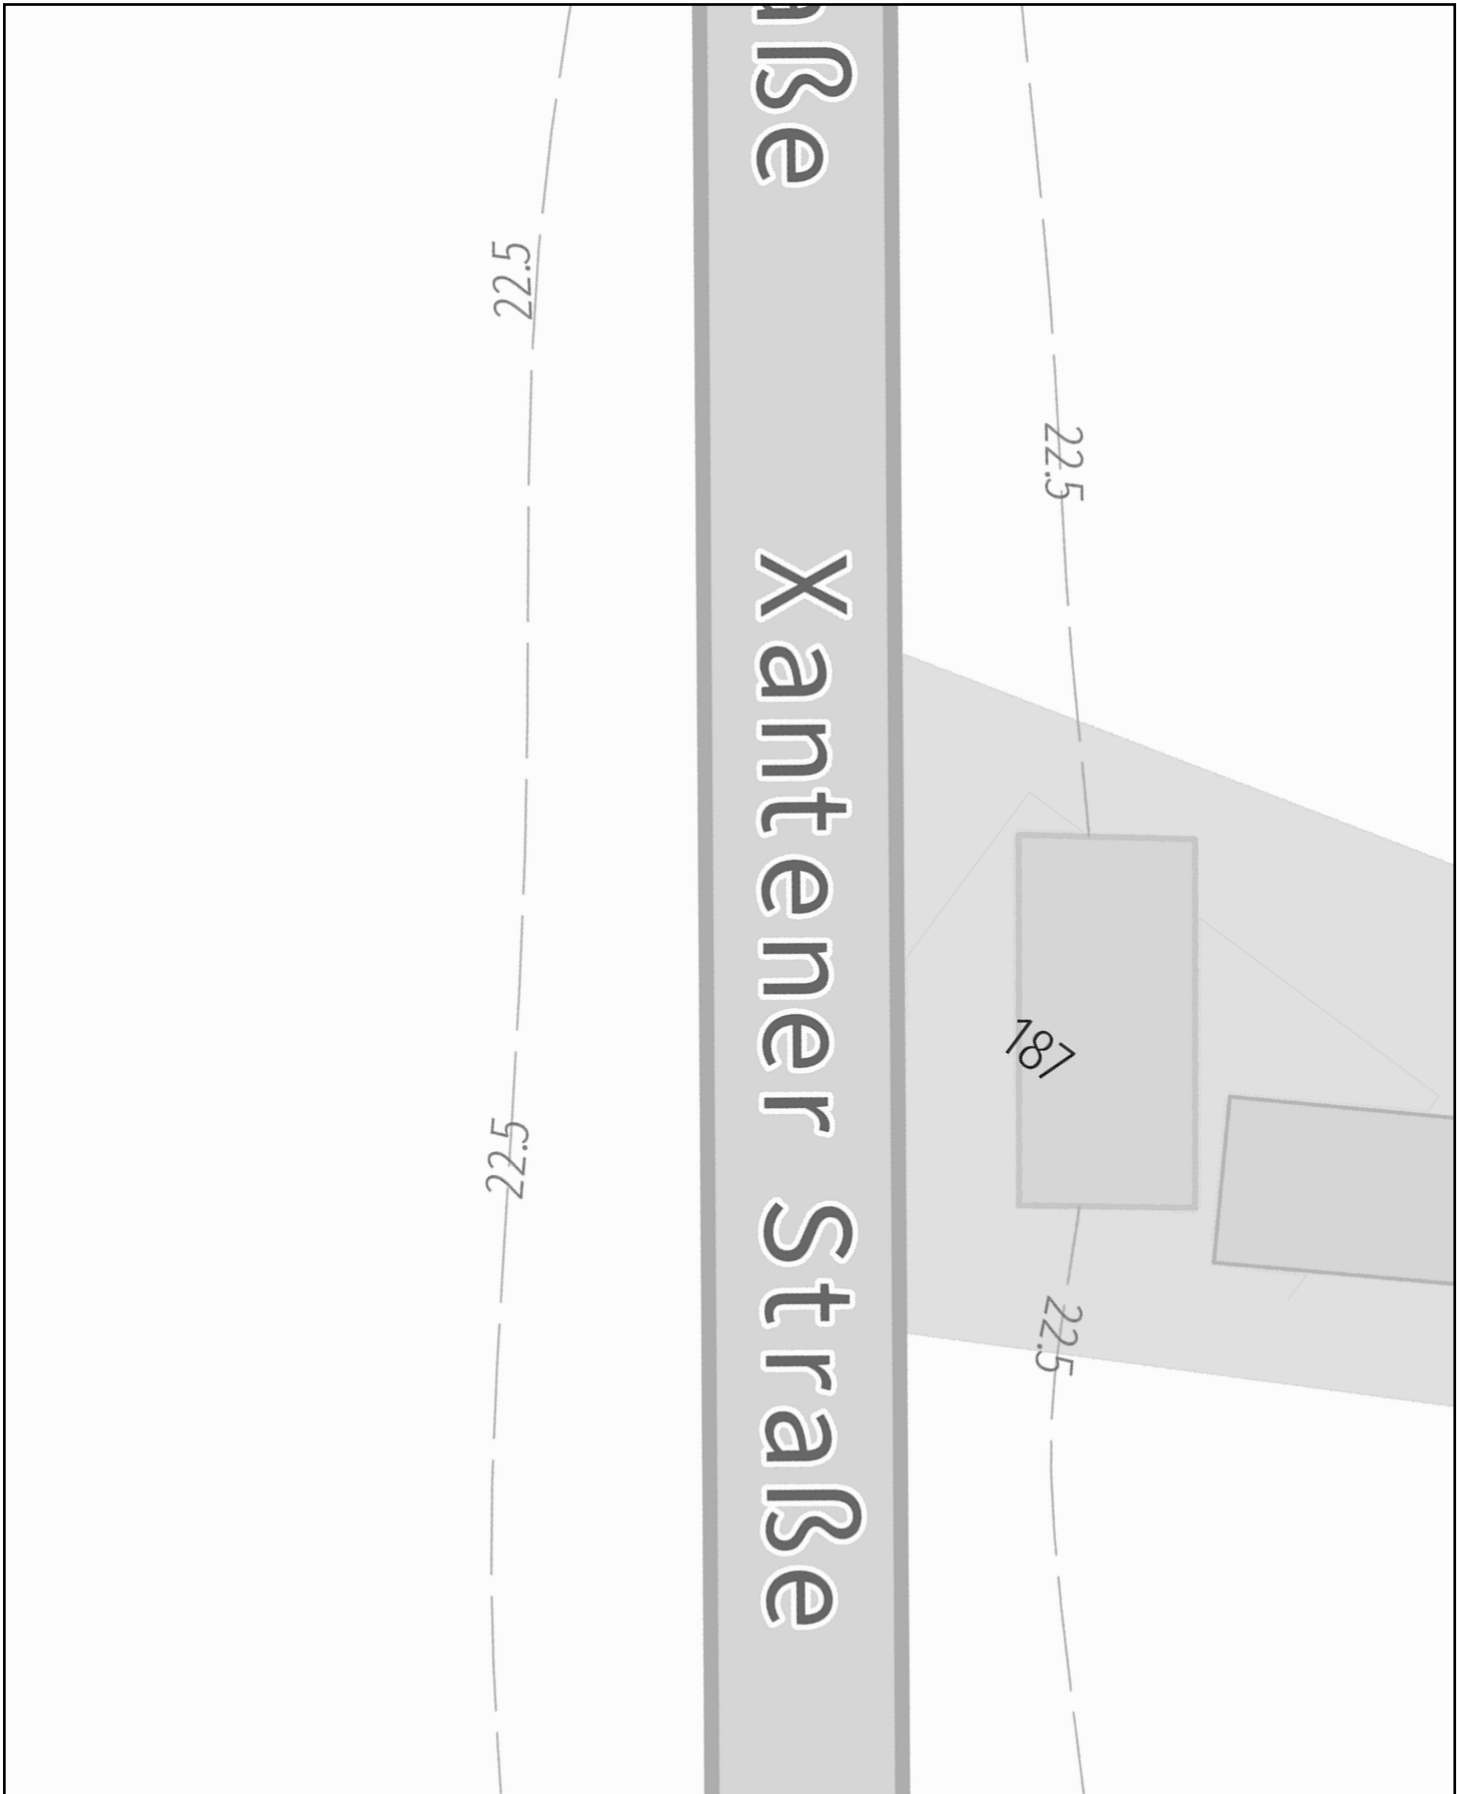

Planauskunft (Zeichenerklärung siehe Kabelschutzanweisung)		<div>Hinweis: Die angezeigten Informationen sind nur zur allgemeinen Referenz bestimmt. Hinsichtlich Lagegenauigkeit und Aktualität kann seitens Vodafone keine Garantie übernommen werden. Im Falle von Grabungen oder sonstiger Arbeiten ausserhalb der markierten Trassen dürfen Sie sich nicht ausschließlich auf diese Informationen verlassen. BEACHTEN SIE BITTE DIE KABELSCHUTZANWEISUNG</div>			
Vorgangsnummer: 20251113_1014_V01					
Rufnummer bei Kabelschäden: 0800 / 8888 719					
Projekt-Titel: 48-5516;48-24-0020;B57 Alpen Xanten					
Erstellungszeit: 13.11.2025 14:44:36		Gültig bis: 11.12.2025		Blatt:3	
Einstiegsadresse: Alpen Xantener Str. 198 (46519)					
Maßstab: 1 : 500		Thema: Basiskarten VFDE			

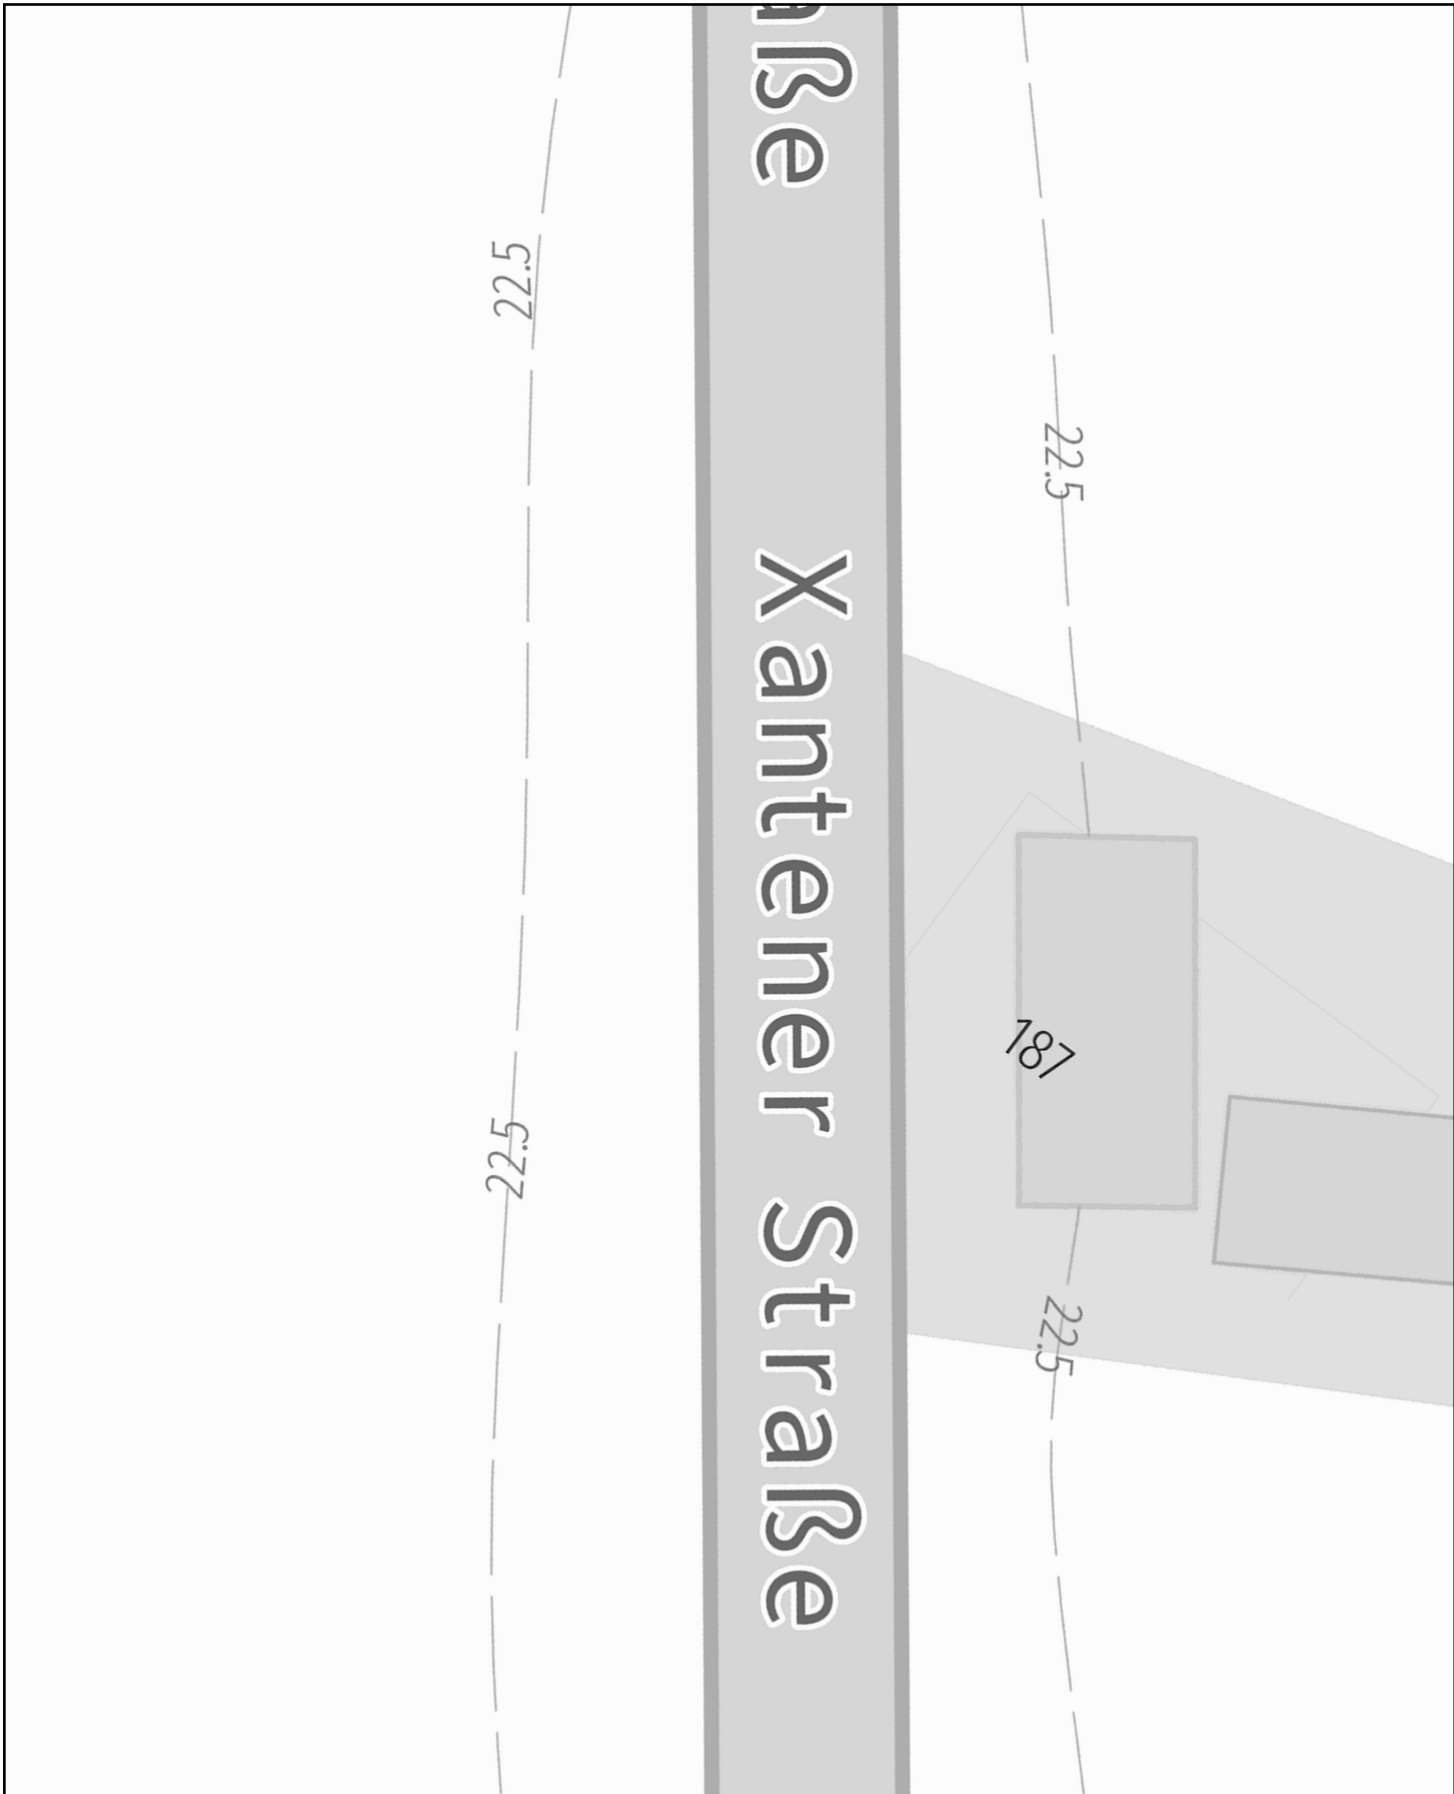

<b>Planauskunft</b> (Zeichenerklärung siehe Kabelschutzanweisung)		Hinweis: Die angezeigten Informationen sind nur zur allgemeinen Referenz bestimmt. Hinsichtlich Lagegenauigkeit und Aktualität kann seitens Vodafone keine Garantie übernommen werden. Im Falle von Grabungen oder sonstiger Arbeiten ausserhalb der markierten Trassen dürfen Sie sich nicht ausschließlich auf diese Informationen verlassen. BEACHTEN SIE BITTE DIE KABELSCHUTZANWEISUNG	
Vorgangsnummer: 20251113_1014_V01			
Rufnummer bei Kabelschäden: 0800 / 8888 719			
Projekt-Titel: 48-5516;48-24-0020;B57 Alpen Xanten			
Erstellungszeit: 13.11.2025 14:44:36		Gültig bis: 11.12.2025	
Einstiegsadresse: Alpen Xantener Str. 198 (46519)		Blatt:3	
Maßstab: 1 : 500		Thema: Trassennetz VFDE	

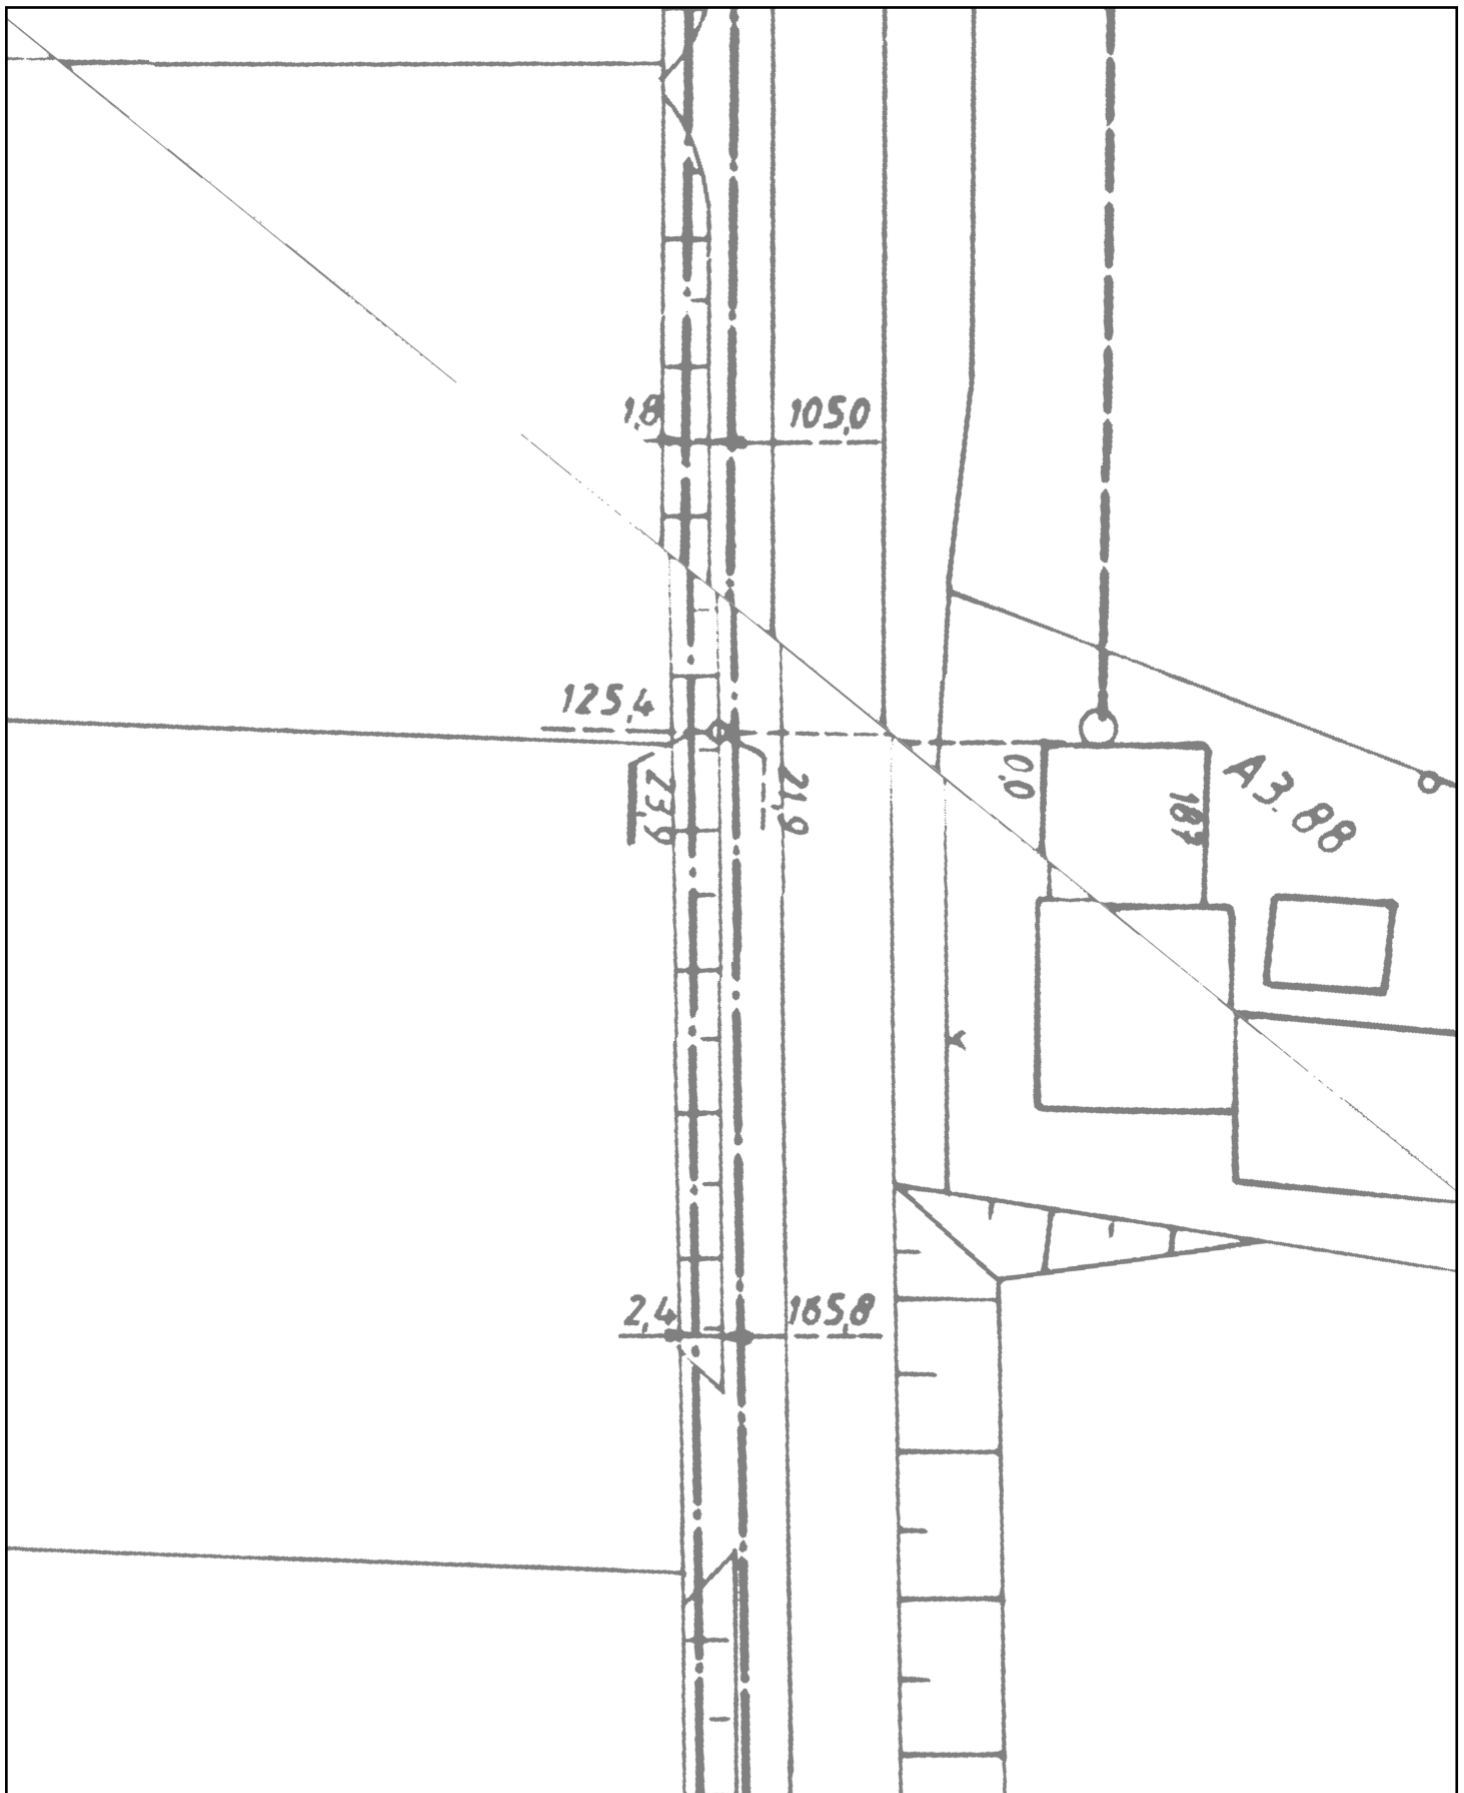

# Planauskunft (Zeichenerklärung siehe Kabelschutzanweisung)

Vorgangsnummer: 20251113\_1014\_V01

Rufnummer bei Kabelschäden: 0800 / 8888 719

Projekt-Titel: 48-5516;48-24-0020;B57 Alpen Xanten

Erstellungszeit: 13.11.2025 14:44:36 Gültig bis: 11.12.2025

Blatt:3

Einstiegsadresse: Alpen Xantener Str. 198 (46519)

Maßstab:


Thema:

1 : 500

Basiskarten VFW

Hinweis: Die angezeigten Informationen sind nur zur allgemeinen Referenz bestimmt. Hinsichtlich Lagegenauigkeit und Aktualität kann seitens Vodafone keine Garantie übernommen werden. Im Falle von Grabungen oder sonstiger Arbeiten ausserhalb der markierten Trassen dürfen Sie sich nicht ausschließlich auf diese Informationen verlassen. BEACHTEN SIE BITTE DIE KABELSCHUTZANWEISUNG



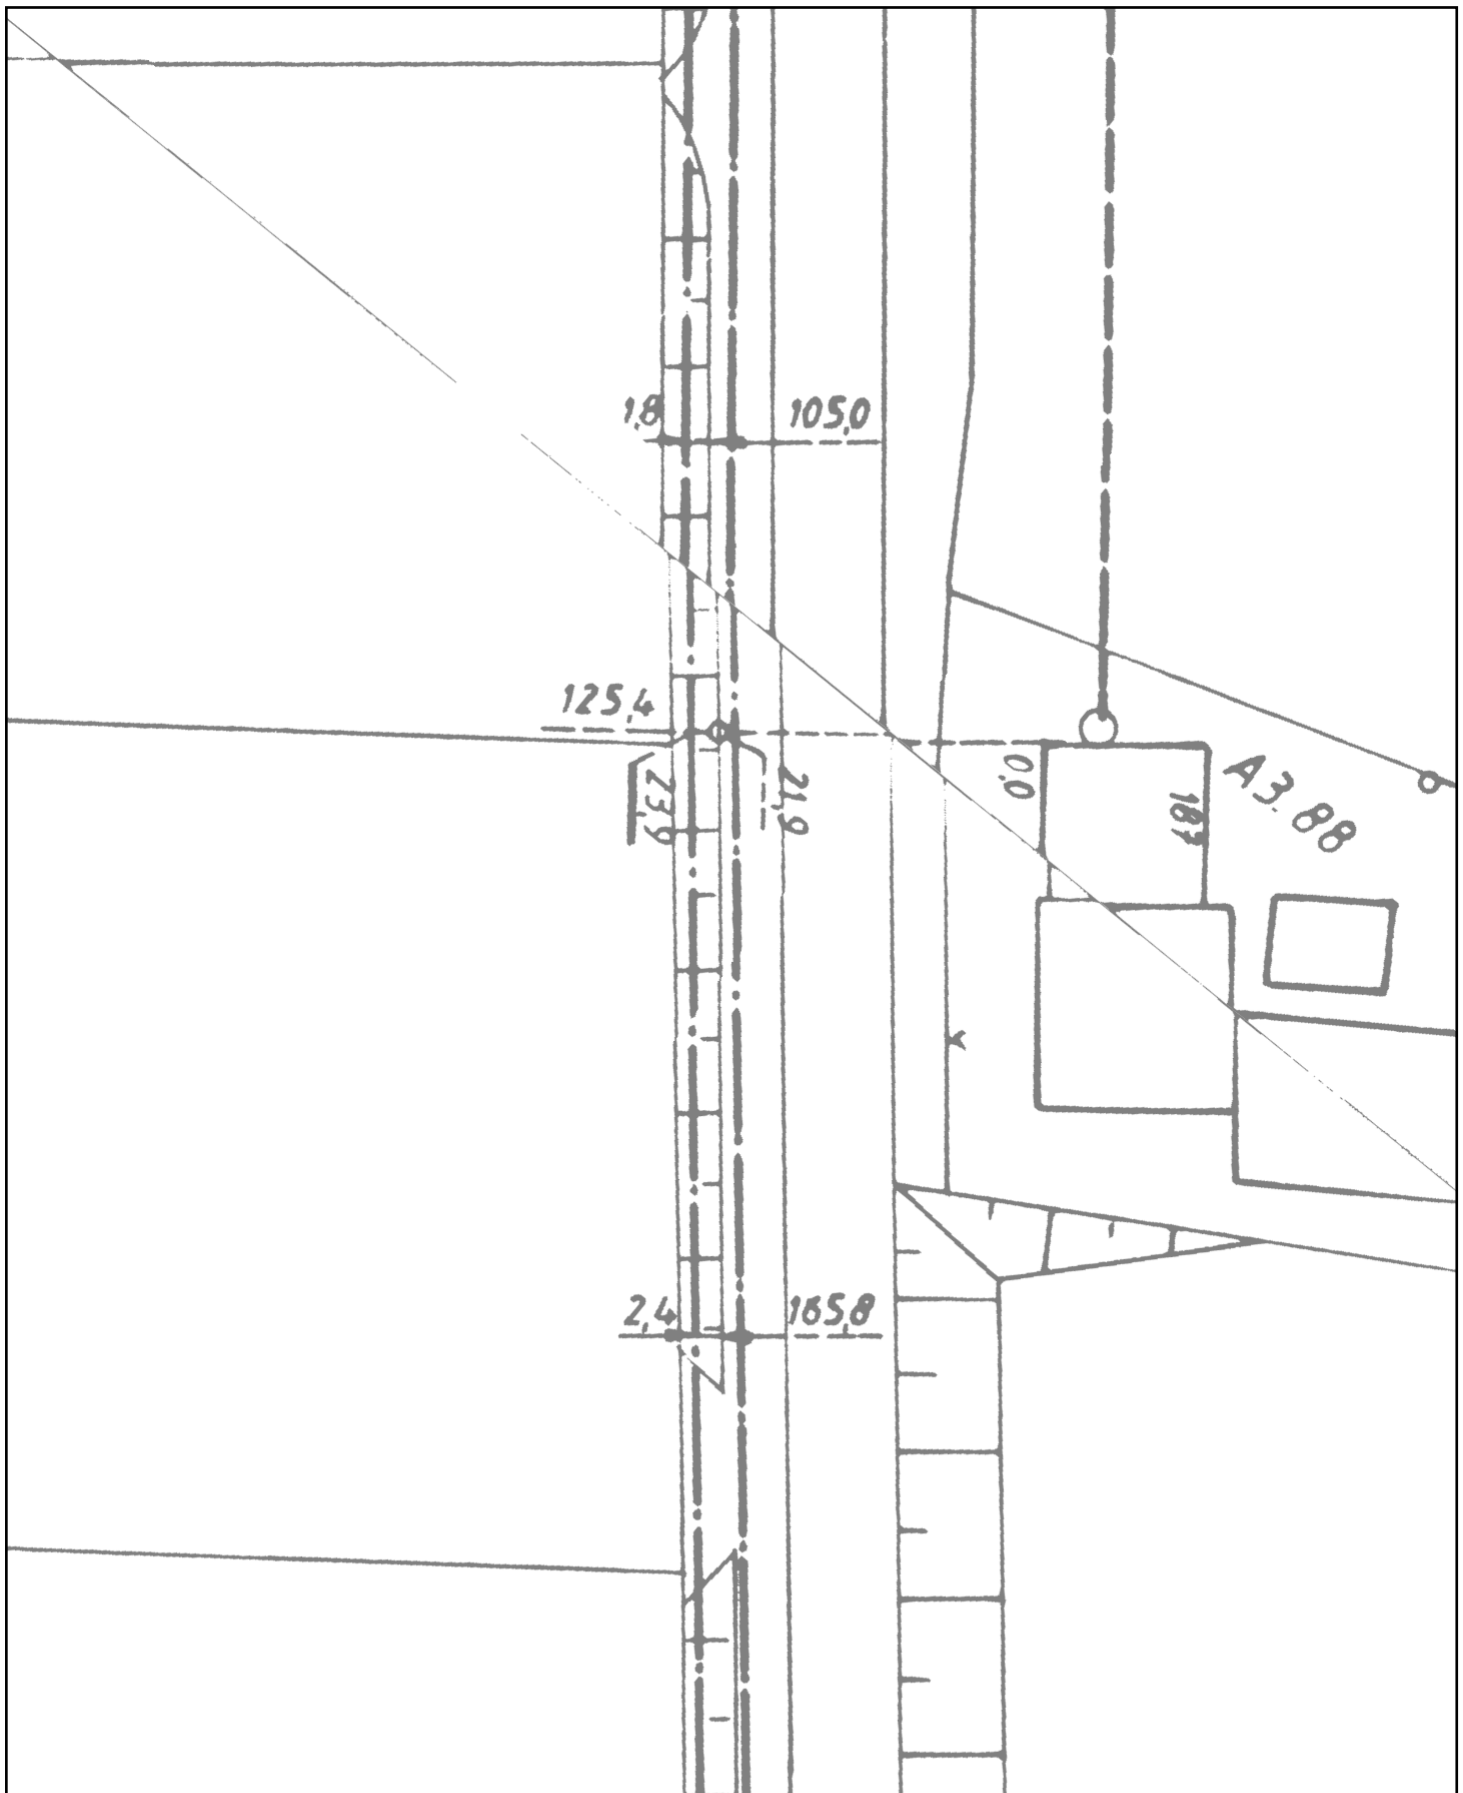

# Planauskunft (Zeichenerklärung siehe Kabelschutzanweisung)

Vorgangsnummer: 20251113\_1014\_V01

Rufnummer bei Kabelschäden: 0800 / 8888 719

Projekt-Titel: 48-5516;48-24-0020;B57 Alpen Xanten

Erstellungszeit: 13.11.2025 14:44:36 Gültig bis: 11.12.2025

Blatt:3

Einstiegsadresse: Alpen Xantener Str. 198 (46519)

Maßstab:

Thema:

1 : 500

Trassennetz VFW

Hinweis: Die angezeigten Informationen sind nur zur allgemeinen Referenz bestimmt. Hinsichtlich Lagegenauigkeit und Aktualität kann seitens Vodafone keine Garantie übernommen werden. Im Falle von Grabungen oder sonstiger Arbeiten ausserhalb der markierten Trassen dürfen Sie sich nicht ausschließlich auf diese Informationen verlassen. BEACHTEN SIE BITTE DIE KABELSCHUTZANWEISUNG



# Xantener Straße

22.5

22.5

22.5

22.5

## Planauskunft (Zeichenerklärung siehe Kabelschutzanweisung)

Vorgangsnummer: 20251113\_1014\_V01

Rufnummer bei Kabelschäden: 0800 / 8888 719

Projekt-Titel: 48-5516;48-24-0020;B57 Alpen Xanten

Erstellungszeit: 13.11.2025 14:44:44 Gültig bis: 11.12.2025

Blatt:4

Einstiegsadresse: Alpen Xantener Str. 198 (46519)

Maßstab:

1 : 500

Thema:

Basiskarten VFDE

Hinweis: Die angezeigten Informationen sind nur zur allgemeinen Referenz bestimmt. Hinsichtlich Lagegenauigkeit und Aktualität kann seitens Vodafone keine Garantie übernommen werden. Im Falle von Grabungen oder sonstiger Arbeiten ausserhalb der markierten Trassen dürfen Sie sich nicht ausschließlich auf diese Informationen verlassen. BEACHTEN SIE BITTE DIE KABELSCHUTZANWEISUNG



# Xantener Straße

22.5

22.5

22.5

22.5

## Planauskunft (Zeichenerklärung siehe Kabelschutzanweisung)

Vorgangsnummer: 20251113\_1014\_V01

Rufnummer bei Kabelschäden: 0800 / 8888 719

Projekt-Titel: 48-5516;48-24-0020;B57 Alpen Xanten

Erstellungszeit: 13.11.2025 14:44:44 Gültig bis: 11.12.2025

Blatt:4

Einstiegsadresse: Alpen Xantener Str. 198 (46519)

Maßstab:

Thema:


1 : 500

Trassennetz VFDE

Hinweis: Die angezeigten Informationen sind nur zur allgemeinen Referenz bestimmt. Hinsichtlich Lagegenauigkeit und Aktualität kann seitens Vodafone keine Garantie übernommen werden. Im Falle von Grabungen oder sonstiger Arbeiten ausserhalb der markierten Trassen dürfen Sie sich nicht ausschließlich auf diese Informationen verlassen. BEACHTEN SIE BITTE DIE KABELSCHUTZANWEISUNG





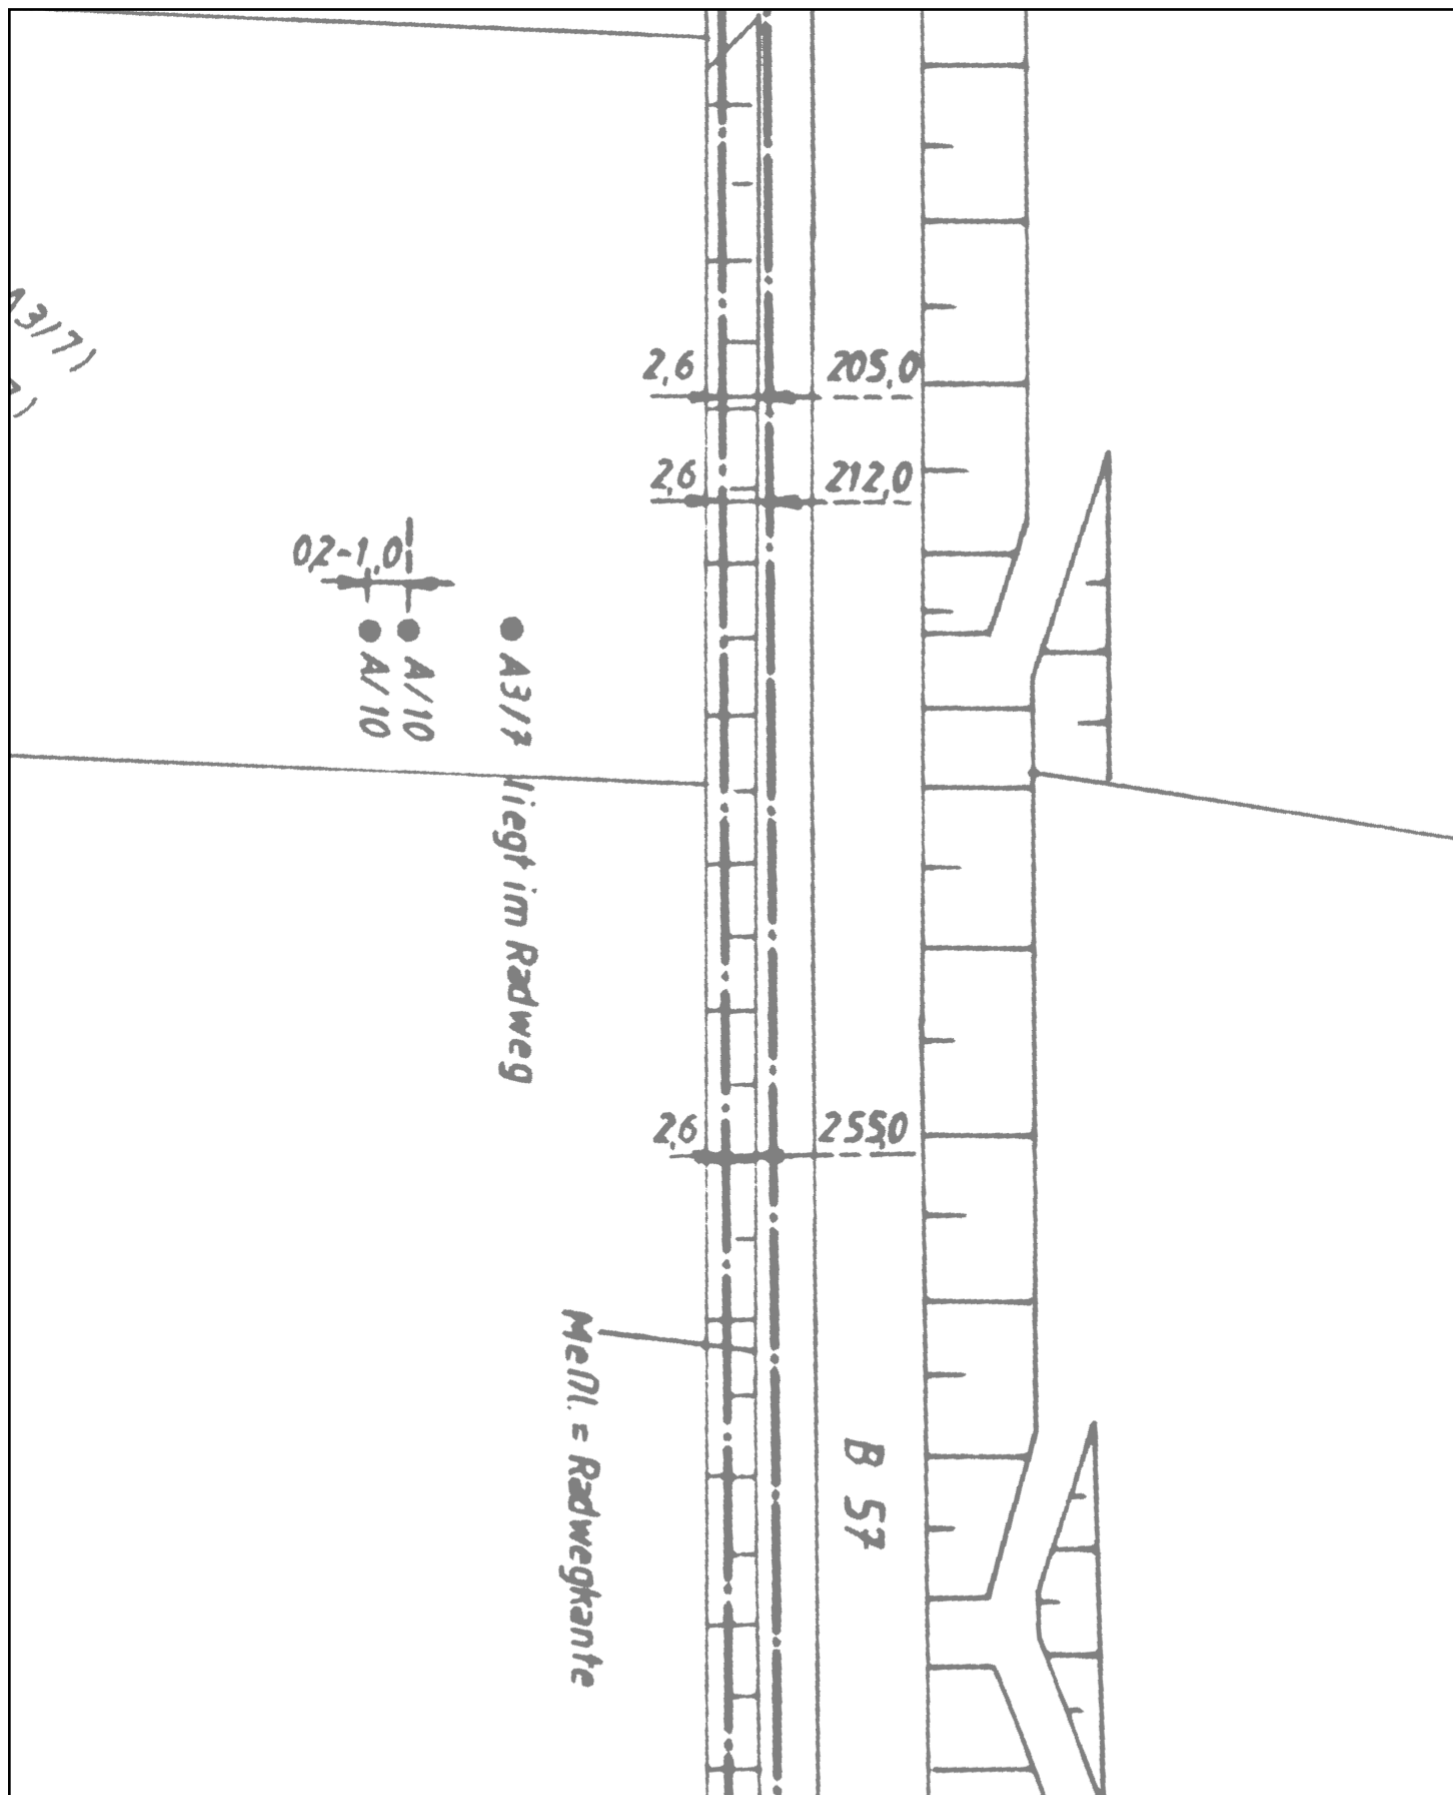

# Planauskunft (Zeichenerklärung siehe Kabelschutzanweisung)

Vorgangsnummer: 20251113\_1014\_V01

Rufnummer bei Kabelschäden: 0800 / 8888 719

Projekt-Titel: 48-5516;48-24-0020;B57 Alpen Xanten

Erstellungszeit: 13.11.2025 14:44:44 Gültig bis: 11.12.2025

Blatt:4

Einstiegsadresse: Alpen Xantener Str. 198 (46519)

Maßstab:


Thema:

1 : 500

Basiskarten VFW

Hinweis: Die angezeigten Informationen sind nur zur allgemeinen Referenz bestimmt. Hinsichtlich Lagegenauigkeit und Aktualität kann seitens Vodafone keine Garantie übernommen werden. Im Falle von Grabungen oder sonstiger Arbeiten ausserhalb der markierten Trassen dürfen Sie sich nicht ausschließlich auf diese Informationen verlassen. BEACHTEN SIE BITTE DIE KABELSCHUTZANWEISUNG



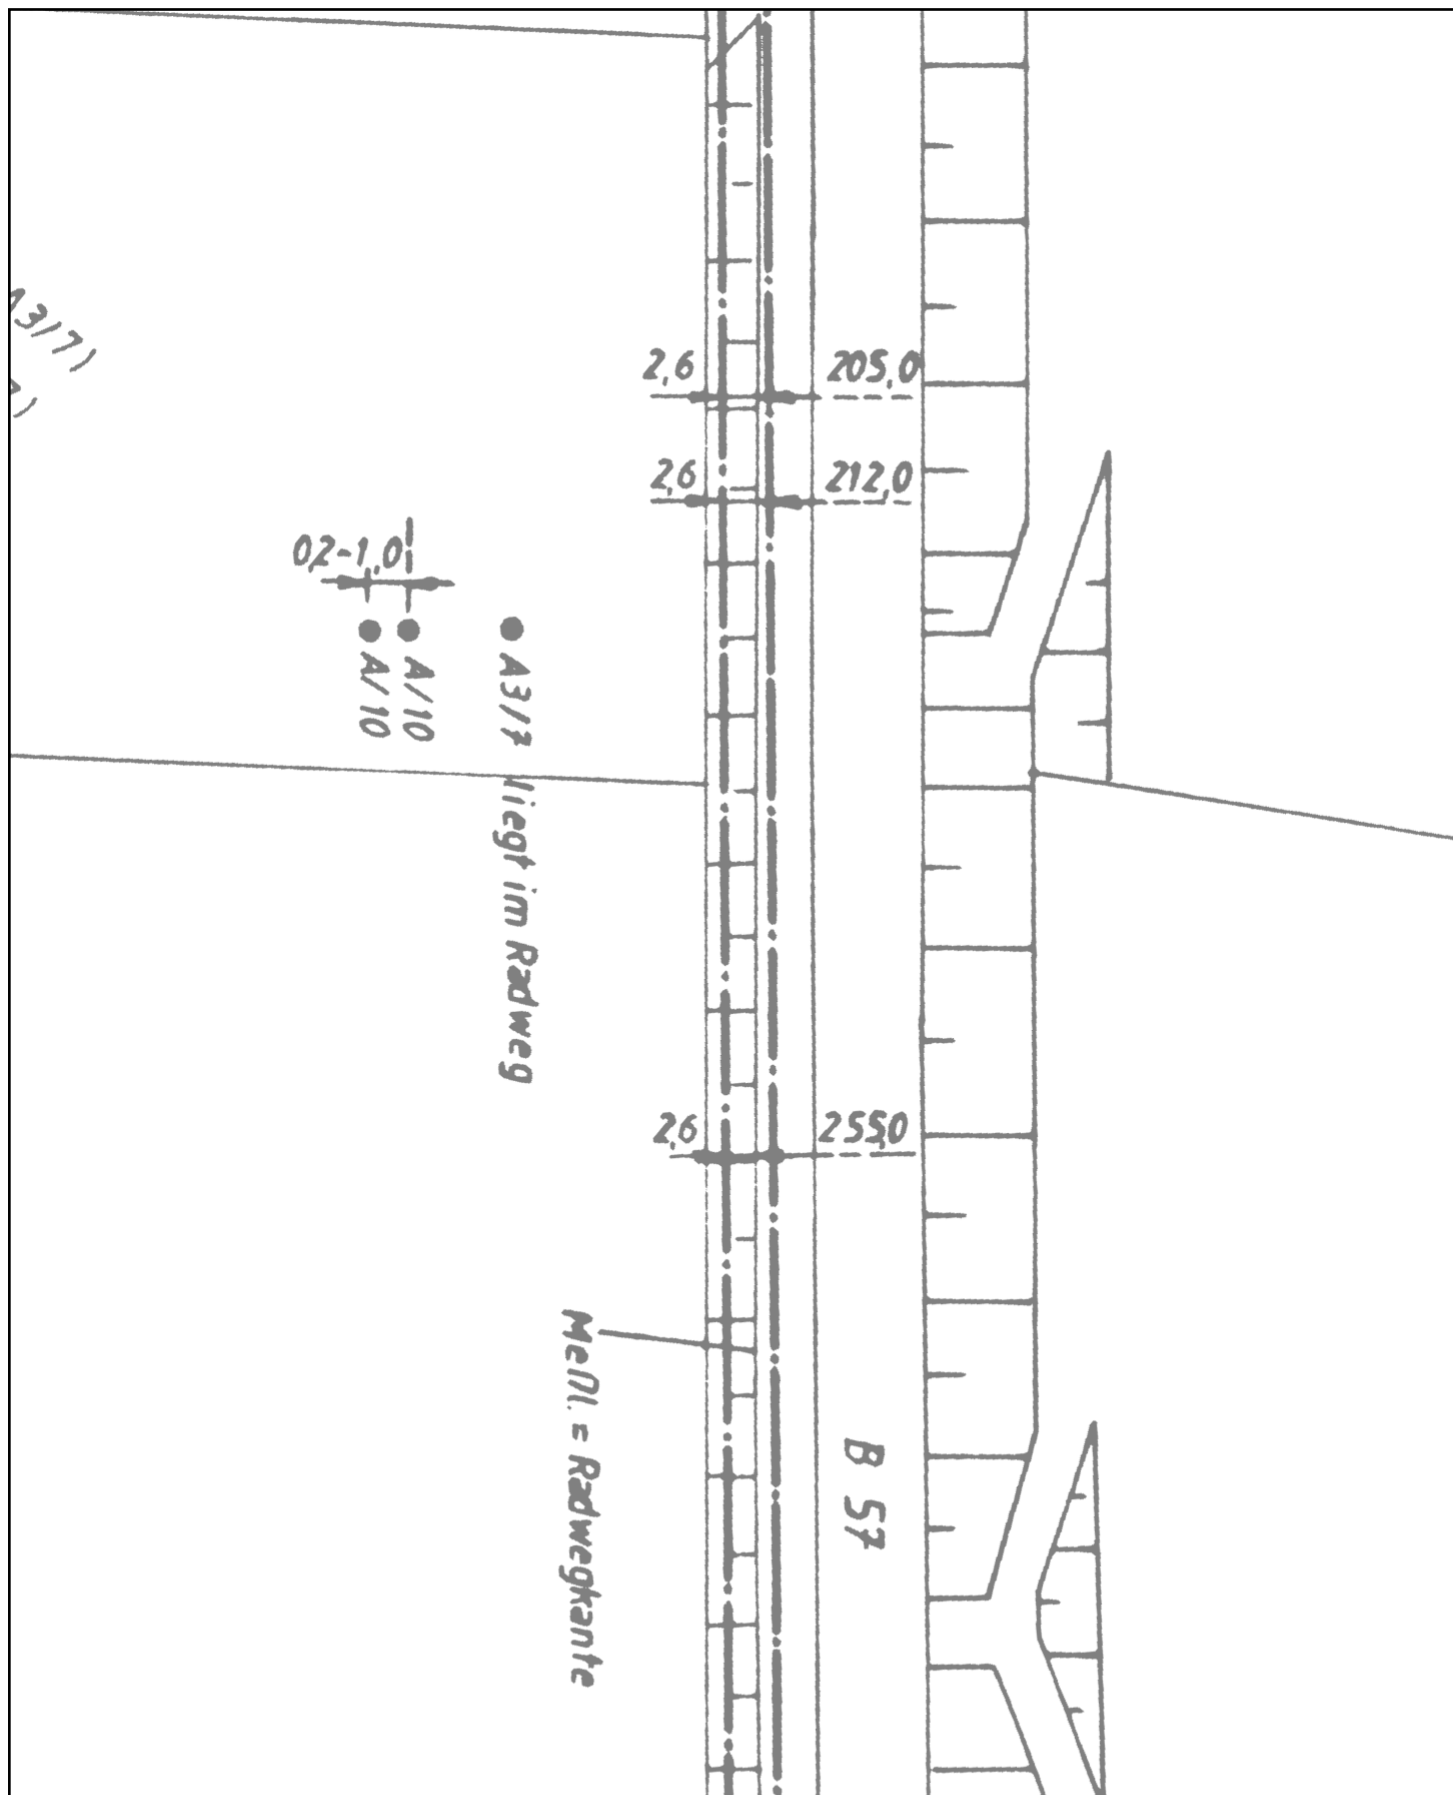

# Planauskunft (Zeichenerklärung siehe Kabelschutzanweisung)

Vorgangsnummer: 20251113\_1014\_V01

Rufnummer bei Kabelschäden: 0800 / 8888 719

Projekt-Titel: 48-5516;48-24-0020;B57 Alpen Xanten

Erstellungszeit: 13.11.2025 14:44:45 Gültig bis: 11.12.2025

Blatt:4

Einstiegsadresse: Alpen Xantener Str. 198 (46519)

Maßstab:

Thema:



1 : 500

Trassennetz VFW



Hinweis: Die angezeigten Informationen sind nur zur allgemeinen Referenz bestimmt. Hinsichtlich Lagegenauigkeit und Aktualität kann seitens Vodafone keine Garantie übernommen werden. Im Falle von Grabungen oder sonstiger Arbeiten ausserhalb der markierten Trassen dürfen Sie sich nicht ausschließlich auf diese Informationen verlassen. BEACHTEN SIE BITTE DIE KABELSCHUTZANWEISUNG






<b>Planauskunft</b> (Zeichenerklärung siehe Kabelschutzanweisung)		<b>Hinweis:</b> Die angezeigten Informationen sind nur zur allgemeinen Referenz bestimmt. Hinsichtlich Lagegenauigkeit und Aktualität kann seitens Vodafone keine Garantie übernommen werden. Im Falle von Grabungen oder sonstiger Arbeiten ausserhalb der markierten Trassen dürfen Sie sich nicht ausschließlich auf diese Informationen verlassen. <b>BEACHTEN SIE BITTE DIE KABELSCHUTZANWEISUNG</b>	
Vorgangsnummer: 20251113_1014_V01			
Rufnummer bei Kabelschäden: 0800 / 8888 719			
Projekt-Titel: 48-5516;48-24-0020;B57 Alpen Xanten			
Erstellungszeit: 13.11.2025 14:44:52		Gültig bis: 11.12.2025	Blatt:5
Einstiegsadresse: Alpen Xantener Str. 198 (46519)			
Maßstab: 1 : 500		Thema: Basiskarten VFDE	
			



<b>Planauskunft</b> (Zeichenerklärung siehe Kabelschutzanweisung)		Hinweis: Die angezeigten Informationen sind nur zur allgemeinen Referenz bestimmt. Hinsichtlich Lagegenauigkeit und Aktualität kann seitens Vodafone keine Garantie übernommen werden. Im Falle von Grabungen oder sonstiger Arbeiten ausserhalb der markierten Trassen dürfen Sie sich nicht ausschließlich auf diese Informationen verlassen. BEACHTEN SIE BITTE DIE KABELSCHUTZANWEISUNG			
Vorgangsnummer: 20251113_1014_V01					
Rufnummer bei Kabelschäden: 0800 / 8888 719					
Projekt-Titel: 48-5516;48-24-0020;B57 Alpen Xanten					
Erstellungszeit: 13.11.2025 14:44:52		Gültig bis: 11.12.2025		Blatt:5	
Einstiegsadresse: Alpen Xantener Str. 198 (46519)					
Maßstab: 1 : 500		Thema: Trassennetz VFDE			
					

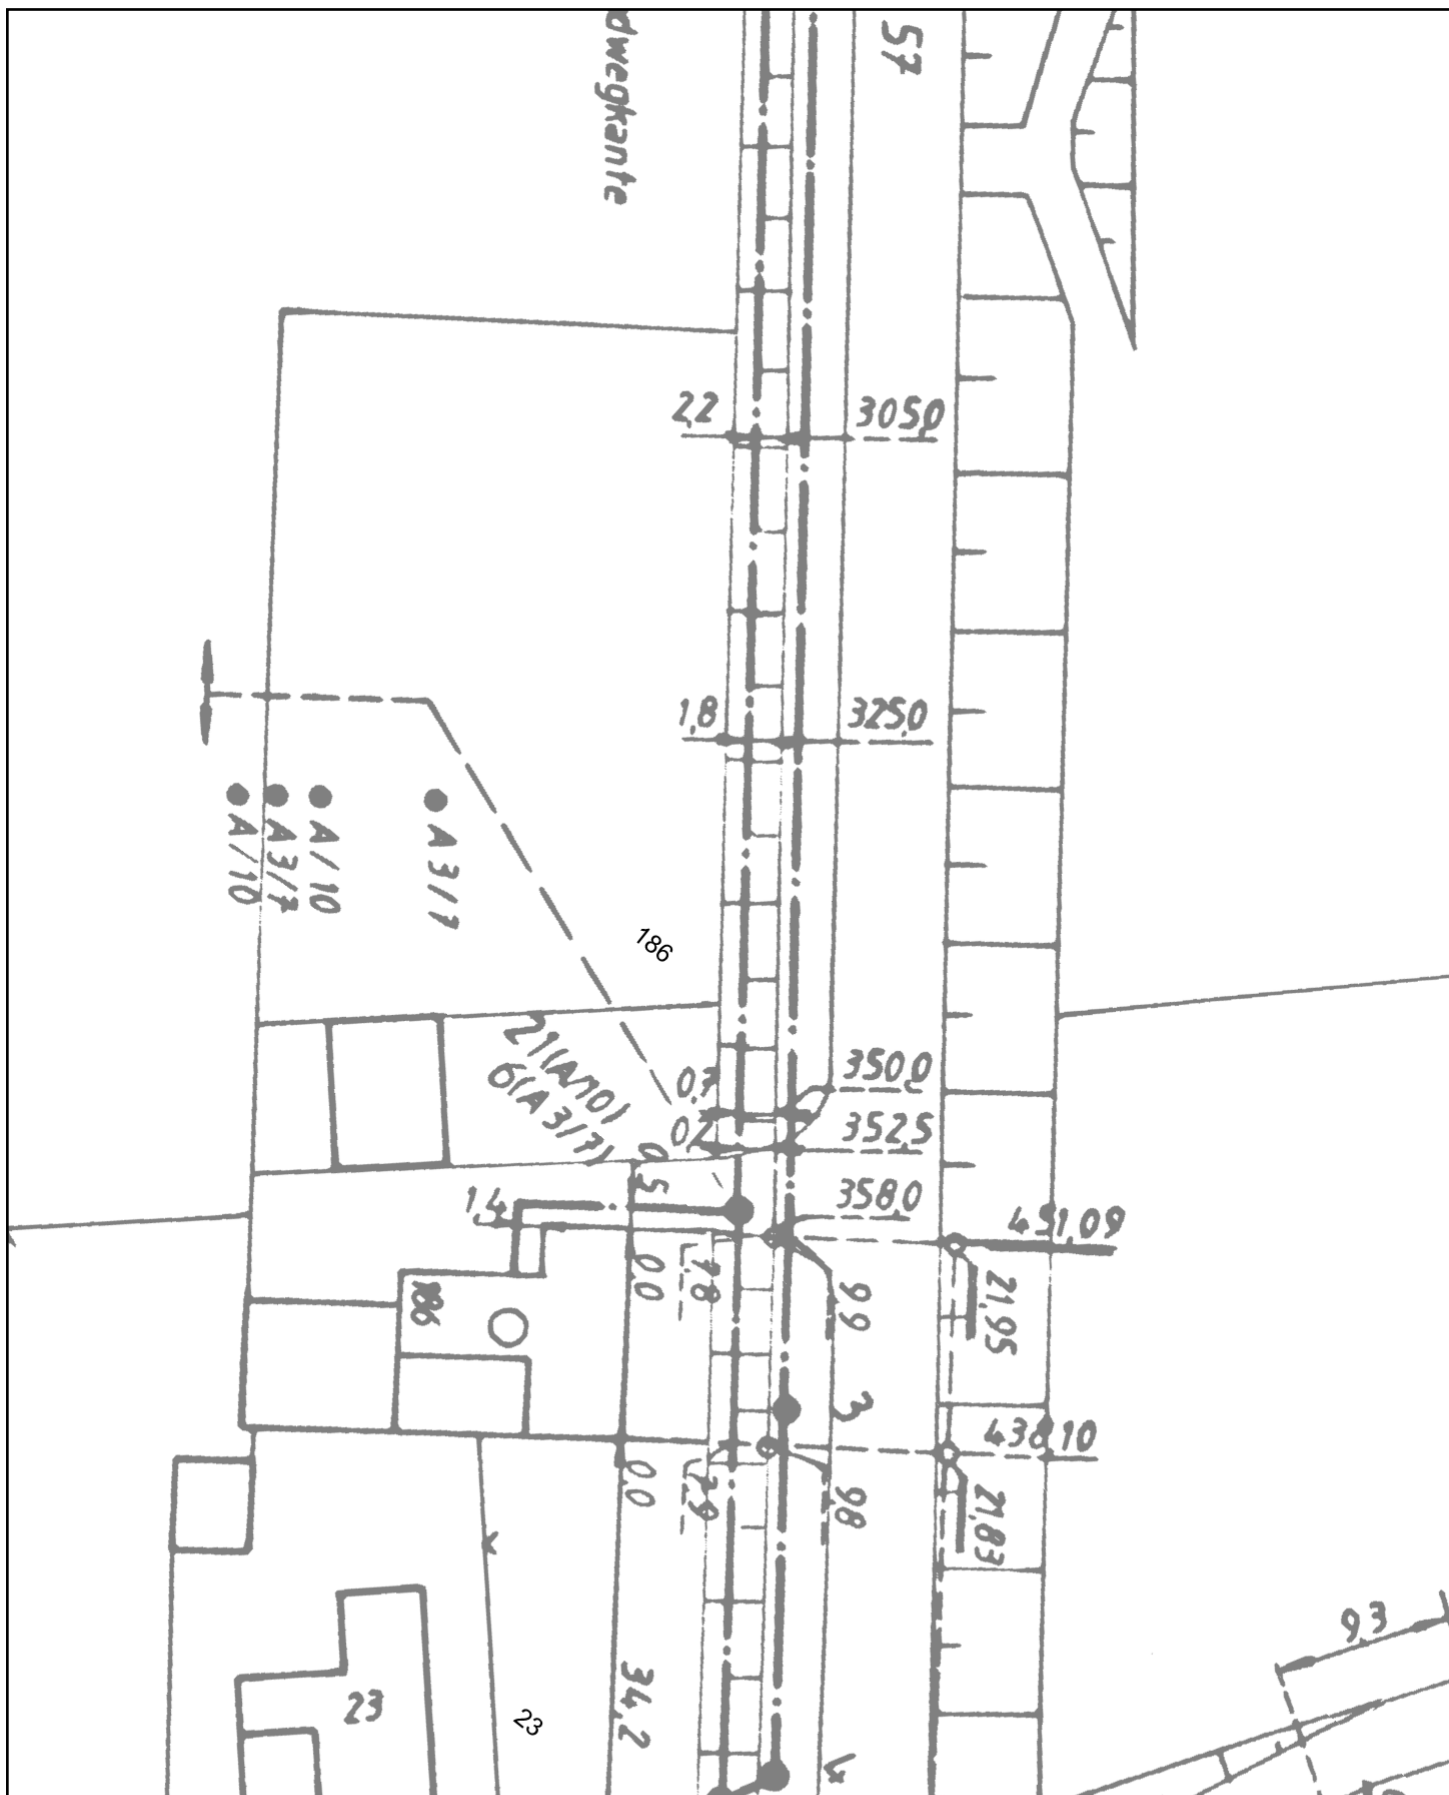

# Planauskunft (Zeichenerklärung siehe Kabelschutzanweisung)

Vorgangsnummer: 20251113\_1014\_V01

Rufnummer bei Kabelschäden: 0800 / 8888 719

Projekt-Titel: 48-5516;48-24-0020;B57 Alpen Xanten

Erstellungszeit: 13.11.2025 14:44:52 Gültig bis: 11.12.2025

Blatt:5

Einstiegsadresse: Alpen Xantener Str. 198 (46519)

Maßstab:


Thema:


1 : 500


Basiskarten VFW

Hinweis: Die angezeigten Informationen sind nur zur allgemeinen Referenz bestimmt. Hinsichtlich Lagegenauigkeit und Aktualität kann seitens Vodafone keine Garantie übernommen werden. Im Falle von Grabungen oder sonstiger Arbeiten ausserhalb der markierten Trassen dürfen Sie sich nicht ausschließlich auf diese Informationen verlassen. BEACHTEN SIE BITTE DIE KABELSCHUTZANWEISUNG




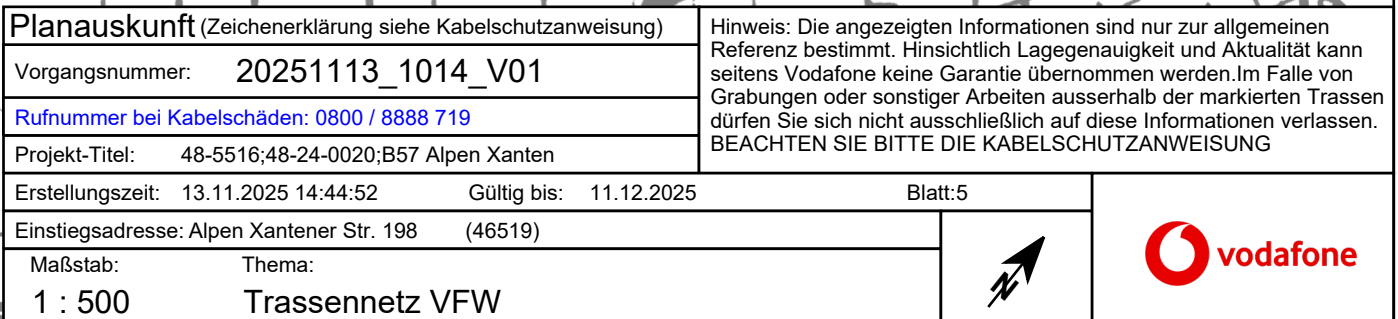

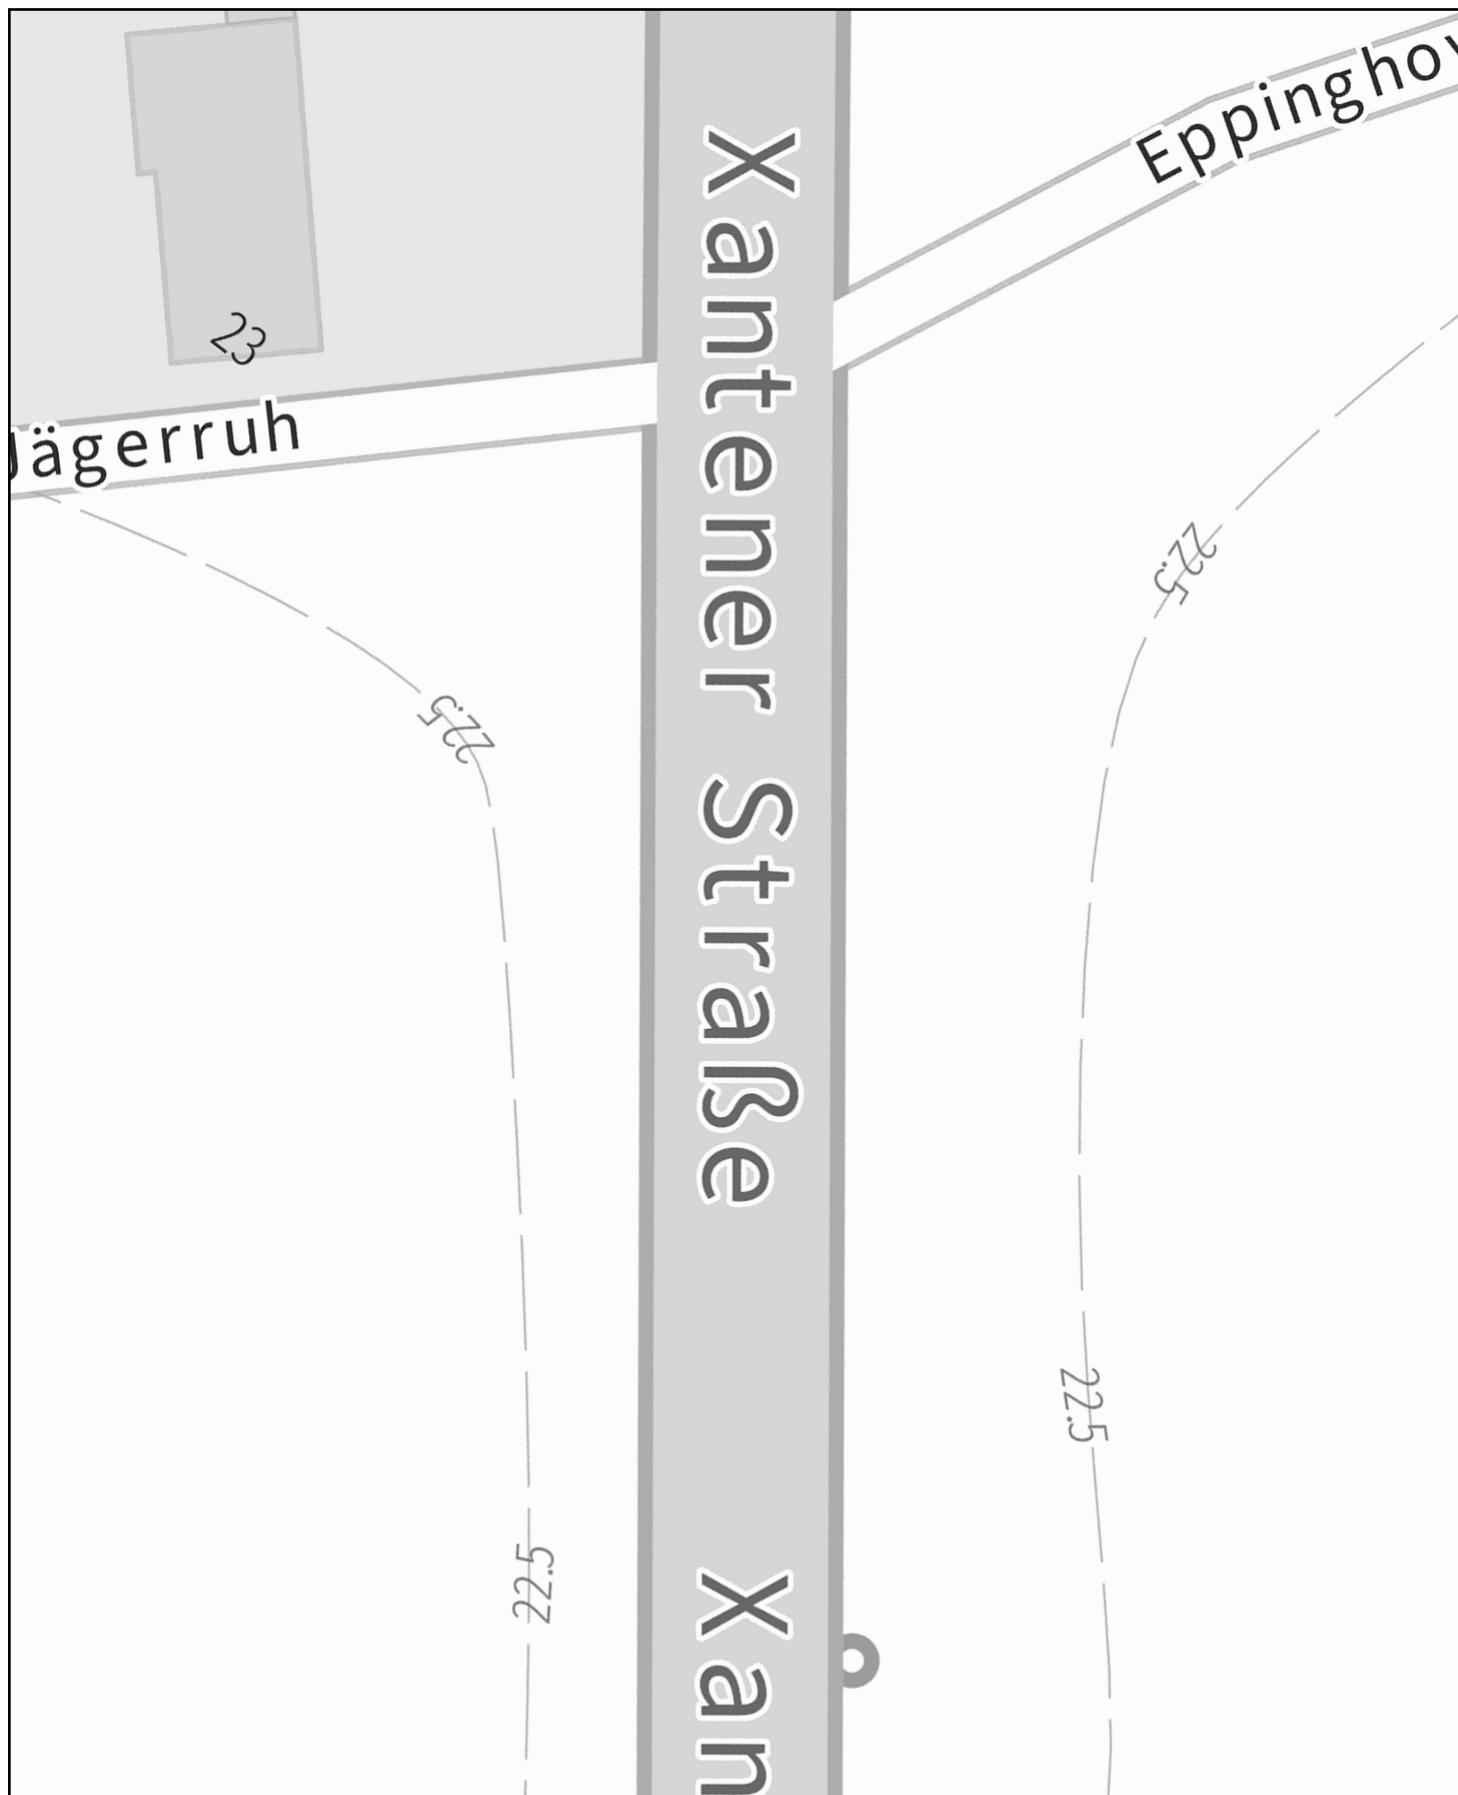




Planauskunft (Zeichenerklärung siehe Kabelschutzanweisung)			<p>Hinweis: Die angezeigten Informationen sind nur zur allgemeinen Referenz bestimmt. Hinsichtlich Lagegenauigkeit und Aktualität kann seitens Vodafone keine Garantie übernommen werden. Im Falle von Grabungen oder sonstiger Arbeiten ausserhalb der markierten Trassen dürfen Sie sich nicht ausschließlich auf diese Informationen verlassen. BEACHTEN SIE BITTE DIE KABELSCHUTZANWEISUNG</p>
Vorgangsnummer: 20251113_1014_V01			
Rufnummer bei Kabelschäden: 0800 / 8888 719			
Projekt-Titel: 48-5516;48-24-0020;B57 Alpen Xanten			
Erstellungszeit: 13.11.2025 14:45:00		Gültig bis: 11.12.2025	Blatt:6
Einstiegsadresse: Alpen Xantener Str. 198 (46519)			
Maßstab: 1 : 500		Thema: Basiskarten VFDE	

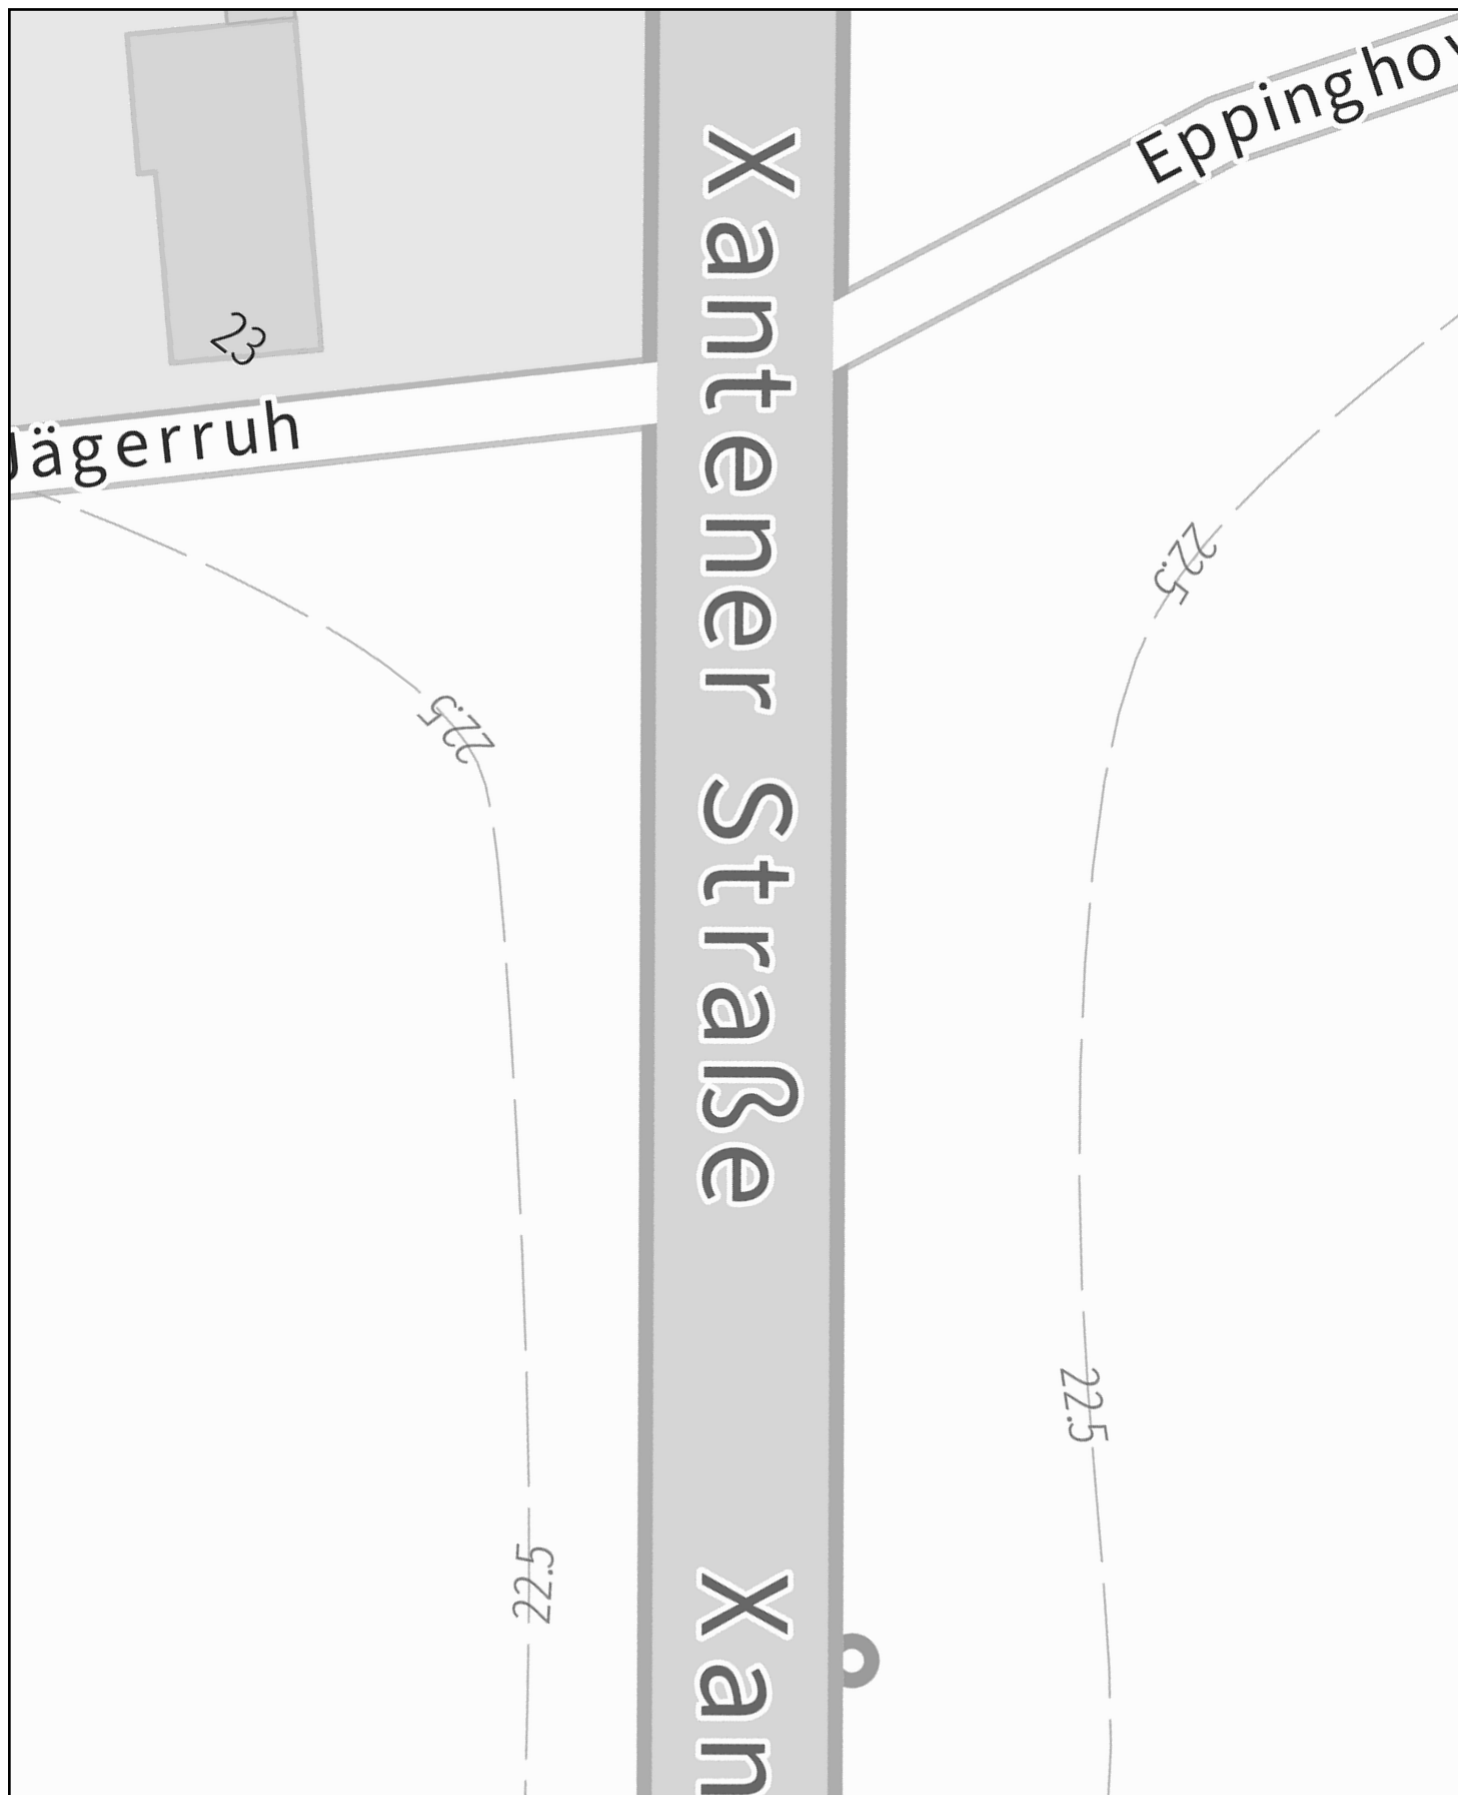



Planauskunft (Zeichenerklärung siehe Kabelschutzanweisung)			Hinweis: Die angezeigten Informationen sind nur zur allgemeinen Referenz bestimmt. Hinsichtlich Lagegenauigkeit und Aktualität kann seitens Vodafone keine Garantie übernommen werden. Im Falle von Grabungen oder sonstiger Arbeiten ausserhalb der markierten Trassen dürfen Sie sich nicht ausschließlich auf diese Informationen verlassen. BEACHTEN SIE BITTE DIE KABELSCHUTZANWEISUNG
Vorgangsnummer: 20251113_1014_V01			
Rufnummer bei Kabelschäden: 0800 / 8888 719			
Projekt-Titel: 48-5516;48-24-0020;B57 Alpen Xanten			
Erstellungszeit: 13.11.2025 14:45:00		Gültig bis: 11.12.2025	Blatt:6
Einstiegsadresse: Alpen Xantener Str. 198 (46519)			
Maßstab: 1 : 500	Thema: Trassennetz VFDE		
			

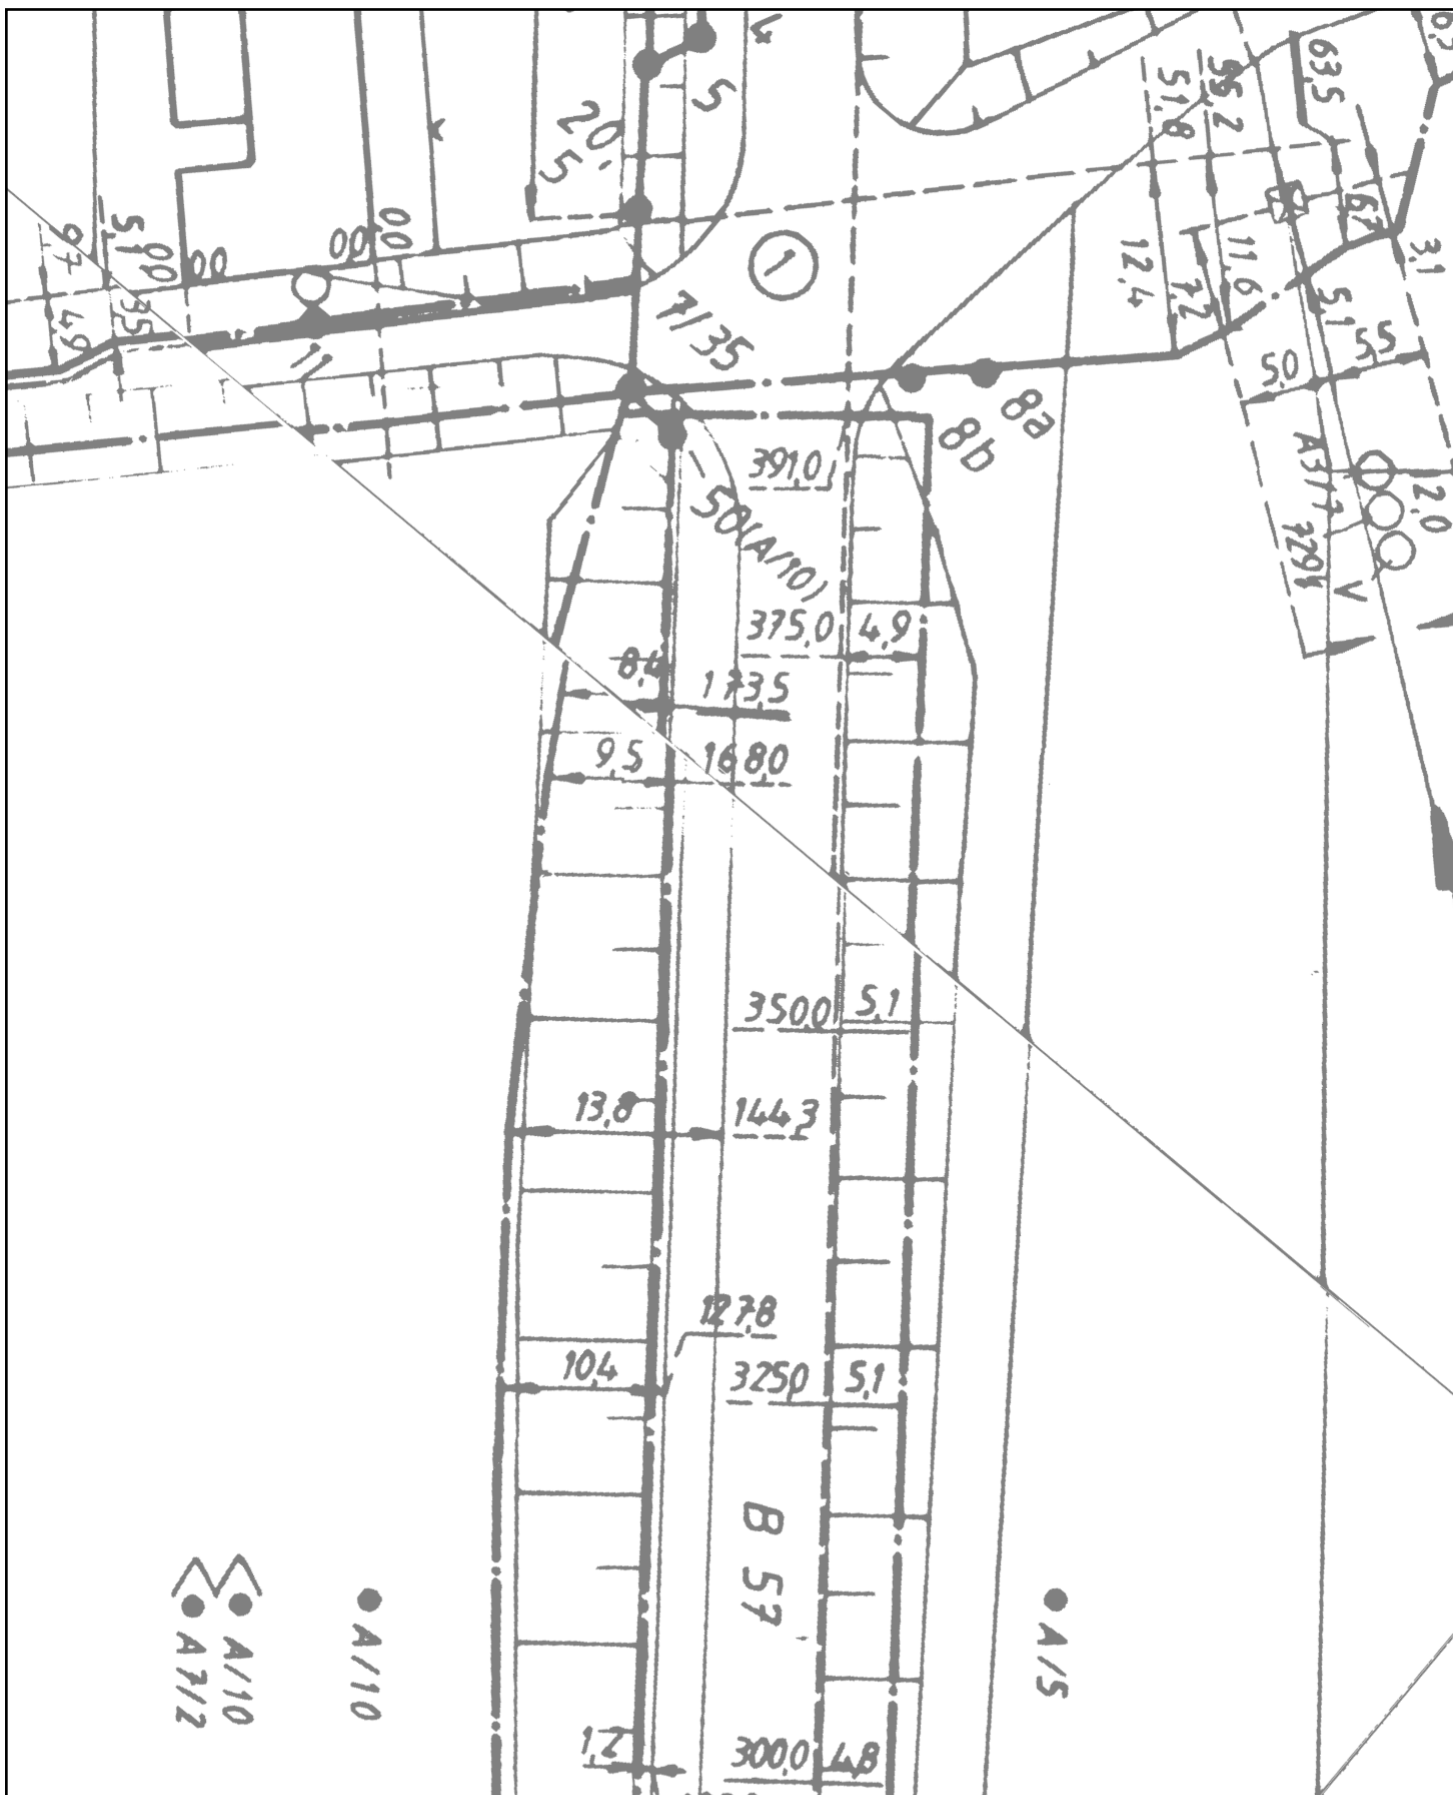

# Planauskunft (Zeichenerklärung siehe Kabelschutzanweisung)

Vorgangsnummer: 20251113\_1014\_V01

Rufnummer bei Kabelschäden: 0800 / 8888 719

Projekt-Titel: 48-5516;48-24-0020;B57 Alpen Xanten

Erstellungszeit: 13.11.2025 14:45:00

Gültig bis: 11.12.2025

Blatt:6

Einstiegsadresse: Alpen Xantener Str. 198

(46519)

Maßstab:


Thema:

1 : 500

Basiskarten VFW

Hinweis: Die angezeigten Informationen sind nur zur allgemeinen Referenz bestimmt. Hinsichtlich Lagegenauigkeit und Aktualität kann seitens Vodafone keine Garantie übernommen werden. Im Falle von Grabungen oder sonstiger Arbeiten ausserhalb der markierten Trassen dürfen Sie sich nicht ausschließlich auf diese Informationen verlassen. BEACHTEN SIE BITTE DIE KABELSCHUTZANWEISUNG



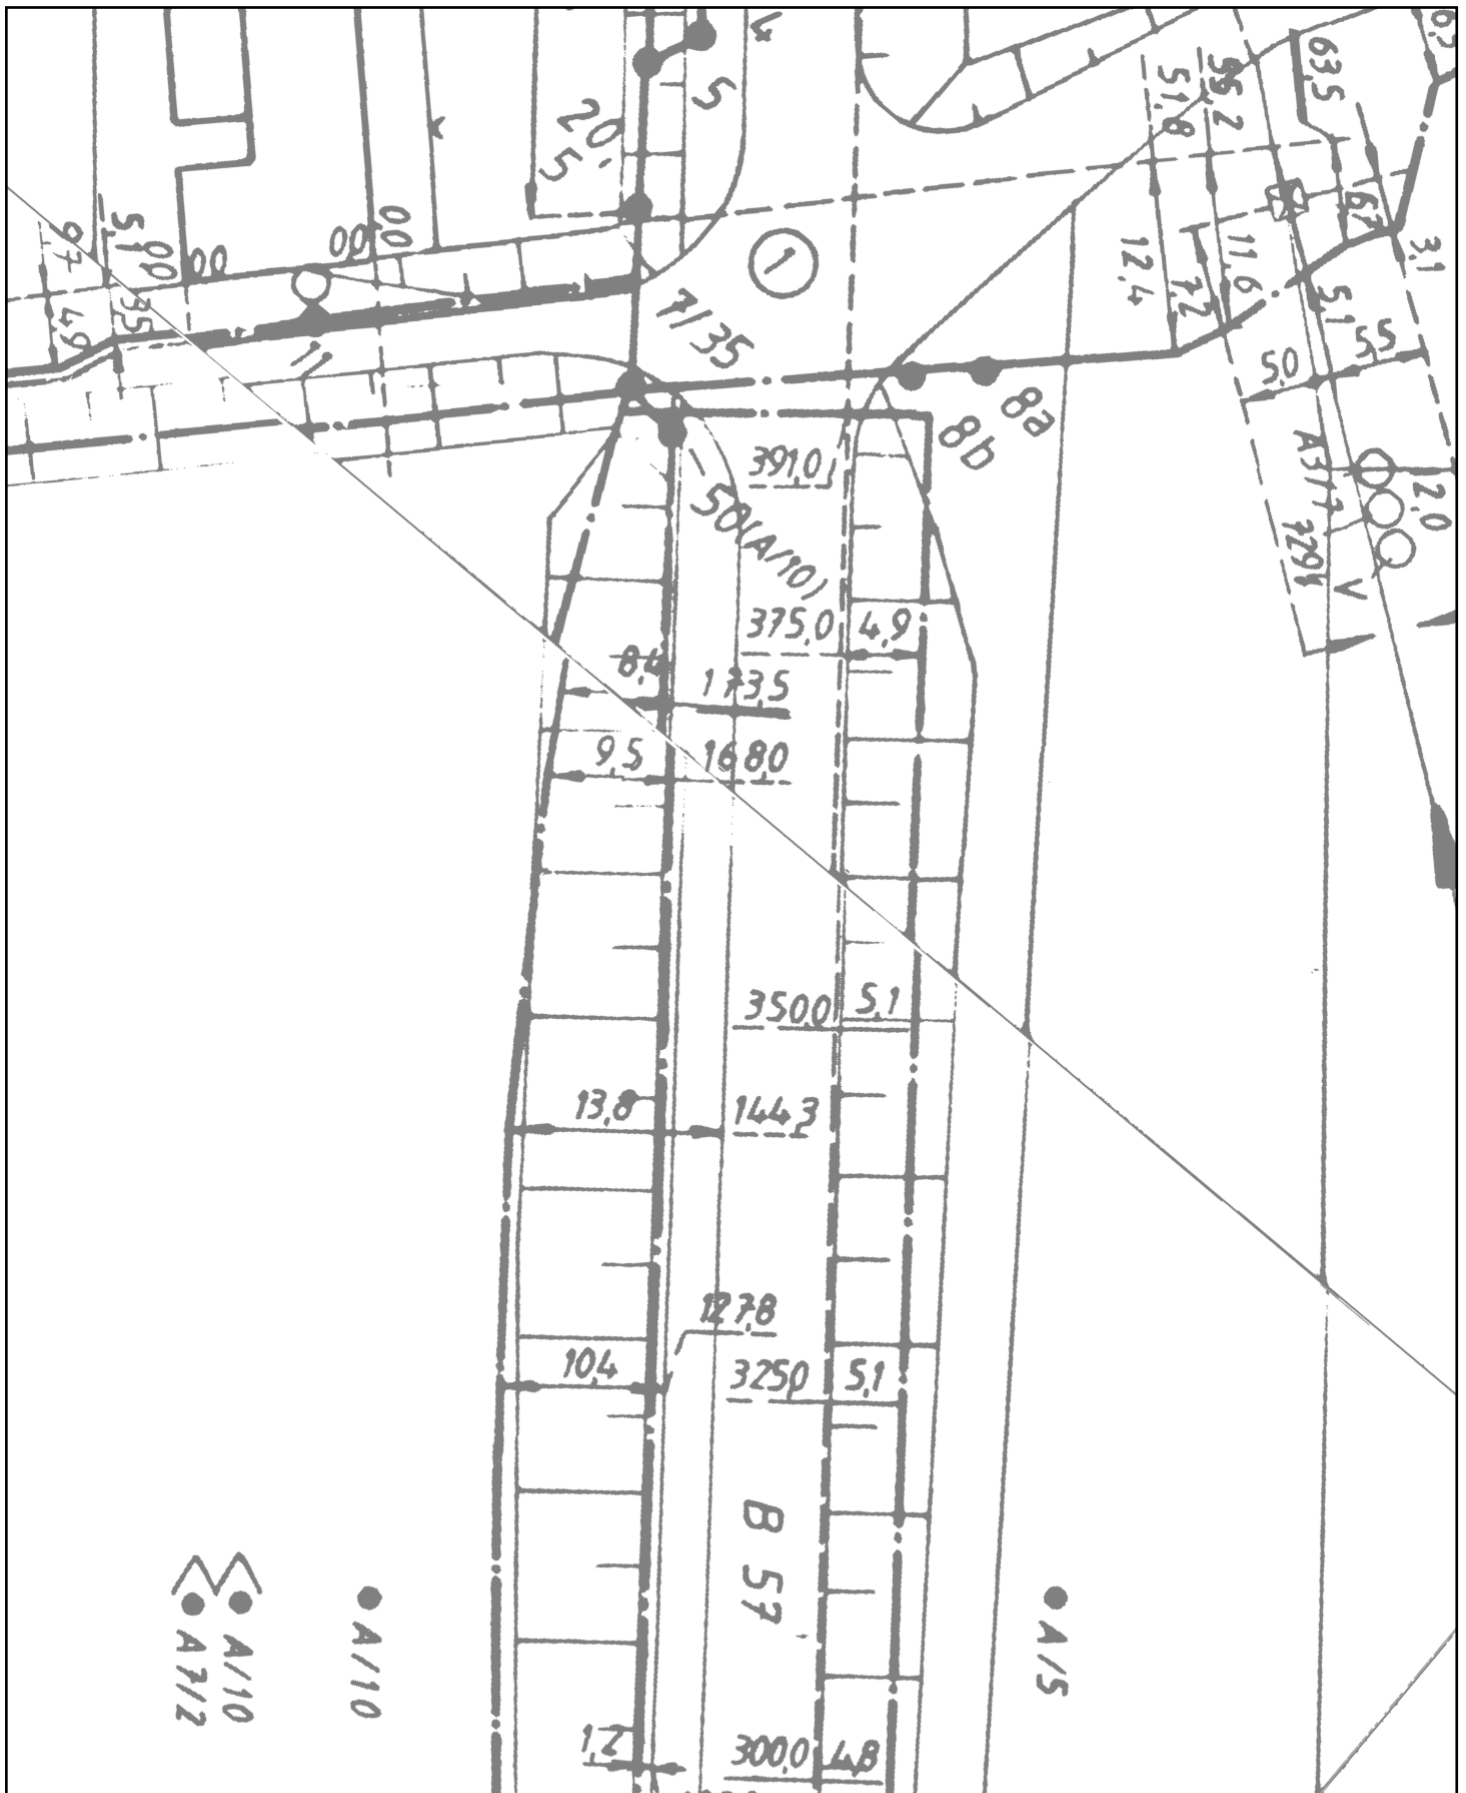

# Planauskunft (Zeichenerklärung siehe Kabelschutzanweisung)

Vorgangsnummer: 20251113\_1014\_V01

Rufnummer bei Kabelschäden: 0800 / 8888 719

Projekt-Titel: 48-5516;48-24-0020;B57 Alpen Xanten

Erstellungszeit: 13.11.2025 14:45:00 Gültig bis: 11.12.2025

Blatt:6

Einstiegsadresse: Alpen Xantener Str. 198 (46519)

Maßstab:


Thema:


1 : 500


Trassennetz VFW

Hinweis: Die angezeigten Informationen sind nur zur allgemeinen Referenz bestimmt. Hinsichtlich Lagegenauigkeit und Aktualität kann seitens Vodafone keine Garantie übernommen werden. Im Falle von Grabungen oder sonstiger Arbeiten ausserhalb der markierten Trassen dürfen Sie sich nicht ausschließlich auf diese Informationen verlassen. BEACHTEN SIE BITTE DIE KABELSCHUTZANWEISUNG



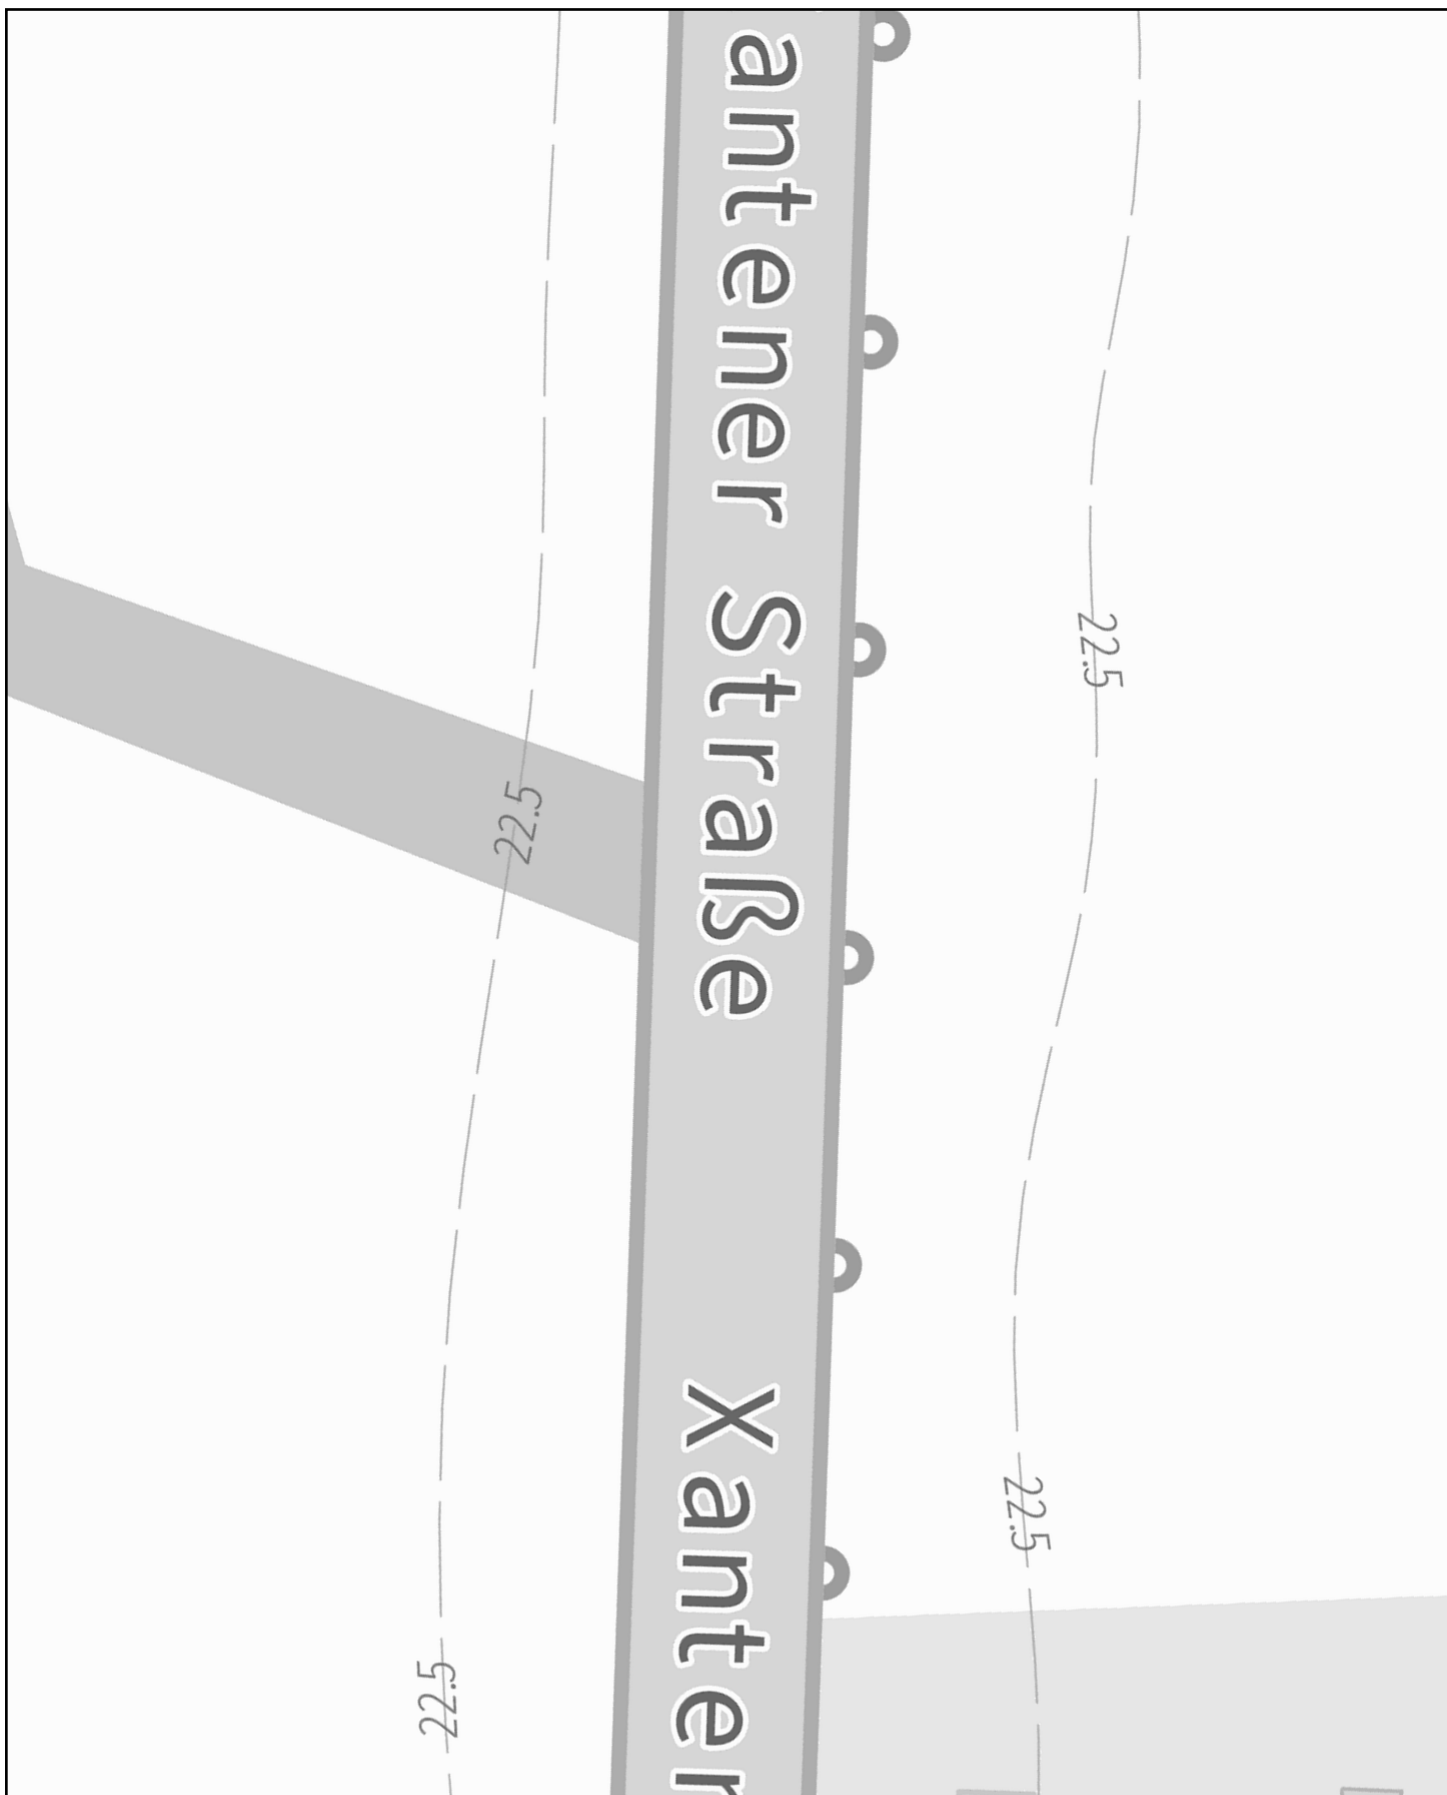

Planauskunft (Zeichenerklärung siehe Kabelschutzanweisung)		<p>Hinweis: Die angezeigten Informationen sind nur zur allgemeinen Referenz bestimmt. Hinsichtlich Lagegenauigkeit und Aktualität kann seitens Vodafone keine Garantie übernommen werden. Im Falle von Grabungen oder sonstiger Arbeiten ausserhalb der markierten Trassen dürfen Sie sich nicht ausschließlich auf diese Informationen verlassen. BEACHTEN SIE BITTE DIE KABELSCHUTZANWEISUNG</p>			
Vorgangsnummer: 20251113_1014_V01					
Rufnummer bei Kabelschäden: 0800 / 8888 719					
Projekt-Titel: 48-5516;48-24-0020;B57 Alpen Xanten					
Erstellungszeit: 13.11.2025 14:45:07		Gültig bis: 11.12.2025		Blatt: 7	
Einstiegsadresse: Alpen Xantener Str. 198 (46519)					
Maßstab: 1 : 500		Thema: Basiskarten VFDE			

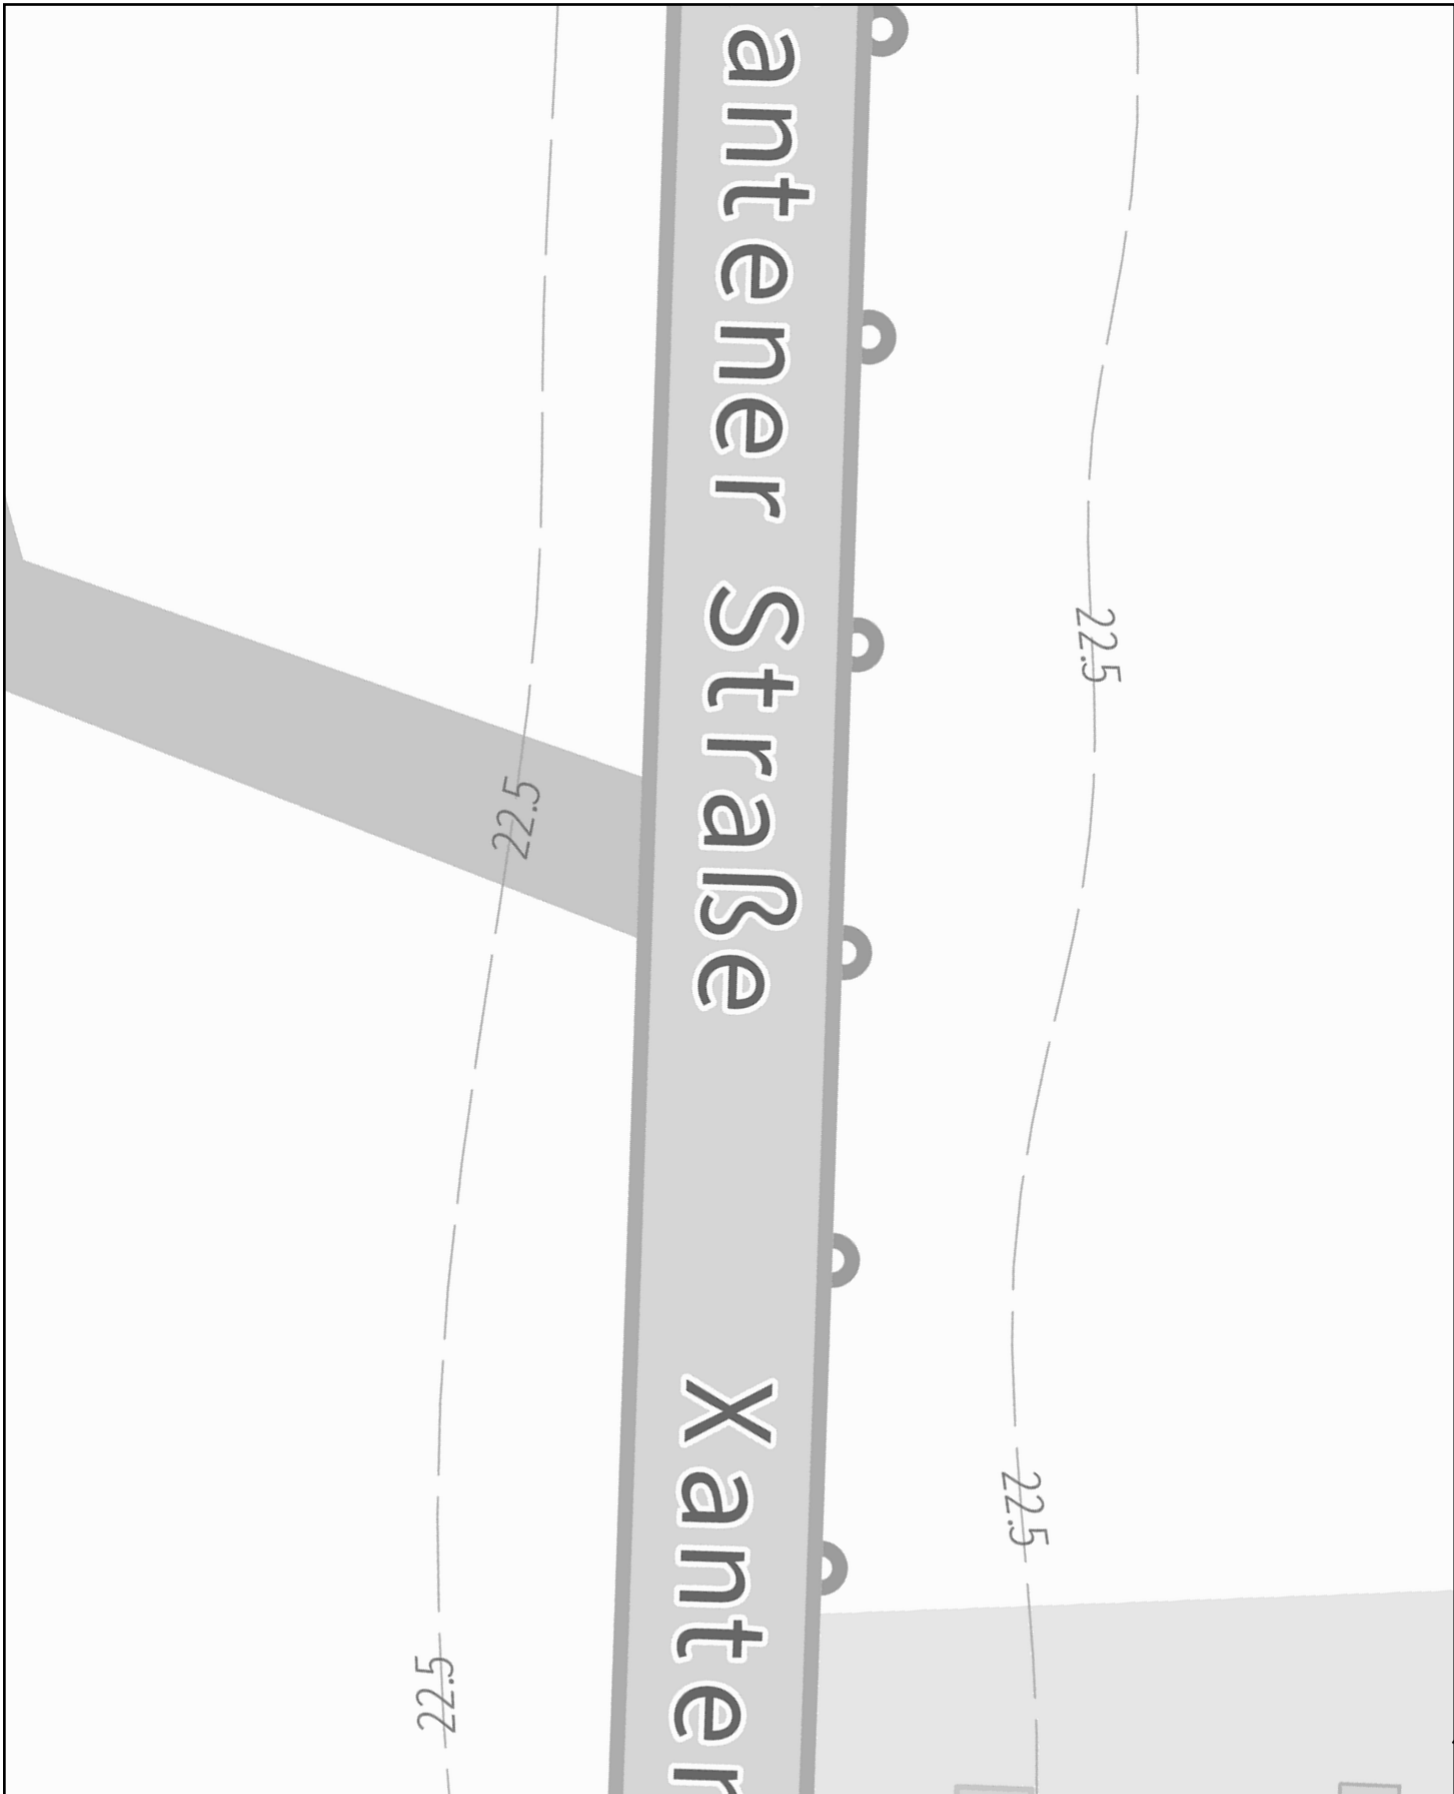

**Planauskunft** (Zeichenerklärung siehe Kabelschutzanweisung)

Vorgangsnummer: 20251113\_1014\_V01

Rufnummer bei Kabelschäden: 0800 / 8888 719

Projekt-Titel: 48-5516;48-24-0020;B57 Alpen Xanten

Erstellungszeit: 13.11.2025 14:45:07 Gültig bis: 11.12.2025

Einstiegsadresse: Alpen Xantener Str. 198 (46519)

Maßstab: 1 : 500 Thema: Trassennetz VFDE

Hinweis: Die angezeigten Informationen sind nur zur allgemeinen Referenz bestimmt. Hinsichtlich Lagegenauigkeit und Aktualität kann seitens Vodafone keine Garantie übernommen werden. Im Falle von Grabungen oder sonstiger Arbeiten ausserhalb der markierten Trassen dürfen Sie sich nicht ausschließlich auf diese Informationen verlassen. BEACHTEN SIE BITTE DIE KABELSCHUTZANWEISUNG

Blatt: 7









# ener Straße Xantener

22

677

180

22.5

22.5

## Planauskunft (Zeichenerklärung siehe Kabelschutzanweisung)

Vorgangsnummer: 20251113\_1014\_V01

Rufnummer bei Kabelschäden: 0800 / 8888 719

Projekt-Titel: 48-5516;48-24-0020;B57 Alpen Xanten

Erstellungszeit: 13.11.2025 14:45:14 Gültig bis: 11.12.2025

Blatt:8

Einstiegsadresse: Alpen Xantener Str. 198 (46519)

Maßstab:

1 : 500

Thema:

Basiskarten VFDE

Hinweis: Die angezeigten Informationen sind nur zur allgemeinen Referenz bestimmt. Hinsichtlich Lagegenauigkeit und Aktualität kann seitens Vodafone keine Garantie übernommen werden. Im Falle von Grabungen oder sonstiger Arbeiten ausserhalb der markierten Trassen dürfen Sie sich nicht ausschließlich auf diese Informationen verlassen. BEACHTEN SIE BITTE DIE KABELSCHUTZANWEISUNG



# ener Straße Xantener

## Planauskunft (Zeichenerklärung siehe Kabelschutzanweisung)

Vorgangsnummer: 20251113\_1014\_V01

[Rufnummer bei Kabelschäden: 0800 / 8888 719](#)

Projekt-Titel: 48-5516;48-24-0020;B57 Alpen Xanten

Erstellungszeit: 13.11.2025 14:45:14 Gültig bis: 11.12.2025

Blatt:8

Einstiegsadresse: Alpen Xantener Str. 198 (46519)

Maßstab:


Thema:

1 : 500

Trassennetz VFDE

Hinweis: Die angezeigten Informationen sind nur zur allgemeinen Referenz bestimmt. Hinsichtlich Lagegenauigkeit und Aktualität kann seitens Vodafone keine Garantie übernommen werden. Im Falle von Grabungen oder sonstiger Arbeiten ausserhalb der markierten Trassen dürfen Sie sich nicht ausschließlich auf diese Informationen verlassen. BEACHTEN SIE BITTE DIE KABELSCHUTZANWEISUNG



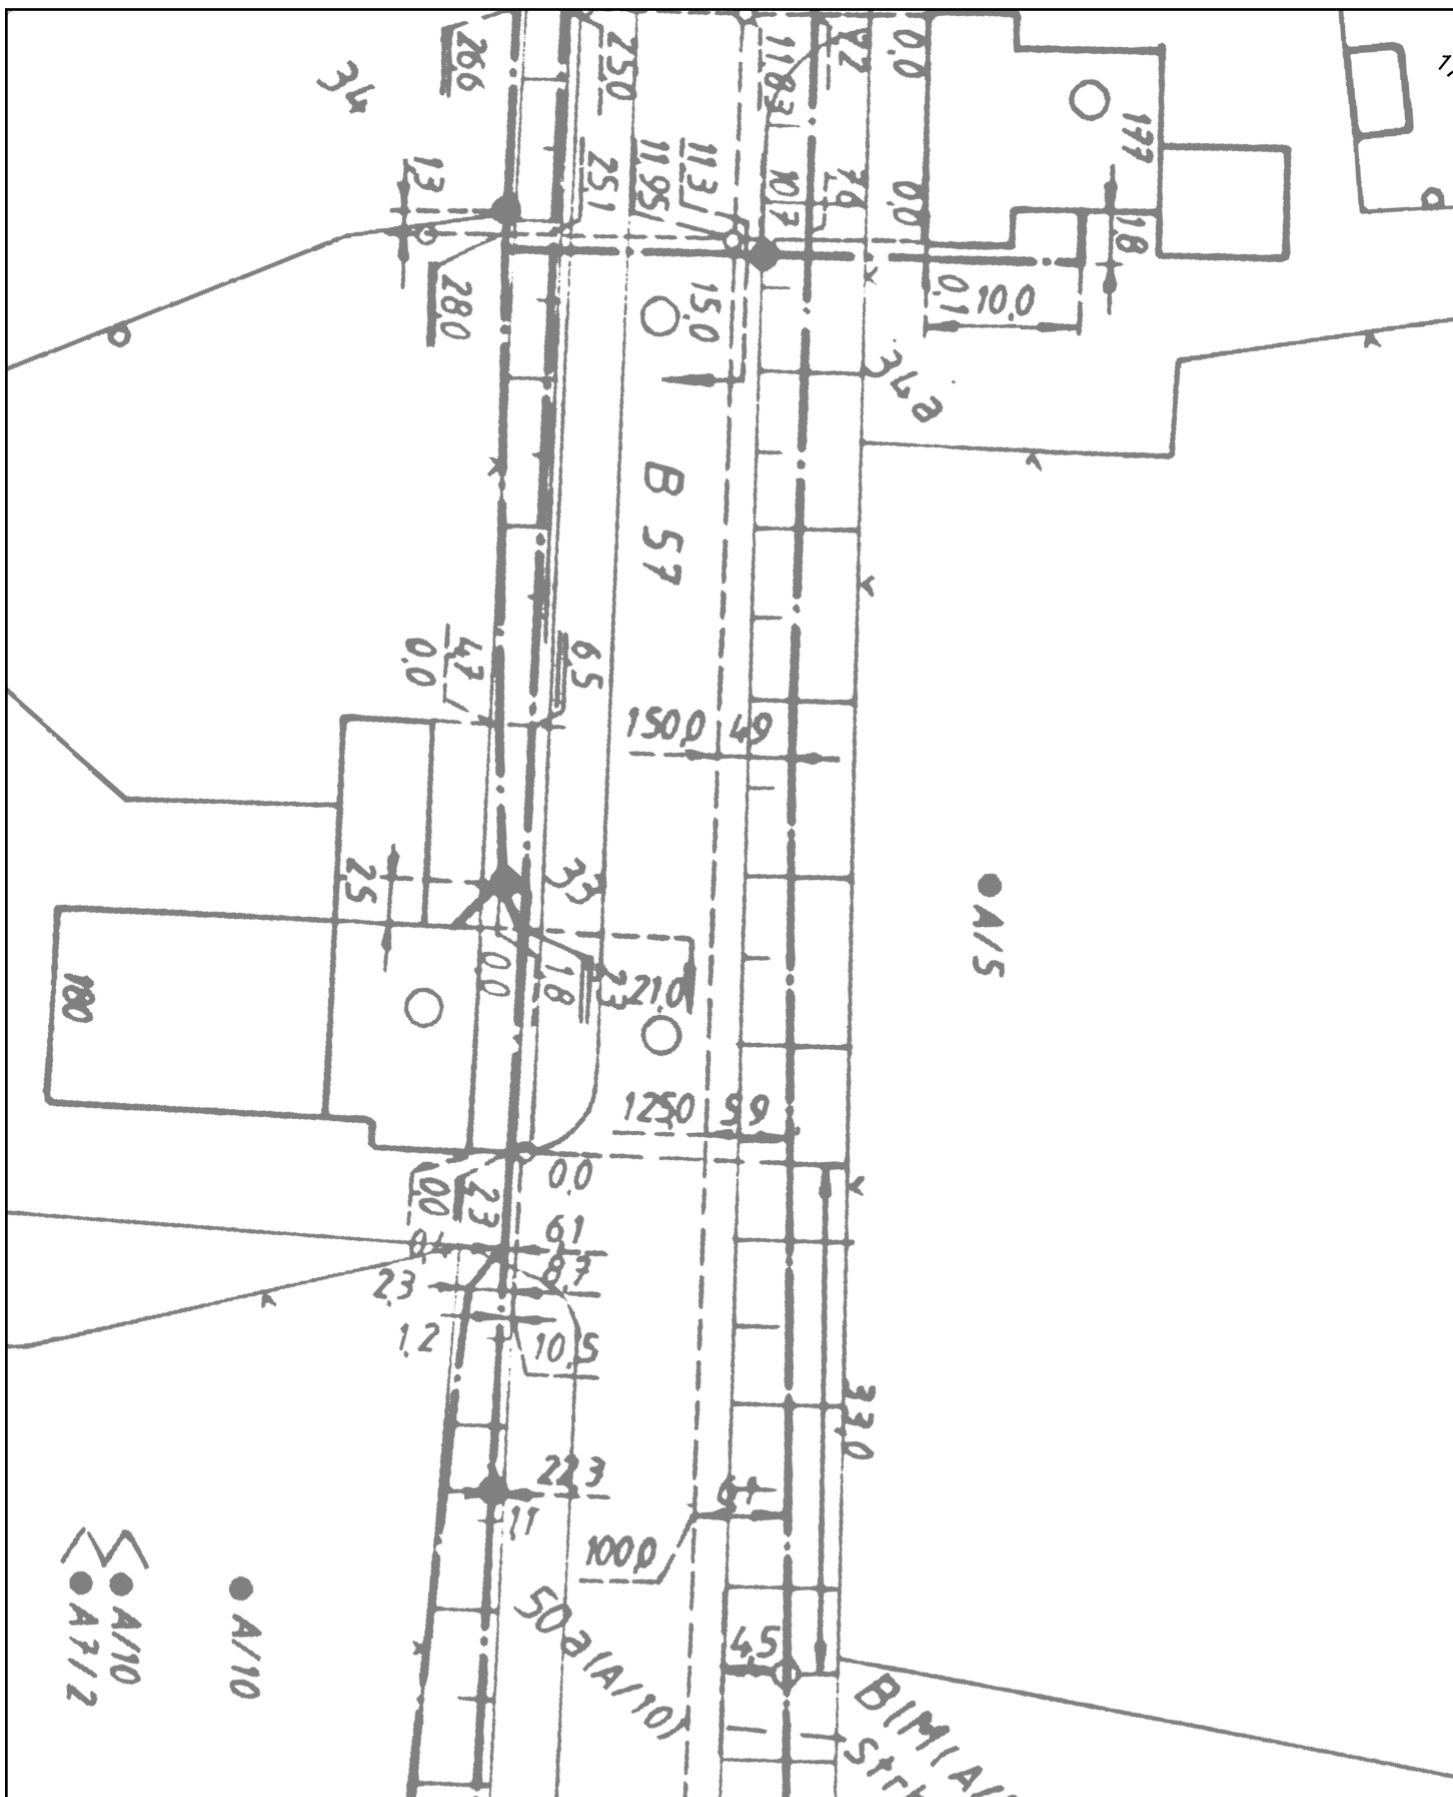

# Planauskunft (Zeichenerklärung siehe Kabelschutzanweisung)

Vorgangsnummer: 20251113\_1014\_V01

Rufnummer bei Kabelschäden: 0800 / 8888 719

Projekt-Titel: 48-5516;48-24-0020;B57 Alpen Xanten

Erstellungszeit: 13.11.2025 14:45:14 Gültig bis: 11.12.2025

Blatt:8


Einstiegsadresse: Alpen Xantener Str. 198 (46519)

Maßstab:  
1 : 500

Thema:  
Basiskarten VFW

Hinweis: Die angezeigten Informationen sind nur zur allgemeinen Referenz bestimmt. Hinsichtlich Lagegenauigkeit und Aktualität kann seitens Vodafone keine Garantie übernommen werden. Im Falle von Grabungen oder sonstiger Arbeiten ausserhalb der markierten Trassen dürfen Sie sich nicht ausschließlich auf diese Informationen verlassen. BEACHTEN SIE BITTE DIE KABELSCHUTZANWEISUNG



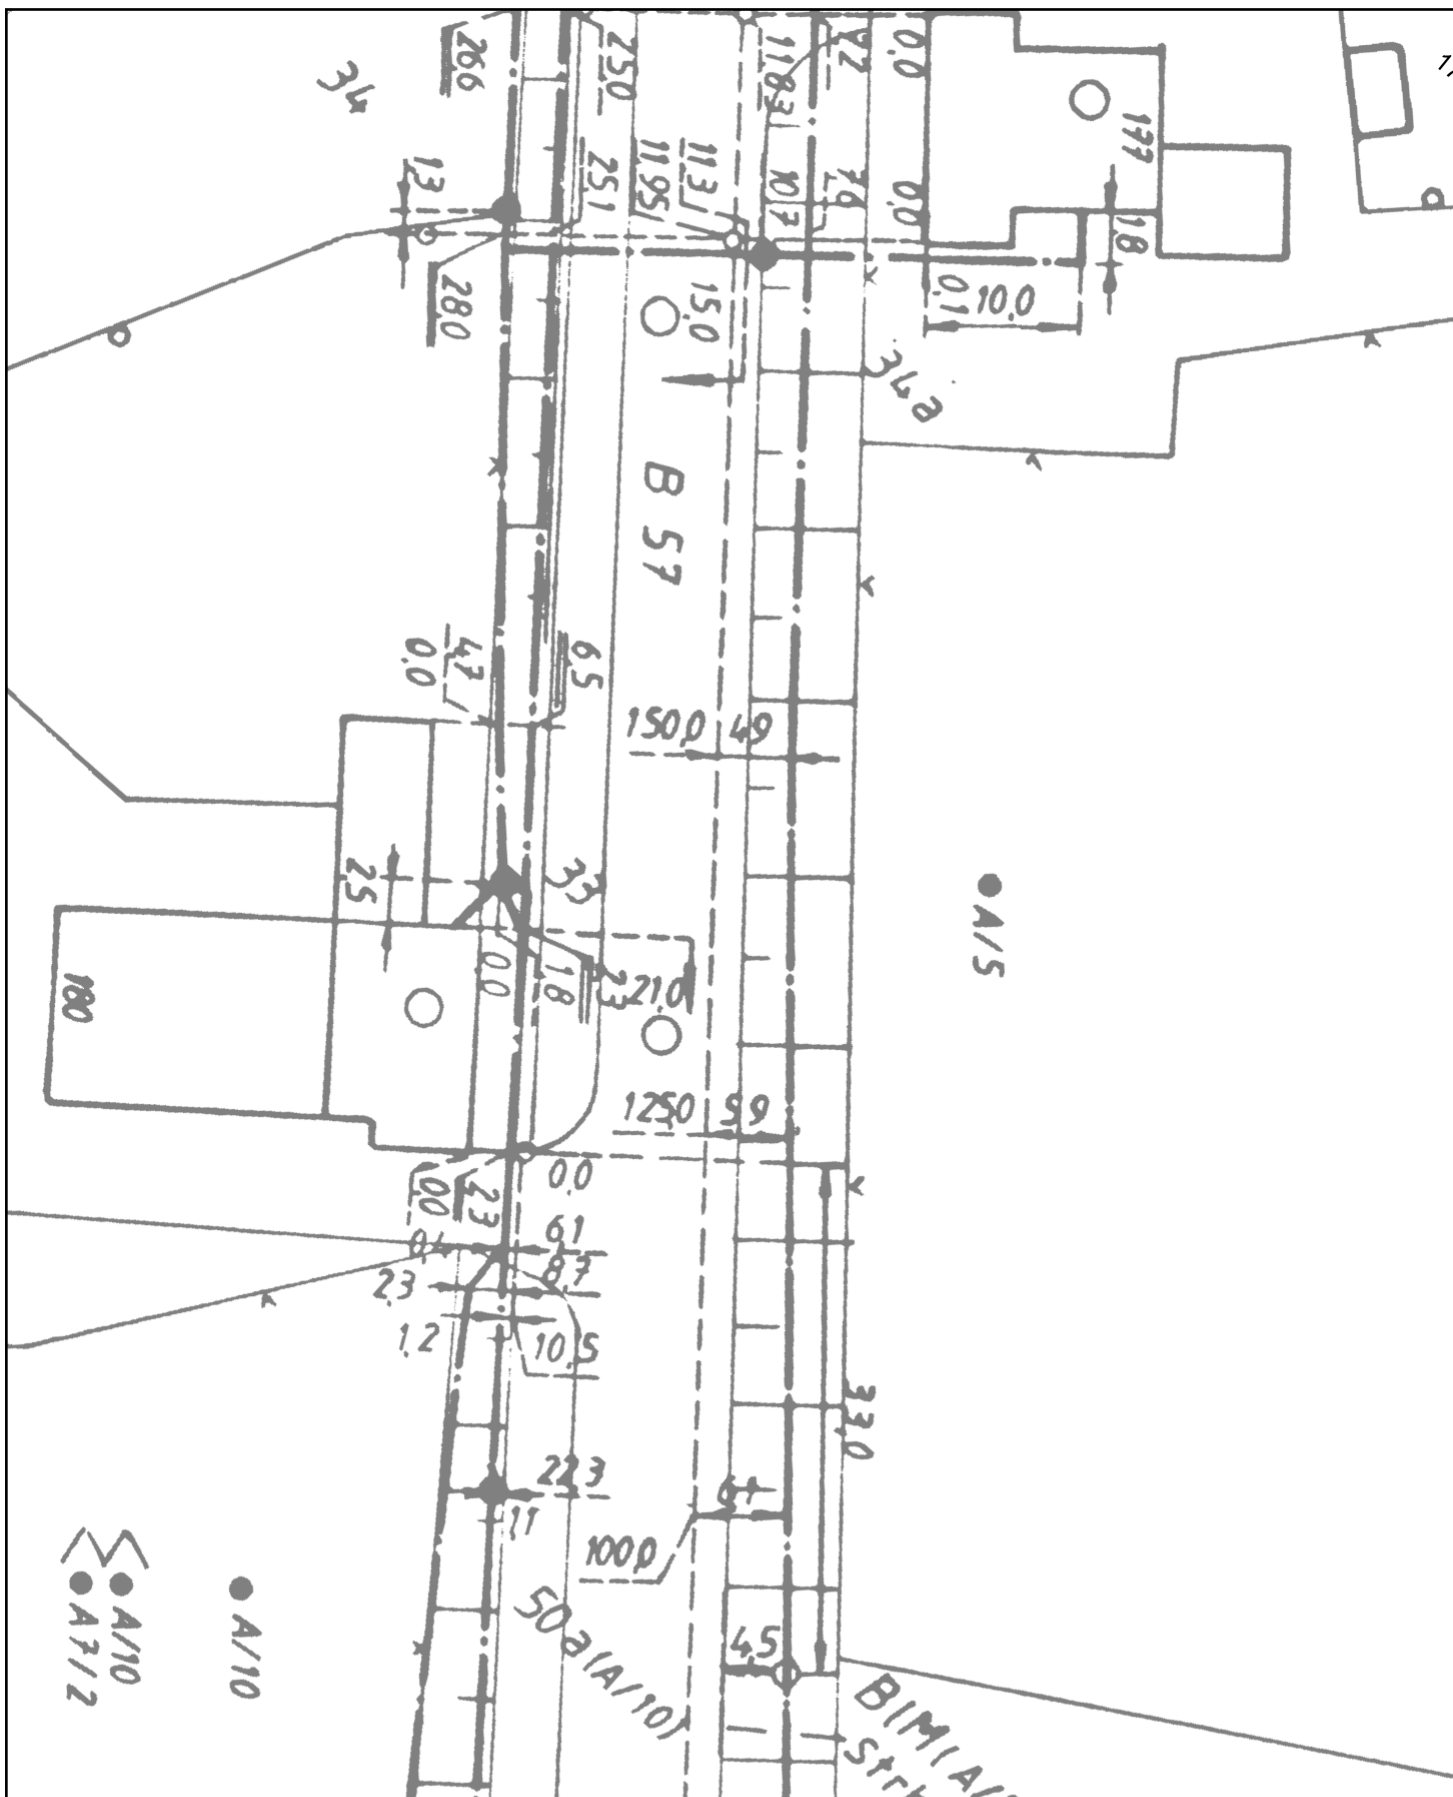

# Planauskunft (Zeichenerklärung siehe Kabelschutzanweisung)

Vorgangsnummer: 20251113\_1014\_V01

Rufnummer bei Kabelschäden: 0800 / 8888 719

Projekt-Titel: 48-5516;48-24-0020;B57 Alpen Xanten

Erstellungszeit: 13.11.2025 14:45:14 Gültig bis: 11.12.2025

Blatt:8

Einstiegsadresse: Alpen Xantener Str. 198 (46519)

Maßstab:  
1 : 500

Thema:  
Trassennetz VFW



Hinweis: Die angezeigten Informationen sind nur zur allgemeinen Referenz bestimmt. Hinsichtlich Lagegenauigkeit und Aktualität kann seitens Vodafone keine Garantie übernommen werden. Im Falle von Grabungen oder sonstiger Arbeiten ausserhalb der markierten Trassen dürfen Sie sich nicht ausschließlich auf diese Informationen verlassen. BEACHTEN SIE BITTE DIE KABELSCHUTZANWEISUNG






<b>Planauskunft</b> (Zeichenerklärung siehe Kabelschutzanweisung)		<b>Hinweis:</b> Die angezeigten Informationen sind nur zur allgemeinen Referenz bestimmt. Hinsichtlich Lagegenauigkeit und Aktualität kann seitens Vodafone keine Garantie übernommen werden. Im Falle von Grabungen oder sonstiger Arbeiten ausserhalb der markierten Trassen dürfen Sie sich nicht ausschließlich auf diese Informationen verlassen. <b>BEACHTEN SIE BITTE DIE KABELSCHUTZANWEISUNG</b>	
Vorgangsnummer: 20251113_1014_V01			
Rufnummer bei Kabelschäden: 0800 / 8888 719			
Projekt-Titel: 48-5516;48-24-0020;B57 Alpen Xanten			
Erstellungszeit: 13.11.2025 14:45:22		Gültig bis: 11.12.2025	Blatt:9
Einstiegsadresse: Alpen Xantener Str. 198 (46519)			
Maßstab: 1 : 500	Thema: Basiskarten VFDE		



<b>Planauskunft</b> (Zeichenerklärung siehe Kabelschutzanweisung)		<b>Hinweis:</b> Die angezeigten Informationen sind nur zur allgemeinen Referenz bestimmt. Hinsichtlich Lagegenauigkeit und Aktualität kann seitens Vodafone keine Garantie übernommen werden. Im Falle von Grabungen oder sonstiger Arbeiten ausserhalb der markierten Trassen dürfen Sie sich nicht ausschließlich auf diese Informationen verlassen. <b>BEACHTEN SIE BITTE DIE KABELSCHUTZANWEISUNG</b>			
Vorgangsnummer: 20251113_1014_V01					
Rufnummer bei Kabelschäden: 0800 / 8888 719					
Projekt-Titel: 48-5516;48-24-0020;B57 Alpen Xanten					
Erstellungszeit: 13.11.2025 14:45:22		Gültig bis: 11.12.2025		Blatt:9	
Einstiegsadresse: Alpen Xantener Str. 198 (46519)					
Maßstab: 1 : 500		Thema: Trassennetz VFDE			
					





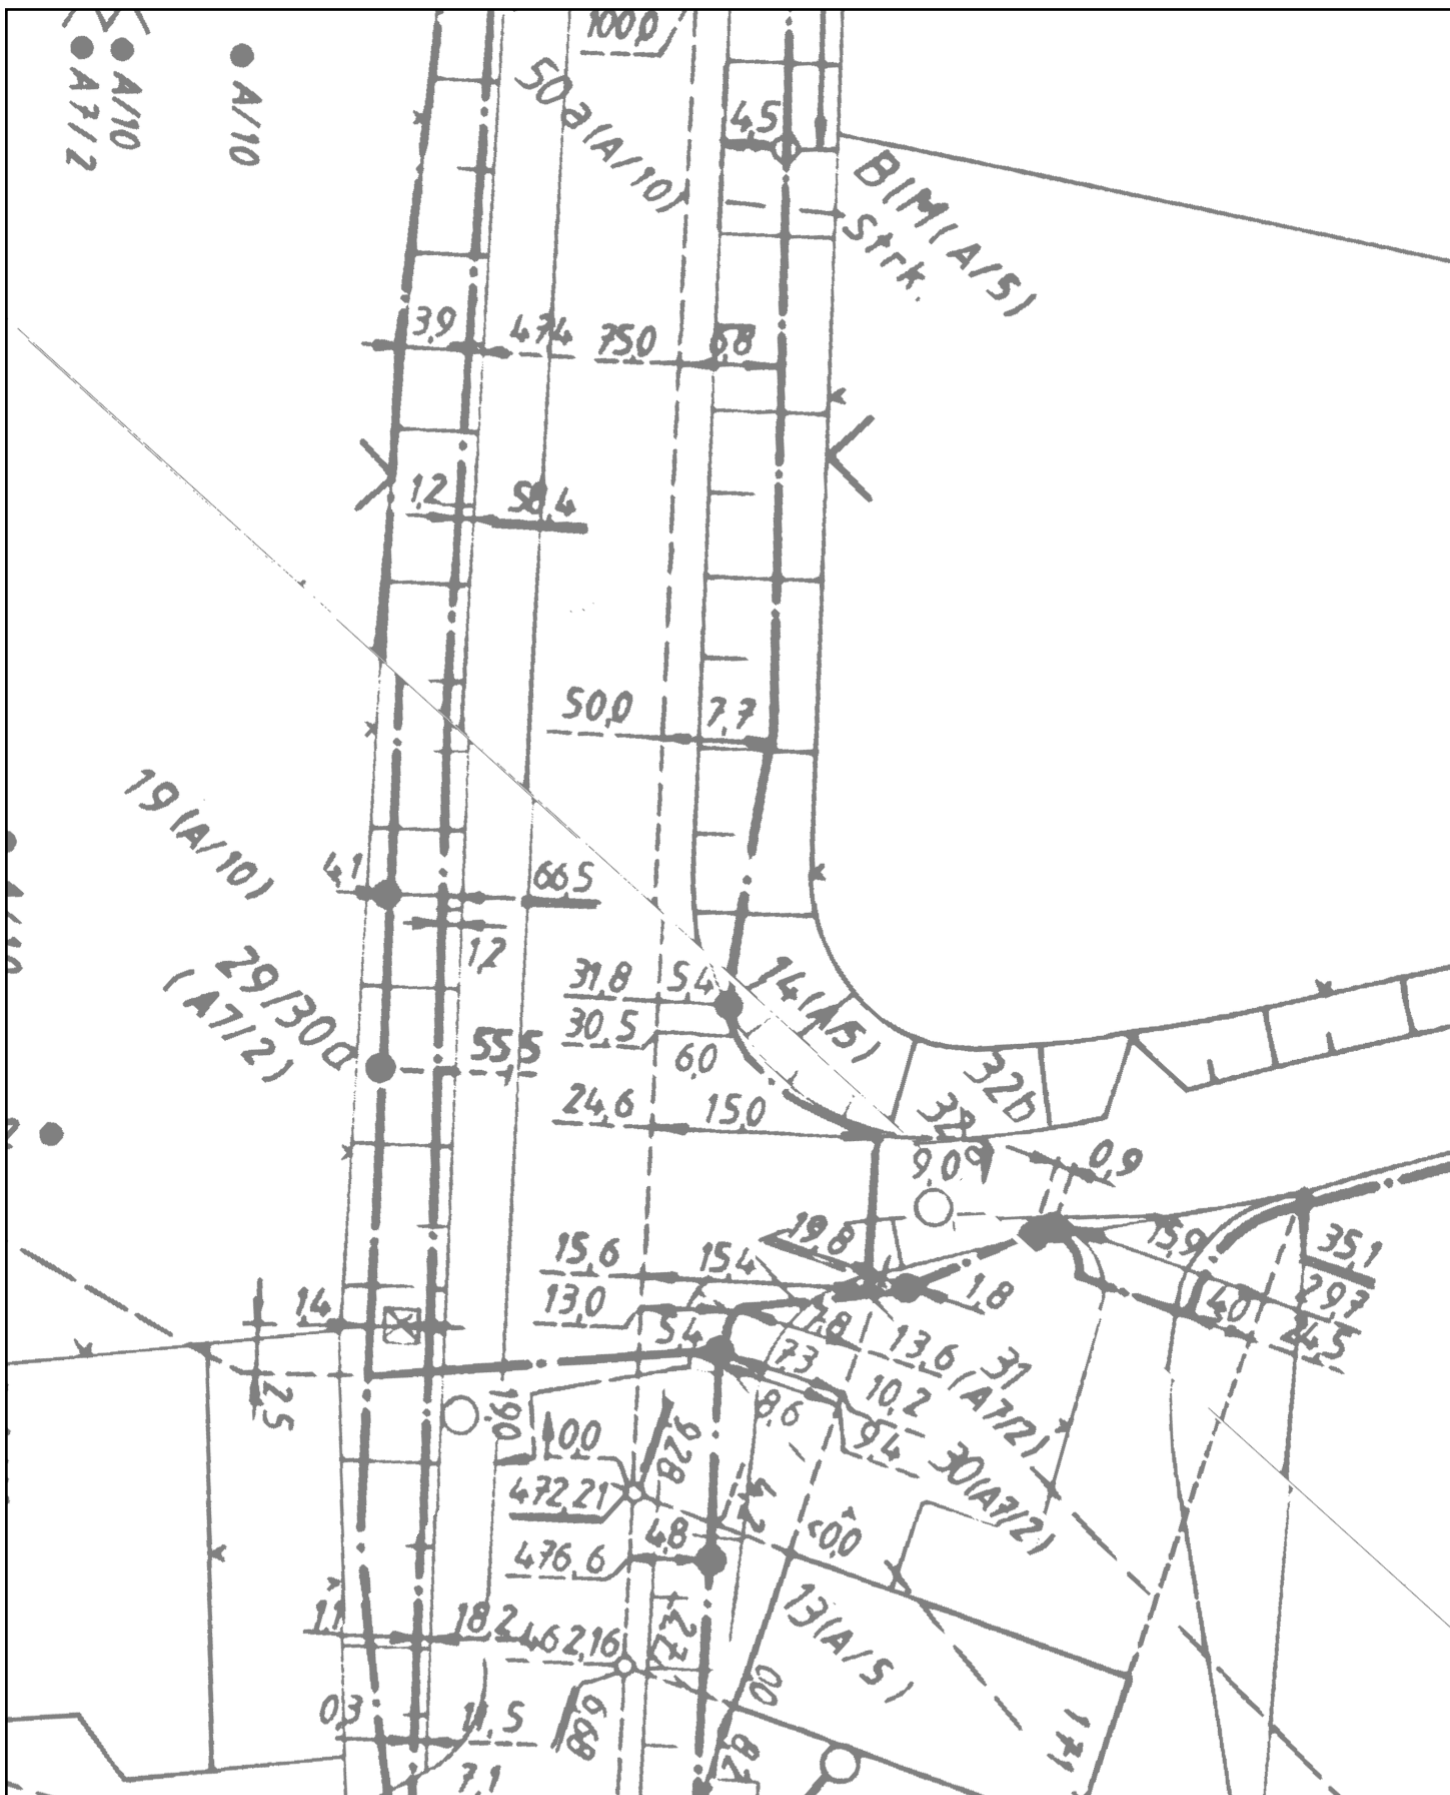

# Planauskunft (Zeichenerklärung siehe Kabelschutzanweisung)

Vorgangsnummer: 20251113\_1014\_V01

Rufnummer bei Kabelschäden: 0800 / 8888 719

Projekt-Titel: 48-5516;48-24-0020;B57 Alpen Xanten

Erstellungszeit: 13.11.2025 14:45:22 Gültig bis: 11.12.2025

Blatt:9


Einstiegsadresse: Alpen Xantener Str. 198 (46519)


Maßstab:  
1 : 500


Thema:  
Trassennetz VFW

Hinweis: Die angezeigten Informationen sind nur zur allgemeinen Referenz bestimmt. Hinsichtlich Lagegenauigkeit und Aktualität kann seitens Vodafone keine Garantie übernommen werden. Im Falle von Grabungen oder sonstiger Arbeiten ausserhalb der markierten Trassen dürfen Sie sich nicht ausschließlich auf diese Informationen verlassen. BEACHTEN SIE BITTE DIE KABELSCHUTZANWEISUNG



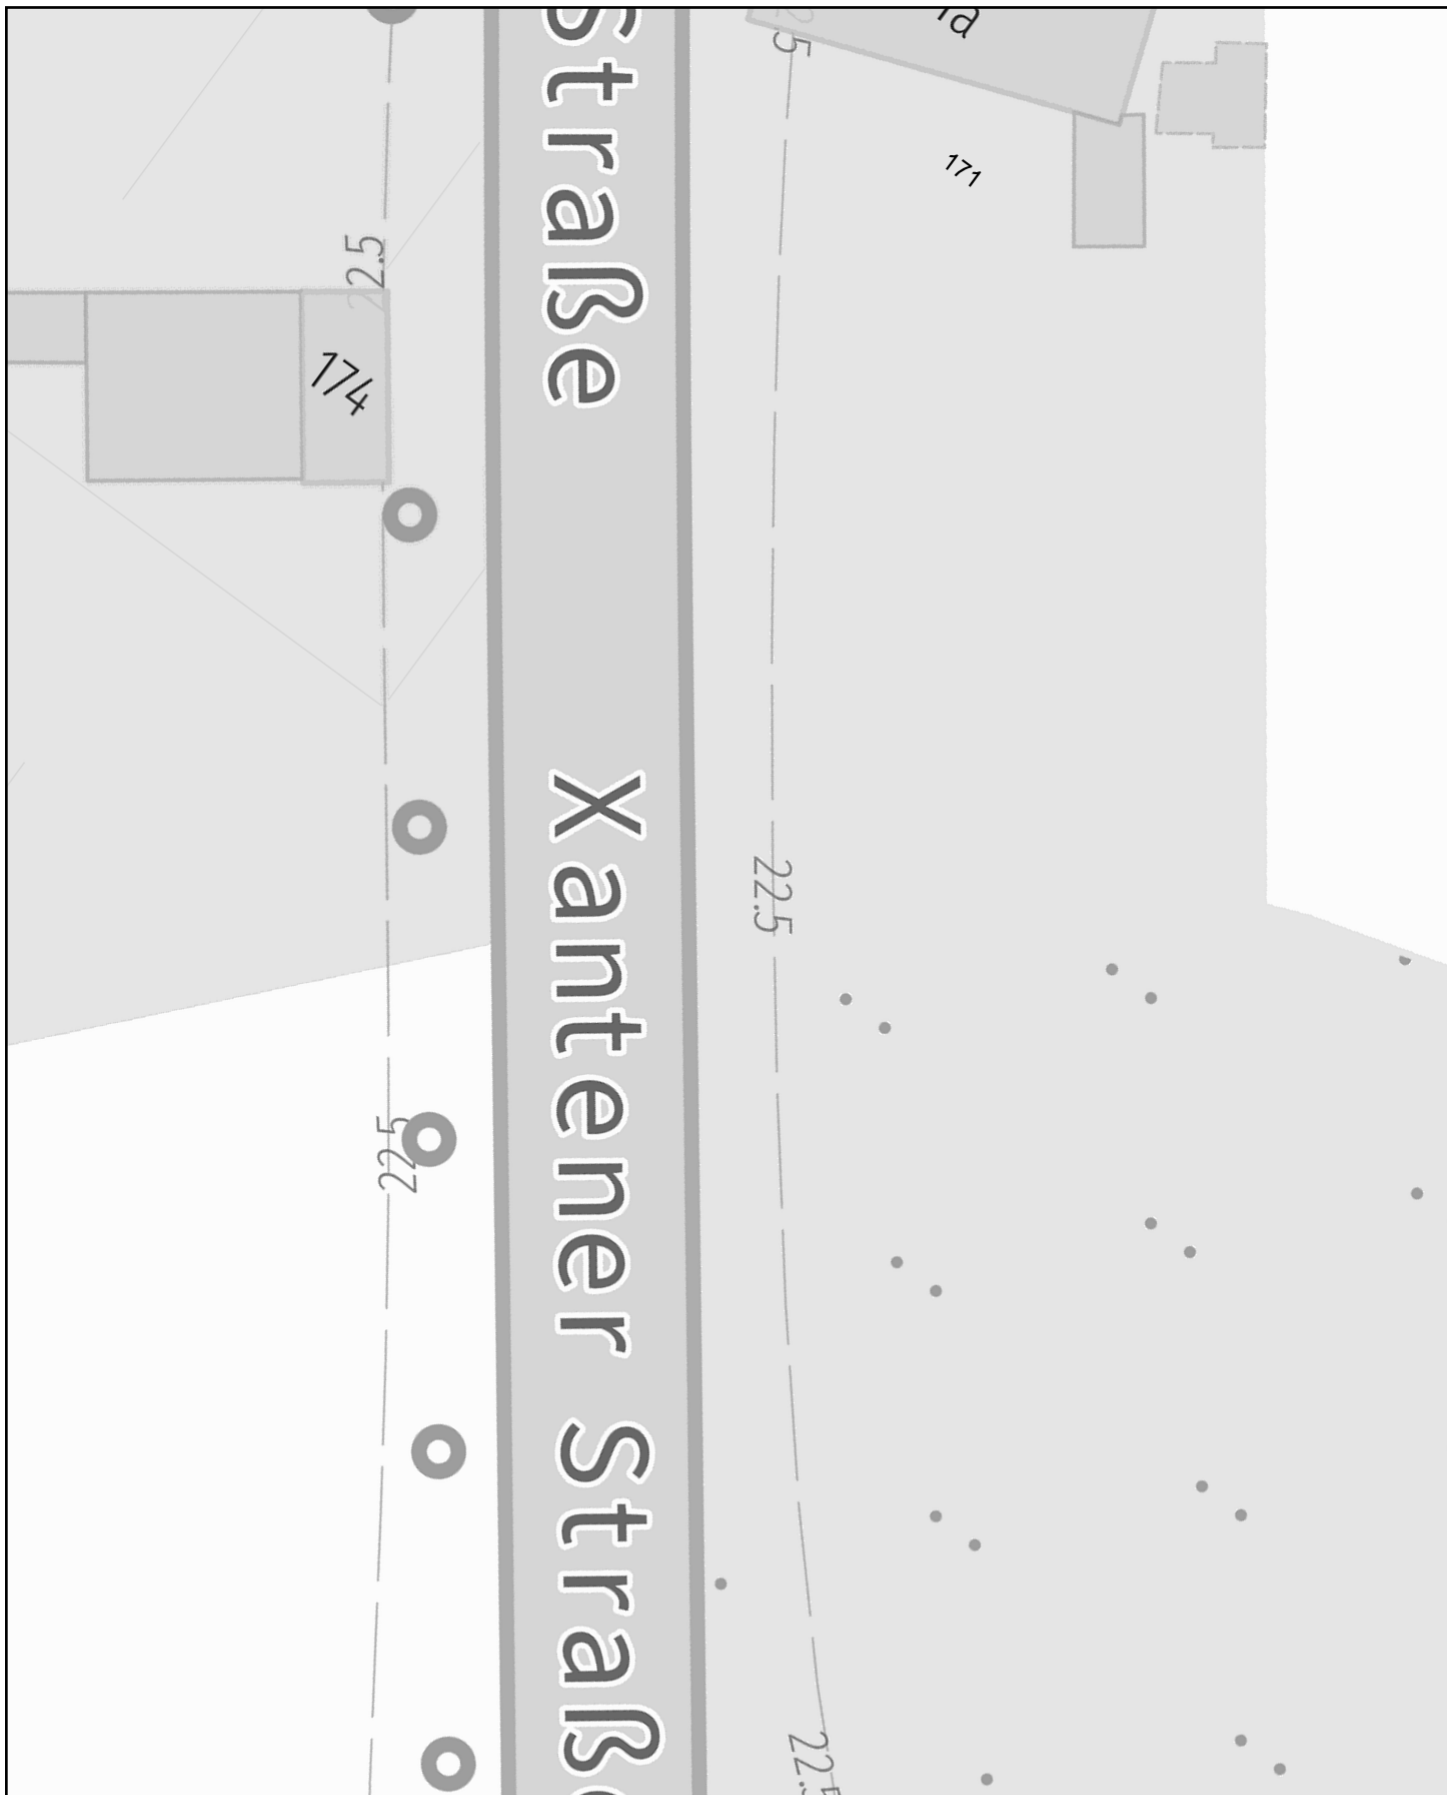

<b>Planauskunft</b> (Zeichenerklärung siehe Kabelschutzanweisung)			<p>Hinweis: Die angezeigten Informationen sind nur zur allgemeinen Referenz bestimmt. Hinsichtlich Lagegenauigkeit und Aktualität kann seitens Vodafone keine Garantie übernommen werden. Im Falle von Grabungen oder sonstiger Arbeiten ausserhalb der markierten Trassen dürfen Sie sich nicht ausschließlich auf diese Informationen verlassen. BEACHTEN SIE BITTE DIE KABELSCHUTZANWEISUNG</p>	
Vorgangsnummer: 20251113_1014_V01				
Rufnummer bei Kabelschäden: 0800 / 8888 719				
Projekt-Titel: 48-5516;48-24-0020;B57 Alpen Xanten				
Erstellungszeit: 13.11.2025 14:45:29		Gültig bis: 11.12.2025	Blatt: 10	
Einstiegsadresse: Alpen Xantener Str. 198 (46519)				
Maßstab: 1 : 500		Thema: Basiskarten VFDE		

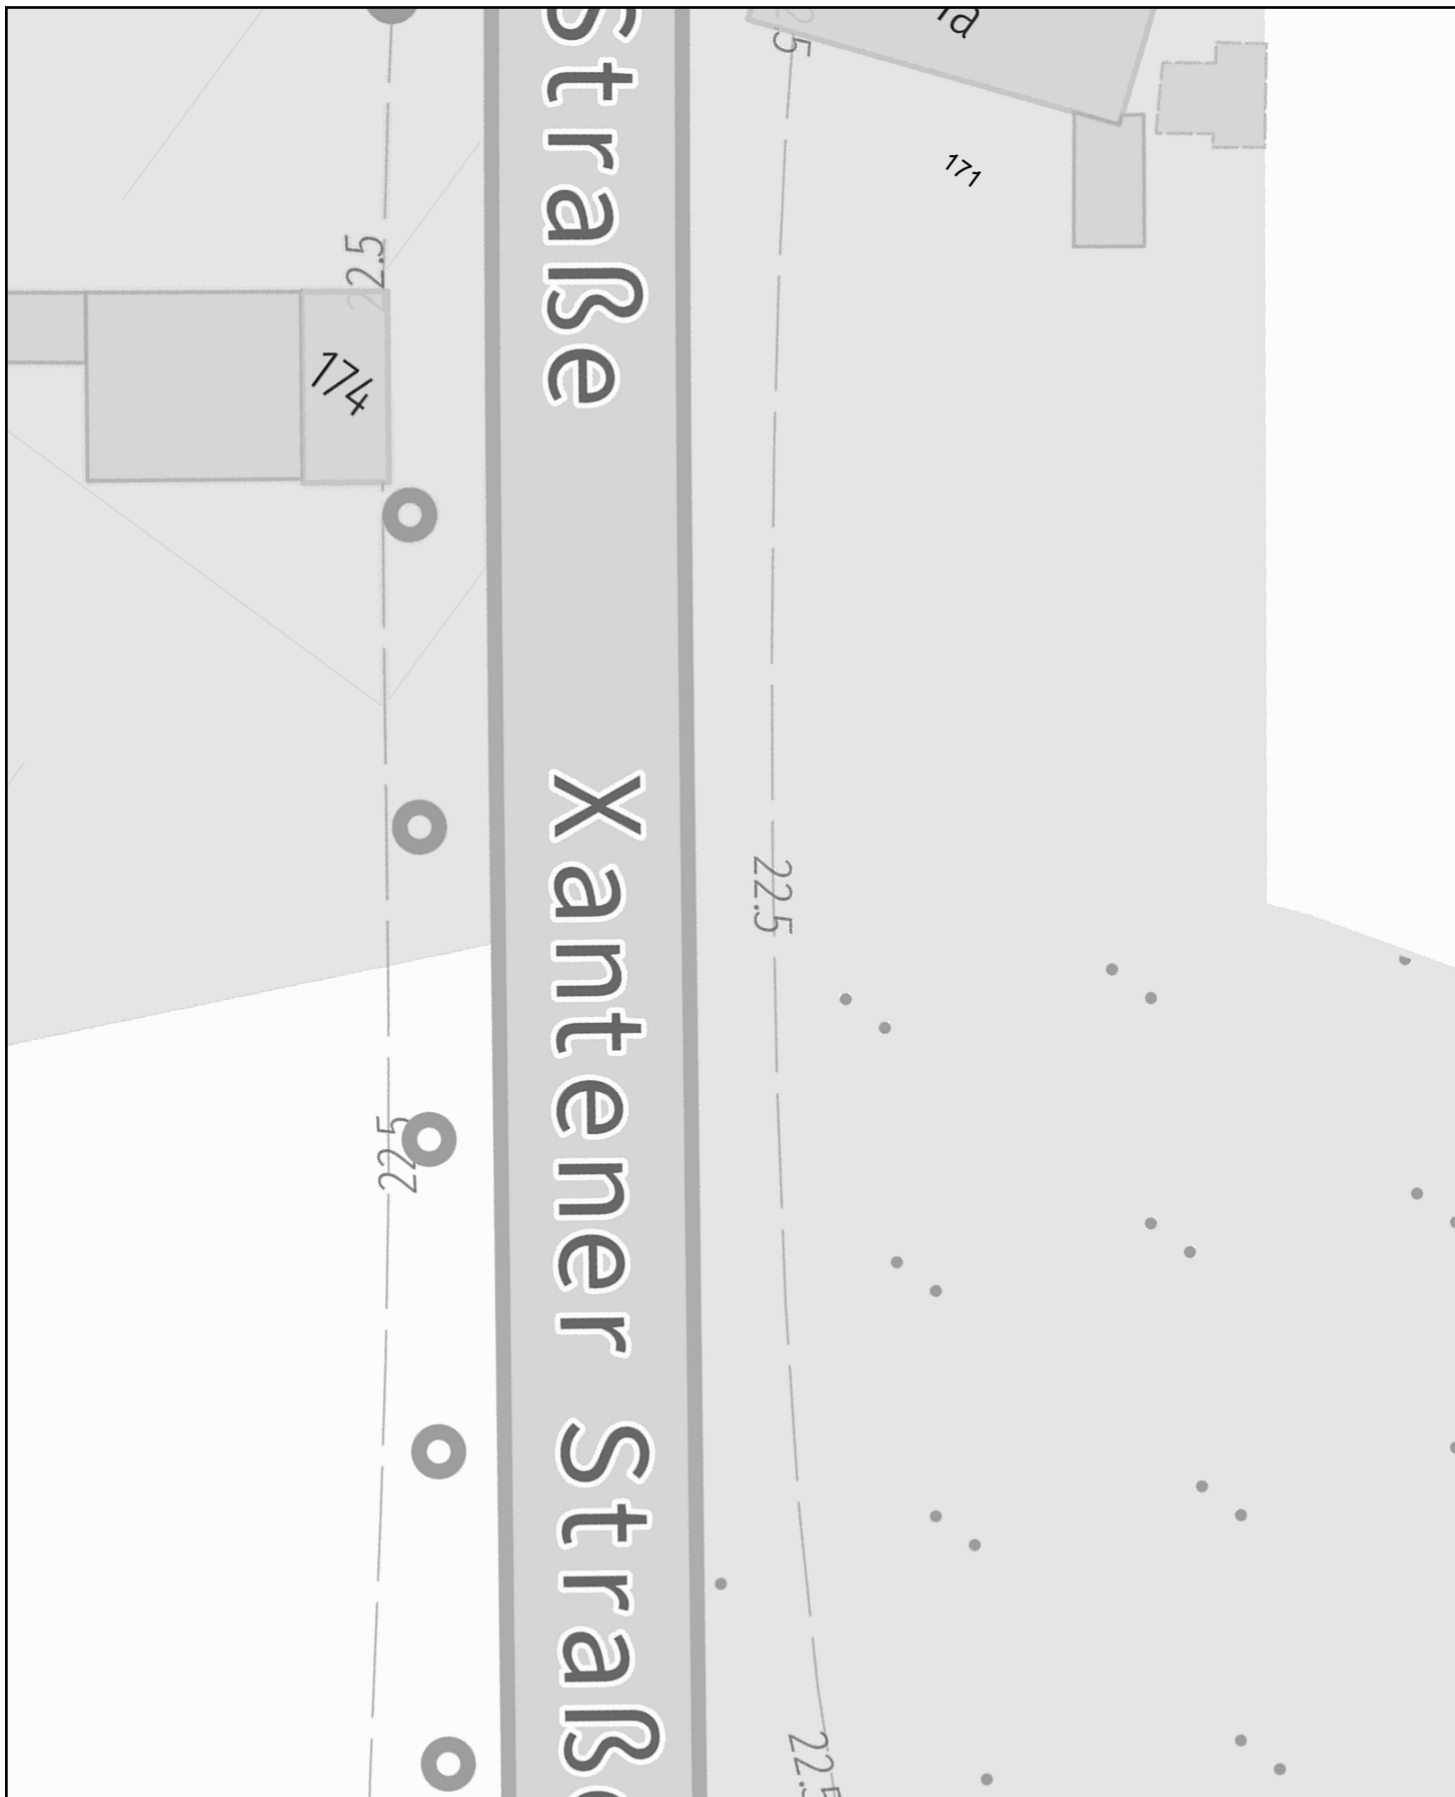

**Planauskunft** (Zeichenerklärung siehe Kabelschutzanweisung)

Vorgangsnummer: 20251113\_1014\_V01

Rufnummer bei Kabelschäden: 0800 / 8888 719

Projekt-Titel: 48-5516;48-24-0020;B57 Alpen Xanten

Erstellungszeit: 13.11.2025 14:45:29 Gültig bis: 11.12.2025


Einstiegsadresse: Alpen Xantener Str. 198 (46519)

Maßstab: 1 : 500 Thema: Trassennetz VFDE

Hinweis: Die angezeigten Informationen sind nur zur allgemeinen Referenz bestimmt. Hinsichtlich Lagegenauigkeit und Aktualität kann seitens Vodafone keine Garantie übernommen werden. Im Falle von Grabungen oder sonstiger Arbeiten ausserhalb der markierten Trassen dürfen Sie sich nicht ausschließlich auf diese Informationen verlassen. BEACHTEN SIE BITTE DIE KABELSCHUTZANWEISUNG

Blatt: 10



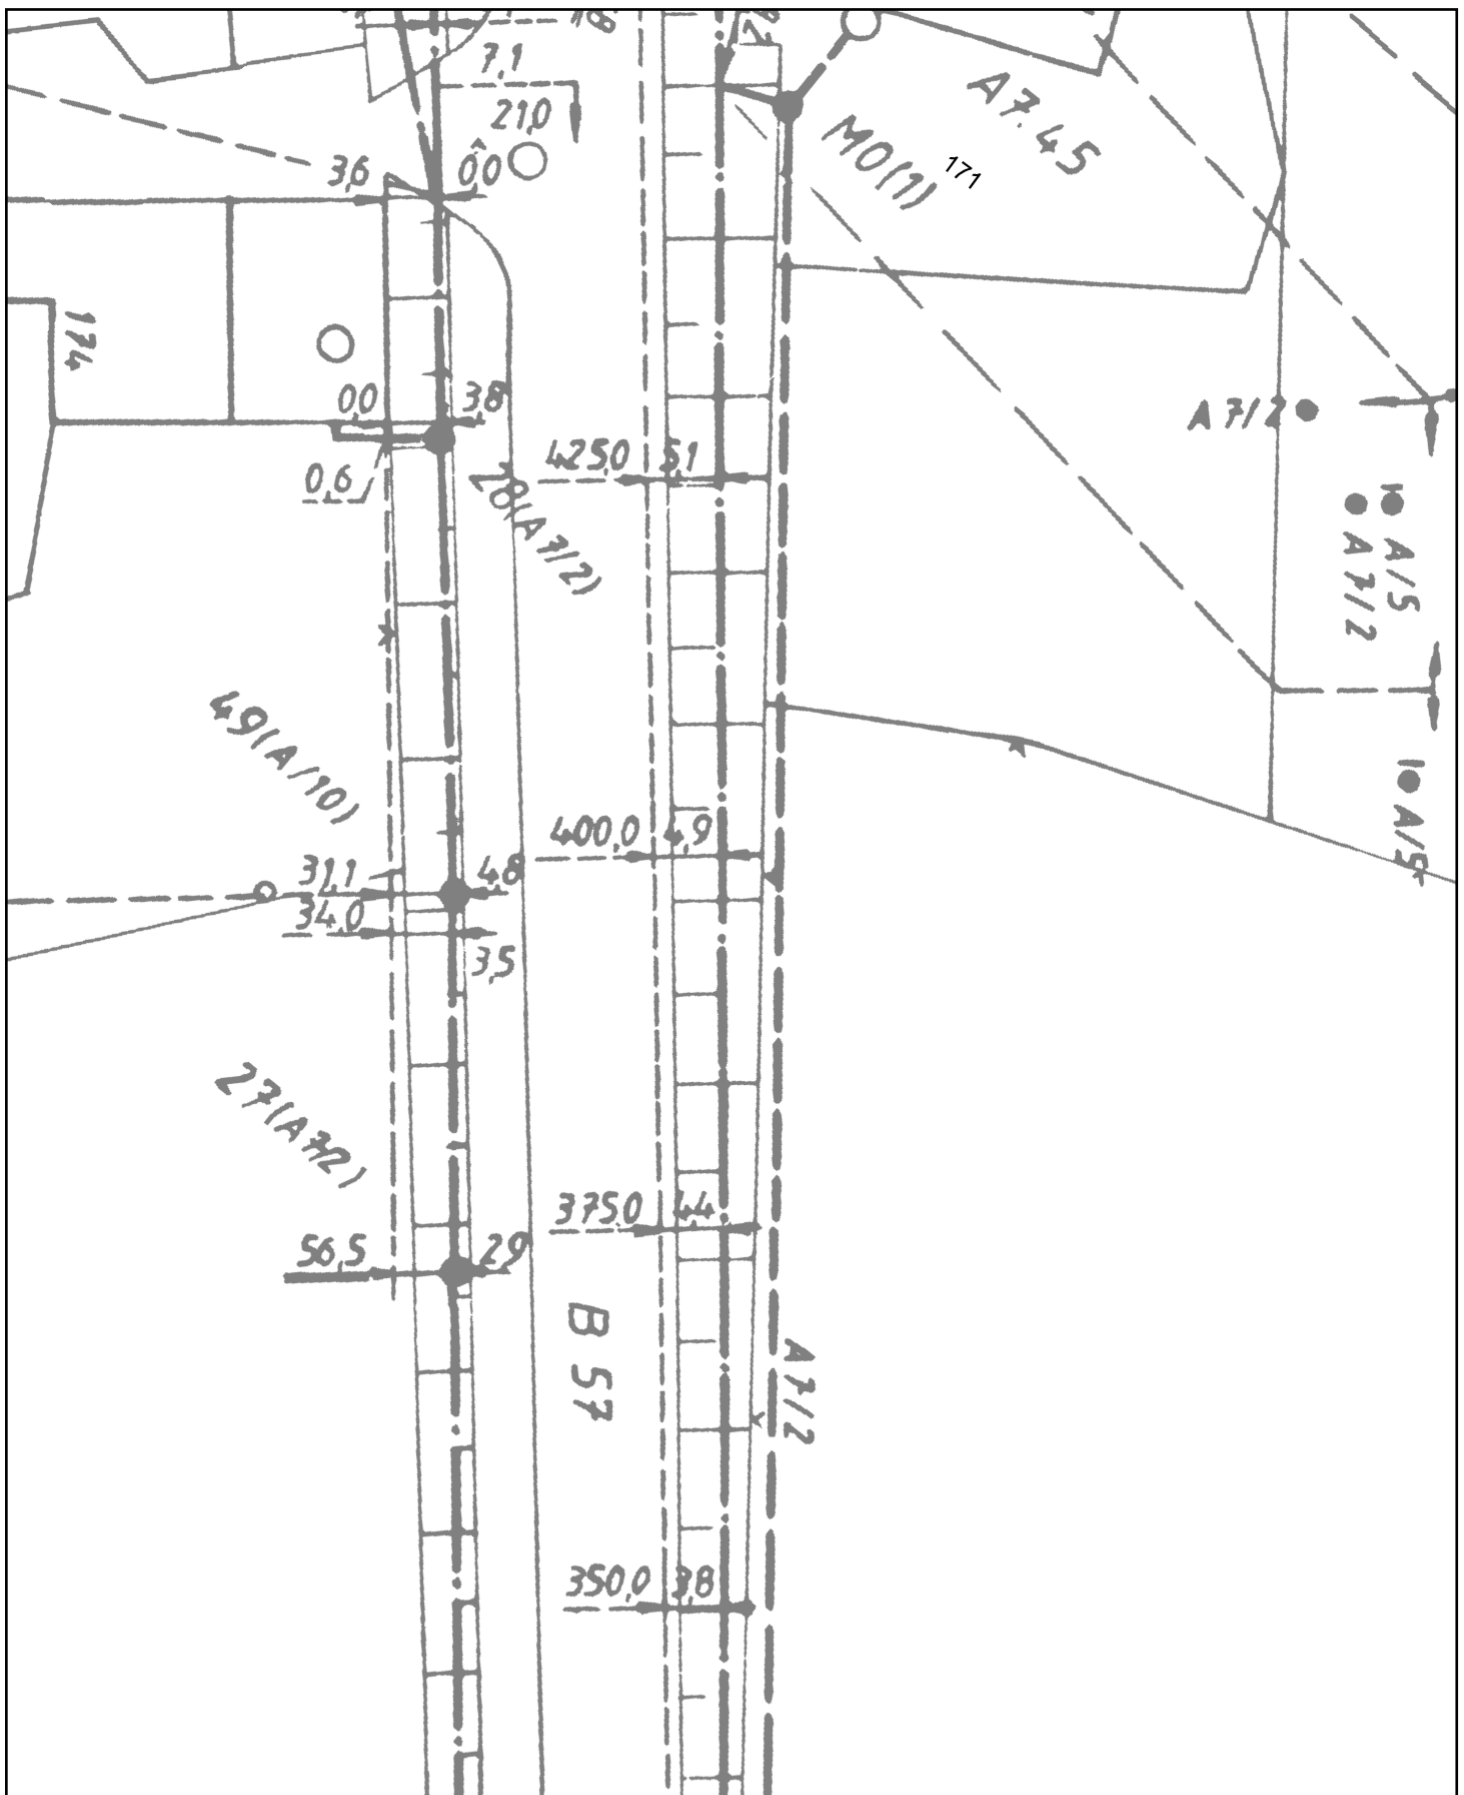

# Planauskunft (Zeichenerklärung siehe Kabelschutzanweisung)

Vorgangsnummer: 20251113\_1014\_V01

Rufnummer bei Kabelschäden: 0800 / 8888 719

Projekt-Titel: 48-5516;48-24-0020;B57 Alpen Xanten

Erstellungszeit: 13.11.2025 14:45:30 Gültig bis: 11.12.2025

Blatt: 10

Einstiegsadresse: Alpen Xantener Str. 198 (46519)

Maßstab: 1 : 500  
Thema: Basiskarten VFW

Hinweis: Die angezeigten Informationen sind nur zur allgemeinen Referenz bestimmt. Hinsichtlich Lagegenauigkeit und Aktualität kann seitens Vodafone keine Garantie übernommen werden. Im Falle von Grabungen oder sonstiger Arbeiten ausserhalb der markierten Trassen dürfen Sie sich nicht ausschließlich auf diese Informationen verlassen. BEACHTEN SIE BITTE DIE KABELSCHUTZANWEISUNG










<b>Planauskunft</b> (Zeichenerklärung siehe Kabelschutzanweisung)			Hinweis: Die angezeigten Informationen sind nur zur allgemeinen Referenz bestimmt. Hinsichtlich Lagegenauigkeit und Aktualität kann seitens Vodafone keine Garantie übernommen werden. Im Falle von Grabungen oder sonstiger Arbeiten ausserhalb der markierten Trassen dürfen Sie sich nicht ausschließlich auf diese Informationen verlassen. BEACHTEN SIE BITTE DIE KABELSCHUTZANWEISUNG
Vorgangsnummer: 20251113_1014_V01			
Rufnummer bei Kabelschäden: 0800 / 8888 719			
Projekt-Titel: 48-5516;48-24-0020;B57 Alpen Xanten			
Erstellungszeit: 13.11.2025 14:45:37		Gültig bis: 11.12.2025	Blatt: 11
Einstiegsadresse: Alpen Xantener Str. 198 (46519)			
Maßstab: 1 : 500	Thema: Basiskarten VFDE		



<b>Planauskunft</b> (Zeichenerklärung siehe Kabelschutzanweisung)		<p>Hinweis: Die angezeigten Informationen sind nur zur allgemeinen Referenz bestimmt. Hinsichtlich Lagegenauigkeit und Aktualität kann seitens Vodafone keine Garantie übernommen werden. Im Falle von Grabungen oder sonstiger Arbeiten ausserhalb der markierten Trassen dürfen Sie sich nicht ausschließlich auf diese Informationen verlassen. BEACHTEN SIE BITTE DIE KABELSCHUTZANWEISUNG</p>			
Vorgangsnummer: 20251113_1014_V01					
Rufnummer bei Kabelschäden: 0800 / 8888 719					
Projekt-Titel: 48-5516;48-24-0020;B57 Alpen Xanten					
Erstellungszeit: 13.11.2025 14:45:37		Gültig bis: 11.12.2025		Blatt: 11	
Einstiegsadresse: Alpen Xantener Str. 198 (46519)					
Maßstab: 1 : 500		Thema: Trassennetz VFDE			
					



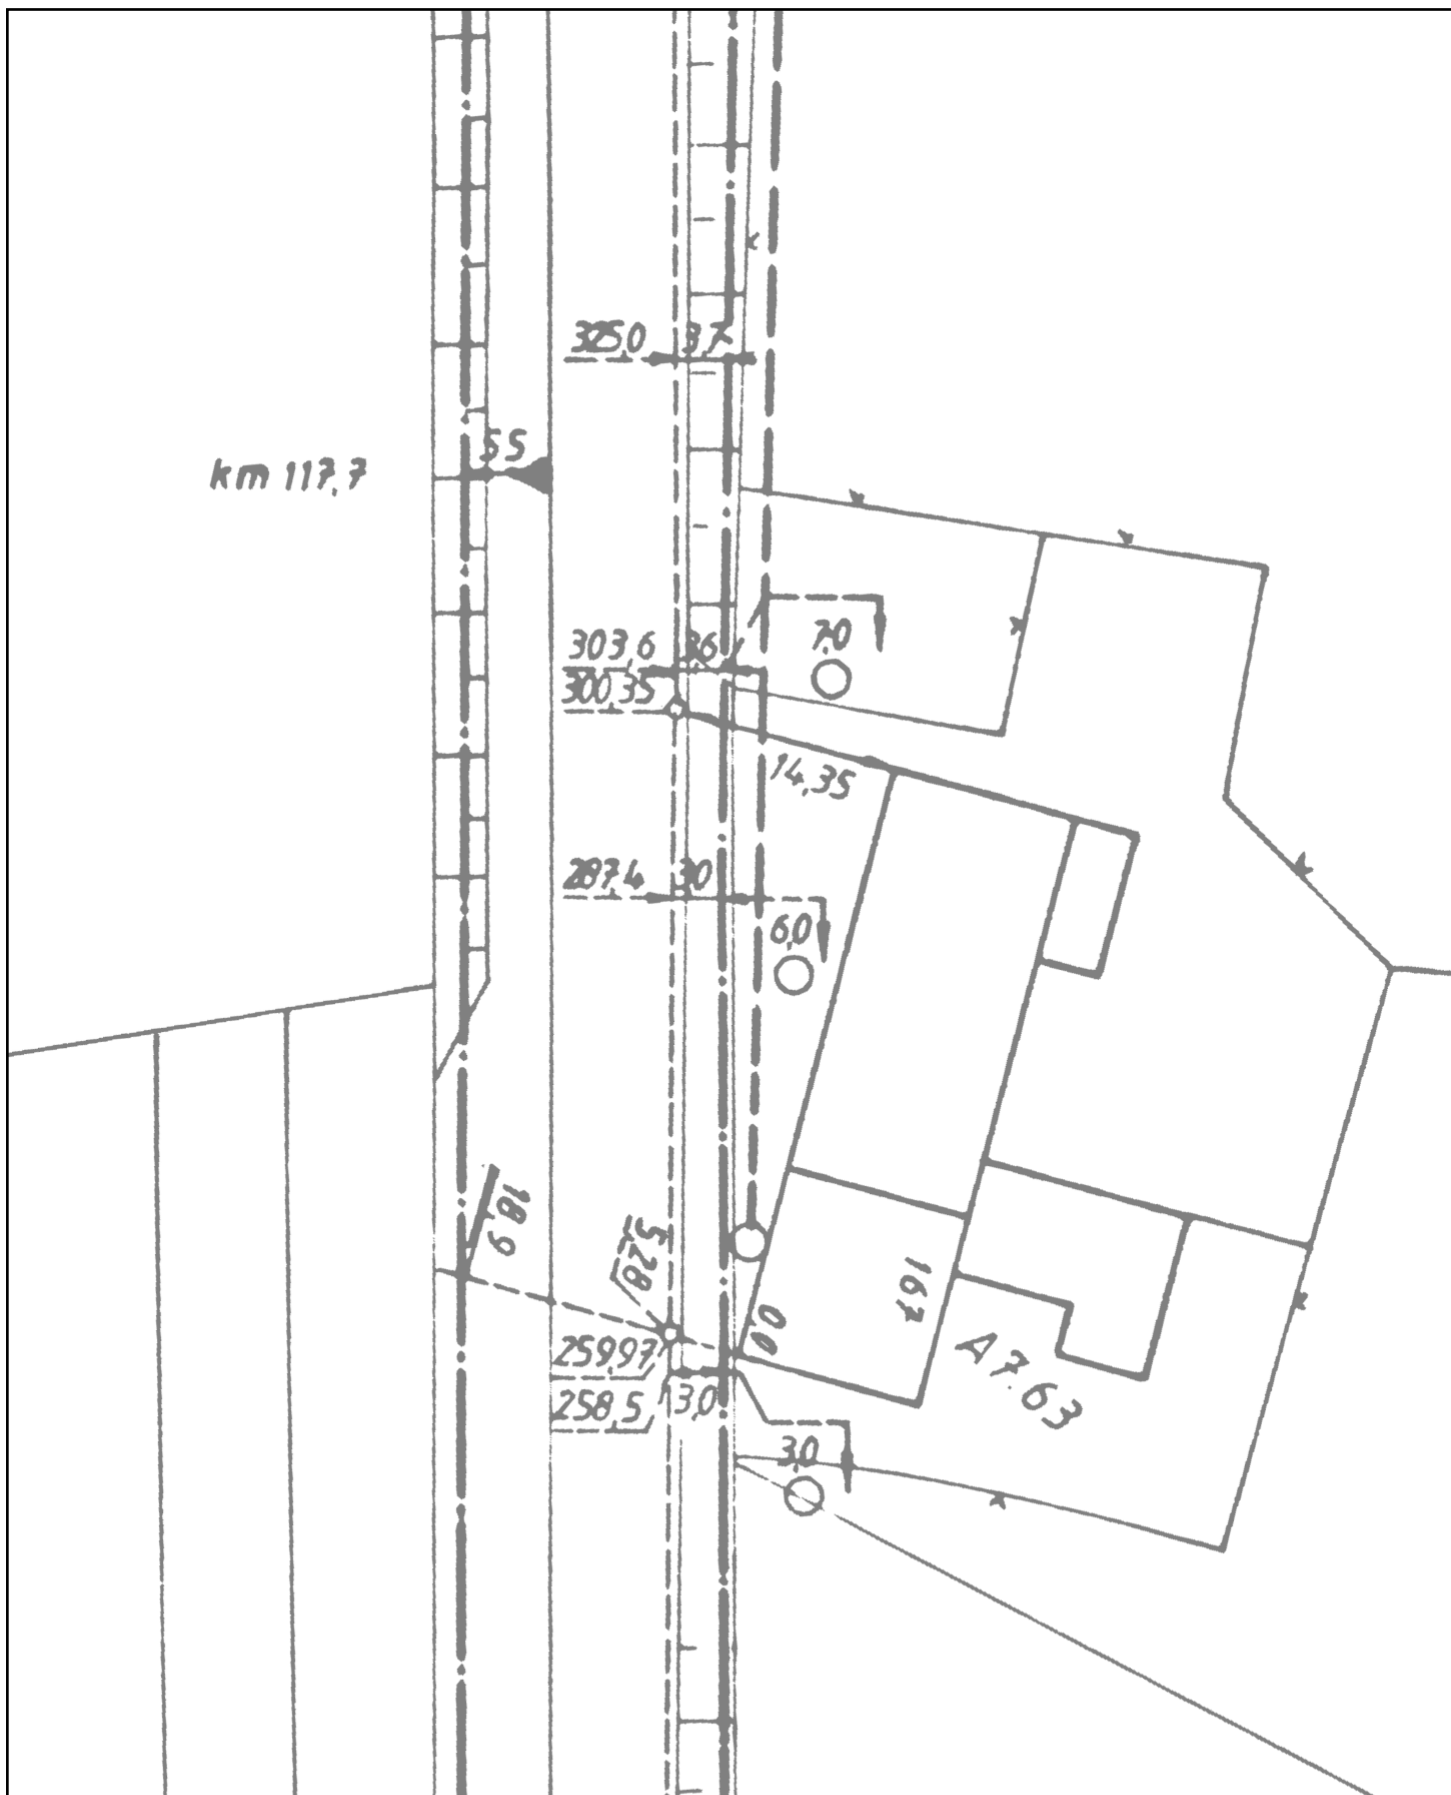

# Planauskunft (Zeichenerklärung siehe Kabelschutzanweisung)

Vorgangsnummer: 20251113\_1014\_V01

Rufnummer bei Kabelschäden: 0800 / 8888 719

Projekt-Titel: 48-5516;48-24-0020;B57 Alpen Xanten

Erstellungszeit: 13.11.2025 14:45:37 Gültig bis: 11.12.2025

Blatt:11


Einstiegsadresse: Alpen Xantener Str. 198 (46519)

Maßstab:  
1 : 500

Thema:  
Basiskarten VFW

Hinweis: Die angezeigten Informationen sind nur zur allgemeinen Referenz bestimmt. Hinsichtlich Lagegenauigkeit und Aktualität kann seitens Vodafone keine Garantie übernommen werden. Im Falle von Grabungen oder sonstiger Arbeiten ausserhalb der markierten Trassen dürfen Sie sich nicht ausschließlich auf diese Informationen verlassen. BEACHTEN SIE BITTE DIE KABELSCHUTZANWEISUNG



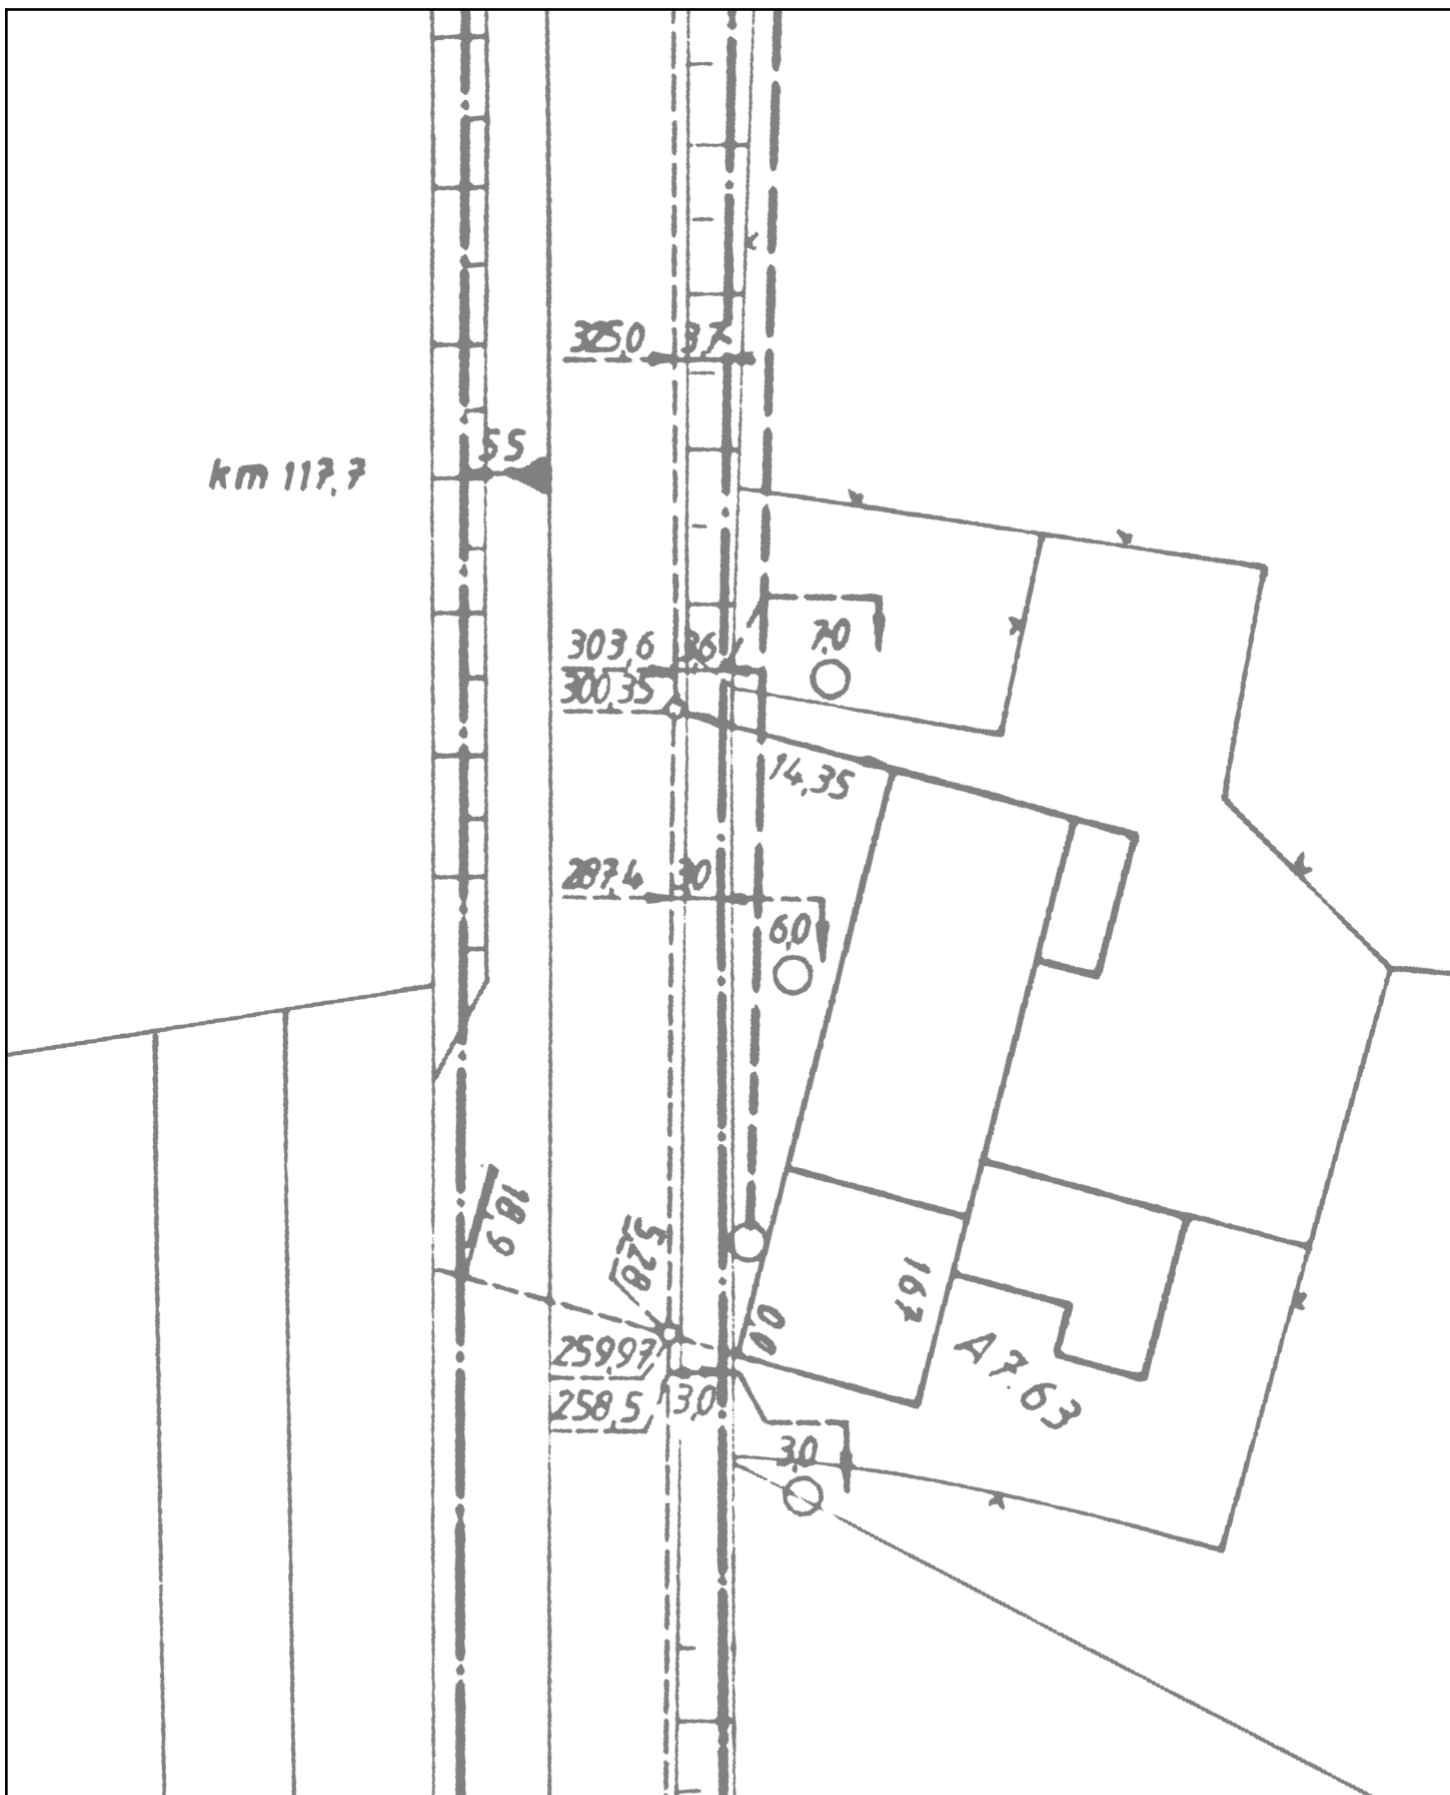

# Planauskunft (Zeichenerklärung siehe Kabelschutzanweisung)

Vorgangsnummer: 20251113\_1014\_V01

Rufnummer bei Kabelschäden: 0800 / 8888 719

Projekt-Titel: 48-5516;48-24-0020;B57 Alpen Xanten

Erstellungszeit: 13.11.2025 14:45:37 Gültig bis: 11.12.2025

Blatt: 11

Einstiegsadresse: Alpen Xantener Str. 198 (46519)

Maßstab:  
1 : 500

Thema:  
Trassennetz VFW

Hinweis: Die angezeigten Informationen sind nur zur allgemeinen Referenz bestimmt. Hinsichtlich Lagegenauigkeit und Aktualität kann seitens Vodafone keine Garantie übernommen werden. Im Falle von Grabungen oder sonstiger Arbeiten ausserhalb der markierten Trassen dürfen Sie sich nicht ausschließlich auf diese Informationen verlassen. BEACHTEN SIE BITTE DIE KABELSCHUTZANWEISUNG



# Xantener Straße

22.5

22.5

## Planauskunft (Zeichenerklärung siehe Kabelschutzanweisung)

Vorgangsnummer: 20251113\_1014\_V01

Rufnummer bei Kabelschäden: 0800 / 8888 719

Projekt-Titel: 48-5516;48-24-0020;B57 Alpen Xanten

Erstellungszeit: 13.11.2025 14:45:43      Gültig bis: 11.12.2025

Blatt: 12

Einstiegsadresse: Alpen Xantener Str. 198 (46519)

Maßstab:

1 : 500

Thema:

Basiskarten VFDE

Hinweis: Die angezeigten Informationen sind nur zur allgemeinen Referenz bestimmt. Hinsichtlich Lagegenauigkeit und Aktualität kann seitens Vodafone keine Garantie übernommen werden. Im Falle von Grabungen oder sonstiger Arbeiten ausserhalb der markierten Trassen dürfen Sie sich nicht ausschließlich auf diese Informationen verlassen. BEACHTEN SIE BITTE DIE KABELSCHUTZANWEISUNG



# Xantener Straße

22.5

22.5

## Planauskunft (Zeichenerklärung siehe Kabelschutzanweisung)

Vorgangsnummer: 20251113\_1014\_V01

Rufnummer bei Kabelschäden: 0800 / 8888 719

Projekt-Titel: 48-5516;48-24-0020;B57 Alpen Xanten

Erstellungszeit: 13.11.2025 14:45:43      Gültig bis: 11.12.2025

Blatt: 12

Einstiegsadresse: Alpen Xantener Str. 198 (46519)

Maßstab:


1 : 500

Thema:

Trassennetz VFDE

Hinweis: Die angezeigten Informationen sind nur zur allgemeinen Referenz bestimmt. Hinsichtlich Lagegenauigkeit und Aktualität kann seitens Vodafone keine Garantie übernommen werden. Im Falle von Grabungen oder sonstiger Arbeiten ausserhalb der markierten Trassen dürfen Sie sich nicht ausschließlich auf diese Informationen verlassen. BEACHTEN SIE BITTE DIE KABELSCHUTZANWEISUNG



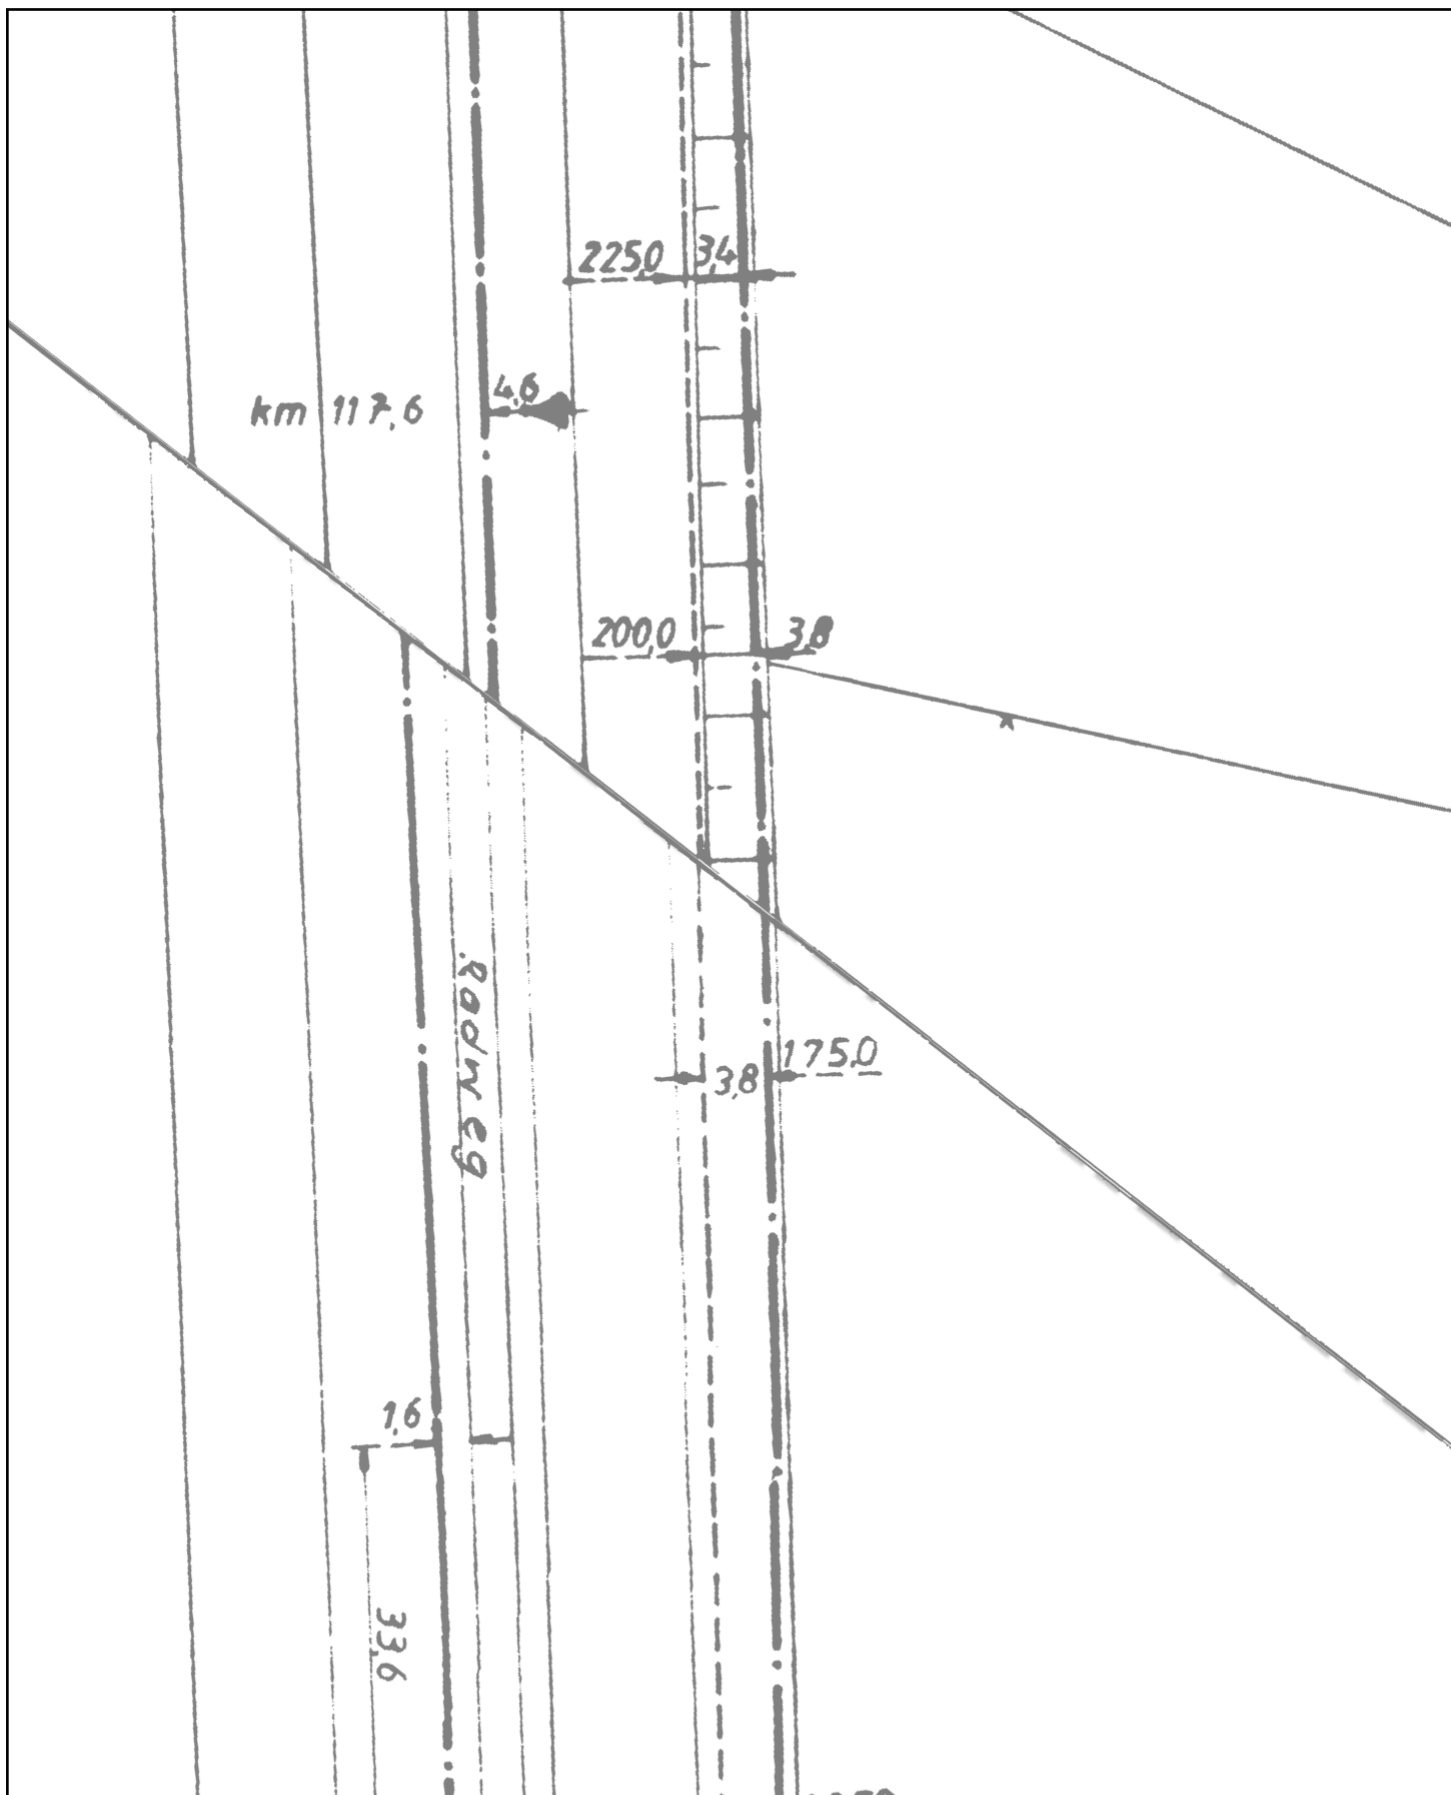

**Planauskunft** (Zeichenerklärung siehe Kabelschutzanweisung)

Vorgangsnummer: 20251113\_1014\_V01

Rufnummer bei Kabelschäden: 0800 / 8888 719

Projekt-Titel: 48-5516;48-24-0020;B57 Alpen Xanten

Erstellungszeit: 13.11.2025 14:45:43

Gültig bis: 11.12.2025

Blatt: 12

Einstiegsadresse: Alpen Xantener Str. 198

(46519)

Maßstab:


Thema:

1 : 500

Basiskarten VFW

Hinweis: Die angezeigten Informationen sind nur zur allgemeinen Referenz bestimmt. Hinsichtlich Lagegenauigkeit und Aktualität kann seitens Vodafone keine Garantie übernommen werden. Im Falle von Grabungen oder sonstiger Arbeiten ausserhalb der markierten Trassen dürfen Sie sich nicht ausschließlich auf diese Informationen verlassen. BEACHTEN SIE BITTE DIE KABELSCHUTZANWEISUNG



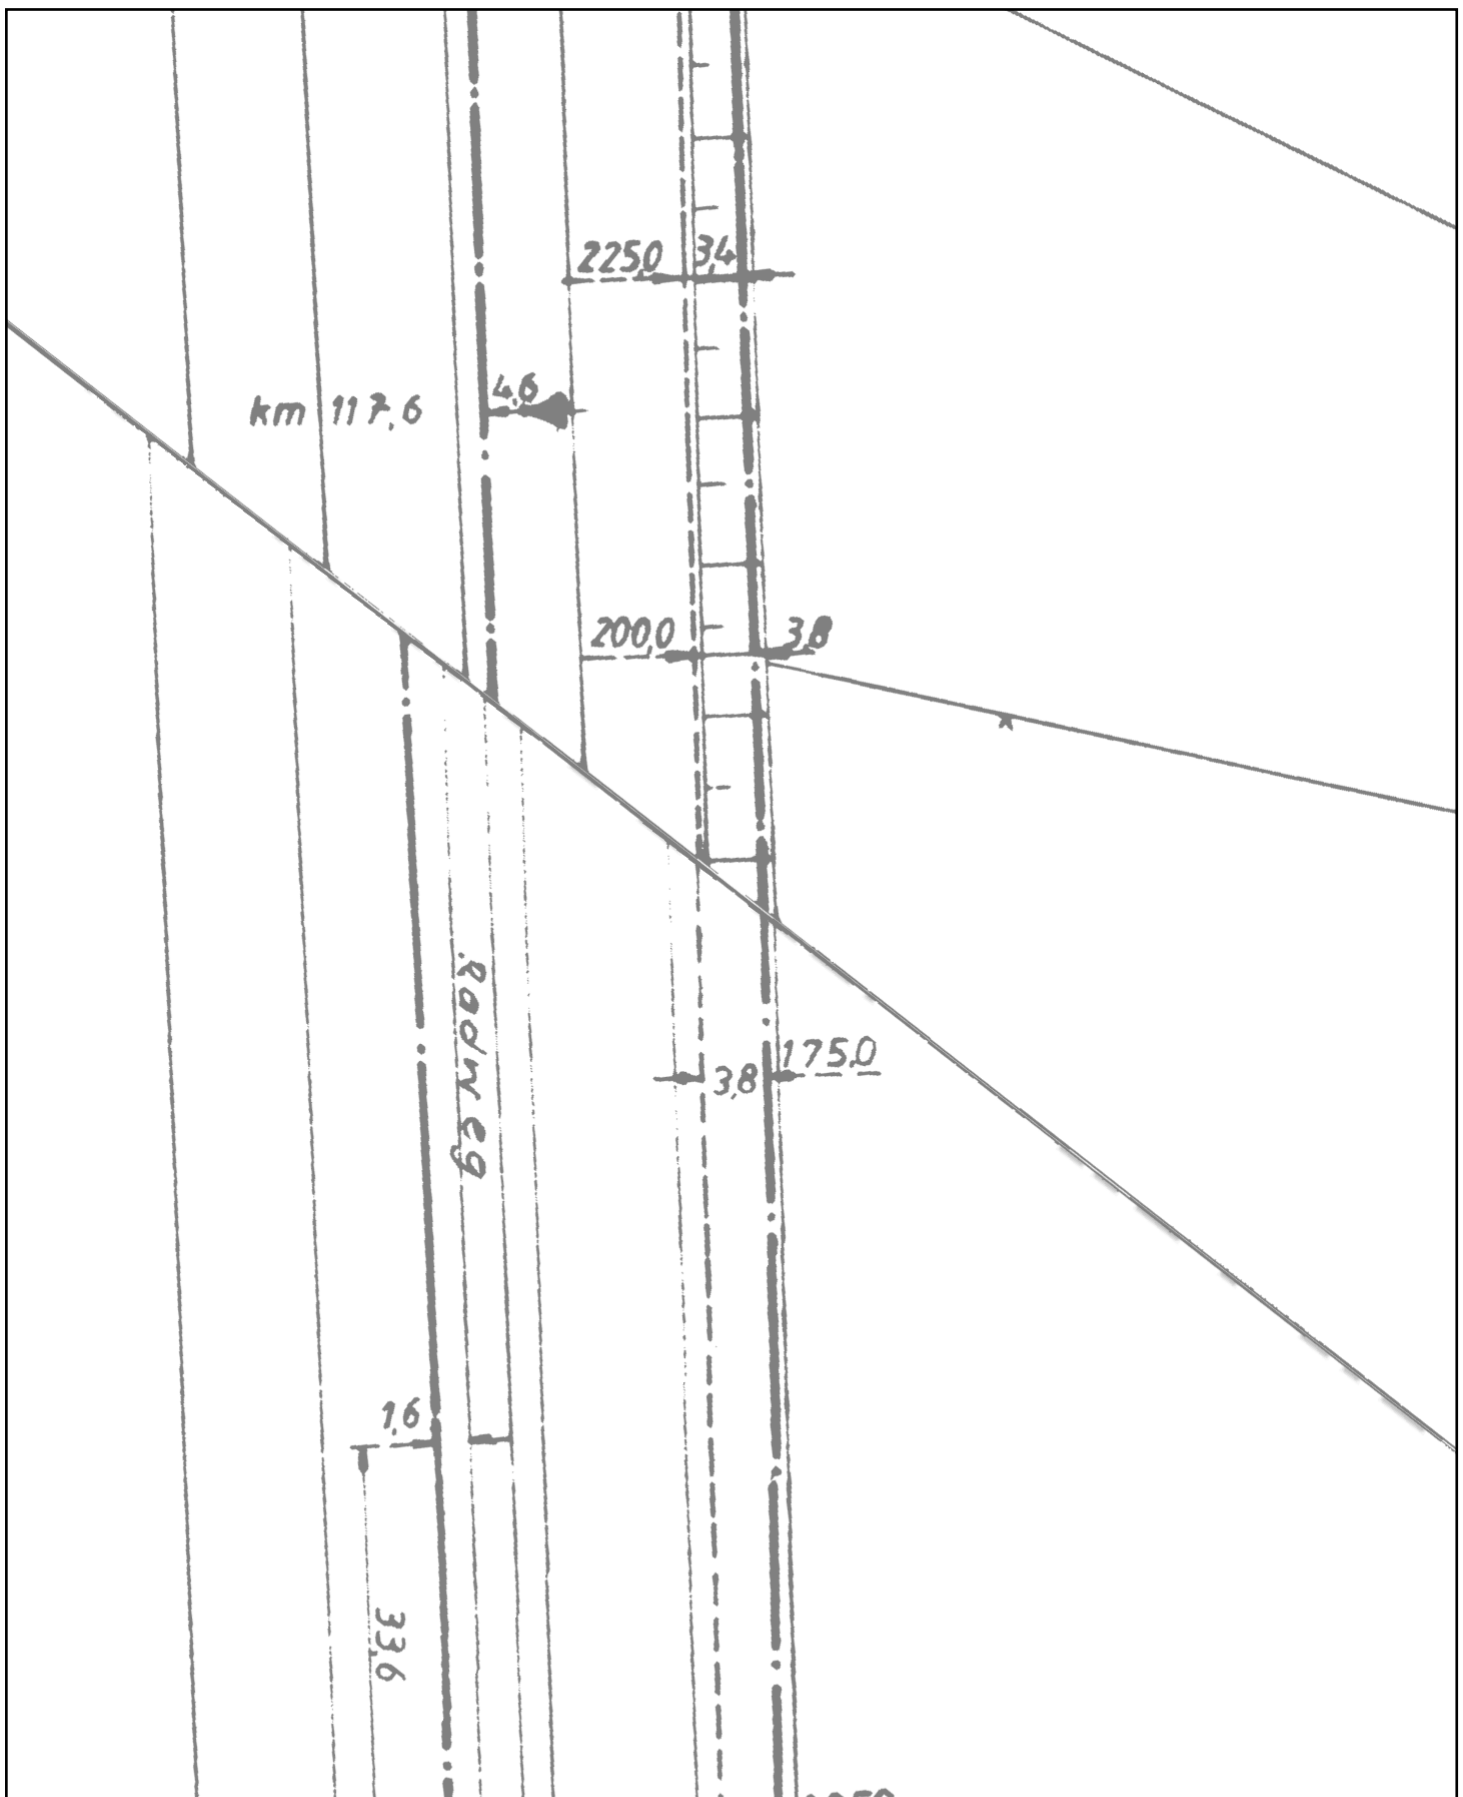

# Planauskunft (Zeichenerklärung siehe Kabelschutzanweisung)

Vorgangsnummer: 20251113\_1014\_V01

Rufnummer bei Kabelschäden: 0800 / 8888 719

Projekt-Titel: 48-5516;48-24-0020;B57 Alpen Xanten

Erstellungszeit: 13.11.2025 14:45:43 Gültig bis: 11.12.2025

Blatt: 12

Einstiegsadresse: Alpen Xantener Str. 198 (46519)

Maßstab:


Thema:


1 : 500

Trassennetz VFW


Hinweis: Die angezeigten Informationen sind nur zur allgemeinen Referenz bestimmt. Hinsichtlich Lagegenauigkeit und Aktualität kann seitens Vodafone keine Garantie übernommen werden. Im Falle von Grabungen oder sonstiger Arbeiten ausserhalb der markierten Trassen dürfen Sie sich nicht ausschließlich auf diese Informationen verlassen. BEACHTEN SIE BITTE DIE KABELSCHUTZANWEISUNG

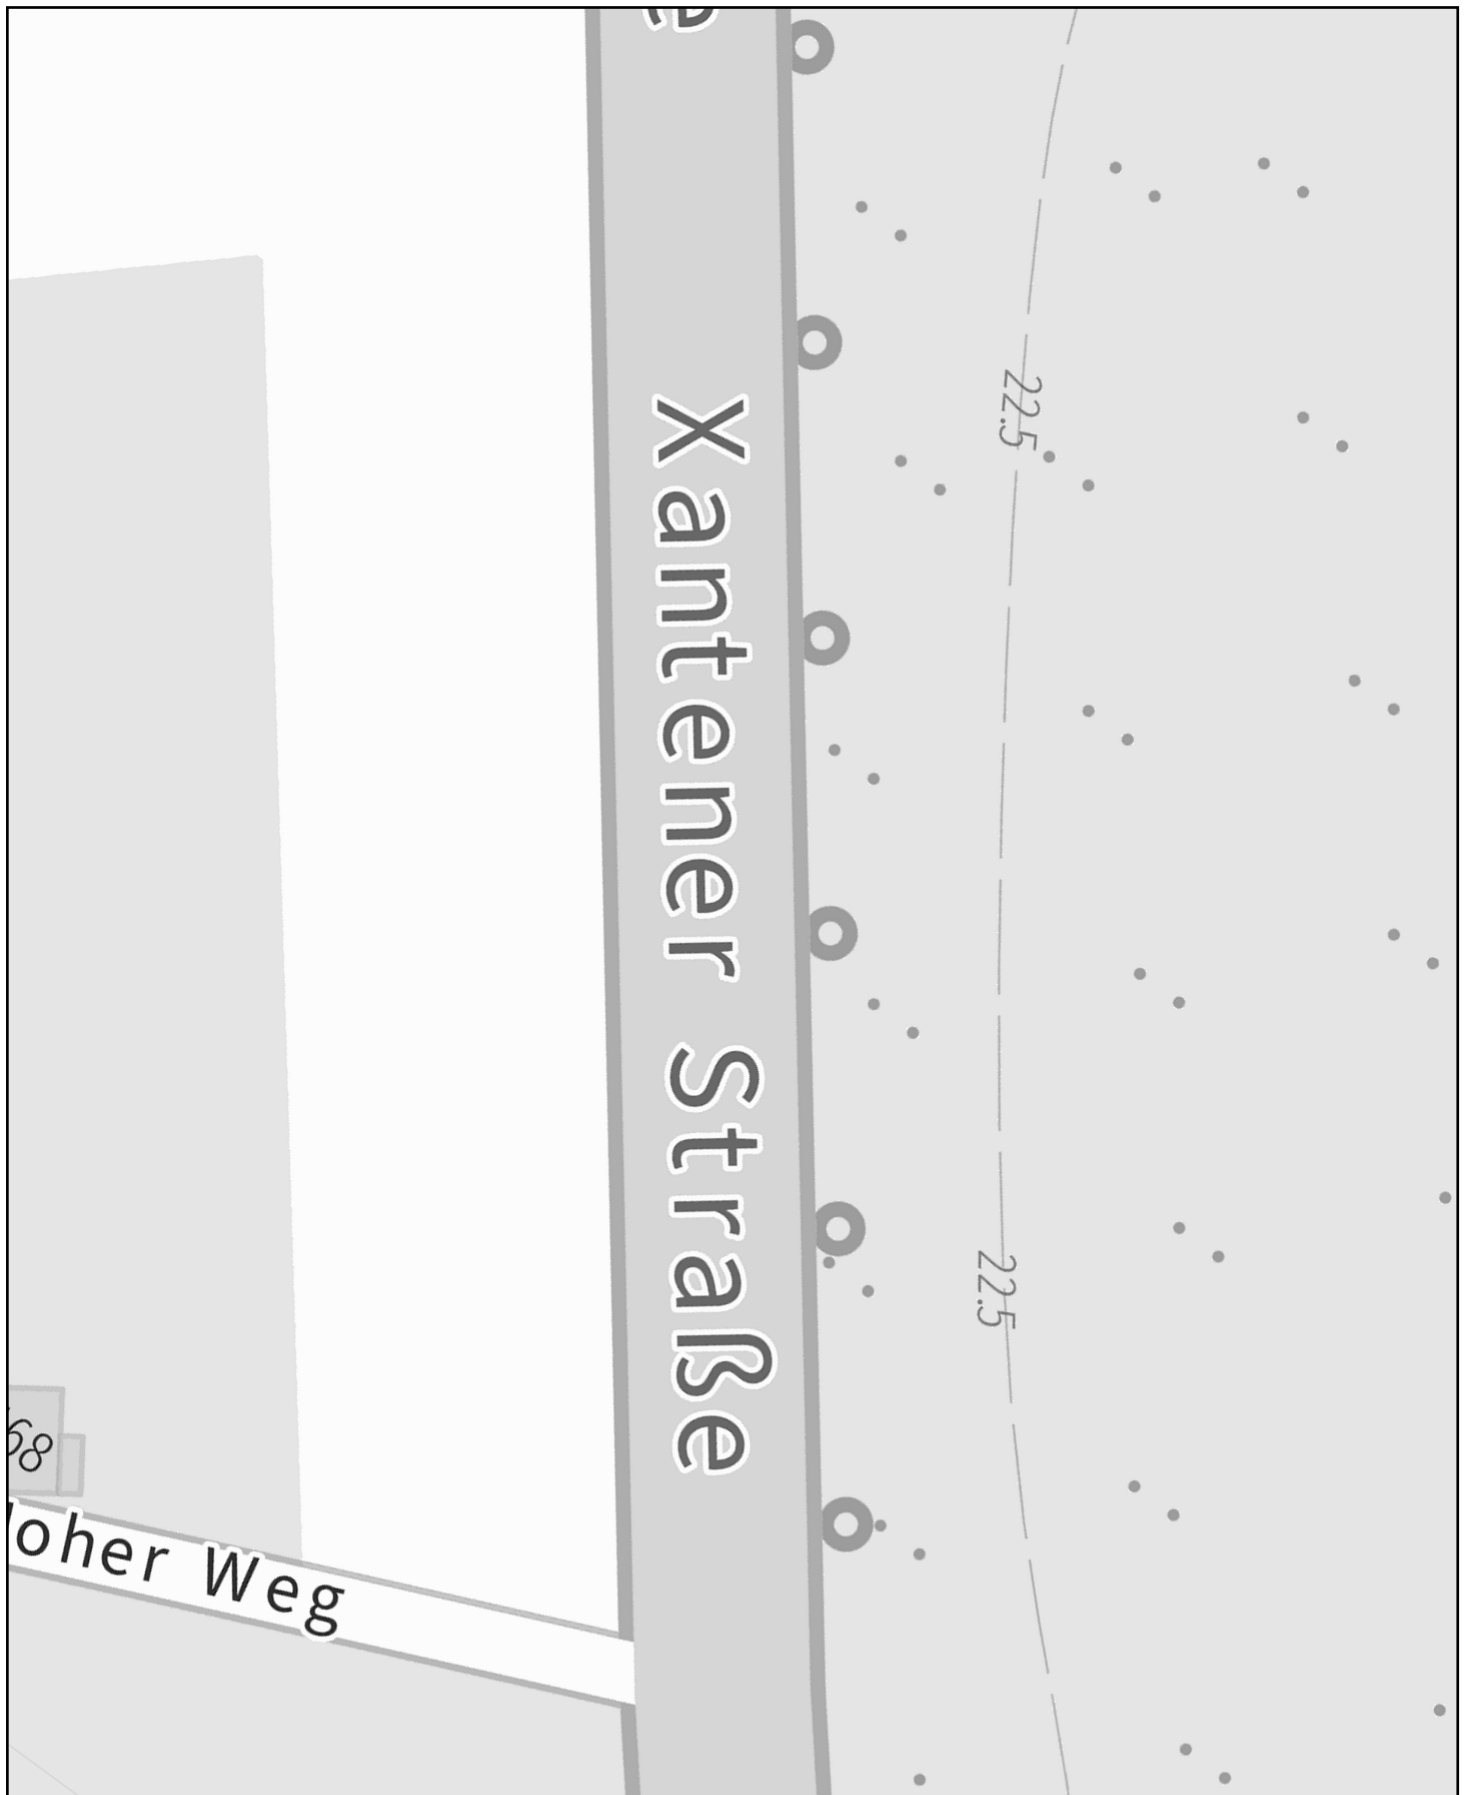


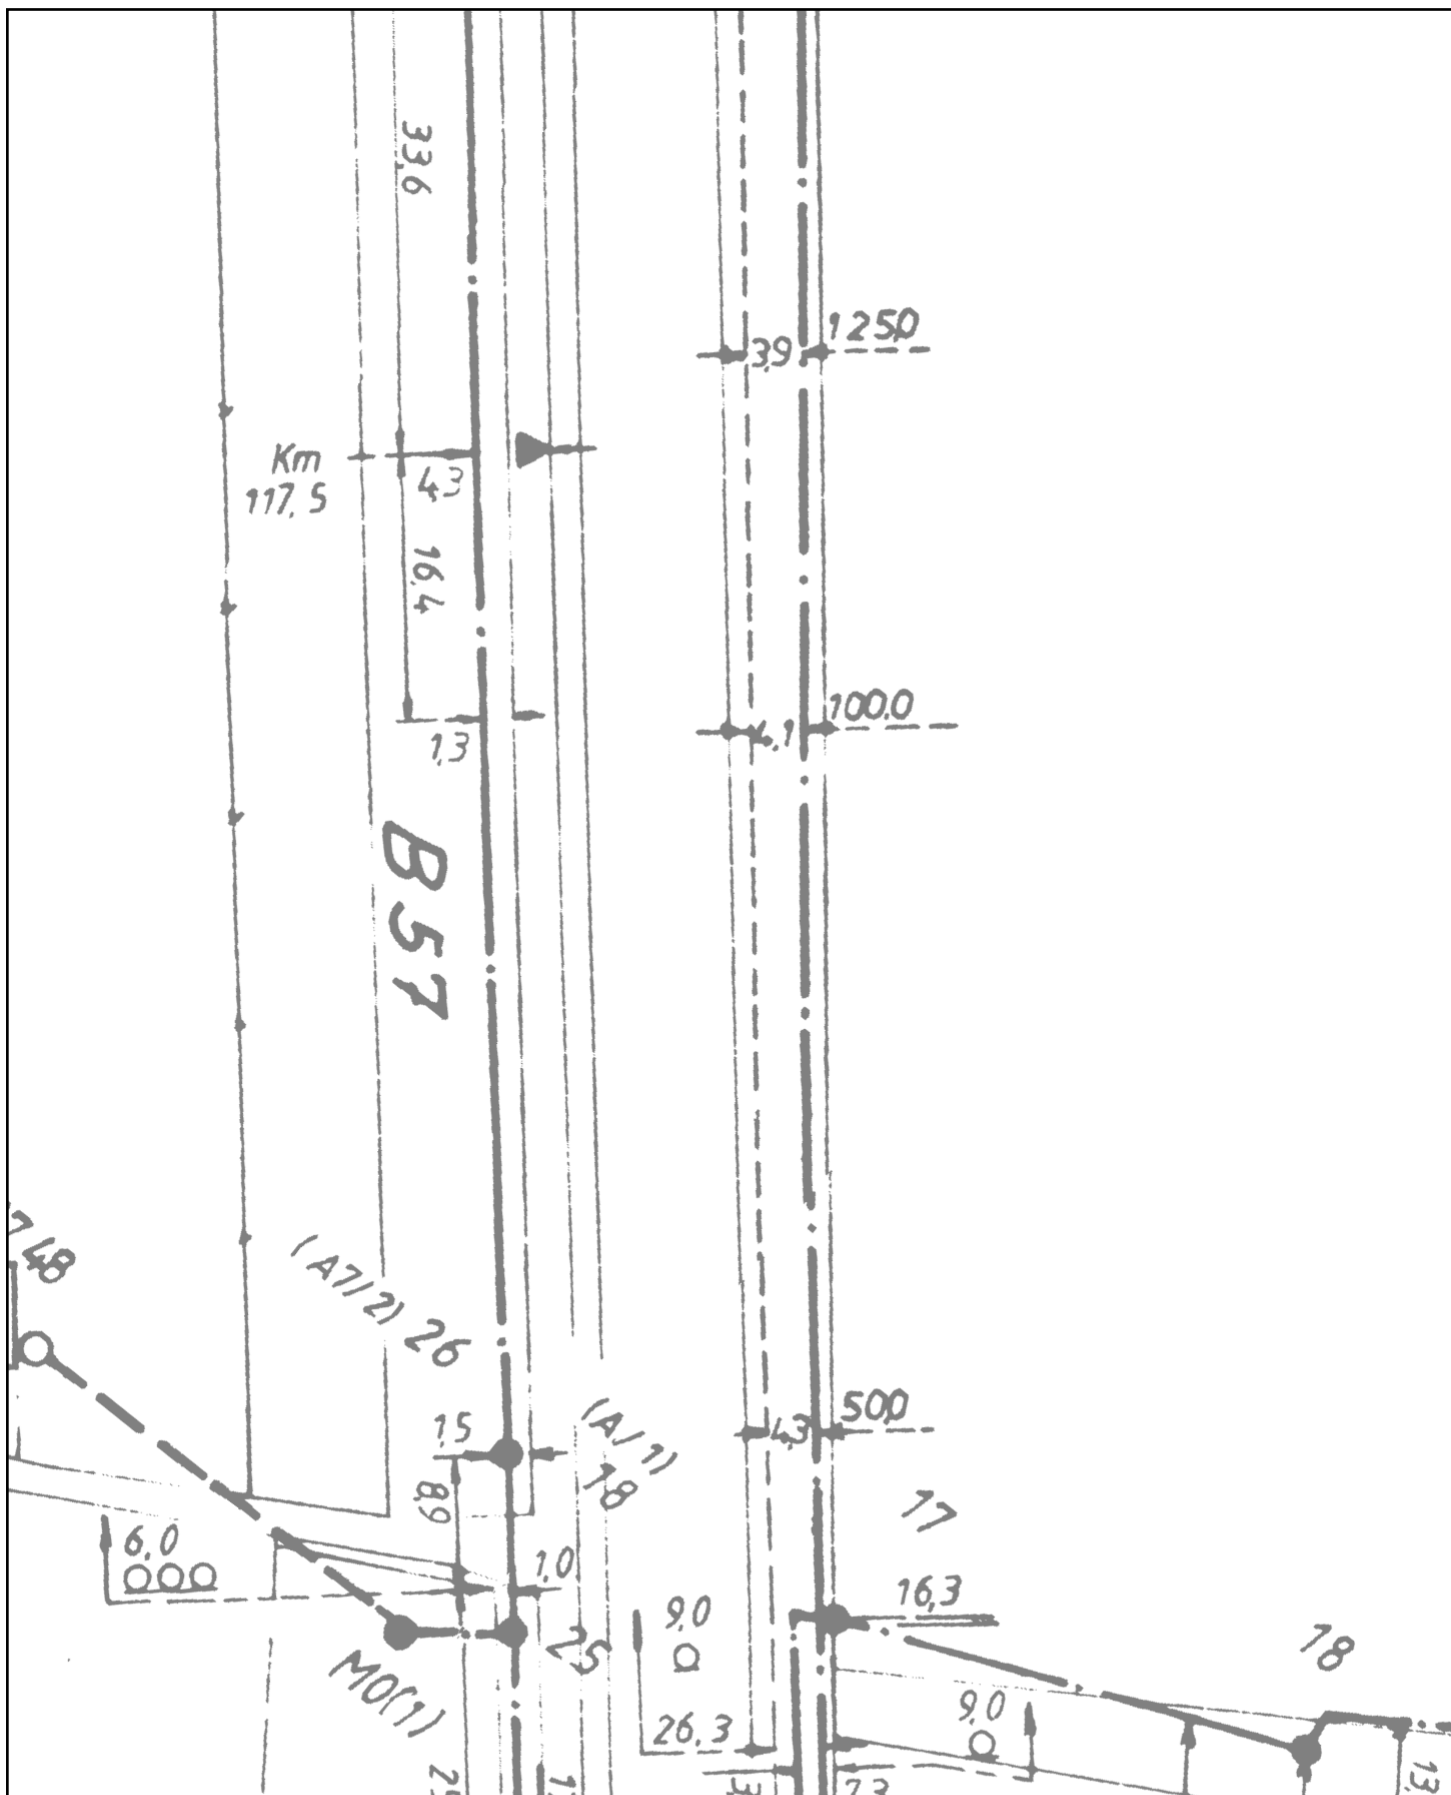


<b>Planauskunft</b> (Zeichenerklärung siehe Kabelschutzanweisung)		<p>Hinweis: Die angezeigten Informationen sind nur zur allgemeinen Referenz bestimmt. Hinsichtlich Lagegenauigkeit und Aktualität kann seitens Vodafone keine Garantie übernommen werden. Im Falle von Grabungen oder sonstiger Arbeiten ausserhalb der markierten Trassen dürfen Sie sich nicht ausschließlich auf diese Informationen verlassen. BEACHTEN SIE BITTE DIE KABELSCHUTZANWEISUNG</p>		
Vorgangsnummer: 20251113_1014_V01				
Rufnummer bei Kabelschäden: 0800 / 8888 719				
Projekt-Titel: 48-5516;48-24-0020;B57 Alpen Xanten				
Erstellungszeit: 13.11.2025 14:45:50		Gültig bis: 11.12.2025	Blatt: 13	
Einstiegsadresse: Alpen Xantener Str. 198 (46519)				
Maßstab: 1 : 500		Thema: Basiskarten VFDE		



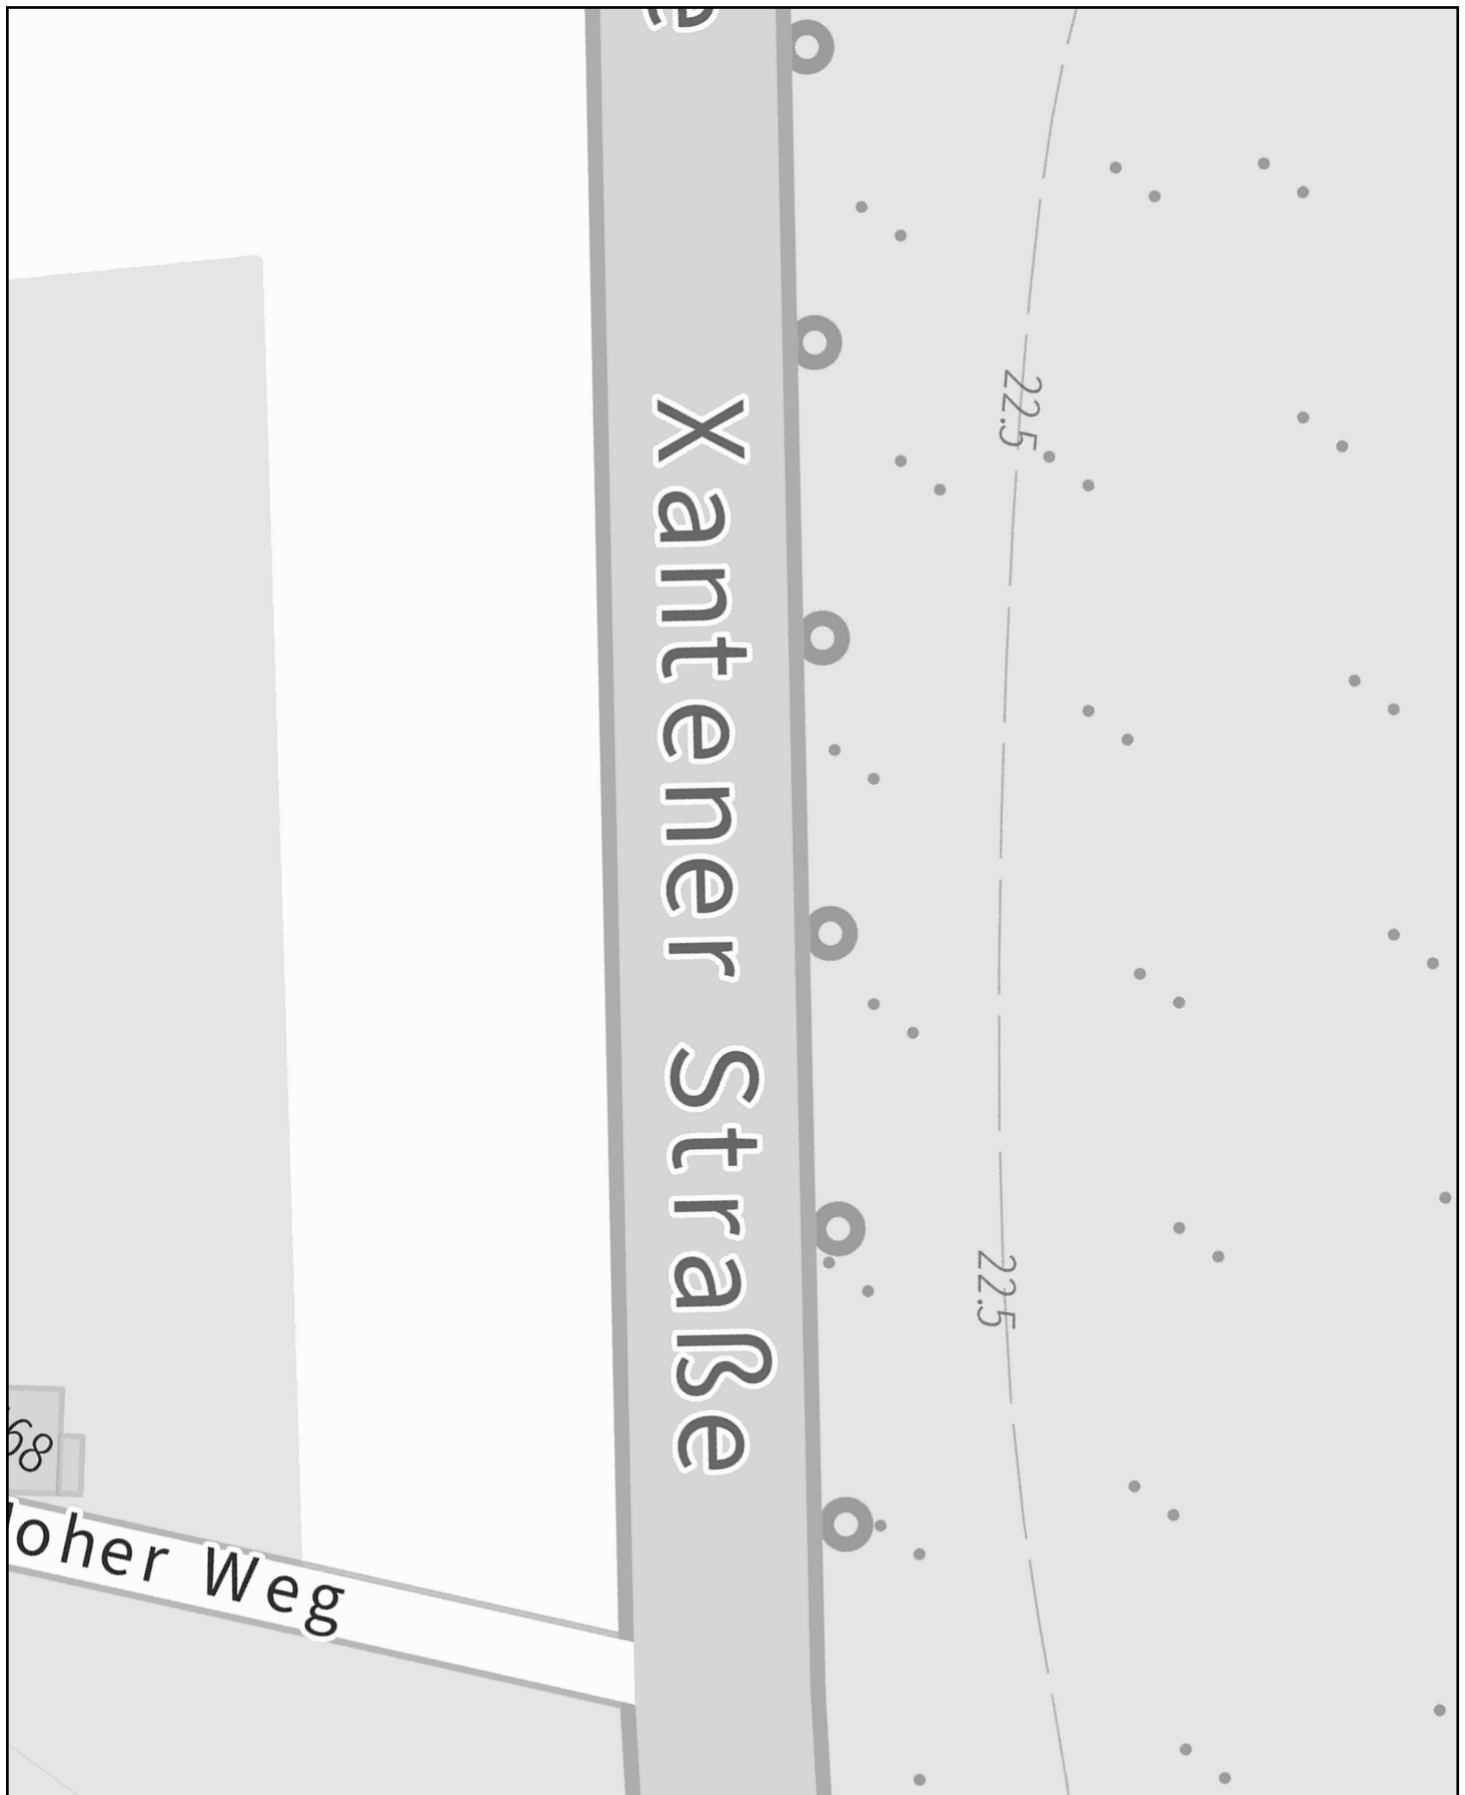

<b>Planauskunft</b> (Zeichenerklärung siehe Kabelschutzanweisung)		<p>Hinweis: Die angezeigten Informationen sind nur zur allgemeinen Referenz bestimmt. Hinsichtlich Lagegenauigkeit und Aktualität kann seitens Vodafone keine Garantie übernommen werden. Im Falle von Grabungen oder sonstiger Arbeiten ausserhalb der markierten Trassen dürfen Sie sich nicht ausschließlich auf diese Informationen verlassen. BEACHTEN SIE BITTE DIE KABELSCHUTZANWEISUNG</p>		
Vorgangsnummer: 20251113_1014_V01				
Rufnummer bei Kabelschäden: 0800 / 8888 719				
Projekt-Titel: 48-5516;48-24-0020;B57 Alpen Xanten				
Erstellungszeit: 13.11.2025 14:45:50		Gültig bis: 11.12.2025	Blatt: 13	
Einstiegsadresse: Alpen Xantener Str. 198 (46519)				
Maßstab: 1 : 500		Thema: Trassennetz VFDE		



# Planauskunft (Zeichenerklärung siehe Kabelschutzanweisung)

Vorgangsnummer: 20251113\_1014\_V01

Rufnummer bei Kabelschäden: 0800 / 8888 719

Projekt-Titel: 48-5516;48-24-0020;B57 Alpen Xanten

Erstellungszeit: 13.11.2025 14:45:50

Gültig bis: 11.12.2025

Blatt: 13

Einstiegsadresse: Alpen Xantener Str. 198

(46519)

Maßstab:

Thema:

1 : 500


Hinweis: Die angezeigten Informationen sind nur zur allgemeinen Referenz bestimmt. Hinsichtlich Lagegenauigkeit und Aktualität kann seitens Vodafone keine Garantie übernommen werden. Im Falle von Grabungen oder sonstiger Arbeiten ausserhalb der markierten Trassen dürfen Sie sich nicht ausschließlich auf diese Informationen verlassen. BEACHTEN SIE BITTE DIE KABELSCHUTZANWEISUNG







#### Planauskunft (Zeichenerklärung siehe Kabelschutzanweisung)

Vorgangsnummer: 20251113\_1014\_V01

Rufnummer bei Kabelschäden: 0800 / 8888 719

Projekt-Titel: 48-5516;48-24-0020;B57 Alpen Xanten

Erstellungszeit: 13.11.2025 14:45:55 Gültig bis: 11.12.2025

Blatt: 14

Einstiegsadresse: Alpen Xantener Str. 198 (46519)

Maßstab:

1 : 500

Thema:

Basiskarten VFDE

Hinweis: Die angezeigten Informationen sind nur zur allgemeinen Referenz bestimmt. Hinsichtlich Lagegenauigkeit und Aktualität kann seitens Vodafone keine Garantie übernommen werden. Im Falle von Grabungen oder sonstiger Arbeiten ausserhalb der markierten Trassen dürfen Sie sich nicht ausschließlich auf diese Informationen verlassen. BEACHTEN SIE BITTE DIE KABELSCHUTZANWEISUNG





**Planauskunft** (Zeichenerklärung siehe Kabelschutzanweisung)

Vorgangsnummer: 20251113\_1014\_V01

Rufnummer bei Kabelschäden: 0800 / 8888 719

Projekt-Titel: 48-5516;48-24-0020;B57 Alpen Xanten

Erstellungszeit: 13.11.2025 14:45:55 Gültig bis: 11.12.2025

Blatt: 14

Einstiegsadresse: Alpen Xantener Str. 198 (46519)

Maßstab:

1 : 500


Thema:

Trassennetz VFDE

Hinweis: Die angezeigten Informationen sind nur zur allgemeinen Referenz bestimmt. Hinsichtlich Lagegenauigkeit und Aktualität kann seitens Vodafone keine Garantie übernommen werden. Im Falle von Grabungen oder sonstiger Arbeiten ausserhalb der markierten Trassen dürfen Sie sich nicht ausschließlich auf diese Informationen verlassen. BEACHTEN SIE BITTE DIE KABELSCHUTZANWEISUNG





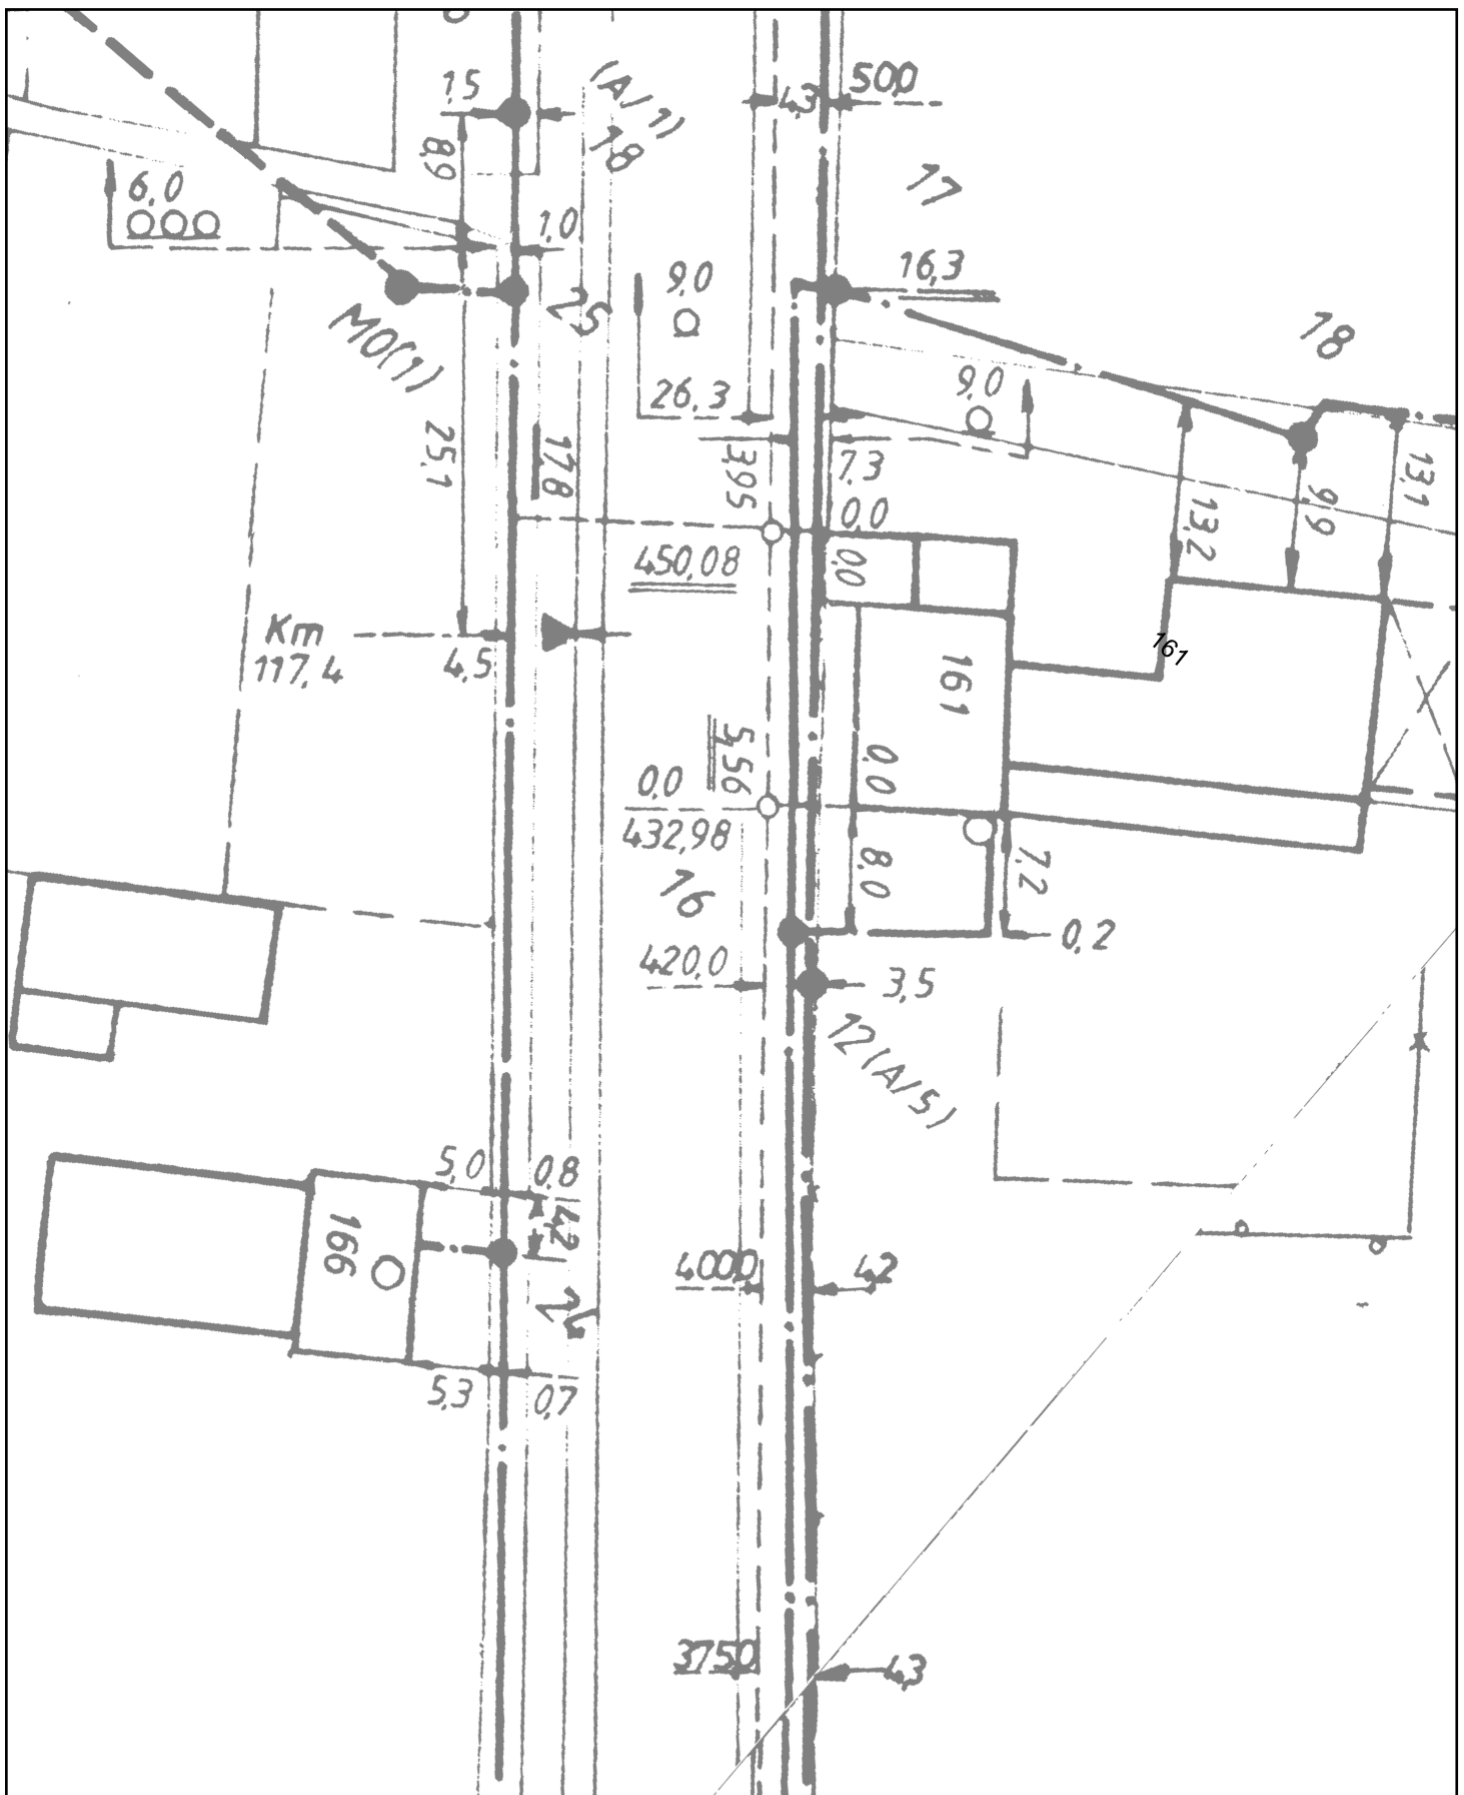

# Planauskunft (Zeichenerklärung siehe Kabelschutzanweisung)

Vorgangsnummer: 20251113\_1014\_V01

Rufnummer bei Kabelschäden: 0800 / 8888 719

Projekt-Titel: 48-5516;48-24-0020;B57 Alpen Xanten

Erstellungszeit: 13.11.2025 14:45:55 Gültig bis: 11.12.2025

Blatt: 14

Einstiegsadresse: Alpen Xantener Str. 198 (46519)

Maßstab:  
1 : 500

Thema:  
Trassennetz VFW

Hinweis: Die angezeigten Informationen sind nur zur allgemeinen Referenz bestimmt. Hinsichtlich Lagegenauigkeit und Aktualität kann seitens Vodafone keine Garantie übernommen werden. Im Falle von Grabungen oder sonstiger Arbeiten ausserhalb der markierten Trassen dürfen Sie sich nicht ausschließlich auf diese Informationen verlassen. BEACHTEN SIE BITTE DIE KABELSCHUTZANWEISUNG





# Xantener Straße

22.5

22.5

## Planauskunft (Zeichenerklärung siehe Kabelschutzanweisung)

Vorgangsnummer: 20251113\_1014\_V01

Rufnummer bei Kabelschäden: 0800 / 8888 719

Projekt-Titel: 48-5516;48-24-0020;B57 Alpen Xanten

Erstellungszeit: 13.11.2025 14:46:02 Gültig bis: 11.12.2025

Blatt: 15

Einstiegsadresse: Alpen Xantener Str. 198 (46519)

Maßstab:

1 : 500

Thema:

Basiskarten VFDE

Hinweis: Die angezeigten Informationen sind nur zur allgemeinen Referenz bestimmt. Hinsichtlich Lagegenauigkeit und Aktualität kann seitens Vodafone keine Garantie übernommen werden. Im Falle von Grabungen oder sonstiger Arbeiten ausserhalb der markierten Trassen dürfen Sie sich nicht ausschließlich auf diese Informationen verlassen. BEACHTEN SIE BITTE DIE KABELSCHUTZANWEISUNG



# Xantener Straße

22.5

22.5

## Planauskunft (Zeichenerklärung siehe Kabelschutzanweisung)

Vorgangsnummer: 20251113\_1014\_V01

Rufnummer bei Kabelschäden: 0800 / 8888 719

Projekt-Titel: 48-5516;48-24-0020;B57 Alpen Xanten

Erstellungszeit: 13.11.2025 14:46:02 Gültig bis: 11.12.2025

Blatt: 15

Einstiegsadresse: Alpen Xantener Str. 198 (46519)

Maßstab:


1 : 500

Thema:

Trassennetz VFDE

Hinweis: Die angezeigten Informationen sind nur zur allgemeinen Referenz bestimmt. Hinsichtlich Lagegenauigkeit und Aktualität kann seitens Vodafone keine Garantie übernommen werden. Im Falle von Grabungen oder sonstiger Arbeiten ausserhalb der markierten Trassen dürfen Sie sich nicht ausschließlich auf diese Informationen verlassen. BEACHTEN SIE BITTE DIE KABELSCHUTZANWEISUNG



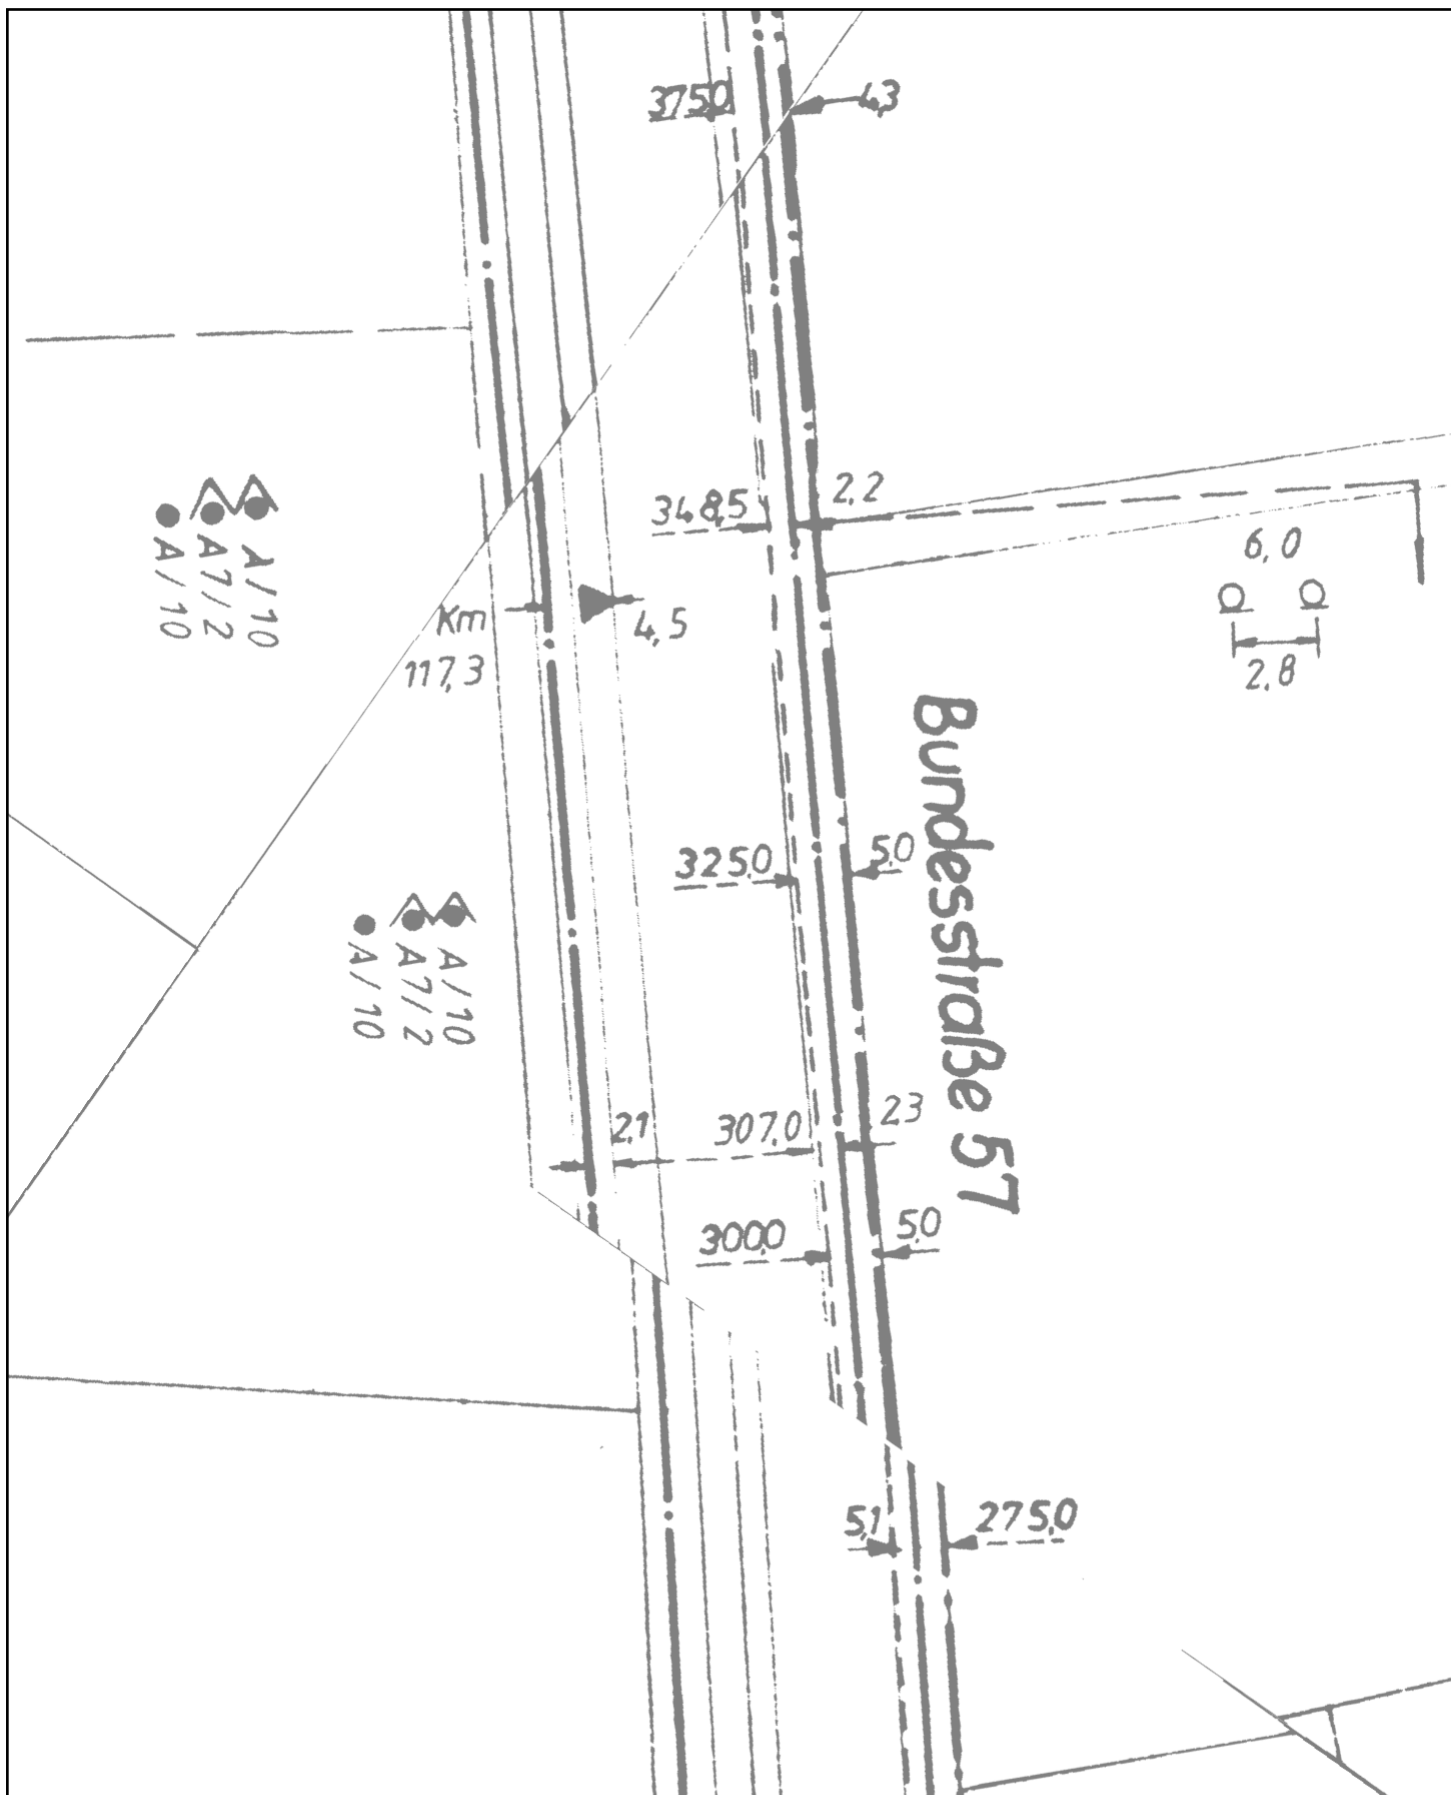

# Planauskunft (Zeichenerklärung siehe Kabelschutzanweisung)

Vorgangsnummer: 20251113\_1014\_V01

Rufnummer bei Kabelschäden: 0800 / 8888 719

Projekt-Titel: 48-5516;48-24-0020;B57 Alpen Xanten

Erstellungszeit: 13.11.2025 14:46:02

Gültig bis: 11.12.2025

Blatt: 15

Einstiegsadresse: Alpen Xantener Str. 198


(46519)

Maßstab:  
1 : 500

Thema:  
Basiskarten VFW

Hinweis: Die angezeigten Informationen sind nur zur allgemeinen Referenz bestimmt. Hinsichtlich Lagegenauigkeit und Aktualität kann seitens Vodafone keine Garantie übernommen werden. Im Falle von Grabungen oder sonstiger Arbeiten ausserhalb der markierten Trassen dürfen Sie sich nicht ausschließlich auf diese Informationen verlassen. BEACHTEN SIE BITTE DIE KABELSCHUTZANWEISUNG



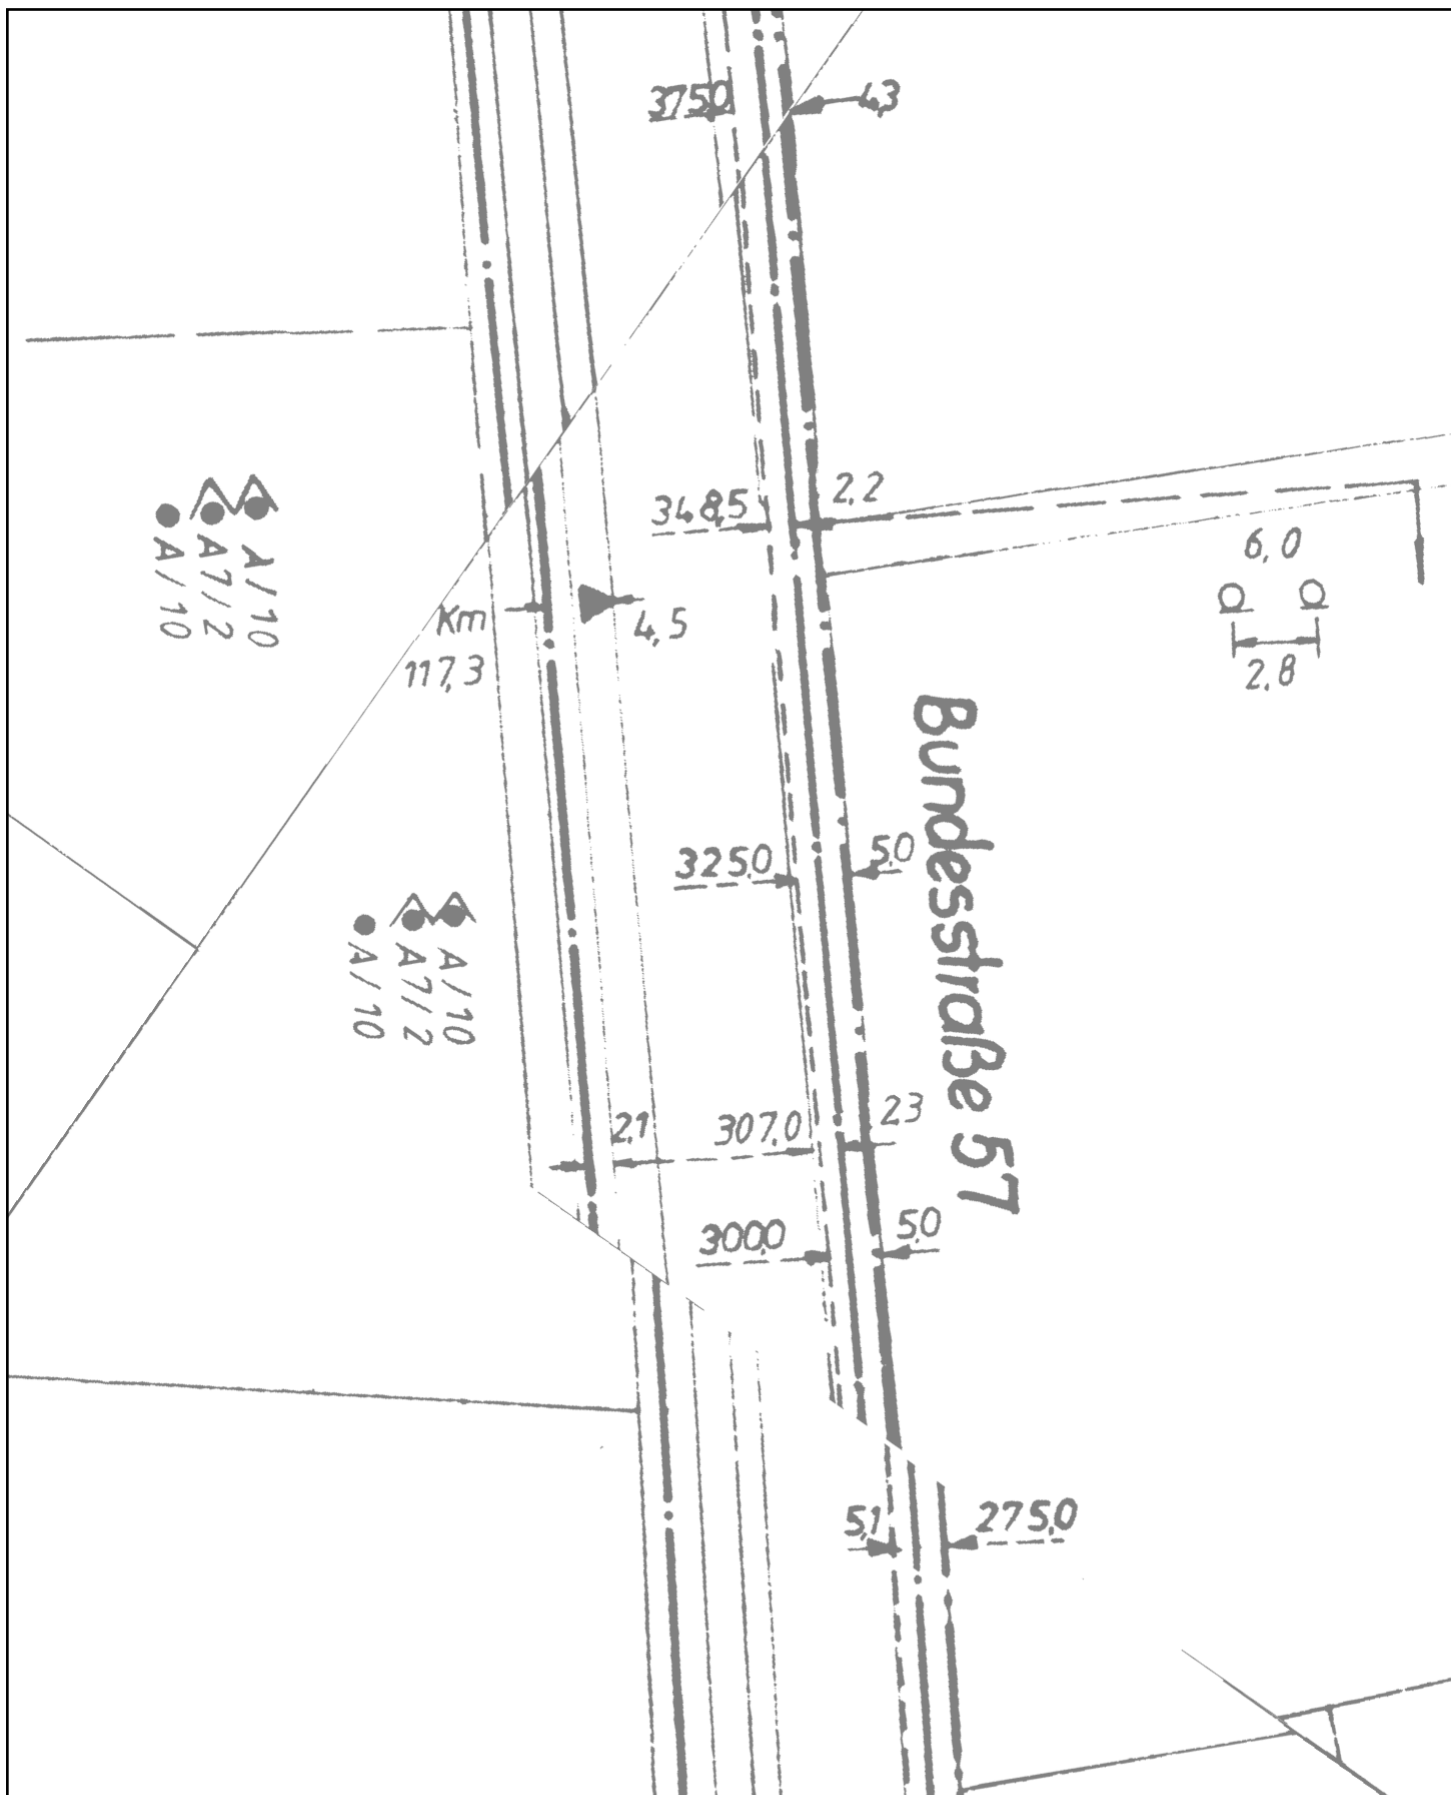

# Planauskunft (Zeichenerklärung siehe Kabelschutzanweisung)

Vorgangsnummer: 20251113\_1014\_V01

Rufnummer bei Kabelschäden: 0800 / 8888 719

Projekt-Titel: 48-5516;48-24-0020;B57 Alpen Xanten

Erstellungszeit: 13.11.2025 14:46:02

Gültig bis: 11.12.2025

Blatt: 15

Einstiegsadresse: Alpen Xantener Str. 198

(46519)

Maßstab:  
1 : 500

Thema:  
Trassennetz VFW

Hinweis: Die angezeigten Informationen sind nur zur allgemeinen Referenz bestimmt. Hinsichtlich Lagegenauigkeit und Aktualität kann seitens Vodafone keine Garantie übernommen werden. Im Falle von Grabungen oder sonstiger Arbeiten ausserhalb der markierten Trassen dürfen Sie sich nicht ausschließlich auf diese Informationen verlassen. BEACHTEN SIE BITTE DIE KABELSCHUTZANWEISUNG







**Planauskunft** (Zeichenerklärung siehe Kabelschutzanweisung)

Vorgangsnummer: 20251113_1014_V01	
Rufnummer bei Kabelschäden: 0800 / 8888 719	
Projekt-Titel: 48-5516;48-24-0020;B57 Alpen Xanten	
Erstellungszeit: 13.11.2025 14:46:08	Gültig bis: 11.12.2025
Einstiegsadresse: Alpen Xantener Str. 198 (46519)	
Maßstab: 1 : 500	Thema: Basiskarten VFDE

Hinweis: Die angezeigten Informationen sind nur zur allgemeinen Referenz bestimmt. Hinsichtlich Lagegenauigkeit und Aktualität kann seitens Vodafone keine Garantie übernommen werden. Im Falle von Grabungen oder sonstiger Arbeiten ausserhalb der markierten Trassen dürfen Sie sich nicht ausschließlich auf diese Informationen verlassen. BEACHTEN SIE BITTE DIE KABELSCHUTZANWEISUNG

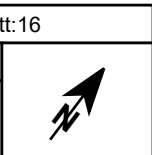


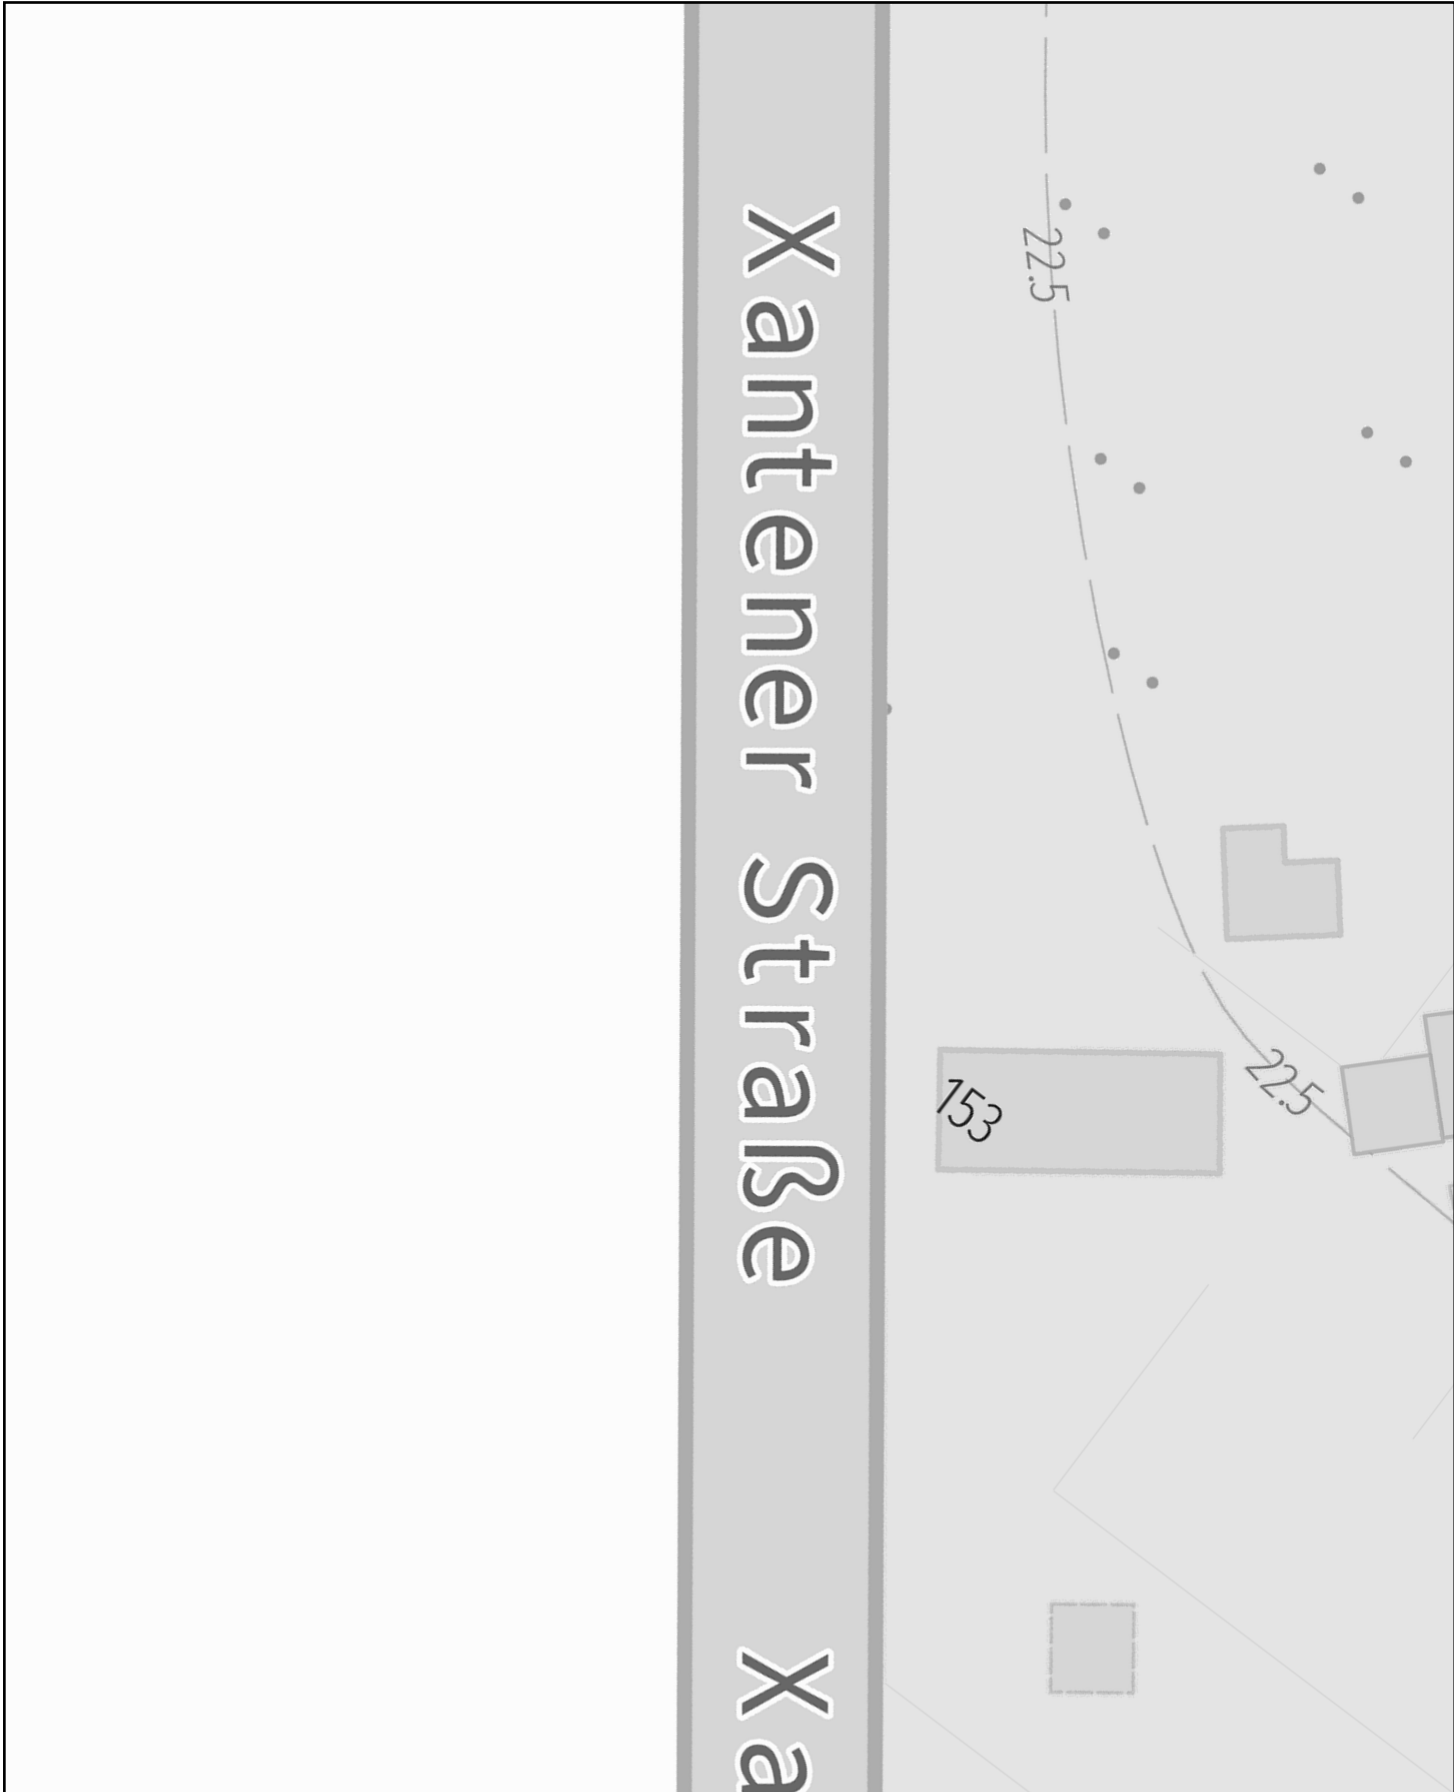


**Planauskunft** (Zeichenerklärung siehe Kabelschutzanweisung)

Vorgangsnummer: 20251113_1014_V01	
Rufnummer bei Kabelschäden: 0800 / 8888 719	
Projekt-Titel: 48-5516;48-24-0020;B57 Alpen Xanten	
Erstellungszeit: 13.11.2025 14:46:08	Gültig bis: 11.12.2025
Einstiegsadresse: Alpen Xantener Str. 198 (46519)	
Maßstab: 1 : 500	Thema: Trassennetz VFDE

Hinweis: Die angezeigten Informationen sind nur zur allgemeinen Referenz bestimmt. Hinsichtlich Lagegenauigkeit und Aktualität kann seitens Vodafone keine Garantie übernommen werden. Im Falle von Grabungen oder sonstiger Arbeiten ausserhalb der markierten Trassen dürfen Sie sich nicht ausschließlich auf diese Informationen verlassen. BEACHTEN SIE BITTE DIE KABELSCHUTZANWEISUNG

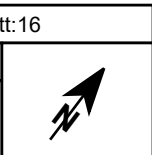

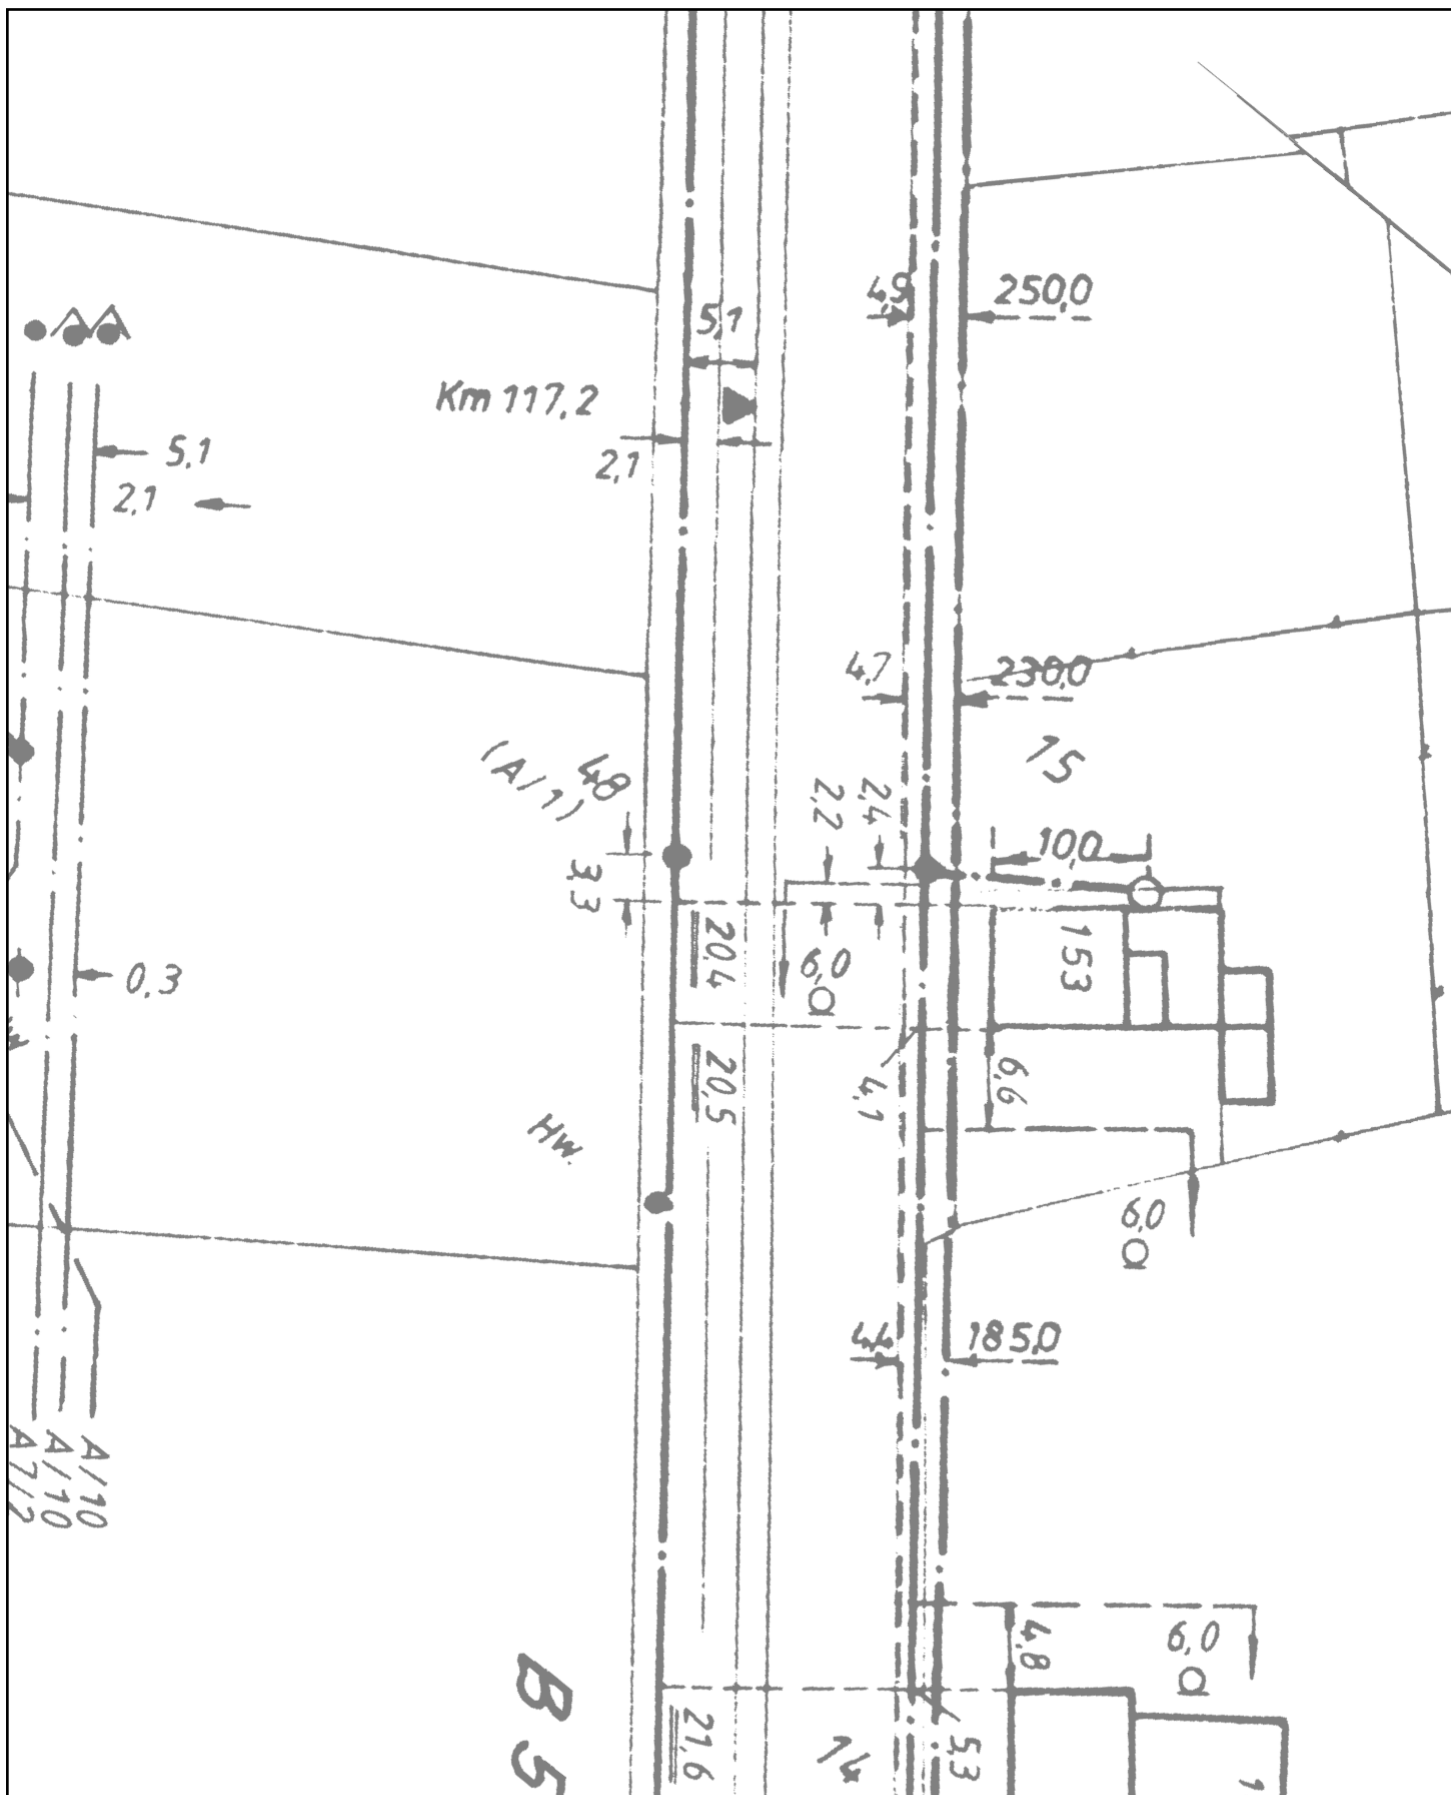

# Planauskunft (Zeichenerklärung siehe Kabelschutzanweisung)

Vorgangsnummer: 20251113\_1014\_V01

Rufnummer bei Kabelschäden: 0800 / 8888 719

Projekt-Titel: 48-5516;48-24-0020;B57 Alpen Xanten

Erstellungszeit: 13.11.2025 14:46:08 Gültig bis: 11.12.2025

Blatt: 16

Einstiegsadresse: Alpen Xantener Str. 198 (46519)


Maßstab:  
1 : 500

Thema:  
Basiskarten VFW

Hinweis: Die angezeigten Informationen sind nur zur allgemeinen Referenz bestimmt. Hinsichtlich Lagegenauigkeit und Aktualität kann seitens Vodafone keine Garantie übernommen werden. Im Falle von Grabungen oder sonstiger Arbeiten ausserhalb der markierten Trassen dürfen Sie sich nicht ausschließlich auf diese Informationen verlassen. BEACHTEN SIE BITTE DIE KABELSCHUTZANWEISUNG





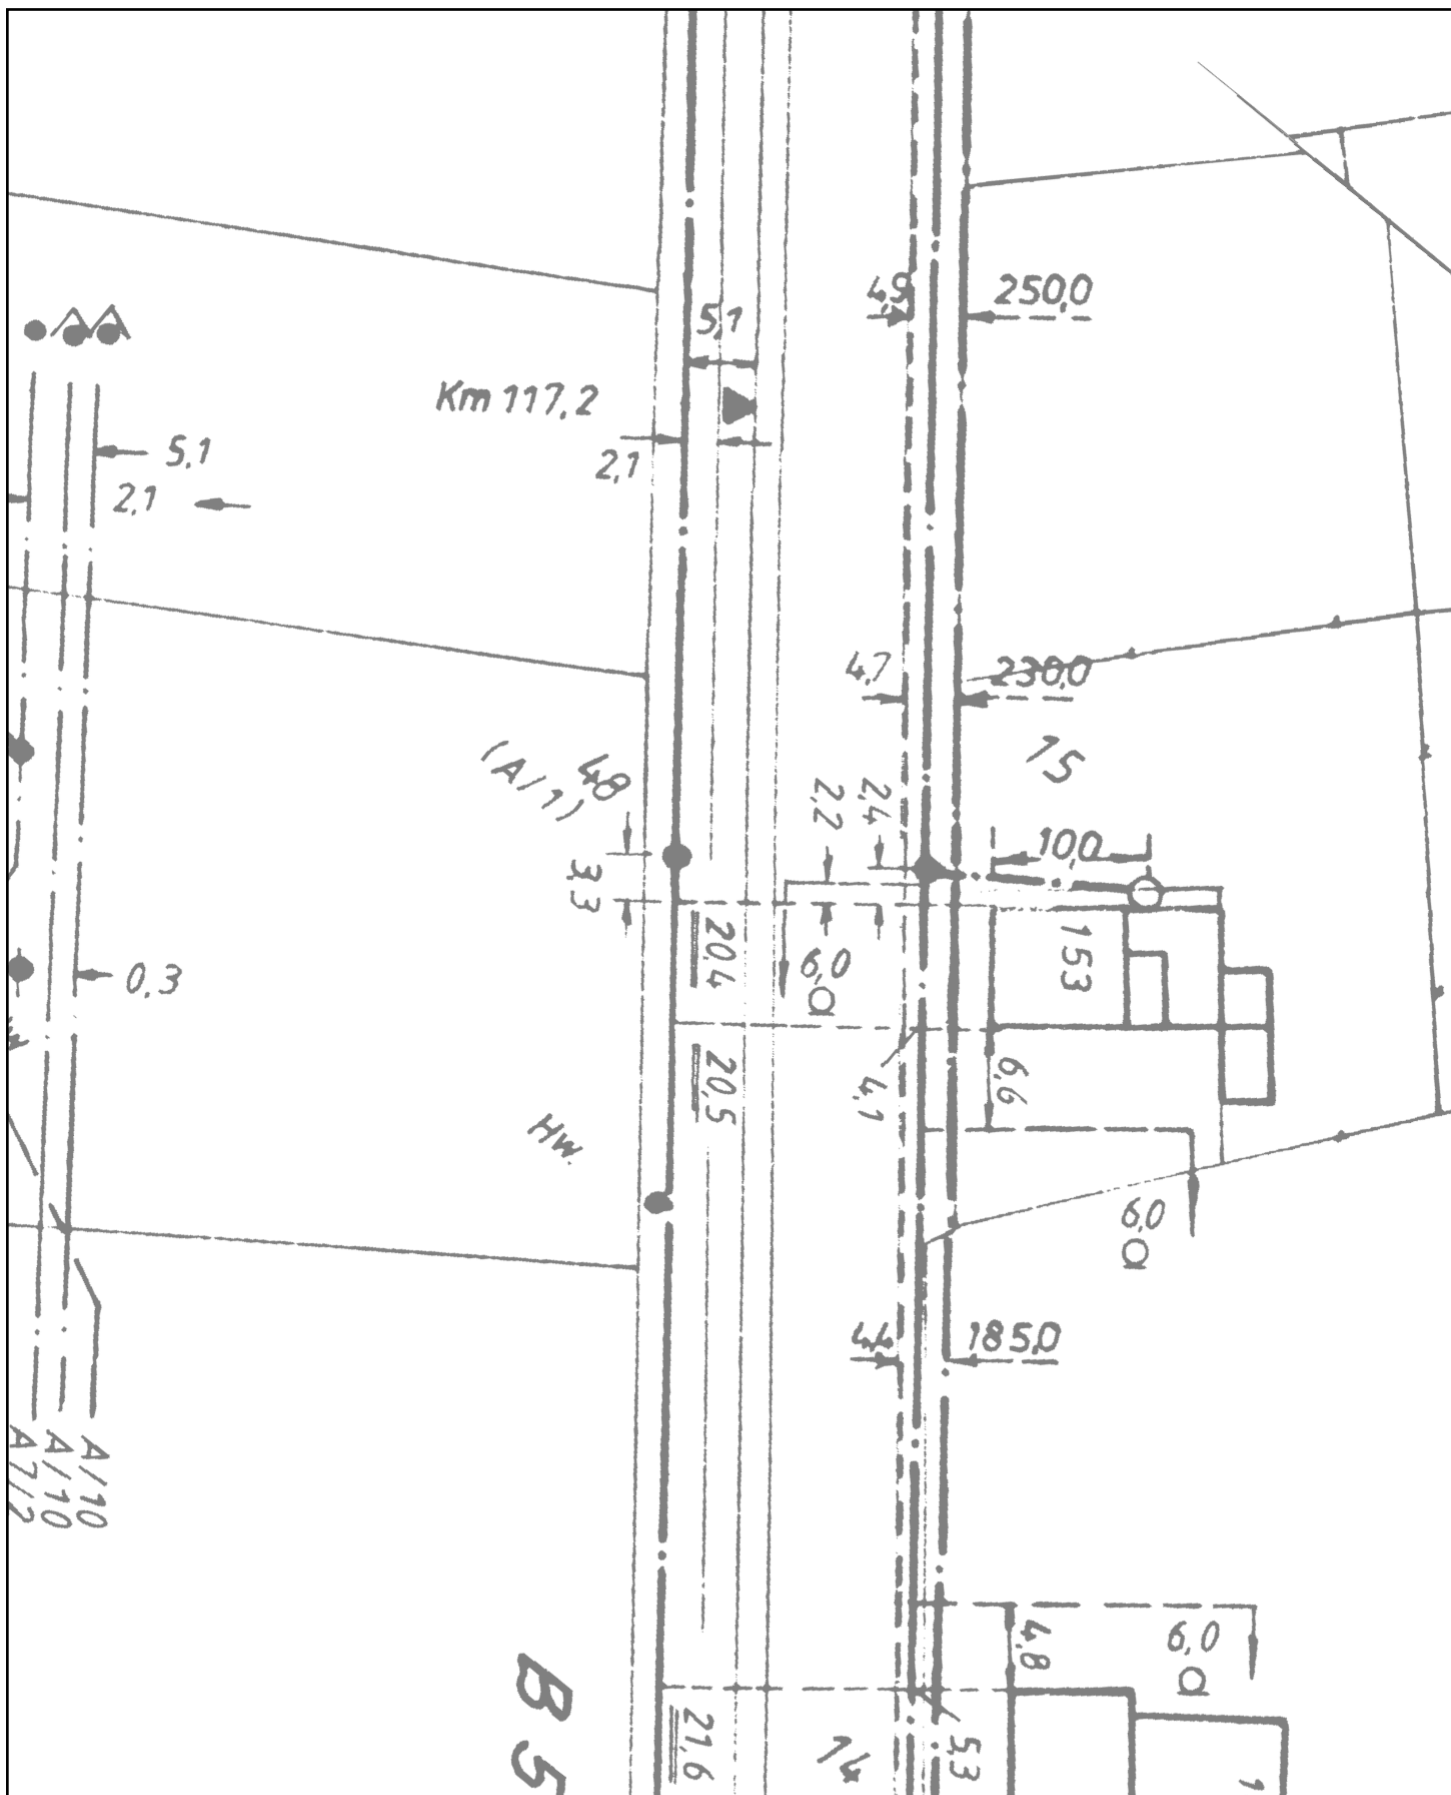

# Planauskunft (Zeichenerklärung siehe Kabelschutzanweisung)

Vorgangsnummer: 20251113\_1014\_V01

Rufnummer bei Kabelschäden: 0800 / 8888 719

Projekt-Titel: 48-5516;48-24-0020;B57 Alpen Xanten

Erstellungszeit: 13.11.2025 14:46:08 Gültig bis: 11.12.2025

Blatt: 16

Einstiegsadresse: Alpen Xantener Str. 198 (46519)

Maßstab:


Thema:

1 : 500

Trassennetz VFW

Hinweis: Die angezeigten Informationen sind nur zur allgemeinen Referenz bestimmt. Hinsichtlich Lagegenauigkeit und Aktualität kann seitens Vodafone keine Garantie übernommen werden. Im Falle von Grabungen oder sonstiger Arbeiten ausserhalb der markierten Trassen dürfen Sie sich nicht ausschließlich auf diese Informationen verlassen. BEACHTEN SIE BITTE DIE KABELSCHUTZANWEISUNG



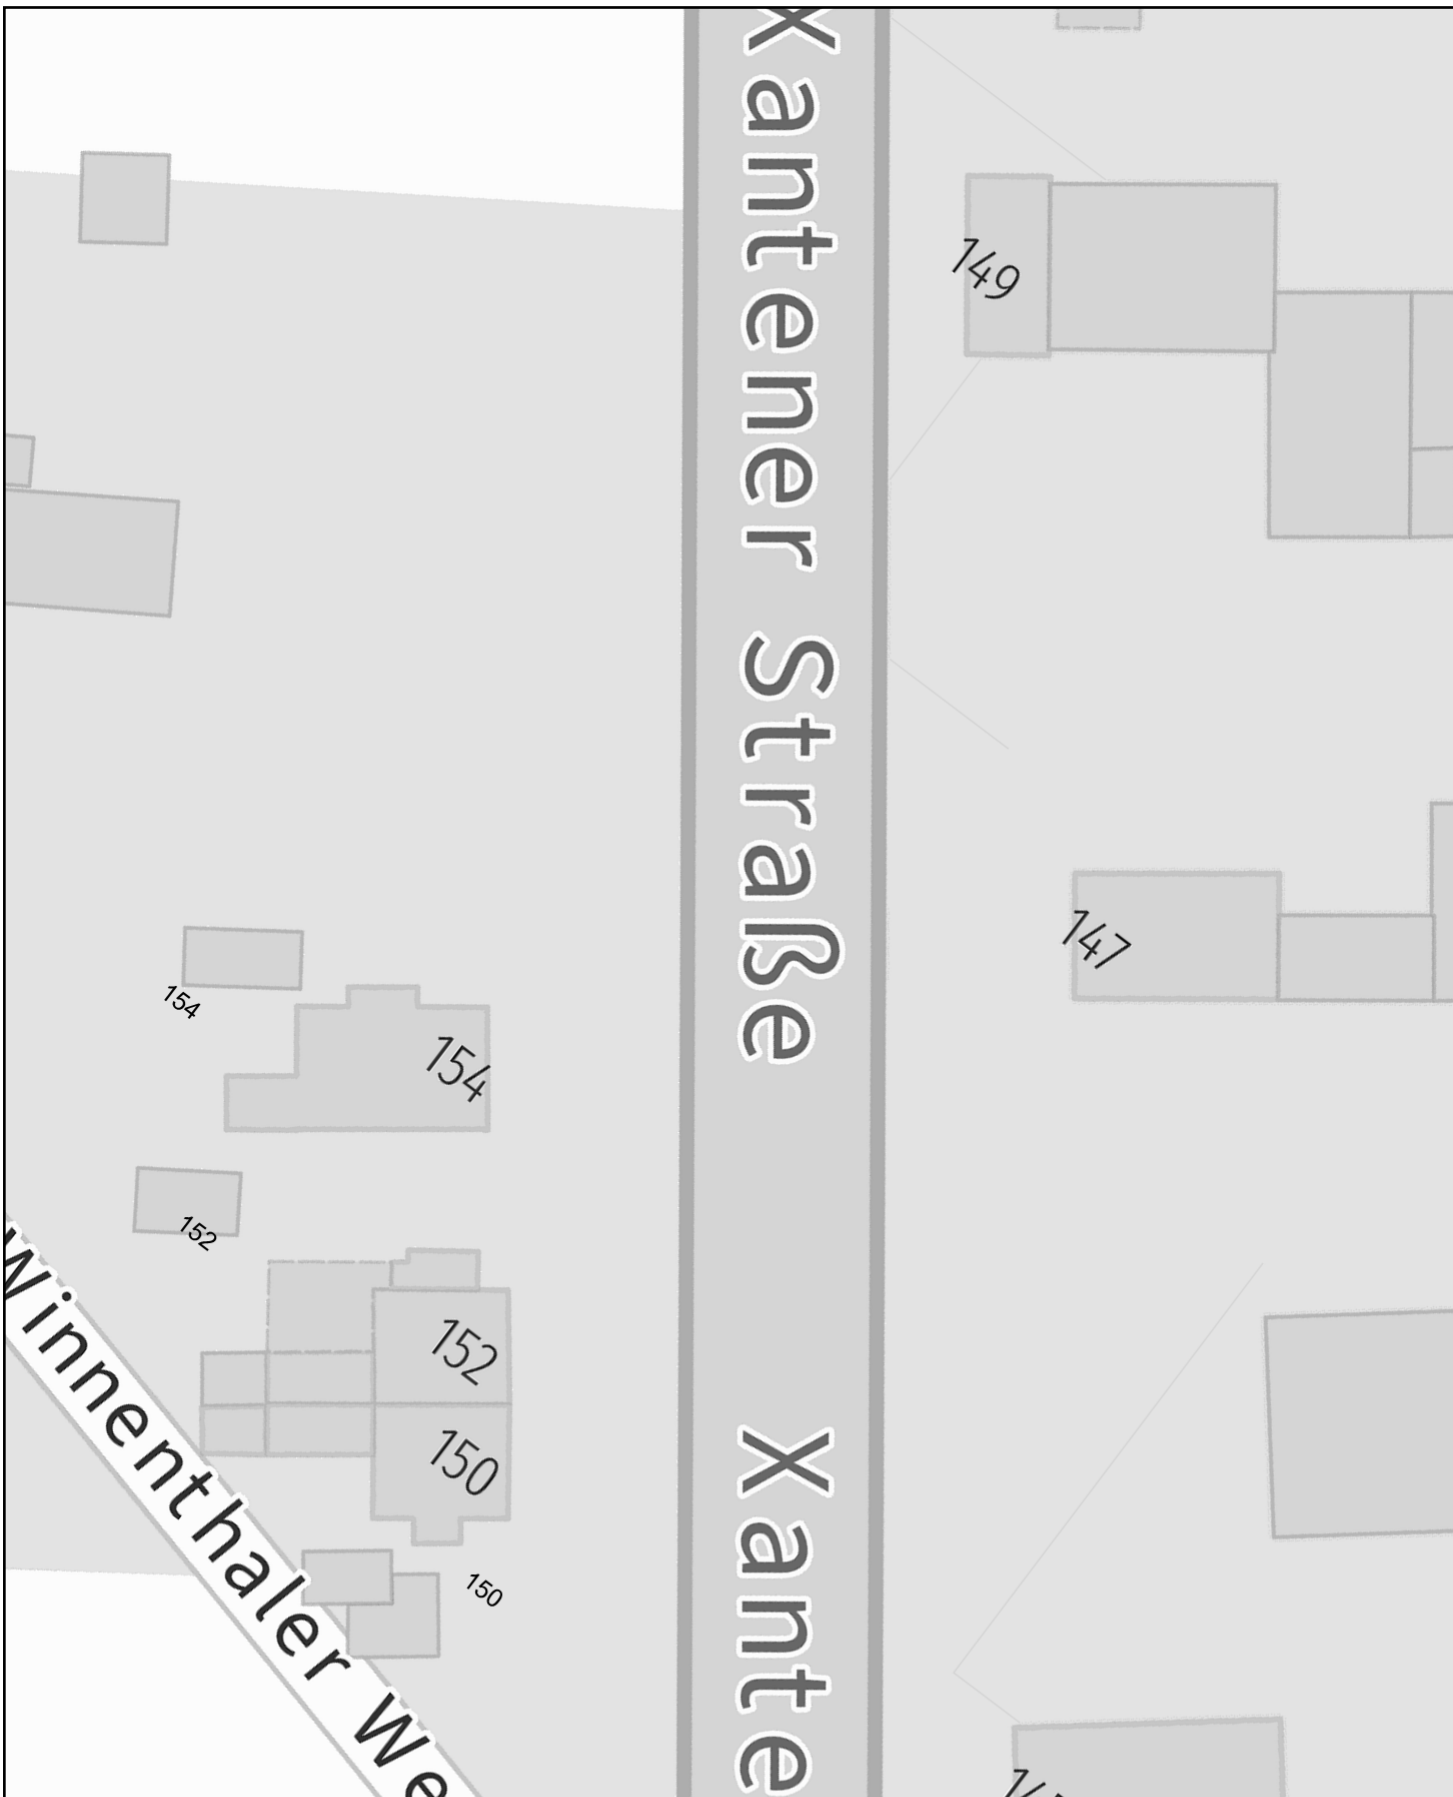


**Planauskunft** (Zeichenerklärung siehe Kabelschutzanweisung)

Vorgangsnummer:	20251113_1014_V01
Rufnummer bei Kabelschäden:	0800 / 8888 719
Projekt-Titel:	48-5516;48-24-0020;B57 Alpen Xanten
Erstellungszeit:	13.11.2025 14:46:14
Gültig bis:	11.12.2025
Einstiegsadresse:	Alpen Xantener Str. 198 (46519)
Maßstab:	Thema:
1 : 500	Basiskarten VFDE

Hinweis: Die angezeigten Informationen sind nur zur allgemeinen Referenz bestimmt. Hinsichtlich Lagegenauigkeit und Aktualität kann seitens Vodafone keine Garantie übernommen werden. Im Falle von Grabungen oder sonstiger Arbeiten ausserhalb der markierten Trassen dürfen Sie sich nicht ausschließlich auf diese Informationen verlassen. BEACHTEN SIE BITTE DIE KABELSCHUTZANWEISUNG



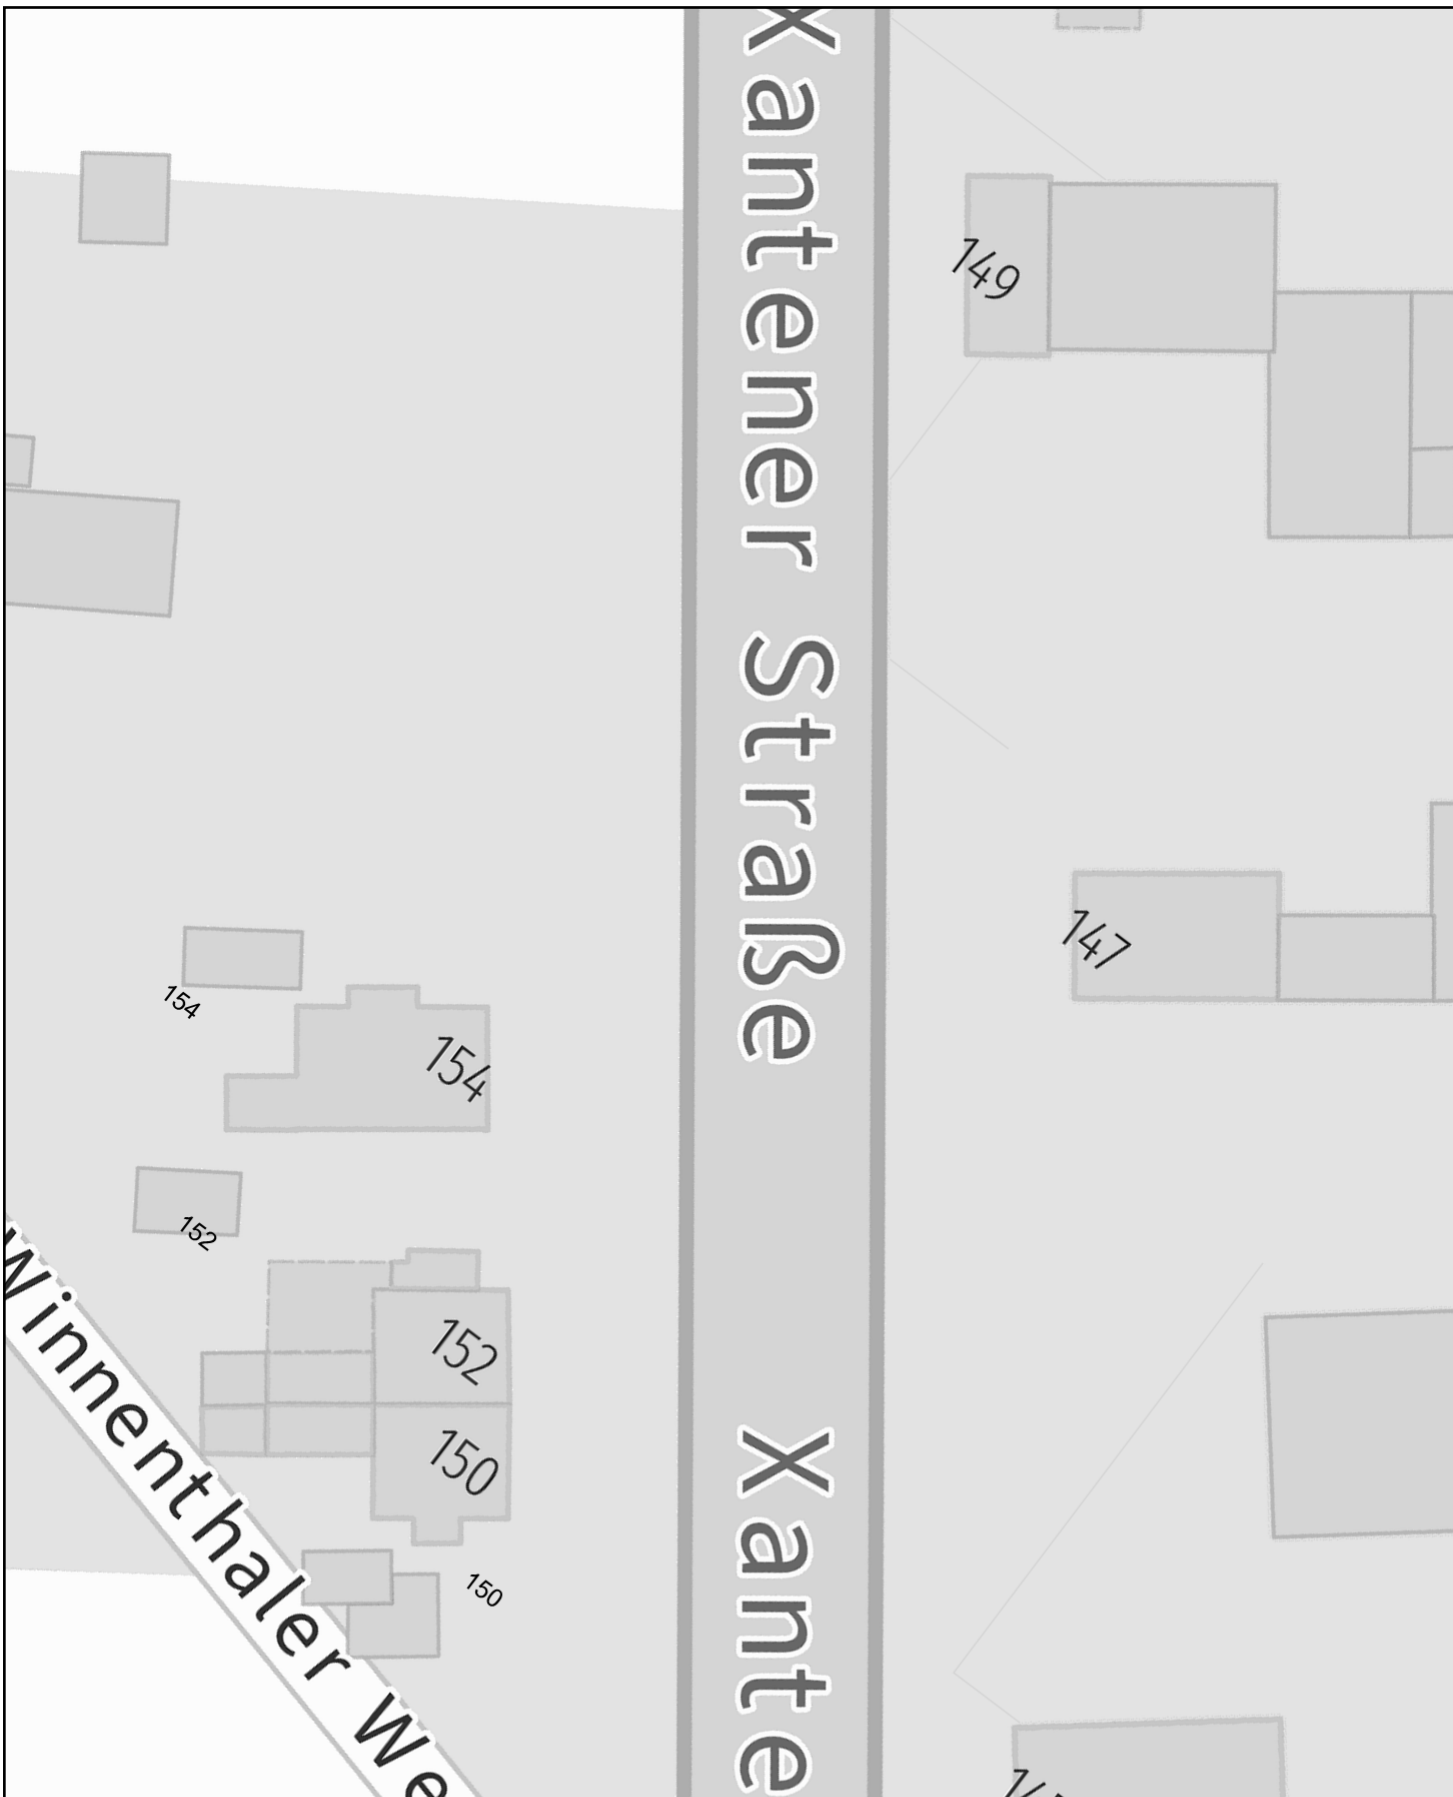

**Planauskunft** (Zeichenerklärung siehe Kabelschutzanweisung)


Vorgangsnummer:	20251113_1014_V01
Rufnummer bei Kabelschäden:	0800 / 8888 719
Projekt-Titel:	48-5516;48-24-0020;B57 Alpen Xanten
Erstellungszeit:	13.11.2025 14:46:14
Gültig bis:	11.12.2025
Einstiegsadresse:	Alpen Xantener Str. 198 (46519)
Maßstab:	Thema:
1 : 500	Trassennetz VFDE

Hinweis: Die angezeigten Informationen sind nur zur allgemeinen Referenz bestimmt. Hinsichtlich Lagegenauigkeit und Aktualität kann seitens Vodafone keine Garantie übernommen werden. Im Falle von Grabungen oder sonstiger Arbeiten ausserhalb der markierten Trassen dürfen Sie sich nicht ausschließlich auf diese Informationen verlassen. BEACHTEN SIE BITTE DIE KABELSCHUTZANWEISUNG

Blatt: 17





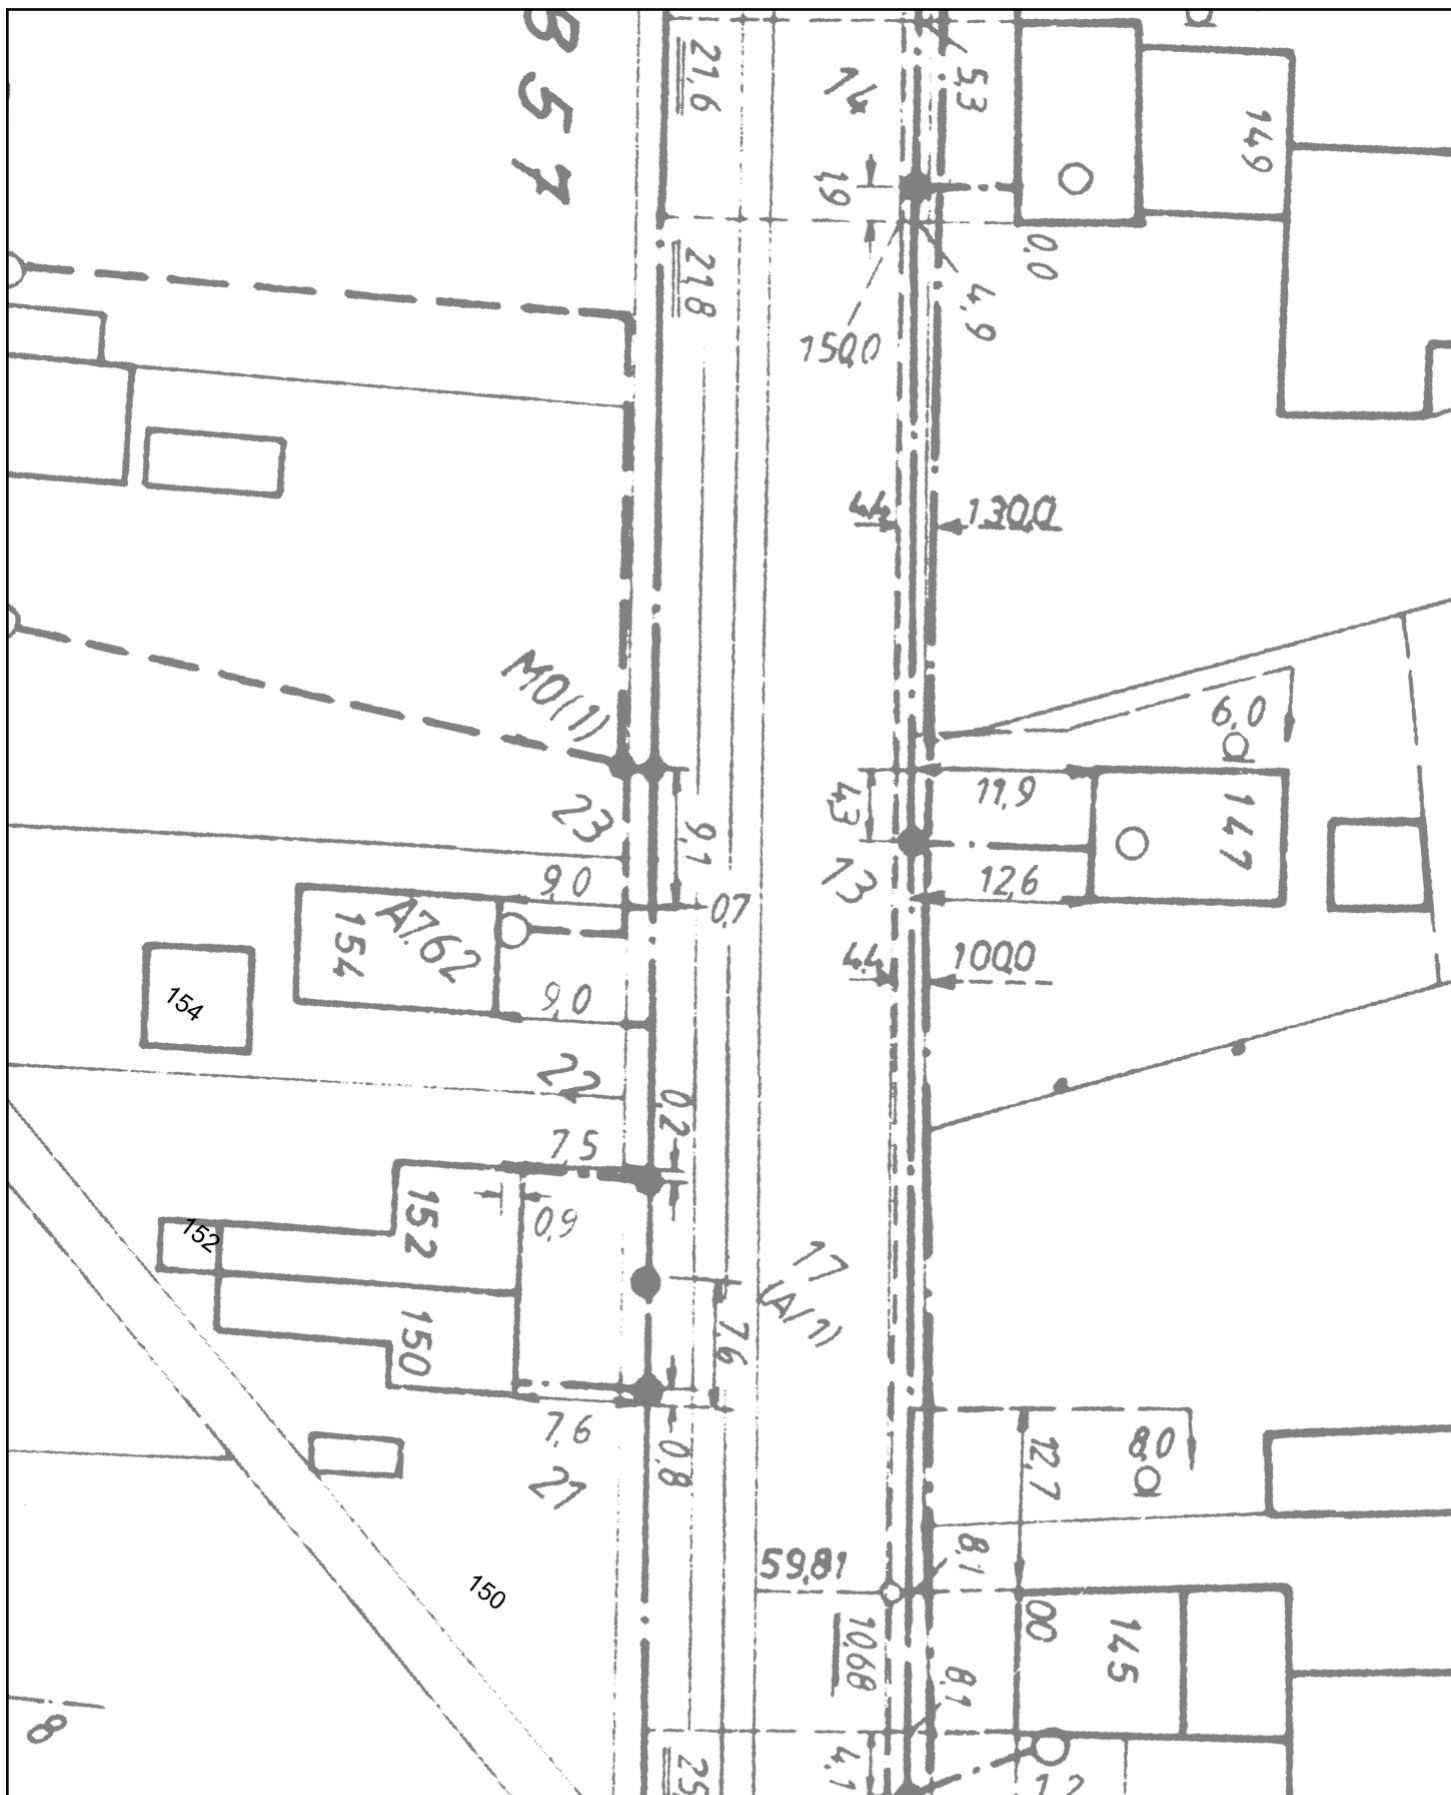

# Planauskunft (Zeichenerklärung siehe Kabelschutzanweisung)

Vorgangsnummer: 20251113\_1014\_V01

Rufnummer bei Kabelschäden: 0800 / 8888 719

Projekt-Titel: 48-5516;48-24-0020;B57 Alpen Xanten

Erstellungszeit: 13.11.2025 14:46:15 Gültig bis: 11.12.2025

Blatt:17

Einstiegsadresse: Alpen Xantener Str. 198 (46519)

Maßstab:

Thema:

1 : 500

Trassennetz VFW

Hinweis: Die angezeigten Informationen sind nur zur allgemeinen Referenz bestimmt. Hinsichtlich Lagegenauigkeit und Aktualität kann seitens Vodafone keine Garantie übernommen werden. Im Falle von Grabungen oder sonstiger Arbeiten ausserhalb der markierten Trassen dürfen Sie sich nicht ausschließlich auf diese Informationen verlassen. BEACHTEN SIE BITTE DIE KABELSCHUTZANWEISUNG





**Planauskunft** (Zeichenerklärung siehe Kabelschutzanweisung)

Vorgangsnummer:	20251113_1014_V01
Rufnummer bei Kabelschäden:	0800 / 8888 719
Projekt-Titel:	48-5516;48-24-0020;B57 Alpen Xanten
Erstellungszeit:	13.11.2025 14:46:21
Gültig bis:	11.12.2025
Einstiegsadresse:	Alpen Xantener Str. 198 (46519)
Maßstab:	Thema:
1 : 500	Basiskarten VFDE

Hinweis: Die angezeigten Informationen sind nur zur allgemeinen Referenz bestimmt. Hinsichtlich Lagegenauigkeit und Aktualität kann seitens Vodafone keine Garantie übernommen werden. Im Falle von Grabungen oder sonstiger Arbeiten ausserhalb der markierten Trassen dürfen Sie sich nicht ausschließlich auf diese Informationen verlassen. BEACHTEN SIE BITTE DIE KABELSCHUTZANWEISUNG







**Planauskunft** (Zeichenerklärung siehe Kabelschutzanweisung)

Vorgangsnummer: 20251113\_1014\_V01

Rufnummer bei Kabelschäden: 0800 / 8888 719

Projekt-Titel: 48-5516;48-24-0020;B57 Alpen Xanten

Erstellungszeit: 13.11.2025 14:46:21 Gültig bis: 11.12.2025

Blatt: 18

Einstiegsadresse: Alpen Xantener Str. 198 (46519)

Maßstab:

1 : 500

Thema:

Trassennetz VFDE

Hinweis: Die angezeigten Informationen sind nur zur allgemeinen Referenz bestimmt. Hinsichtlich Lagegenauigkeit und Aktualität kann seitens Vodafone keine Garantie übernommen werden. Im Falle von Grabungen oder sonstiger Arbeiten ausserhalb der markierten Trassen dürfen Sie sich nicht ausschließlich auf diese Informationen verlassen. BEACHTEN SIE BITTE DIE KABELSCHUTZANWEISUNG











**Planauskunft** (Zeichenerklärung siehe Kabelschutzanweisung)

Vorgangsnummer: 20251113_1014_V01	
<a href="#">Rufnummer bei Kabelschäden: 0800 / 8888 719</a>	
Projekt-Titel: 48-5516;48-24-0020;B57 Alpen Xanten	
Erstellungszeit: 13.11.2025 14:46:28	Gültig bis: 11.12.2025
Einstiegsadresse: Alpen Xantener Str. 198 (46519)	
Maßstab: 1 : 500	Thema: Basiskarten VFDE

Hinweis: Die angezeigten Informationen sind nur zur allgemeinen Referenz bestimmt. Hinsichtlich Lagegenauigkeit und Aktualität kann seitens Vodafone keine Garantie übernommen werden. Im Falle von Grabungen oder sonstiger Arbeiten ausserhalb der markierten Trassen dürfen Sie sich nicht ausschließlich auf diese Informationen verlassen. BEACHTEN SIE BITTE DIE KABELSCHUTZANWEISUNG






**Planauskunft** (Zeichenerklärung siehe Kabelschutzanweisung)

Vorgangsnummer: 20251113_1014_V01	
<a href="#">Rufnummer bei Kabelschäden: 0800 / 8888 719</a>	
Projekt-Titel: 48-5516;48-24-0020;B57 Alpen Xanten	
Erstellungszeit: 13.11.2025 14:46:28	Gültig bis: 11.12.2025
Einstiegsadresse: Alpen Xantener Str. 198 (46519)	
Maßstab: 1 : 500	Thema: Trassennetz VFDE

Hinweis: Die angezeigten Informationen sind nur zur allgemeinen Referenz bestimmt. Hinsichtlich Lagegenauigkeit und Aktualität kann seitens Vodafone keine Garantie übernommen werden. Im Falle von Grabungen oder sonstiger Arbeiten ausserhalb der markierten Trassen dürfen Sie sich nicht ausschließlich auf diese Informationen verlassen. BEACHTEN SIE BITTE DIE KABELSCHUTZANWEISUNG





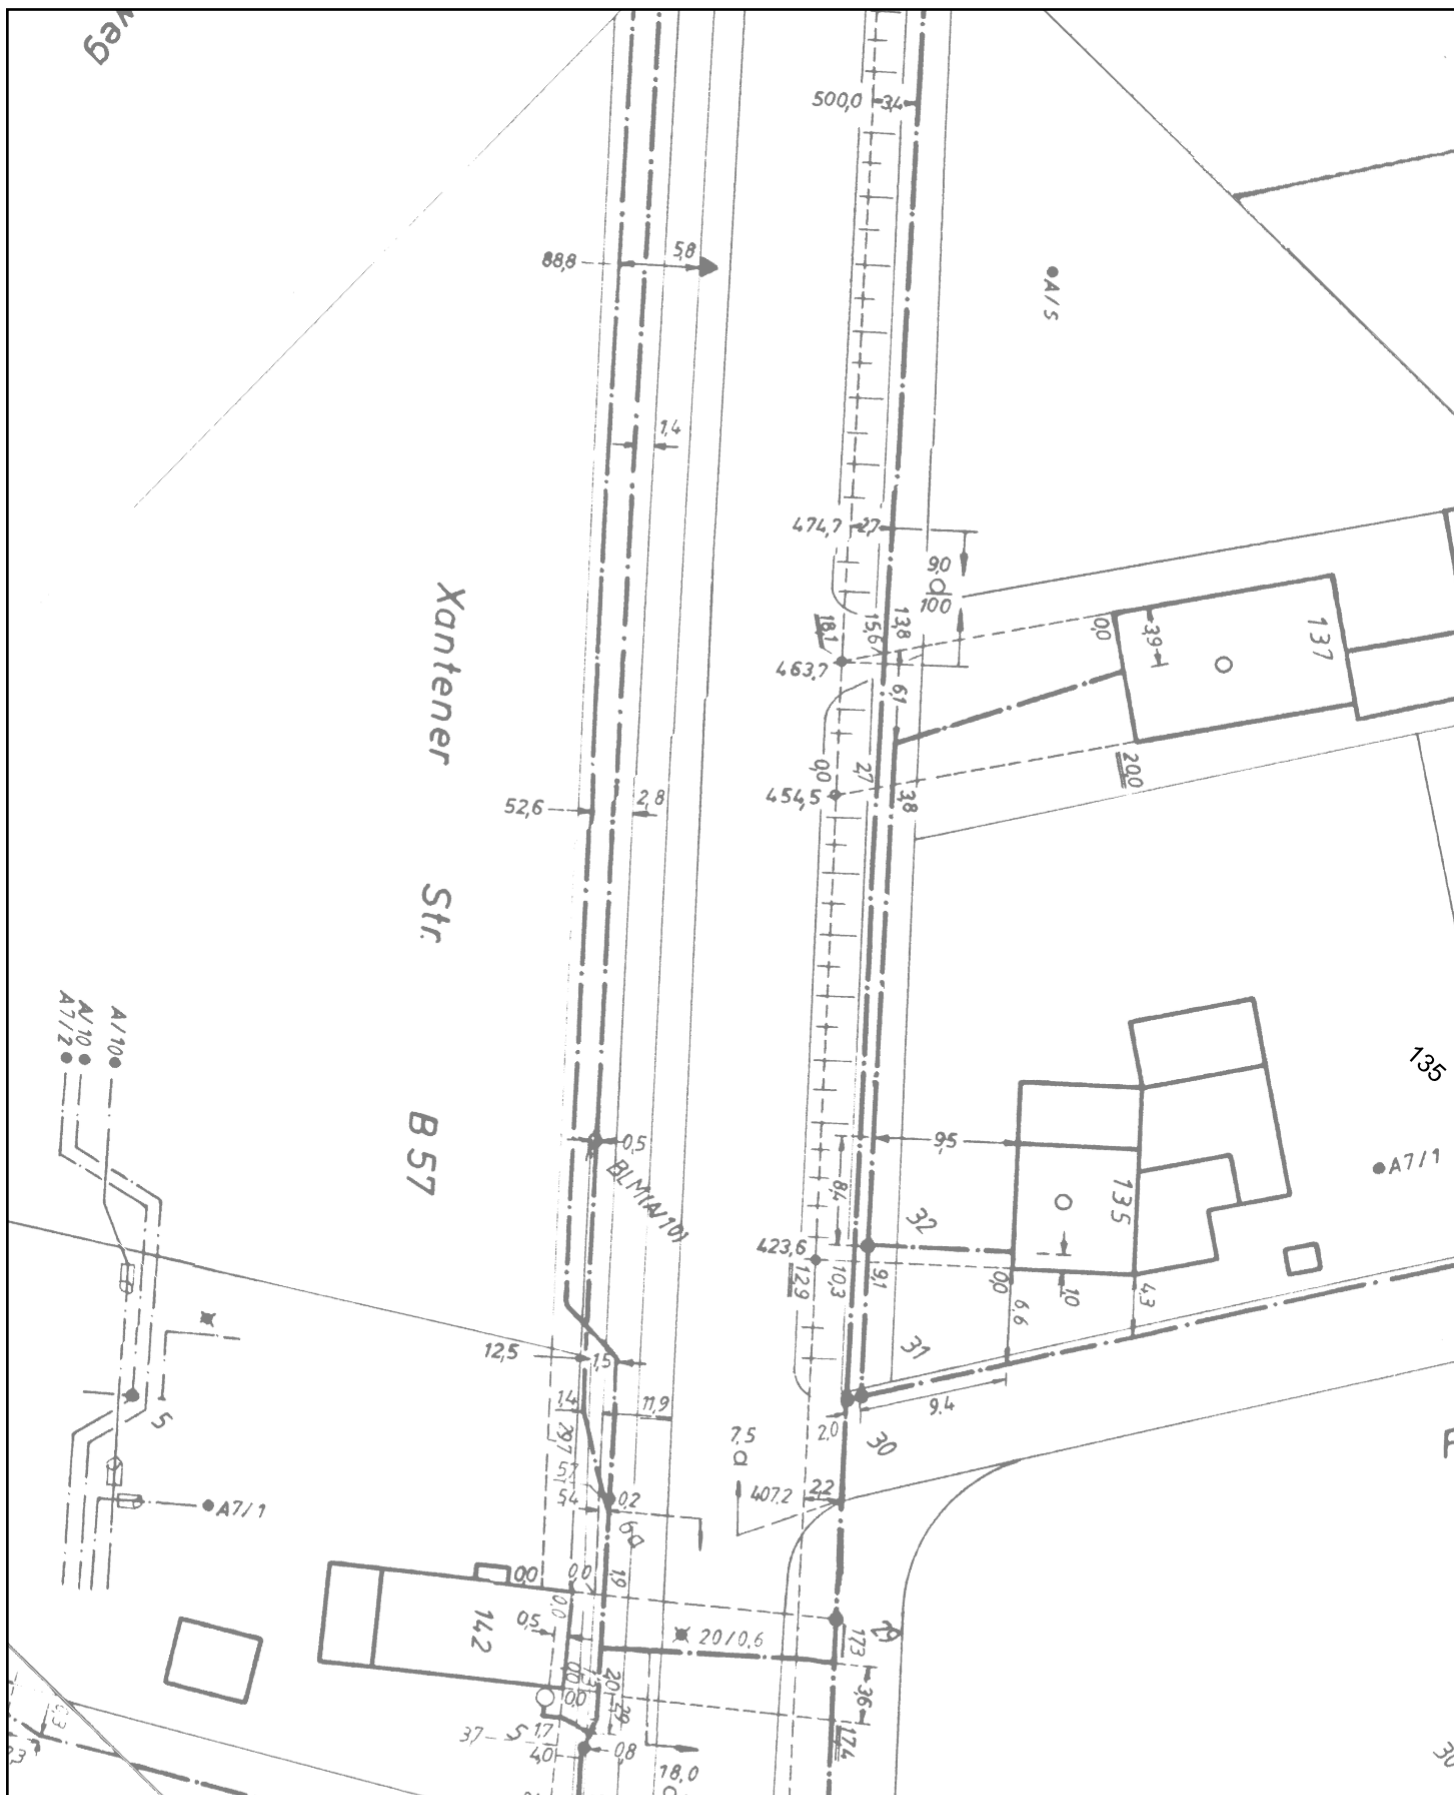

# Planauskunft (Zeichenerklärung siehe Kabelschutzanweisung)

Vorgangsnummer: 20251113\_1014\_V01

Rufnummer bei Kabelschäden: 0800 / 8888 719

Projekt-Titel: 48-5516;48-24-0020;B57 Alpen Xanten

Erstellungszeit: 13.11.2025 14:46:28 Gültig bis: 11.12.2025

Blatt: 19

Einstiegsadresse: Alpen Xantener Str. 198 (46519)

Maßstab:


Thema:

1 : 500

Trassennetz VFW

Hinweis: Die angezeigten Informationen sind nur zur allgemeinen Referenz bestimmt. Hinsichtlich Lagegenauigkeit und Aktualität kann seitens Vodafone keine Garantie übernommen werden. Im Falle von Grabungen oder sonstiger Arbeiten ausserhalb der markierten Trassen dürfen Sie sich nicht ausschließlich auf diese Informationen verlassen. BEACHTEN SIE BITTE DIE KABELSCHUTZANWEISUNG



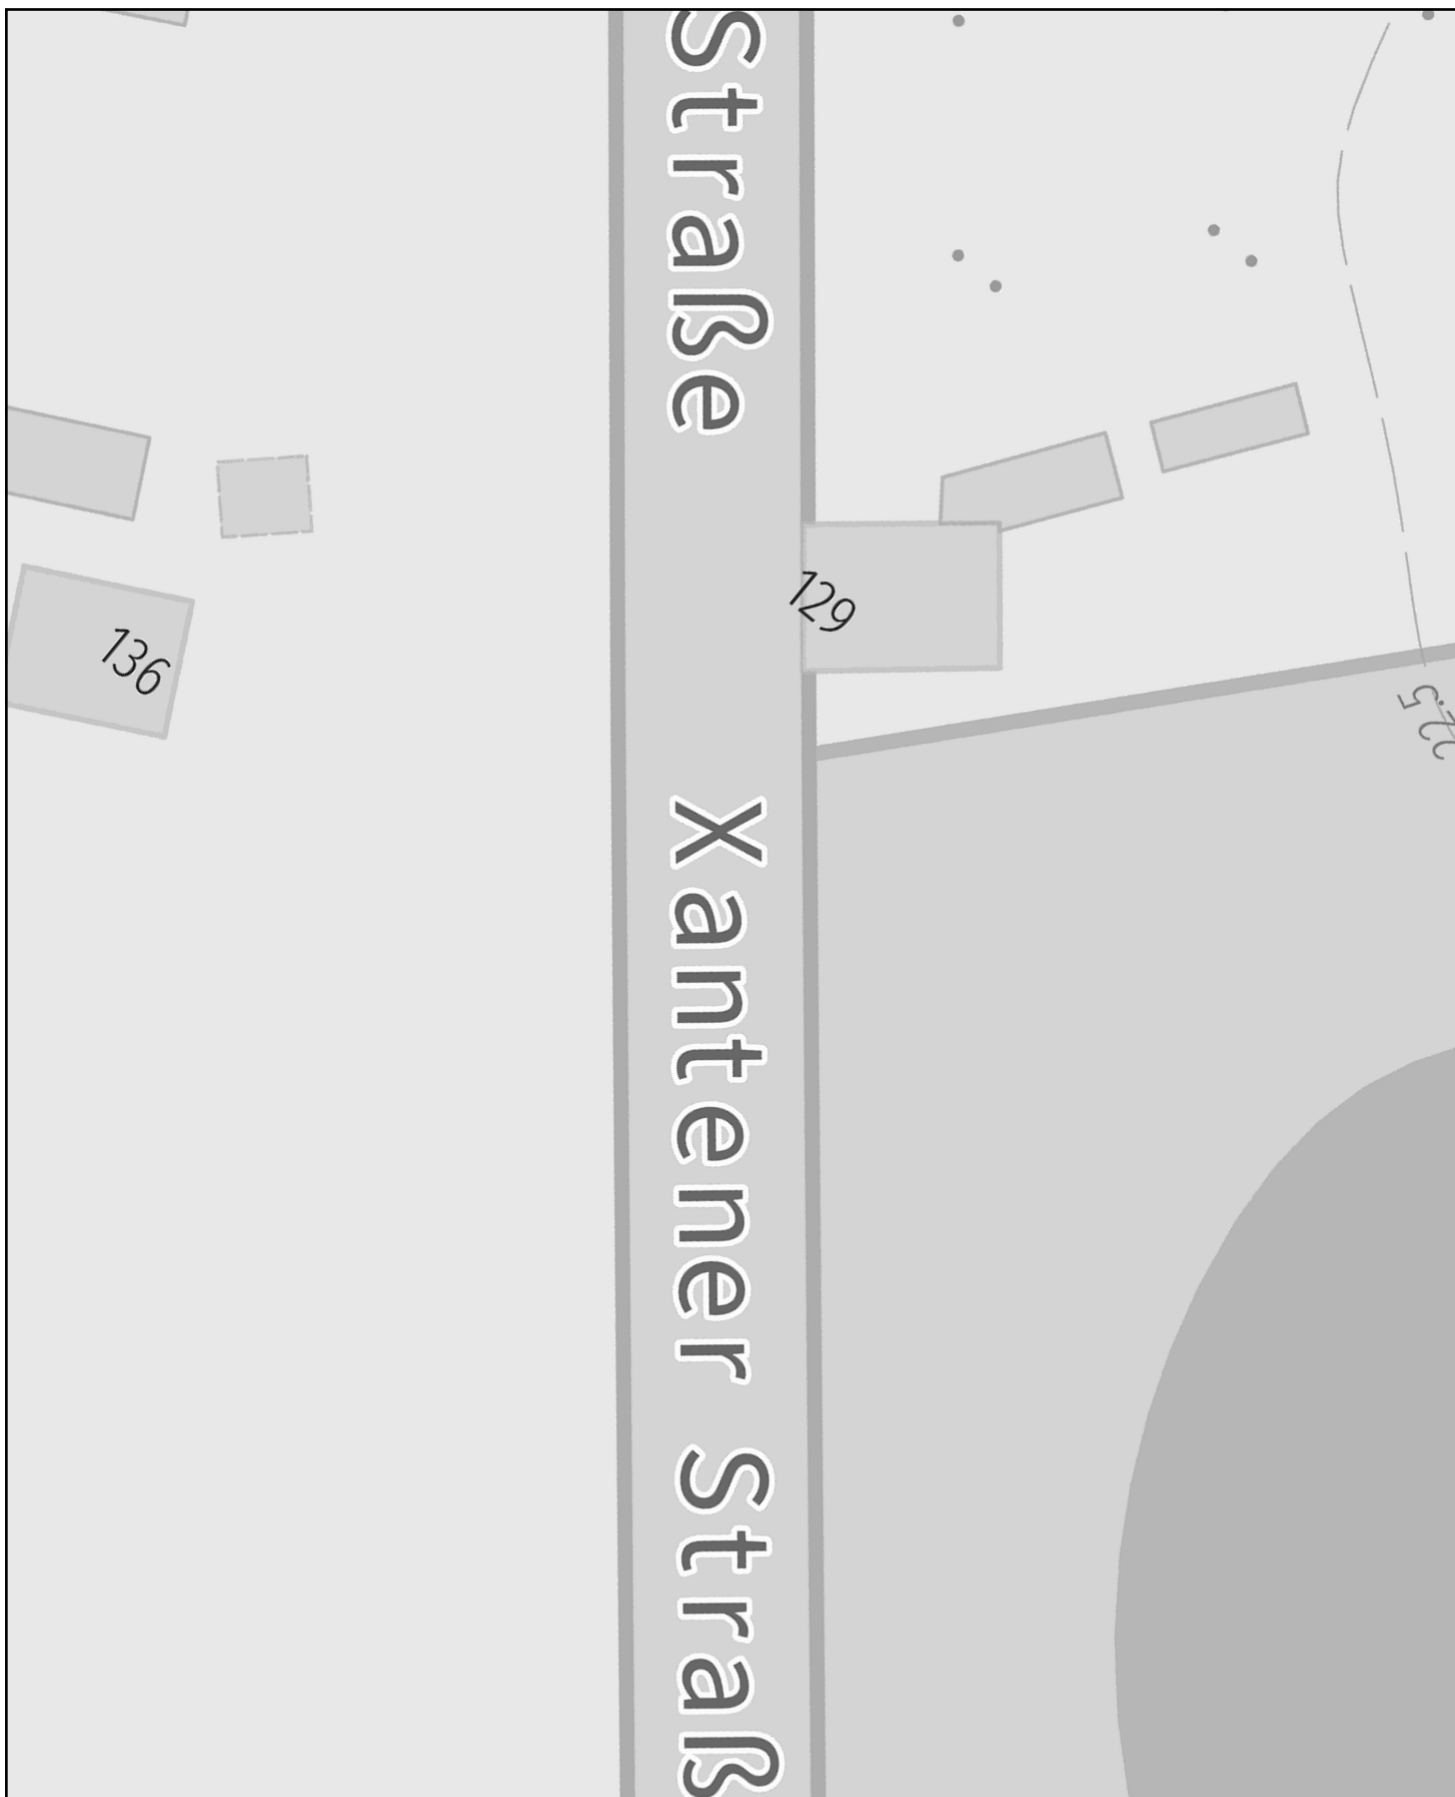

**Planauskunft** (Zeichenerklärung siehe Kabelschutzanweisung)

Vorgangsnummer: 20251113\_1014\_V01

[Rufnummer bei Kabelschäden: 0800 / 8888 719](#)

Projekt-Titel: 48-5516;48-24-0020;B57 Alpen Xanten

Erstellungszeit: 13.11.2025 14:46:35 Gültig bis: 11.12.2025

Blatt:20

Einstiegsadresse: Alpen Xantener Str. 198 (46519)

Maßstab:

1 : 500

Thema:

Basiskarten VFDE

Hinweis: Die angezeigten Informationen sind nur zur allgemeinen Referenz bestimmt. Hinsichtlich Lagegenauigkeit und Aktualität kann seitens Vodafone keine Garantie übernommen werden. Im Falle von Grabungen oder sonstiger Arbeiten ausserhalb der markierten Trassen dürfen Sie sich nicht ausschließlich auf diese Informationen verlassen. BEACHTEN SIE BITTE DIE KABELSCHUTZANWEISUNG







**Planauskunft** (Zeichenerklärung siehe Kabelschutzanweisung)

Vorgangsnummer: 20251113\_1014\_V01

Rufnummer bei Kabelschäden: 0800 / 8888 719

Projekt-Titel: 48-5516;48-24-0020;B57 Alpen Xanten

Erstellungszeit: 13.11.2025 14:46:35 Gültig bis: 11.12.2025

Blatt:20

Einstiegsadresse: Alpen Xantener Str. 198 (46519)

Maßstab:


Thema:

1 : 500

Trassennetz VFDE

Hinweis: Die angezeigten Informationen sind nur zur allgemeinen Referenz bestimmt. Hinsichtlich Lagegenauigkeit und Aktualität kann seitens Vodafone keine Garantie übernommen werden. Im Falle von Grabungen oder sonstiger Arbeiten ausserhalb der markierten Trassen dürfen Sie sich nicht ausschließlich auf diese Informationen verlassen. BEACHTEN SIE BITTE DIE KABELSCHUTZANWEISUNG



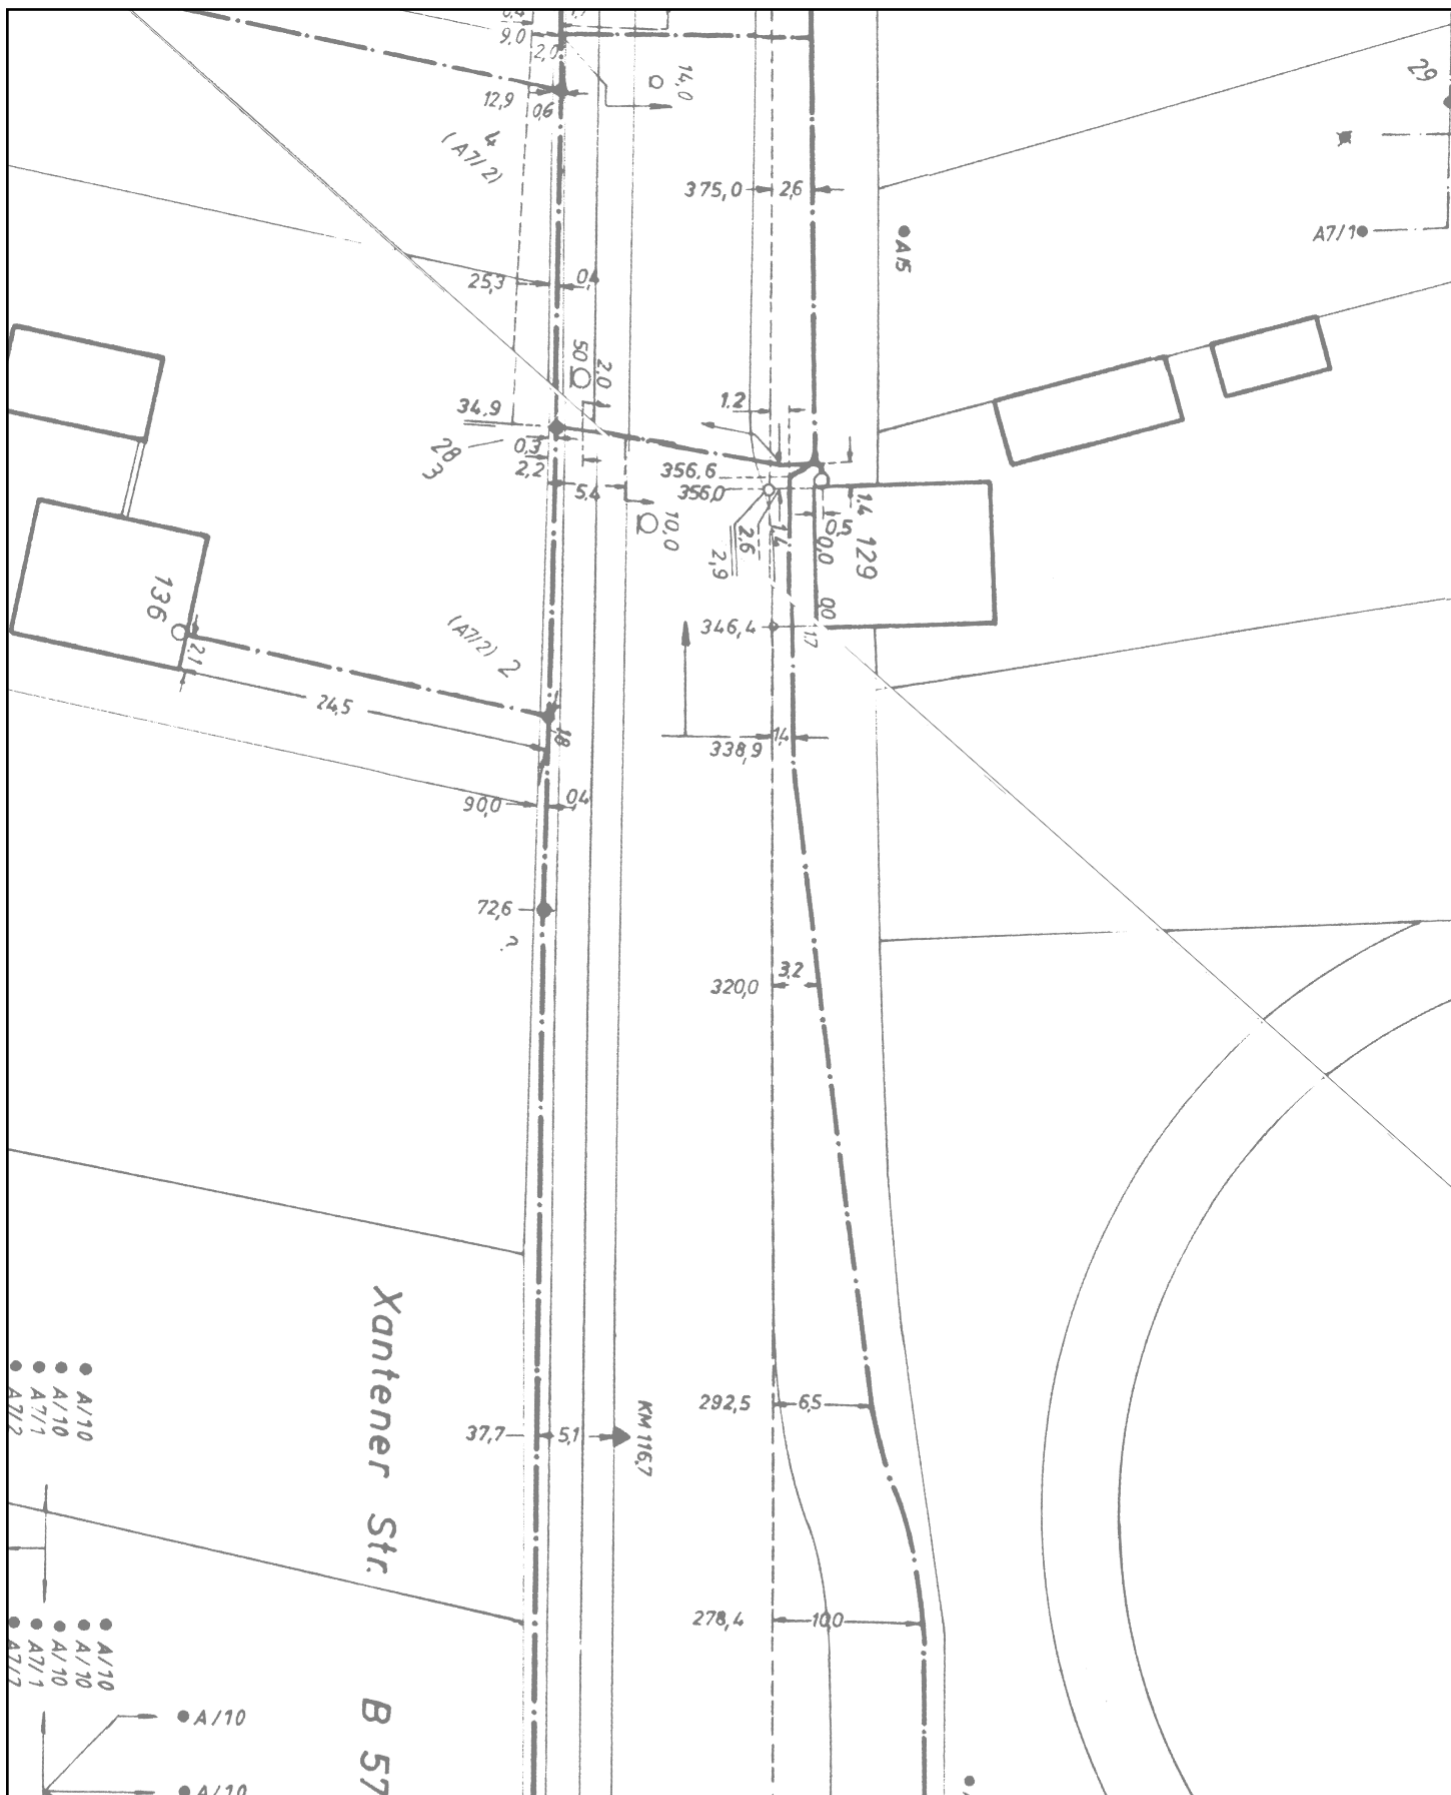

# Planauskunft (Zeichenerklärung siehe Kabelschutzanweisung)

Vorgangsnummer: 20251113\_1014\_V01

Rufnummer bei Kabelschäden: 0800 / 8888 719

Projekt-Titel: 48-5516;48-24-0020;B57 Alpen Xanten

Erstellungszeit: 13.11.2025 14:46:35 Gültig bis: 11.12.2025

Blatt:20


Einstiegsadresse: Alpen Xantener Str. 198 (46519)

Maßstab: 1 : 500  
Thema: Basiskarten VFW

Hinweis: Die angezeigten Informationen sind nur zur allgemeinen Referenz bestimmt. Hinsichtlich Lagegenauigkeit und Aktualität kann seitens Vodafone keine Garantie übernommen werden. Im Falle von Grabungen oder sonstiger Arbeiten ausserhalb der markierten Trassen dürfen Sie sich nicht ausschließlich auf diese Informationen verlassen. BEACHTEN SIE BITTE DIE KABELSCHUTZANWEISUNG





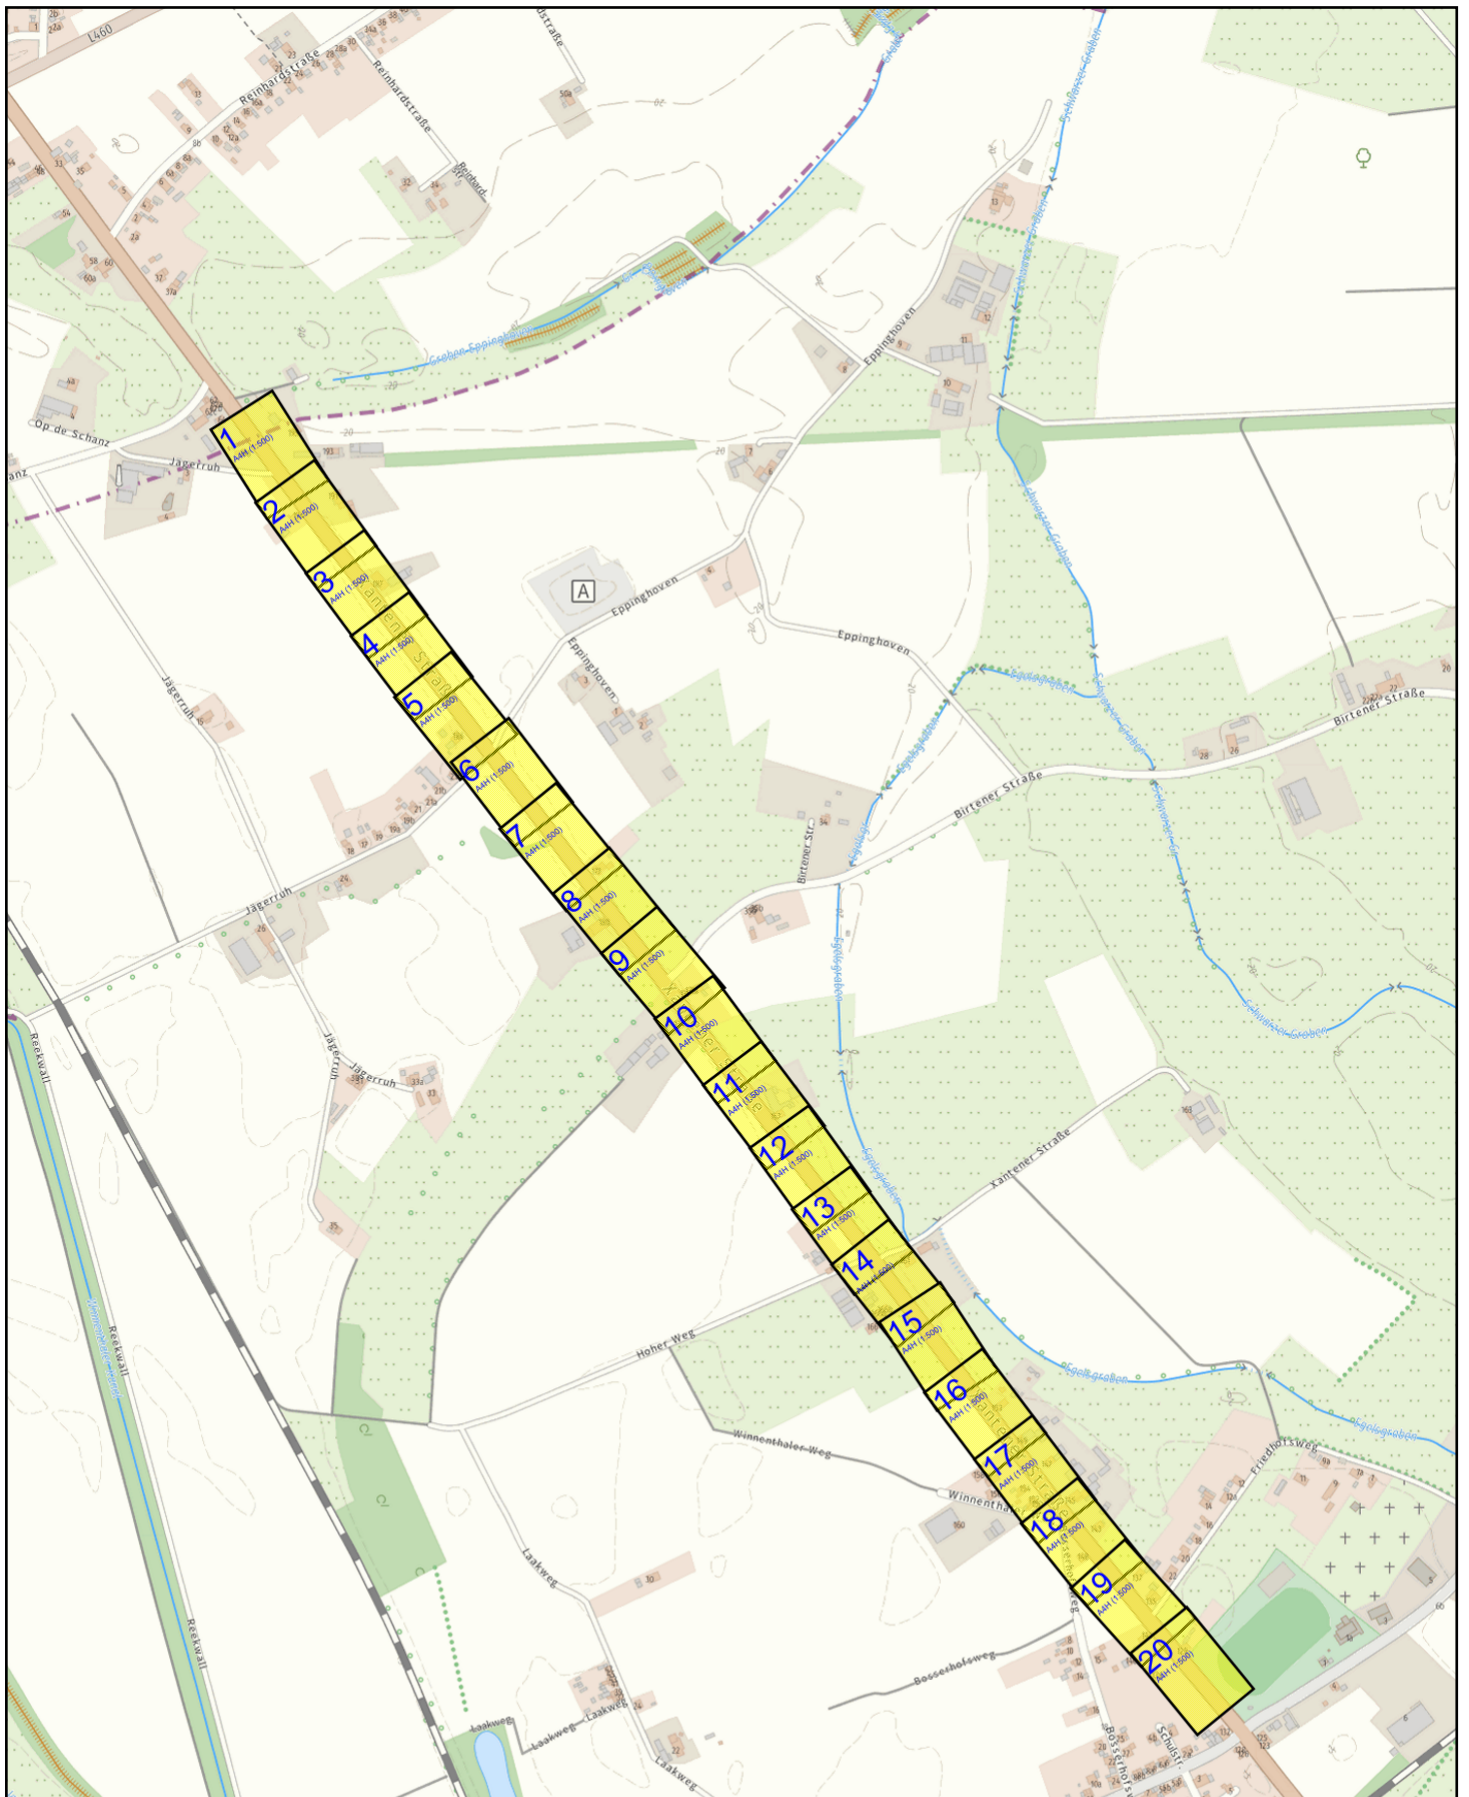

# Planauskunft (Zeichenerklärung siehe Kabelschutzanweisung)

Vorgangsnummer: 20251113\_1014\_V01

Rufnummer bei Kabelschäden: 0800 / 8888 719

Projekt-Titel: 48-5516;48-24-0020;B57 Alpen Xanten

Erstellungszeit: 13.11.2025 14:46:49 Gültig bis: 11.12.2025

Blatt:

Einstiegsadresse: Alpen Xantener Str. 198 (46519)

Maßstab: 1 : 10000  
Thema: OpenStreetMap

Hinweis: Die angezeigten Informationen sind nur zur allgemeinen Referenz bestimmt. Hinsichtlich Lagegenauigkeit und Aktualität kann seitens Vodafone keine Garantie übernommen werden. Im Falle von Grabungen oder sonstiger Arbeiten ausserhalb der markierten Trassen dürfen Sie sich nicht ausschließlich auf diese Informationen verlassen. BEACHTEN SIE BITTE DIE KABELSCHUTZANWEISUNG





Vodafone West GmbH | Ferdinand-Braun-Platz 1 | D-40549 Düsseldorf

Abteilung: Planauskunft

E-Mail: UM.Planauskunft@Vodafone.com

Landesbetrieb Straßenbau NRW- Regionalniederlassung  
Niederrhein-Außenstelle Wesel  
Frida Faiz  
Augustastrasse 12  
46483 Wesel

Datum: 13.11.2025

Gültig bis: 11.12.2025

Unser Zeichen: 20251113\_1024\_V01

Ihr Zeichen:  
48-5516;48-24-0020;B57 Alpen Xanten

Ansprechpartner (in):  
Faiz

E-Mail  
frida.faiz@strassen.nrw.de

## Planauskunft

Eingang Plananfrage am: 13.11.2025 14:51:19

Ort der Aufgrabung: Alpen Xantener Str. 198 (46519)

Wir weisen darauf hin, dass im angefragten Bereich Glasfaser-Kabel von Fremdfirmen liegen. Bitte beachten Sie beiliegendes Kartenmaterial und die Kabelschutzanweisung. Wir weisen darauf hin, dass sich im angefragten Bereich Versorgungsanlagen anderer Unternehmen befinden könnten und bitten um besondere Vorsicht. Bitte beachten Sie beiliegendes Kartenmaterial und die Kabelschutzanweisung.

Die Planauskunft gilt für ganz Deutschland im Auftrag der Vodafone GmbH und Vodafone West GmbH. Für weitere Vodafone-Gesellschaften ist ein zusätzliche Planauskunft einzuholen über:  
<https://immobilienwirtschaft.vodafone.de/hilfe/planauskunft/>

Herzliche Grüße

Ihre Planauskunft der Vodafone GmbH und Vodafone West GmbH

**Vodafone GmbH** Ferdinand-Braun-Platz 1, D-40549 Düsseldorf

Postfach: D-40543 Düsseldorf

**Handelsregister:** Amtsgericht Düsseldorf, HRB 38062

Sitz der Gesellschaft: Düsseldorf, WEEE-Reg.-Nr.: DE 91435957

**Geschäftsführer/innen:** Philippe Rogge (Vorsitzender), Marcel de Groot, Tanja Richter, Alexander Saul, Carmen Velthuis, Felicitas von Kyaw

**Vodafone West GmbH** Ferdinand-Braun-Platz 1, D-40549 Düsseldorf

**Handelsregister:** Amtsgericht Düsseldorf, HRB 95209

Sitz der Gesellschaft: Düsseldorf, Steuernummer: 103/5700/2180

**Geschäftsführer/innen:** Marcel de Groot, Carmen Velthuis, Ulrich Irnich

**Vorsitzende des Aufsichtsrats:** Stefanie Reichelt

tener Straße

132

132

K22

**Planauskunft** (Zeichenerklärung siehe Kabelschutzanweisung)

Vorgangsnummer: 20251113\_1024\_V01

Rufnummer bei Kabelschäden: 0800 / 8888 719

Projekt-Titel: 48-5516;48-24-0020;B57 Alpen Xanten

Erstellungszeit: 13.11.2025 14:51:19 Gültig bis: 11.12.2025

Blatt: 1

Einstiegsadresse: Alpen Xantener Str. 198 (46519)

Maßstab:

1 : 500

Thema:

Basiskarten VFDE

Hinweis: Die angezeigten Informationen sind nur zur allgemeinen Referenz bestimmt. Hinsichtlich Lagegenauigkeit und Aktualität kann seitens Vodafone keine Garantie übernommen werden. Im Falle von Grabungen oder sonstiger Arbeiten ausserhalb der markierten Trassen dürfen Sie sich nicht ausschließlich auf diese Informationen verlassen. BEACHTEN SIE BITTE DIE KABELSCHUTZANWEISUNG





tener Straße

132

132

K22

**Planauskunft** (Zeichenerklärung siehe Kabelschutzanweisung)

Vorgangsnummer: 20251113\_1024\_V01

Rufnummer bei Kabelschäden: 0800 / 8888 719

Projekt-Titel: 48-5516;48-24-0020;B57 Alpen Xanten

Erstellungszeit: 13.11.2025 14:51:19 Gültig bis: 11.12.2025

Blatt: 1

Einstiegsadresse: Alpen Xantener Str. 198 (46519)

Maßstab:

Thema:

1 : 500

Trassennetz VFDE


Hinweis: Die angezeigten Informationen sind nur zur allgemeinen Referenz bestimmt. Hinsichtlich Lagegenauigkeit und Aktualität kann seitens Vodafone keine Garantie übernommen werden. Im Falle von Grabungen oder sonstiger Arbeiten ausserhalb der markierten Trassen dürfen Sie sich nicht ausschließlich auf diese Informationen verlassen. BEACHTEN SIE BITTE DIE KABELSCHUTZANWEISUNG









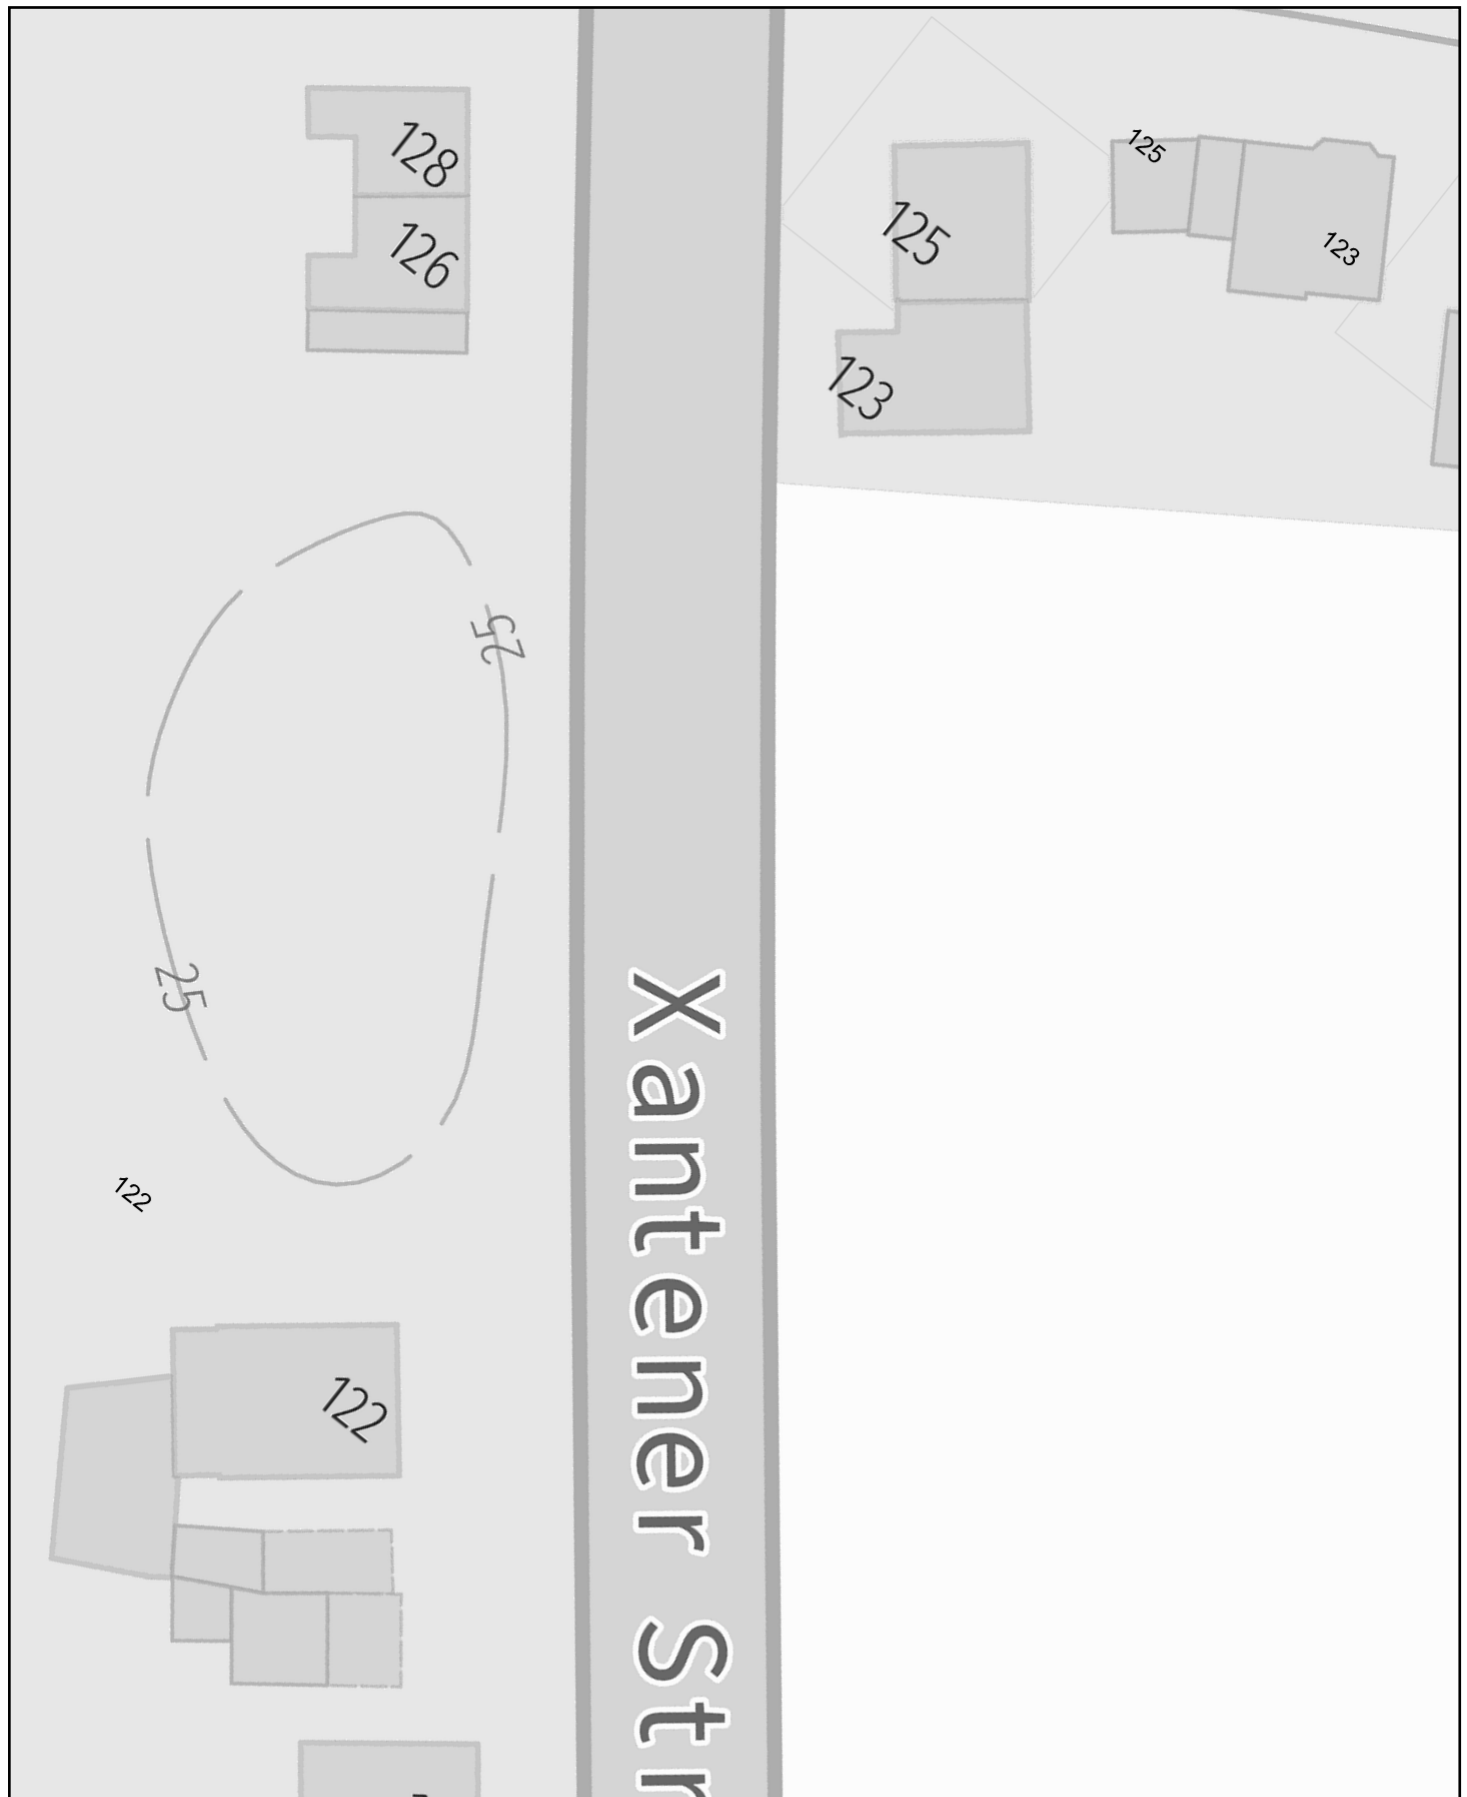


**Planauskunft** (Zeichenerklärung siehe Kabelschutzanweisung)

Vorgangsnummer: 20251113_1024_V01	
Rufnummer bei Kabelschäden: 0800 / 8888 719	
Projekt-Titel: 48-5516;48-24-0020;B57 Alpen Xanten	
Erstellungszeit: 13.11.2025 14:51:28	Gültig bis: 11.12.2025
Einstiegsadresse: Alpen Xantener Str. 198 (46519)	
Maßstab: 1 : 500	Thema: Basiskarten VFDE

Hinweis: Die angezeigten Informationen sind nur zur allgemeinen Referenz bestimmt. Hinsichtlich Lagegenauigkeit und Aktualität kann seitens Vodafone keine Garantie übernommen werden. Im Falle von Grabungen oder sonstiger Arbeiten ausserhalb der markierten Trassen dürfen Sie sich nicht ausschließlich auf diese Informationen verlassen. BEACHTEN SIE BITTE DIE KABELSCHUTZANWEISUNG



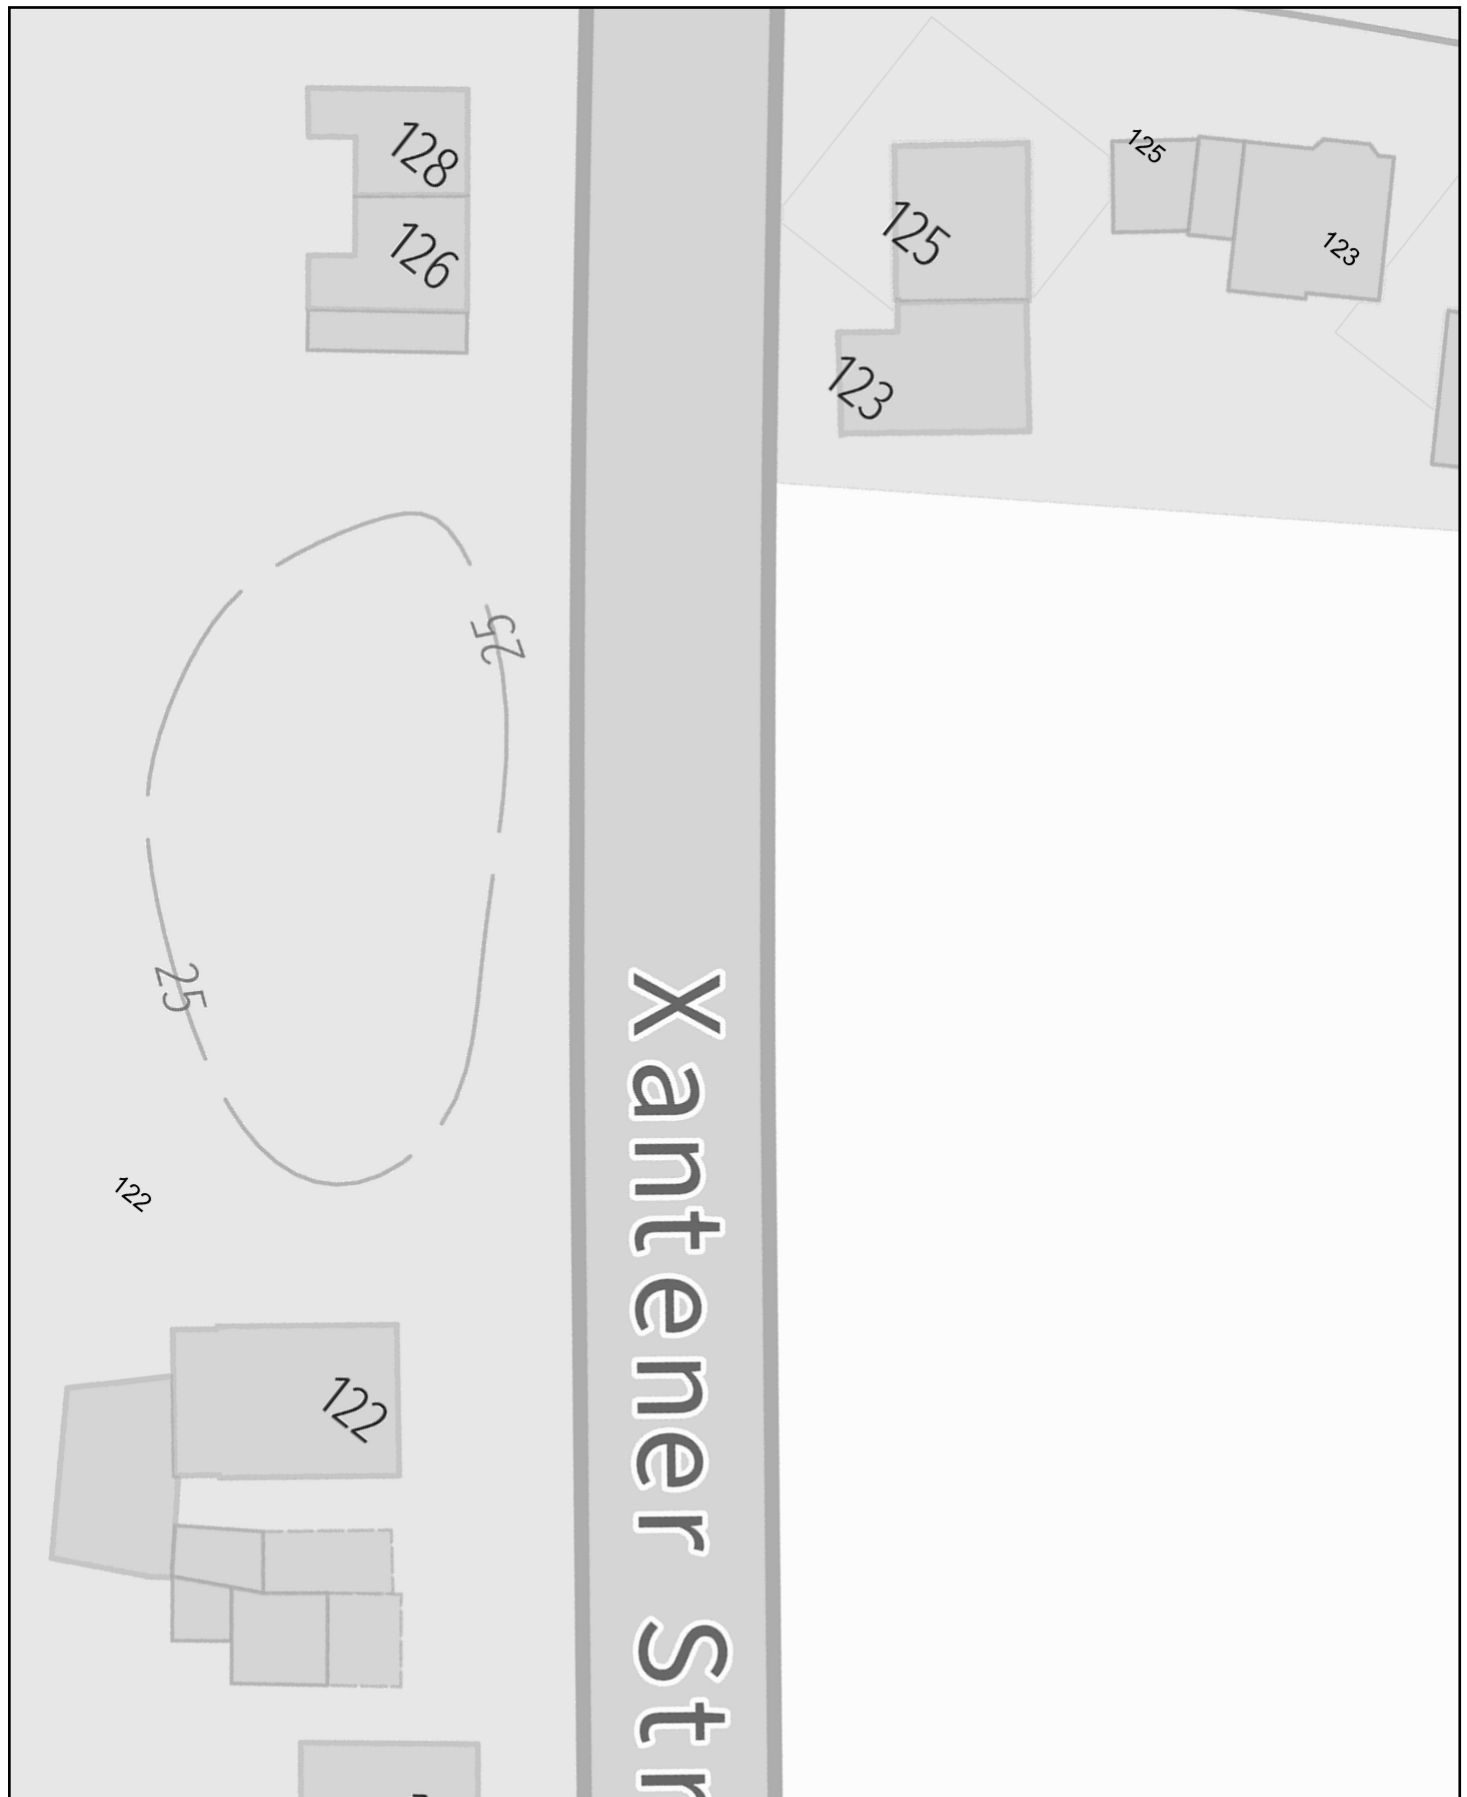


**Planauskunft** (Zeichenerklärung siehe Kabelschutzanweisung)

Vorgangsnummer:	20251113_1024_V01
Rufnummer bei Kabelschäden:	0800 / 8888 719
Projekt-Titel:	48-5516;48-24-0020;B57 Alpen Xanten
Erstellungszeit:	13.11.2025 14:51:28
Gültig bis:	11.12.2025
Einstiegsadresse:	Alpen Xantener Str. 198 (46519)
Maßstab:	Thema:
1 : 500	Trassennetz VFDE

Hinweis: Die angezeigten Informationen sind nur zur allgemeinen Referenz bestimmt. Hinsichtlich Lagegenauigkeit und Aktualität kann seitens Vodafone keine Garantie übernommen werden. Im Falle von Grabungen oder sonstiger Arbeiten ausserhalb der markierten Trassen dürfen Sie sich nicht ausschließlich auf diese Informationen verlassen. BEACHTEN SIE BITTE DIE KABELSCHUTZANWEISUNG

Blatt:2



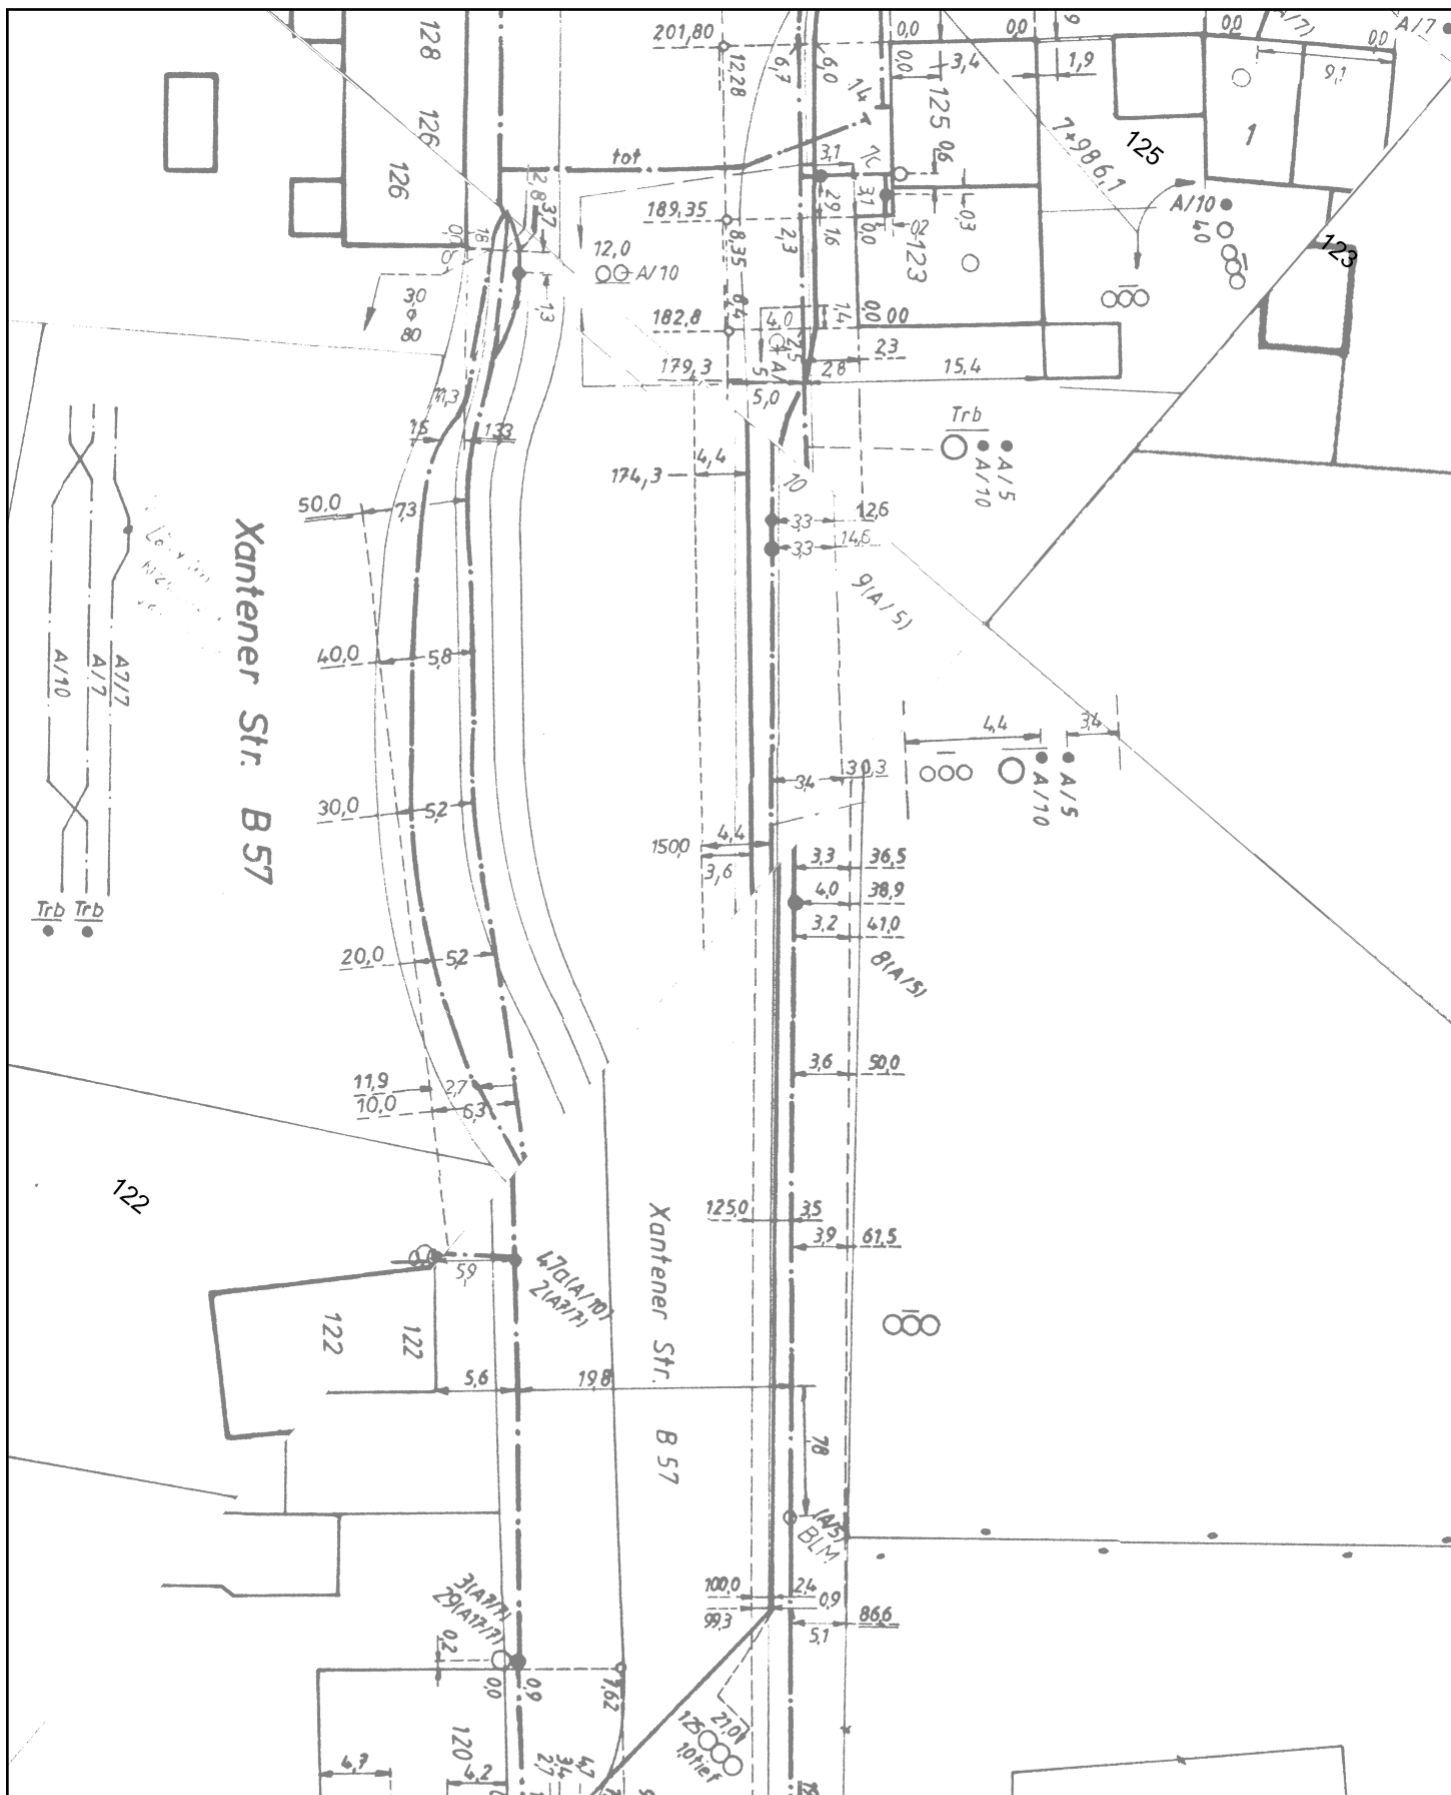

# Planauskunft (Zeichenerklärung siehe Kabelschutzanweisung)

Vorgangsnummer: 20251113\_1024\_V01

Rufnummer bei Kabelschäden: 0800 / 8888 719

Projekt-Titel: 48-5516;48-24-0020;B57 Alpen Xanten

Erstellungszeit: 13.11.2025 14:51:28 Gültig bis: 11.12.2025

Blatt:2


Einstiegsadresse: Alpen Xantener Str. 198 (46519)

Maßstab: 1 : 500  
Thema: Basiskarten VFW

Hinweis: Die angezeigten Informationen sind nur zur allgemeinen Referenz bestimmt. Hinsichtlich Lagegenauigkeit und Aktualität kann seitens Vodafone keine Garantie übernommen werden. Im Falle von Grabungen oder sonstiger Arbeiten ausserhalb der markierten Trassen dürfen Sie sich nicht ausschließlich auf diese Informationen verlassen. BEACHTEN SIE BITTE DIE KABELSCHUTZANWEISUNG





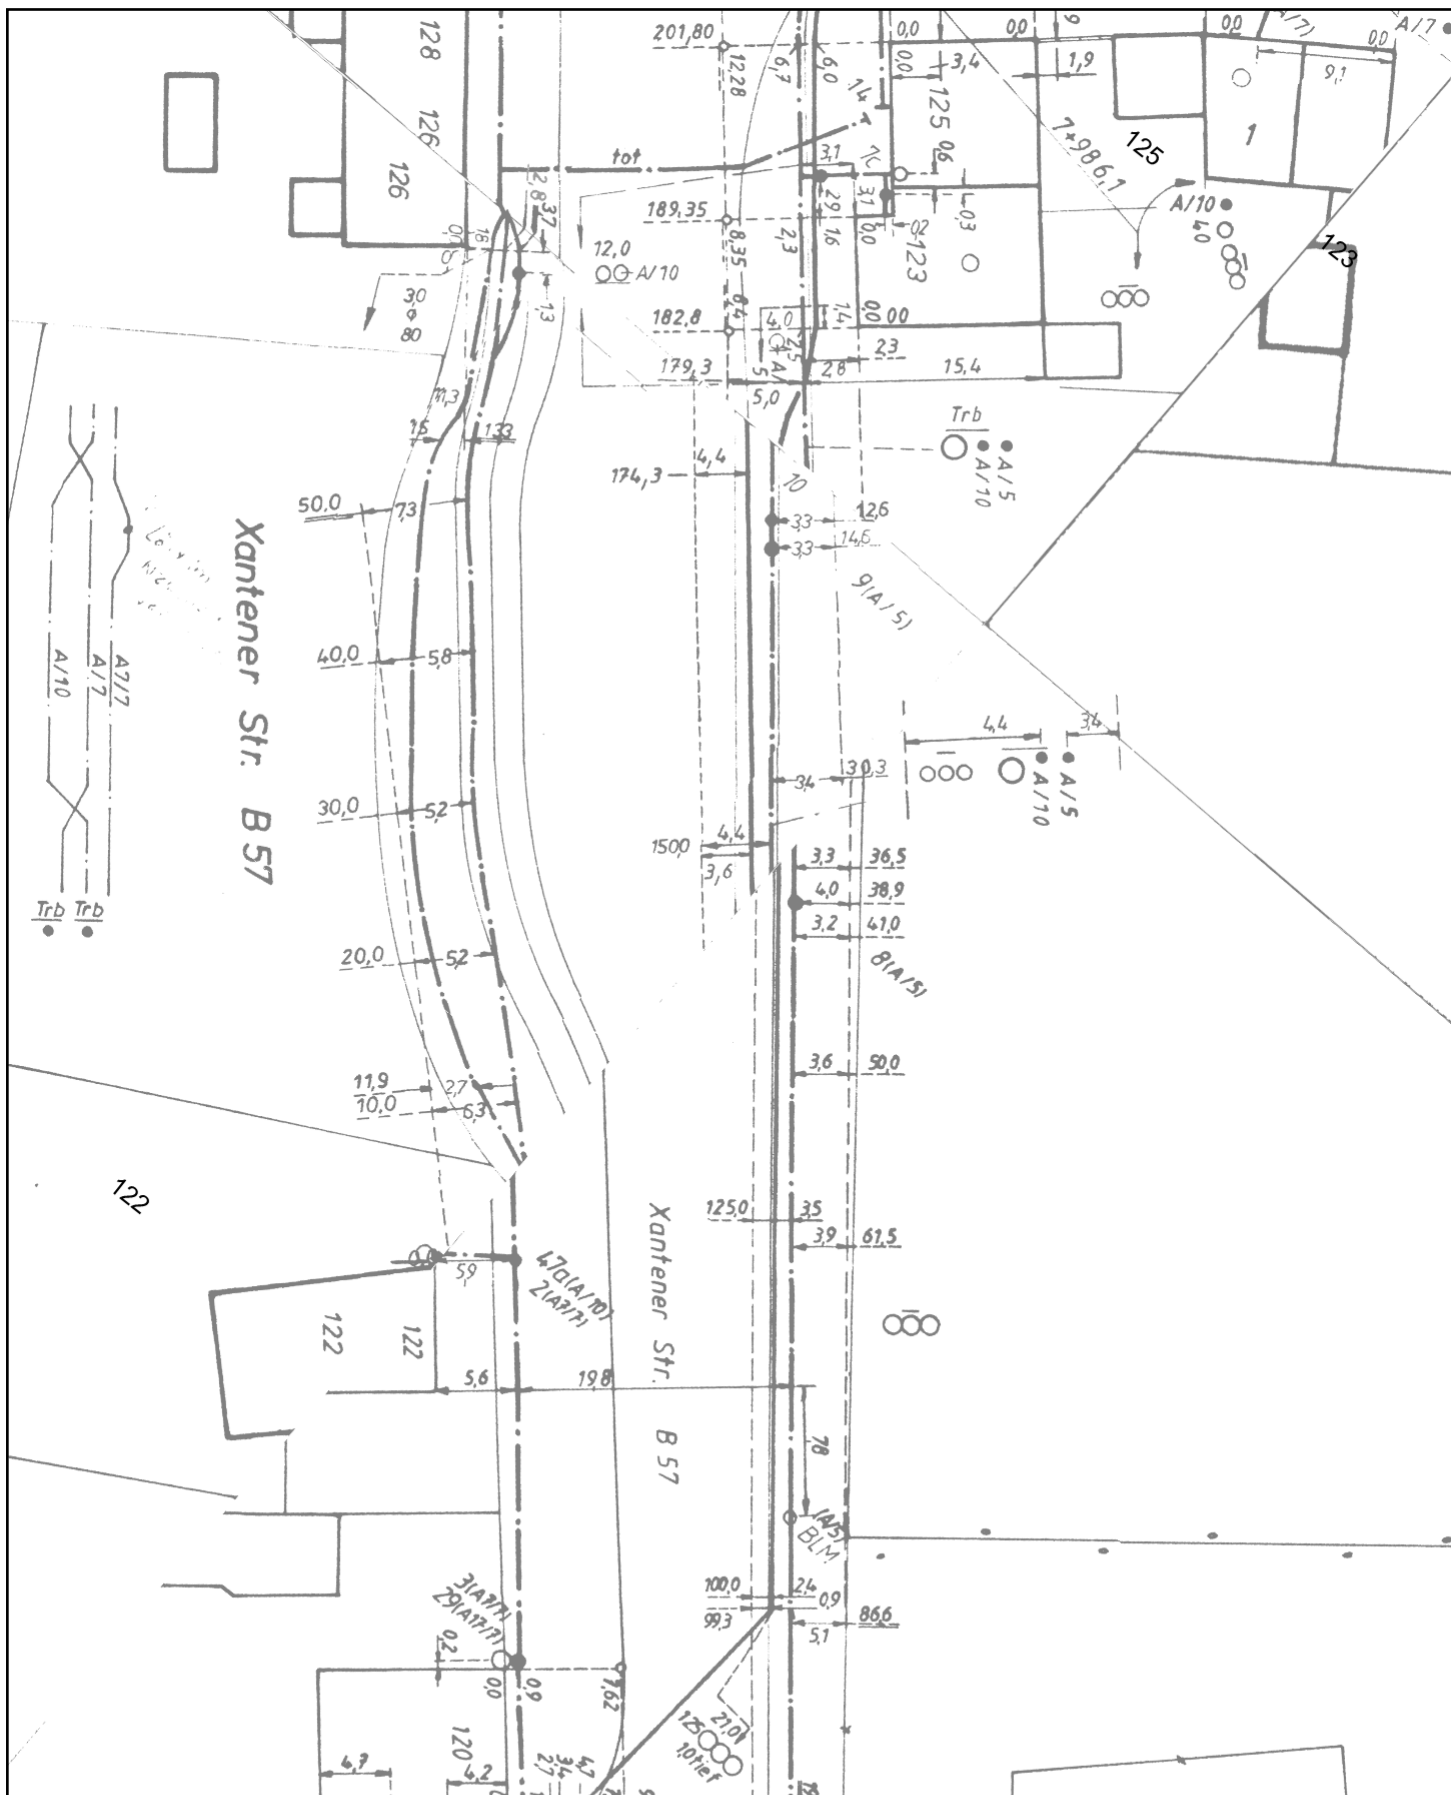

# Planauskunft (Zeichenerklärung siehe Kabelschutzanweisung)

Vorgangsnummer: 20251113\_1024\_V01

Rufnummer bei Kabelschäden: 0800 / 8888 719

Projekt-Titel: 48-5516;48-24-0020;B57 Alpen Xanten

Erstellungszeit: 13.11.2025 14:51:28 Gültig bis: 11.12.2025

Blatt:2

Einstiegsadresse: Alpen Xantener Str. 198 (46519)

Maßstab:  
1 : 500

Thema:  
Trassennetz VFW


Hinweis: Die angezeigten Informationen sind nur zur allgemeinen Referenz bestimmt. Hinsichtlich Lagegenauigkeit und Aktualität kann seitens Vodafone keine Garantie übernommen werden. Im Falle von Grabungen oder sonstiger Arbeiten ausserhalb der markierten Trassen dürfen Sie sich nicht ausschließlich auf diese Informationen verlassen. BEACHTEN SIE BITTE DIE KABELSCHUTZANWEISUNG








<b>Planauskunft</b> (Zeichenerklärung siehe Kabelschutzanweisung)			<b>Hinweis:</b> Die angezeigten Informationen sind nur zur allgemeinen Referenz bestimmt. Hinsichtlich Lagegenauigkeit und Aktualität kann seitens Vodafone keine Garantie übernommen werden. Im Falle von Grabungen oder sonstiger Arbeiten ausserhalb der markierten Trassen dürfen Sie sich nicht ausschließlich auf diese Informationen verlassen. BEACHTEN SIE BITTE DIE KABELSCHUTZANWEISUNG
Vorgangsnummer: 20251113_1024_V01			
Rufnummer bei Kabelschäden: 0800 / 8888 719			
Projekt-Titel: 48-5516;48-24-0020;B57 Alpen Xanten			
Erstellungszeit: 13.11.2025 14:51:36		Gültig bis: 11.12.2025	Blatt:3
Einstiegsadresse: Alpen Xantener Str. 198 (46519)			
Maßstab: 1 : 500		Thema: Basiskarten VFDE	

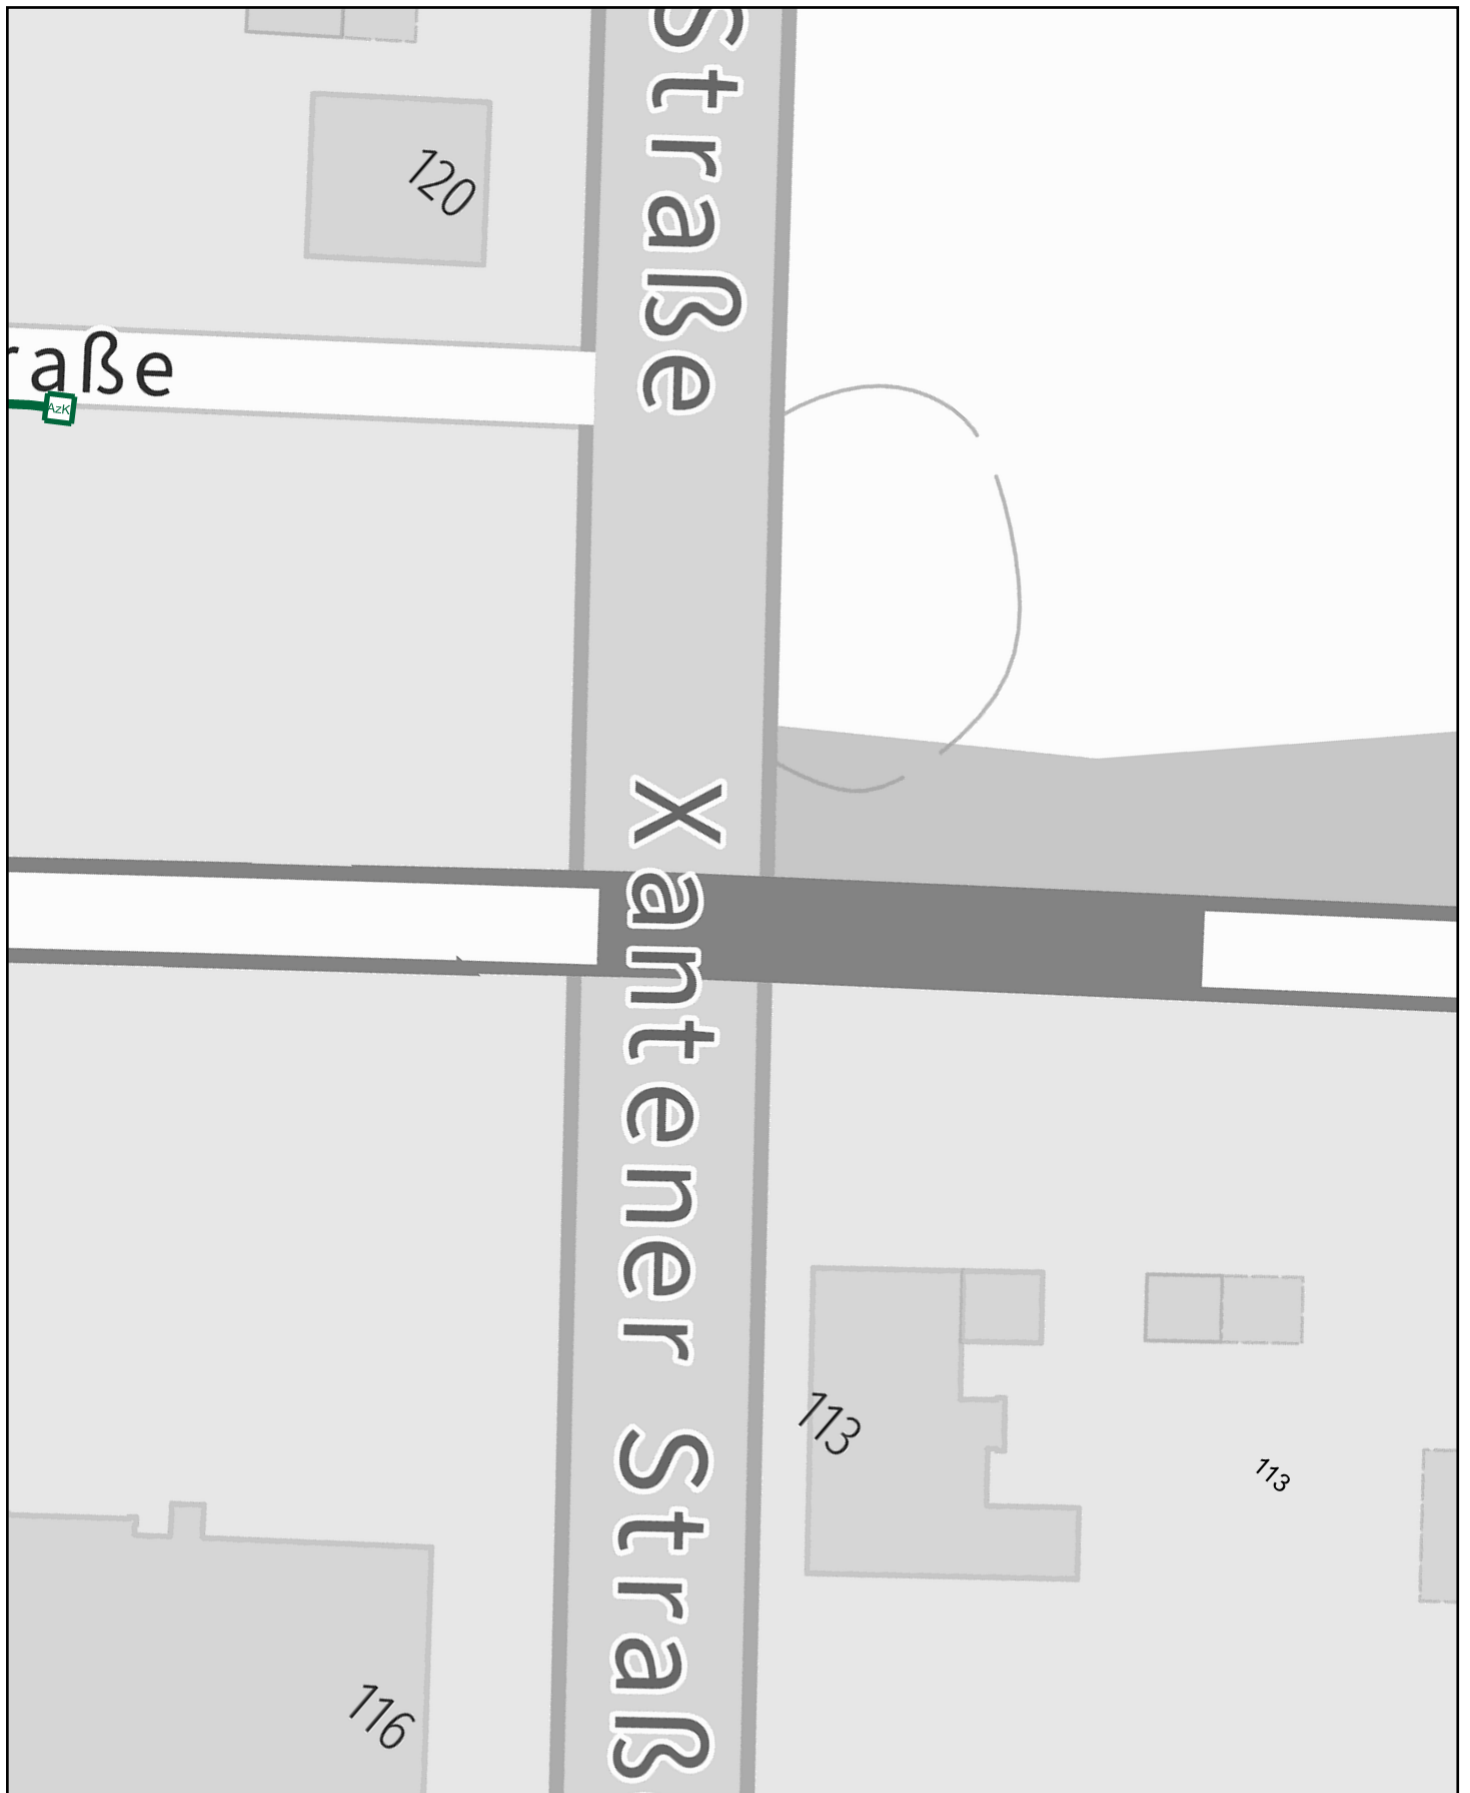



Planauskunft (Zeichenerklärung siehe Kabelschutzanweisung)			<p>Hinweis: Die angezeigten Informationen sind nur zur allgemeinen Referenz bestimmt. Hinsichtlich Lagegenauigkeit und Aktualität kann seitens Vodafone keine Garantie übernommen werden. Im Falle von Grabungen oder sonstiger Arbeiten ausserhalb der markierten Trassen dürfen Sie sich nicht ausschließlich auf diese Informationen verlassen. BEACHTEN SIE BITTE DIE KABELSCHUTZANWEISUNG</p>
Vorgangsnummer: 20251113_1024_V01			
Rufnummer bei Kabelschäden: 0800 / 8888 719			
Projekt-Titel: 48-5516;48-24-0020;B57 Alpen Xanten			
Erstellungszeit: 13.11.2025 14:51:36		Gültig bis: 11.12.2025	Blatt:3
Einstiegsadresse: Alpen Xantener Str. 198 (46519)			
Maßstab: 1 : 500		Thema: Trassennetz VFDE	
			



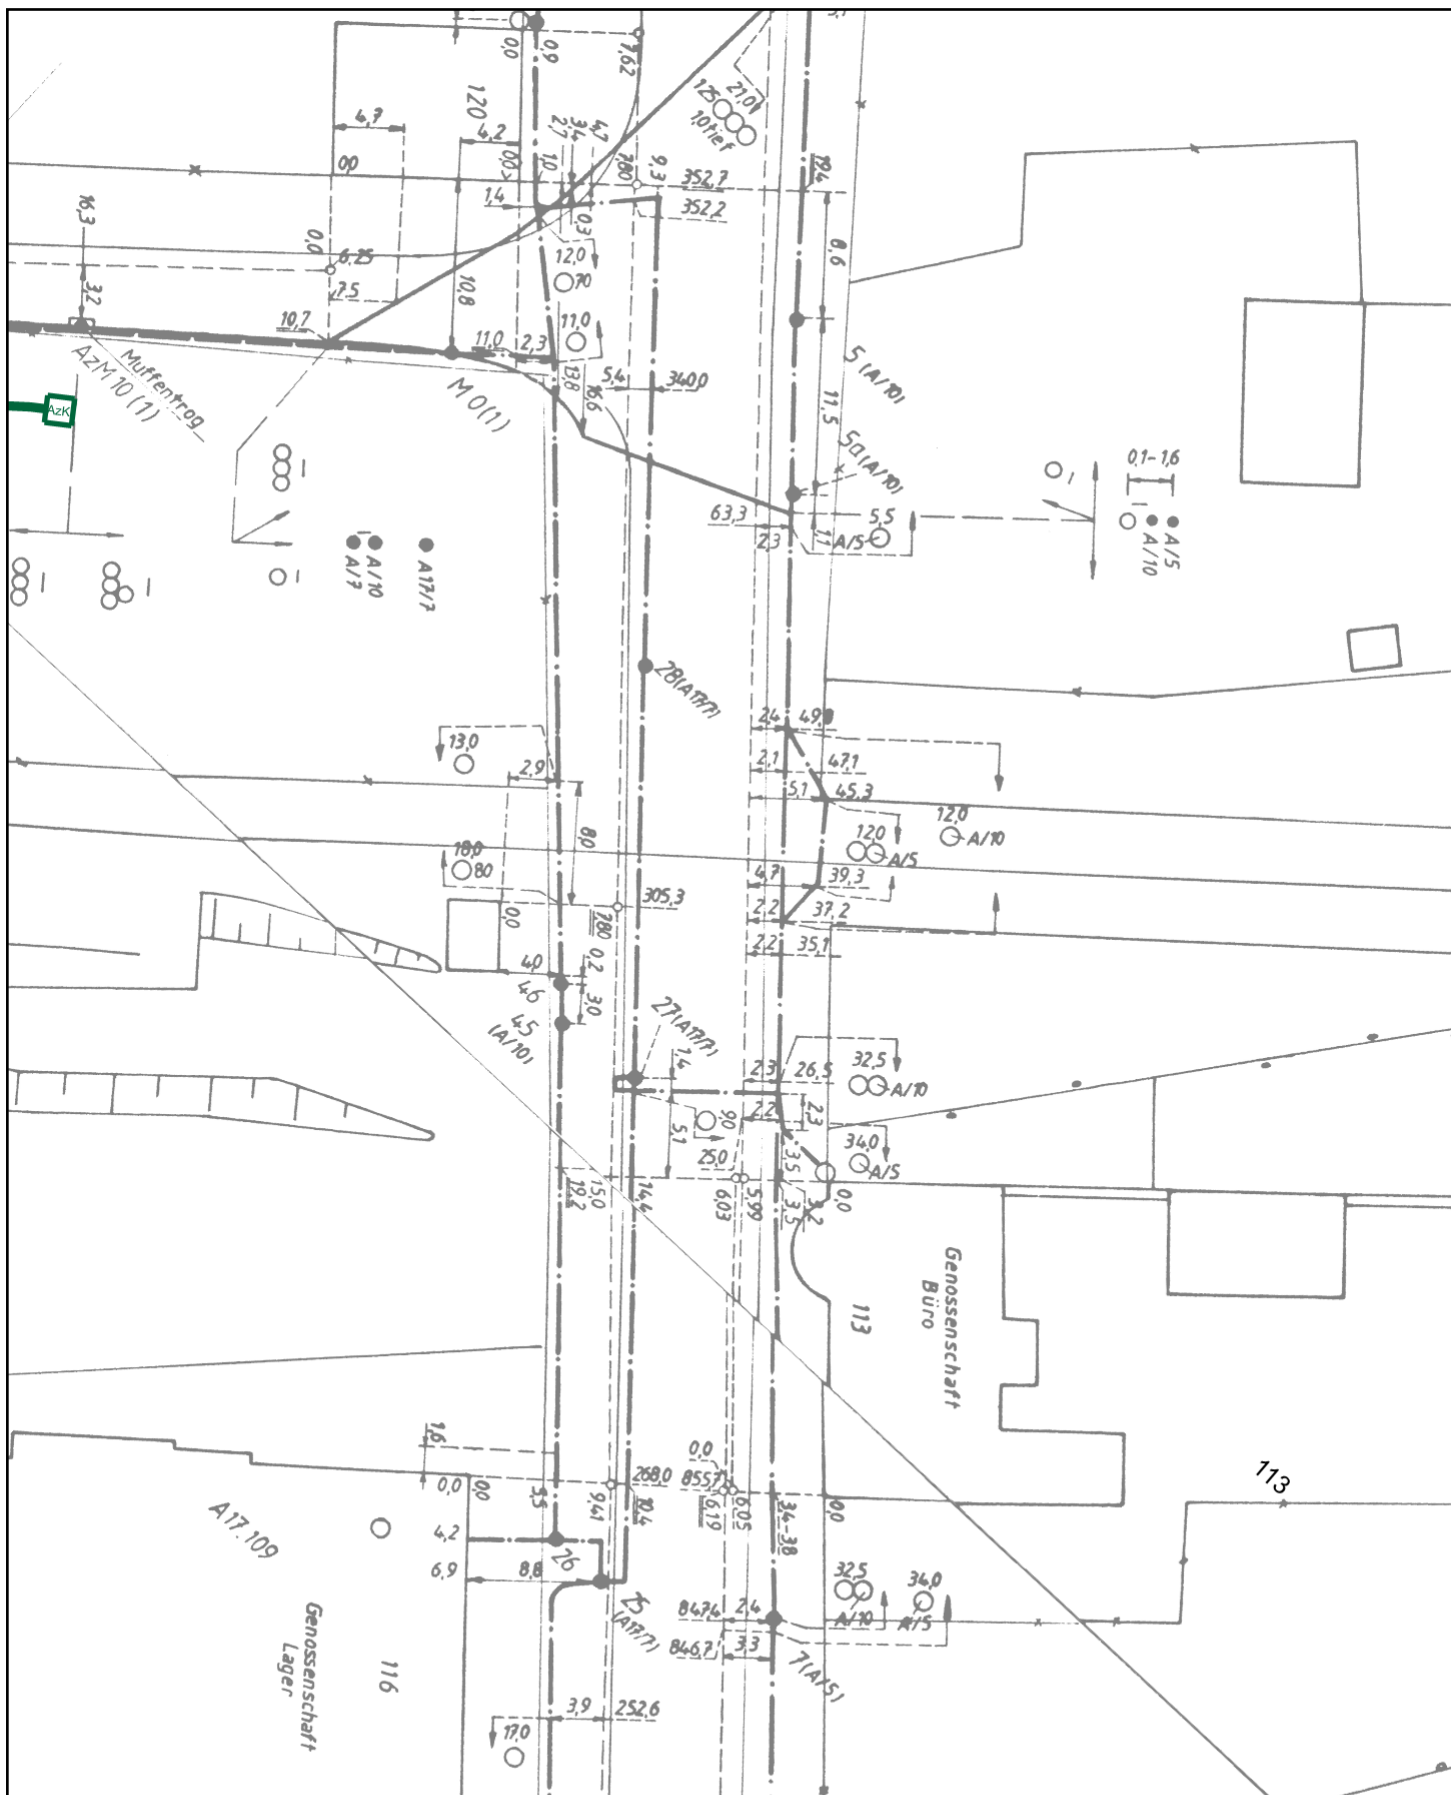

# Planauskunft (Zeichenerklärung siehe Kabelschutzanweisung)

Vorgangsnummer: 20251113\_1024\_V01

Rufnummer bei Kabelschäden: 0800 / 8888 719

Projekt-Titel: 48-5516;48-24-0020;B57 Alpen Xanten

Erstellungszeit: 13.11.2025 14:51:37

Gültig bis: 11.12.2025

Blatt:3


Einstiegsadresse: Alpen Xantener Str. 198 (46519)

Maßstab:  
1 : 500

Thema:  
Trassennetz VFW

Hinweis: Die angezeigten Informationen sind nur zur allgemeinen Referenz bestimmt. Hinsichtlich Lagegenauigkeit und Aktualität kann seitens Vodafone keine Garantie übernommen werden. Im Falle von Grabungen oder sonstiger Arbeiten ausserhalb der markierten Trassen dürfen Sie sich nicht ausschließlich auf diese Informationen verlassen. BEACHTEN SIE BITTE DIE KABELSCHUTZANWEISUNG



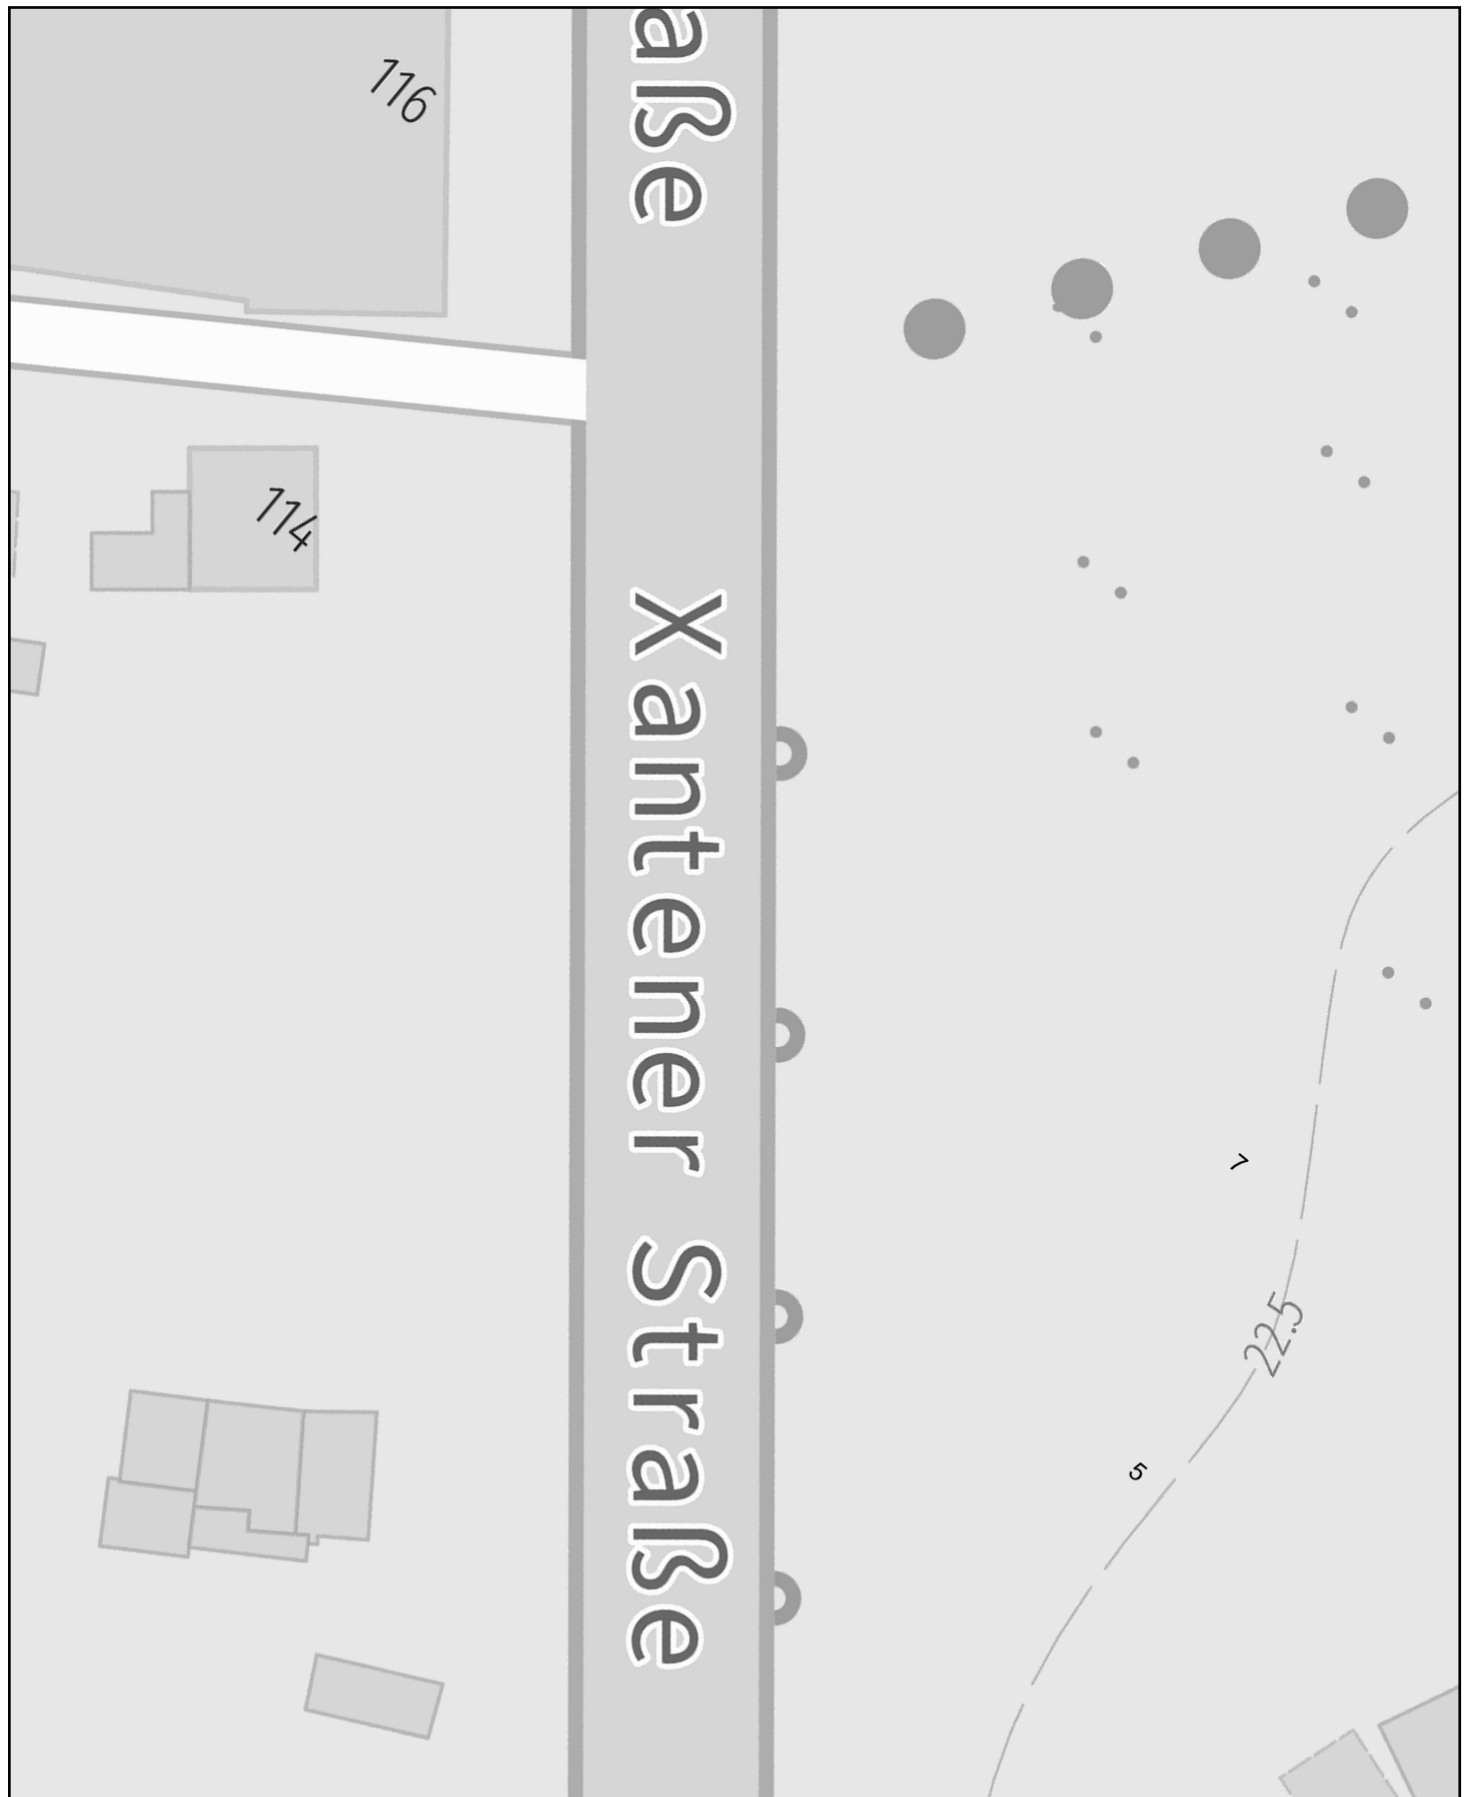

**Planauskunft** (Zeichenerklärung siehe Kabelschutzanweisung)

Vorgangsnummer: 20251113_1024_V01	
Rufnummer bei Kabelschäden: 0800 / 8888 719	
Projekt-Titel: 48-5516;48-24-0020;B57 Alpen Xanten	
Erstellungszeit: 13.11.2025 14:51:44	Gültig bis: 11.12.2025
Einstiegsadresse: Alpen Xantener Str. 198 (46519)	
Maßstab: 1 : 500	Thema: Basiskarten VFDE

Hinweis: Die angezeigten Informationen sind nur zur allgemeinen Referenz bestimmt. Hinsichtlich Lagegenauigkeit und Aktualität kann seitens Vodafone keine Garantie übernommen werden. Im Falle von Grabungen oder sonstiger Arbeiten ausserhalb der markierten Trassen dürfen Sie sich nicht ausschließlich auf diese Informationen verlassen. BEACHTEN SIE BITTE DIE KABELSCHUTZANWEISUNG





**Planauskunft** (Zeichenerklärung siehe Kabelschutzanweisung)

Vorgangsnummer: 20251113_1024_V01	
<a href="#">Rufnummer bei Kabelschäden: 0800 / 8888 719</a>	
Projekt-Titel: 48-5516;48-24-0020;B57 Alpen Xanten	
Erstellungszeit: 13.11.2025 14:51:44	Gültig bis: 11.12.2025
Einstiegsadresse: Alpen Xantener Str. 198 (46519)	
Maßstab: 1 : 500	Thema: Trassennetz VFDE

Hinweis: Die angezeigten Informationen sind nur zur allgemeinen Referenz bestimmt. Hinsichtlich Lagegenauigkeit und Aktualität kann seitens Vodafone keine Garantie übernommen werden. Im Falle von Grabungen oder sonstiger Arbeiten ausserhalb der markierten Trassen dürfen Sie sich nicht ausschließlich auf diese Informationen verlassen. BEACHTEN SIE BITTE DIE KABELSCHUTZANWEISUNG











# Planauskunft (Zeichenerklärung siehe Kabelschutzanweisung)

Vorgangsnummer: 20251113\_1024\_V01

[Rufnummer bei Kabelschäden: 0800 / 8888 719](#)

Projekt-Titel: 48-5516;48-24-0020;B57 Alpen Xanten

Erstellungszeit: 13.11.2025 14:51:50

Gültig bis: 11.12.2025

Blatt:5

Einstiegsadresse: Alpen Xantener Str. 198

(46519)

Maßstab:

Thema:

1 : 500

Basiskarten VFDE

Hinweis: Die angezeigten Informationen sind nur zur allgemeinen Referenz bestimmt. Hinsichtlich Lagegenauigkeit und Aktualität kann seitens Vodafone keine Garantie übernommen werden. Im Falle von Grabungen oder sonstiger Arbeiten ausserhalb der markierten Trassen dürfen Sie sich nicht ausschließlich auf diese Informationen verlassen. BEACHTEN SIE BITTE DIE KABELSCHUTZANWEISUNG





**Planauskunft** (Zeichenerklärung siehe Kabelschutzanweisung)

Vorgangsnummer: 20251113\_1024\_V01

Rufnummer bei Kabelschäden: 0800 / 8888 719

Projekt-Titel: 48-5516;48-24-0020;B57 Alpen Xanten

Erstellungszeit: 13.11.2025 14:51:50

Gültig bis: 11.12.2025

Blatt:5

Einstiegsadresse: Alpen Xantener Str. 198

(46519)

Maßstab:


1 : 500

Thema:

Trassennetz VFDE

Hinweis: Die angezeigten Informationen sind nur zur allgemeinen Referenz bestimmt. Hinsichtlich Lagegenauigkeit und Aktualität kann seitens Vodafone keine Garantie übernommen werden. Im Falle von Grabungen oder sonstiger Arbeiten ausserhalb der markierten Trassen dürfen Sie sich nicht ausschließlich auf diese Informationen verlassen. BEACHTEN SIE BITTE DIE KABELSCHUTZANWEISUNG



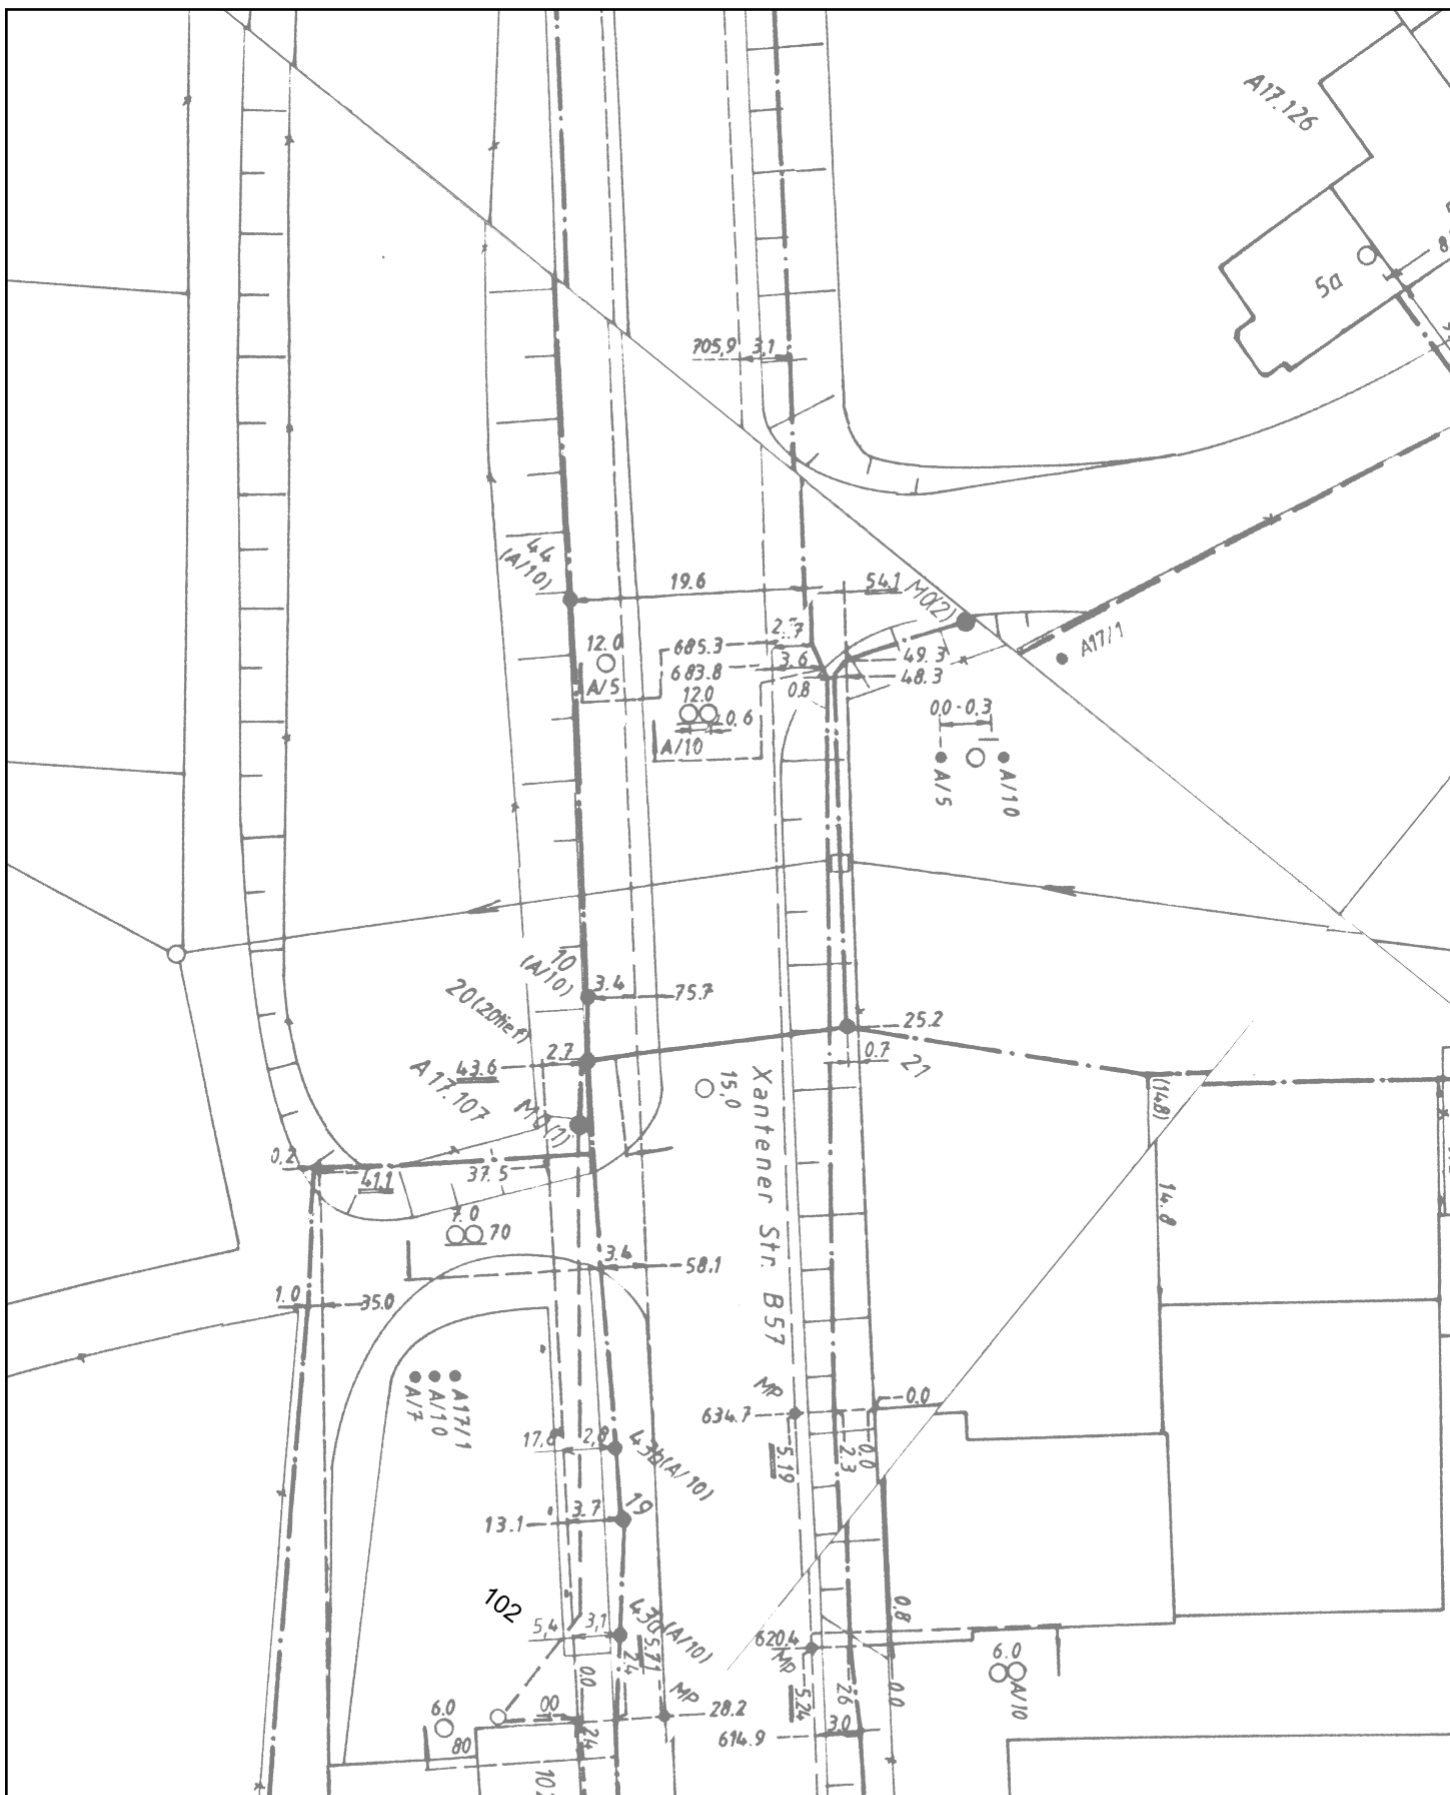

# **Planauskunft** (Zeichenerklärung siehe Kabelschutzanweisung)

Vorgangsnummer: 20251113\_1024\_V01

Rufnummer bei Kabelschäden: 0800 / 8888 719

Projekt-Titel: 48-5516;48-24-0020;B57 Alpen Xanten

Erstellungszeit: 13.11.2025 14:51:50 Gültig bis: 11.12.2025

Blatt:5

Einstiegsadresse: Alpen Xantener Str. 198 (46519)

Maßstab: 1 : 500  
Thema: Basiskarten VFW

Hinweis: Die angezeigten Informationen sind nur zur allgemeinen Referenz bestimmt. Hinsichtlich Lagegenauigkeit und Aktualität kann seitens Vodafone keine Garantie übernommen werden. Im Falle von Grabungen oder sonstiger Arbeiten ausserhalb der markierten Trassen dürfen Sie sich nicht ausschließlich auf diese Informationen verlassen. BEACHTEN SIE BITTE DIE KABELSCHUTZANWEISUNG









**Planauskunft** (Zeichenerklärung siehe Kabelschutzanweisung)

Vorgangsnummer:	20251113_1024_V01
Rufnummer bei Kabelschäden:	0800 / 8888 719
Projekt-Titel:	48-5516;48-24-0020;B57 Alpen Xanten
Erstellungszeit:	13.11.2025 14:51:58
Gültig bis:	11.12.2025
Einstiegsadresse:	Alpen Xantener Str. 198 (46519)
Maßstab:	Thema:
1 : 500	Basiskarten VFDE


Hinweis: Die angezeigten Informationen sind nur zur allgemeinen Referenz bestimmt. Hinsichtlich Lagegenauigkeit und Aktualität kann seitens Vodafone keine Garantie übernommen werden. Im Falle von Grabungen oder sonstiger Arbeiten ausserhalb der markierten Trassen dürfen Sie sich nicht ausschließlich auf diese Informationen verlassen. BEACHTEN SIE BITTE DIE KABELSCHUTZANWEISUNG





Planauskunft (Zeichenerklärung siehe Kabelschutzanweisung)		<b>Hinweis:</b> Die angezeigten Informationen sind nur zur allgemeinen Referenz bestimmt. Hinsichtlich Lagegenauigkeit und Aktualität kann seitens Vodafone keine Garantie übernommen werden. Im Falle von Grabungen oder sonstiger Arbeiten ausserhalb der markierten Trassen dürfen Sie sich nicht ausschließlich auf diese Informationen verlassen. BEACHTEN SIE BITTE DIE KABELSCHUTZANWEISUNG			
Vorgangsnummer: 20251113_1024_V01					
Rufnummer bei Kabelschäden: 0800 / 8888 719					
Projekt-Titel: 48-5516;48-24-0020;B57 Alpen Xanten					
Erstellungszeit: 13.11.2025 14:51:58		Gültig bis: 11.12.2025		Blatt:6	
Einstiegsadresse: Alpen Xantener Str. 198 (46519)					
Maßstab: 1 : 500		Thema: Trassennetz VFDE			
					



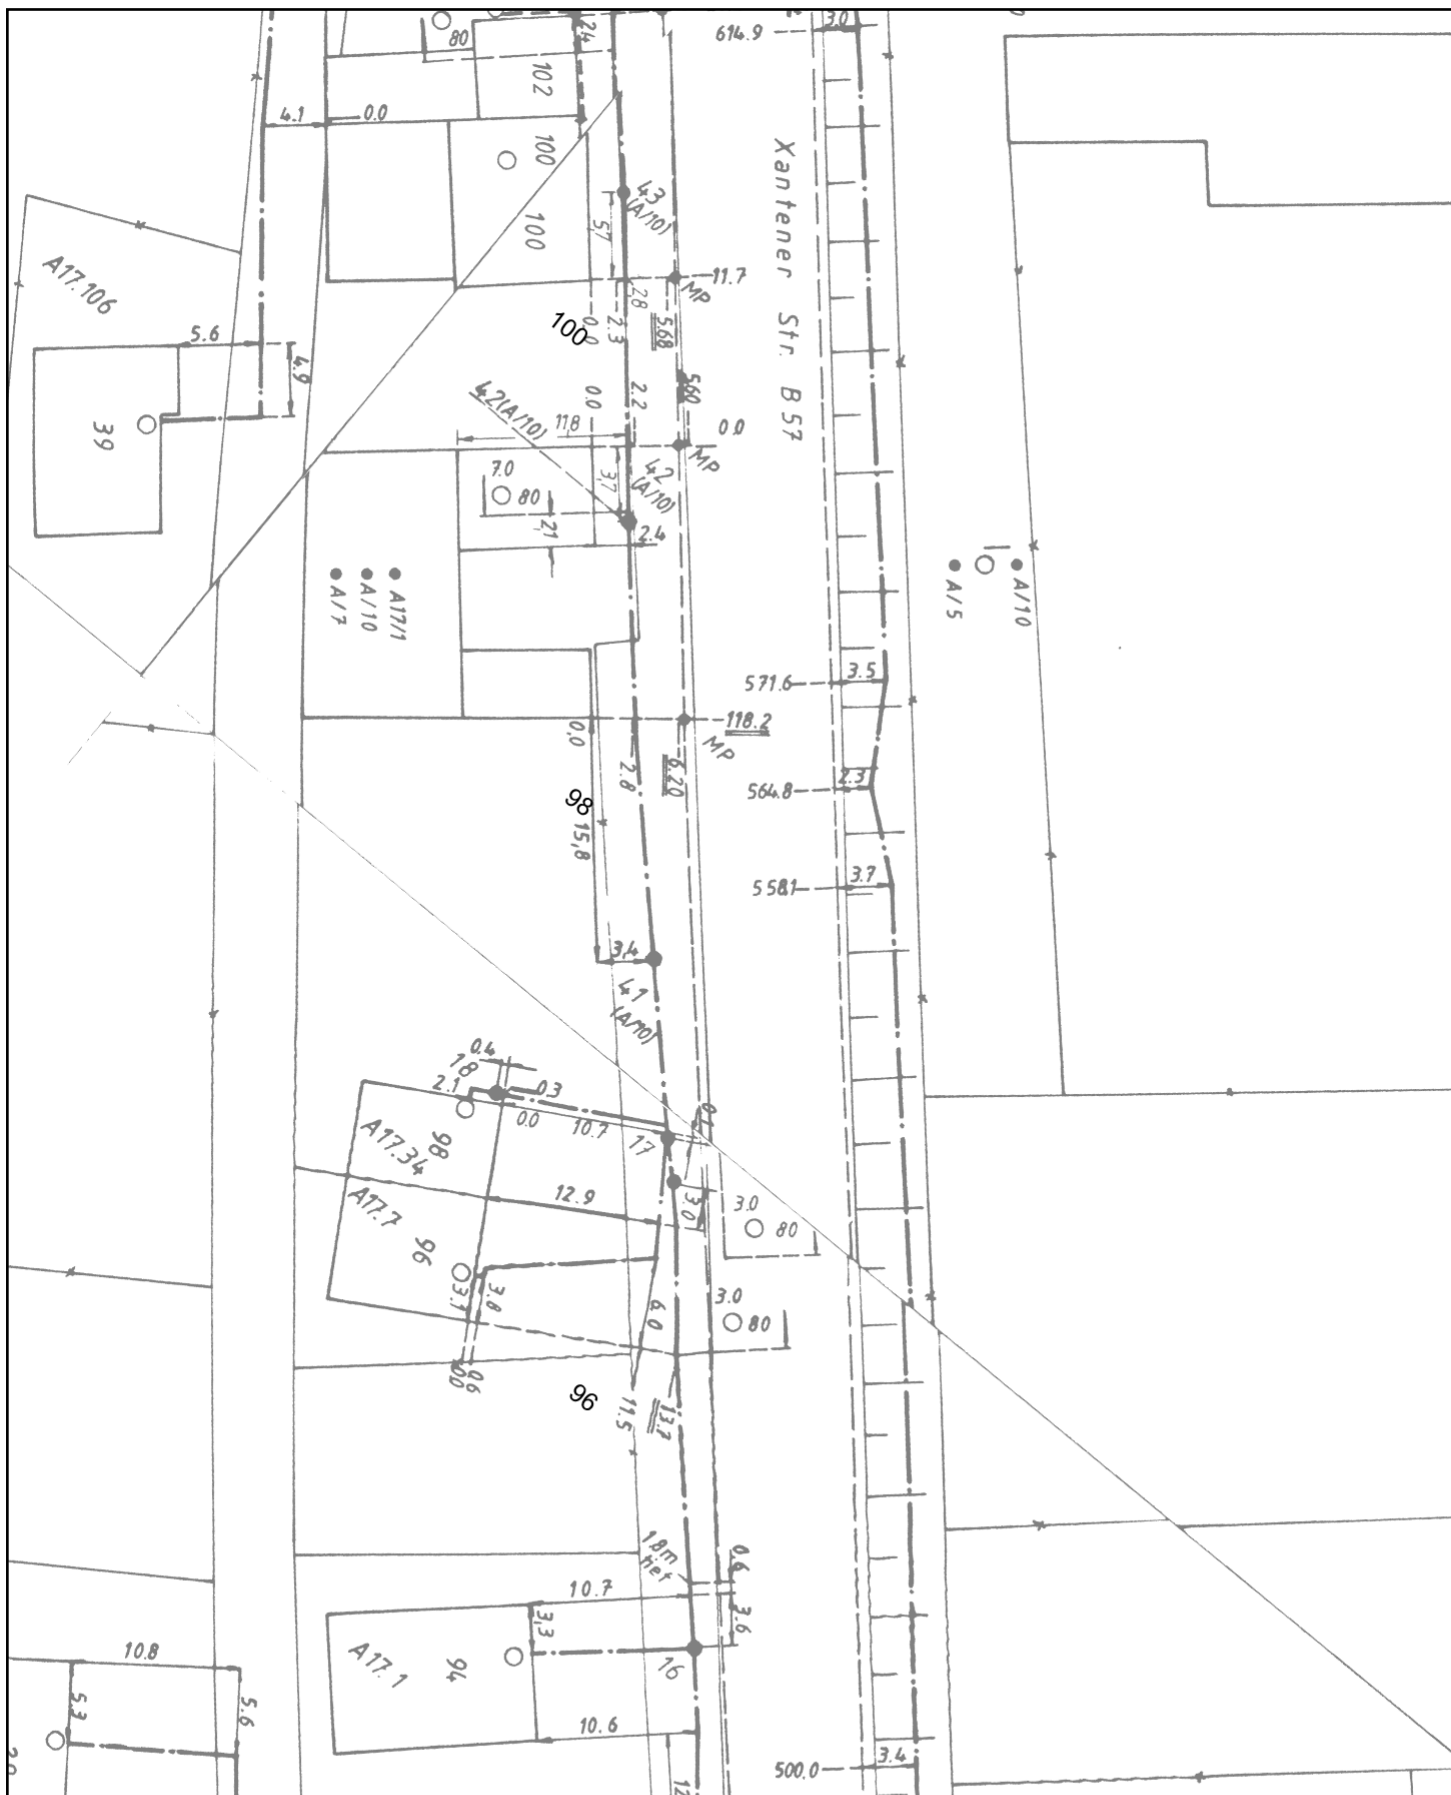

# Planauskunft (Zeichenerklärung siehe Kabelschutzanweisung)

Vorgangsnummer: 20251113\_1024\_V01

Rufnummer bei Kabelschäden: 0800 / 8888 719

Projekt-Titel: 48-5516;48-24-0020;B57 Alpen Xanten

Erstellungszeit: 13.11.2025 14:51:58 Gültig bis: 11.12.2025

Blatt:6

Einstiegsadresse: Alpen Xantener Str. 198 (46519)


Maßstab: 1 : 500  
Thema: Basiskarten VFW



Hinweis: Die angezeigten Informationen sind nur zur allgemeinen Referenz bestimmt. Hinsichtlich Lagegenauigkeit und Aktualität kann seitens Vodafone keine Garantie übernommen werden. Im Falle von Grabungen oder sonstiger Arbeiten ausserhalb der markierten Trassen dürfen Sie sich nicht ausschließlich auf diese Informationen verlassen. BEACHTEN SIE BITTE DIE KABELSCHUTZANWEISUNG






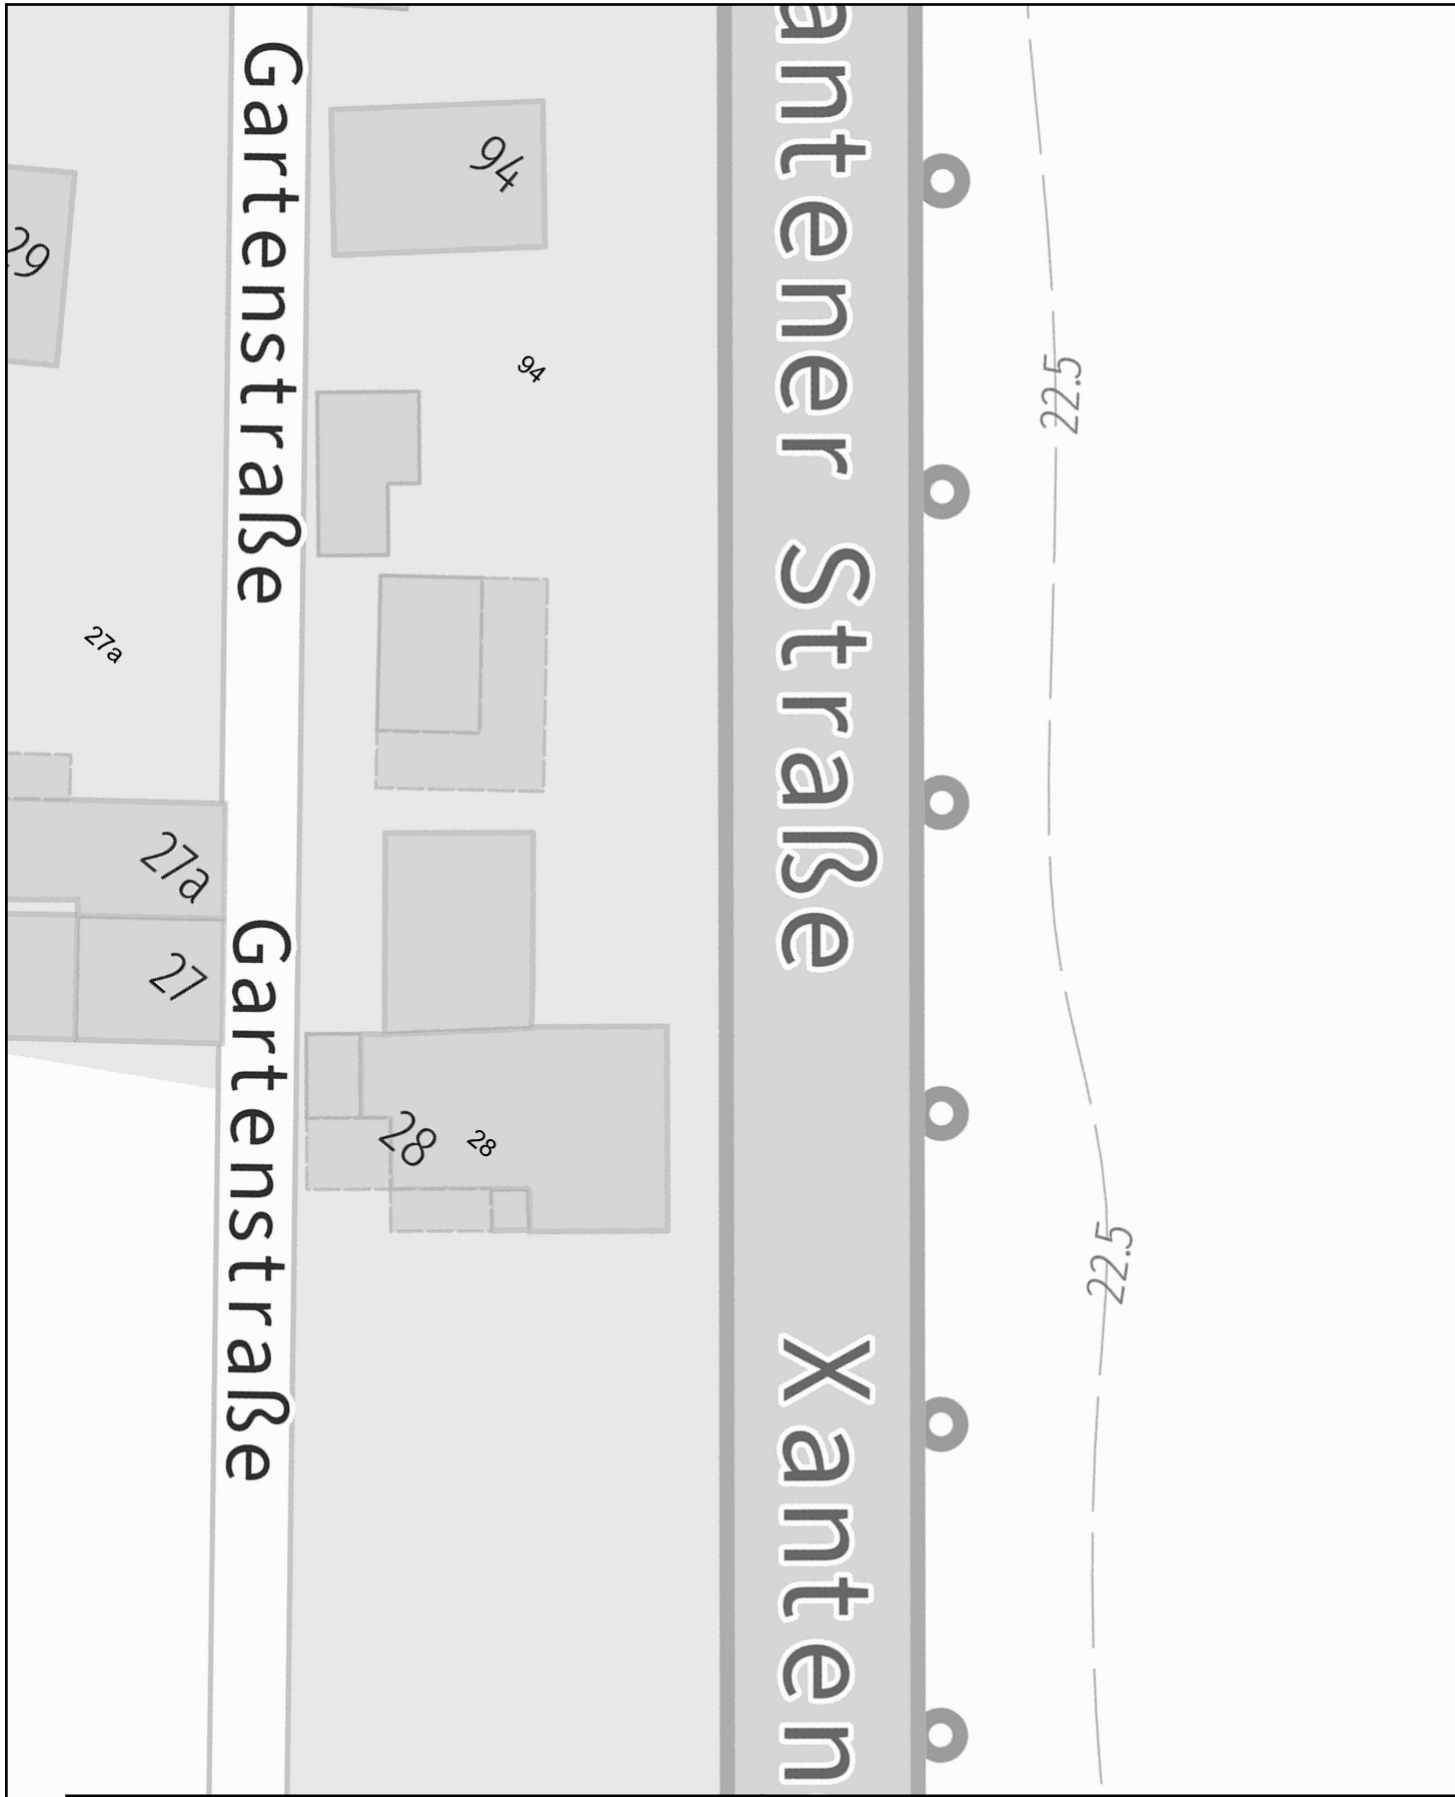




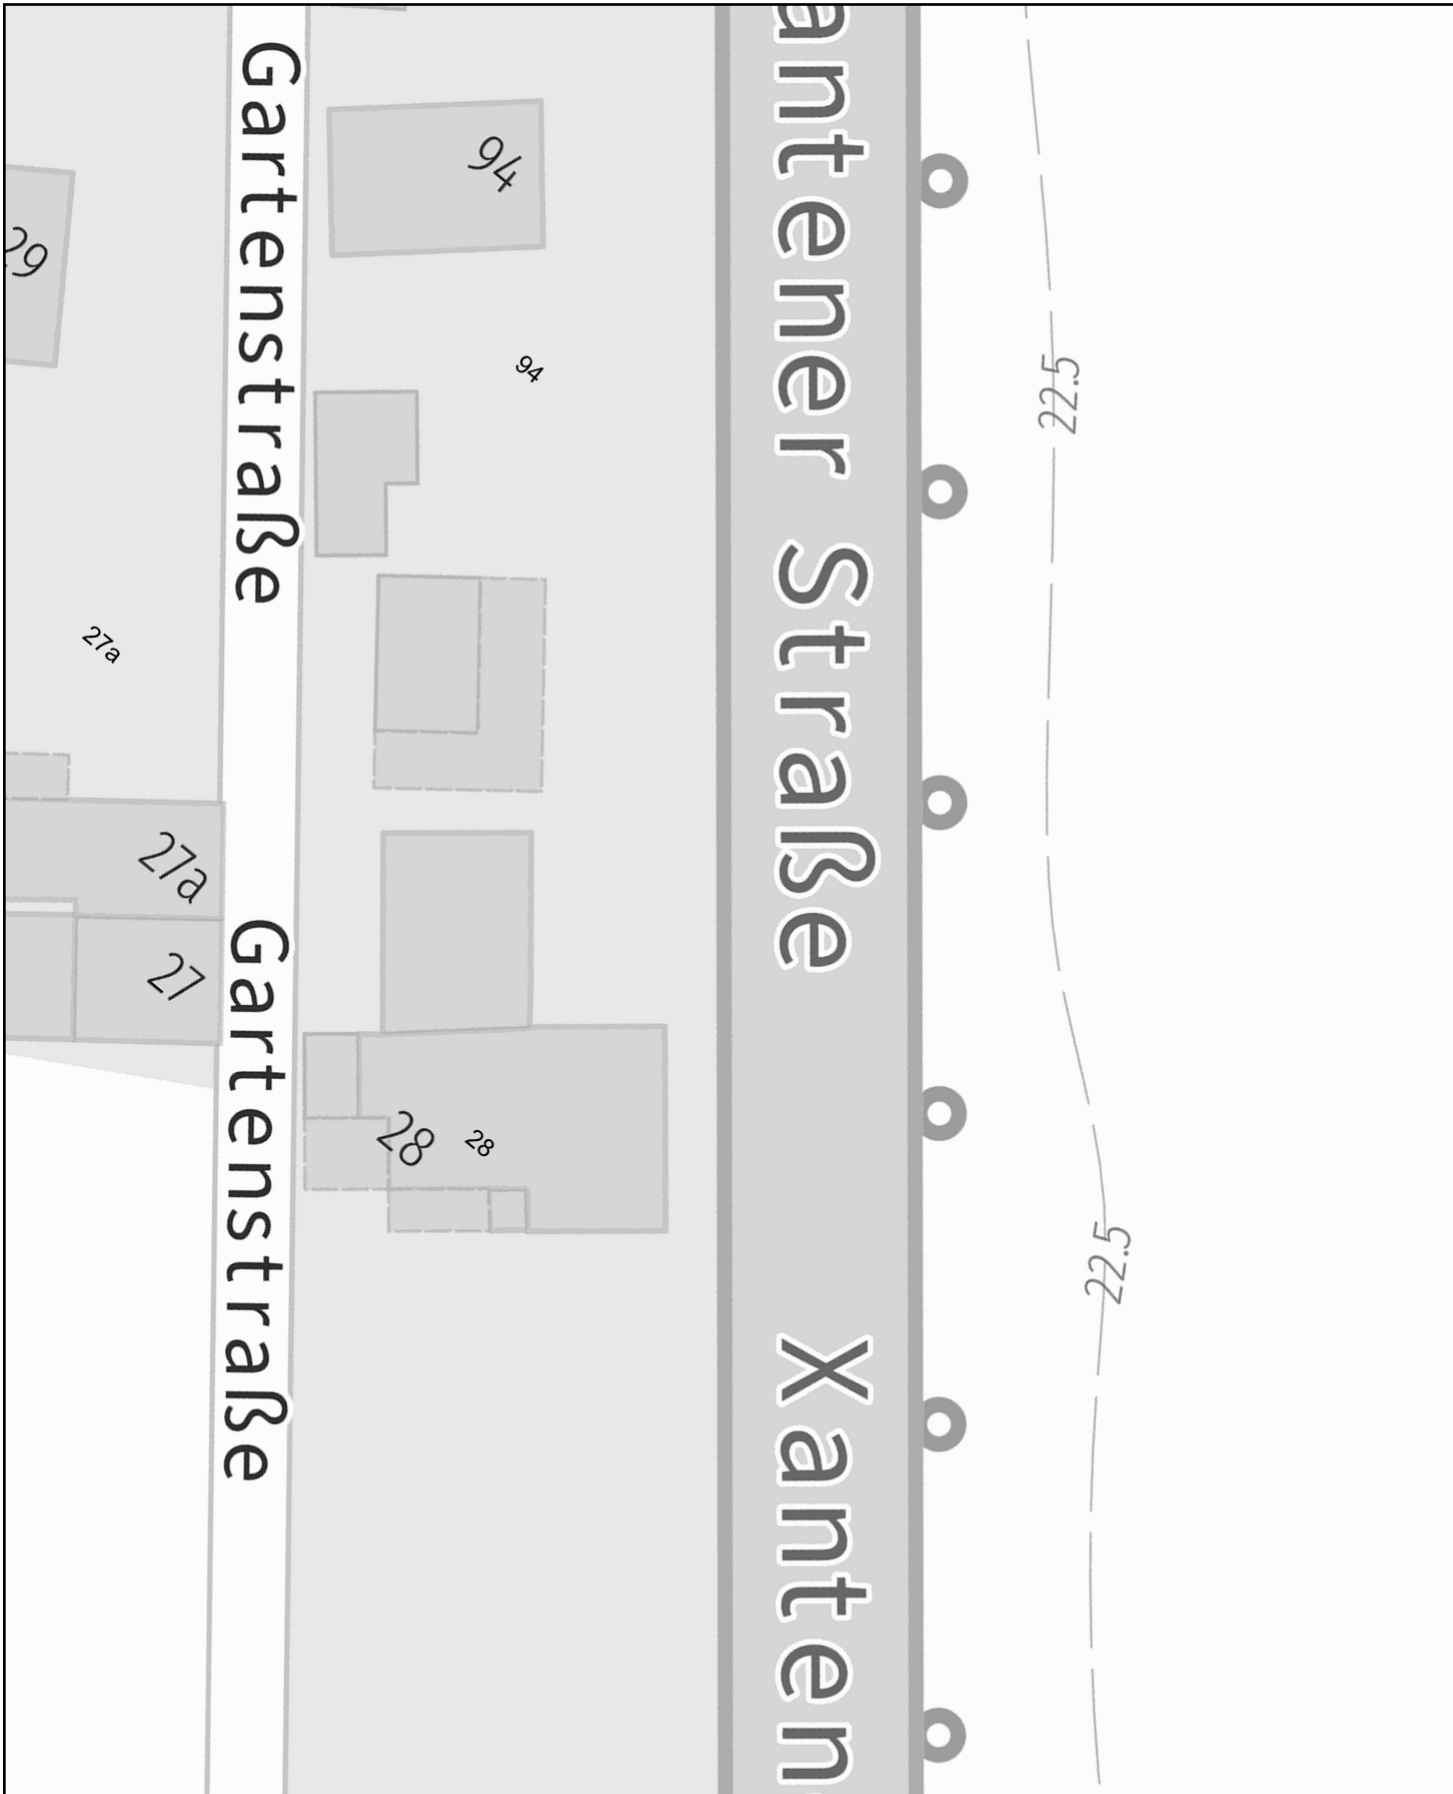

Planauskunft (Zeichenerklärung siehe Kabelschutzanweisung)		Hinweis: Die angezeigten Informationen sind nur zur allgemeinen Referenz bestimmt. Hinsichtlich Lagegenauigkeit und Aktualität kann seitens Vodafone keine Garantie übernommen werden. Im Falle von Grabungen oder sonstiger Arbeiten ausserhalb der markierten Trassen dürfen Sie sich nicht ausschließlich auf diese Informationen verlassen. BEACHTEN SIE BITTE DIE KABELSCHUTZANWEISUNG			
Vorgangsnummer: 20251113_1024_V01					
Rufnummer bei Kabelschäden: 0800 / 8888 719					
Projekt-Titel: 48-5516;48-24-0020;B57 Alpen Xanten					
Erstellungszeit: 13.11.2025 14:52:05		Gültig bis: 11.12.2025		Blatt: 7	
Einstiegsadresse: Alpen Xantener Str. 198 (46519)					
Maßstab: 1 : 500		Thema: Basiskarten VFDE			
					



Planauskunft (Zeichenerklärung siehe Kabelschutzanweisung)		Hinweis: Die angezeigten Informationen sind nur zur allgemeinen Referenz bestimmt. Hinsichtlich Lagegenauigkeit und Aktualität kann seitens Vodafone keine Garantie übernommen werden. Im Falle von Grabungen oder sonstiger Arbeiten ausserhalb der markierten Trassen dürfen Sie sich nicht ausschließlich auf diese Informationen verlassen. BEACHTEN SIE BITTE DIE KABELSCHUTZANWEISUNG	
Vorgangsnummer: 20251113_1024_V01			
Rufnummer bei Kabelschäden: 0800 / 8888 719			
Projekt-Titel: 48-5516;48-24-0020;B57 Alpen Xanten			
Erstellungszeit: 13.11.2025 14:52:06		Gültig bis: 11.12.2025	Blatt: 7
Einstiegsadresse: Alpen Xantener Str. 198 (46519)			
Maßstab: 1 : 500	Thema: Trassennetz VFDE		

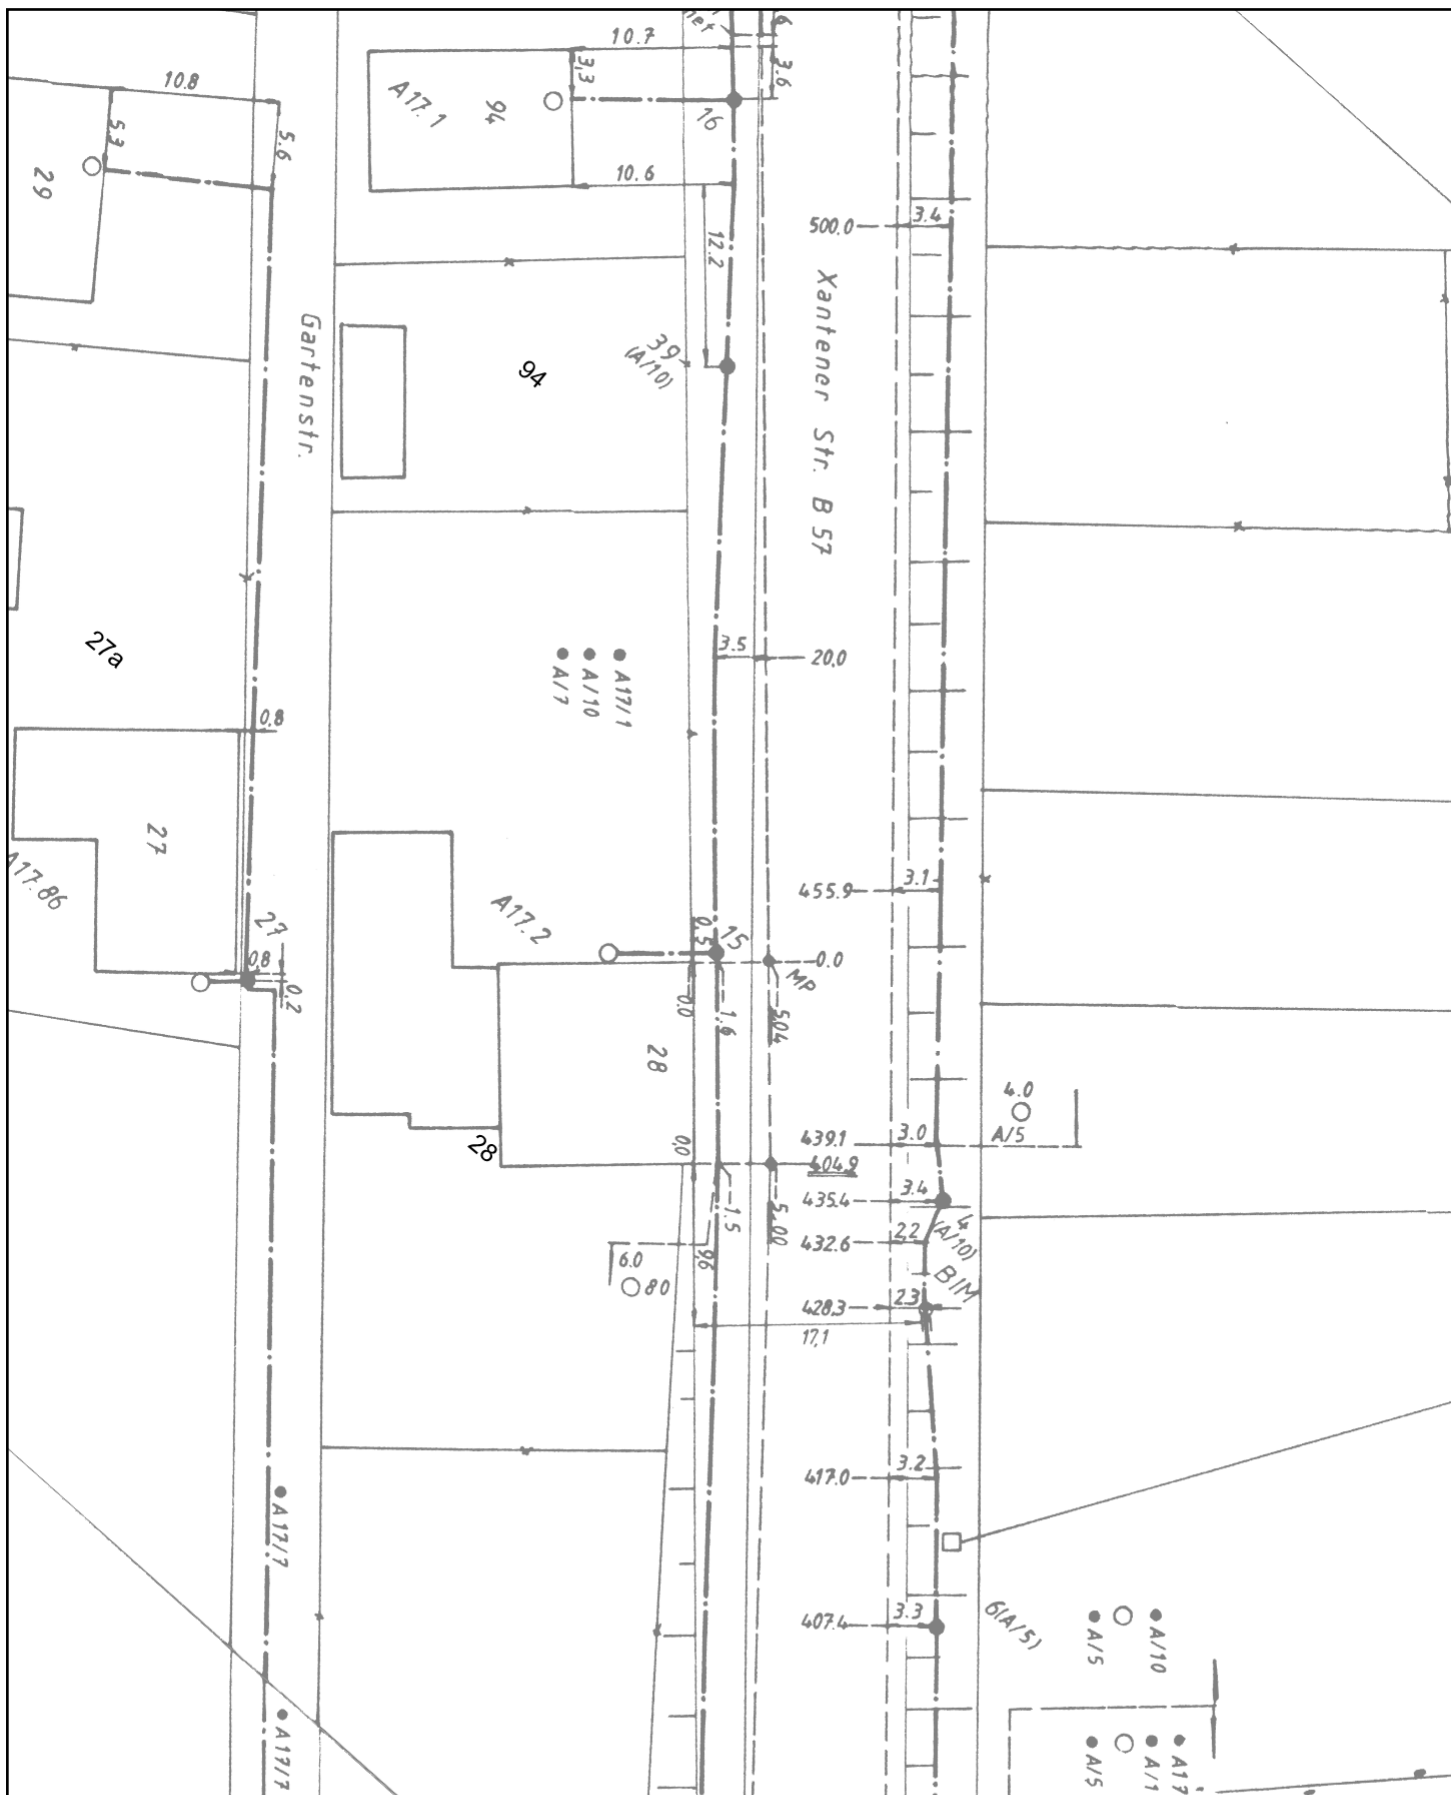

# **Planauskunft** (Zeichenerklärung siehe Kabelschutzanweisung)

Vorgangsnummer: 20251113\_1024\_V01

Rufnummer bei Kabelschäden: 0800 / 8888 719

Projekt-Titel: 48-5516;48-24-0020;B57 Alpen Xanten

Erstellungszeit: 13.11.2025 14:52:06

Gültig bis: 11.12.2025

Blatt: 7

Einstiegsadresse: Alpen Xantener Str. 198


(46519)

Maßstab:  
1 : 500

Thema:  
Basiskarten VFW

Hinweis: Die angezeigten Informationen sind nur zur allgemeinen Referenz bestimmt. Hinsichtlich Lagegenauigkeit und Aktualität kann seitens Vodafone keine Garantie übernommen werden. Im Falle von Grabungen oder sonstiger Arbeiten ausserhalb der markierten Trassen dürfen Sie sich nicht ausschließlich auf diese Informationen verlassen. BEACHTEN SIE BITTE DIE KABELSCHUTZANWEISUNG



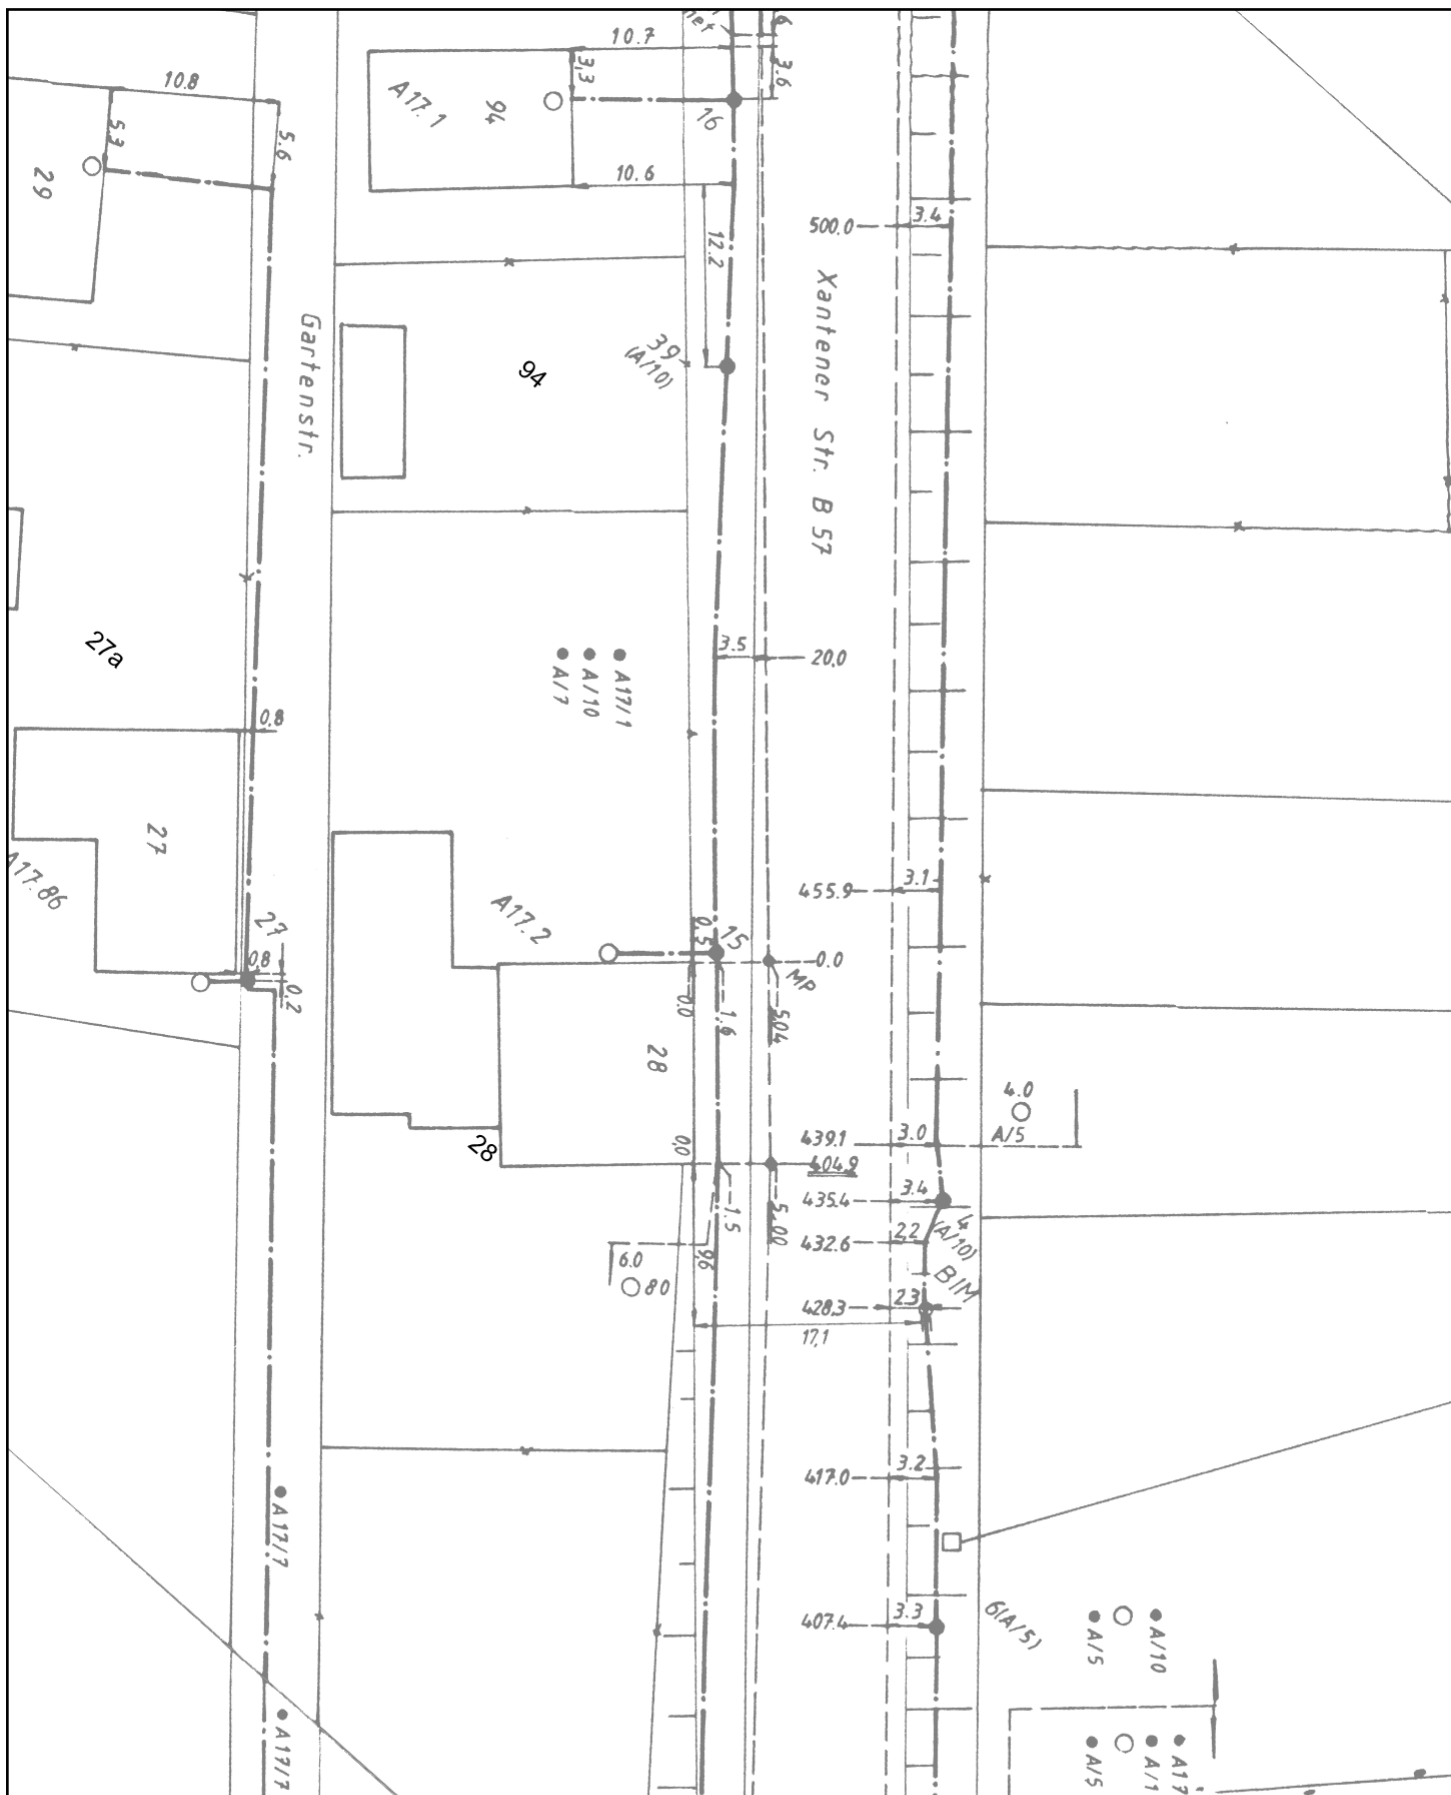

# Planauskunft (Zeichenerklärung siehe Kabelschutzanweisung)

Vorgangsnummer: 20251113\_1024\_V01

Rufnummer bei Kabelschäden: 0800 / 8888 719

Projekt-Titel: 48-5516;48-24-0020;B57 Alpen Xanten

Erstellungszeit: 13.11.2025 14:52:06

Gültig bis: 11.12.2025

Blatt: 7

Einstiegsadresse: Alpen Xantener Str. 198

(46519)

Maßstab:  
1 : 500

Thema:  
Trassennetz VFW

Hinweis: Die angezeigten Informationen sind nur zur allgemeinen Referenz bestimmt. Hinsichtlich Lagegenauigkeit und Aktualität kann seitens Vodafone keine Garantie übernommen werden. Im Falle von Grabungen oder sonstiger Arbeiten ausserhalb der markierten Trassen dürfen Sie sich nicht ausschließlich auf diese Informationen verlassen. BEACHTEN SIE BITTE DIE KABELSCHUTZANWEISUNG







**Planauskunft** (Zeichenerklärung siehe Kabelschutzanweisung)

Vorgangsnummer: 20251113_1024_V01	
Rufnummer bei Kabelschäden: 0800 / 8888 719	
Projekt-Titel: 48-5516;48-24-0020;B57 Alpen Xanten	
Erstellungszeit: 13.11.2025 14:52:13	Gültig bis: 11.12.2025
Einstiegsadresse: Alpen Xantener Str. 198 (46519)	
Maßstab: 1 : 500	Thema: Basiskarten VFDE


Hinweis: Die angezeigten Informationen sind nur zur allgemeinen Referenz bestimmt. Hinsichtlich Lagegenauigkeit und Aktualität kann seitens Vodafone keine Garantie übernommen werden. Im Falle von Grabungen oder sonstiger Arbeiten ausserhalb der markierten Trassen dürfen Sie sich nicht ausschließlich auf diese Informationen verlassen. BEACHTEN SIE BITTE DIE KABELSCHUTZANWEISUNG






<b>Planauskunft</b> (Zeichenerklärung siehe Kabelschutzanweisung)		Hinweis: Die angezeigten Informationen sind nur zur allgemeinen Referenz bestimmt. Hinsichtlich Lagegenauigkeit und Aktualität kann seitens Vodafone keine Garantie übernommen werden. Im Falle von Grabungen oder sonstiger Arbeiten ausserhalb der markierten Trassen dürfen Sie sich nicht ausschließlich auf diese Informationen verlassen. BEACHTEN SIE BITTE DIE KABELSCHUTZANWEISUNG			
Vorgangsnummer: 20251113_1024_V01					
Rufnummer bei Kabelschäden: 0800 / 8888 719					
Projekt-Titel: 48-5516;48-24-0020;B57 Alpen Xanten					
Erstellungszeit: 13.11.2025 14:52:13		Gültig bis: 11.12.2025		Blatt:8	
Einstiegsadresse: Alpen Xantener Str. 198 (46519)					
Maßstab: 1 : 500		Thema: Trassennetz VFDE			
					



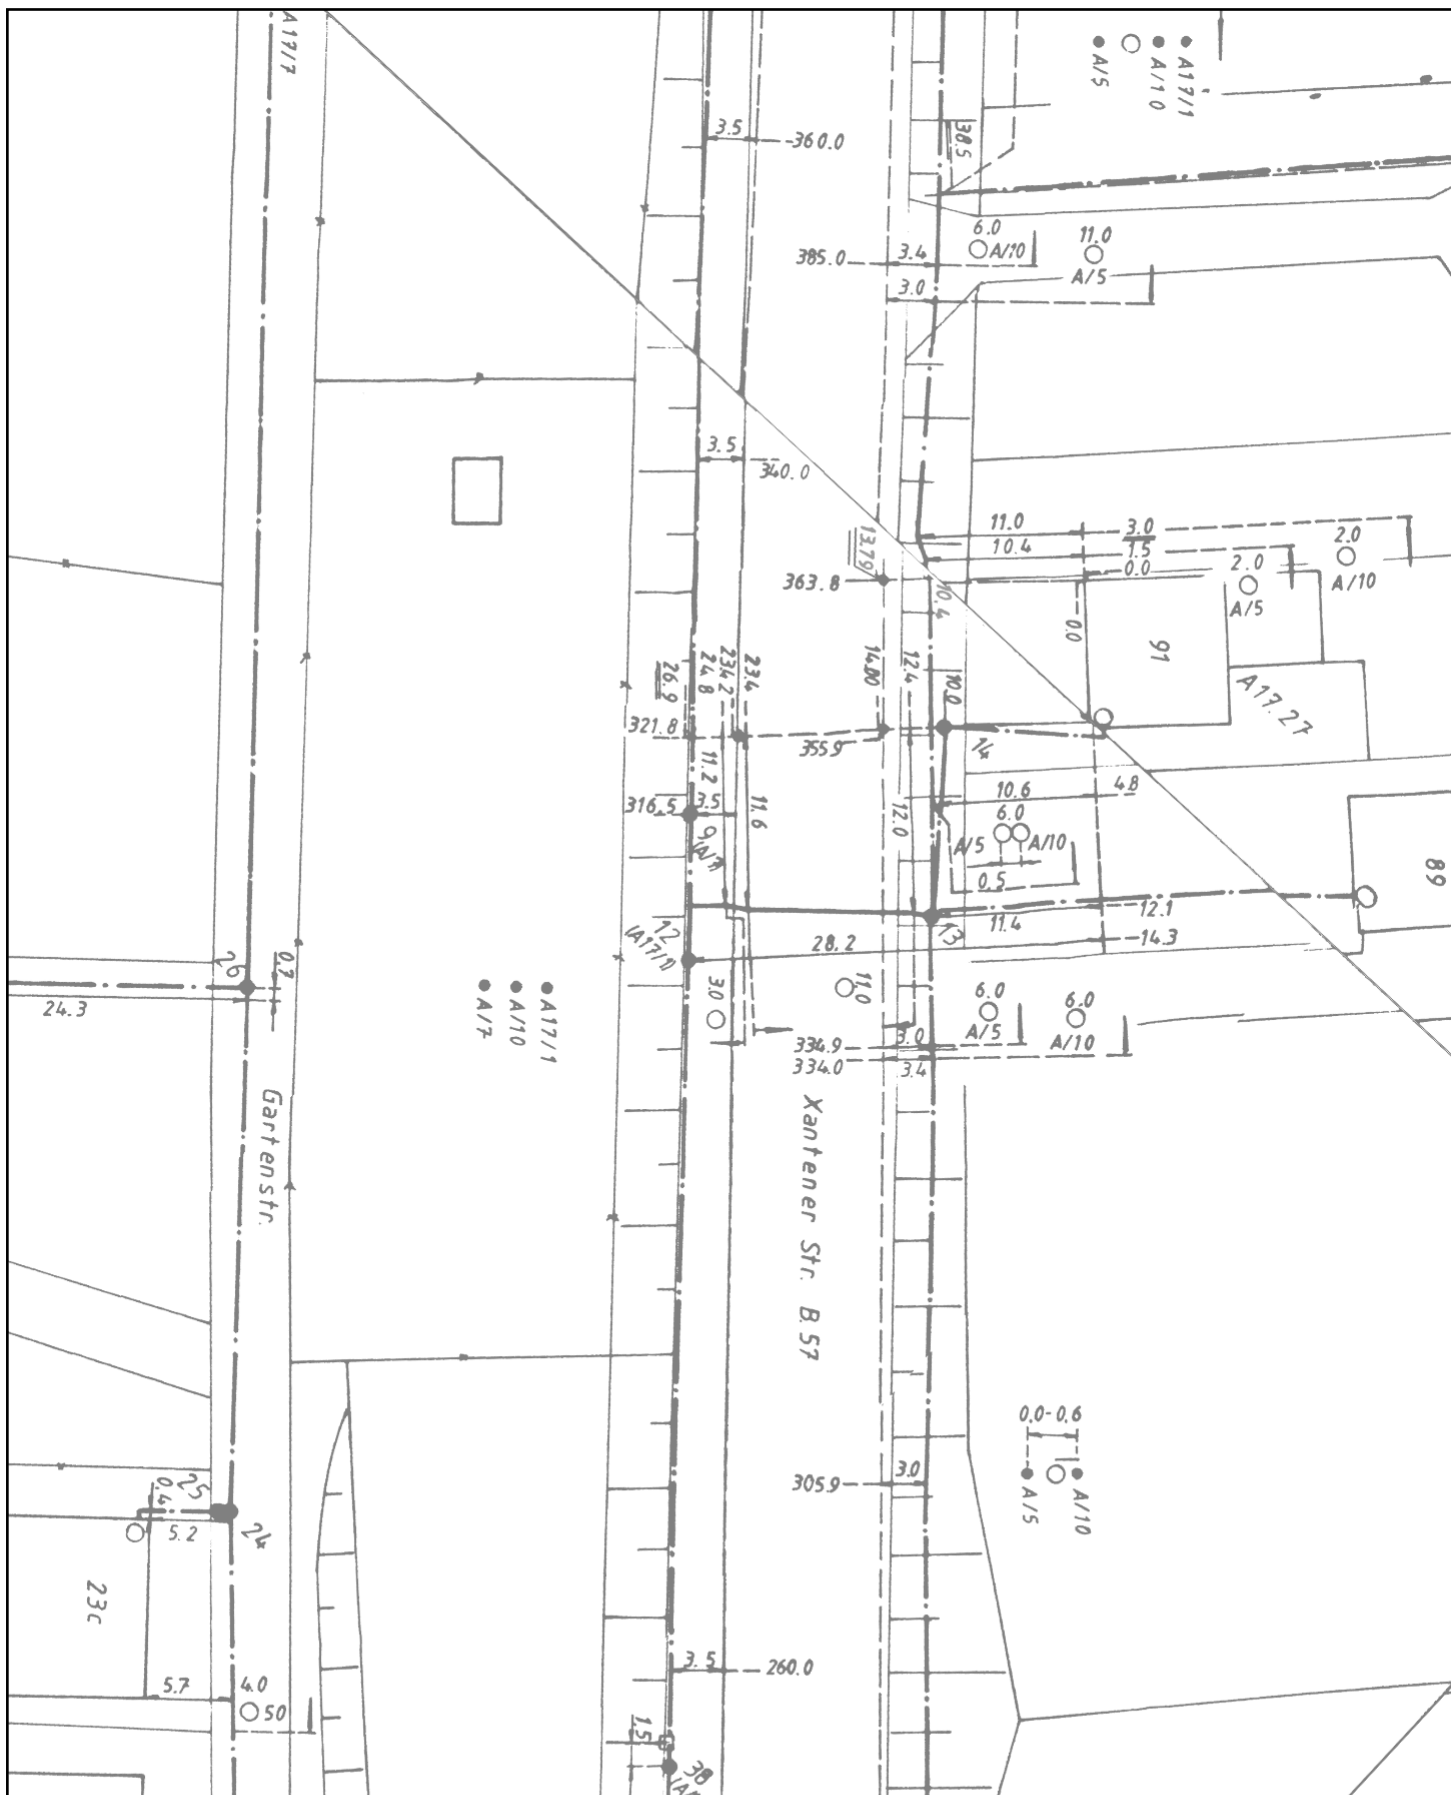



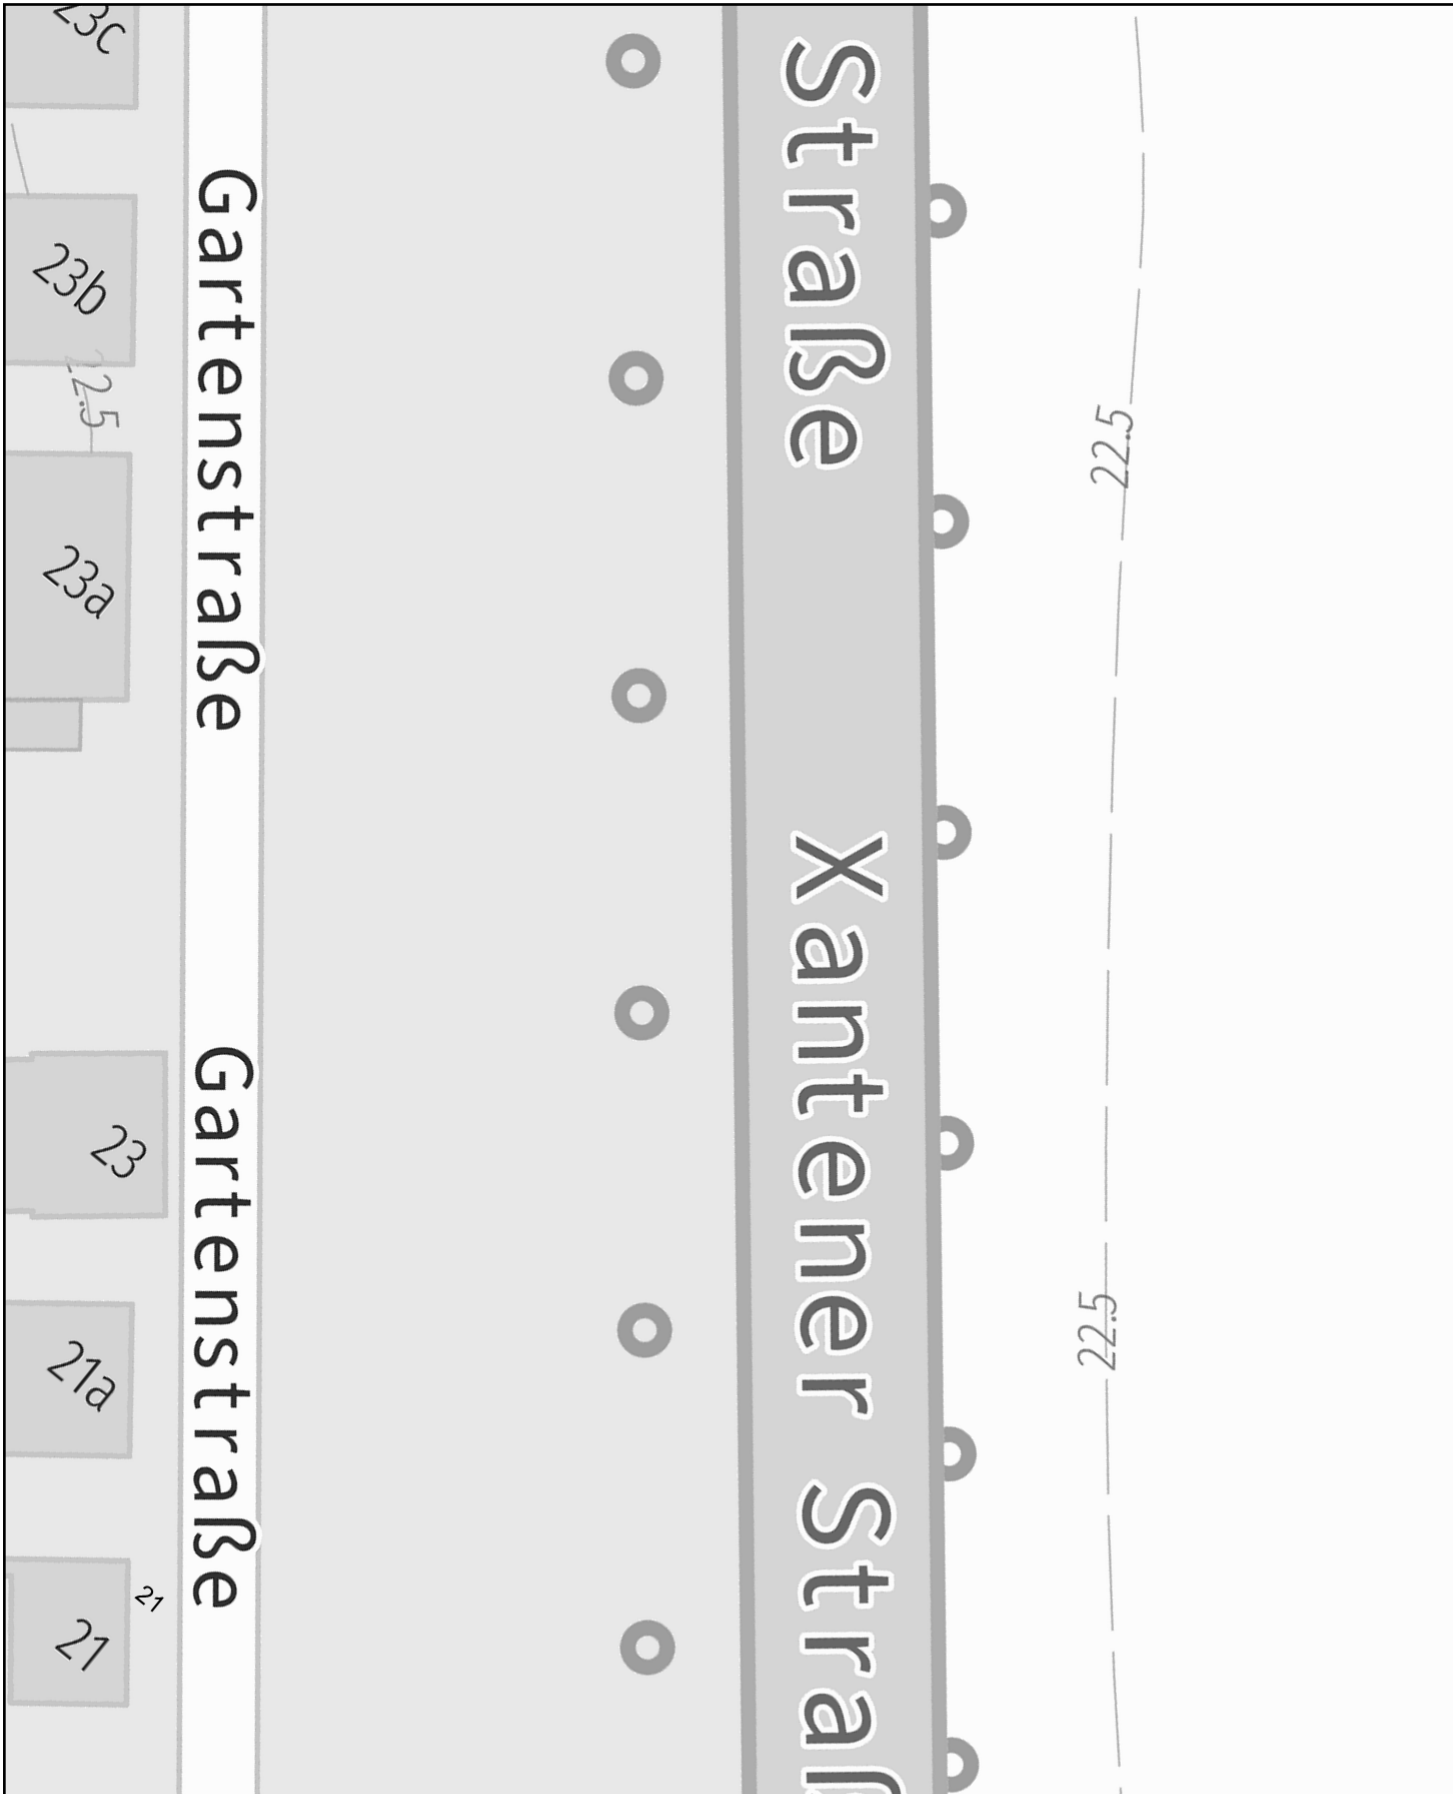

**Planauskunft** (Zeichenerklärung siehe Kabelschutzanweisung)

Vorgangsnummer: 20251113\_1024\_V01

Rufnummer bei Kabelschäden: 0800 / 8888 719

Projekt-Titel: 48-5516;48-24-0020;B57 Alpen Xanten

Erstellungszeit: 13.11.2025 14:52:20      Gültig bis: 11.12.2025


Einstiegsadresse: Alpen Xantener Str. 198 (46519)

Maßstab: 1 : 500      Thema: Basiskarten VFDE

Hinweis: Die angezeigten Informationen sind nur zur allgemeinen Referenz bestimmt. Hinsichtlich Lagegenauigkeit und Aktualität kann seitens Vodafone keine Garantie übernommen werden. Im Falle von Grabungen oder sonstiger Arbeiten ausserhalb der markierten Trassen dürfen Sie sich nicht ausschließlich auf diese Informationen verlassen. BEACHTEN SIE BITTE DIE KABELSCHUTZANWEISUNG

Blatt:9



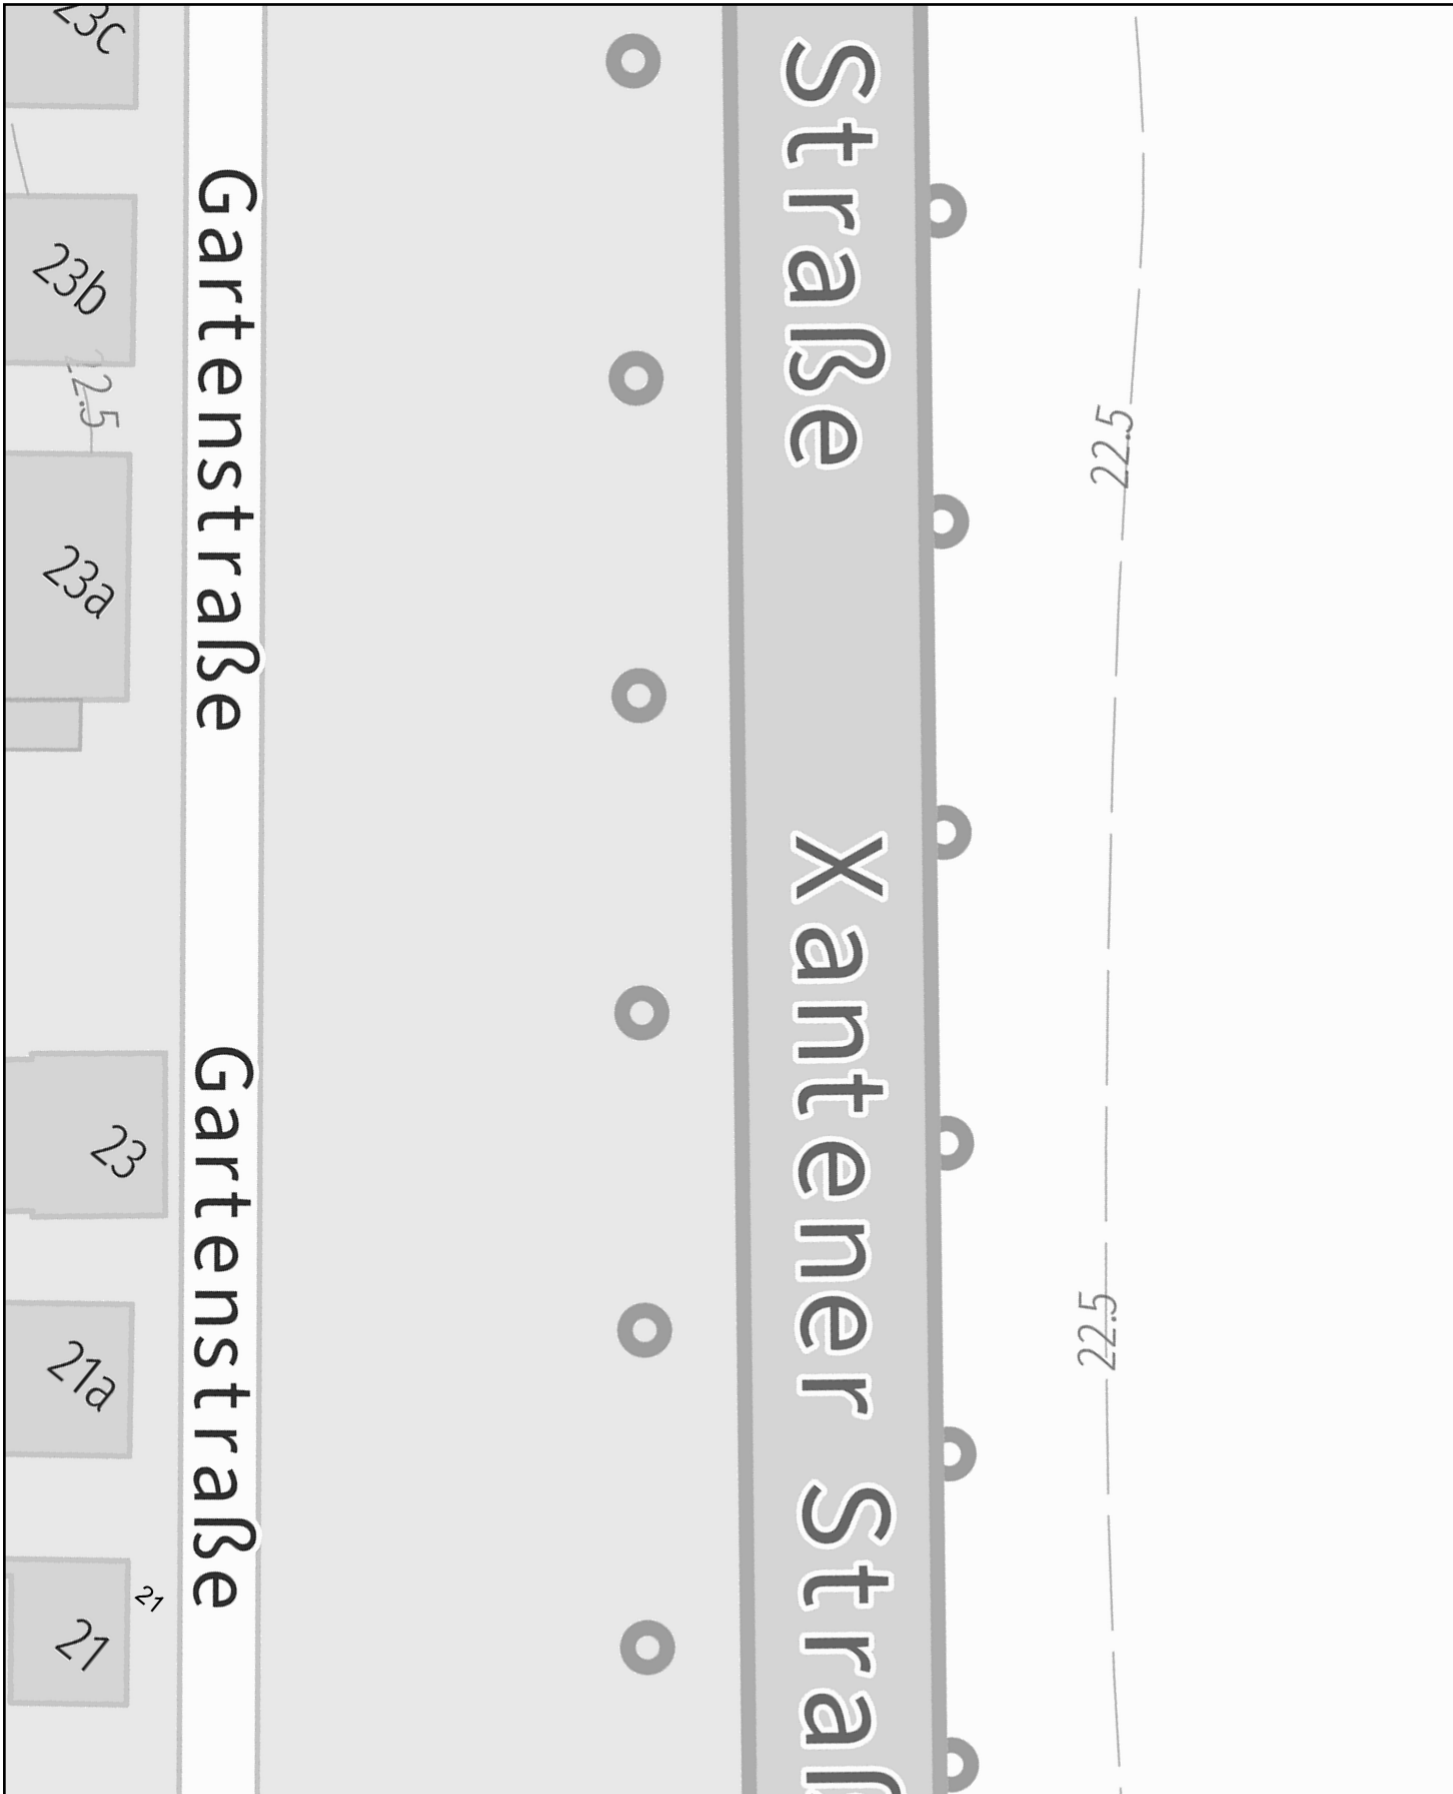

**Planauskunft** (Zeichenerklärung siehe Kabelschutzanweisung)

Vorgangsnummer: 20251113\_1024\_V01

Rufnummer bei Kabelschäden: 0800 / 8888 719

Projekt-Titel: 48-5516;48-24-0020;B57 Alpen Xanten

Erstellungszeit: 13.11.2025 14:52:20 Gültig bis: 11.12.2025

Einstiegsadresse: Alpen Xantener Str. 198 (46519)

Maßstab: 1 : 500 Thema: Trassennetz VFDE

Hinweis: Die angezeigten Informationen sind nur zur allgemeinen Referenz bestimmt. Hinsichtlich Lagegenauigkeit und Aktualität kann seitens Vodafone keine Garantie übernommen werden. Im Falle von Grabungen oder sonstiger Arbeiten ausserhalb der markierten Trassen dürfen Sie sich nicht ausschließlich auf diese Informationen verlassen. BEACHTEN SIE BITTE DIE KABELSCHUTZANWEISUNG


Blatt:9









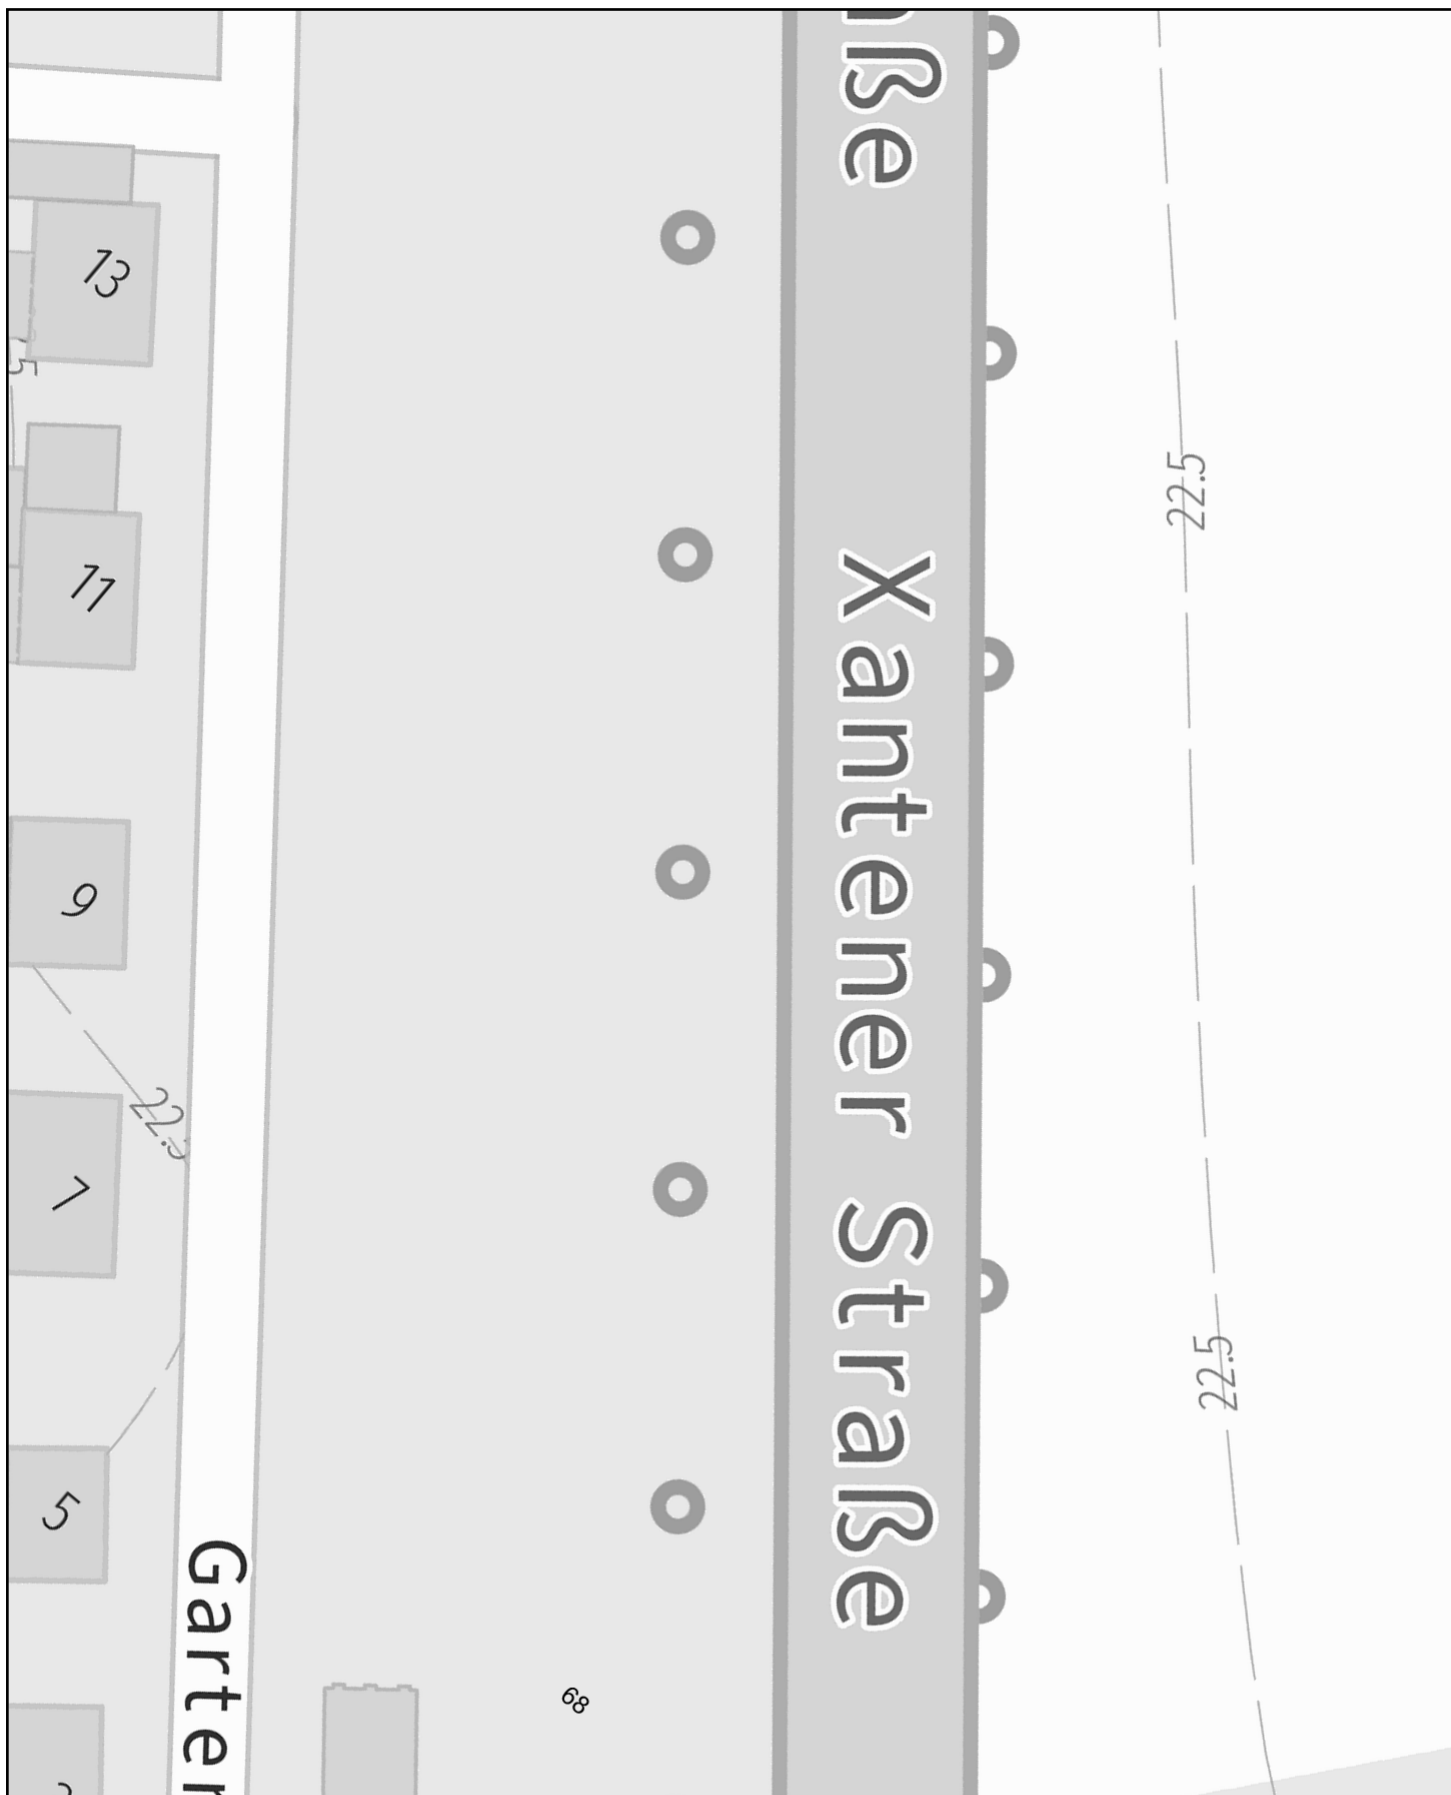

**Planauskunft** (Zeichenerklärung siehe Kabelschutzanweisung)

Vorgangsnummer: 20251113\_1024\_V01

Rufnummer bei Kabelschäden: 0800 / 8888 719

Projekt-Titel: 48-5516;48-24-0020;B57 Alpen Xanten

Erstellungszeit: 13.11.2025 14:52:27

Gültig bis: 11.12.2025

Blatt: 10

Einstiegsadresse: Alpen Xantener Str. 198

(46519)

Maßstab:

Thema:


1 : 500

Basiskarten VFDE

Hinweis: Die angezeigten Informationen sind nur zur allgemeinen Referenz bestimmt. Hinsichtlich Lagegenauigkeit und Aktualität kann seitens Vodafone keine Garantie übernommen werden. Im Falle von Grabungen oder sonstiger Arbeiten ausserhalb der markierten Trassen dürfen Sie sich nicht ausschließlich auf diese Informationen verlassen. BEACHTEN SIE BITTE DIE KABELSCHUTZANWEISUNG





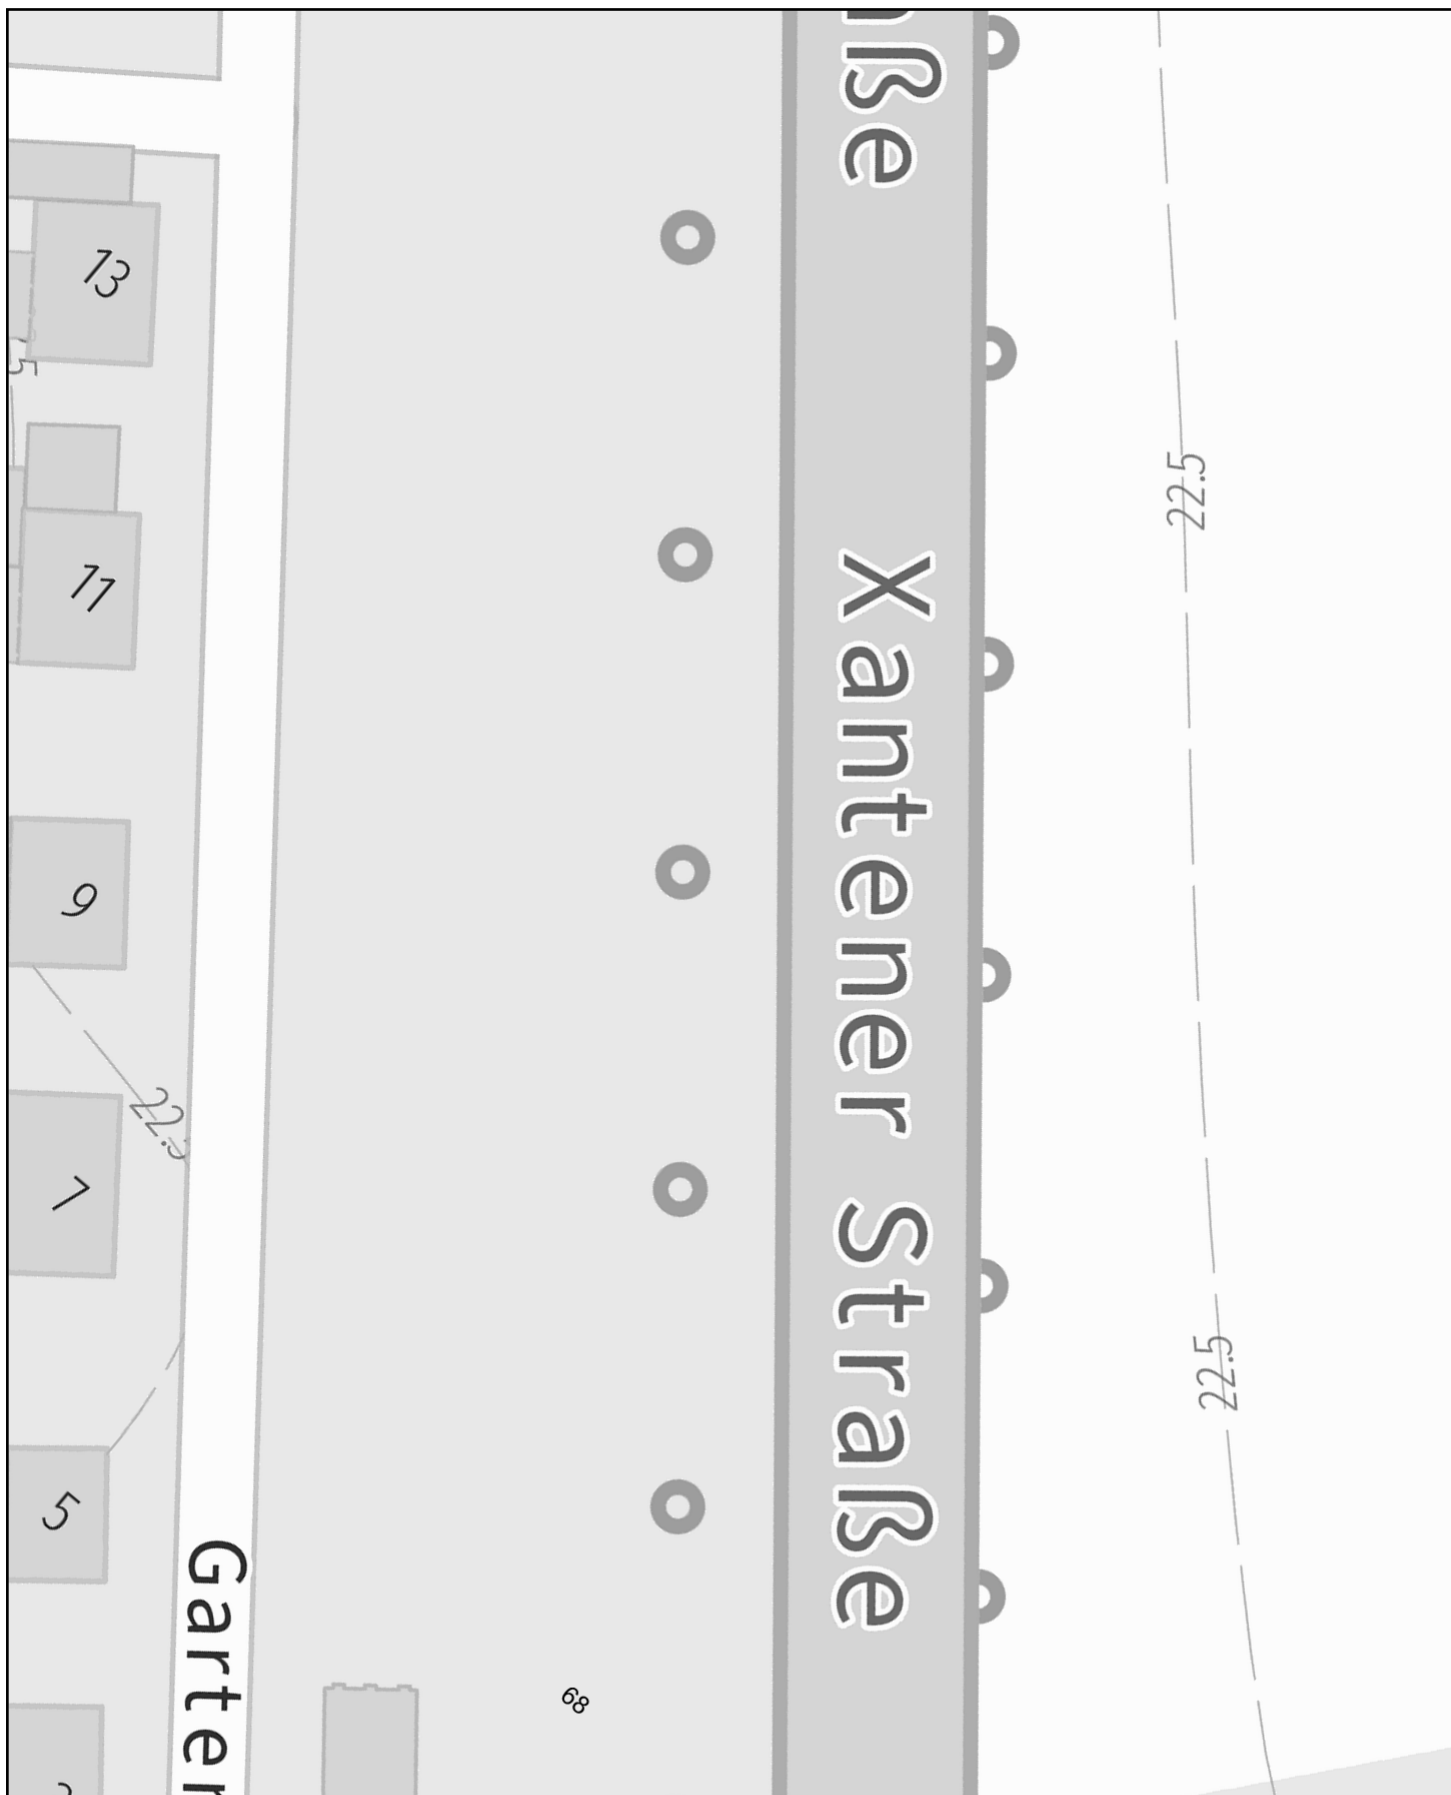

**Planauskunft** (Zeichenerklärung siehe Kabelschutzanweisung)

Vorgangsnummer: 20251113\_1024\_V01

Rufnummer bei Kabelschäden: 0800 / 8888 719

Projekt-Titel: 48-5516;48-24-0020;B57 Alpen Xanten

Erstellungszeit: 13.11.2025 14:52:27 Gültig bis: 11.12.2025


Blatt: 10

Einstiegsadresse: Alpen Xantener Str. 198 (46519)

Maßstab: 1 : 500  
Thema: Trassennetz VFDE

Hinweis: Die angezeigten Informationen sind nur zur allgemeinen Referenz bestimmt. Hinsichtlich Lagegenauigkeit und Aktualität kann seitens Vodafone keine Garantie übernommen werden. Im Falle von Grabungen oder sonstiger Arbeiten ausserhalb der markierten Trassen dürfen Sie sich nicht ausschließlich auf diese Informationen verlassen. BEACHTEN SIE BITTE DIE KABELSCHUTZANWEISUNG



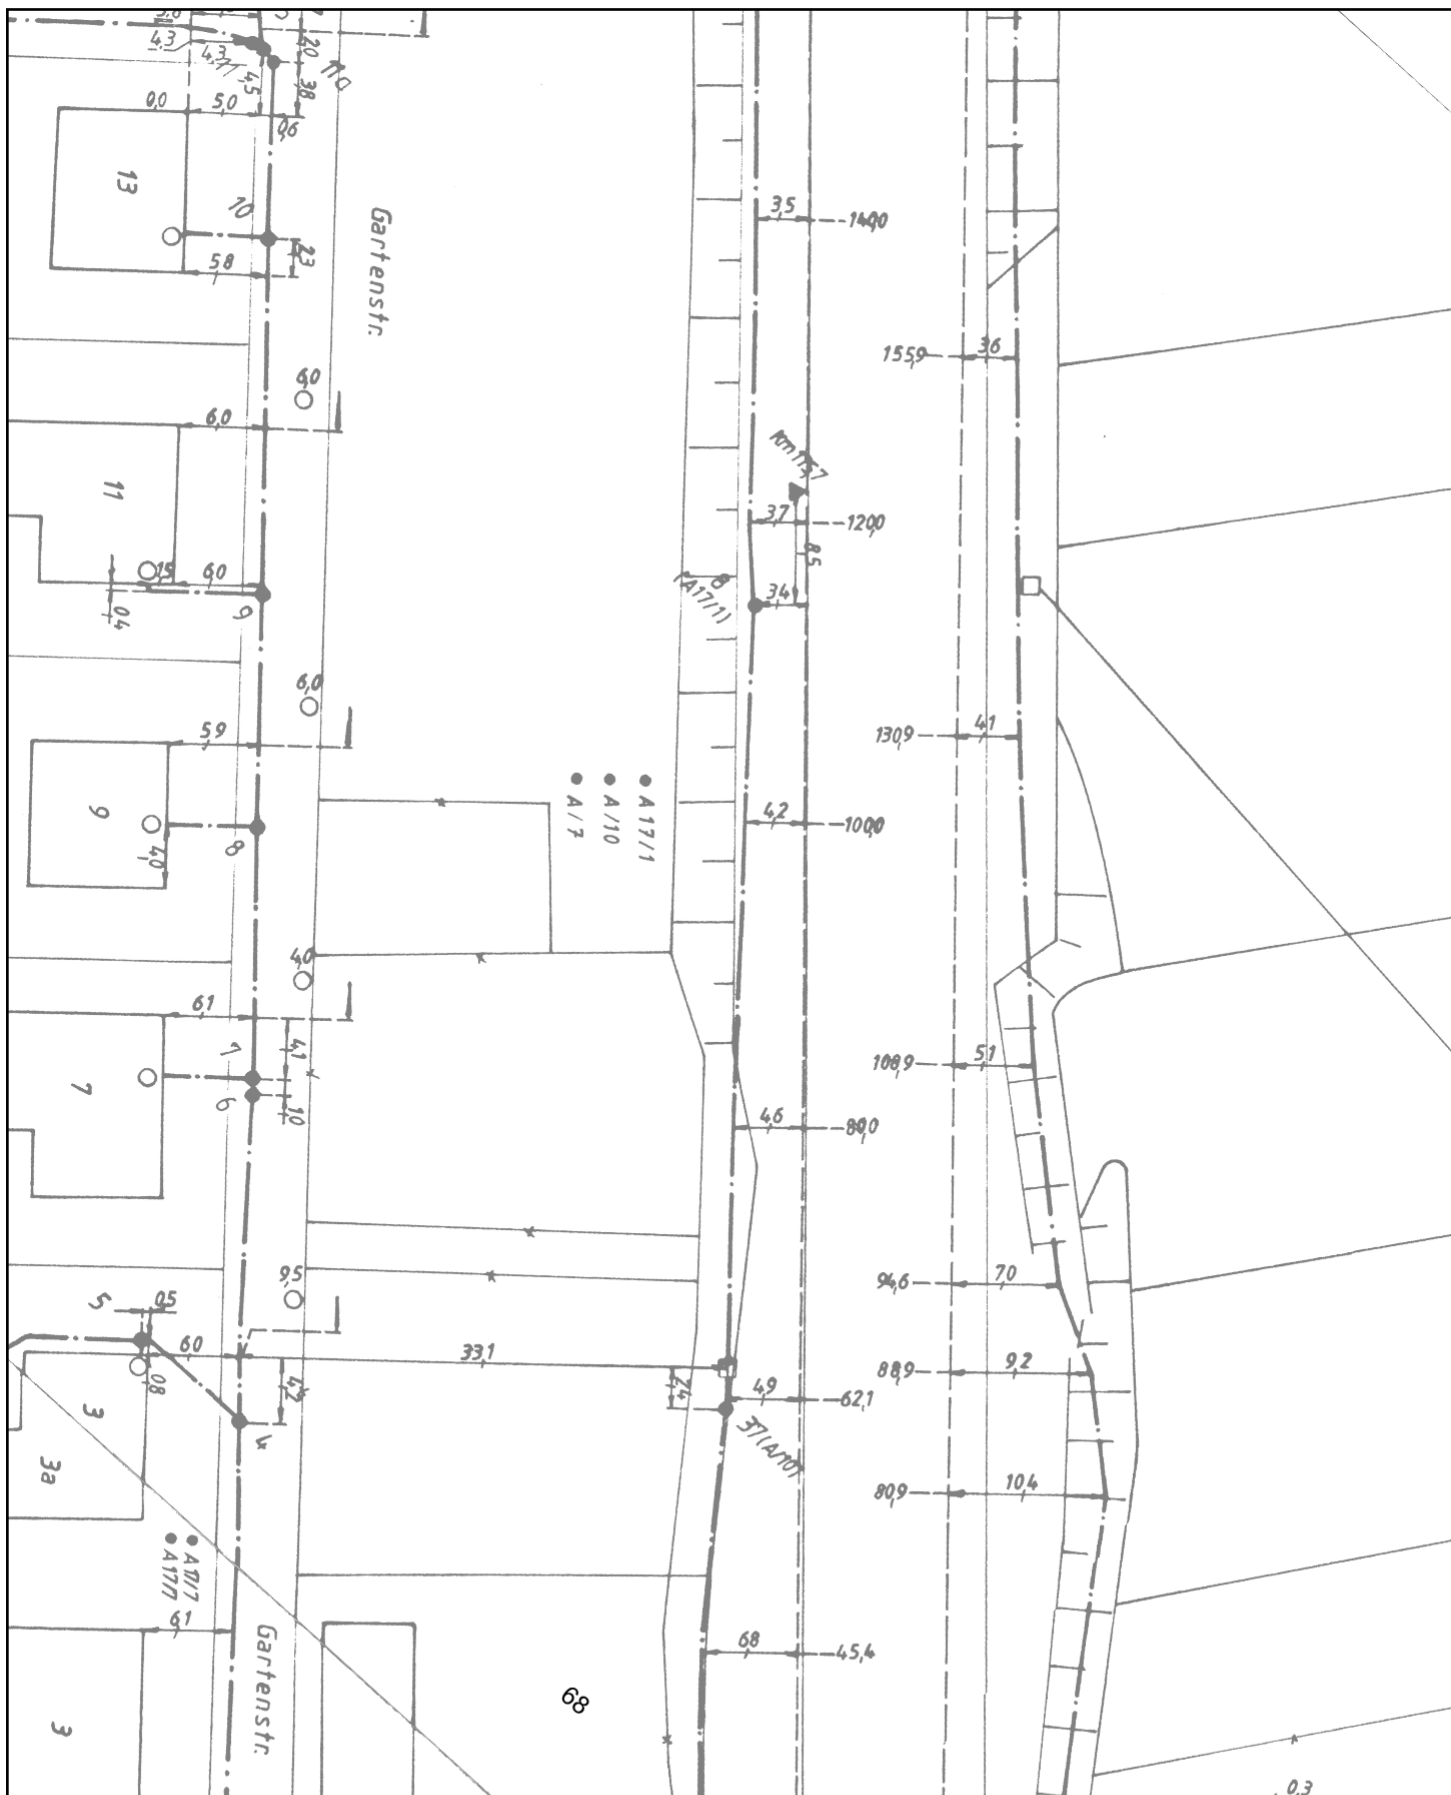

# Planauskunft (Zeichenerklärung siehe Kabelschutzanweisung)

Vorgangsnummer: 20251113\_1024\_V01

Rufnummer bei Kabelschäden: 0800 / 8888 719

Projekt-Titel: 48-5516;48-24-0020;B57 Alpen Xanten

Erstellungszeit: 13.11.2025 14:52:27 Gültig bis: 11.12.2025

Blatt:10


Einstiegsadresse: Alpen Xantener Str. 198 (46519)

Maßstab:  
1 : 500

Thema:  
Basiskarten VFW

Hinweis: Die angezeigten Informationen sind nur zur allgemeinen Referenz bestimmt. Hinsichtlich Lagegenauigkeit und Aktualität kann seitens Vodafone keine Garantie übernommen werden. Im Falle von Grabungen oder sonstiger Arbeiten ausserhalb der markierten Trassen dürfen Sie sich nicht ausschließlich auf diese Informationen verlassen. BEACHTEN SIE BITTE DIE KABELSCHUTZANWEISUNG



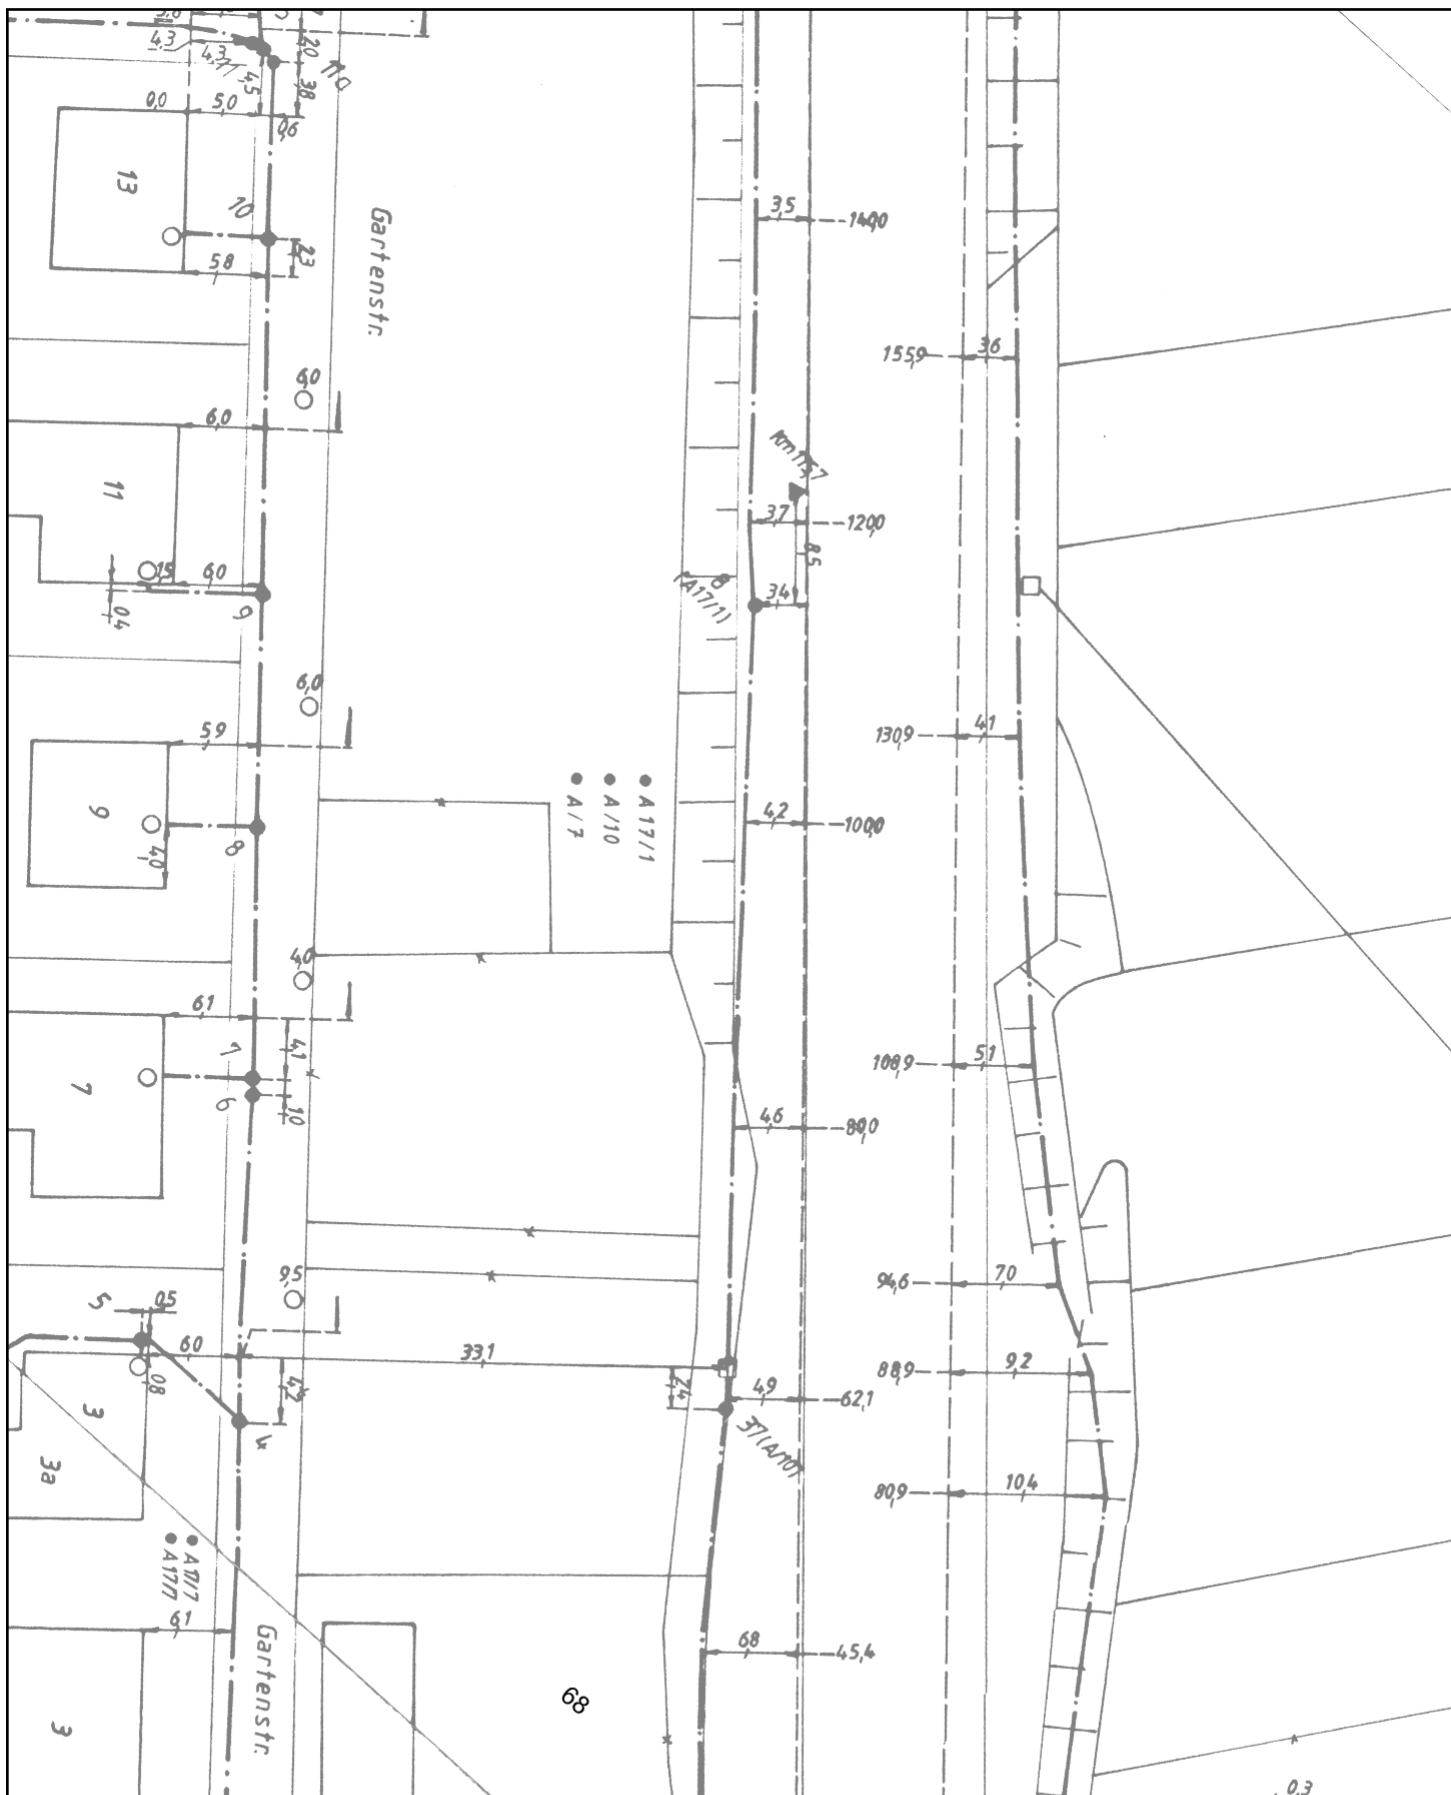

# Planauskunft (Zeichenerklärung siehe Kabelschutzanweisung)

Vorgangsnummer: 20251113\_1024\_V01

Rufnummer bei Kabelschäden: 0800 / 8888 719

Projekt-Titel: 48-5516;48-24-0020;B57 Alpen Xanten

Erstellungszeit: 13.11.2025 14:52:27

Gültig bis: 11.12.2025

Blatt: 10

Einstiegsadresse: Alpen Xantener Str. 198

(46519)

Maßstab:  
1 : 500

Thema:  
Trassennetz VFW

Hinweis: Die angezeigten Informationen sind nur zur allgemeinen Referenz bestimmt. Hinsichtlich Lagegenauigkeit und Aktualität kann seitens Vodafone keine Garantie übernommen werden. Im Falle von Grabungen oder sonstiger Arbeiten ausserhalb der markierten Trassen dürfen Sie sich nicht ausschließlich auf diese Informationen verlassen. BEACHTEN SIE BITTE DIE KABELSCHUTZANWEISUNG





# Planauskunft (Zeichenerklärung siehe Kabelschutzanweisung)

Vorgangsnummer: 20251113\_1024\_V01

[Rufnummer bei Kabelschäden: 0800 / 8888 719](tel:08008888719)

Projekt-Titel: 48-5516;48-24-0020;B57 Alpen Xanten

Erstellungszeit: 13.11.2025 14:52:32 Gültig bis: 11.12.2025

Blatt: 11

Einstiegsadresse: Alpen Xantener Str. 198 (46519)

Maßstab:


1 : 500

Thema:

Basiskarten VFDE

Hinweis: Die angezeigten Informationen sind nur zur allgemeinen Referenz bestimmt. Hinsichtlich Lagegenauigkeit und Aktualität kann seitens Vodafone keine Garantie übernommen werden. Im Falle von Grabungen oder sonstiger Arbeiten ausserhalb der markierten Trassen dürfen Sie sich nicht ausschließlich auf diese Informationen verlassen. BEACHTEN SIE BITTE DIE KABELSCHUTZANWEISUNG



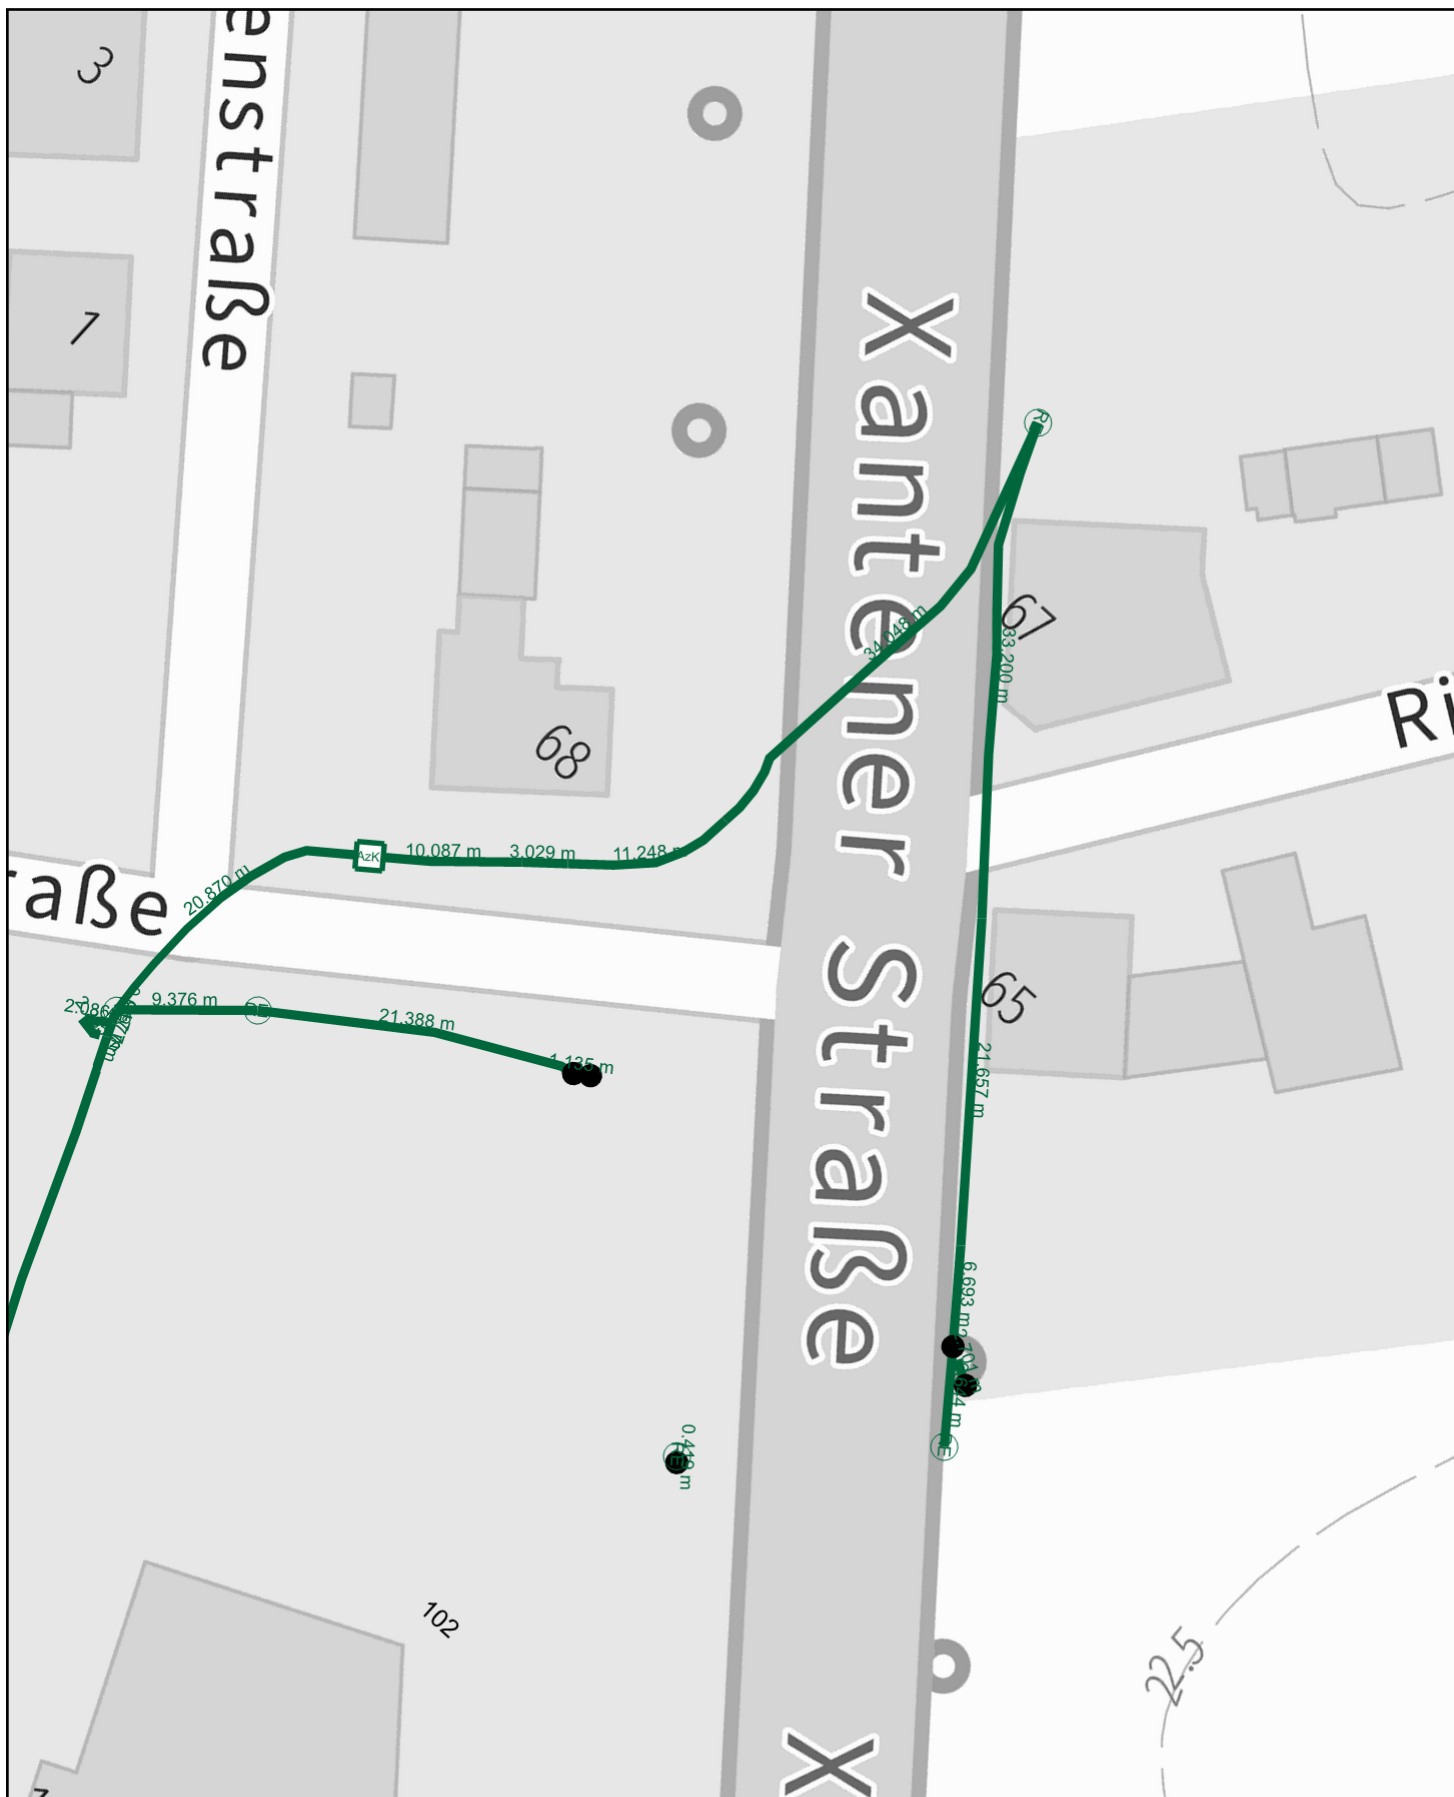

# Planauskunft (Zeichenerklärung siehe Kabelschutzanweisung)

Vorgangsnummer: 20251113\_1024\_V01

Rufnummer bei Kabelschäden: 0800 / 8888 719

Projekt-Titel: 48-5516;48-24-0020;B57 Alpen Xanten

Erstellungszeit: 13.11.2025 14:52:32 Gültig bis: 11.12.2025

Blatt:11

Einstiegsadresse: Alpen Xantener Str. 198 (46519)

Maßstab:

Thema:

1 : 500

Trassennetz VFDE

Hinweis: Die angezeigten Informationen sind nur zur allgemeinen Referenz bestimmt. Hinsichtlich Lagegenauigkeit und Aktualität kann seitens Vodafone keine Garantie übernommen werden. Im Falle von Grabungen oder sonstiger Arbeiten ausserhalb der markierten Trassen dürfen Sie sich nicht ausschließlich auf diese Informationen verlassen. BEACHTEN SIE BITTE DIE KABELSCHUTZANWEISUNG













**Planauskunft** (Zeichenerklärung siehe Kabelschutzanweisung)

Vorgangsnummer: 20251113\_1024\_V01

Rufnummer bei Kabelschäden: 0800 / 8888 719

Projekt-Titel: 48-5516;48-24-0020;B57 Alpen Xanten

Erstellungszeit: 13.11.2025 14:52:39      Gültig bis: 11.12.2025


Einstiegsadresse: Alpen Xantener Str. 198      (46519)

Maßstab: 1 : 500      Thema: Basiskarten VFDE

Hinweis: Die angezeigten Informationen sind nur zur allgemeinen Referenz bestimmt. Hinsichtlich Lagegenauigkeit und Aktualität kann seitens Vodafone keine Garantie übernommen werden. Im Falle von Grabungen oder sonstiger Arbeiten ausserhalb der markierten Trassen dürfen Sie sich nicht ausschließlich auf diese Informationen verlassen. BEACHTEN SIE BITTE DIE KABELSCHUTZANWEISUNG

Blatt: 12



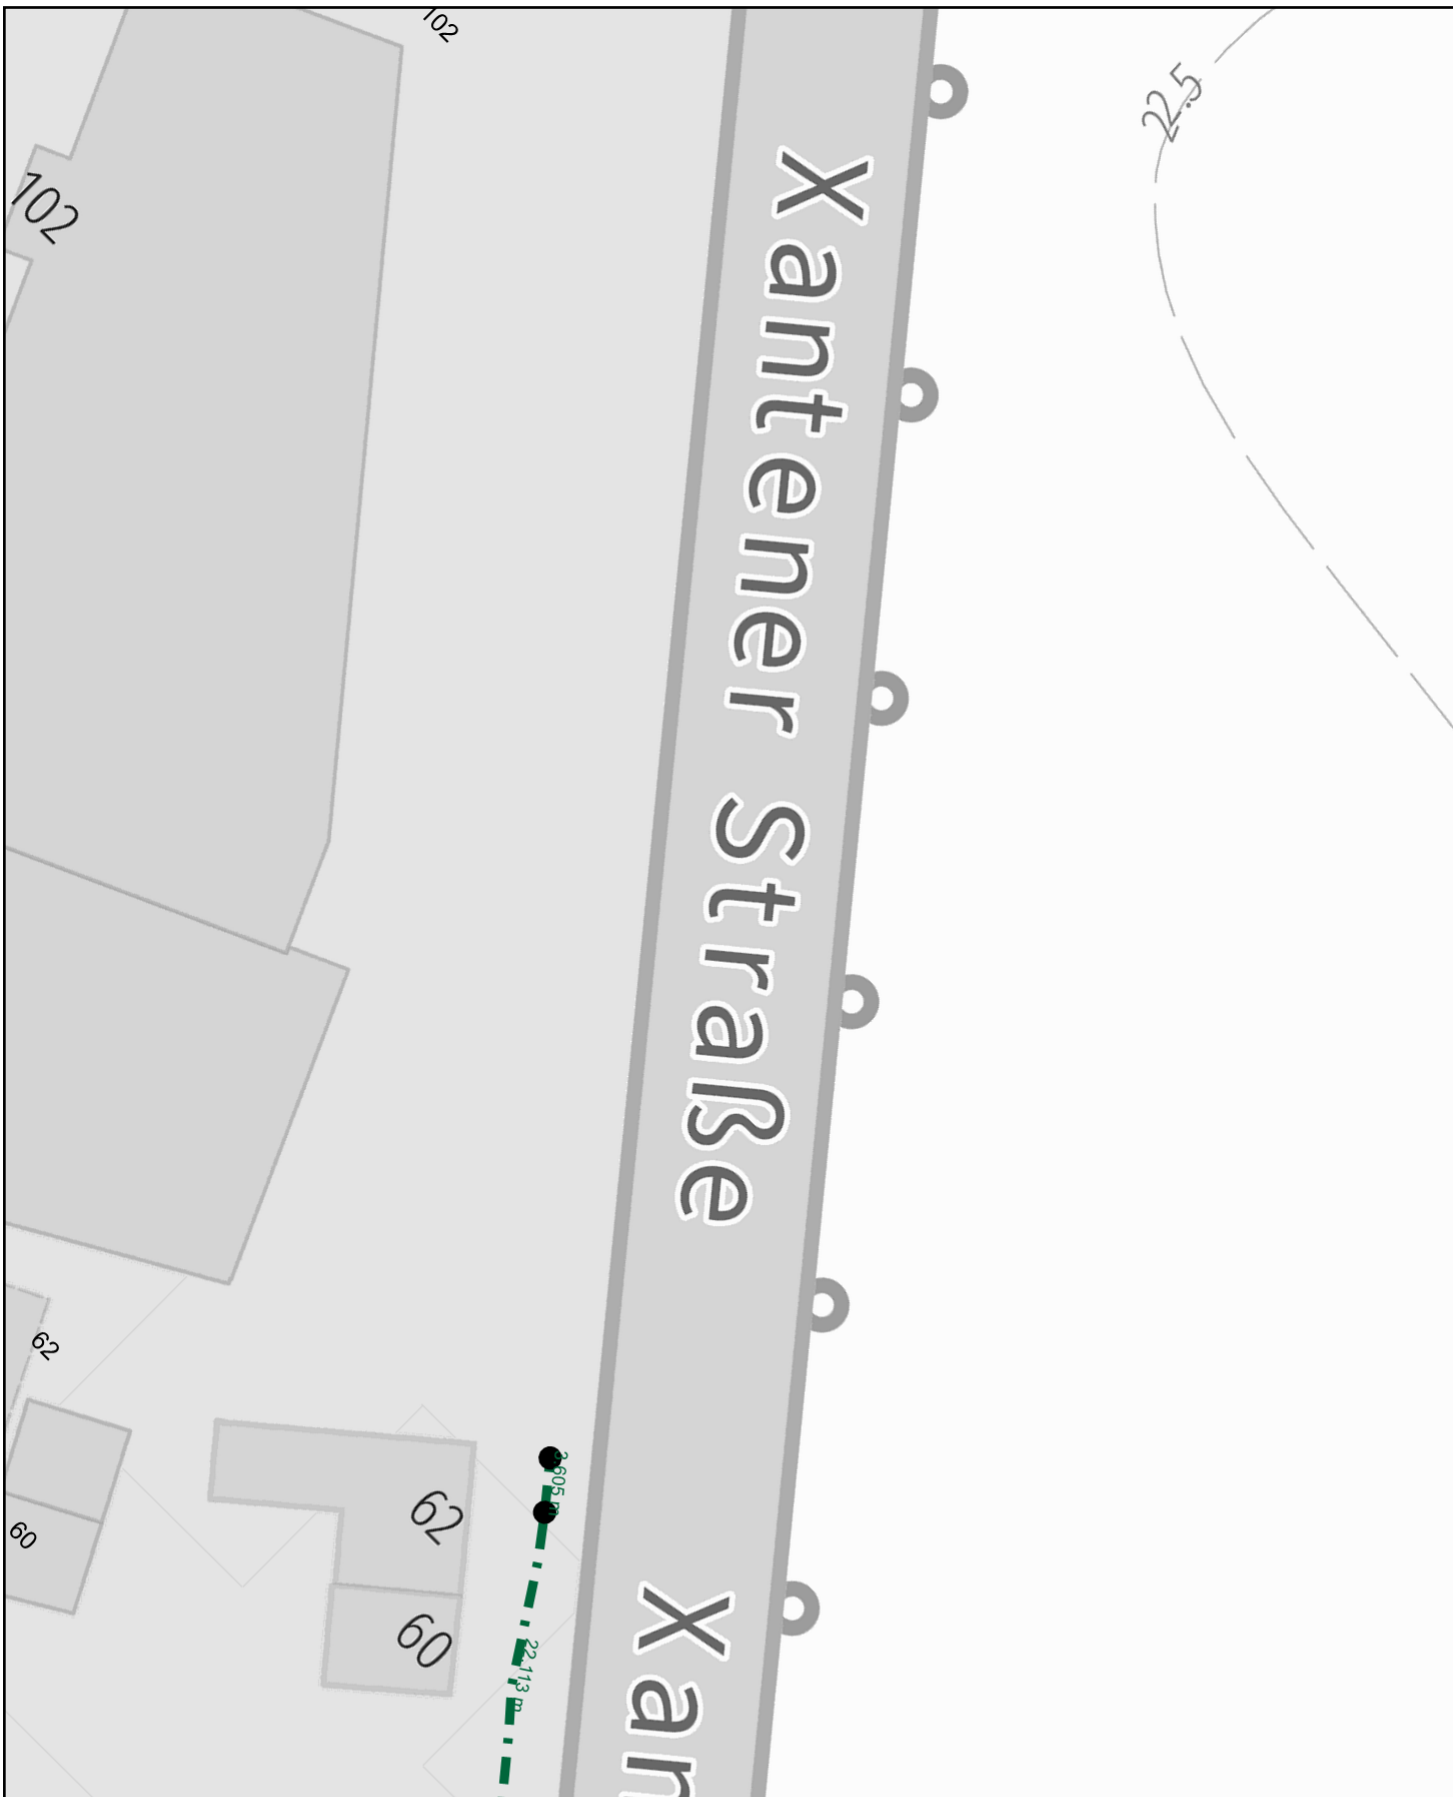


**Planauskunft** (Zeichenerklärung siehe Kabelschutzanweisung)

Vorgangsnummer: 20251113_1024_V01	
Rufnummer bei Kabelschäden: 0800 / 8888 719	
Projekt-Titel: 48-5516;48-24-0020;B57 Alpen Xanten	
Erstellungszeit: 13.11.2025 14:52:39	Gültig bis: 11.12.2025
Einstiegsadresse: Alpen Xantener Str. 198 (46519)	
Maßstab: 1 : 500	Thema: Trassennetz VFDE

Hinweis: Die angezeigten Informationen sind nur zur allgemeinen Referenz bestimmt. Hinsichtlich Lagegenauigkeit und Aktualität kann seitens Vodafone keine Garantie übernommen werden. Im Falle von Grabungen oder sonstiger Arbeiten ausserhalb der markierten Trassen dürfen Sie sich nicht ausschließlich auf diese Informationen verlassen. BEACHTEN SIE BITTE DIE KABELSCHUTZANWEISUNG



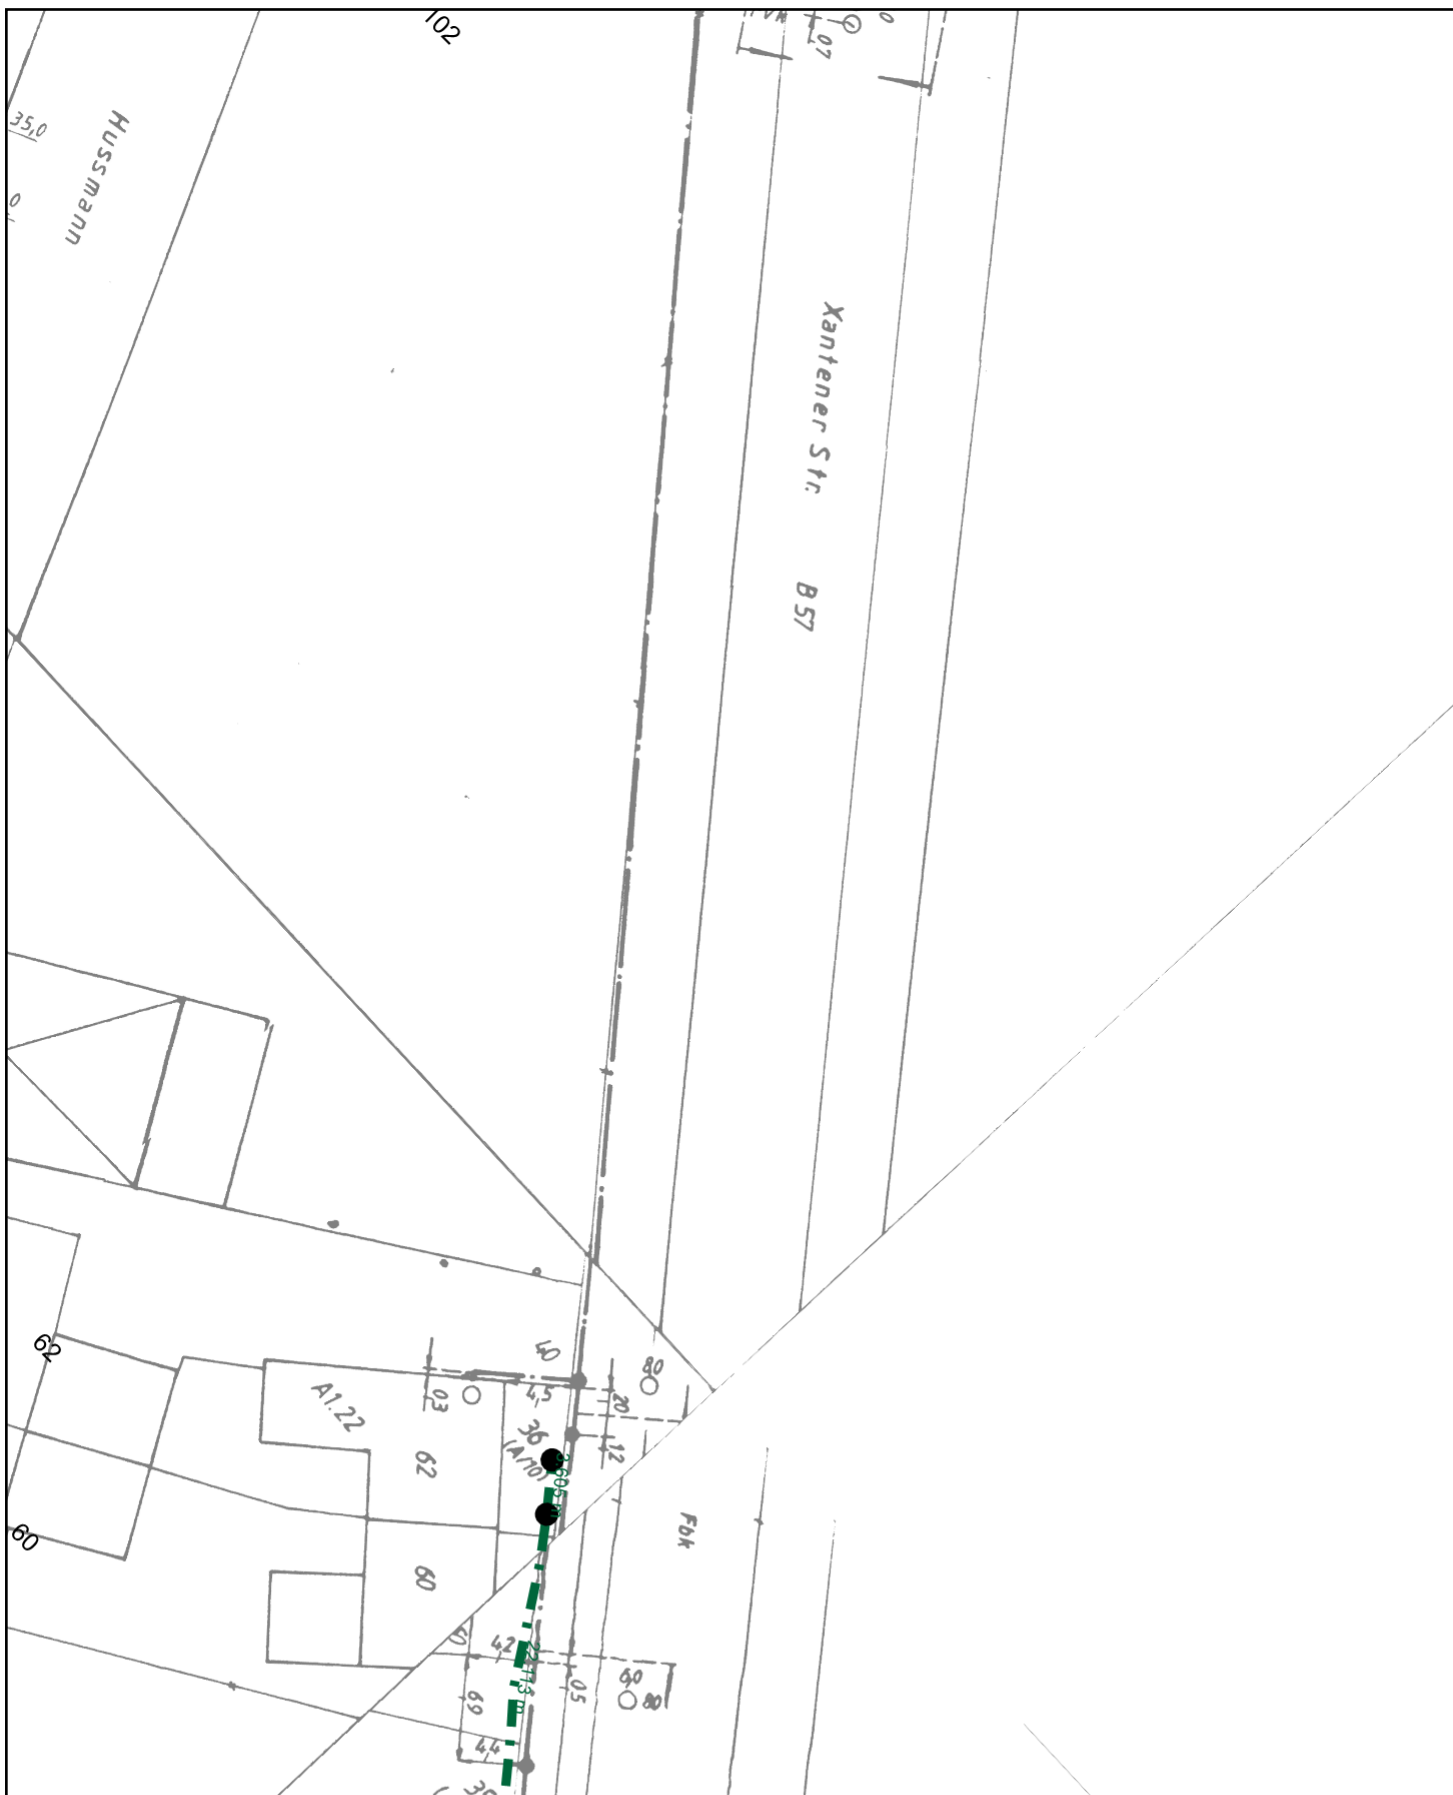

# Planauskunft (Zeichenerklärung siehe Kabelschutzanweisung)

Vorgangsnummer: 20251113\_1024\_V01

Rufnummer bei Kabelschäden: 0800 / 8888 719

Projekt-Titel: 48-5516;48-24-0020;B57 Alpen Xanten

Erstellungszeit: 13.11.2025 14:52:39 Gültig bis: 11.12.2025

Blatt: 12

Einstiegsadresse: Alpen Xantener Str. 198 (46519)

Maßstab:  
1 : 500

Thema:  
Trassennetz VFW

Hinweis: Die angezeigten Informationen sind nur zur allgemeinen Referenz bestimmt. Hinsichtlich Lagegenauigkeit und Aktualität kann seitens Vodafone keine Garantie übernommen werden. Im Falle von Grabungen oder sonstiger Arbeiten ausserhalb der markierten Trassen dürfen Sie sich nicht ausschließlich auf diese Informationen verlassen. BEACHTEN SIE BITTE DIE KABELSCHUTZANWEISUNG



# ntener Straße Xantene

58

## Planauskunft (Zeichenerklärung siehe Kabelschutzanweisung)

Vorgangsnummer: 20251113\_1024\_V01

Rufnummer bei Kabelschäden: 0800 / 8888 719

Projekt-Titel: 48-5516;48-24-0020;B57 Alpen Xanten

Erstellungszeit: 13.11.2025 14:52:45 Gültig bis: 11.12.2025

Blatt: 13

Einstiegsadresse: Alpen Xantener Str. 198 (46519)

Maßstab:

1 : 500

Thema:

Basiskarten VFDE

Hinweis: Die angezeigten Informationen sind nur zur allgemeinen Referenz bestimmt. Hinsichtlich Lagegenauigkeit und Aktualität kann seitens Vodafone keine Garantie übernommen werden. Im Falle von Grabungen oder sonstiger Arbeiten ausserhalb der markierten Trassen dürfen Sie sich nicht ausschließlich auf diese Informationen verlassen. BEACHTEN SIE BITTE DIE KABELSCHUTZANWEISUNG



# ntener Straße Xantene

27,262 m

58

71,822 m

## Planauskunft (Zeichenerklärung siehe Kabelschutzanweisung)

Vorgangsnummer: 20251113\_1024\_V01

Rufnummer bei Kabelschäden: 0800 / 8888 719

Projekt-Titel: 48-5516;48-24-0020;B57 Alpen Xanten

Erstellungszeit: 13.11.2025 14:52:45

Gültig bis: 11.12.2025

Blatt: 13

Einstiegsadresse: Alpen Xantener Str. 198

(46519)

Maßstab:


Thema:

1 : 500

Trassennetz VFDE

Hinweis: Die angezeigten Informationen sind nur zur allgemeinen Referenz bestimmt. Hinsichtlich Lagegenauigkeit und Aktualität kann seitens Vodafone keine Garantie übernommen werden. Im Falle von Grabungen oder sonstiger Arbeiten ausserhalb der markierten Trassen dürfen Sie sich nicht ausschließlich auf diese Informationen verlassen. BEACHTEN SIE BITTE DIE KABELSCHUTZANWEISUNG



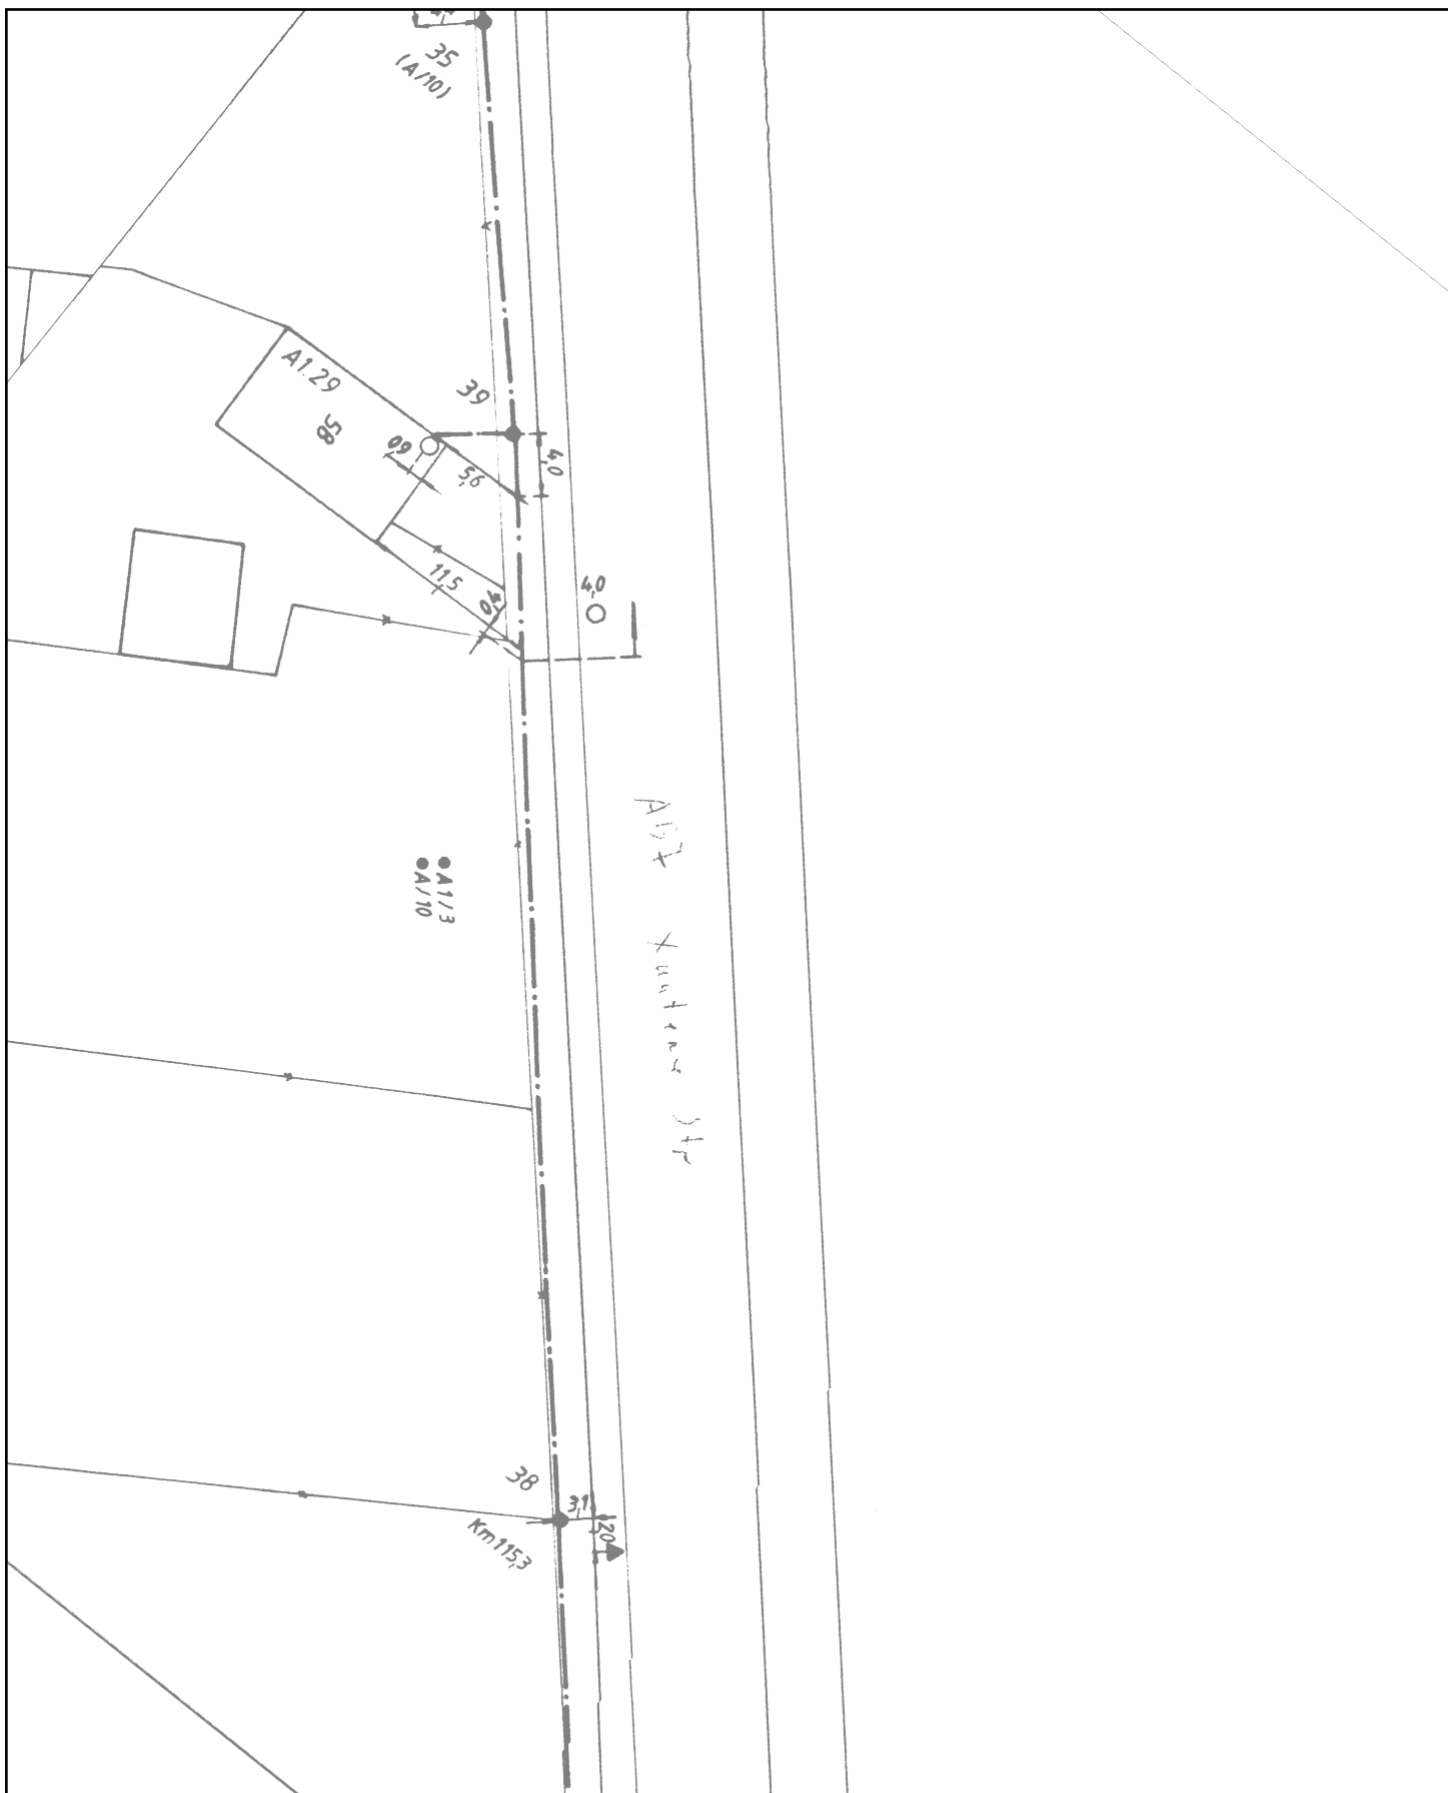

**Planauskunft** (Zeichenerklärung siehe Kabelschutzanweisung)

Vorgangsnummer: 20251113 1024 V01

Rufnummer bei Kabelschäden: 0800 / 8888 719

Projekt-Titel:	48-5516;48-24-0020;B57 Alpen Xanten
----------------	-------------------------------------

Erstellungszeit: 13.11.2025 14:52:45      Gültig bis: 11.12.2025

Blatt:13

Einstiegsadresse: Alpen Xantener Str. 198 (46519)

Maßstab:  
1 : 500

Thema:  
**Basiskarten VFW**

Hinweis: Die angezeigten Informationen sind nur zur allgemeinen Referenz bestimmt. Hinsichtlich Lagegenauigkeit und Aktualität kann seitens Vodafone keine Garantie übernommen werden. Im Falle von Grabungen oder sonstiger Arbeiten ausserhalb der markierten Trassen dürfen Sie sich nicht ausschließlich auf diese Informationen verlassen. **BEACHTEN SIE BITTE DIE KABELSCHUTZANWEISUNG**







# Planauskunft (Zeichenerklärung siehe Kabelschutzanweisung)

Vorgangsnummer: 20251113\_1024\_V01

Rufnummer bei Kabelschäden: 0800 / 8888 719

Projekt-Titel: 48-5516;48-24-0020;B57 Alpen Xanten

Erstellungszeit: 13.11.2025 14:52:45 Gültig bis: 11.12.2025

Blatt: 13


Einstiegsadresse: Alpen Xantener Str. 198 (46519)



Maßstab:  
1 : 500


Thema:  
Trassennetz VFW


Hinweis: Die angezeigten Informationen sind nur zur allgemeinen Referenz bestimmt. Hinsichtlich Lagegenauigkeit und Aktualität kann seitens Vodafone keine Garantie übernommen werden. Im Falle von Grabungen oder sonstiger Arbeiten ausserhalb der markierten Trassen dürfen Sie sich nicht ausschließlich auf diese Informationen verlassen. BEACHTEN SIE BITTE DIE KABELSCHUTZANWEISUNG

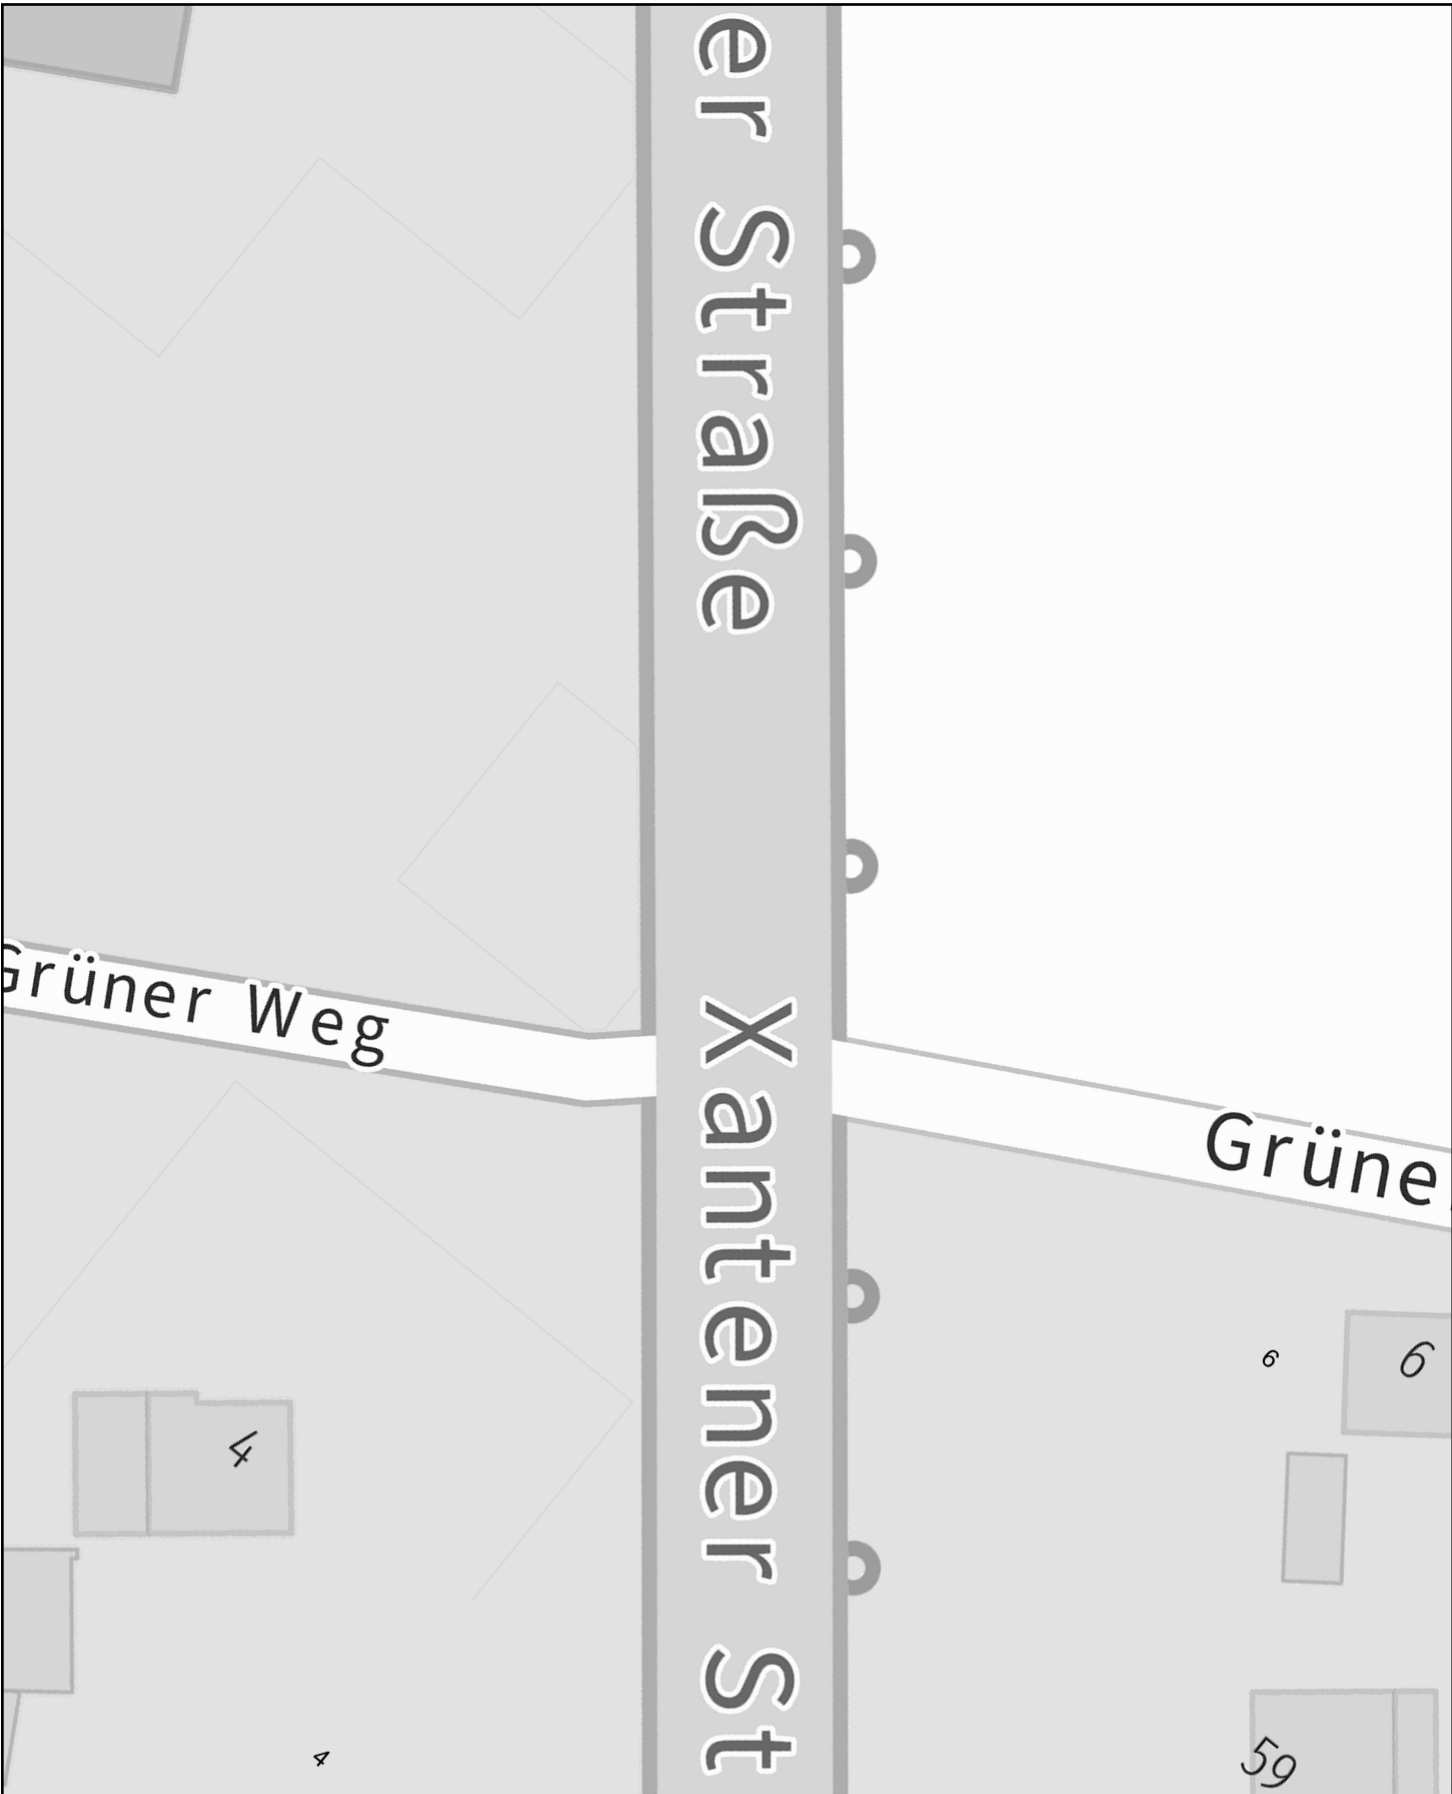


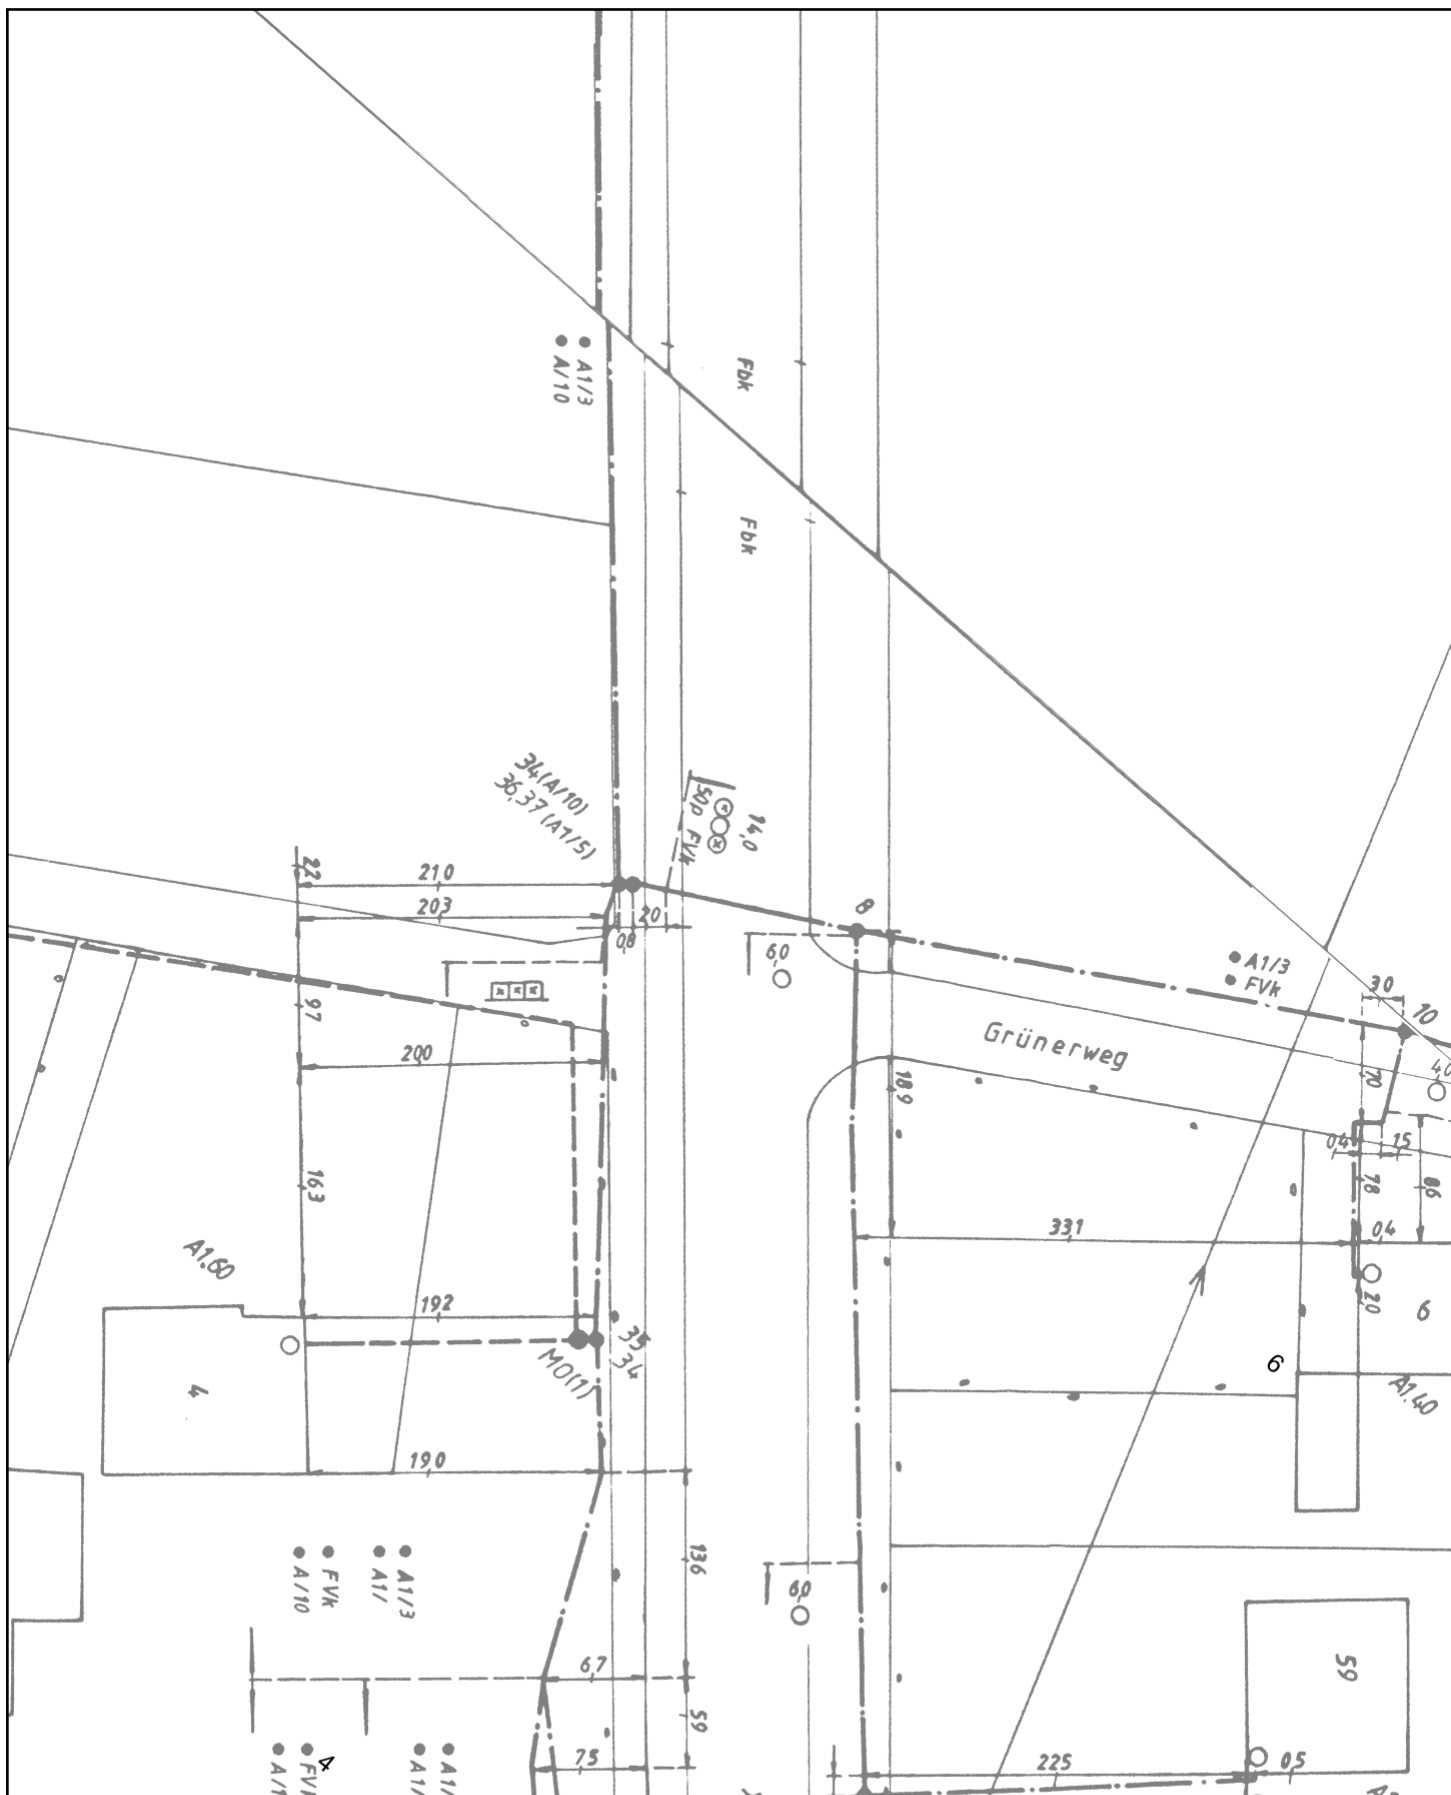


Planauskunft (Zeichenerklärung siehe Kabelschutzanweisung)		<div>Hinweis: Die angezeigten Informationen sind nur zur allgemeinen Referenz bestimmt. Hinsichtlich Lagegenauigkeit und Aktualität kann seitens Vodafone keine Garantie übernommen werden. Im Falle von Grabungen oder sonstiger Arbeiten ausserhalb der markierten Trassen dürfen Sie sich nicht ausschließlich auf diese Informationen verlassen. BEACHTEN SIE BITTE DIE KABELSCHUTZANWEISUNG</div>	
Vorgangsnummer: 20251113_1024_V01			
Rufnummer bei Kabelschäden: 0800 / 8888 719			
Projekt-Titel: 48-5516;48-24-0020;B57 Alpen Xanten			
Erstellungszeit: 13.11.2025 14:52:52		Gültig bis: 11.12.2025	Blatt: 14
Einstiegsadresse: Alpen Xantener Str. 198 (46519)			<div></div>
Maßstab: Thema:		<div></div>	
1 : 500 Basiskarten VFDE			

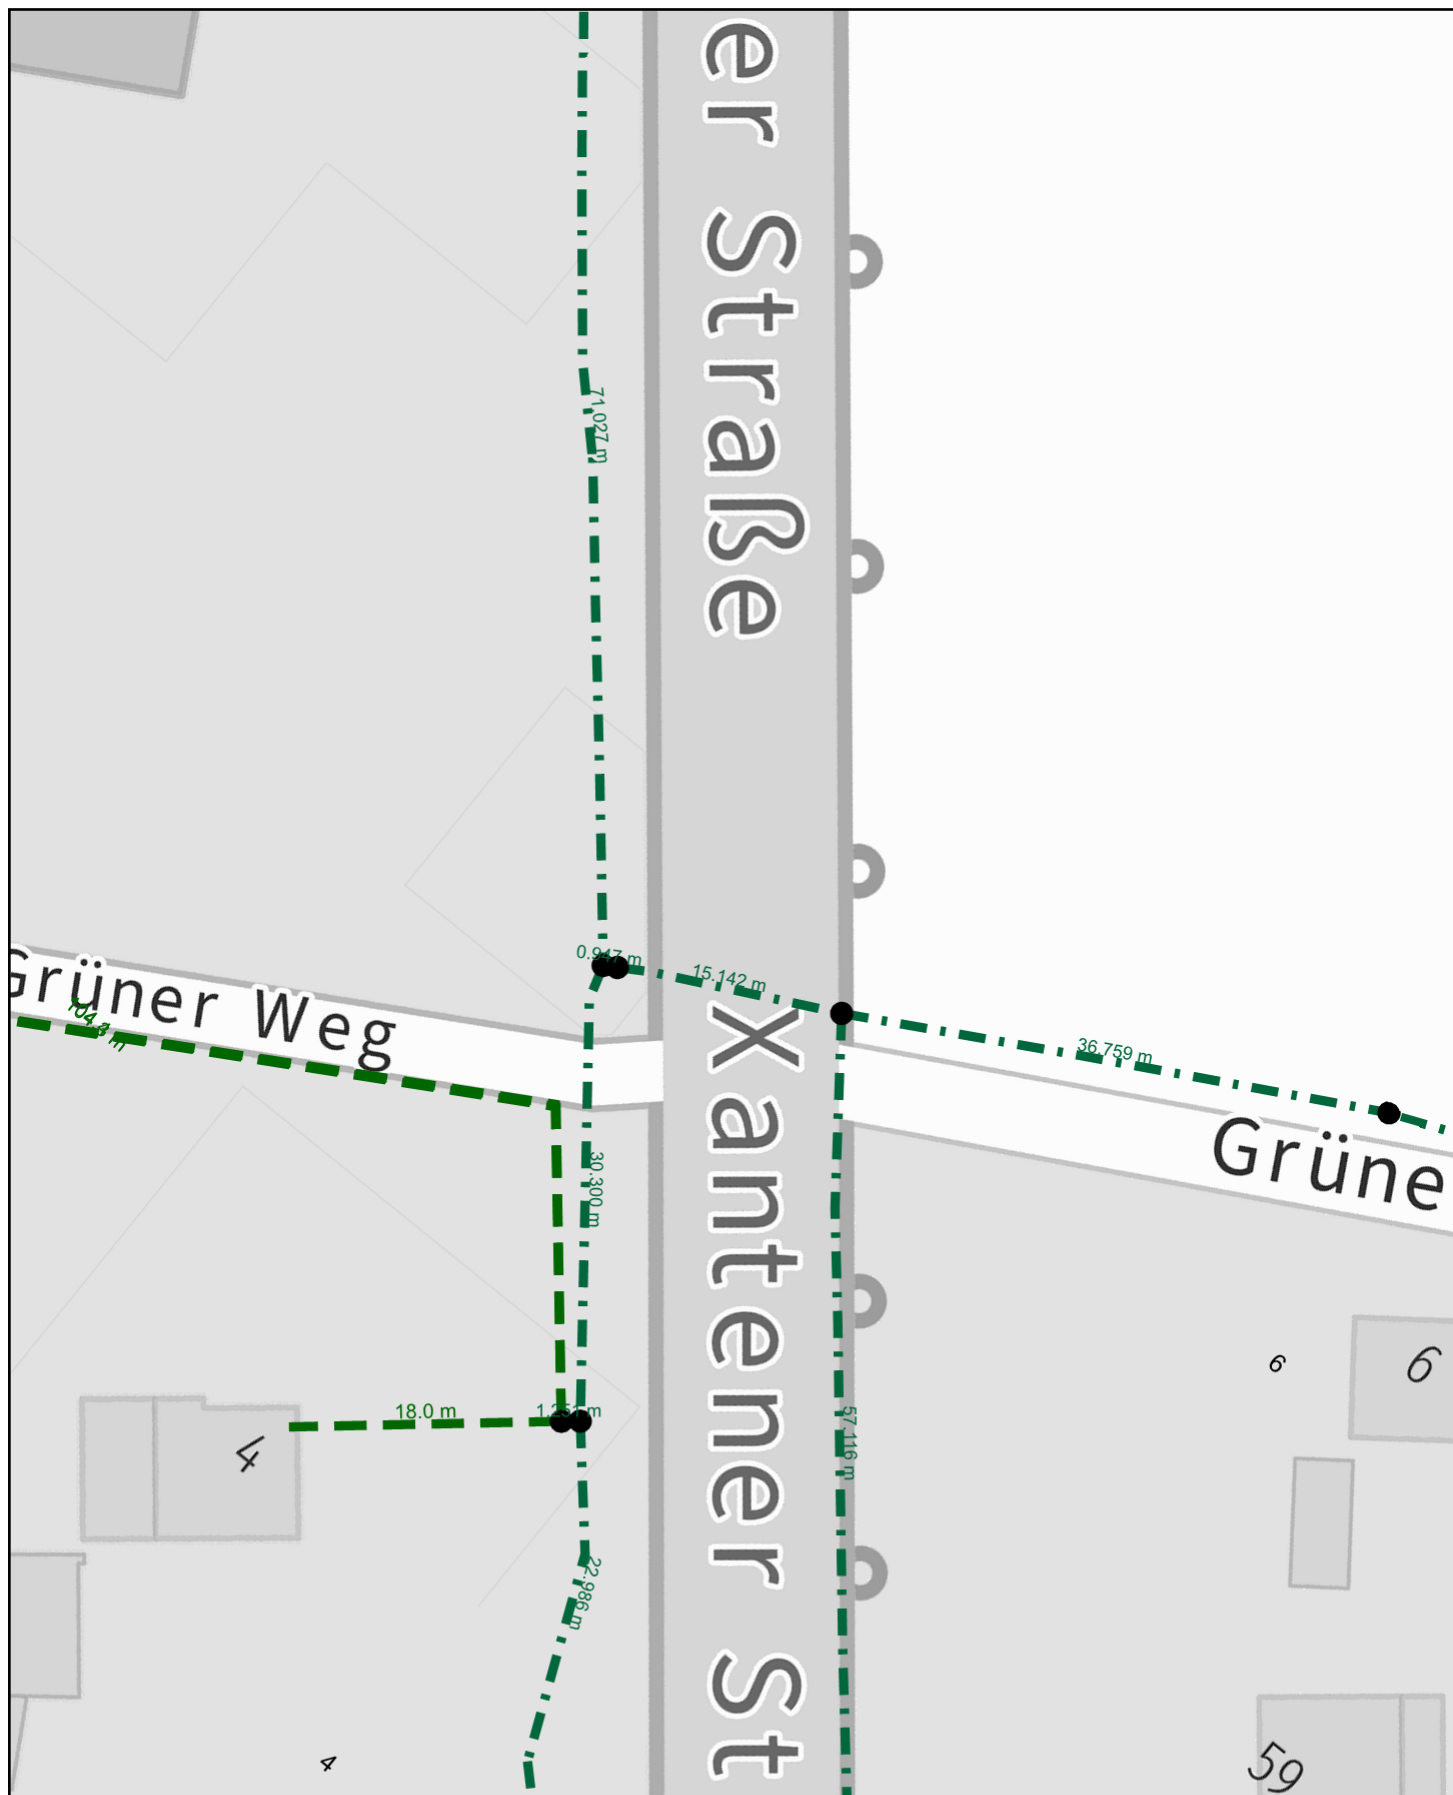

<b>Planauskunft</b> (Zeichenerklärung siehe Kabelschutzanweisung)		<div> Hinweis: Die angezeigten Informationen sind nur zur allgemeinen Referenz bestimmt. Hinsichtlich Lagegenauigkeit und Aktualität kann seitens Vodafone keine Garantie übernommen werden. Im Falle von Grabungen oder sonstiger Arbeiten ausserhalb der markierten Trassen dürfen Sie sich nicht ausschließlich auf diese Informationen verlassen. BEACHTEN SIE BITTE DIE KABELSCHUTZANWEISUNG</div>			
Vorgangsnummer: 20251113_1024_V01					
Rufnummer bei Kabelschäden: 0800 / 8888 719					
Projekt-Titel: 48-5516;48-24-0020;B57 Alpen Xanten					
Erstellungszeit: 13.11.2025 14:52:52		Gültig bis: 11.12.2025		Blatt: 14	
Einstiegsadresse: Alpen Xantener Str. 198 (46519)				<div></div>	
Maßstab: 1 : 500		Thema: Trassennetz VFDE			





# Planauskunft (Zeichenerklärung siehe Kabelschutzanweisung)

Vorgangsnummer: 20251113\_1024\_V01

Rufnummer bei Kabelschäden: 0800 / 8888 719

Projekt-Titel: 48-5516;48-24-0020;B57 Alpen Xanten

Erstellungszeit: 13.11.2025 14:52:52 Gültig bis: 11.12.2025

Blatt:14


Einstiegsadresse: Alpen Xantener Str. 198 (46519)

Maßstab: 1 : 500  
Thema: Basiskarten VFW

Hinweis: Die angezeigten Informationen sind nur zur allgemeinen Referenz bestimmt. Hinsichtlich Lagegenauigkeit und Aktualität kann seitens Vodafone keine Garantie übernommen werden. Im Falle von Grabungen oder sonstiger Arbeiten ausserhalb der markierten Trassen dürfen Sie sich nicht ausschließlich auf diese Informationen verlassen. BEACHTEN SIE BITTE DIE KABELSCHUTZANWEISUNG





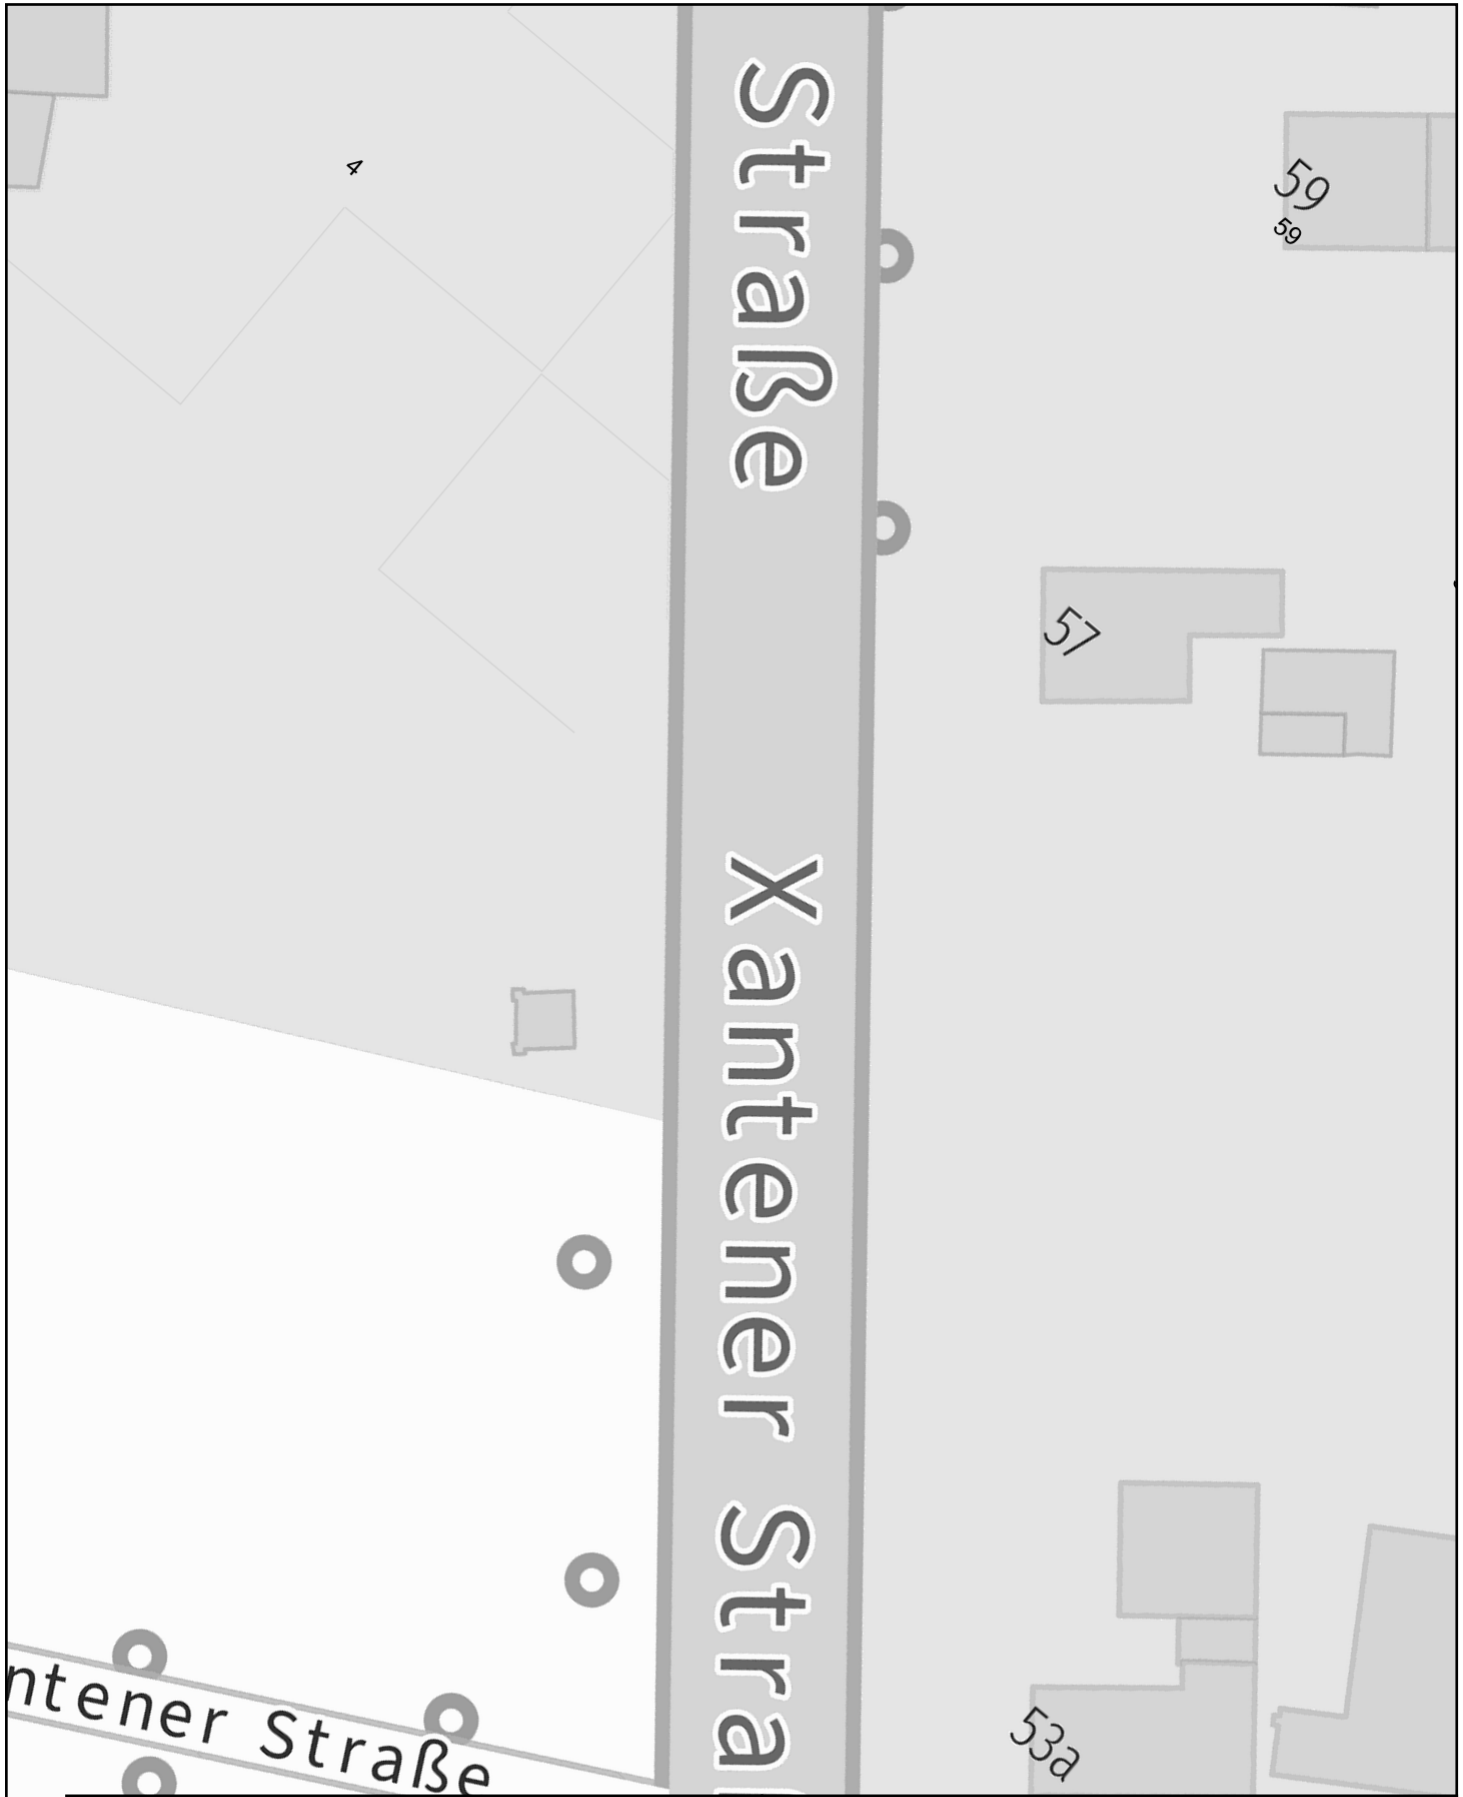



Planauskunft (Zeichenerklärung siehe Kabelschutzanweisung)	
Vorgangsnummer:	20251113_1024_V01
<a href="#">Rufnummer bei Kabelschäden: 0800 / 8888 719</a>	
Projekt-Titel:	48-5516;48-24-0020;B57 Alpen Xanten
Erstellungszeit:	13.11.2025 14:52:58
Gültig bis:	11.12.2025
Einstiegsadresse: Alpen Xantener Str. 198 (46519)	
Maßstab:	Thema:
1 : 500	Basiskarten VFDE

Hinweis: Die angezeigten Informationen sind nur zur allgemeinen Referenz bestimmt. Hinsichtlich Lagegenauigkeit und Aktualität kann seitens Vodafone keine Garantie übernommen werden. Im Falle von Grabungen oder sonstiger Arbeiten ausserhalb der markierten Trassen dürfen Sie sich nicht ausschließlich auf diese Informationen verlassen. BEACHTEN SIE BITTE DIE KABELSCHUTZANWEISUNG

Blatt: 15




Planauskunft (Zeichenerklärung siehe Kabelschutzanweisung)		<b>Hinweis:</b> Die angezeigten Informationen sind nur zur allgemeinen Referenz bestimmt. Hinsichtlich Lagegenauigkeit und Aktualität kann seitens Vodafone keine Garantie übernommen werden. Im Falle von Grabungen oder sonstiger Arbeiten ausserhalb der markierten Trassen dürfen Sie sich nicht ausschließlich auf diese Informationen verlassen. BEACHTEN SIE BITTE DIE KABELSCHUTZANWEISUNG			
Vorgangsnummer: 20251113_1024_V01					
Rufnummer bei Kabelschäden: 0800 / 8888 719					
Projekt-Titel: 48-5516;48-24-0020;B57 Alpen Xanten					
Erstellungszeit: 13.11.2025 14:52:58		Gültig bis: 11.12.2025		Blatt:15	
Einstiegsadresse: Alpen Xantener Str. 198 (46519)					
Maßstab: 1 : 500		Thema: Trassennetz VFDE			
					







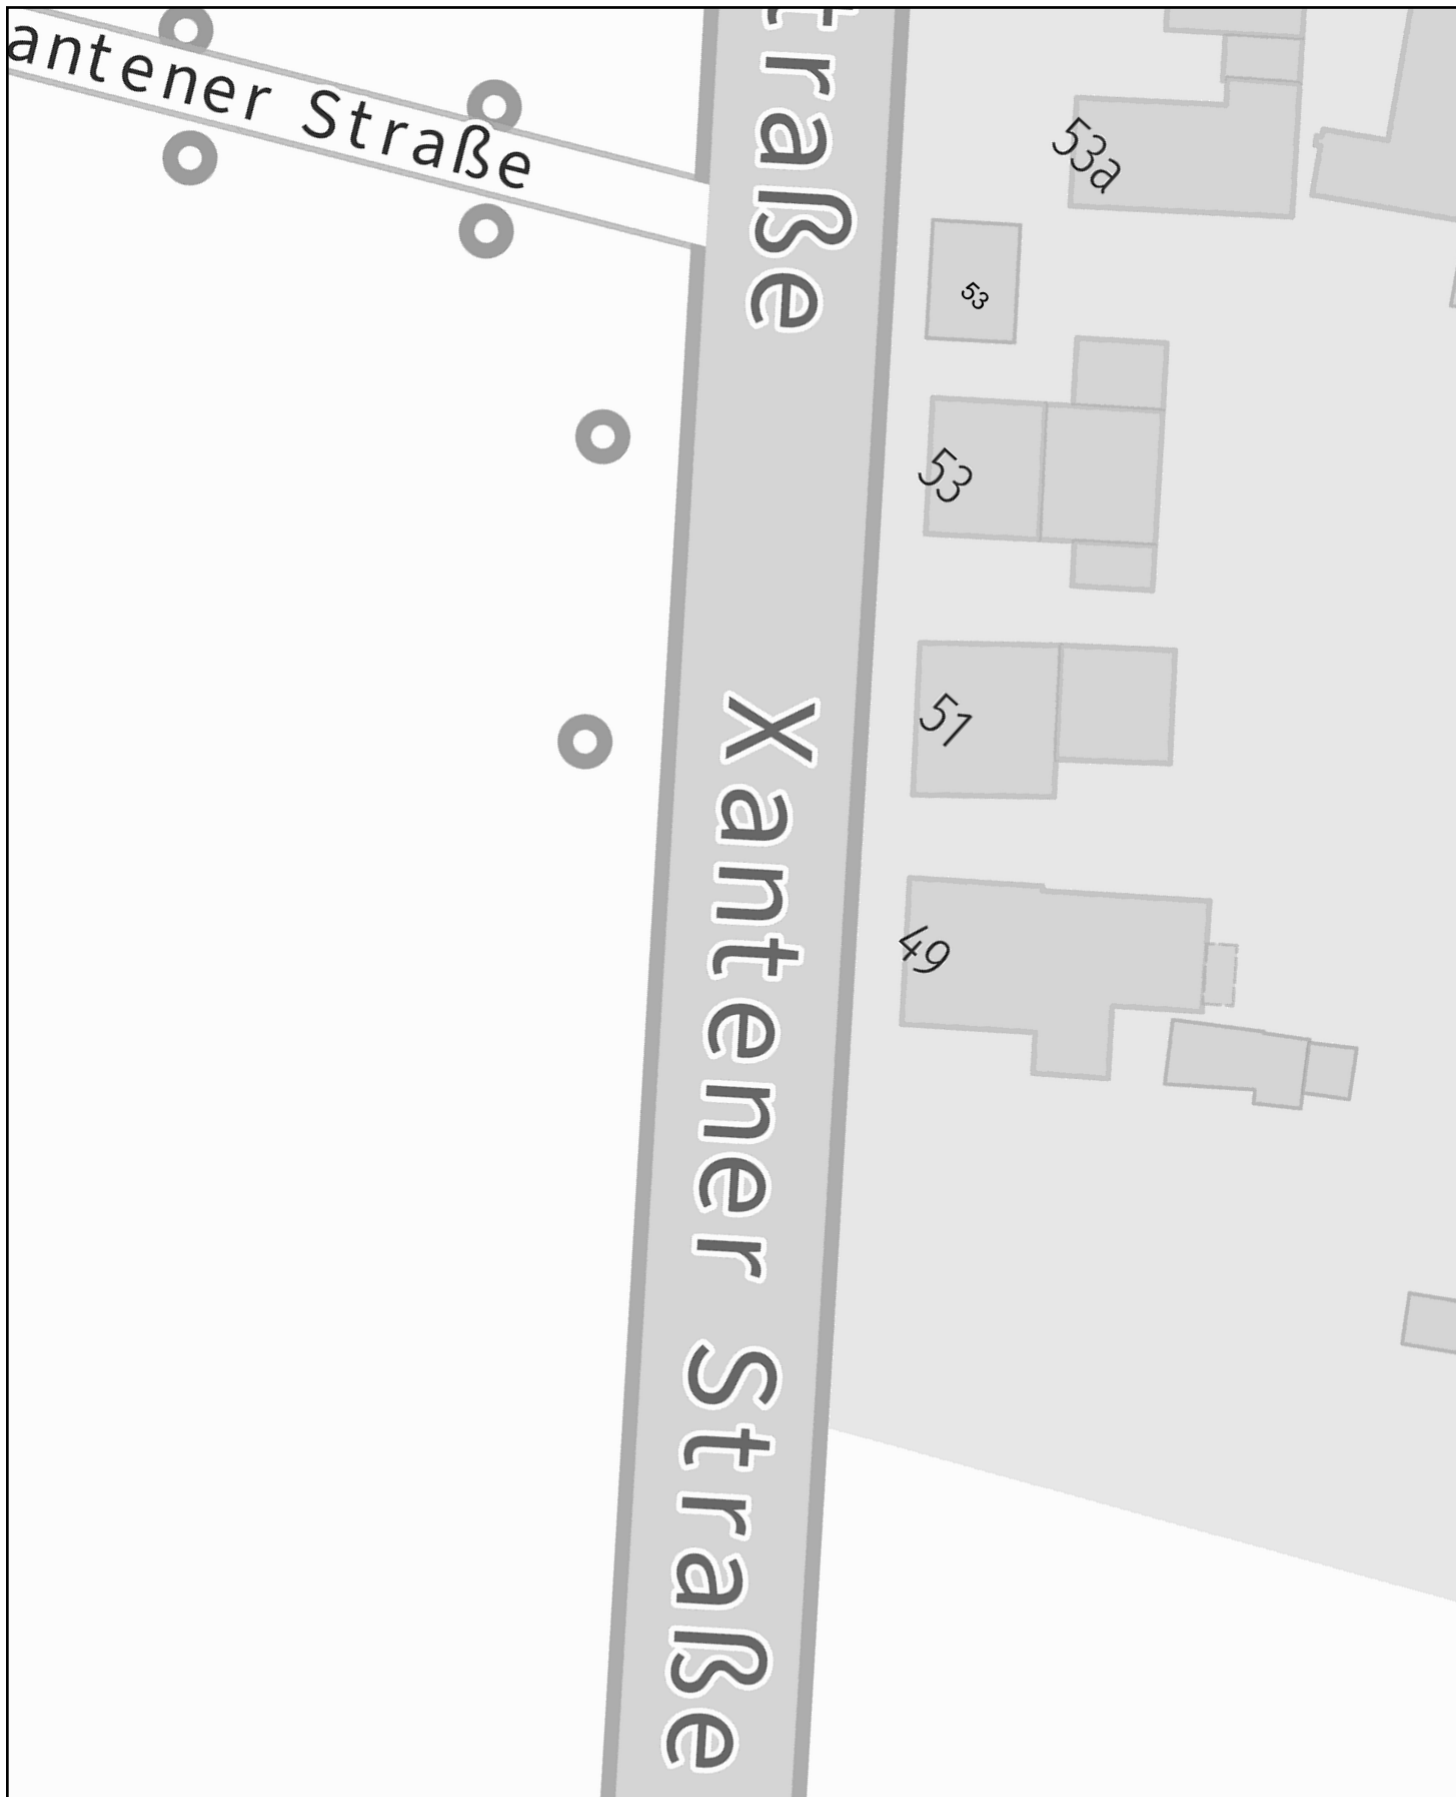


**Planauskunft** (Zeichenerklärung siehe Kabelschutzanweisung)


Vorgangsnummer: 20251113_1024_V01	
Rufnummer bei Kabelschäden: 0800 / 8888 719	
Projekt-Titel: 48-5516;48-24-0020;B57 Alpen Xanten	
Erstellungszeit: 13.11.2025 14:53:04	Gültig bis: 11.12.2025
Einstiegsadresse: Alpen Xantener Str. 198 (46519)	
Maßstab: 1 : 500	Thema: Basiskarten VFDE

Hinweis: Die angezeigten Informationen sind nur zur allgemeinen Referenz bestimmt. Hinsichtlich Lagegenauigkeit und Aktualität kann seitens Vodafone keine Garantie übernommen werden. Im Falle von Grabungen oder sonstiger Arbeiten ausserhalb der markierten Trassen dürfen Sie sich nicht ausschließlich auf diese Informationen verlassen. BEACHTEN SIE BITTE DIE KABELSCHUTZANWEISUNG



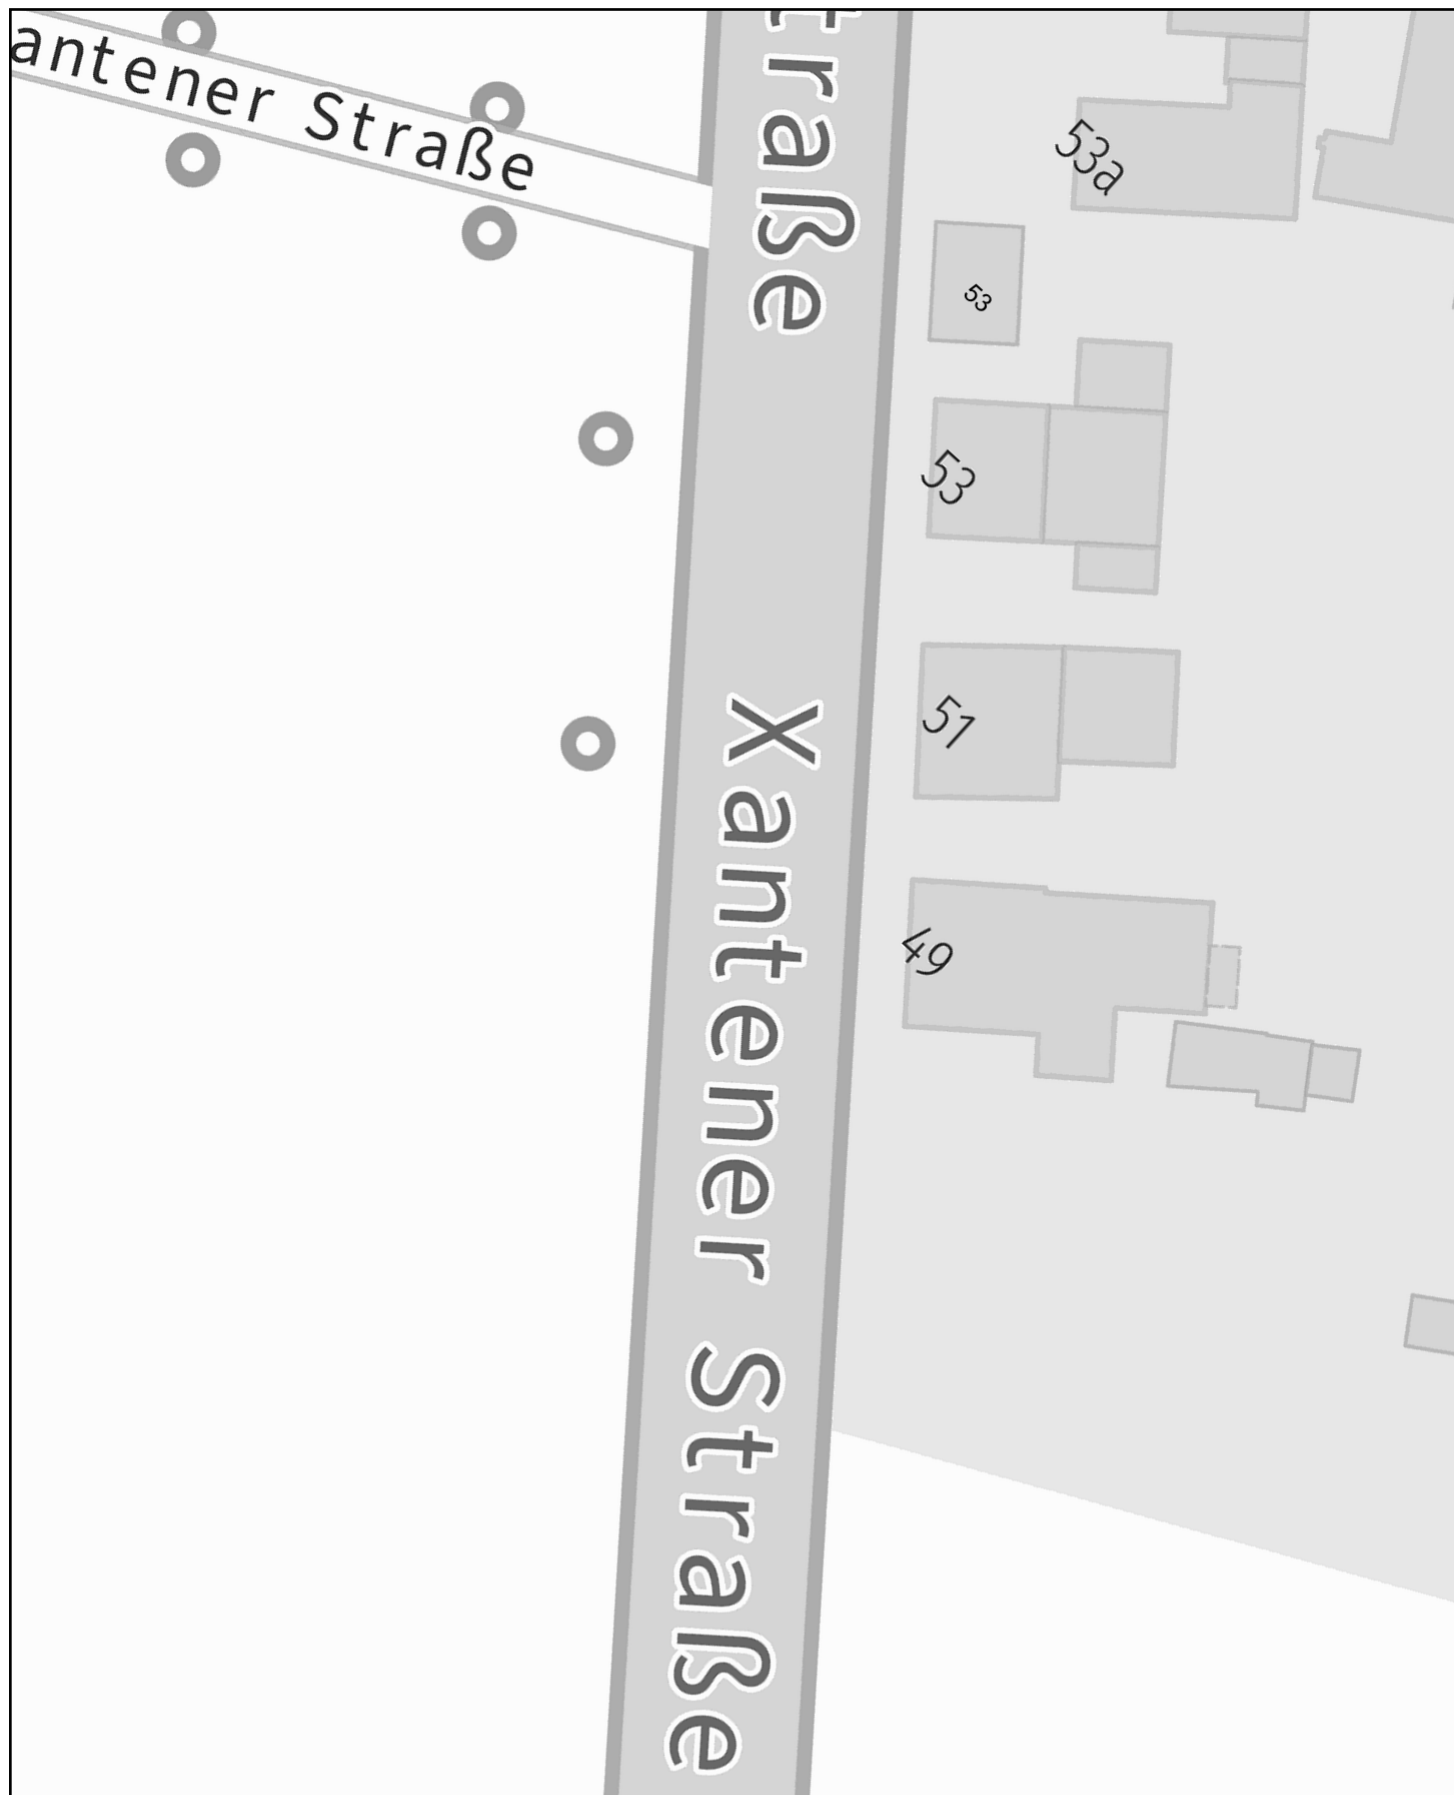

<b>Planauskunft</b> (Zeichenerklärung siehe Kabelschutzanweisung)		<b>Hinweis:</b> Die angezeigten Informationen sind nur zur allgemeinen Referenz bestimmt. Hinsichtlich Lagegenauigkeit und Aktualität kann seitens Vodafone keine Garantie übernommen werden. Im Falle von Grabungen oder sonstiger Arbeiten ausserhalb der markierten Trassen dürfen Sie sich nicht ausschließlich auf diese Informationen verlassen. BEACHTEN SIE BITTE DIE KABELSCHUTZANWEISUNG			
Vorgangsnummer: 20251113_1024_V01					
Rufnummer bei Kabelschäden: 0800 / 8888 719					
Projekt-Titel: 48-5516;48-24-0020;B57 Alpen Xanten					
Erstellungszeit: 13.11.2025 14:53:04		Gültig bis: 11.12.2025		Blatt: 16	
Einstiegsadresse: Alpen Xantener Str. 198 (46519)					
Maßstab: 1 : 500		Thema: Trassennetz VFDE			

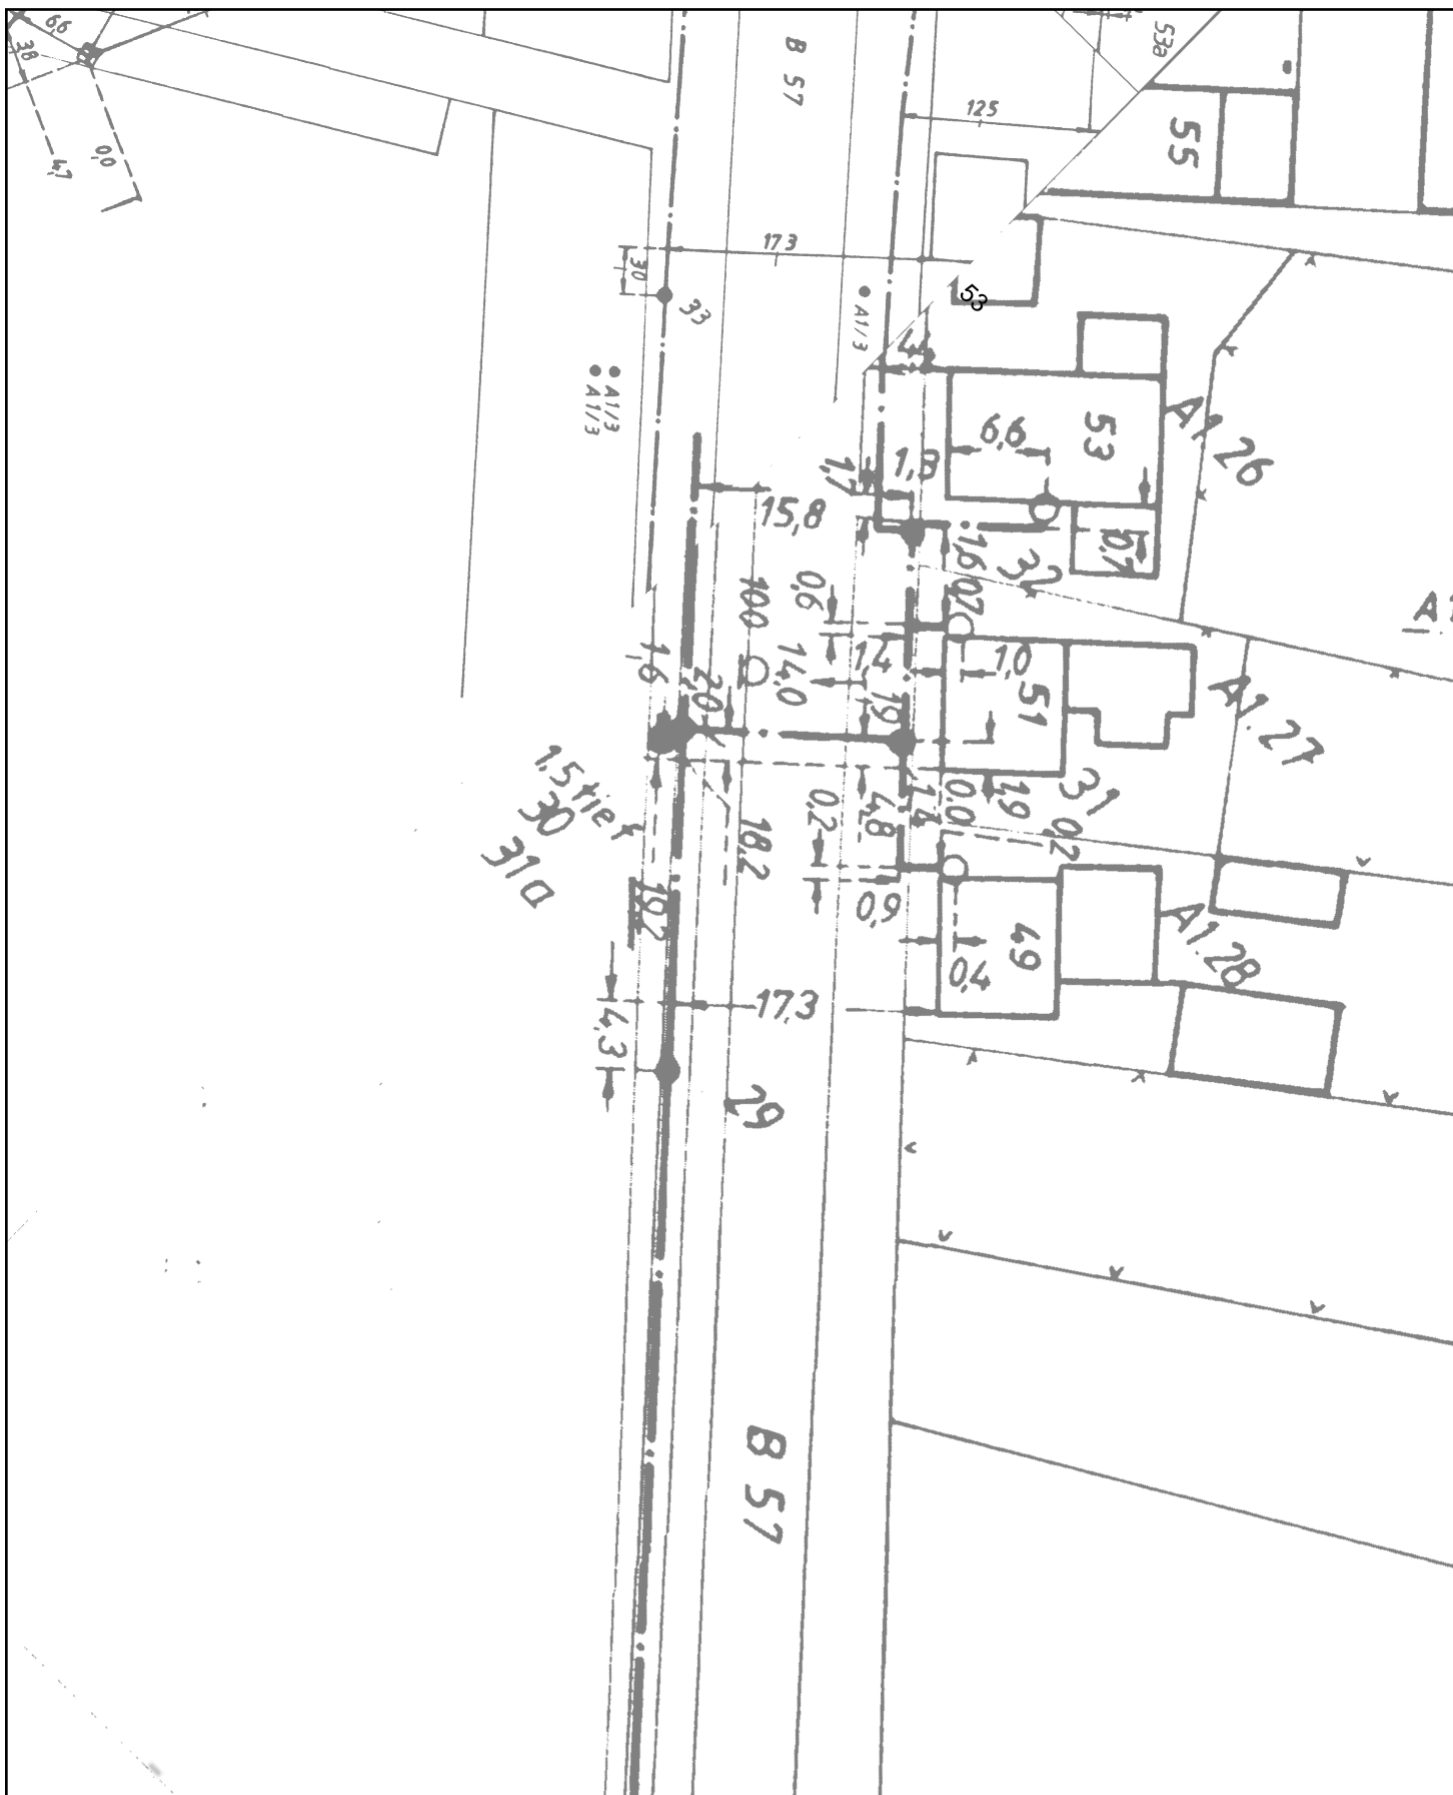

# Planauskunft (Zeichenerklärung siehe Kabelschutzanweisung)

Vorgangsnummer: 20251113\_1024\_V01

Rufnummer bei Kabelschäden: 0800 / 8888 719

Projekt-Titel: 48-5516;48-24-0020;B57 Alpen Xanten

Erstellungszeit: 13.11.2025 14:53:04 Gültig bis: 11.12.2025


Blatt: 16

Einstiegsadresse: Alpen Xantener Str. 198 (46519)

Maßstab: 1 : 500  
Thema: Basiskarten VFW

Hinweis: Die angezeigten Informationen sind nur zur allgemeinen Referenz bestimmt. Hinsichtlich Lagegenauigkeit und Aktualität kann seitens Vodafone keine Garantie übernommen werden. Im Falle von Grabungen oder sonstiger Arbeiten ausserhalb der markierten Trassen dürfen Sie sich nicht ausschließlich auf diese Informationen verlassen. BEACHTEN SIE BITTE DIE KABELSCHUTZANWEISUNG



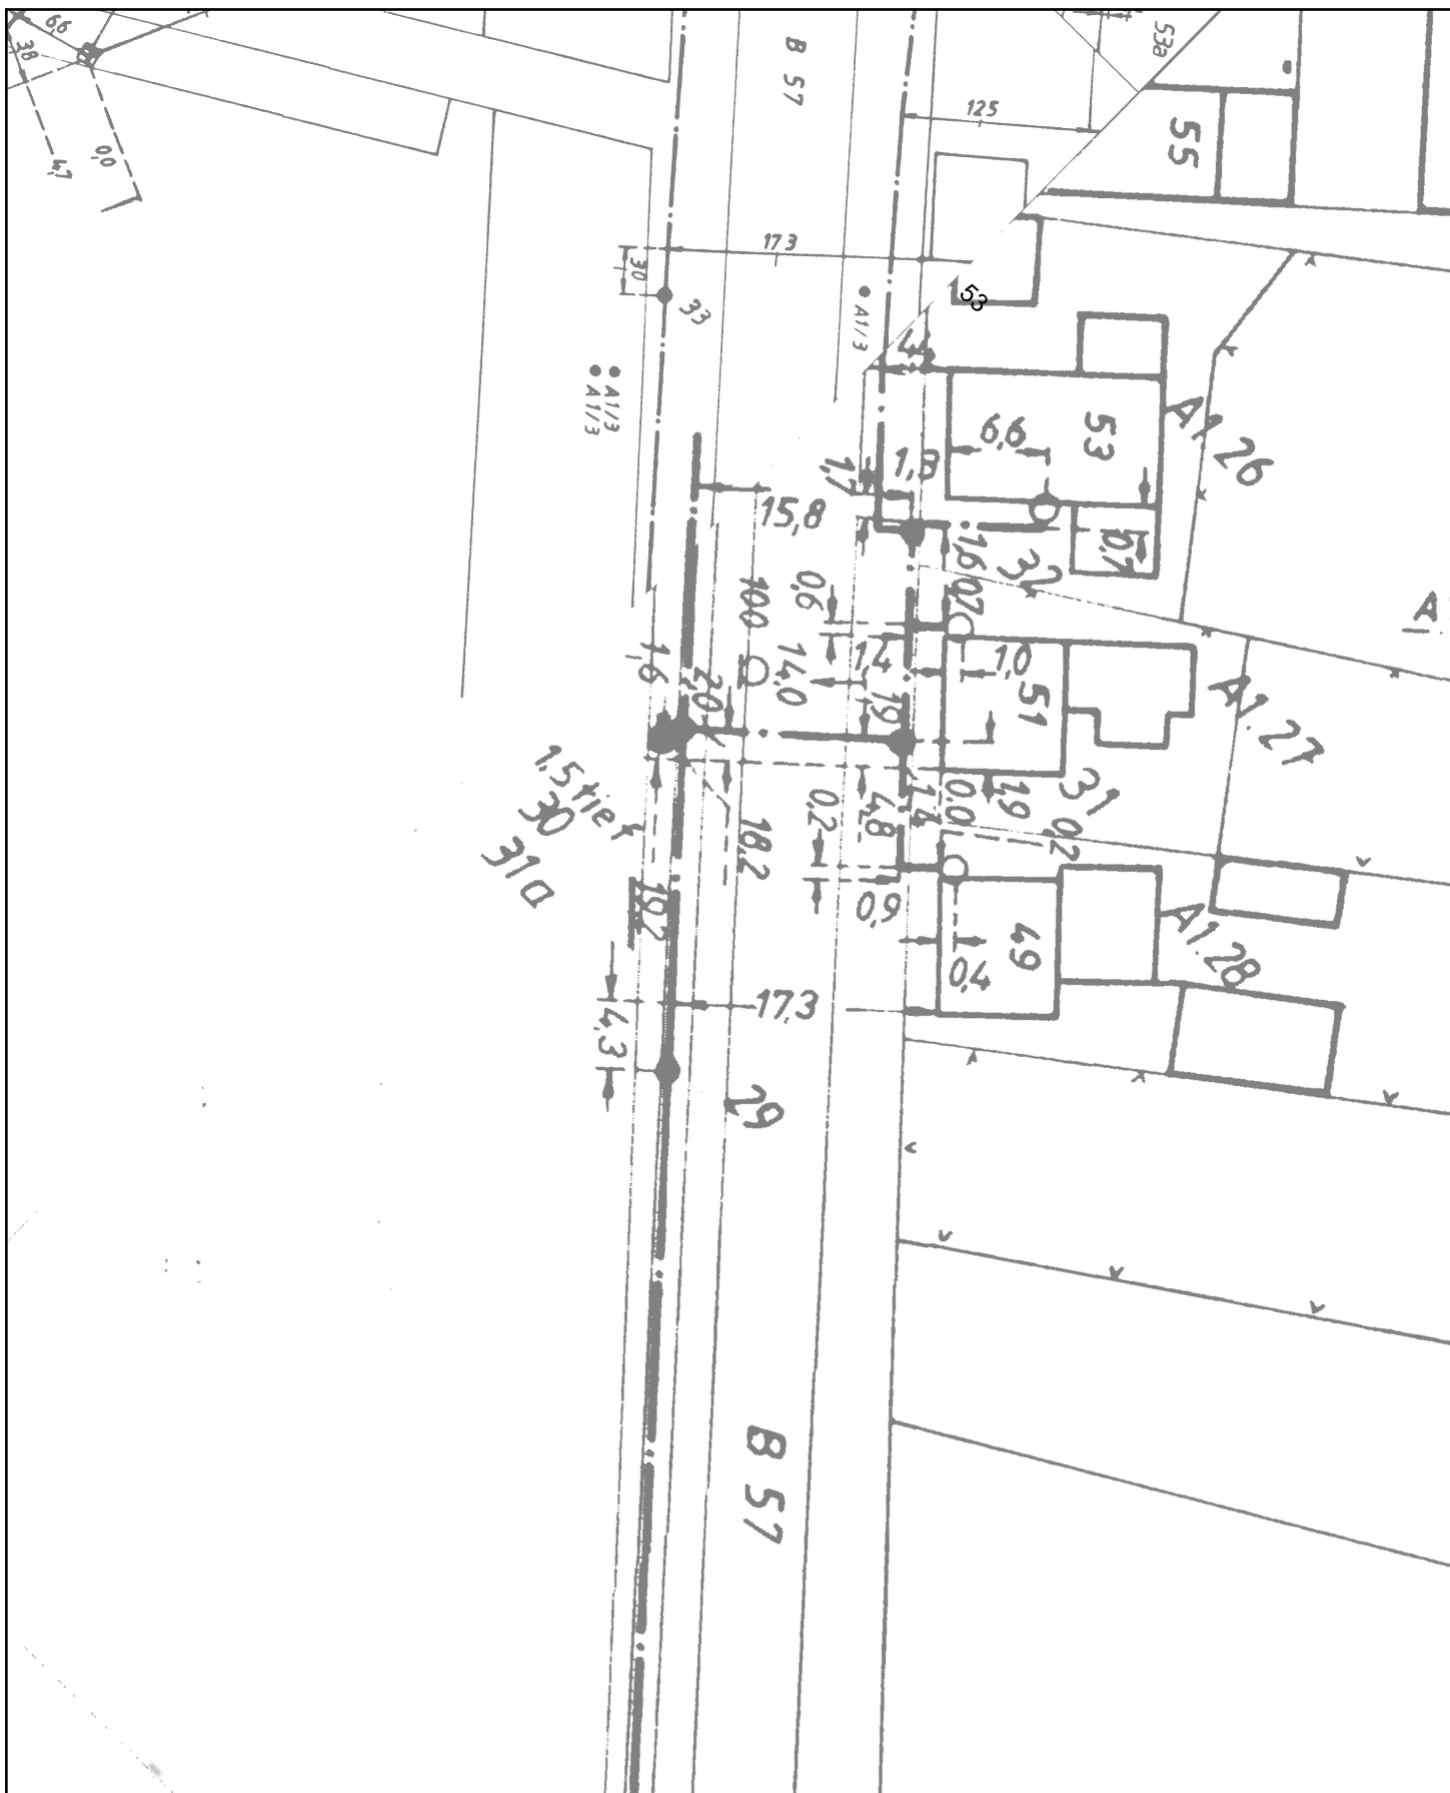

# Planauskunft (Zeichenerklärung siehe Kabelschutzanweisung)

Vorgangsnummer: 20251113\_1024\_V01

Rufnummer bei Kabelschäden: 0800 / 8888 719

Projekt-Titel: 48-5516;48-24-0020;B57 Alpen Xanten

Erstellungszeit: 13.11.2025 14:53:04 Gültig bis: 11.12.2025

Blatt: 16

Einstiegsadresse: Alpen Xantener Str. 198 (46519)

Maßstab:

Thema:

1 : 500

Trassennetz VFW

Hinweis: Die angezeigten Informationen sind nur zur allgemeinen Referenz bestimmt. Hinsichtlich Lagegenauigkeit und Aktualität kann seitens Vodafone keine Garantie übernommen werden. Im Falle von Grabungen oder sonstiger Arbeiten ausserhalb der markierten Trassen dürfen Sie sich nicht ausschließlich auf diese Informationen verlassen. BEACHTEN SIE BITTE DIE KABELSCHUTZANWEISUNG



# Bse Xantener Straße



## Planauskunft (Zeichenerklärung siehe Kabelschutzanweisung)

Vorgangsnummer: 20251113\_1024\_V01

Rufnummer bei Kabelschäden: 0800 / 8888 719

Projekt-Titel: 48-5516;48-24-0020;B57 Alpen Xanten

Erstellungszeit: 13.11.2025 14:53:10 Gültig bis: 11.12.2025

Blatt: 17

Einstiegsadresse: Alpen Xantener Str. 198 (46519)

Maßstab:

Thema:

1 : 500

Basiskarten VFDE

Hinweis: Die angezeigten Informationen sind nur zur allgemeinen Referenz bestimmt. Hinsichtlich Lagegenauigkeit und Aktualität kann seitens Vodafone keine Garantie übernommen werden. Im Falle von Grabungen oder sonstiger Arbeiten ausserhalb der markierten Trassen dürfen Sie sich nicht ausschließlich auf diese Informationen verlassen. BEACHTEN SIE BITTE DIE KABELSCHUTZANWEISUNG





# Bse Xantener Straße



## Planauskunft (Zeichenerklärung siehe Kabelschutzanweisung)

Vorgangsnummer: 20251113\_1024\_V01

Rufnummer bei Kabelschäden: 0800 / 8888 719

Projekt-Titel: 48-5516;48-24-0020;B57 Alpen Xanten

Erstellungszeit: 13.11.2025 14:53:10

Gültig bis: 11.12.2025

Blatt: 17

Einstiegsadresse: Alpen Xantener Str. 198

(46519)

Maßstab:


1 : 500

Thema:

Trassennetz VFDE

Hinweis: Die angezeigten Informationen sind nur zur allgemeinen Referenz bestimmt. Hinsichtlich Lagegenauigkeit und Aktualität kann seitens Vodafone keine Garantie übernommen werden. Im Falle von Grabungen oder sonstiger Arbeiten ausserhalb der markierten Trassen dürfen Sie sich nicht ausschließlich auf diese Informationen verlassen. BEACHTEN SIE BITTE DIE KABELSCHUTZANWEISUNG



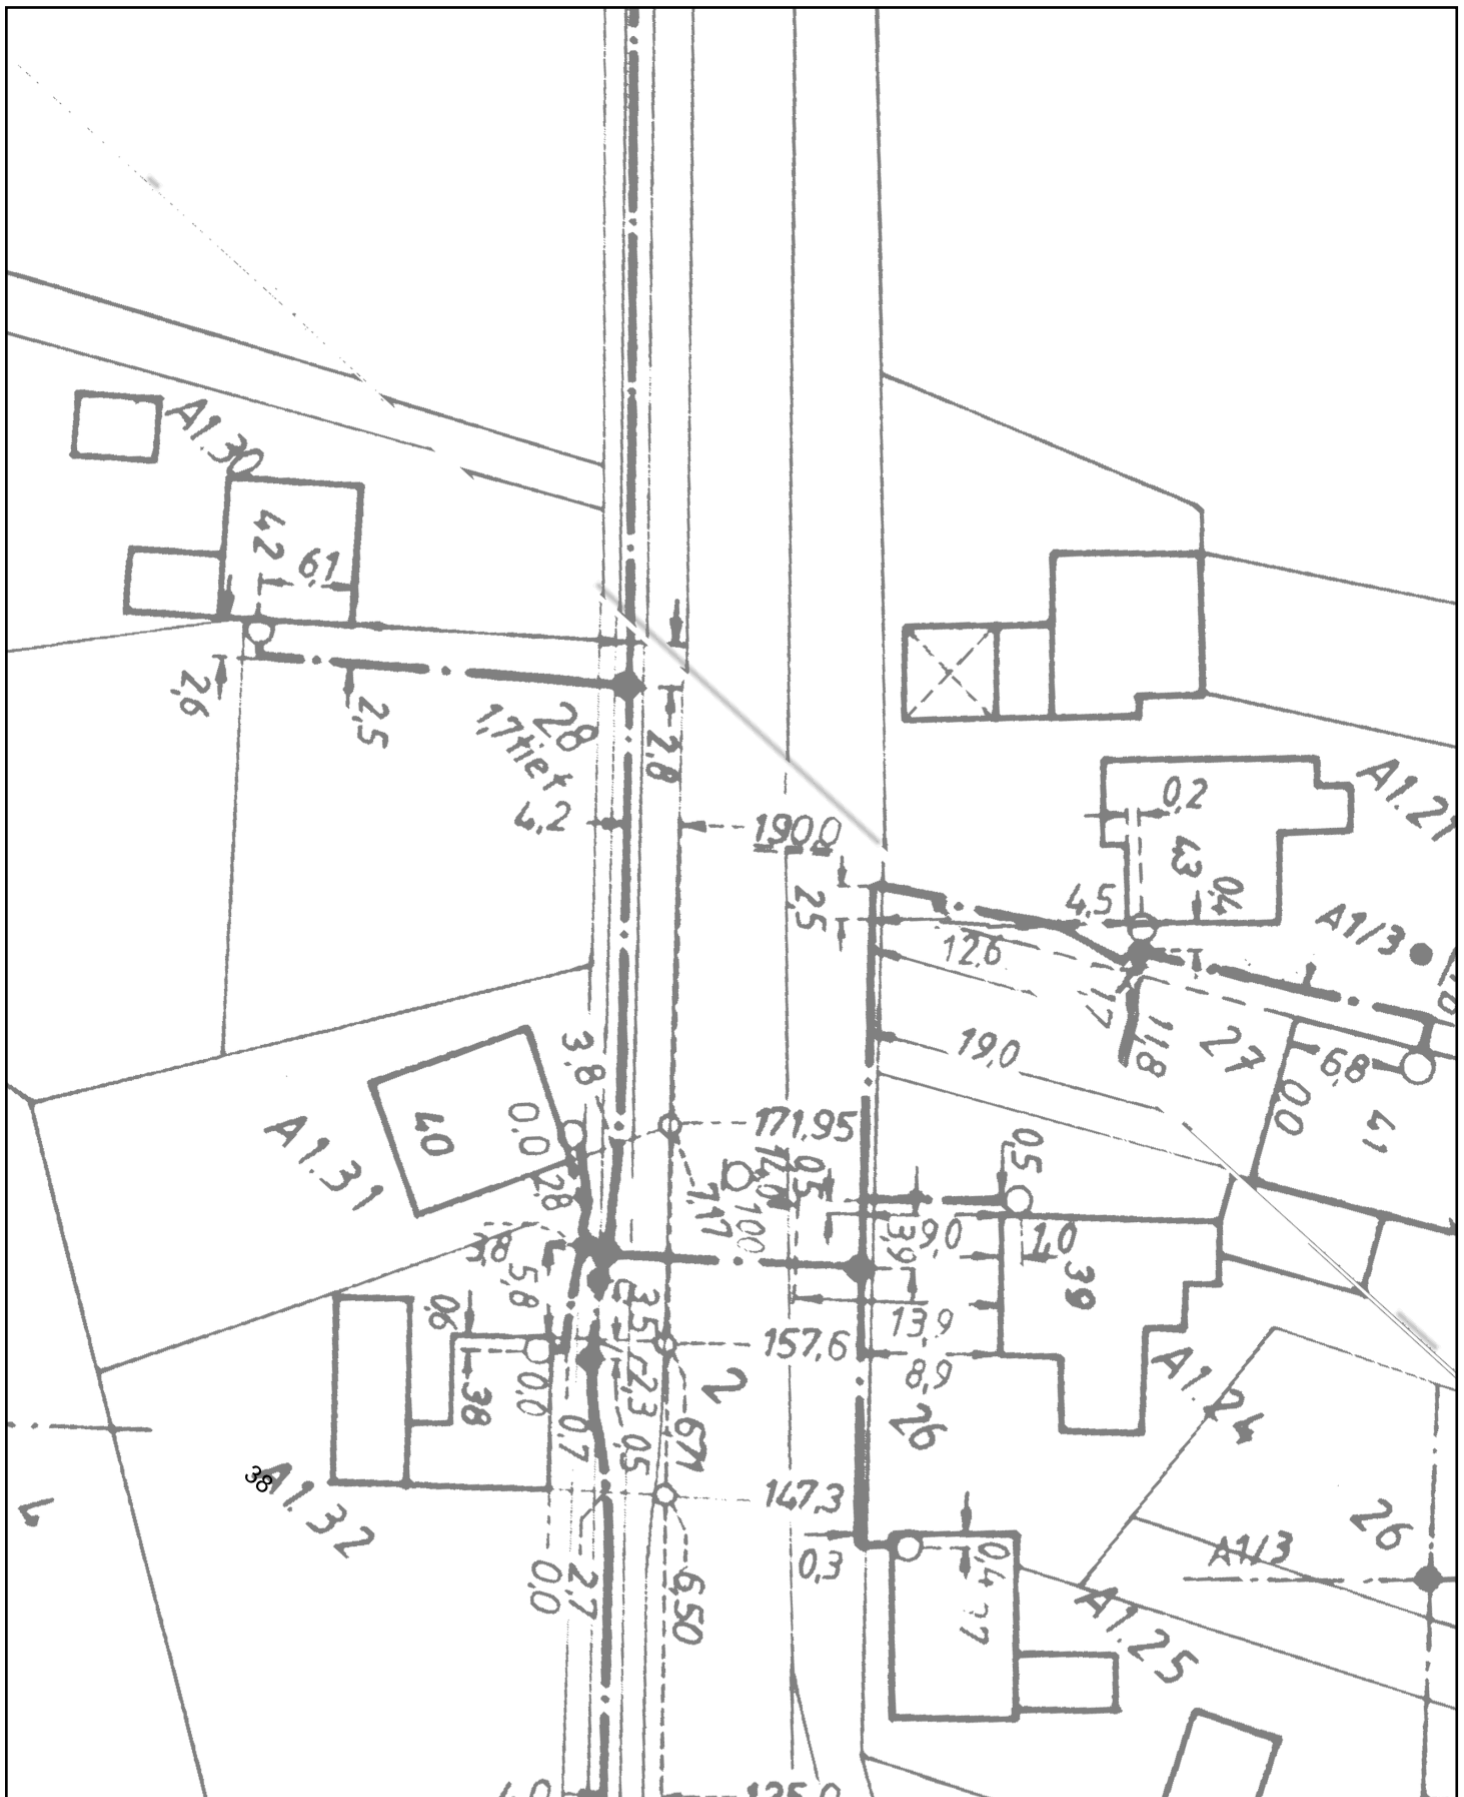

# Planauskunft (Zeichenerklärung siehe Kabelschutzanweisung)

Vorgangsnummer: 20251113\_1024\_V01

Rufnummer bei Kabelschäden: 0800 / 8888 719

Projekt-Titel: 48-5516;48-24-0020;B57 Alpen Xanten

Erstellungszeit: 13.11.2025 14:53:10 Gültig bis: 11.12.2025


Blatt:17

Einstiegsadresse: Alpen Xantener Str. 198 (46519)

Maßstab: 1 : 500  
Thema: Basiskarten VFW

Hinweis: Die angezeigten Informationen sind nur zur allgemeinen Referenz bestimmt. Hinsichtlich Lagegenauigkeit und Aktualität kann seitens Vodafone keine Garantie übernommen werden. Im Falle von Grabungen oder sonstiger Arbeiten ausserhalb der markierten Trassen dürfen Sie sich nicht ausschließlich auf diese Informationen verlassen. BEACHTEN SIE BITTE DIE KABELSCHUTZANWEISUNG



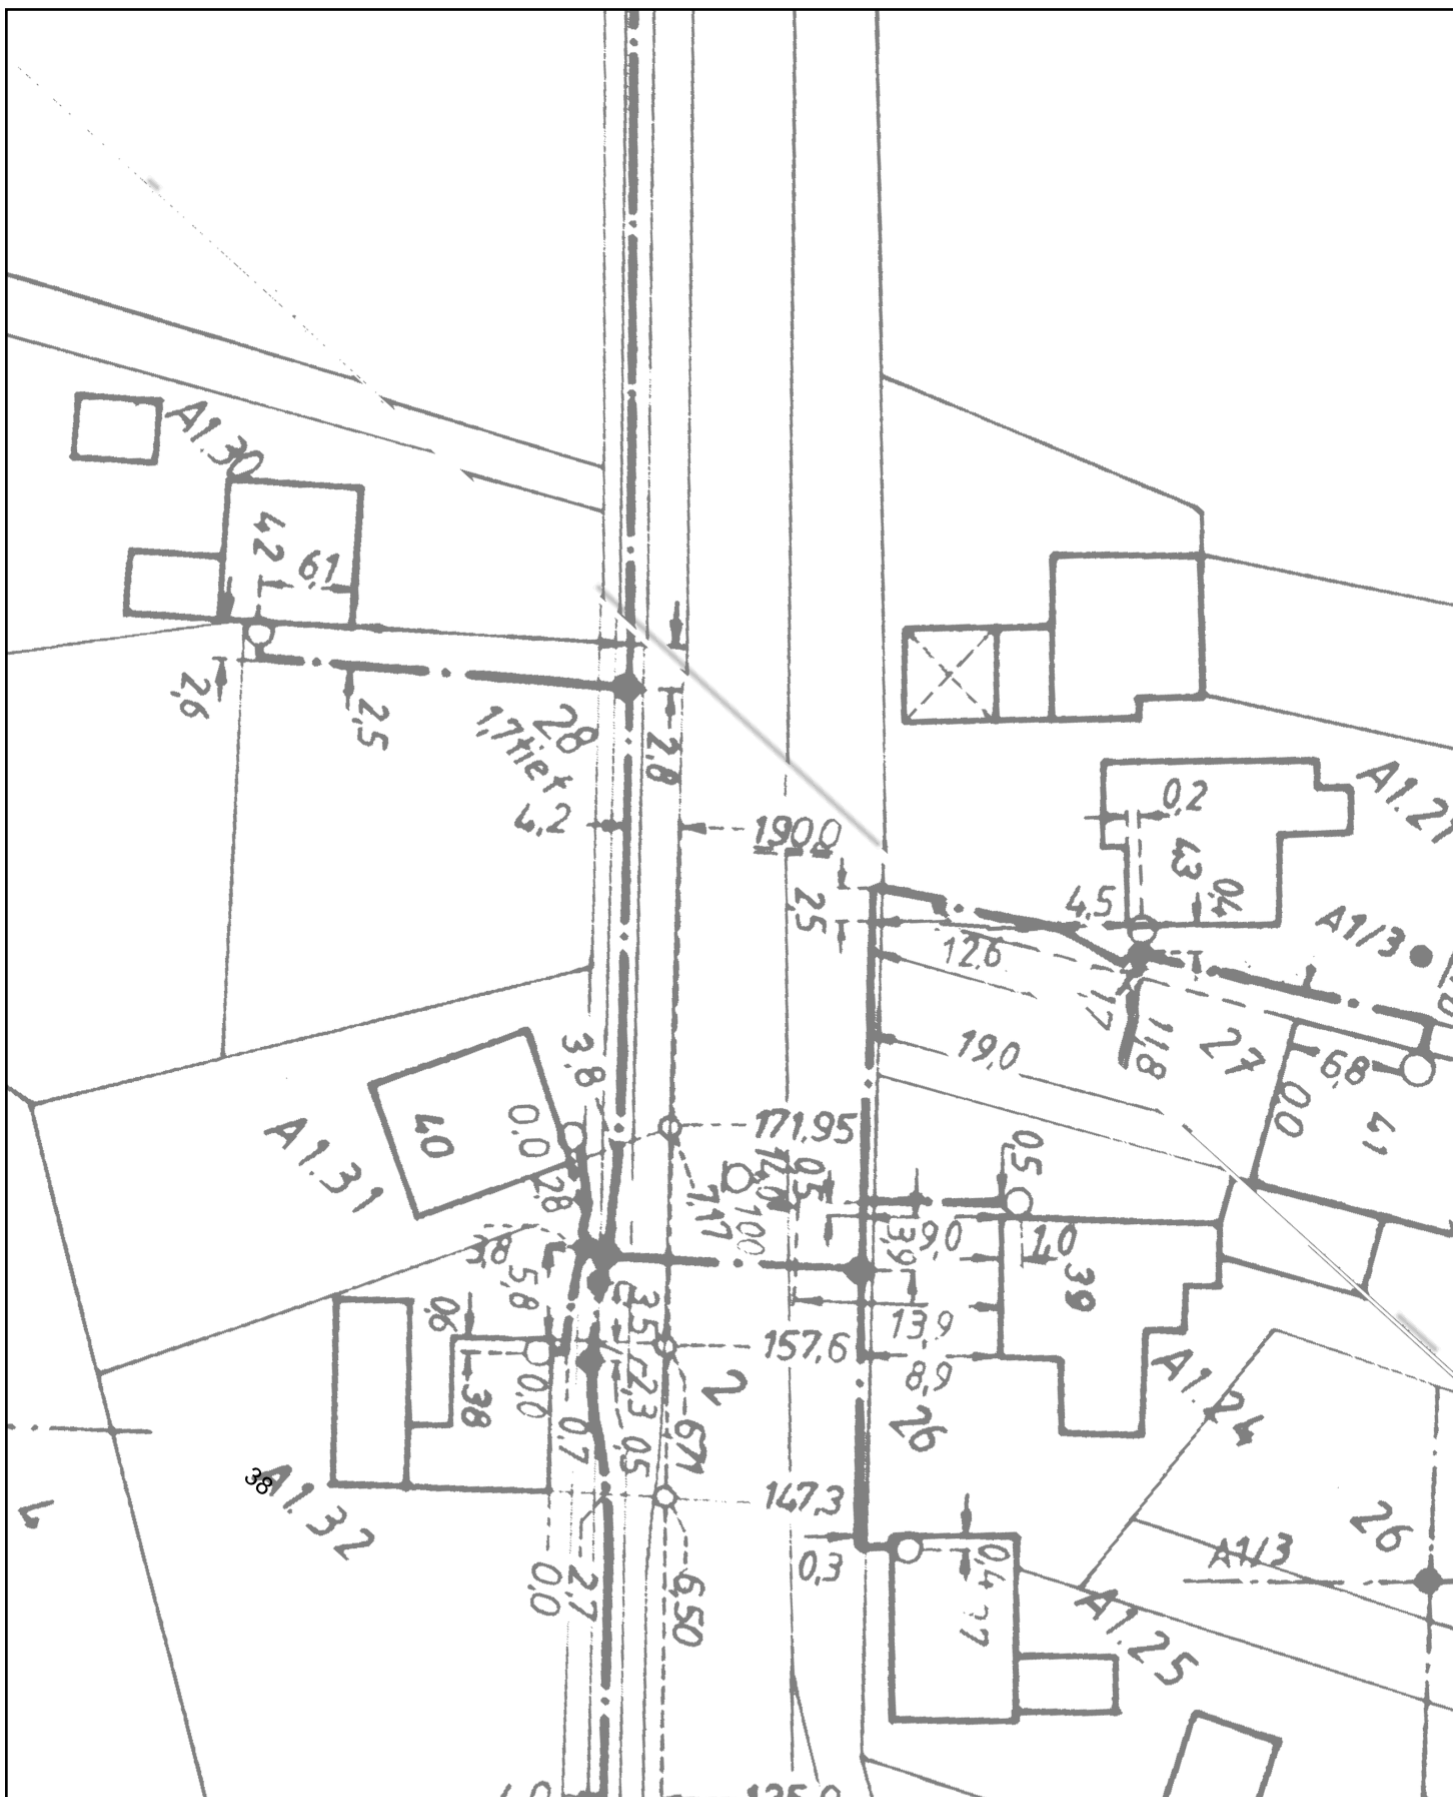

# Planauskunft (Zeichenerklärung siehe Kabelschutzanweisung)

Vorgangsnummer: 20251113\_1024\_V01

Rufnummer bei Kabelschäden: 0800 / 8888 719

Projekt-Titel: 48-5516;48-24-0020;B57 Alpen Xanten

Erstellungszeit: 13.11.2025 14:53:10

Gültig bis: 11.12.2025

Blatt:17

Einstiegsadresse: Alpen Xantener Str. 198 (46519)

Maßstab:  
1 : 500

Thema:  
Trassennetz VFW

Hinweis: Die angezeigten Informationen sind nur zur allgemeinen Referenz bestimmt. Hinsichtlich Lagegenauigkeit und Aktualität kann seitens Vodafone keine Garantie übernommen werden. Im Falle von Grabungen oder sonstiger Arbeiten ausserhalb der markierten Trassen dürfen Sie sich nicht ausschließlich auf diese Informationen verlassen. BEACHTEN SIE BITTE DIE KABELSCHUTZANWEISUNG



Xantener Straße

Weseler Straße

**Planauskunft** (Zeichenerklärung siehe Kabelschutzanweisung)

Vorgangsnummer: 20251113\_1024\_V01

Rufnummer bei Kabelschäden: 0800 / 8888 719

Projekt-Titel: 48-5516;48-24-0020;B57 Alpen Xanten

Erstellungszeit: 13.11.2025 14:53:16

Gültig bis: 11.12.2025

Blatt: 18

Einstiegsadresse: Alpen Xantener Str. 198

(46519)

Maßstab:


1 : 500

Thema:

Basiskarten VFDE

Hinweis: Die angezeigten Informationen sind nur zur allgemeinen Referenz bestimmt. Hinsichtlich Lagegenauigkeit und Aktualität kann seitens Vodafone keine Garantie übernommen werden. Im Falle von Grabungen oder sonstiger Arbeiten ausserhalb der markierten Trassen dürfen Sie sich nicht ausschließlich auf diese Informationen verlassen. BEACHTEN SIE BITTE DIE KABELSCHUTZANWEISUNG



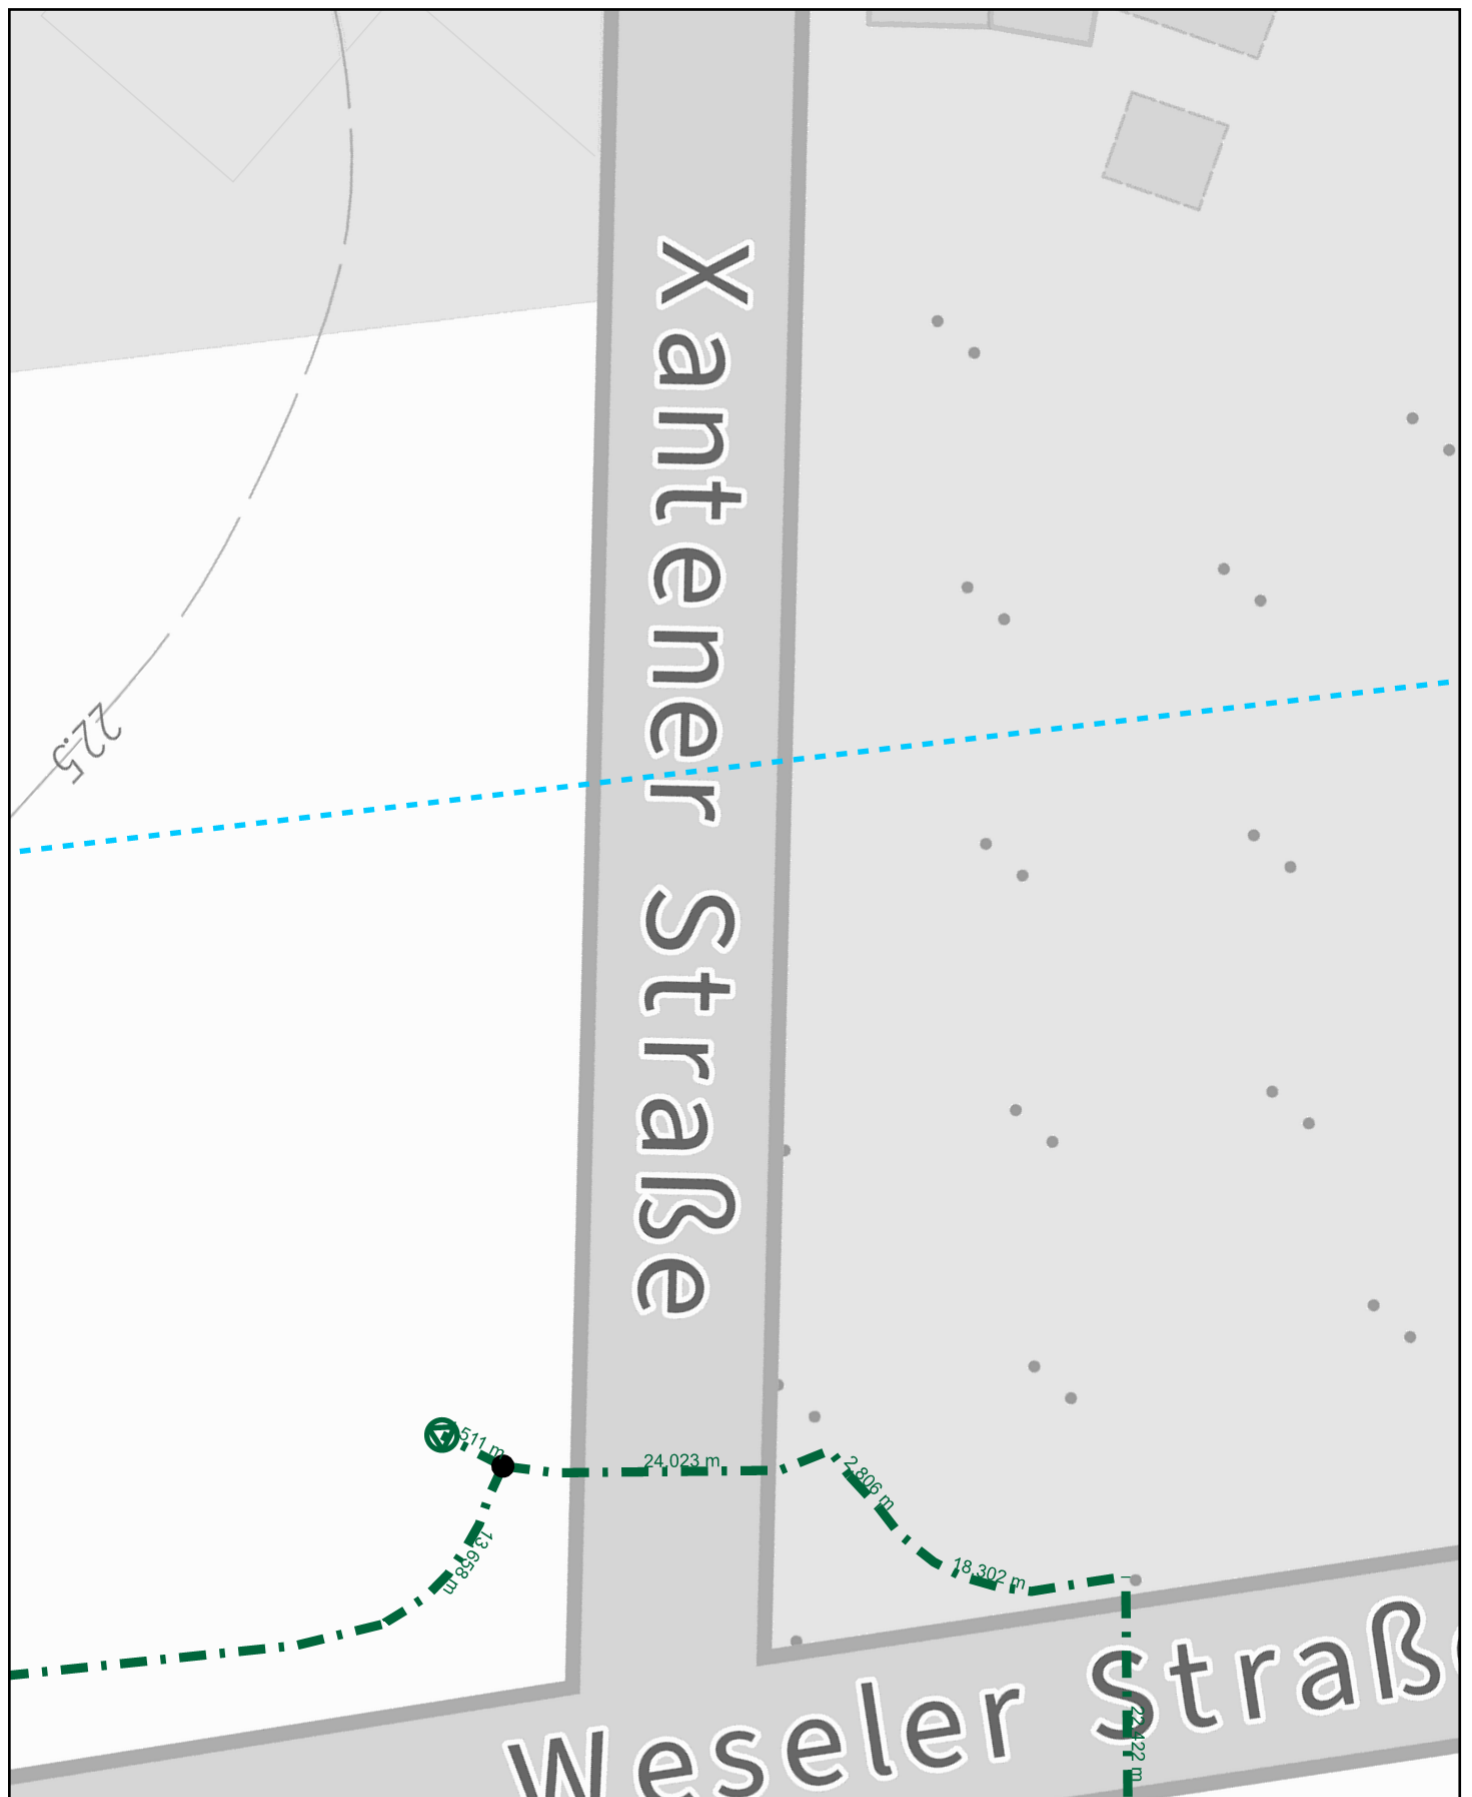

# Planauskunft (Zeichenerklärung siehe Kabelschutzanweisung)

Vorgangsnummer: 20251113\_1024\_V01

Rufnummer bei Kabelschäden: 0800 / 8888 719

Projekt-Titel: 48-5516;48-24-0020;B57 Alpen Xanten

Erstellungszeit: 13.11.2025 14:53:16

Gültig bis: 11.12.2025

Blatt: 18

Einstiegsadresse: Alpen Xantener Str. 198

(46519)

Maßstab:  
1 : 500

Thema:  
Trassennetz VFDE

Hinweis: Die angezeigten Informationen sind nur zur allgemeinen Referenz bestimmt. Hinsichtlich Lagegenauigkeit und Aktualität kann seitens Vodafone keine Garantie übernommen werden. Im Falle von Grabungen oder sonstiger Arbeiten ausserhalb der markierten Trassen dürfen Sie sich nicht ausschließlich auf diese Informationen verlassen. BEACHTEN SIE BITTE DIE KABELSCHUTZANWEISUNG












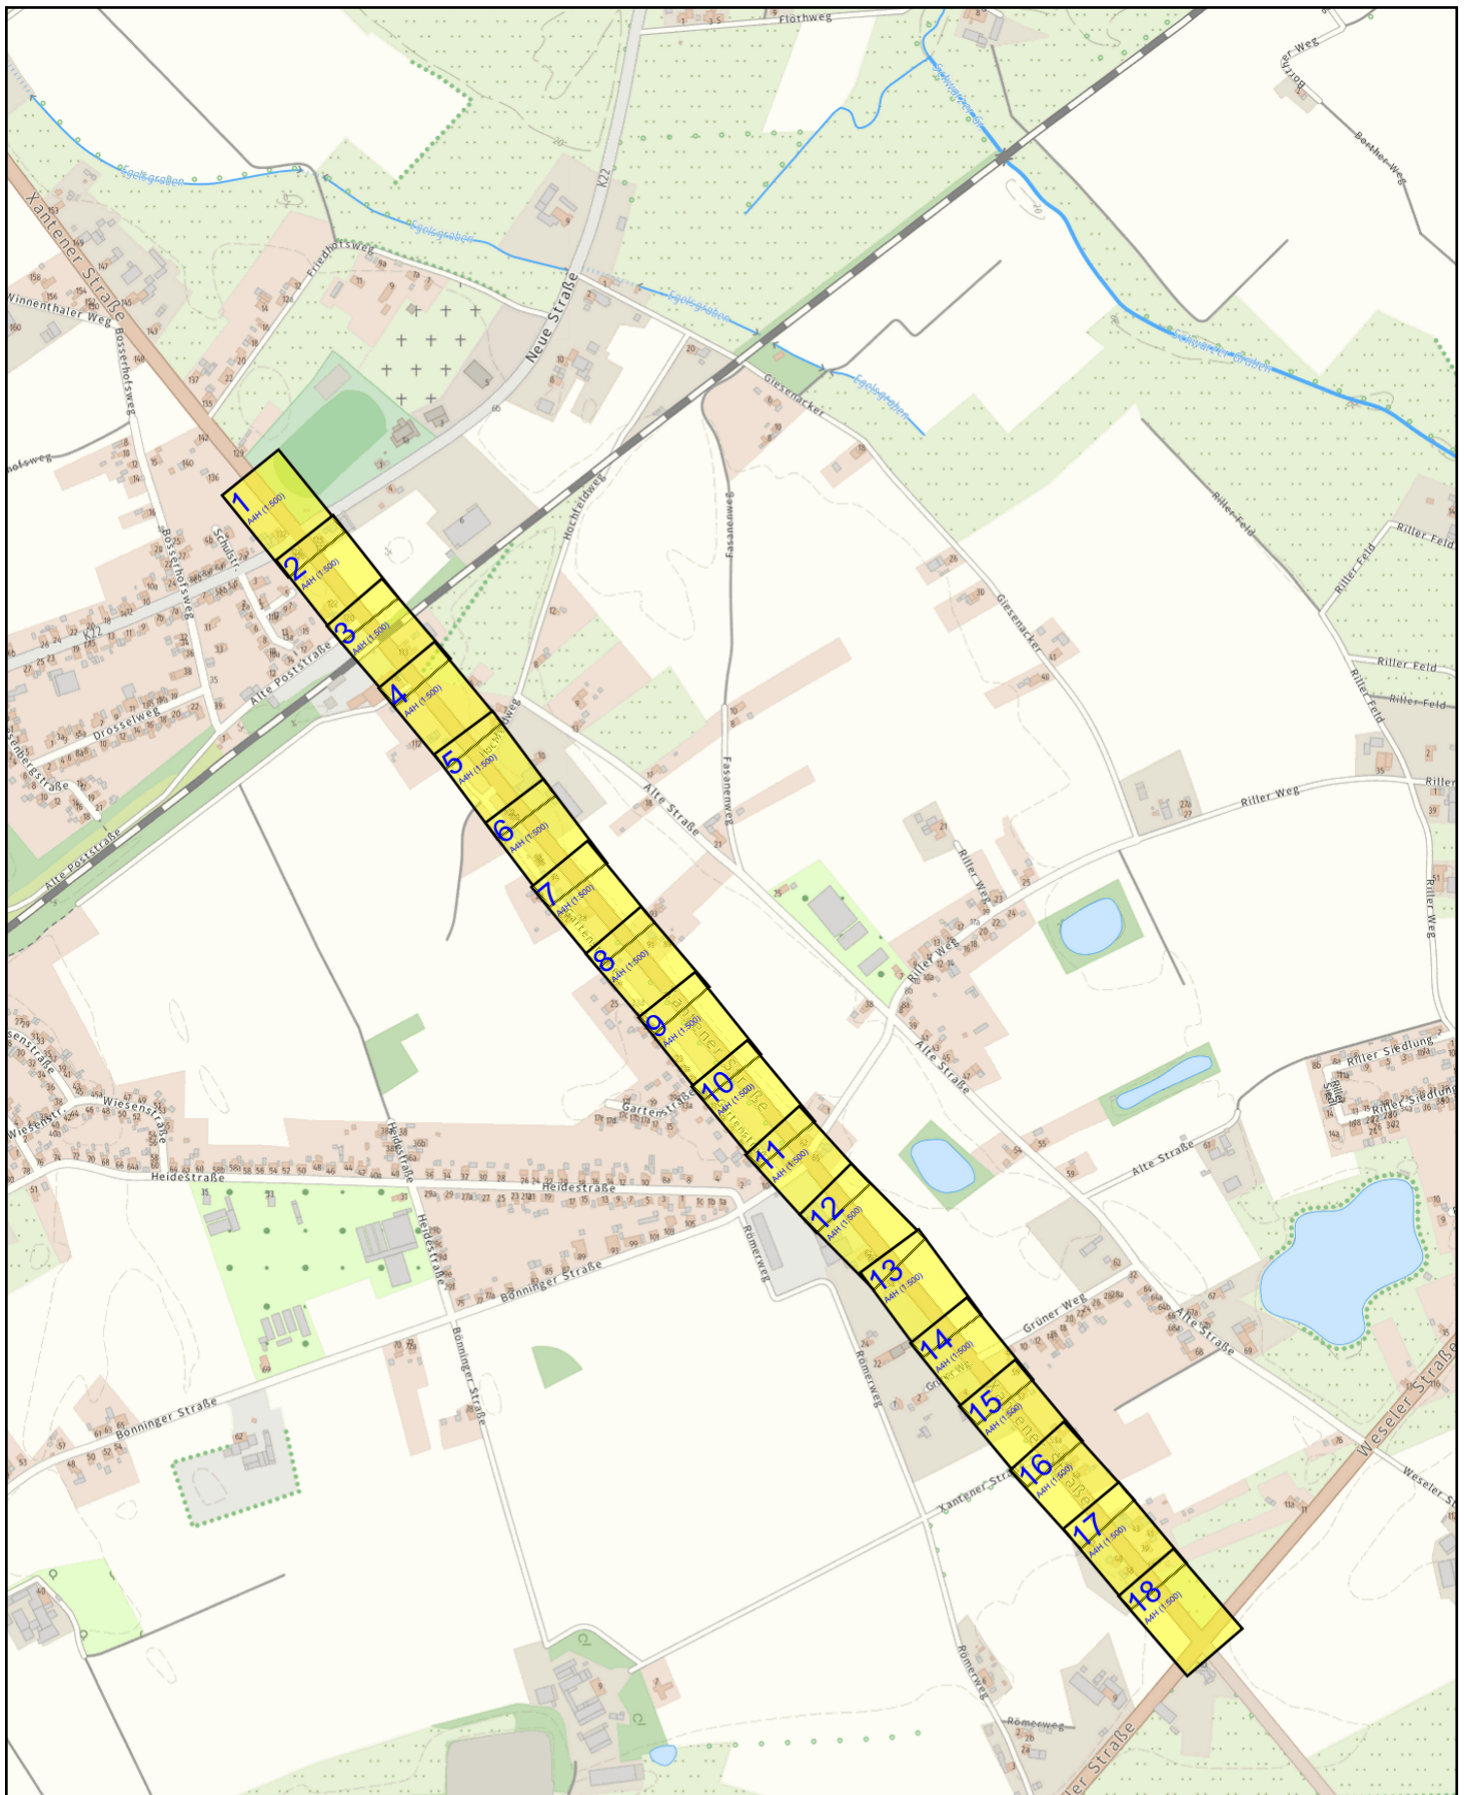

# **Planauskunft** (Zeichenerklärung siehe Kabelschutzanweisung)

Vorgangsnummer: **20251113\_1024\_V01**

Rufnummer bei Kabelschäden: **0800 / 8888 719**

Projekt-Titel: **48-5516;48-24-0020;B57 Alpen Xanten**

Erstellungszeit: **13.11.2025 14:53:30**      Gültig bis: **11.12.2025**

Einstiegsadresse: **Alpen Xantener Str. 198 (46519)**

Maßstab: **1 : 10000**      Thema: **OpenStreetMap**

Hinweis: Die angezeigten Informationen sind nur zur allgemeinen Referenz bestimmt. Hinsichtlich Lagegenauigkeit und Aktualität kann seitens Vodafone keine Garantie übernommen werden. Im Falle von Grabungen oder sonstiger Arbeiten ausserhalb der markierten Trassen dürfen Sie sich nicht ausschließlich auf diese Informationen verlassen. **BEACHTEN SIE BITTE DIE KABELSCHUTZANWEISUNG**

Blatt:





## Anweisung zum Schutze unterirdischer Anlagen bei Arbeiten Anderer (Kabelschutzanweisung)

Diese Kabelschutzanweisung gilt für die Vodafone West GmbH, nachfolgend „Betreiber“ genannt.

„Telekommunikationslinien (TK-Linien)“ sind unter- oder oberirdisch geführte feste Übertragungswege (Telekommunikationskabelanlagen) einschließlich deren Zubehör wie Schalt-, Verstärker- oder Verzweigungseinrichtungen, Masten und Unterstützungen, Kabelschächte und Rohre. In einigen Publikationen ist auch der Begriff „Telekommunikationsanlagen (TK-Anlagen)“ gebräuchlich. Dieser Begriff wird auch in dieser Kabelschutzanweisung genutzt.

TK-Anlagen können bei Arbeiten jeder Art, die in Ihrer Nähe am oder im Erdreich durchgeführt werden, leicht beschädigt werden. Durch solche Beschädigungen wird der für die Öffentlichkeit wichtige Kommunikationsdienst des Betreibers erheblich gestört. Beschädigungen von Kommunikationsanlagen sind nach Maßgabe der §§316b und 317 StGB strafbar und zwar auch dann, wenn sie fahrlässig herbeigeführt werden. Außerdem ist derjenige, der für die Beschädigung verantwortlich ist, dem Betreiber zum Schadensersatz verpflichtet. Es liegt daher im Interesse aller, die solche Arbeiten durchführen, äußerste Vorsicht walten zu lassen und insbesondere folgendes genau zu beachten, um Beschädigungen zu vermeiden:

- (1) Vor der Aufnahme von Arbeiten am oder im Erdreich ist es notwendig, bei der

### Planauskunft Vodafone:

<https://immobilienwirtschaft.vodafone.de/partner-der-immobilienwirtschaft/kontakt-planauskunft/planauskunft.html>

die Bestandspläne abzufordern.

- (2) Vorsicht beim Aufgraben! Zuerst die Lage der TK-Anlagen feststellen! Ggf. Suchschachtung!
- (3) Kabel der Betreiber werden nicht nur im öffentlichen Grund, sondern auch im privaten Grund (z.B. Felder, Wiesen, Waldstücke) geführt. Die Kabel liegen gewöhnlich in einer Tiefe von 30 cm bis 100 cm. Speziell gekennzeichnete Nano-Trench®-Kabel befinden sich in einer Tiefe von 6 cm bis 10 cm. Eine abweichende Tiefenlage ist wegen Kreuzungen mit anderen Anlagen, infolge nachträglicher Veränderungen der Deckung durch Straßenumbauten und aus anderen Gründen möglich. Die Kabel können in Kunststoffrohre oder Betonformsteine eingezogen, mit Schutzeinrichtungen (z.B. Schutzhauben, Mauersteinen) abgedeckt und durch ein Trassenband gekennzeichnet oder frei im Erdreich verlegt sein.
- (4) Rohre, Formsteine, Abdeckungen und Trassenband schützen die Kabel nicht gegen mechanische Beschädigungen. Sie sollen die Aufgrabenden lediglich auf das Vorhandensein von Kabeln aufmerksam machen (Warnschutz).
- (5) Telekommunikationskabel, bei denen die Grenzwerte nach DIN VDE 0800, Teil 3 überschritten werden, ist bei Beschädigung eine Gefährdung der damit in Berührung kommenden Personen nicht auszuschließen.
- (6) Bei einer Beschädigung von Glasfaserkabel ist Vorsicht geboten. Hier kann es beim Hineinblicken in den Lichtwellenleiter zu einer Gefährdung des Auges kommen.
- (7) Bei Erdarbeiten in der Nähe von TK-Anlagen dürfen spitze oder scharfe Werkzeuge (z.B. Bohrer, Spitzhacke, Spaten, Stoßeisen) als auch schlagende Werkzeuge (z. B. Krampen) nur so gehandhabt werden, dass Beschädigungen sicher ausgeschlossen sind. Für weiterführende Arbeiten sind nur stumpfe Geräte (z. B. Schaufeln) zu verwenden. Damit Abweichungen der Kabellage oder mit breiteren Kabelkanälen gerechnet werden muss, sind die gleichen Verhaltensmaßnahmen auch in einer Breite bis zu 50 cm links und rechts der bezeichneten Kabellage zu beachten.

### Sitz der Unternehmen:

#### Vodafone GmbH

Ferdinand-Braun-Platz 1  
D-40549 Düsseldorf  
Postfach: D-40543 Düsseldorf

#### Geschäftsführer:innen:

Philippe Rogge (Vorsitzender), Anna Dimitrova,  
Marcel de Groot, Tanja Richter, Alexander Saul,  
Carmen Velthuis, Felicitas von Kyaw  
Vorsitzender des Aufsichtsrats: Frank Rövekamp

Sitz der Gesellschaft: Düsseldorf,  
Amtsgericht Düsseldorf, HRB 38062  
WEEE-Reg.-Nr.: DE 91435957

#### Vodafone West GmbH

Ferdinand-Braun-Platz 1  
D-40549 Düsseldorf

#### Geschäftsführer:innen:

Marcel de Groot, Carmen Velthuis, Ulrich Irnich  
Vorsitzender des Aufsichtsrats: Stefanie Reichel

Sitz der Gesellschaft: Düsseldorf,  
Amtsgericht Düsseldorf, HRB 95209  
Steuernummer: 103/5700/2180

#### Vodafone Deutschland GmbH

Betastr. 6-8  
D-85774 Unterföhring

#### Geschäftsführer:innen:

Marcel de Groot, Carmen Velthuis

Sitz der Gesellschaft: Unterföhring,  
Amtsgericht München, HRB 145 837



## Anweisung zum Schutze unterirdischer Anlagen bei Arbeiten Anderer (Kabelschutzanweisung)

- (8) Sprengungen in Schutzzonen von TK-Anlagen sind nur mit Wissen der regional zuständigen Service-Mitarbeiter und nach deren Angaben durchzuführen! Eine Beschädigung muss ausgeschlossen werden.
- (9) Müssen TK-Anlagen im Zuge von Arbeiten vorübergehend frei gelegt werden, so sind sie für die Dauer des Freiliegens wirksam vor Beschädigungen zu schützen. Um Beschädigungen an den Bauteilen im weiterführenden Versorgungsnetz zu verhindern, muss der Bauausführende seine Arbeiten so ausrichten, dass die Versorgungslinien weder durch Last noch durch Zug (Innenleiterzurückziehung) beschädigt werden.
- (10) In Gräben, in denen Kabel freigelegt worden sind, ist die vorherige Lage und der ursprünglich vorgefundene Zustand der TK-Anlage bestmöglich wiederherzustellen. Verrohrungen, Schutzabdeckungen und Trassenwarnband sind wieder herzustellen. Beim Schließen des Grabens ist die Erde zunächst nur bis in die Höhe des Kabelauflagers zu verfüllen und zu verdichten. Das Kabel ist auf einer 10 cm hohen, verdichteten, glatten Schicht aus loser, steinfreier Erde aufzubringen. Die neue Schicht über dem Kabel ist zunächst vorsichtig mit einem hölzernen Flachstampfer zu verdichten. Falls sich der Bodenaushub zum Wiedereinbau nicht eignet, ist gesiebter Sand zu verwenden.
- (11) Auf freiliegenden oder freigelegten Telekommunikationskabeln ist grundsätzlich nichts abzustellen.
- (12) Bei Erdarbeiten ist die ausführende Firma oder Person verpflichtet, alle gebotene Sorgfalt aufzuwenden, um einer Beschädigung von TK-Anlagen vorzubeugen.
- (13) Die Anwesenheit eines Beauftragten des Betreibers an der Aufgrabungsstelle hat keinen Einfluss auf die Verantwortlichkeit des Aufgrabenden. Der Aufgrabende ist weiterhin voll verantwortlich. Der Beauftragte des Betreibers hat keine Anweisungsbefugnis gegenüber den Arbeitskräften der die Aufgrabungen durchführenden Firma.
- (14) Kennzeichnung und Vermarktungseinrichtungen (wie z. B. Kabelmerksteine, -pflöcke, -scheiben oder -pfähle und eingegrabene Elektronik-Marker) sind Bestandteile der TK-Anlagen. Sie sind wichtige Fixpunkte für die Vermessung und für das wieder Auffinden der TK-Anlagen im Störfall. Oberirdische Vermarktungselemente müssen ständig sichtbar und zugänglich gehalten werden.
- (15) Jede unbeabsichtigte Freilegung von TK-Anlagen des Betreibers ist unverzüglich und auf dem schnellsten Wege zu melden. Freigelegte Kabel sind zu sichern und vor Beschädigung und Diebstahl zu schützen. Die Erdarbeiten sind an Stellen mit unbeabsichtigt freigelegten Kabeln bis zum Eintreffen des Beauftragten des Betreibers einzustellen.

### Besonderheiten Vodafone

- (1) Beim Vorhandensein von **HDD-Bohrungen** (Spülbohrungen) in den Betreiber-Plänen ist von Ihnen das entsprechende Bohrprotokoll bei der Planauskunft unter Angabe der Anfragenummer und der HDD-Kennung (SBW-Nr.) anzufordern, da Abweichungen von der Regelverlegetiefe vorliegen.
- (2) Die in den Plänen vermerkten Maße (nicht die zeichnerische Darstellung der Trassen) geben einen Anhalt für die Lage der dargestellten Telekommunikationsanlagen. Alle Maße sind in Metern vermerkt.
- (3) Zu in den Plänen angegebenen Messpunkten können die Koordinatentabellen bei Vodafone unter Angabe der Anfragenummer abgerufen werden.
- (4) **Nano-Trench®** stellt eine Sonderbauweise dar, mit einer Verlegung von Glasfasern in Mindertiefe. Je nach Straßenaufbau werden Tiefen von 6 - 10 cm erreicht.

#### Sitz der Unternehmen:

##### Vodafone GmbH

Ferdinand-Braun-Platz 1  
D-40549 Düsseldorf  
Postfach: D-40543 Düsseldorf

##### Geschäftsführer:innen:

Philippe Rogge (Vorsitzender), Anna Dimitrova,  
Marcel de Groot, Tanja Richter, Alexander Saul,  
Carmen Velthuis, Felicitas von Kyaw  
Vorsitzender des Aufsichtsrats: Frank Rövekamp

Sitz der Gesellschaft: Düsseldorf,  
Amtsgericht Düsseldorf, HRB 38062  
WEEE-Reg.-Nr.: DE 91435957

##### Vodafone West GmbH

Ferdinand-Braun-Platz 1  
D-40549 Düsseldorf

##### Geschäftsführer:innen:

Marcel de Groot, Carmen Velthuis, Ulrich Irnich  
Vorsitzender des Aufsichtsrats: Stefanie Reichel

Sitz der Gesellschaft: Düsseldorf,  
Amtsgericht Düsseldorf, HRB 95209  
Steuernummer: 103/5700/2180

##### Vodafone Deutschland GmbH

Betastr. 6-8  
D-85774 Unterföhring

##### Geschäftsführer:innen:

Marcel de Groot, Carmen Velthuis

Sitz der Gesellschaft: Unterföhring,  
Amtsgericht München, HRB 145 837



## Anweisung zum Schutze unterirdischer Anlagen bei Arbeiten Anderer (Kabelschutzanweisung)

### Erreichbarkeit der Planauskunft

**E-Mail (nicht für Plananfragen):**  
UM.Planauskunft@Vodafone.com

**Anschrift (nicht für Plananfragen):**  
Vodafone West GmbH  
Planauskunft  
Ferdinand-Braun-Platz 1  
D-40543 Düsseldorf

**Website:**  
[https://immobilienwirtschaft.vodafone.de/  
partner-der-immobilienwirtschaft/kontakt-  
planauskunft/planauskunft.html](https://immobilienwirtschaft.vodafone.de/partner-der-immobilienwirtschaft/kontakt-planauskunft/planauskunft.html)

**Meldung von Kabelschäden  
und anderen Vorkommnissen:**

**Vodafone West  
(für NRW, Hessen und BW)**

**Telefon: 0800 888 87 19**

### Sitz der Unternehmen:

**Vodafone GmbH**  
Ferdinand-Braun-Platz 1  
D-40549 Düsseldorf  
Postfach: D-40543 Düsseldorf

Geschäftsführer:innen:  
Philippe Rogge (Vorsitzender), Anna Dimitrova,  
Marcel de Groot, Tanja Richter, Alexander Saul,  
Carmen Velthuis, Felicitas von Kyaw  
Vorsitzender des Aufsichtsrats: Frank Rövekamp

Sitz der Gesellschaft: Düsseldorf,  
Amtsgericht Düsseldorf, HRB 38062  
WEEE-Reg.-Nr.: DE 91435957

**Vodafone West GmbH**  
Ferdinand-Braun-Platz 1  
D-40549 Düsseldorf

Geschäftsführer:innen:  
Marcel de Groot, Carmen Velthuis, Ulrich Irnich  
Vorsitzender des Aufsichtsrats: Stefanie Reichel

Sitz der Gesellschaft: Düsseldorf,  
Amtsgericht Düsseldorf, HRB 95209  
Steuernummer: 103/5700/2180

**Vodafone Deutschland GmbH**  
Betastr. 6-8  
D-85774 Unterföhring

Geschäftsführer:innen:  
Marcel de Groot, Carmen Velthuis

Sitz der Gesellschaft: Unterföhring,  
Amtsgericht München, HRB 145 837



## Symbolverzeichnis – Trassen

KSch

Kabelschacht mit Nummer

AzK

Abzweigkasten mit Nummer

AzK

Batterieschacht mit Nummer



Verstärkerpunkt-Gehäuse  
(VrP-Gehäuse)



VrP-Gehäuse in einer  
Litfaßsäule



VrP-Gehäuse mit  
Einspeisepunkt

MT

Muffentrog

RE

Rohrtrassenende



Rohrtrassenunterbrechung



Rohrtrassenunterbrechung  
mit Montagegrube

S

Säule



Verbindungsstelle



Fitting/Rohrverbinder



Rohrtrasse




Erdkabeltrasse




Oberirdische Kabeltrasse



Nano-Trench®

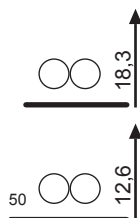


Schutzrohr (DN 100) mit  
Längenangabe in Pfeilrichtung

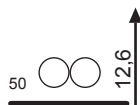

Schutzrohr (ON 50) mit  
Längenangabe in Pfeilrichtung



Anzahl Rohre DN 100 (Länge in  
Meter). Der Unterstrich gibt die  
Lage in der Trasse an.

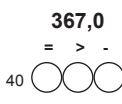

Anzahl der Rohre DN 40 mit  
Kennzeichnungsmerkmalen  
(Länge in Meter).



Hauseinführung

Länge von A bis B  
Beachte  
Schnittzeichnung  
(HDD-84,5-4XDN125)  
SBW-1311B-001

HDD-Bohrungen mit  
Informationen über  
Abschnitt, Länge und  
Anzahl der Rohre, sowie  
der Bauwerksnummer  
der Bohrung  
**SBW-1311B-001**  
entspricht der Nr.  
des Bohrprotokoll, bzw.  
Bohrprofil

Messpunkt mit  
Koordinatenpunkt-Nr.  
Koordinatentabelle  
anfordern

HDD-Bohrung  
(Spülbohrung)  
Ggf. Bohrprotokoll  
anfordern





## Symbolverzeichnis – Telekom-Legenden

	Kabelschacht mit einem Deckel		Kupplung
	Kabelkanal aus 2 x 3 Kunststoffrohren DN 100		Abzweiger
	Kabelschacht mit zwei Deckeln		Kreuzung mit Starkstromkabel
	Kabelkanal aus zwei Formsteinen		Kreuzung mit Rohrleitung für flüssige oder gasförmige Stoff
	Abzweigkasten (AzK)		Hier befindet sich ein Kabelring
	Zwei Kabel und vier Leerrohre DN 40 in einer Trasse		Totes Kabel
	Zwei Formsteine und Rohr aus Halbschalen		Muffentrog
	Unterbrechungsstelle in einer Kabelrohranlage		Kabelmerksteine
	Teilweise abgebrochener Kabelschacht		Verstärkerpunkt
	Rohrende, ab hier liegt das Kabel als Erdkabel		Einspeisepunkt (220V)
	Erdkabel, abgedeckt durch Mauerziegel oder Abdeckplatten		Übergabepunkt
	Erdkabel, abgedeckt durch Mauerziegel oder Abdeckhauben		Verstärkerstelle
	Zwei Kabel mit Trassenband		Empfangsstelle
	Zwei Schutzrohre ab der Strichlinie in Pfeilrichtung 6,5m lang		
	Kennzeichnung der Einmessachse durch eine Strichlinie, auf die Abstandsmaße bezogen sind		
	Hinweis auf Gefährdung durch Einspeisung, der Grenzwert nach VDE 800 wird überschritten		

### Abkürzungsverzeichnis - Oberflächenmerkmale

<b>Ackk</b>	Ackerkante
<b>Betk</b>	Betonkante
<b>Bw</b>	Bahnwärterhaus
<b>Gy</b>	Gully
<b>OT</b>	Ortstafel
<b>Tkst</b>	Tankstelle
<b>VP</b>	Vermessungspunkt
<b>Wgw</b>	Wegweiser
<b>Wgk unreg</b>	unregelmäßige Wegkante
<b>Bdst</b>	Bordstein
<b>Bmr</b>	Baumreihe
<b>Fbk</b>	Fahrbahnkante
<b>Hy</b>	Hydrant
<b>Rwg</b>	Radweg
<b>TP</b>	Trigonometrischer Punkt
<b>Wgrd</b>	Wegrand
<b>unbest Wgk</b>	Unbestimmte Wegkante