


DB Intern

Das Urheberrecht an dieser Ebsü hat die DB Energie GmbH.
jegliche Formen der Vervielfältigung oder Weitergabe an Dritte
bedürfen der Zustimmung der DB Energie GmbH, IETB 15.

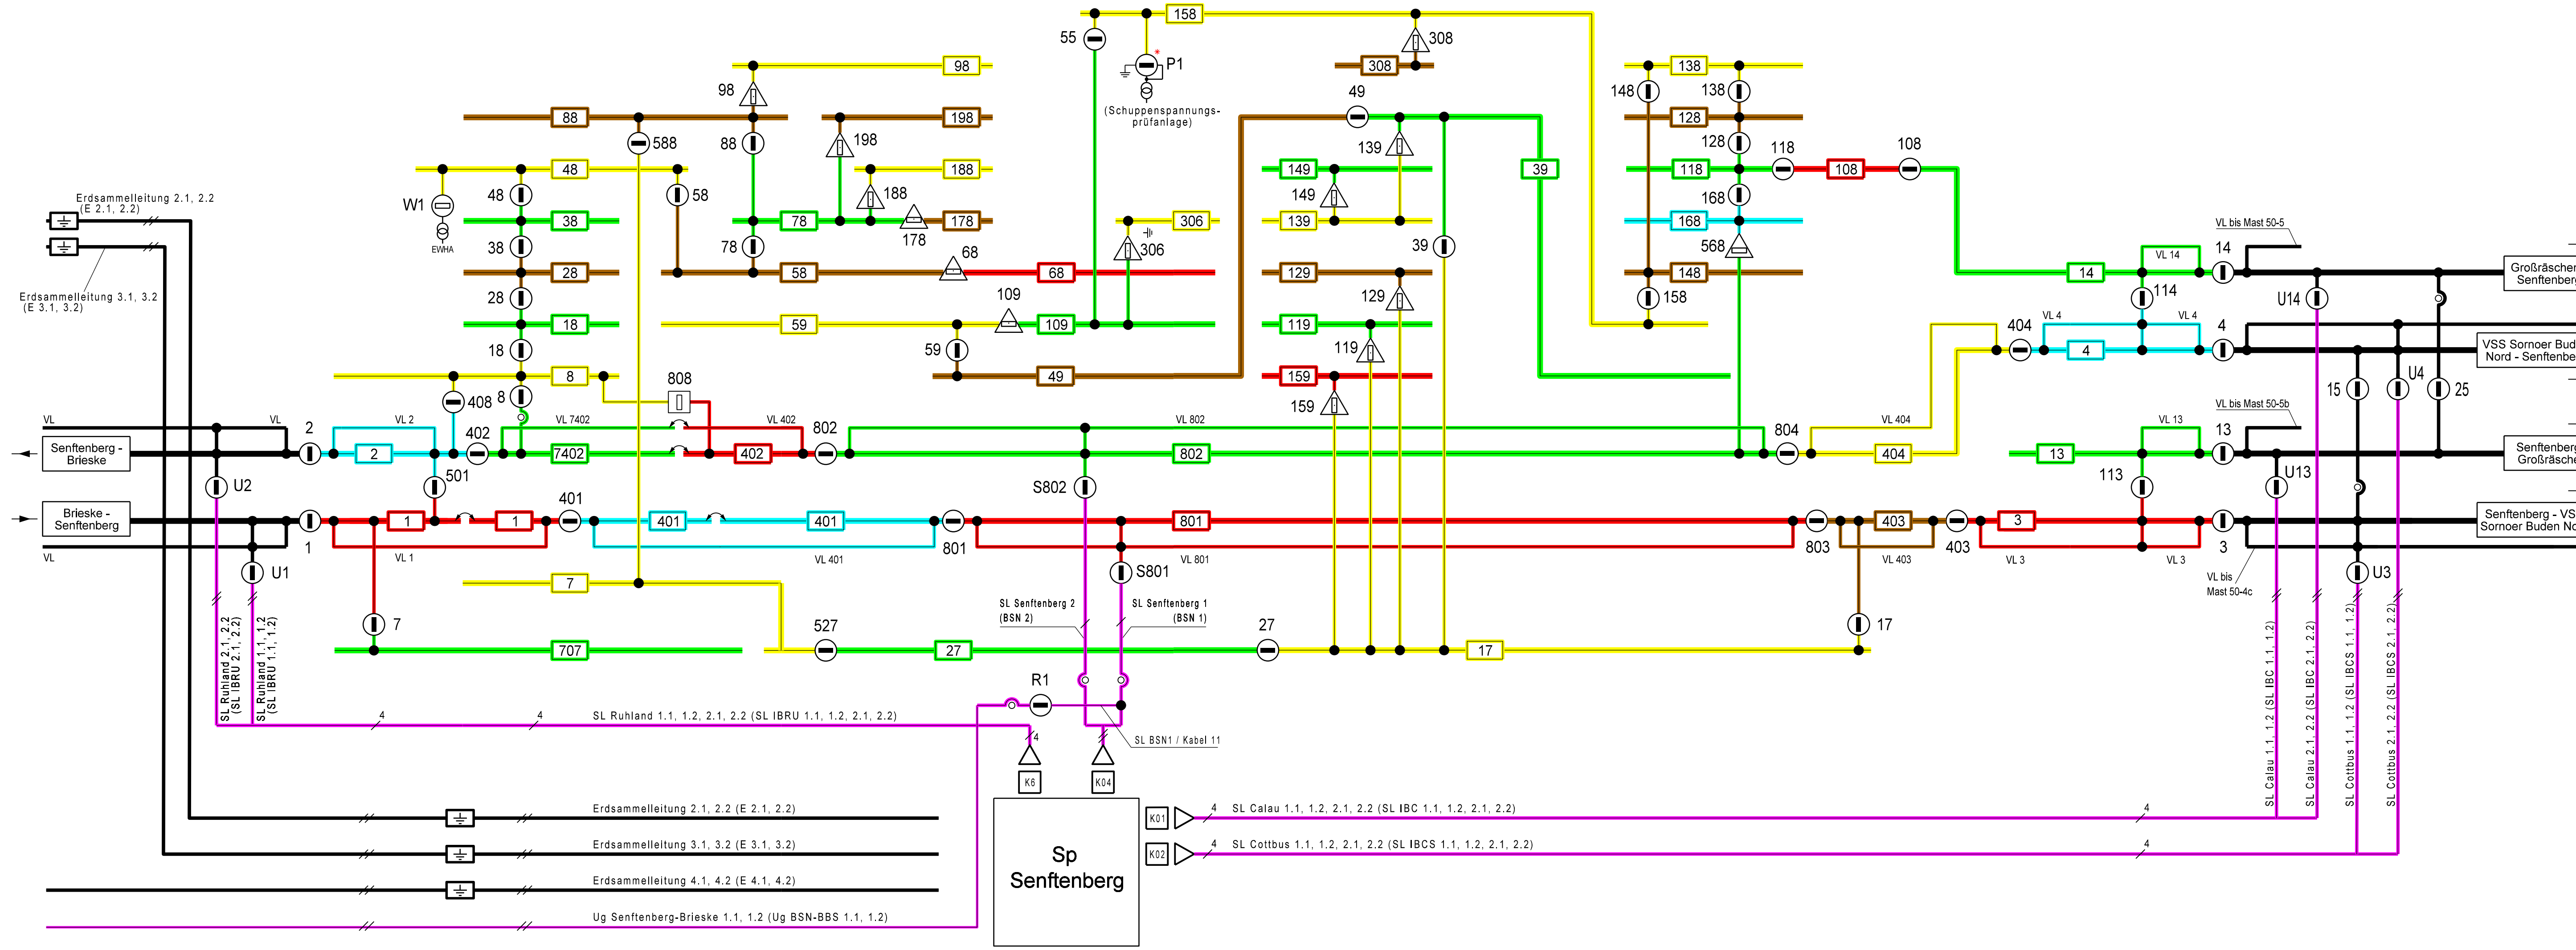

Zeichenerklärung

	Flachmast		Querseilaufhängung
	Winkelmast		Gleis ohne Oberleitung
	Anklammerflachmast		Gleis mit Oberleitung
	Anklammerwinkelmast		ortsgestellte Weiche
	Betontragemast		ferngestellte Weiche
	Betonabspannmast		stillgelegte, verschlossene Weiche
	Peinermast (IPB-Mast)		Fahrleitungssignal - EI 6 "Halt für Fahrzeuge mit gehobenen Stromabnehmern!"
	Mast mit Ausleger		Mast mit Ausleger über 2 Gleise
	Mast mit Bogenabzug		Anschluss Uv, Sp, Kst
	Mast mit Anker		Speiseleitung (Kabel)
	Endverschluss		Speiseleitung (Freileitung)
	Standort der Erdungsrichtung		Umspanner
	Standort des Spannungsprüfers		Stromwandler
	Schaltgruppenbezeichnung		Instandhaltungsgrenze
	Trennschalter ohne Erdkontakt		Streckentrenner
	Trennschalter mit Erdkontakt		Streckentrennung
	handbedienter Schalterantrieb mit Vierkant-Steckschlüssel		Zes - Grenze
	handbedienter Schalterantrieb mit Dreikant-Steckschlüssel		elektrisch ortsgesteuerter Schalterantrieb
	handbedienter Schalterantrieb mit Sonderverschluss		elektrisch ferngesteuerter Schalterantrieb
	Schaltabschnittsgrenze		fest geerdete Oberleitung
			Schalter ist gesperrt

- Bei drohender Gefahr:
(z.B. Personen in gefährlicher Nähe zu unter Spannung stehenden Teilen, Brand, herabhängende Teile)
a) Bei Gefahrenstellen innerhalb und außerhalb der Schaltabschnittsgrenzen ist sofort unter Angabe der Störungsart und des Störungsortes die Zentralschaltstelle (Zes) zu verständigen und die Ausschaltung zu fordern.
Die Ausschaltung der Speiseleitungen ist von der Zes gesondert zu fordern.
b) entfällt
c) Die Oberleitung ist an der Gefahrenstelle bahnzuerden.
- Zuständige Zentralschaltstelle (Zes) ist in Leipzig
Ruf: Extern: 069 629 915 322
Zuständige Fahrdisensteiter (FdL) sind in Senftenberg, im Stw B1: Ruf: Extern: 0151 - 27 40 11 93
im Stw B7: Ruf: Extern: 0151 - 27 40 11 96
im Stw B10: Ruf: Extern: 0151 - 27 40 11 97
3. Die Kurbel für die Betätigung der Schalterantriebe bei gestörter Fern- und Ortssteuerung befindet sich beim Fahrdisensteiter (FdL) im Stw B1 und im Stw B10.
4. Erdungsvorrichtungen sind vorhanden: 2 Stück im Stw B1, 2 Stück im Stw B7 und 4 Stück im Stw B10
5. Spannungsprüfer sind vorhanden: je 1 Stück im Stw B1, B7 und B10

Zust.	Datum	Name	Art der Änderung
31	02.11.25	Hubert	Schließen SV zw. Gr. 401 + 701 -> Gr. 401, Ankl. VL 401 an Sch 801
30	25.10.25	Hubert	Öffnen SV in Gr. 401 M46-10 -> Gr. 401 + 701, Abkl. VL 401 vom Sch 801
29	15.08.25	Hubert	Enterdung + IB Gr. 701 + 7401. Schließen SV zw. Gr. 1 + 701 -> Gr. 1, Schließen SV zw. Gr. 401 + 7401 -> Gr. 401, Enterdung + IB Gr. 707
28	Herausgabe	Weckert	Rückbau Öl Weichenverb. 223-224-229, Gleis 84 bis Mast 47-23, div. Maste
27	30.06.25	Hubert	Schalter 408 elektrisch wieder bedienbar
26	27.06.25	Hubert	Enterdung + IB Gr. 98, 118, 128, 168 und 198
25	20.06.25	Hubert	AB + Erdung Gr. 118, 128, 168
24	13.06.25	Hubert	AB + Erdung Gr. 98, 198
23	19.05.25	Weckert	Schalter 408 nur mit Kurbel bedienbar
22	18.05.25	Hubert	Öffnen SV in Gr. 1 -> 701, Öffnen SV in Gr. 7 -> 707, Einb. Trenner in Gr. 401 -> 7401, AB + Erdung Gr. 701, 707, 7401, Enterdung + IB Gr. 702
			Ausb. Tr. zw. Gr. 2 + 702 -> 2

DB NETZE		Ebsü 6253 - 046		B
DB Energie GmbH		Strecke 6253. Großsennhain Cottbus Bf - Frankfurt/Oder Pbf		
Elektrische Betriebsführung		Ausgabe		
Leipzig, den 20.07.2023		Datum		
I,ETB 15		Maßstab		
gez. Krabbes		Bestandsplanwerk		283
bearb. 18.07.23		Name		
gez. 15.06.22		Pfeifer		
gepr. 15.06.22		Busch		
Zes 18.07.23		Kirchhoff		
		Bf Senftenberg		Blatt 1
		Übersichtsplan mit Schaltanweisung		3 Bl.
Datei: Senftenberg-13-31.dgn		Ersatz für: Ausgabe 12 - 07 / 22		Blattgröße: 297 mm x 1150 mm