

Legende, Bau- und Werkstoffe:

Pfosten: Profile der HE-Reihe, S 235 J2 +N (siehe Streckenplan)

Lärmschutzelemente: System Teco ZE-I(N), einseitig hochabsorb., Seewasserbeständiges Aluminium, Zulassungsnummer: 21.52-21izbia/001-2101*006-(014/08-ZUL) Technische Mitteilung: TM 2010-278 I.NVT 4

Stahlbetonsockel: d= 16cm, Beton C 30/37, XC4, XF2, XD1, WF Betonstahl: BSt 500 S


Stahlpfähle: Stahlrundrohre, S275 J2H (siehe Streckenplan)

Pfostenkappen: Seewasserbeständiges Aluminium, t= 1,5 mm

Befestigungsmittel: A4-70, Werkstoff-Nr.: 1.4401 bzw. 1.4571



Schweißstempel siehe Plan 02LS-FE2001a ff.

Grundriss
M. 1:500, [m]

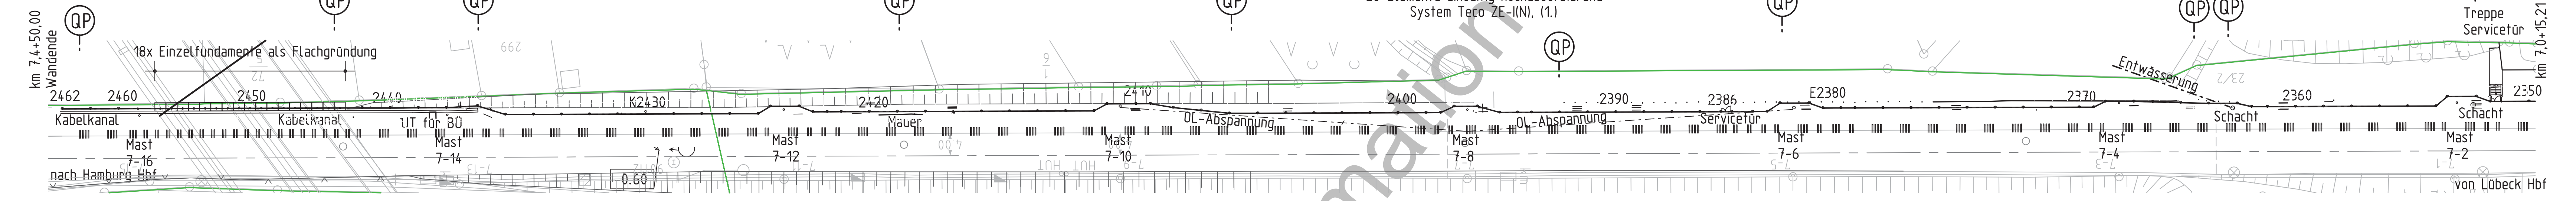


Strecke 1120, Gleis rechts, v= 160 km/h

Ansicht gleisseitig in der Abwicklung
M. 1:500, [m]

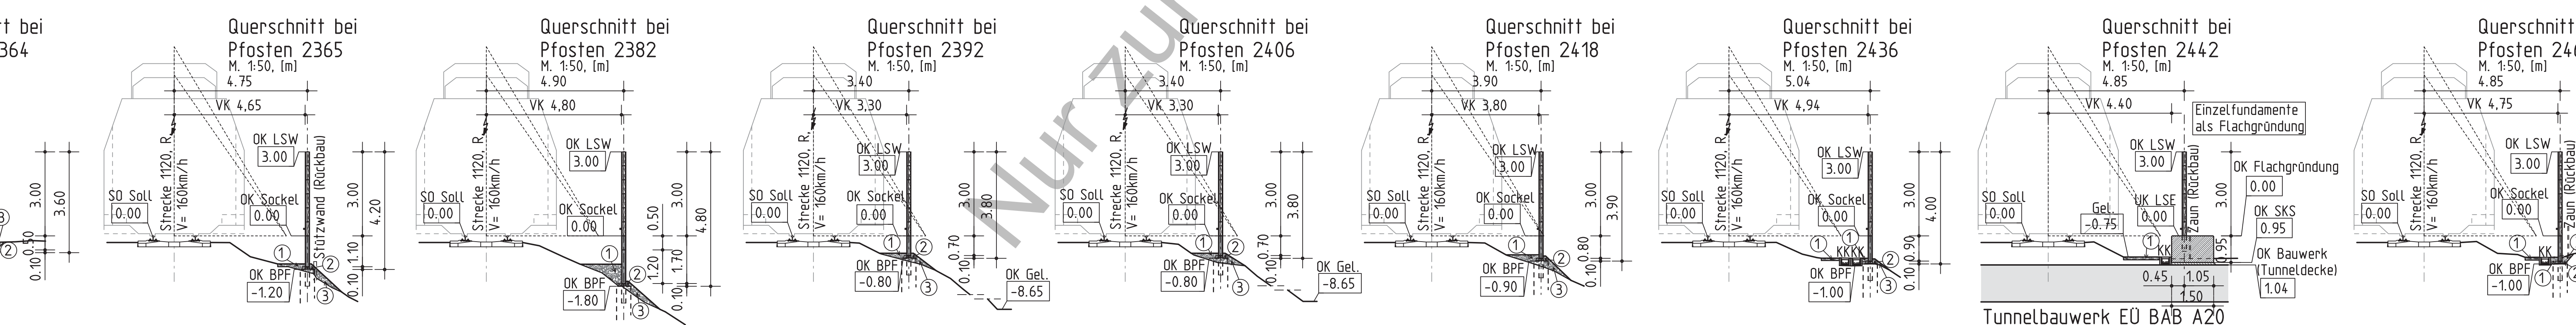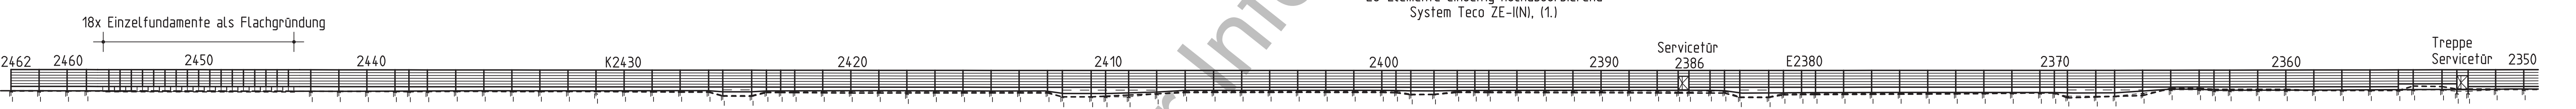

Index		Änderung bzw. Ergänzungen		Name	Datum
Prüfvermerke					
Die Übereinstimmung der Zeichnung mit der Ausführung bestätigt:		gleichgestellt mit Profexemplaren:		geprüft / genehmigt	
Für den Auftragnehmer:		Datum		Prüfung:	
Für die DB ProjektBau:		Datum		Prüfung:	
fachtechnisch geprüft:		Freigabe der Ausführungsunterlagen:			
Genehmigung zur Bauausführung:					
Berlin, Ort, Datum, Unterschrift					
Lageskizze					
Auftragnehmer:		Planverfasser:		Auftrags-Nr.: 21133	
EUROVIA Beton GmbH NL TECO Schallschutz Volkerstr. 112 + 31224 Peine Tel. 051 7140 05-0 Fax 40 05-26		EUROVIA Beton GmbH NL TECO Schallschutz Volkerstr. 112 + 31224 Peine Tel. 051 7140 05-0 Fax 40 05-26		Datum	
Peine, Ort, Datum, Unterschrift		Peine, Ort, Datum, Unterschrift		Name	
Bauteil:		Planung:		gez. 11/13 Daske	
DB Netz AG LNG 3 Kiefernstraße 25 66326 Frankfurt a.M.		DB ProjektBau GmbH Regionalbereich West Lärmsanierung (LBV-W-PA61) Wellingsstraße 22 10317 Berlin		bearb. 11/13 Daske	
DB NETZE		DB NETZE		gepr. 11/13 Methner	
Plan-Nr.: 02LS-BUE2005		Plan-Nr.: 02LS-BUE2005		Plan-Nr.: 02LS-BUE2005	
Planart: Bestandsplan		Planart: Bestandsplan		Planart: Bestandsplan	
Planzeichen:		Planzeichen:		Planzeichen:	
Blattgr.: 1189x297		Blattgr.: 1189x297		Blattgr.: 1189x297	
Einwirkungen (Lastmodelle):		Einwirkungen (Lastmodelle):		Einwirkungen (Lastmodelle):	
gem. Ril. 804.5501		gem. Ril. 804.5501		gem. Ril. 804.5501	
Höhen- und Koordinatensystem:		Höhen- und Koordinatensystem:		Höhen- und Koordinatensystem:	
Strecke:		Bauwerksnummer		Brückennummer	
Strecke 1120		Kilometer 4,420		Kennzahl 3911	
x		x		x	

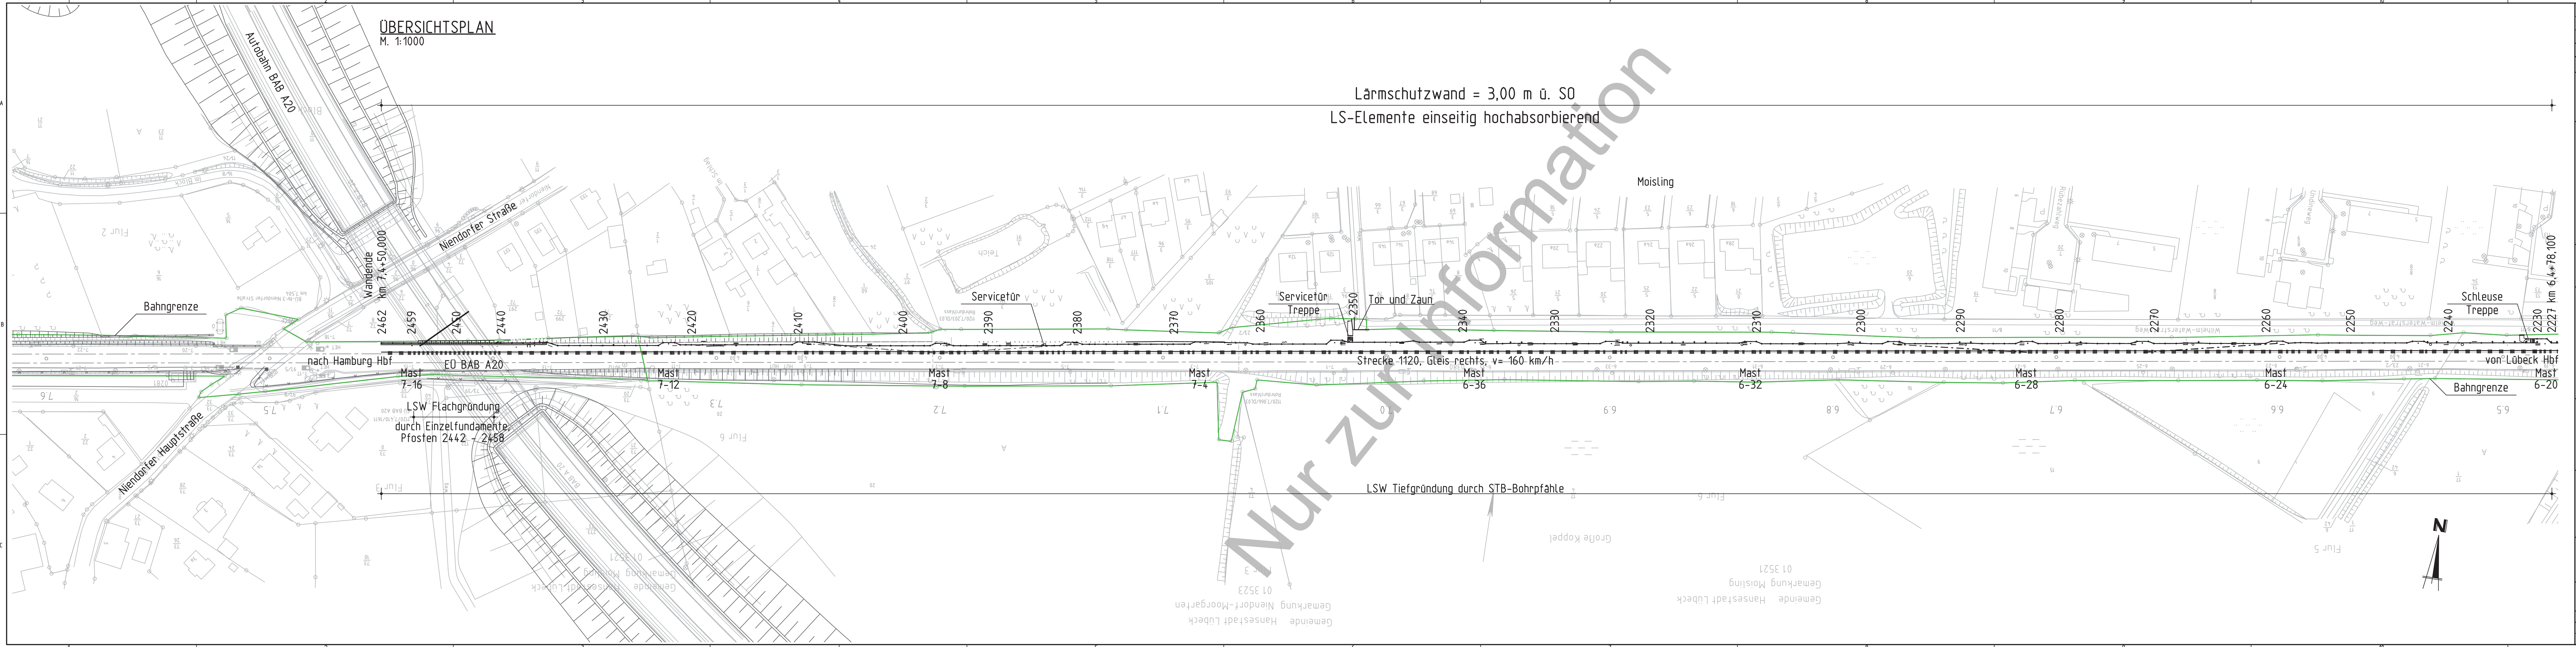

ÜBERSICHTSPLAN
M. 1:1000

Lärmschutzwand = 3,00 m ü. SO
LS-Elemente einseitig hochabsorbierend

LSW Tiefgründung durch STB-Bohrpfähle

a Bestandsplan		Daske	08.10.14
Index	Änderung bzw. Ergänzungen		Name Datum
Prüfvermerke			
Die Übereinstimmung der Zeichnung mit der Ausführung bestätigt: Für den Auftraggeber: Lobeck, 13.06.14, gez. Hebenmeyer Ort, Datum, Unterschrift Für die DB ProjektBau: Hamburg, 19.08.14, gez. i.A. Coordest, LBT-N-0 (3) Cr Ort, Datum, Unterschrift		gleichgestellt mit Profexemplaren: geprüft / genehmigt Datum Prüfungsinstitut: Gesehen Profing. für Baustatik Dipl.-Ing. H.P. Hartmann	
Zur bautechnischen/fachtechnischen Prüfung freigegeben: bc Ingenieure PartGG Brookkehre 4, 21029 Hamburg 20.12.2013 Datum (Hamburg, den)		gez. Chalkevitch Bauvorlageberechtigter (Dr. Ing. Chalkevitch) Freigabe der Ausführungsunterlagen: Bauvorlageberechtigter gemäß VV BAU / VV BAU-STE: Freigabe zur Ausführung gem. Freigabeschreiben vom 07.03.2014 Freigabe Nr. 027-13-LSW-02 Dr.-Ing. Chalkevitch 07.03.14 Name (Druckschrift) Datum Unterschrift	
Genehmigung zur Bauausführung: Berlin, 11.03.2014, gez. i.V. Möller Ort, Datum, Unterschrift		gez. i.A. Kaiser	
Lageskizze 			
Auftraggeber: EUROVIA VINCI EUROVIA Beton GmbH NL TECO Schallschutz Volkerstraße 112 + 31224 Peine Tel. 051 7140 05-0 Fax 40 05-26 Peine, 13.12.13 gez. i.V. Methner Ort, Datum, Unterschrift Bauherr: DB Netz AG LNG 3 Klosterstraße 25 60326 Frankfurt a.M.		Planverfasser: EUROVIA VINCI EUROVIA Beton GmbH NL TECO Schallschutz Volkerstraße 112 + 31224 Peine Tel. 051 7140 05-0 Fax 40 05-26 Peine, 13.12.13 gez. i.A. Venskalis Ort, Datum, Unterschrift Planung: DB NETZE DB ProjektBau GmbH Regionalbereich West Landsanierung (LBV-W-PA61) Wellingsstraße 22 10317 Berlin Berlin, 17.12.13 gez. i.A. Kreibich Ort, Datum, Unterschrift	
Maßstab: 1: 1000		Auftrags-Nr.: 21133 Datum Name gez. 11/13 Gremmel bearb. 11/13 Venskalis gepr. 11/13 Methner Plan-Nr.: 02LS-UE2002a Planart: Bestandsplan Planzeichen: Blattfr.: 1350x297 Einwirkungen (Lastmodelle): gem. RIL 804.5501 Höhen- und Koordinatensystem:	
Projekt: LSW Moisting km 4,420 - km 7,450 Übersichtsplan Pfosten 2227 - 2463 Lärmsanierung an Schienenwegen des Bundes Bereich Lobeck Strecke 1120 Lobeck Hbf - Hamburg Hbf			
Strecke:		Brückennummer	
Bauwerksnummer		Kennzahl	
Strecke	Kilometer	Kennzahl	
1120	x 4,420	x 3911	

Farbgestaltungsskizze

Standardfeld			
RAL 7032	RAL 7032	RAL 7032	RAL 7032
RAL 7032	RAL 7032	RAL 7032	RAL 7032
RAL 7032	RAL 7032	RAL 7032	RAL 7032
RAL 6013	RAL 6013	RAL 6013	RAL 6013
Socket	Socket	RAL 6003	RAL 6003
Socket	Socket	RAL 6003	RAL 6003
Socket	Socket	RAL 6003	RAL 6003
Socket	Socket	RAL 6003	RAL 6003

RAL 7032 = Kieselgrau
RAL 6013 = Schilfgrün
RAL 6003 = Olivgrün

Stahlpfosten
und Pfostenkappen =
RAL 6003 (Olivgrün)

LS-Elemente

(1.) System Teco ZE-I(N), einseitig hochabsorb.,
Seewasserbeständiges Aluminium,
Zulassungsnummer:
21.52-21izbia/001-2101*006-(014/08-ZUL)
Technische Mitteilung: TM 2010-278 I.NVT 4

Zweiflüglige Flucht- und Servicetür
System Forster TSZ
Zulassungsnummer:
21.51-21izbia/017-2101*035-(054/12-ZUL)
Technische Mitteilung: TM 2013-103 I.NVT 4

ISO = Isolator
— = Bahngrenzen

* = Gründungsmaße


VK = Vorderkante

KD = Kleintierdurchlaß

≡ = erkundete Leitungen

4 = Bahnerdungslasche 60x50x10mm,
feuerverzinkt, ohne Beschichtung,
mit Bohrung Ø17mm,
umlaufend geschweißt
mit Kehlnaht a = 4mm

Ansicht gleisseitig in der Abwicklung
M. 1:200, [m]

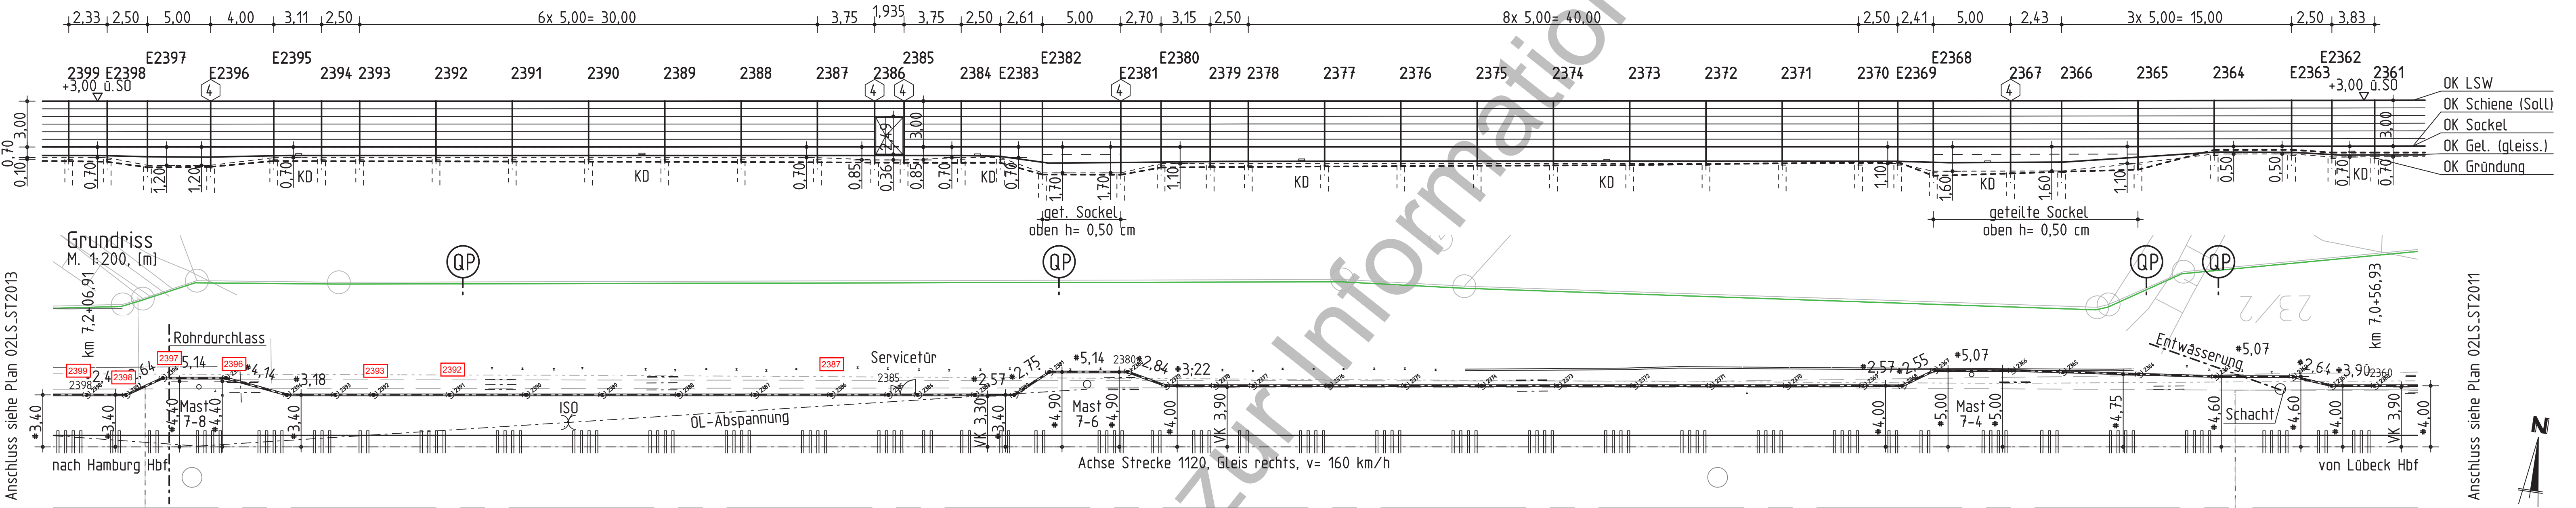

Anschluss siehe Plan 02LS-ST2013

Anschluss siehe Plan 02LS-ST2011

Details zur Erdung
siehe Plan:
02LS_ER2001

LS-Elemente

(1.) System Teco ZE-I(N), einseitig hochabsorb.,
Seewasserbeständiges Aluminium,
Zulassungsnummer:
21.52-21izbia/001-2101*006-(014/08-ZUL)
Technische Mitteilung: TM 2010-278 I.NVT 4

Alle Abstände
beziehen sich
auf die Wandachse

ISO = Isolator
— = Bahngrenzen
* = Gründungsmaße
VK = Vorderkante
KD = Kleintierdurchlaß
— = erkundete Leitungen

4 = Bahnerdungstasche 60x50x10mm,
feuerverzinkt, ohne Beschichtung,
mit Bohrung Ø17mm,
umlaufend geschweißt
mit Kehlnaht a= 4mm

3b = Erdungsverbinder,
Stahl-Seil 95mm²
nach 4Ebs.15.03.17-5,
Bauart a,
Seile mit Ummantelung, Länge n. Bedarf


8 = Erdungsverbinder Gleisanschluss,
Stahl-Seil 95mm²
nach 4Ebs.15.03.17-5,
Bauart c,
Seile mit Ummantelung, Länge n. Bedarf

9 = Erdungsverbinder Mastanschluss,
Stahl-Seil 95mm²
nach 4Ebs.15.03.17-5,
Bauart a,
Seile mit Ummantelung, Länge n. Bedarf

Kurzschlussstrom <25 kA

Anschluß an OL-Masten bzw. Gleis
stellt eine von der DB zugelassene
OL-Fachfirma her.

Nach Fertigstellung der LSW wurde die Bahnerdung
durch einen vom EBA anerkannten
Abnahmeprüfer E-Technik abgenommen.

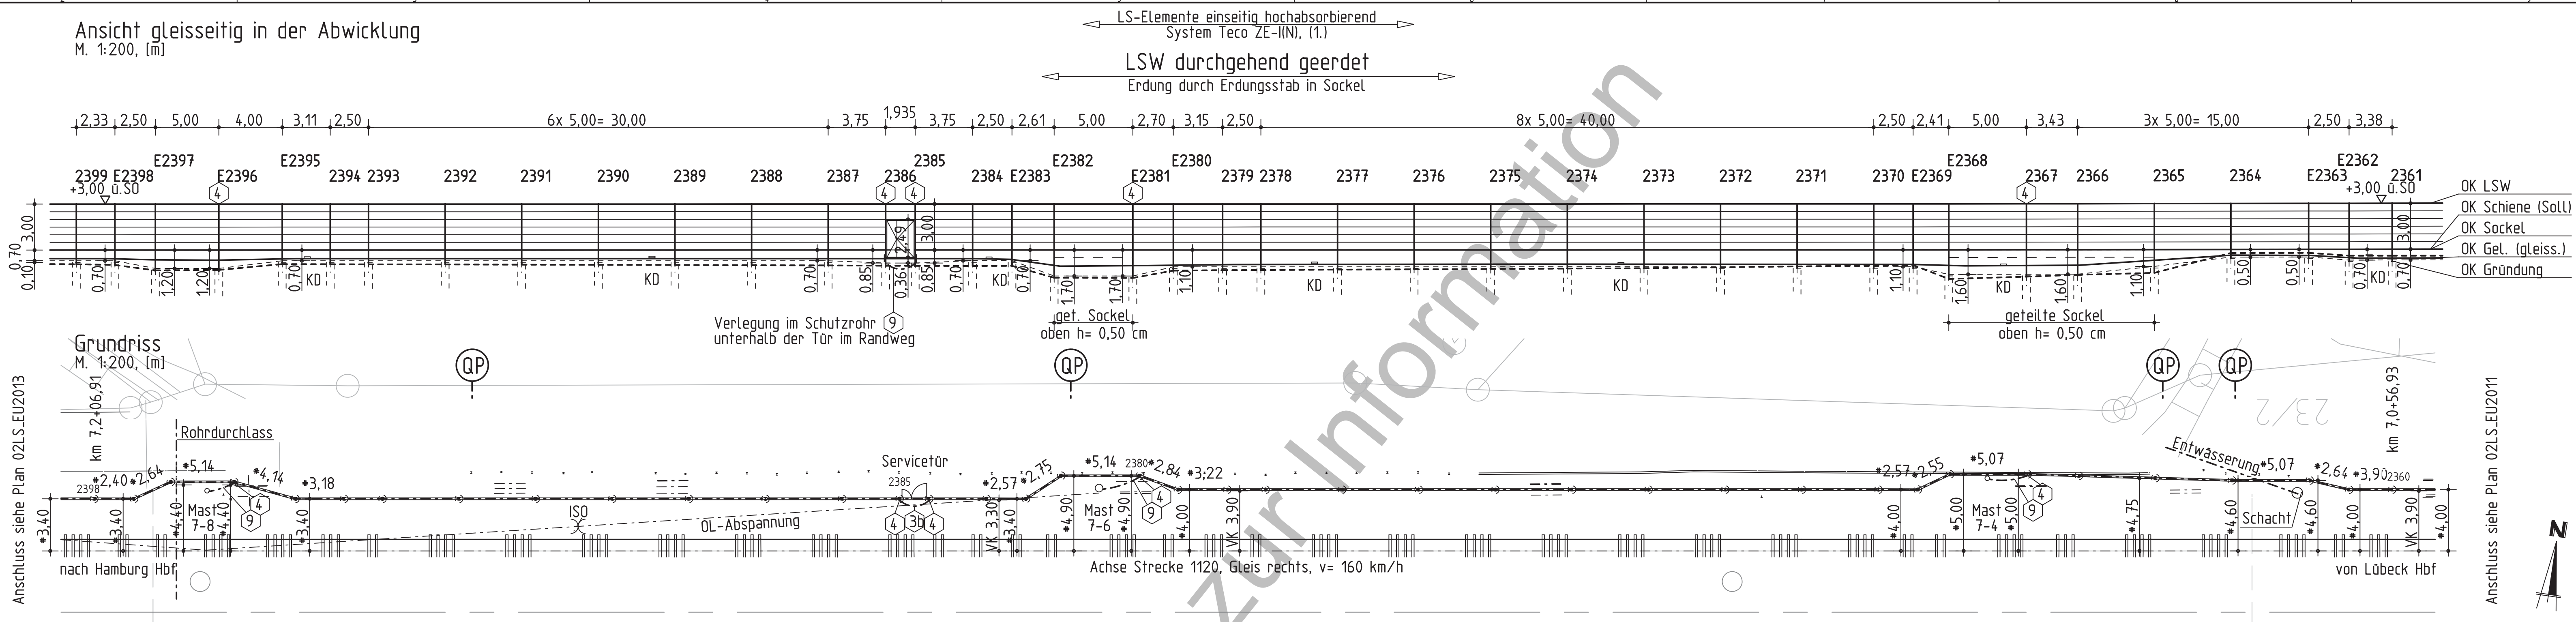

a	Bestandsplan			Daske	09.10.14
Index	Änderung bzw. Ergänzungen			Name	Datum
Prüfvermerke					
Die Übereinstimmung der Zeichnung mit der Ausführung bestätigt:			gleichgestellt mit Profexemplaren:		