

GRUNDRISS

STÜTZ MAUER

NOTAUSGANG

VORHANDENE STUFEN

LEINWAND
4,20 / 2,60

NEUES KIND
57,26 m²

ENTLÜFTUNG ÜBER DACH

FHT NOTAUSGANG

BESTEHENDE STAHLBETONSTREPPEN

FHT

BESTEHENDE (BEZIRKS-) GARAGE

VORHANDENER UNTER ZUG

BESTEHEND. VORFÜHRRAUM (IM OG.)

PEINER-SÄULE 160 mm

BELÜFTUNGSSCHACHT

STUFEN

BESTEHENDES (ALTES) KIND
146,40 m²

VORHANDENE BÜHNE

PROMABEST GIPS-KARTON TRENNWAND F90 SCHALLDÄMMEND

ENTLÜFTUNG ÜBER DACH

Richtungspfeile für Rettungswege aufbringen. Sicherheitsbeleuchtung!

EINGANG AUSGANG

SCHLEUSE 3,00 m²

EINGANG

NOTAUSGANG AUSGANG

VORHANDEN. VORRAUM

HERREN

WC

DAMEN

WC

Feuerschleuse bei Fluchtwegen!

Innenliegende Bäder u. WC's nach DIN 18017 entlüften.

FOYER 12,45 m²

KASSE 3,61 m²

ERFRISCHUNG

STUFEN

ÜBERDACHTER VORPLATZ

WENDEPLATZ

BESTEHENDES WOHNHAUS

LICHTHOF

NEBEN GEBÄUDE

Sicherheitsbeleuchtung nach "ASR 7/4" ausführen!

283 m².

UMBAUTER RAUM UND
NUTZFLÄCHE UNVERÄNDERT!

SITZ PLÄTZE

VOR UMBAU 372
NACH UMBAU 257 (52+195)
115 WENIGER

FILMTECHNISCHE RICHTIGKEIT:

Fa. Rinser, München i.O. T. P. Rinsers

DEN NACHBARN ZUR KENNTNIS:

- 1
- 2
- 3
- 4
- 5
- 6
- 7
- 8
- 9
- 10

Es dürfen nur Baustoffe und Bauteile verwendet werden, deren Brauchbarkeit im Sinne des Art. 3 Abs. 1 Satz 1 BayBO (Güteprüfzeichen oder sonstige Zulassung) nachgewiesen ist (Art. 21 ff. BayBO).

Zeichenerklärung:

- Feuerlöscher 6 kg Pulver
- Feuerlöscher 6 kg CO₂

EINGABEPLAN

ZUM EINBAU EINES
ZWEIT KINOS
IN DAS
FILM THEATER
MIESBACH

Zugestimmt nach Maßgabe des Beschlusses -
Schreibens vom 04.09.80 Nr. 577

IM MASSTAB 1 : 100

Miesbach, am 29. SEP. 1980
Stadt Miesbach

GRUNDEIGENTÜMER:

GEMARKUNG : MIESBACH
FLURSTÜCKNR.: 179



[Signature]
Bürgermeister

Technisch geprüft und begutachtet, wenn
die Ausführung nach den vorgelegten
Plänen erfolgt.

DER BAUWERBER :

WERNER METZGER
VON-VOLLMAR-STRASSE 29a
8160 MIESBACH

Miesbach, den 13. Okt. 1980
Landratsamt Miesbach, Bautechn. Abt.

[Signature]
Meier
Bau-Ing.

DER ARCHITEKT :

LUDWIG
EGGER
ARCHITEKT


[Signature]

BRAUNSTRASSE 3
8214 BERNAU AM CHIEMSEE
TELEFON 08051 / 7986 7000


BERNAU AM CHIEMSEE, IM SEPTEMBER 1980



Zugestimmt nach Maßgabe des Beschlusses vom 15. Okt. 1980
3368-80

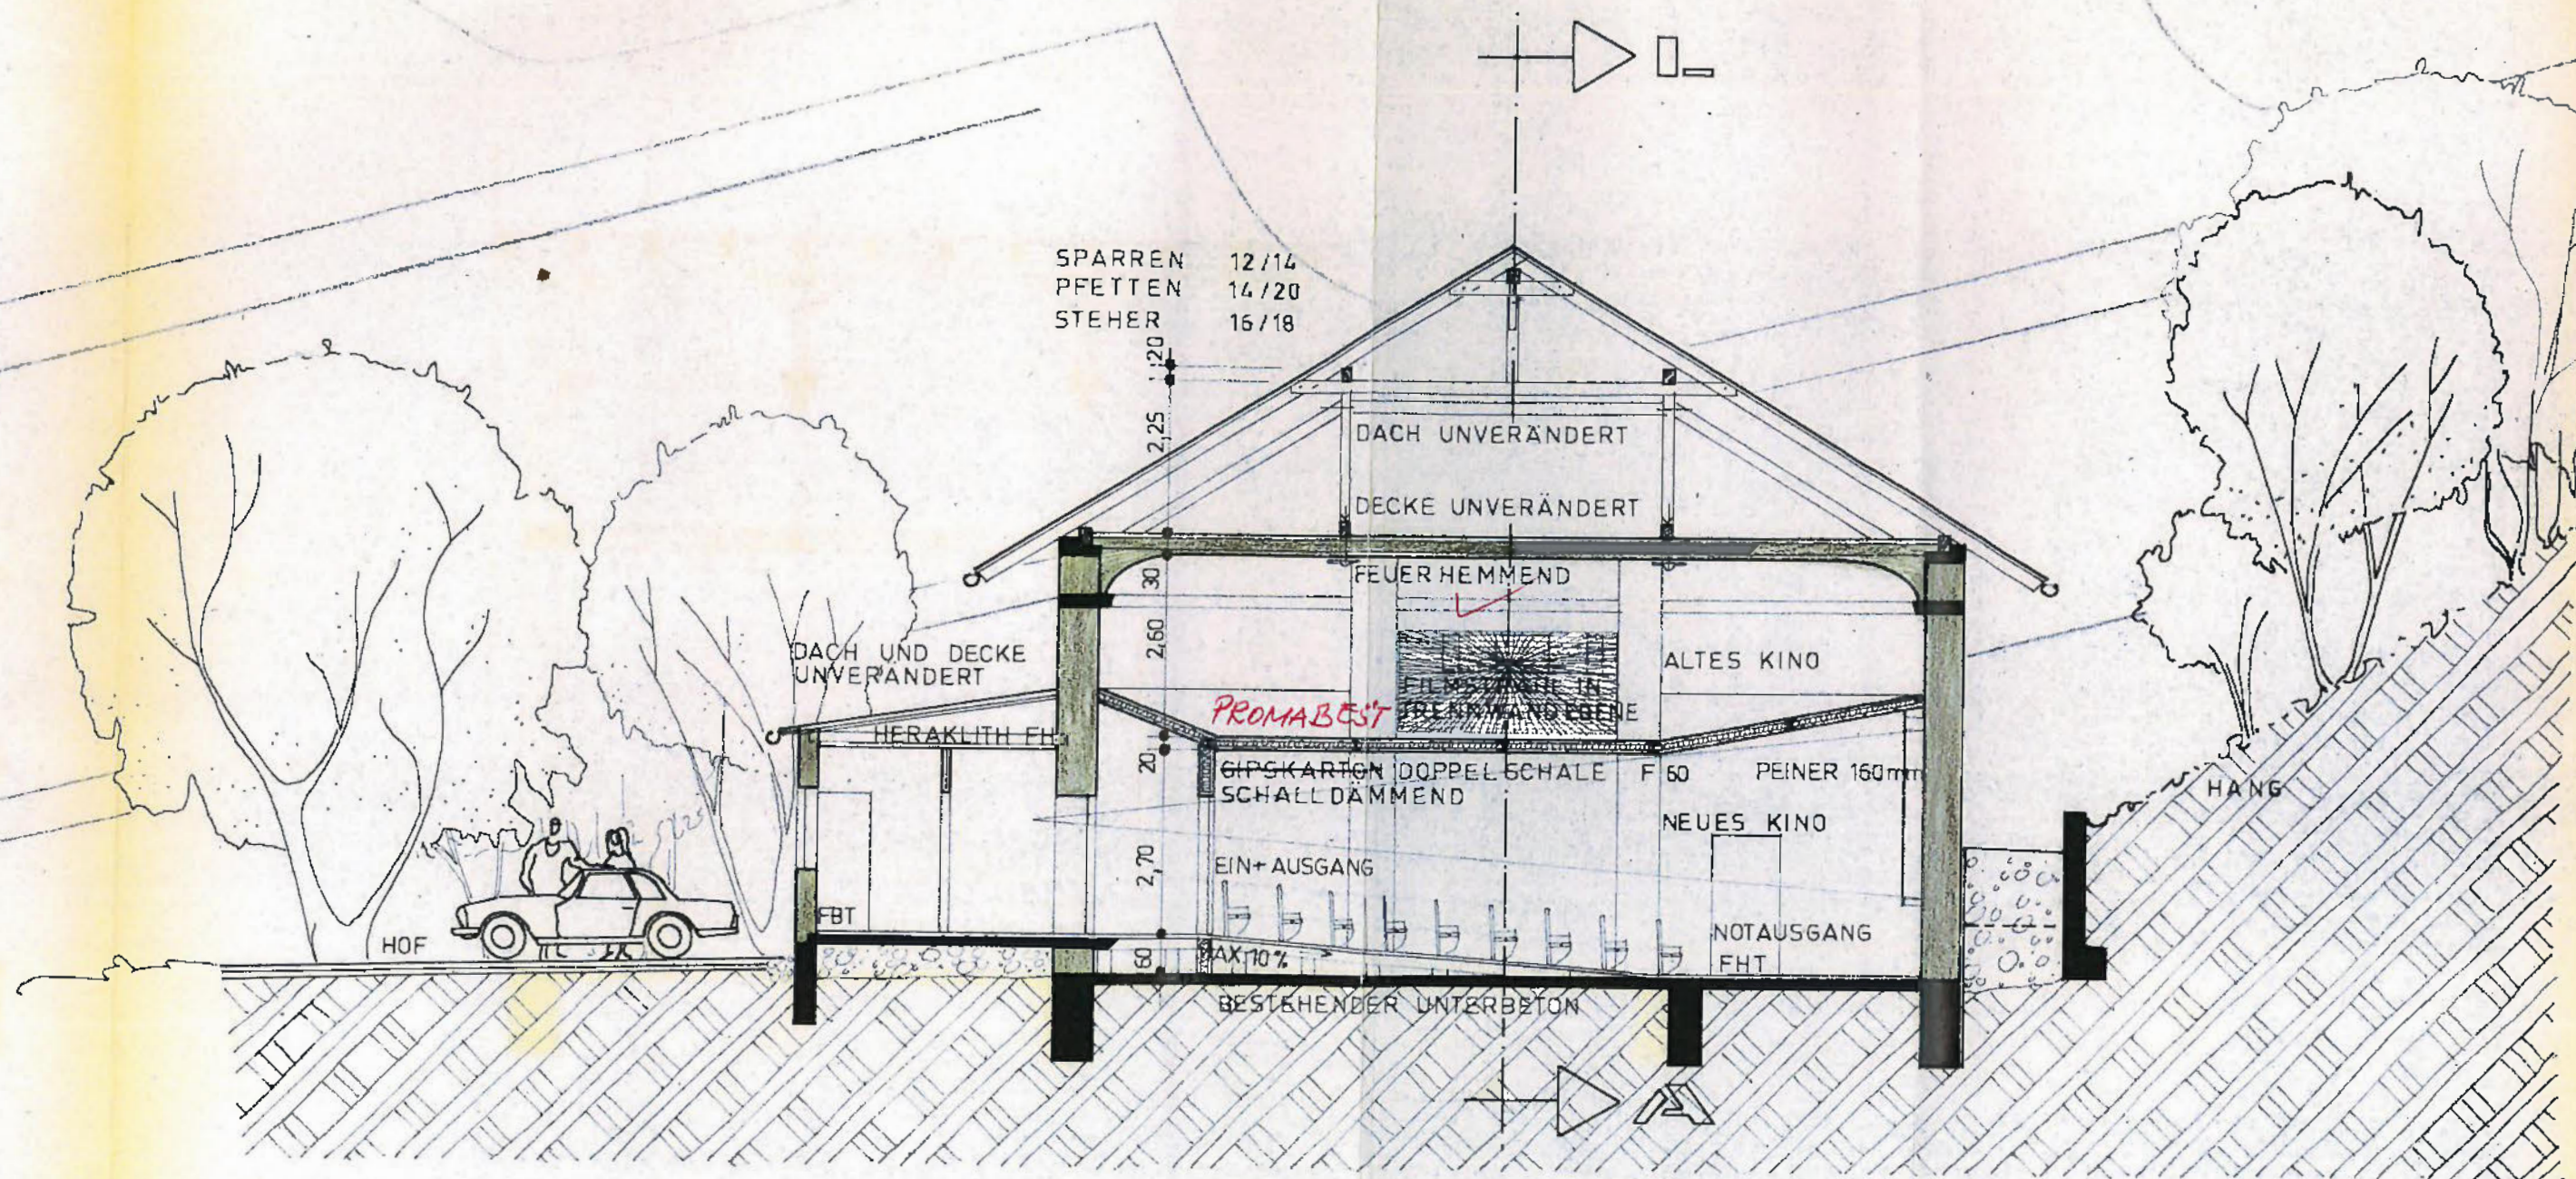

SCHNITT: N-K

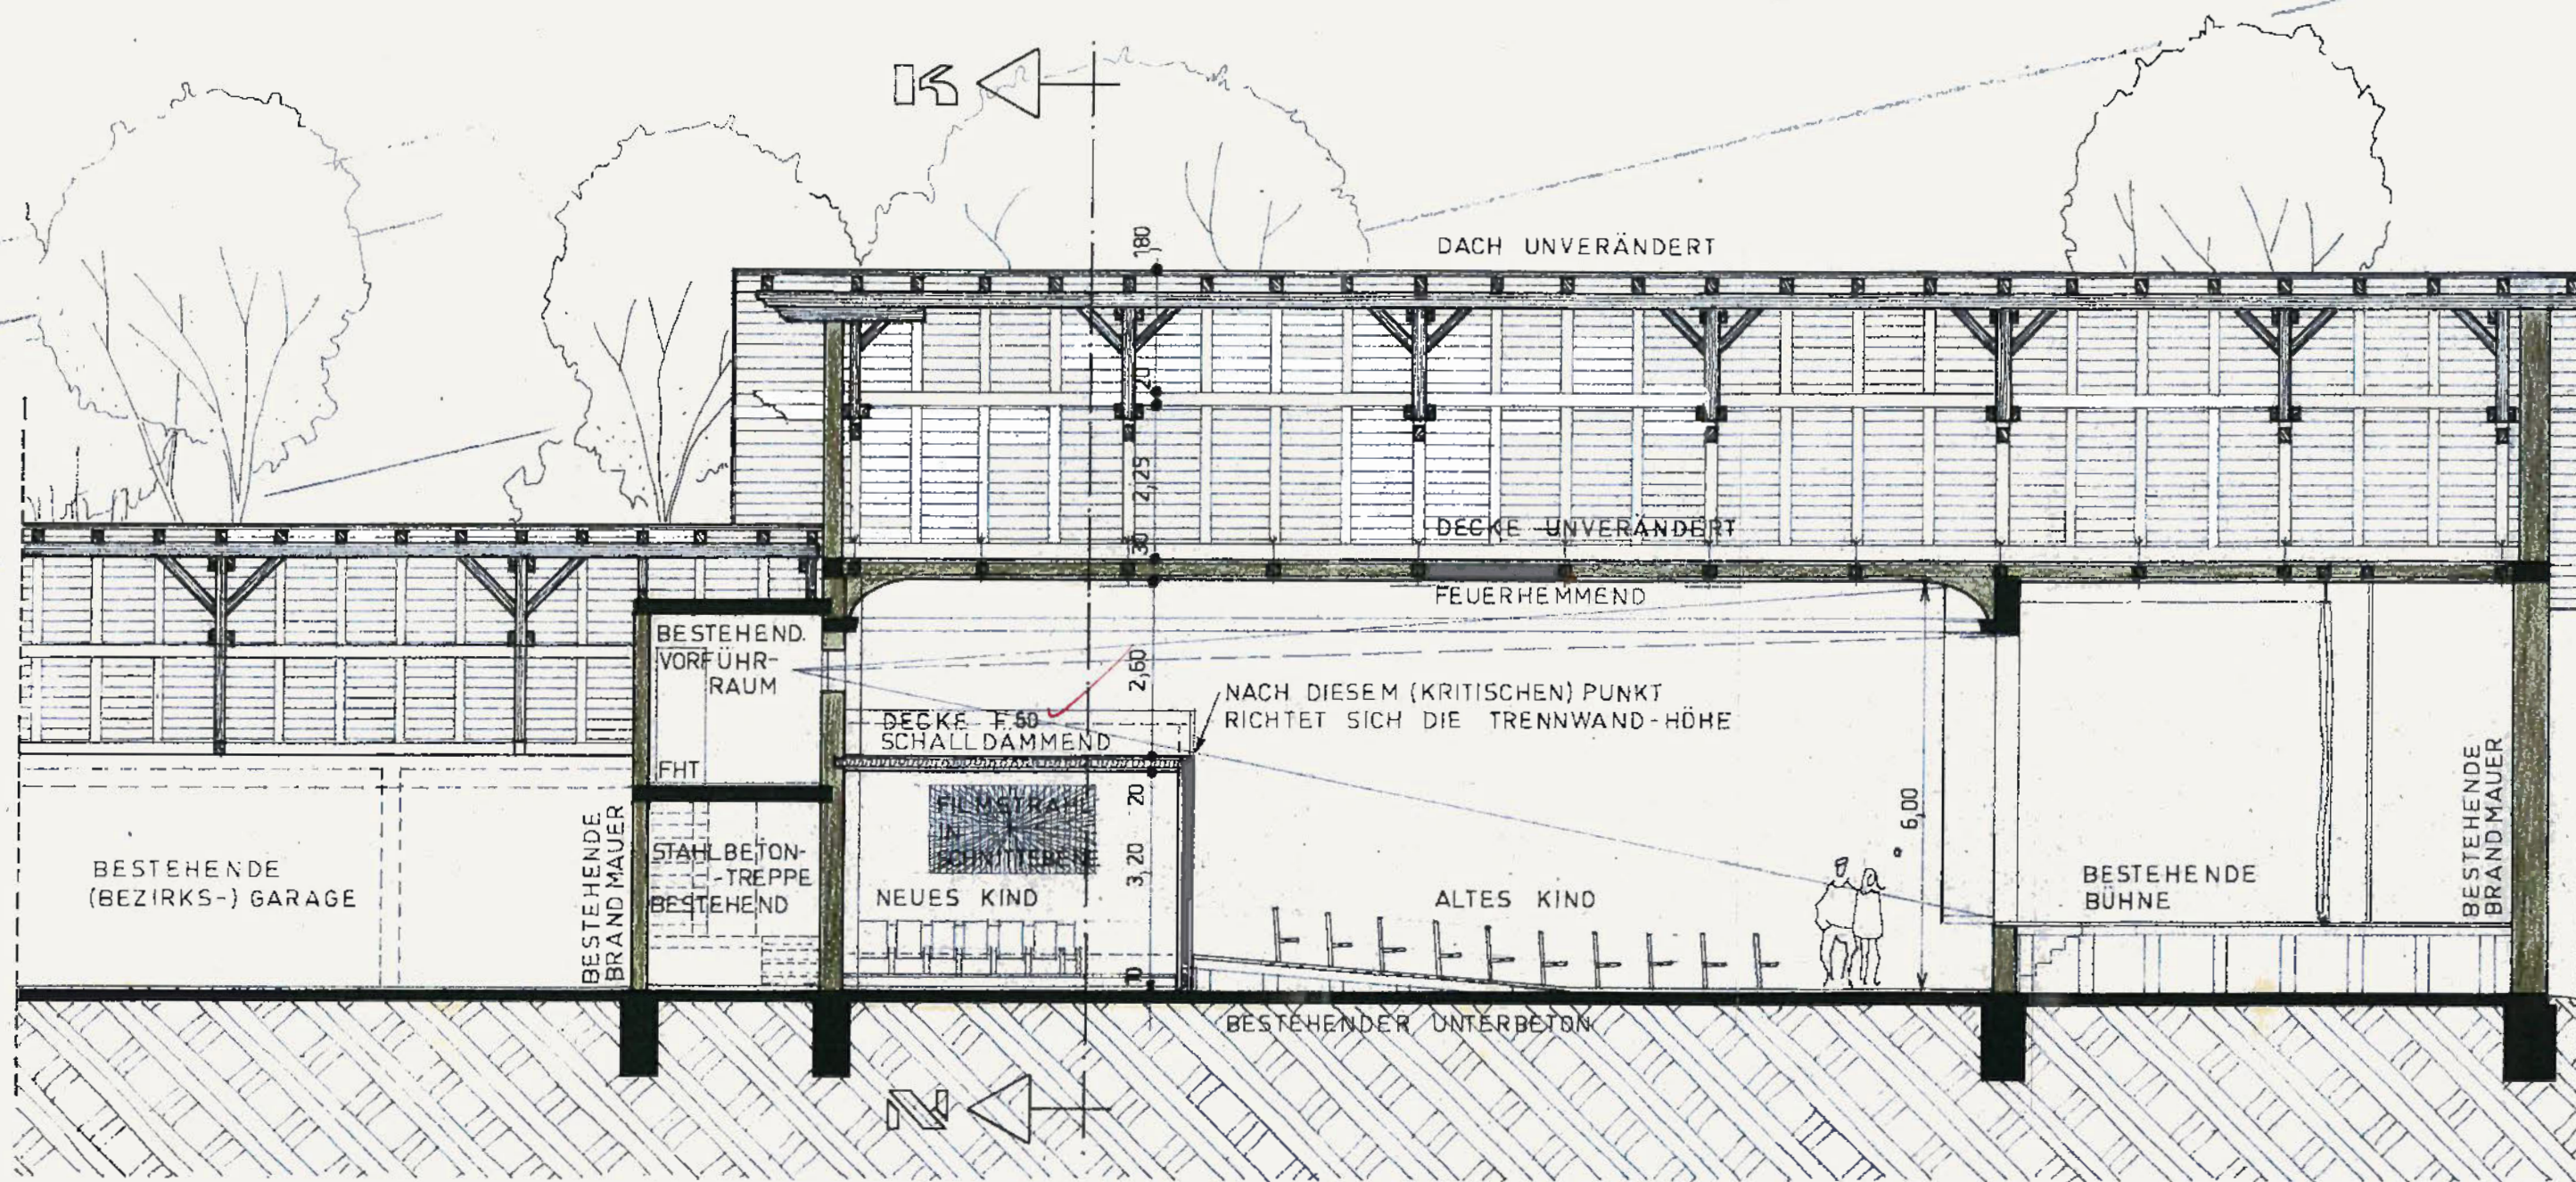

SCHNITT: A-I

d) Art und Lagerung der herzustellenden Erzeugnisse:

e) Angaben über etwa entstehende Einwirkungen auf die Beschäftigten oder auf die Nachbarschaft

durch ☐ Gerüche ☐ Staub ☐ Rauch ☐ Flüssigkeiten ☐ Abfälle
☐ Gase ☐ Dämpfe ☐ Ruß ☐ Abwässer ☐

f) Zahl der Beschäftigten: männlich, weiblich.

3. Baukosten der baulichen Anlagen:

(einschließlich der dazugehörenden Wasserversorgungs- und Abwasserbeseitigungsanlagen auf dem Baugrundstück)

DM 60.000,--

hiervon sind:

DM 20.000,-- Rohbaukosten

DM 40.000,-- Ausbaukosten

Kosten der Inneneinrichtung 40.000,--
(Bestuhlung usw.)

4. Umbauter Raum:

(Angaben für die einzelnen Gebäude, z. B. Wohnhaus, Garage, Werkstatthegebäude usw.)

für: cbm: 228,6
für: cbm:
für: cbm:
insgesamt cbm: unverändert

5. Nutzflächen des umbauten Raumes:

Gesamtwohnfläche in qm: keine gesamte gewerbliche Nutzfläche in qm: unverändert

6. Sonstige Angaben, die für die Beurteilung des Vorhabens von Bedeutung sind:

Aus wirtschaftlichen Gründen werden zwei Kinos
in bestehenden Filatheater betrieben.
Die Sitzplätze werden verringert.

8160 Hiesbach

24.11.1966

....., den



(Unterschrift des Entwurfsverfassers)



(Unterschrift des / der Bauherrn bzw. des Bevollmächtigten)

d) Art und Lagerung der herzustellenden Erzeugnisse:

e) Angaben über etwa entstehende Einwirkungen auf die Beschäftigten oder auf die Nachbarschaft

f) Zahl der Beschäftigten:

3. Baukosten der baulichen Anlagen:

DM 60.000,--

4. Umbauter Raum:

für: ... cbm: ...

5. Nutzflächen des umbauten Raumes:

Gesamtwohnfläche in qm: ...

6. Sonstige Angaben, die für die Beurteilung des Vorhabens von Bedeutung sind:

aus wirtschaftlichen Gründen werden zwei Kinos ...

Handwritten signature

Handwritten signature

Die Baubeschreibung ist dem Bauantrag beizufügen (§ 1 Abs. 1 Nr. 3, § 4 BauVorIV)

Baubeschreibung

zum Bauantrag ...

Bauvorhaben: ...

in ... Straße ... Haus-Nr. ...

Flurstück-Nr. des Baugrundstückes: ... Gemarkung: ...

1. Erläuterung des Vorhabens:

a) Nutzung: ...

b) Konstruktion:

Teile des Baues	Angaben über zu verwendende Baustoffe / Bauteile – anzuwendende Bauarten
Fundamente	bestehend aus ...
Kellerwände (außen / innen)	...
Außenwände	bestehend Ziegel
Trennwände (tragend)	bestehend Ziegel
Trennwände (nicht tragend)	bestehend Ziegel
Brandwände	bestehend Ziegel
Decken	bestehend Holzbohlen
Böden	bestehend Holzbohlen
Tragwerk des Daches	unverändert
Dachhaut	unverändert
Treppen	bestehend Stahlbetontreppe
Treppenträume	bestehend Ziegel
Fenster	...
Türen	Holz-Kino-Eingangstüre (Schall), ...
Lichtschächte	...

c) Maßnahmen, die dem Wärme-, Schall- und Erschütterungsschutz dienen:

d) Lüftung durch Lüftungsleitungen (Rohre, Schächte, Kanäle):

e) Müllabwurfsschächte und Anlagen für feste Abfallstoffe:

Feuerstätten zur zentralen Beheizung mit

☐ Warmwasser

☐ Niederdruckdampf

☐ Luft

☐ Warmwasserbereitung

Feuerstöten besonderer Art

[illegible]

Dampfkessel

☐ Hochdruckdampfkessel

☐ Niederdruckdampfkessel

☐ Kleindampfkessel

Häusliche Feuerstätten und gleichwertige andere Feuerstätten (Einzelfeuerstätten unter 40 000 kcal/h Nennheizleistung)

☐ für feste Brennstoffe ☐ für flüssige Brennstoffe ☐ für gasförmige Brennstoffe

Angaben über elektr. Beheizung, Elektrodenkessel usw.:

g) Angaben über Rauchkamine
(Rauchschornsteine) und Abgaskamine

Angaben über Rauchkamine (Rauschornsteine) und Abgaskamine		Rauchkamine		Abgaskamine	
		1.	2.	1.	2.
Bezeichnung der Baustoffe *)					
Stärke der Kaminwangen		cm	cm	cm	cm
Lichter Querschnitt **) quadratisch od. rechteckig rund (Durchmesser) Fläche	cm X cm	cm X cm	cm X cm	cm X cm	cm X cm
	cm	cm	cm	cm	cm
	cm ²	cm ²	cm ²	cm ²	cm ²
Kaminhöhe		m	m	m	m
An den Kaminen sollen folgende Feuerstätten angeschlossen werden					
Die Rauchgas-, Abgos-Temperatur beträgt höchstens		° Celsius	° Celsius	° Celsius	° Celsius
Gemischte Belegung der Rauchkamine (= Einleitung von Abgasen) ist vorgesehen ja / nein				_____	_____

^{*)} Für Sonderbaustoffe ist der Nachweis über die vom Bayer. Staatsministerium des Innern erteilte bauaufsichtliche Zulassung durch Beigabe einer Bescheinigung der Herstellerfirma zu führen.

**) Eine Berechnung über den lichten Querschnitt ist beizufügen, wenn die Gesamtnennheizleistung der anzuschließenden Feuerstätte mehr als 40 000 kcal/h beträgt.

h) Angaben über Heizräume:

Heizraum	Feuerstätten für		
	feste Brennstoffe	flüssige Brennstoffe	gasförmige Brennstoffe
Grundfläche	m ²	m ²	m ²
lichte Höhe	m	m	m
Rauminhalt	cbm	cbm	cbm

i) Angaben über Gasfeuerungsanlagen:

Art des Gases (Stadt-, Fern-, Erd-, Flüssiggas)	:
Kesselsystem	:
Brennersystem	:
Nennheizleistung	: kcal/h
Sicherheitseinrichtungen:	:

Entnahme der Verbrennungsluft:

Ableitung der Abgase:

Beizufügen sind:

- 1) Die vom Herstellerwerk aufgestellte Bedienungsanweisung für die Anlage.
- 2) Nachweise darüber, daß der/die Gasbrenner und Gasfeuerungs-Automaten mit dem DIN-DVGW-Zeichen und einer Registernummer versehen ist / sind (DIN 4788).

k) Angaben über Ölfeuerungsanlagen:

Kesselsystem	:
Brennersystem	:
Heizflächenbelastung	:
Nennheizleistung	: kcal/h
Sicherheitseinrichtungen:	:

Ort: **Flammpunkt:** **Ölmenge:**

Ort und Art der Öllagerung:

Querschnitt der Zuluftöffnung (Kanal, Schacht): cm²; Querschnitt des Abluftschachtes: cm²

Beizufügen sind:

- 1) Die vom Herstellerwerk aufgestellte Bedienungsanweisung für die Anlage.
- 2) Eine Bescheinigung über die Baumusterprüfung des Ölbrenners nach DIN 4767.
- 3) Eine Bescheinigung eines Sachverständigen über die Eignung der Feuerstätte, wenn diese für eine gleichzeitige oder wechselweise Verbrennung von Heizöl und festen Brennstoffen eingerichtet ist. Die Eignung der Feuerstätte kann auch durch ein Baumusterkennzeichen nachgewiesen werden.

1) **Angaben über Lagerung fester Brennstoffe (Ort und Menge):**

m) **Angaben über gemeinsame Lagerung fester und flüssiger Brennstoffe in einem Raum:**

n) Angaben über Aufstellungsart und Leistung ortsfester Verbrennungsmotoren:

2. Zusätzliche Angaben für gewerbliche Anlagen, die einer gewerberechtlichen Genehmigung oder Erlaubnis nicht bedürfen:

a) Art der gewerblichen Tätigkeit:

[illegible]

b) Maschinen und Apparate:

[illegible]

c) **Art und Lagerung der zu verwendenden Rohstoffe:**

1 2 3 1039 104