


Baum ID	Botanischer Name	Deutscher Name	Höhe [m]	STU [m]	Baumbewertung
E01	Populus nigra 'italica'	Italienische Pyramiden-Pappel	29	2,27	wenig erhaltenswert
E02	Populus nigra 'italica'	Italienische Pyramiden-Pappel	28	3,16	wenig erhaltenswert
E03	Acer platanoides	Spitz-Ahorn	22	1,04	erhaltenswert
E04	Acer platanoides	Spitz-Ahorn	18	2,5	bedingt erhaltenswert
E05	Fraxinus excelsior	Gemeine Esche	18	2,05	erhaltenswert
E06	Aesculus hippocastanum	Gemeine Ross-Kastanie	18	1,47	erhaltenswert
E07	Acer platanoides	Spitz-Ahorn	12	0,44	bedingt erhaltenswert
E08	Carpinus betulus	Gemeine Hainbuche - Gemeine Weißbuche	15	1,54	erhaltenswert
E09	Carpinus betulus	Gemeine Hainbuche - Gemeine Weißbuche	17	1,54/0,57	erhaltenswert
E10	Carpinus betulus	Gemeine Hainbuche - Gemeine Weißbuche	21	0,93/0,95/1,08	bedingt erhaltenswert
E11	Acer platanoides	Spitz-Ahorn	10	0,54	erhaltenswert
E12	Acer platanoides	Spitz-Ahorn	14	1,79	erhaltenswert
E13	Acer platanoides	Spitz-Ahorn	13	1,13	erhaltenswert
E14	Acer campestre	Feld-Ahorn - Hecken-Ahorn - Massholder	13	1,26	erhaltenswert
E15	Tilia cordata	Kleinblättrige Linde - Winter-Linde	16	1,34	erhaltenswert
E16	Acer platanoides	Spitz-Ahorn	14	1,5	bedingt erhaltenswert
E17	Acer campestre	Feld-Ahorn - Hecken-Ahorn - Massholder	7	0,49	nicht erhaltenswert
E18	Acer campestre	Feld-Ahorn - Hecken-Ahorn - Massholder	10	0,53	nicht erhaltenswert
E19	Fraxinus sylvatica	Rot-Buche	16	1,57/0,99	wenig erhaltenswert
E20	Fraxinus sylvatica	Rot-Buche	14	1,87	erhaltenswert
E21	Acer campestre	Feld-Ahorn - Hecken-Ahorn - Massholder	12	0,85	bedingt erhaltenswert
E22	Acer campestre	Feld-Ahorn - Hecken-Ahorn - Massholder	9	0,74	bedingt erhaltenswert
E23	Acer campestre	Feld-Ahorn - Hecken-Ahorn - Massholder	9	0,75	wenig erhaltenswert
E24	Carpinus betulus	Gemeine Hainbuche - Gemeine Weißbuche	14	1,39	sehr erhaltenswert
E25	Acer campestre	Feld-Ahorn - Hecken-Ahorn - Massholder	9	0,59	wenig erhaltenswert
E26	Acer campestre	Feld-Ahorn - Hecken-Ahorn - Massholder	12	0,92	erhaltenswert
E27	Acer campestre	Feld-Ahorn - Hecken-Ahorn - Massholder	10	0,70,54	erhaltenswert
E28	Fraxinus sylvatica	Haenge-Buche	6	0,77	erhaltenswert
E29	Fraxinus excelsior	Gemeine Esche	25	1,28/1,1/1,31/1,04/0,91/0,31	bedingt erhaltenswert
E30	Carpinus betulus	Gemeine Hainbuche - Gemeine Weißbuche	9	0,36	

E31	Fraxinus excelsior	Gemeine Esche	23	1,45	erhaltenswert
E32	Fraxinus excelsior	Gemeine Esche	23	1,26	erhaltenswert
E33	Acer platanoides	Spitz-Ahorn	16	1,4/0,9	bedingt erhaltenswert
E34	Thuja occidentalis	Lebensbaum	11	0,93	nicht erhaltenswert
E35	Pinus wallichiana	Traenen-Kiefer	20	1,29	erhaltenswert
E36	Acer platanoides	Spitz-Ahorn	14	0,68	bedingt erhaltenswert
E37	Acer platanoides	Spitz-Ahorn	13	0,92	bedingt erhaltenswert
E38	Acer platanoides	Spitz-Ahorn	12	0,92	bedingt erhaltenswert
E39	Ulmus minor	Feld-Ruester - Feld-Ulme	17	1,12	erhaltenswert
E40	Ulmus minor	Feld-Ruester - Feld-Ulme	19	1,98/1,04/0,71	nicht erhaltenswert
E41	Thuja occidentalis	Lebensbaum	12	1,01	nicht erhaltenswert
E42	Fagus sylvatica	Rot-Buche	26	2,76/2,13	bedingt erhaltenswert
E43	Picea abies	Rotfichte	17	1,1	nicht erhaltenswert
E44	Carpinus betulus	Gemeine Hainbuche - Gemeine Weißbuche	15	0,79	
E45	Carpinus betulus	Gemeine Hainbuche - Gemeine Weißbuche	10	0,8	
E46	Pseudotsuga menziesii var. caesia	Douglasfichte	22	1,05	bedingt erhaltenswert
E47	Carpinus betulus	Gemeine Hainbuche - Gemeine Weißbuche	15	0,77	
E48	Carpinus betulus	Gemeine Hainbuche - Gemeine Weißbuche	15	1,15	
E49	Tilia cordata	Kleinblättrige Linde - Winter-Linde	14	1,04	
E50	Carpinus betulus	Gemeine Hainbuche - Gemeine Weißbuche	13	1,2	
E51	Carpinus betulus	Gemeine Hainbuche - Gemeine Weißbuche	14	0,71	
E52	Carpinus betulus	Gemeine Hainbuche - Gemeine Weißbuche	9	0,51	
E53	Fagus sylvatica	Rot-Buche	20	1,19	bedingt erhaltenswert
E54	Pinus nigra ssp. nigra	Oesterreichische Schwarzkiefer	18	1,3	bedingt erhaltenswert
E55	Pinus nigra ssp. nigra	Oesterreichische Schwarzkiefer	22	1,73	sehr erhaltenswert
E56	Pinus nigra ssp. nigra	Oesterreichische Schwarzkiefer	18	1,84	bedingt erhaltenswert
E57	Acer platanoides	Spitz-Ahorn	8	0,43	bedingt erhaltenswert
E58	Acer pseudoplatanus	Berg-Ahorn - Weiss-Ahorn	25	1,97	erhaltenswert
E59	Fraxinus excelsior	Gemeine Esche	9	0,51	bedingt erhaltenswert
E60	Picea pungens 'Glaucia columnaris'	Stech-Fichte 'Glaucia Columnaris'	11	0,96	nicht erhaltenswert
E61	Fraxinus excelsior	Gemeine Esche	15	1,7	nicht erhaltenswert

E62	Fraxinus excelsior	Gemeine Esche	18	1,85	nicht erhaltenswert
E63	Fagus sylvatica	Rot-Buche	19	1,52	
E64	Carpinus betulus	Gemeine Hainbuche - Gemeine Weißbuche	11	0,84	
E65	Carpinus betulus	Gemeine Hainbuche - Gemeine Weißbuche	8	0,84	
E66	Carpinus betulus	Gemeine Hainbuche - Gemeine Weißbuche	15	0,7	
E67	Carpinus betulus	Gemeine Hainbuche - Gemeine Weißbuche	15	1	
E68	Carpinus betulus	Gemeine Hainbuche - Gemeine Weißbuche	14	0,72	
E69	Carpinus betulus	Gemeine Hainbuche - Gemeine Weißbuche	15	1,01	
E70	Carpinus betulus	Gemeine Hainbuche - Gemeine Weißbuche	14	1,08	
E71	Acer campestre	Feld-Ahorn - Hecken-Ahorn - Massholder	17	1,22	
E72	Carpinus betulus	Gemeine Hainbuche - Gemeine Weißbuche	16	0,92	
E73	Acer campestre	Feld-Ahorn - Hecken-Ahorn - Massholder	9	0,72	
E74	Carpinus betulus	Gemeine Hainbuche - Gemeine Weißbuche	15	0,96	
E75	Acer campestre	Feld-Ahorn - Hecken-Ahorn - Massholder	10	1,29	
E76	Acer campestre	Feld-Ahorn - Hecken-Ahorn - Massholder	12	0,85	
E77	Carpinus betulus	Gemeine Hainbuche - Gemeine Weißbuche	11	1,08	
E78	Fagus sylvatica	Rot-Buche	10	0,88	
E79	Acer platanoides	Spitz-Ahorn	11	0,96	
E80	Carpinus betulus	Gemeine Hainbuche - Gemeine Weißbuche	12	0,97	
E81	Fraxinus excelsior	Gemeine Esche	20	1,81	
E82	Acer platanoides	Spitz-Ahorn	13	0,98	
E83	Acer campestre	Feld-Ahorn - Hecken-Ahorn - Massholder	8	0,59	
E84	Populus nigra 'italica'	Italienische Pyramiden-Pappel	28	2,82	
E85	Prunus domestica	Pflaume	10	0,62	nicht erhaltenswert
E86	Acer platanoides	Spitz-Ahorn	10	0,55	wenig erhaltenswert
E87	Acer platanoides	Spitz-Ahorn	9	0,6	erhaltenswert
E88	Carpinus betulus	Gemeine Hainbuche - Gemeine Weißbuche	10	0,57	erhaltenswert
E89	Picea abies	Rotfichte	18	1,67	bedingt erhaltenswert
E90	Acer platanoides	Spitz-Ahorn	14	0,69	erhaltenswert
E91	Acer platanoides	Spitz-Ahorn	13	0,71	nicht erhaltenswert
E92	Acer campestre	Feld-Ahorn - Hecken-Ahorn - Massholder	11	0,52/0,48	nicht erhaltenswert

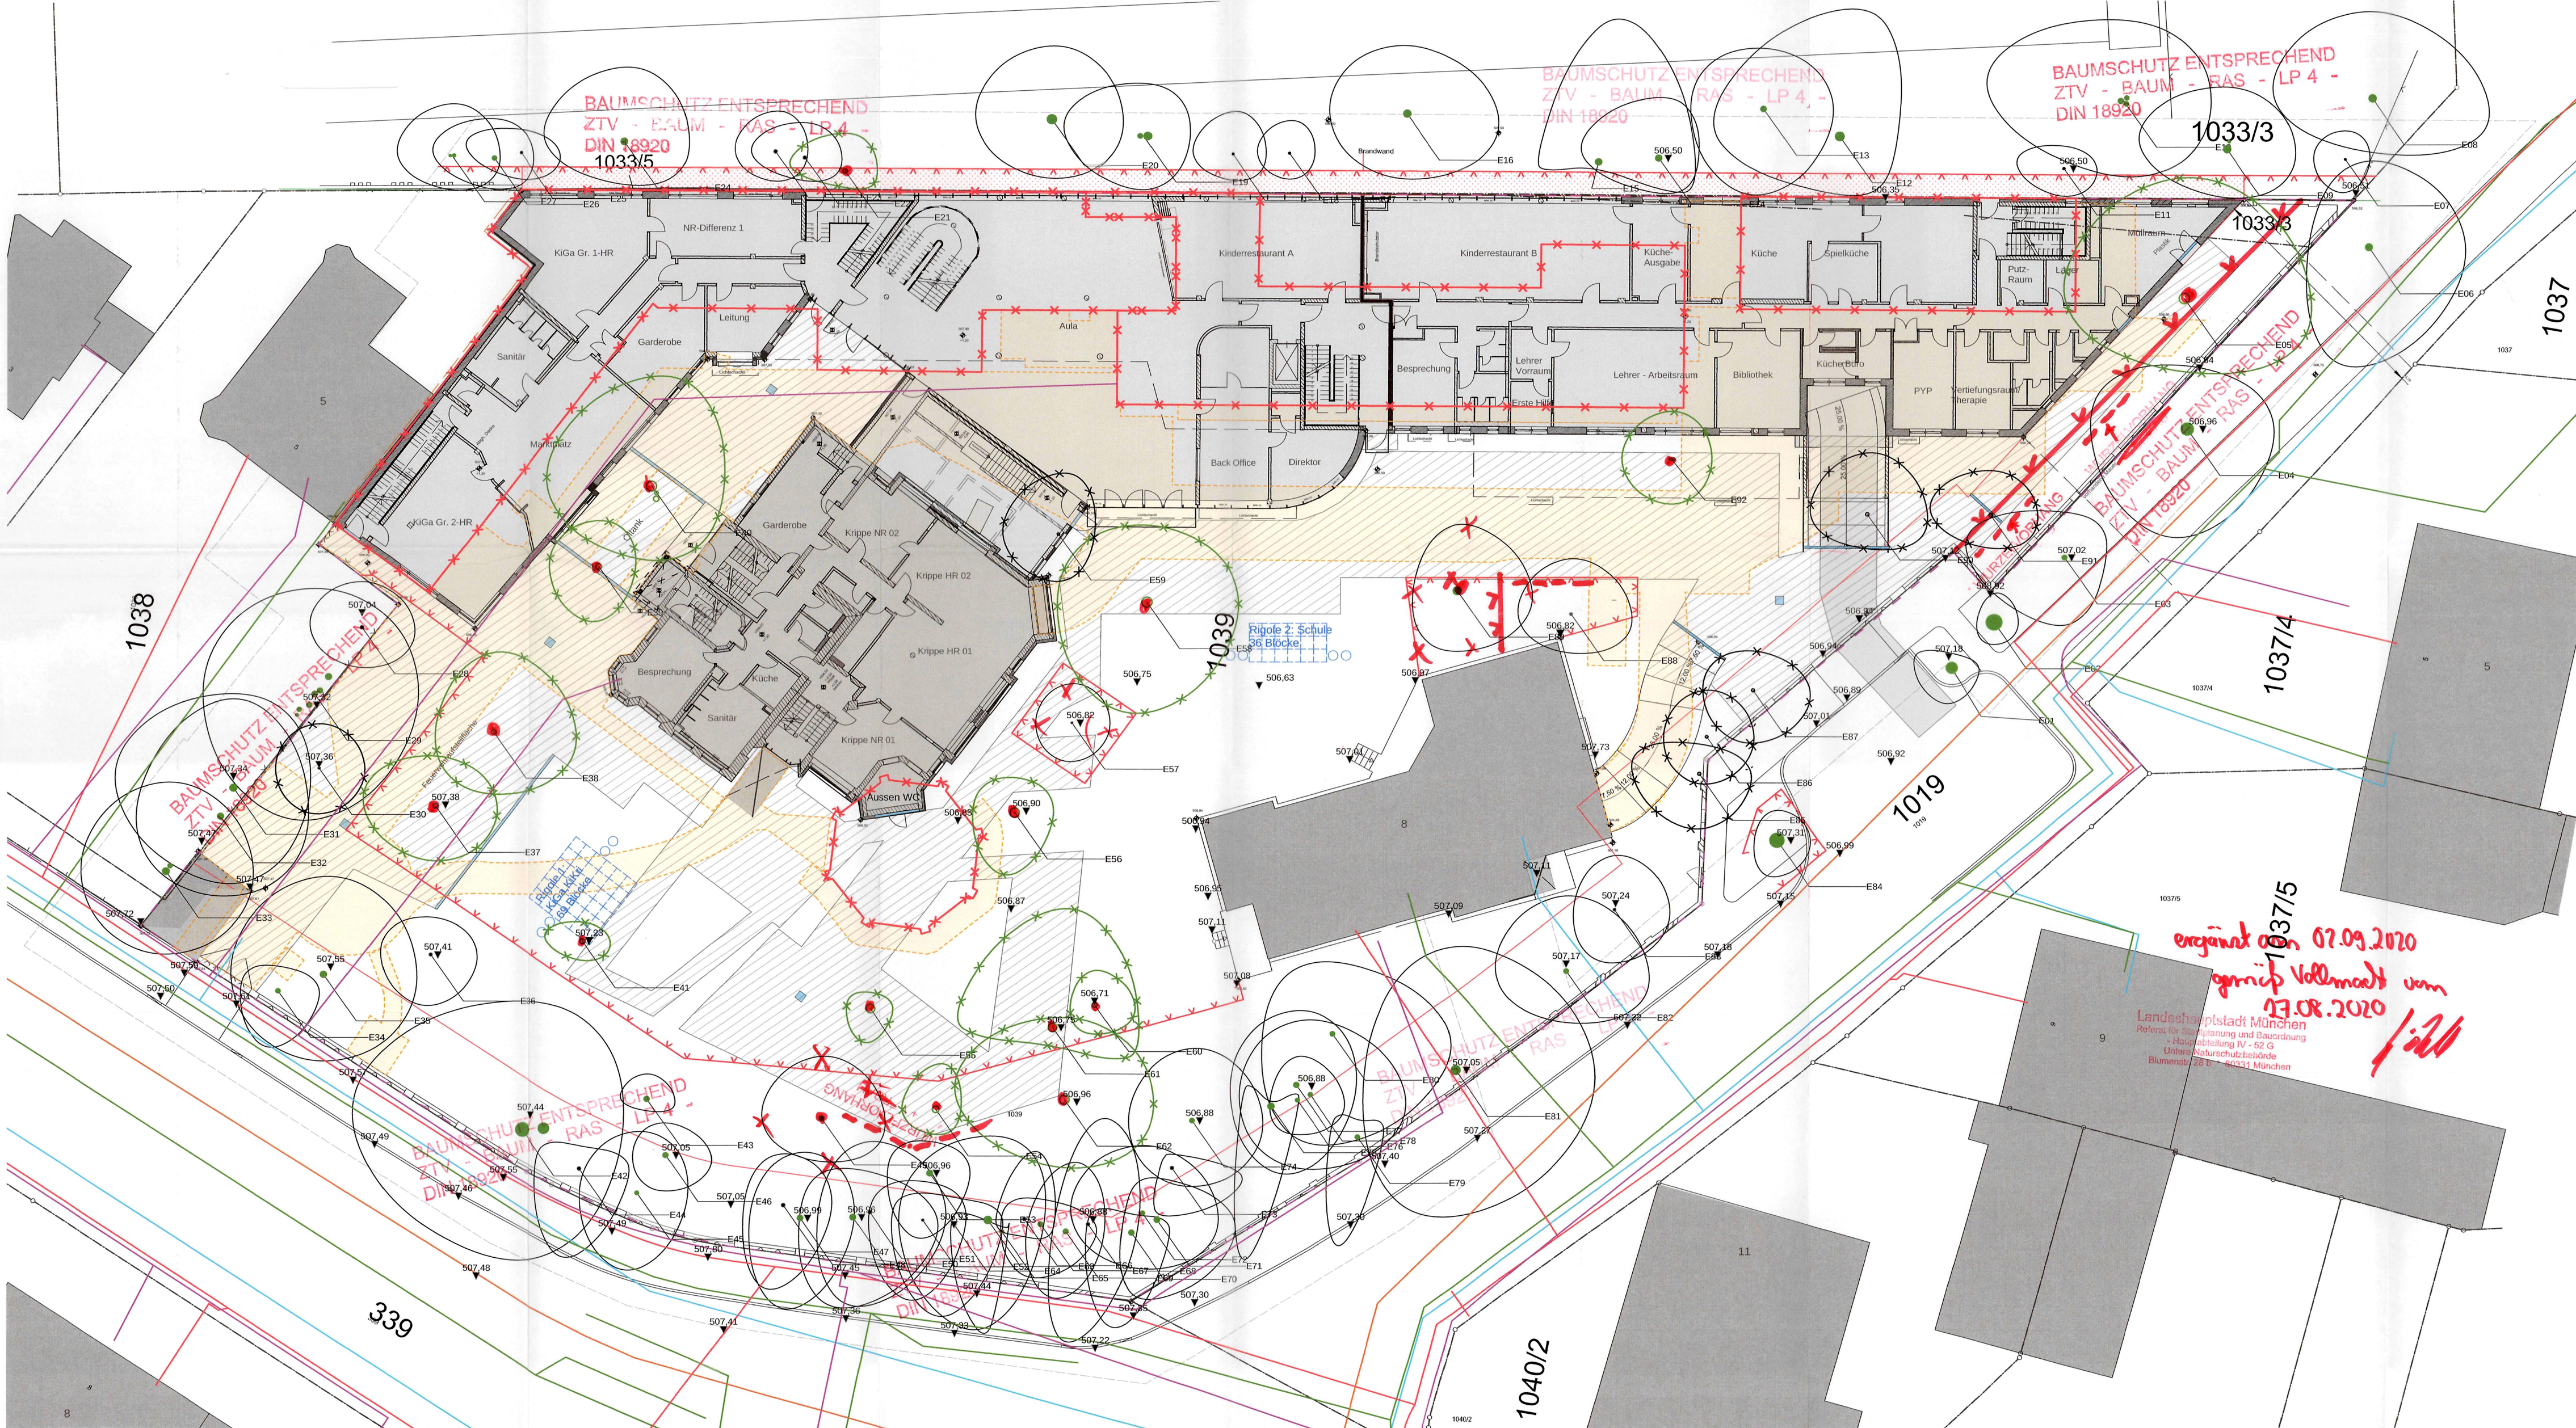

LV - Anlage 5

LEGENDE

- Bearbeitungsgrenze
- 5 m Grenze
- Flurgrenzen
- Baumschutzzaun
- Gebäude Bestand
- Gebäude Bestand Abbruch
- Gebäude Bestand Umbau/weiterer überbaute befestigte Fläche
- Geplanter Neubau/überbaute befestigte Fläche

FLÄCHEN

- veriegte Belagsflächen Bestand
- veriegte Belagsflächen Planung

GEHOLZE BESTAND

- Vorhandender Baum / Strauch geschützt nach Baumschutzverordnung Bestand bleibt erhalten und wird während der Bauzeit geschützt > 80 cm Stammumfang, bei Mehrstamm >40cm
- Vorhandender Baum / Strauch nicht geschützt nach Baumschutzverordnung < 80 cm Stammumfang, bei Mehrstamm >40cm
- Bestandsbaum geschützt nach Baumschutzverordnung zur Fällung beantragt > 80 cm Stammumfang, bei Mehrstamm >40cm
- Bestandsbaum nicht geschützt nach Baumschutzverordnung zur Fällung beantragt < 80 cm Stammumfang, bei Mehrstamm >40cm

HÖHEN BESTAND

- Höhen Bestand

SPARTEN

- Aberwasser Bestand
- Frischwasser Bestand
- Gas Bestand Hochdruck
- Gas Bestand Niederdruck
- Strom Bestand
- Telekom Bestand

AUSSTATTUNG

- Rinnen
- Straßeneinbauten



LAGEPLAN 1:1000

NACHBARN	Name, Vorname, Wohnort	Unterschrift
Flurnr.		
339	Landeshauptstadt München, Roßmarkt 3, 80331 München	
1008/1	Karin Blank Feldmochinger Str. 5, 80992 München	
1019	Landeshauptstadt München, Roßmarkt 3, 80331 München	
1031	Landeshauptstadt München, Roßmarkt 3, 80331 München	
1038	Karin Blank Feldmochinger Str. 5, 80992 München	

ANTRAGSTELLER

IBSM gGmbH - International Bilingual School Munich gGmbH und IKC GmbH - International Kids Campus GmbH
JE VERTR. D. GF RAINER ECKERL
FÜRSTENRIEDERSTR. 267
81377 MÜNCHEN

ENTWURFSVERFASSER LANDSCHAFTSARCHITEKTUR

CLEMENS FAUTH LANDSCHAFTSARCHITEKTEN
Brudnerstr. 18
81371 München
TEL +49 (0) 89 540566-0
FAX +49 (0) 540566-10
MAIL info@fauth.de



BAUANTRAG Baumbestandsplan

PLANNUMMER	FEL_GRU_4_BB*	2. Ausfertigung
MAßSTAB/DATUM	1:200	01.07.2020
ORT DES VORHABENS	Feldmochinger Straße 7 80992 München	
FLURNUMMER	1039, 1033/3, 1033/5	GEMARKUNG
ART DES VORHABENS	Neubau und Umbau für bilinguale gebundene Ganztags-Grundschule IBSM und bilinguale Kindertageseinrichtung Vorschule IKC	



BAUMBESTANDSPLAN

Vorliegender Plan ist geprüft, die notwendigen Auflagen sind rot eingetragen. Die rechtsrechtlichen Bestimmungen über Grenzabstände nach dem bürgerlichen Recht sind einzuhalten. Auflagen siehe Begleitschreiben.

Am 02.09.20
Landeshauptstadt München
Planungsreferat
Untere Naturschutzbehörde
I.A.

Genehmigt
gemäß Bescheid vom 08. Feb. 2021

Die roten Eintragungen der Behörde im Plan können nur durch Sie geändert werden. Sie sind ebenso in der dreifachen Genehmigungsskizze für den Bauantrag (s. unten) übermitteln zu lassen.

Landeshauptstadt München - Referat für Stadtplanung und Bauordnung
Planungsabteilung IV - Lokalbaukommission

ergänzt am 07.09.2020
gemäß Vollmacht vom 07.08.2020
1.2.20

Landeshauptstadt München
Referat für Stadtplanung und Bauordnung
Planungsabteilung IV - Lokalbaukommission
Bismarckstr. 26 - 80331 München