

Legende / Symbole, Linienarten

20025		Laterne	STROM_LATERNE
39010		Kabelverteiler	STROM_KV
500662		Hydrant unterirdisch	WASSER_HYDR_UNTERFL
500663		Wasserschieber	WASSER_SCHIEBER
500683		Wasserhausanschlußschieber	WASSER_HAS
600663		Gasstreckenschieber	GAS_SCHIEBER
600683		Gashausanschlußschieber	GAS_HAS
700001		Regenfallrohr	KANALHALTUNG_RW_RR
800000		Öffentliches Gebäude	GEBAEUDE_OFFENTL
805000		Strassenrand	STRASSENRAND
806000		Wegrand	WEGRAND
807000		Rinne	RINNE
809664		Kanaldeckel	KANAL_ABDECKUNG
810000		Bruecken	BRUECKEN
811670		Grenzbolzen	GRENZPUNKT_B
812000		Flächenbegrenzung	FLAECHENBEGRENZUNG
813000		Zaun	ZAEUNE
814000		Mauer unten	MAUERN_UNTEN
816000		Einlauf in Linie	KANAL_EINL
816652		Einlauf rechteckig seidl.	KANAL_EINL_RECHT
816682		Einlauf quadratisch seidl.	KANAL_EINL_QUAD
817000		Geländepunkt	TOPO
817618		Fahnenmast	FAHNENMAST
817620		Schranke	SCHRANKE
817621		Absperrpoller	ABSPERRPOLLER
817650		Lichtsignalanlage	VERKEHR_AMPPEL
817651		Mülleimer	MUELLEIMER
817652		Sitzbank	SITZBANK
817655		Hecke	HECKE
817656		Laubbaum	TOPO_LAUBBAUM
817658		Verkehrsschild	VERKEHRSSCHILD
817659		Hinweisschild	HINWEISSCHILD
817681		Schacht allgemein eckig	KANAL_ABDECKUNG
817692		Denkmal	DENKMAL
824000		Mauer oben	MAUERN_OBEN
825000		Böschung oben	BOESCHUNGEN_OBEN
829000		Strassenachse	STRASSENACHSE
834000		Lichtschacht	GEBAEUDE_LUCHTSCHACHT
837000		Geländer	GELAENDER
846000		Treppe	TREPPE
847000		Einfahrt	EINFAHRT
848000		Eingang	EINGANG
853000		Bordstein	BORDSTEIN_ALLG
863000		Bordstein Hochbord	BORDSTEIN_HOCH
873000		Bordstein Rundbord	BORDSTEIN_RUND
883000		Bordstein Tiefbord	BORDSTEIN_TIEF
996996		temporärer Aufnahmepunkt	VERMESSUNG_TAP

Dunkelblau: Oberflächenwasserkanal
Braun: Schmutzwasserkanal
Rot: Verbindungssammler oder Druckleitung (Abwasser)
Türkis: Straßen- und Außengebietsentwässerung
Lila: Mischwasserkanal
Blau: Hauptwasserleitung (Stichleitung)
Grau/Blau: Hauptwasserleitung (Ringleitung)
Grün: Wasserleitungshausanschluss


25251 BA Lauterecken

Bestandsplan


Maßstab: 1 : 500

Zeichnung Nr.: 25251-001

	Datum	Name
Vermessung	11.08.2025	Look
gezeichnet	18.08.2025	Look

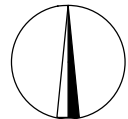

R=32398090.740
H=5500810.223
D=0.0000 gon

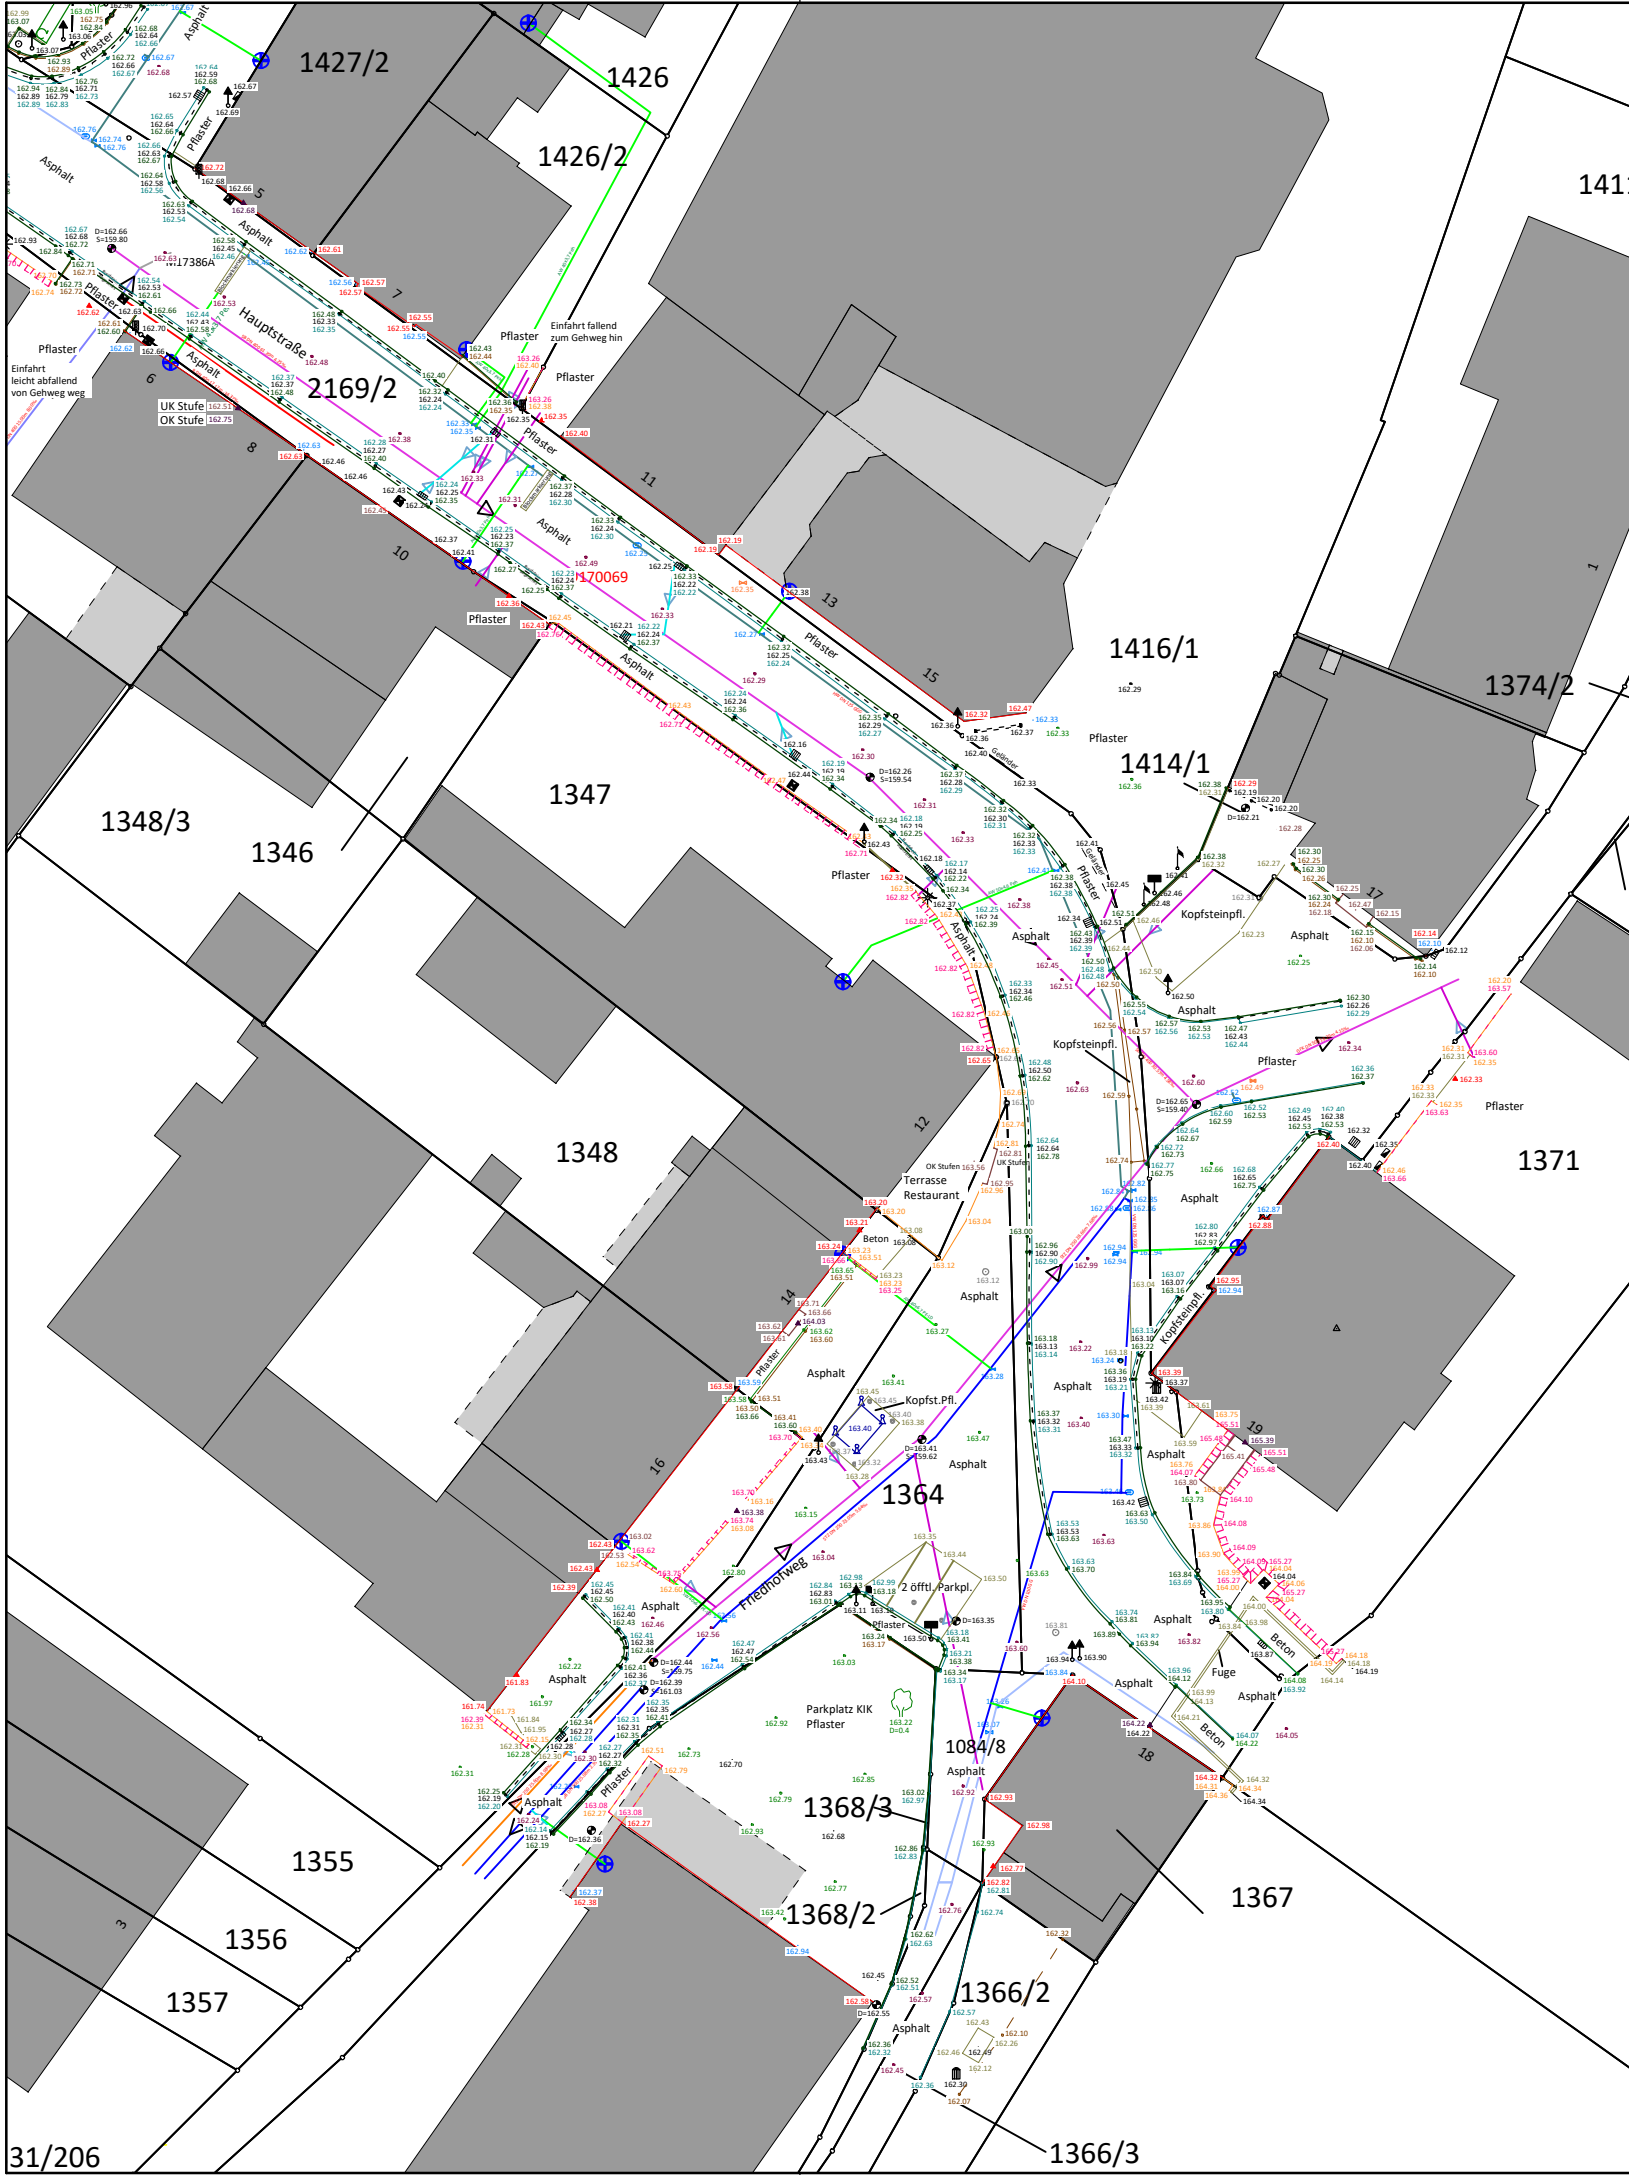

Legende / Symbole, Linienarten

20025		Laterne	STROM_LATERNE
39010		Kabelverteiler	STROM_KV
500662		Hydrant unterirdisch	WASSER_HYDR_UNTERFL
500663		Wasserschieber	WASSER_SCHIEBER
500683		Wasserhausanschlußschieber	WASSER_HAS
600663		Gasstreckenschieber	GAS_SCHIEBER
600683		Gasanschlussschieber	GAS_HAS
700001		Regenfallrohr	KANALHALTUNG_RW_RR
800000		Öffentliches Gebäude	GEBAEUDE_OFFENTL
805000		Strassenrand	STRASSENRAND
806000		Wegrand	WEGRAND
807000		Rinne	RINNE
809664		Kanaldeckel	KANAL_ABDECKUNG
810000		Bruecken	BRUECKEN
811670		Grenzbolzen	GRENZPUNKT_B
812000		Flächenbegrenzung	FLAECHENBEGRENZUNG
813000		Zaun	ZAUNE
814000		Mauer unten	MAUERN_UNTEN
816000		Einlauf in Linie	KANAL_EINL
816652		Einlauf rechteckig seittl.	KANAL_EINL_RECHT
816682		Einlauf quadratisch seittl.	KANAL_EINL_QUAD
817000		Geländepunkt	TOPO
817618		Fahnenmast	FAHNENMAST
817620		Schranke	SCHRANKE
817621		Absperrpoller	ABSPERRPOLLER
817650		Lichtsignalanlage	VERKEHR_AMP
817651		Mülleimer	MUELLEIMER
817652		Sitzbank	SITZBANK
817655		Hecke	HECKE
817656		Laubbaum	TOPO_LAUBBAUM
817658		Verkehrsschild	VERKEHRSSCHILD
817659		Hinweisschild	HINWEISSCHILD
817681		Schacht allgemein eckig	KANAL_ABDECKUNG
817692		Denkmal	DENKMAL
824000		Mauer oben	MAUERN_OBEN
825000		Böschung oben	BOESCHUNGEN_OBEN
829000		Strassenachse	STRASSENACHSE
834000		Lichtschacht	GEBAEUDE_LICHTSCHACHT
837000		Geländer	GELAENDER
846000		Treppe	TREPPE
847000		Einfahrt	EINFAHRT
848000		Eingang	EINGANG
853000		Bordstein	BORDSTEIN_ALLG
863000		Bordstein Hochbord	BORDSTEIN_HOCH
873000		Bordstein Rundbord	BORDSTEIN_RUND
883000		Bordstein Tiefbord	BORDSTEIN_TIEF
996996		temporärer Aufnahmepunkt	VERMESSUNG_TAP

Dunkelblau: Oberflächenwasserkanal
Braun: Schmutzwasserkanal
Rot: Verbindungssammler oder Druckleitung (Abwasser)
Türkis: Strafen- und Außengebietsentwässerung
Lila: Mischwasserkanal
Blau: Hauptwasserleitung (Stichleitung)
Grau/Blau: Hauptwasserleitung (Ringleitung)
Grün: Wasserleitungshausanschluss

25251 BA Lauterecken

Bestandsplan		
Maßstab: 1 : 500		
Zeichnung Nr.: 25251-002		
	Datum	Name
Vermessung	11.08.2025	Look
gezeichnet	18.08.2025	Look