
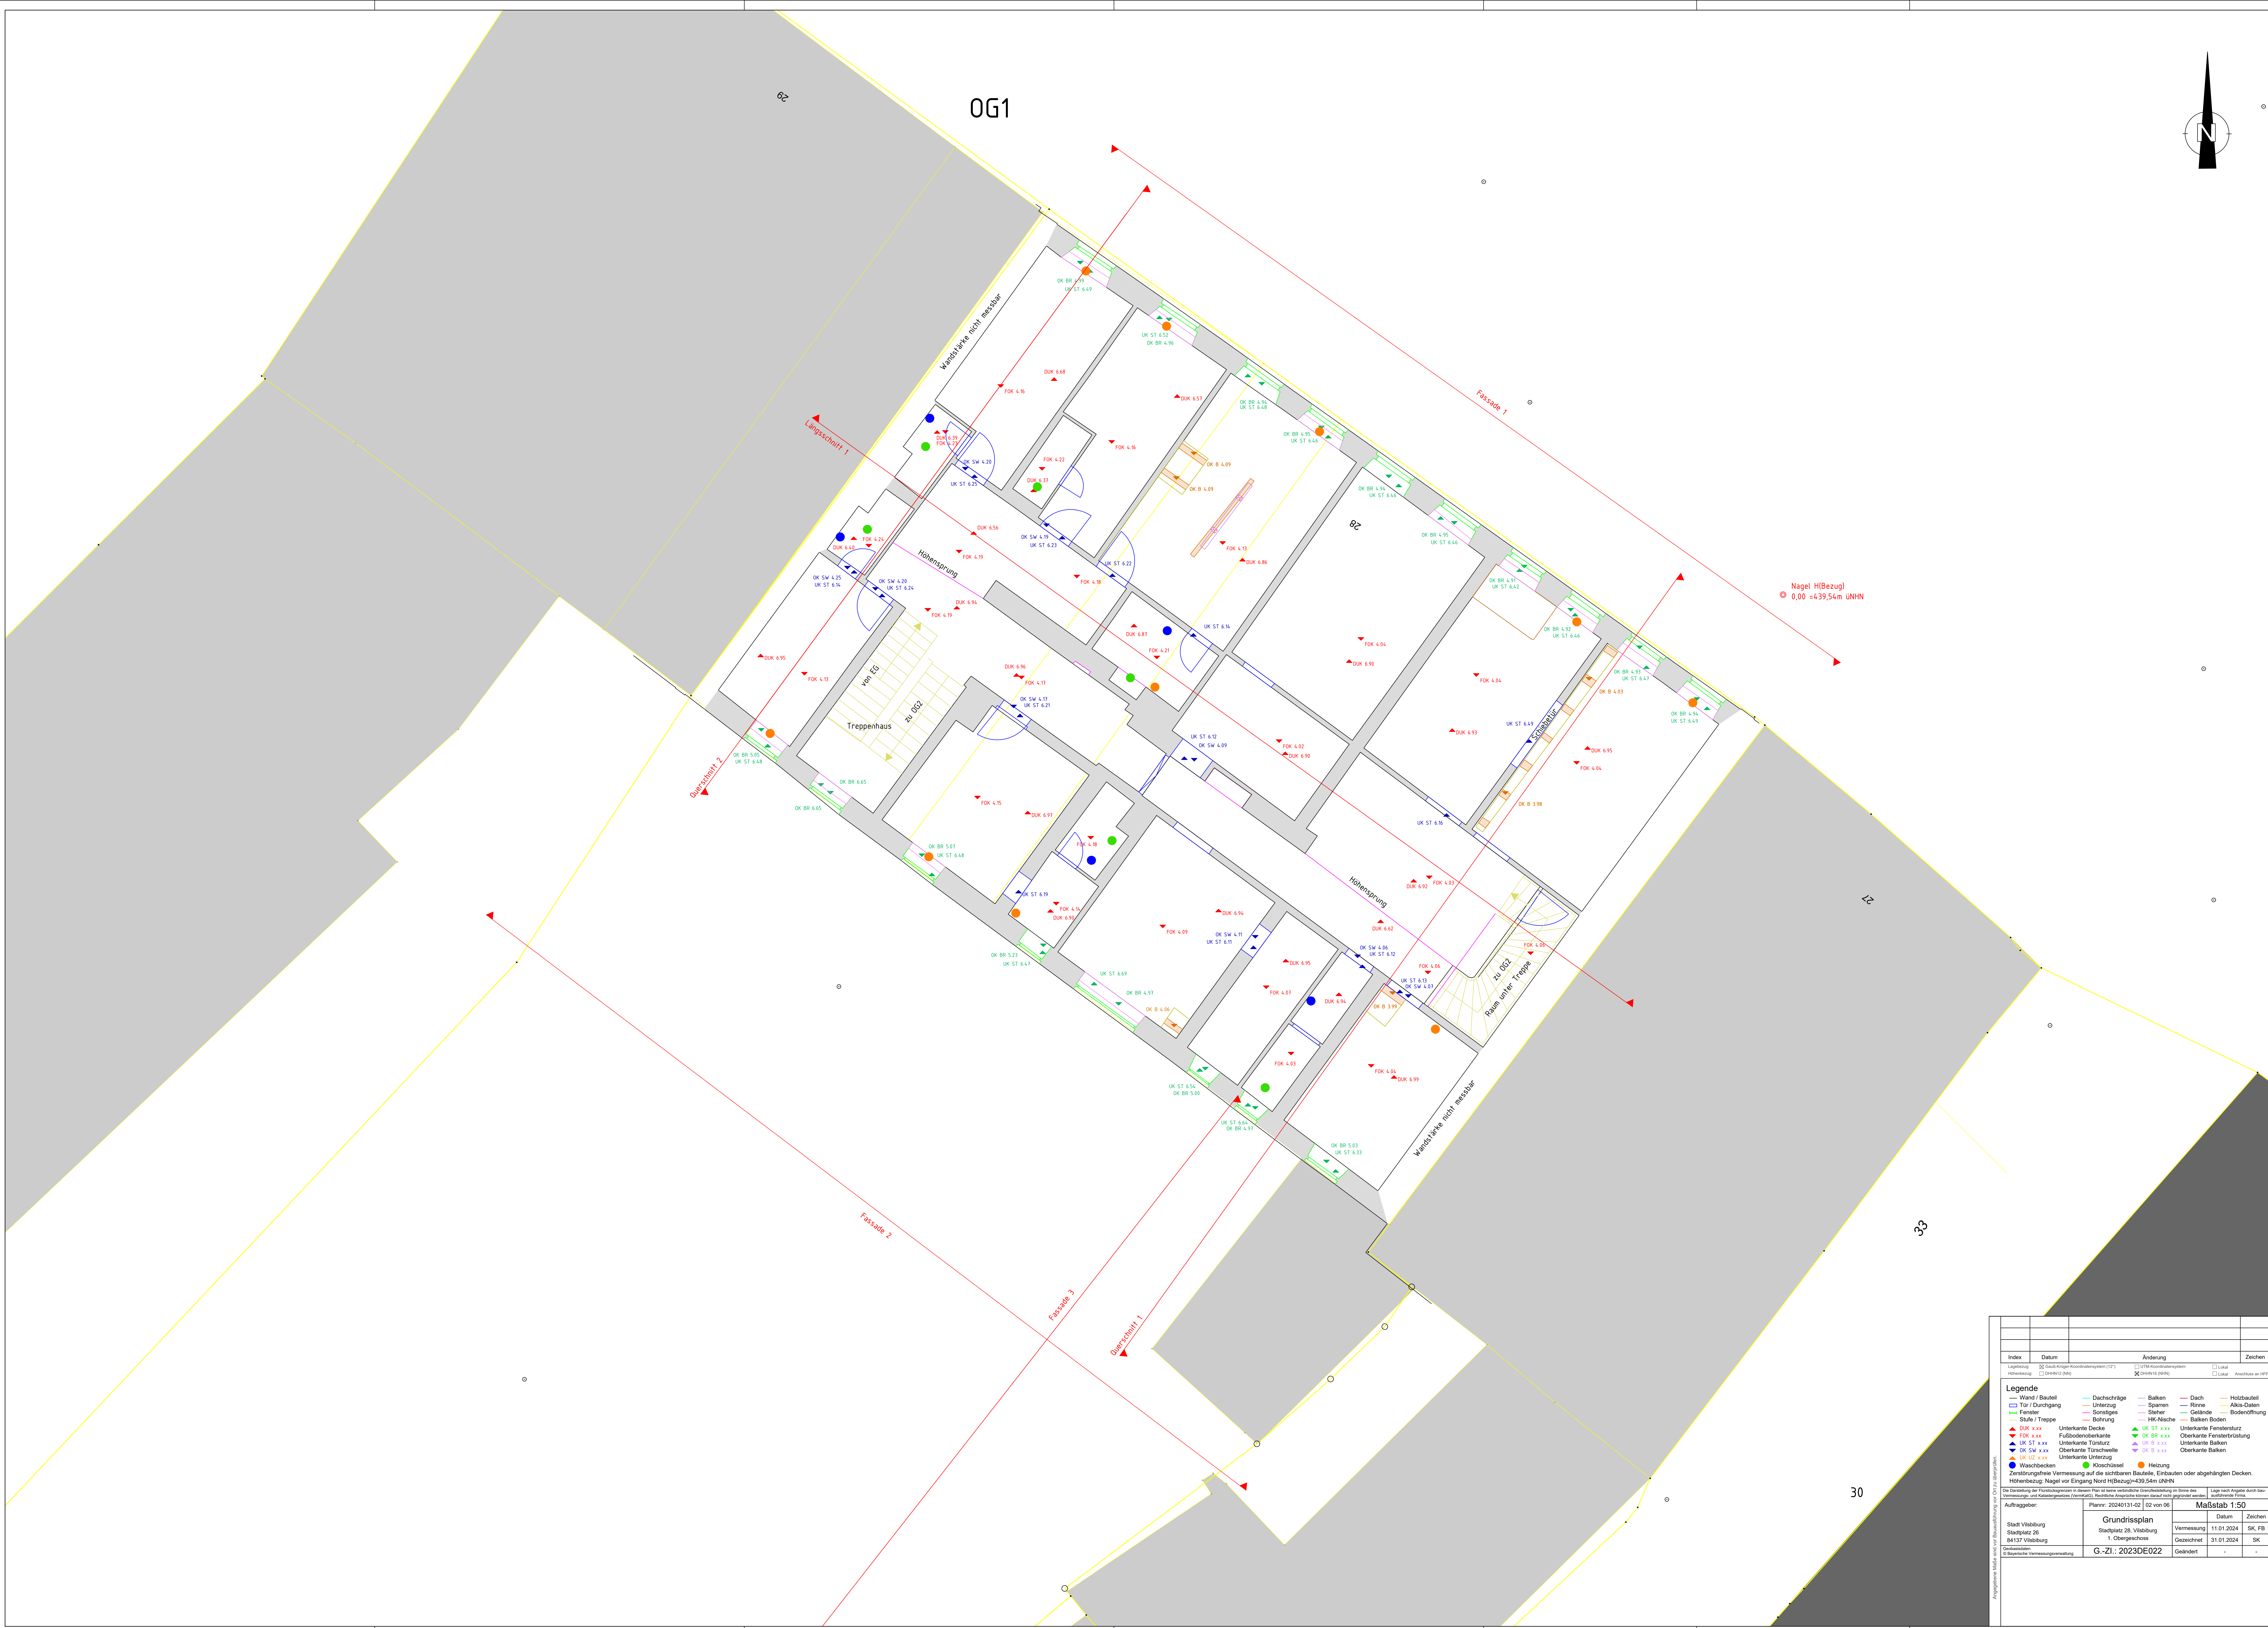


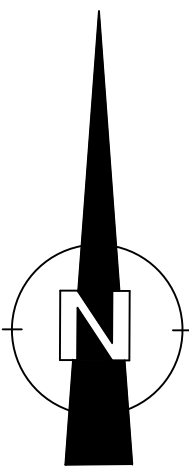

Index	Datum	Änderung	Zeichen
Legende			
Wand / Bauteil			
Tür / Durchgang			
Fenster			
Stufe / Treppe			
DKK xxx			
UK ST xxx			
OK SW xxx			
UK UZ xxx			
Wand / Bauteil			
Tür / Durchgang			
Fenster			
Stufe / Treppe			
DKK xxx			
UK ST xxx			
OK SW xxx			
UK UZ xxx			

Die Darstellung der Planbegrenzen in diesem Plan ist eine verbindliche Darstellung in Sinne des Vermessungs- und Katastergesetzes (VermKat). Rechtliche Ansprüche können daraus nicht geltend gemacht werden.

Maßstab 1:50

Grundrissplan

Stadt Vilsbiburg

Stadtplatz 26

84137 Vilsbiburg

1. Obergeschoss

G-ZL: 2023DE022

Datum

11.01.2024

Gezeichnet

31.01.2024

SK

FB

SK