


LEGENDE

- Bestand
- Rückbau
- Ersatz

e		
d		
c		
b		
a	Plan basiert auf der Vermessung von Intermetric.	26.05.2026 Mo

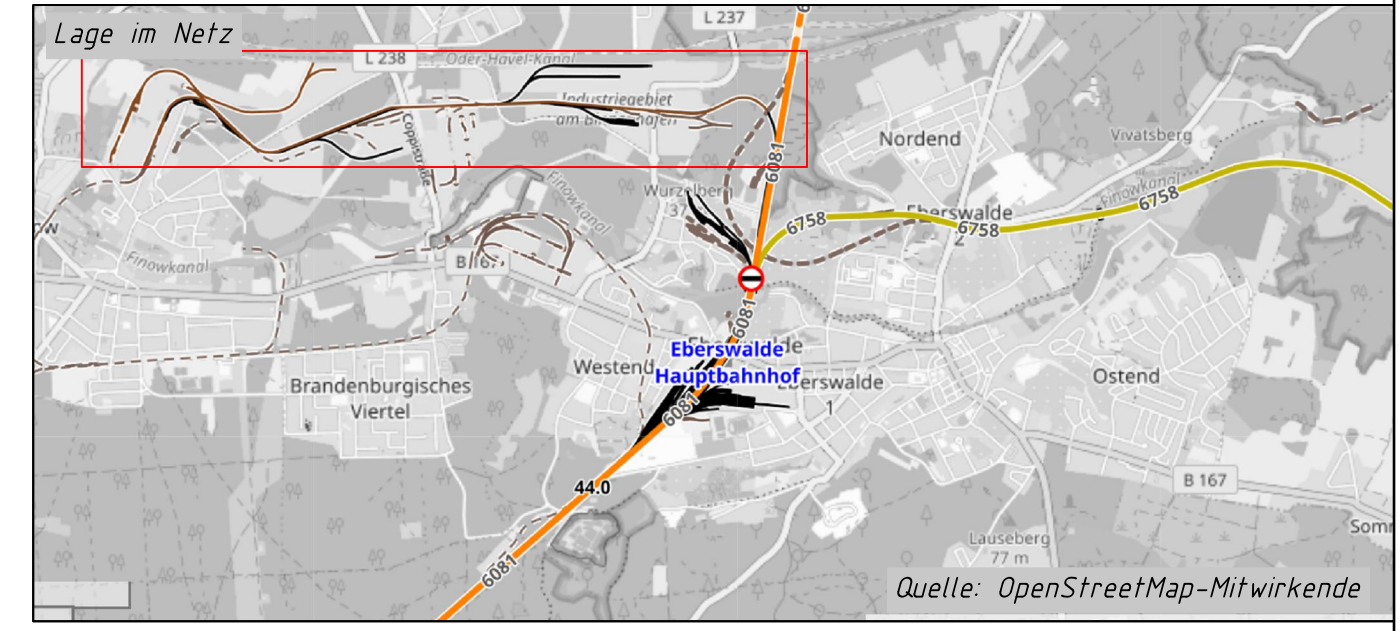

Planverfasser:	 AnschlussBahnProfis <small>Wir optimieren maximal.</small> Ingenieurbüro GmbH Rundfunkplatz 2 80335 München	<i>Bestandsplan</i>		
			Datum	Name
(Unterschrift)		bearbeitet	05/2026	Rodler
		gezeichnet	05/2026	Mo
		geprüft	05/2026	Rodler
		Ausgabe vom	28.05.2026	

Auftraggeber:	Projekt Nr.:	P1929
	Plan Nr.:	3002 I: 0
	Ursprung:	Gleisvermessung von Intermetric
	Maßstab:	1:500
(Unterschrift)	Betreibergesellschaft Nordbahn GmbH Angermünder Str. 77 16227 Eberswalde	

Lageplan
Ersatzmaßnahmen Nordbahn 2026
Umbauabschnitt 1: km 1,660 bis km 3,424
Teil 2

Daten des Gleisanschlusses		*	Daten des/r beplanten Grundstücke/s	
Strecke	*	Kilometer	*	
Gleis 234	*	0,643	*	