


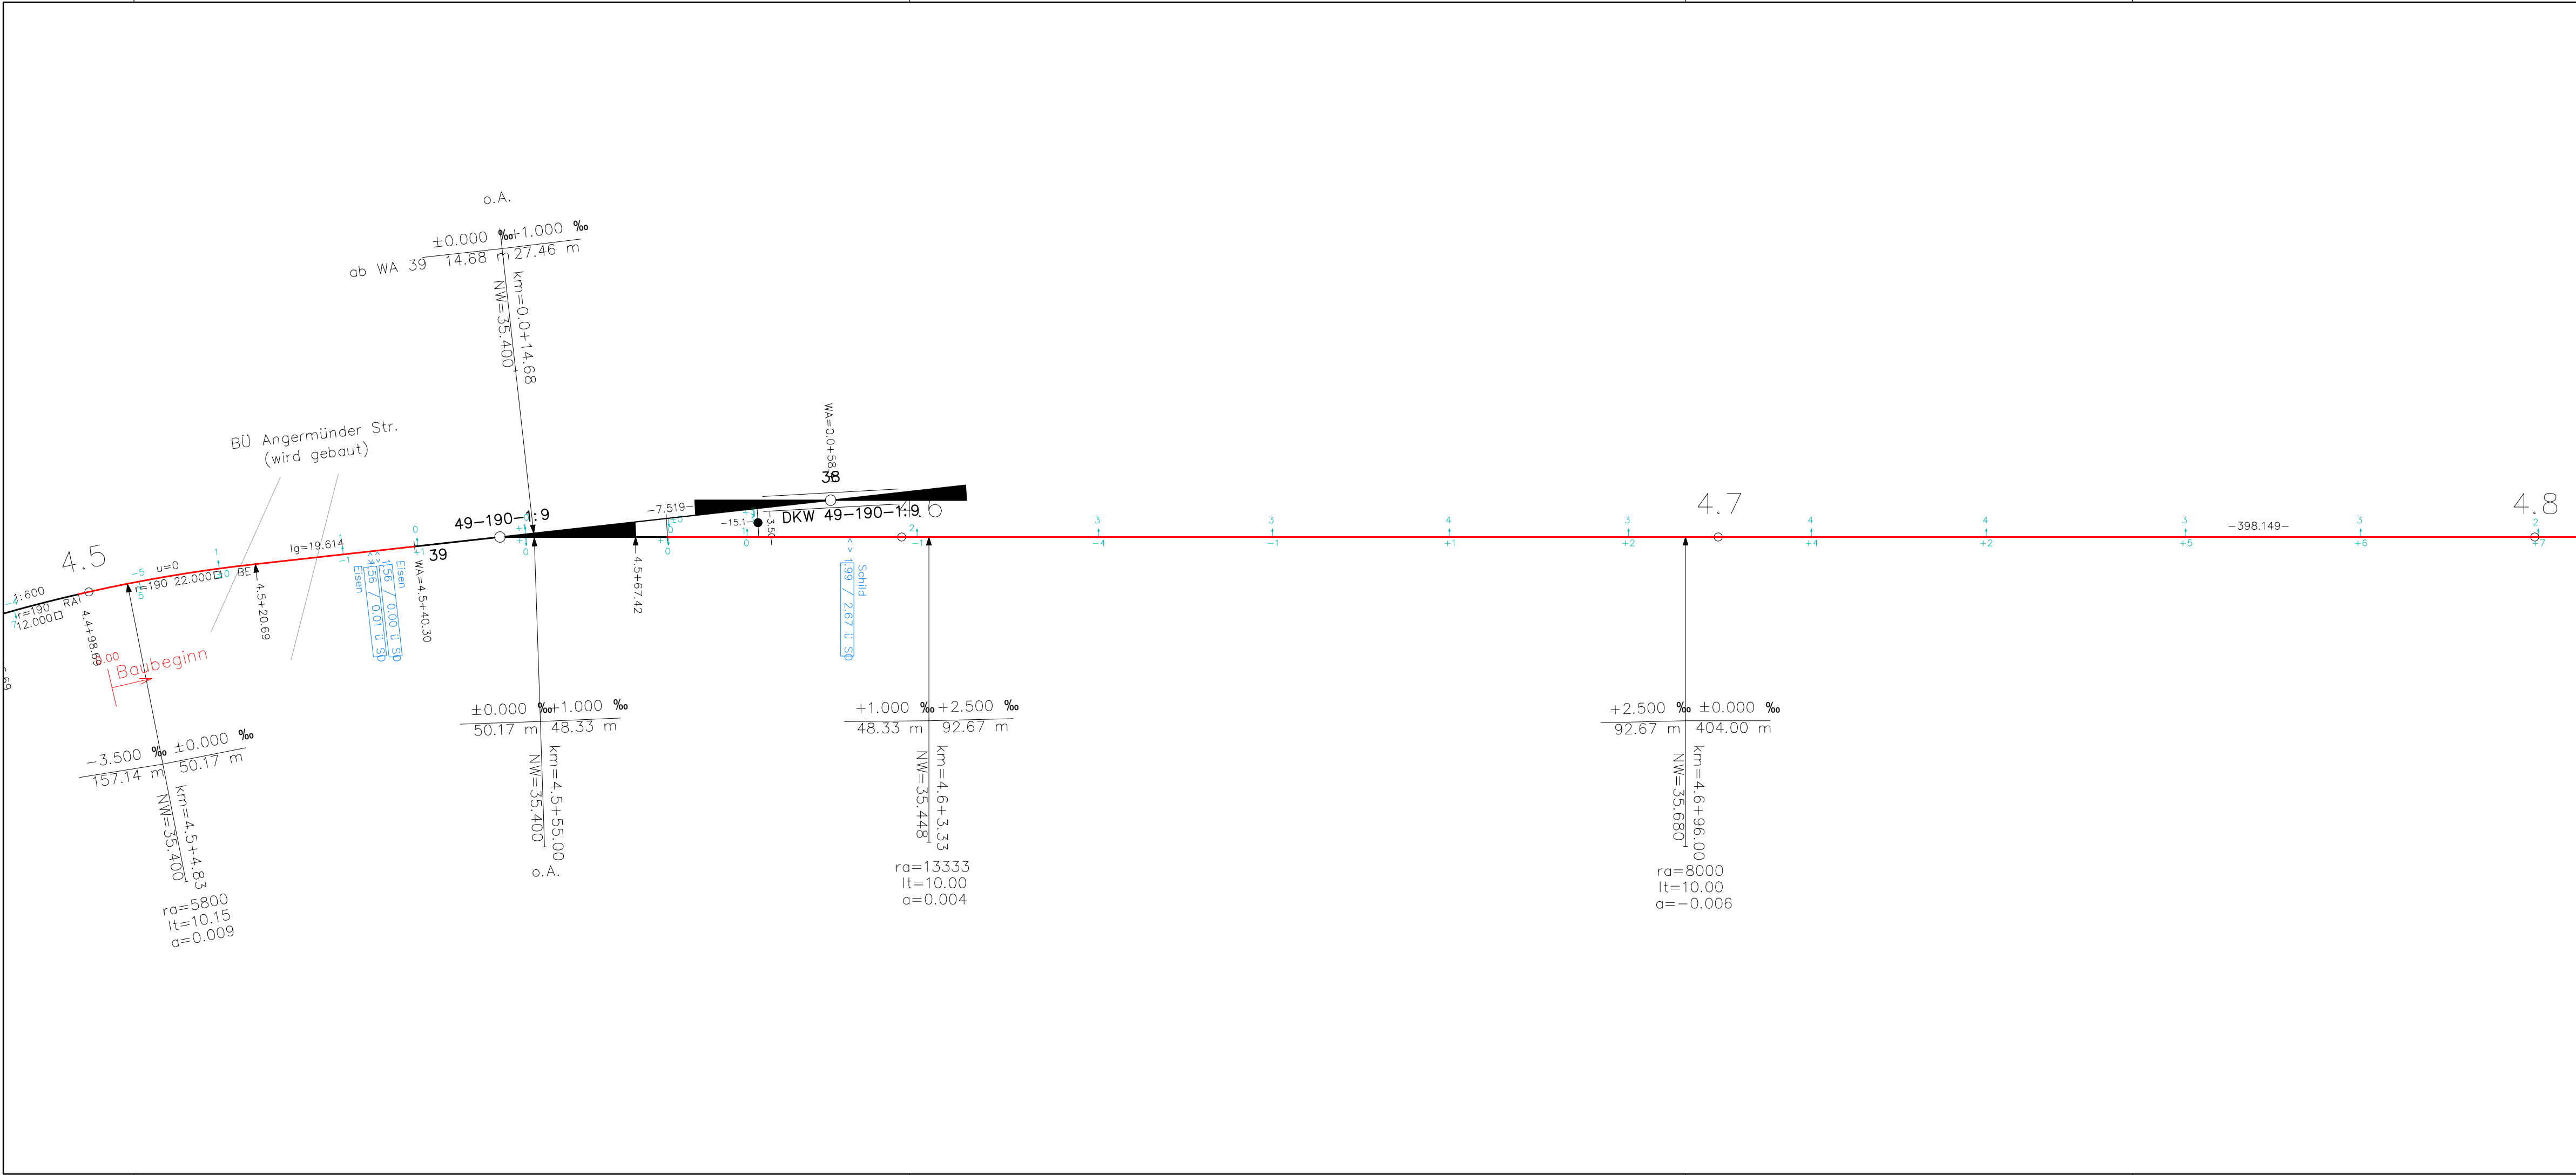

LEGENDE

— Bestand

— Rückbau

— Ersatz

e			
d			
c			
b			
a			
Plan basiert auf der Vermessung von Intermetric.		26.05.2026	Mo

Lage im Netz

Planverfasser:

AnschlussBahnProfis
Ingenieurbüro GmbH
Rundfunkplatz 2
80335 München

Bestandsplan		
	Datum	Name
bearbeitet	05/2026	Rodler
gezeichnet	05/2026	Mo
geprüft	05/2026	Rodler
Ausgabe vom	28.05.2026	

Auftraggeber:

Betreiber-gesellschaft Nordbahn GmbH
Angermünder Str. 77
16227 Eberswalde

Projekt Nr.: P1929

Plan Nr.: 3005 | 0

Ursprung: Gleisvermessung von Intermetric

Maßstab: 1:500

Lageplan

Ersatzmaßnahmen Nordbahn 2026

Umbauabschnitt 2: km 4,50 bis km 5,650

Teil 1

Daten des Gleisanschlusses		*	Daten des/r beplanten Grundstücke/s	
Strecke	*	Kilometer	*	
Gleis 234	*	0,643	*	-