




Ansicht von der Stadtseite Gleis 1

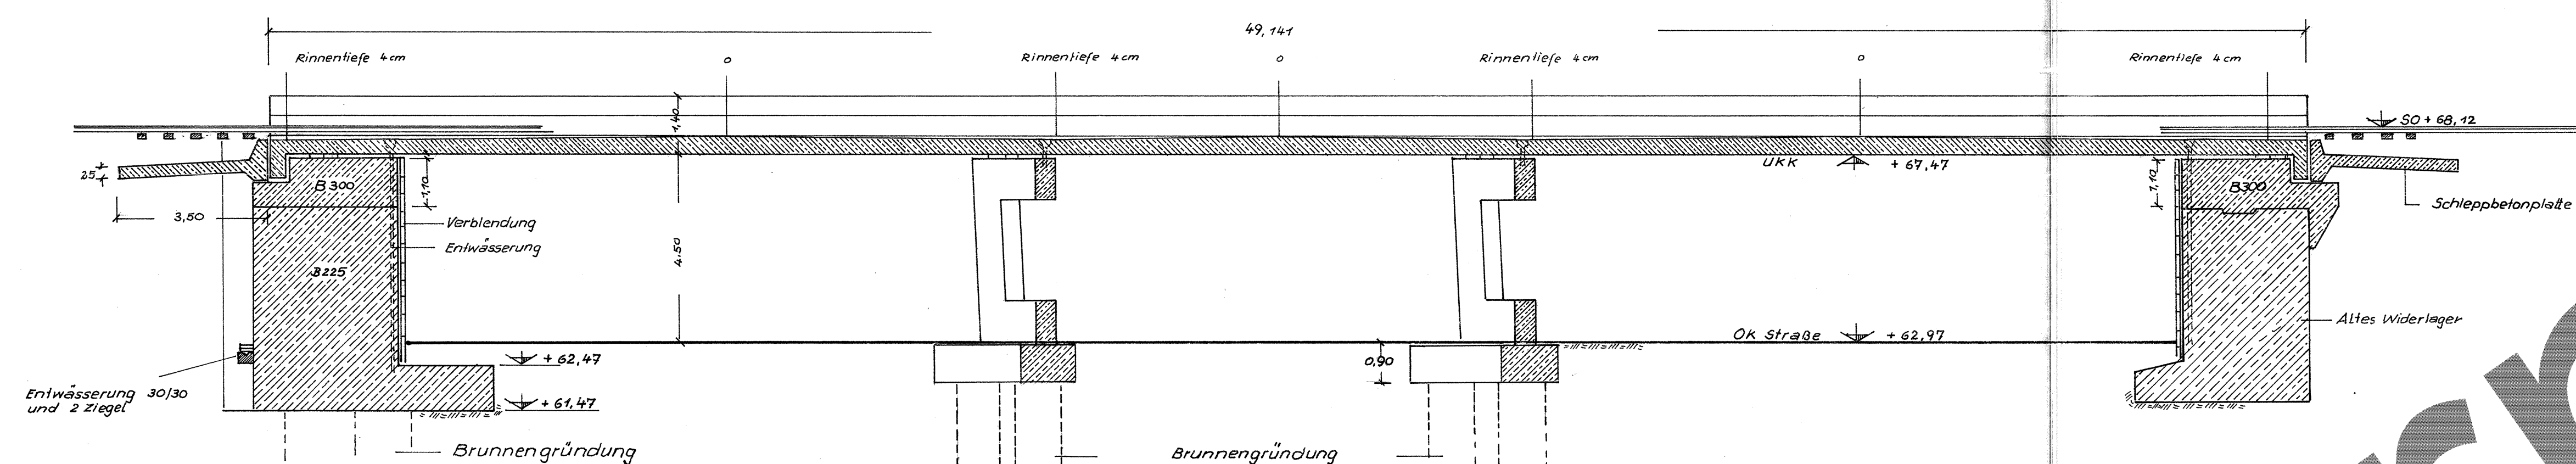


Längsschnitt durch Überbau 3 in Achse des Überbaues
M 1:100

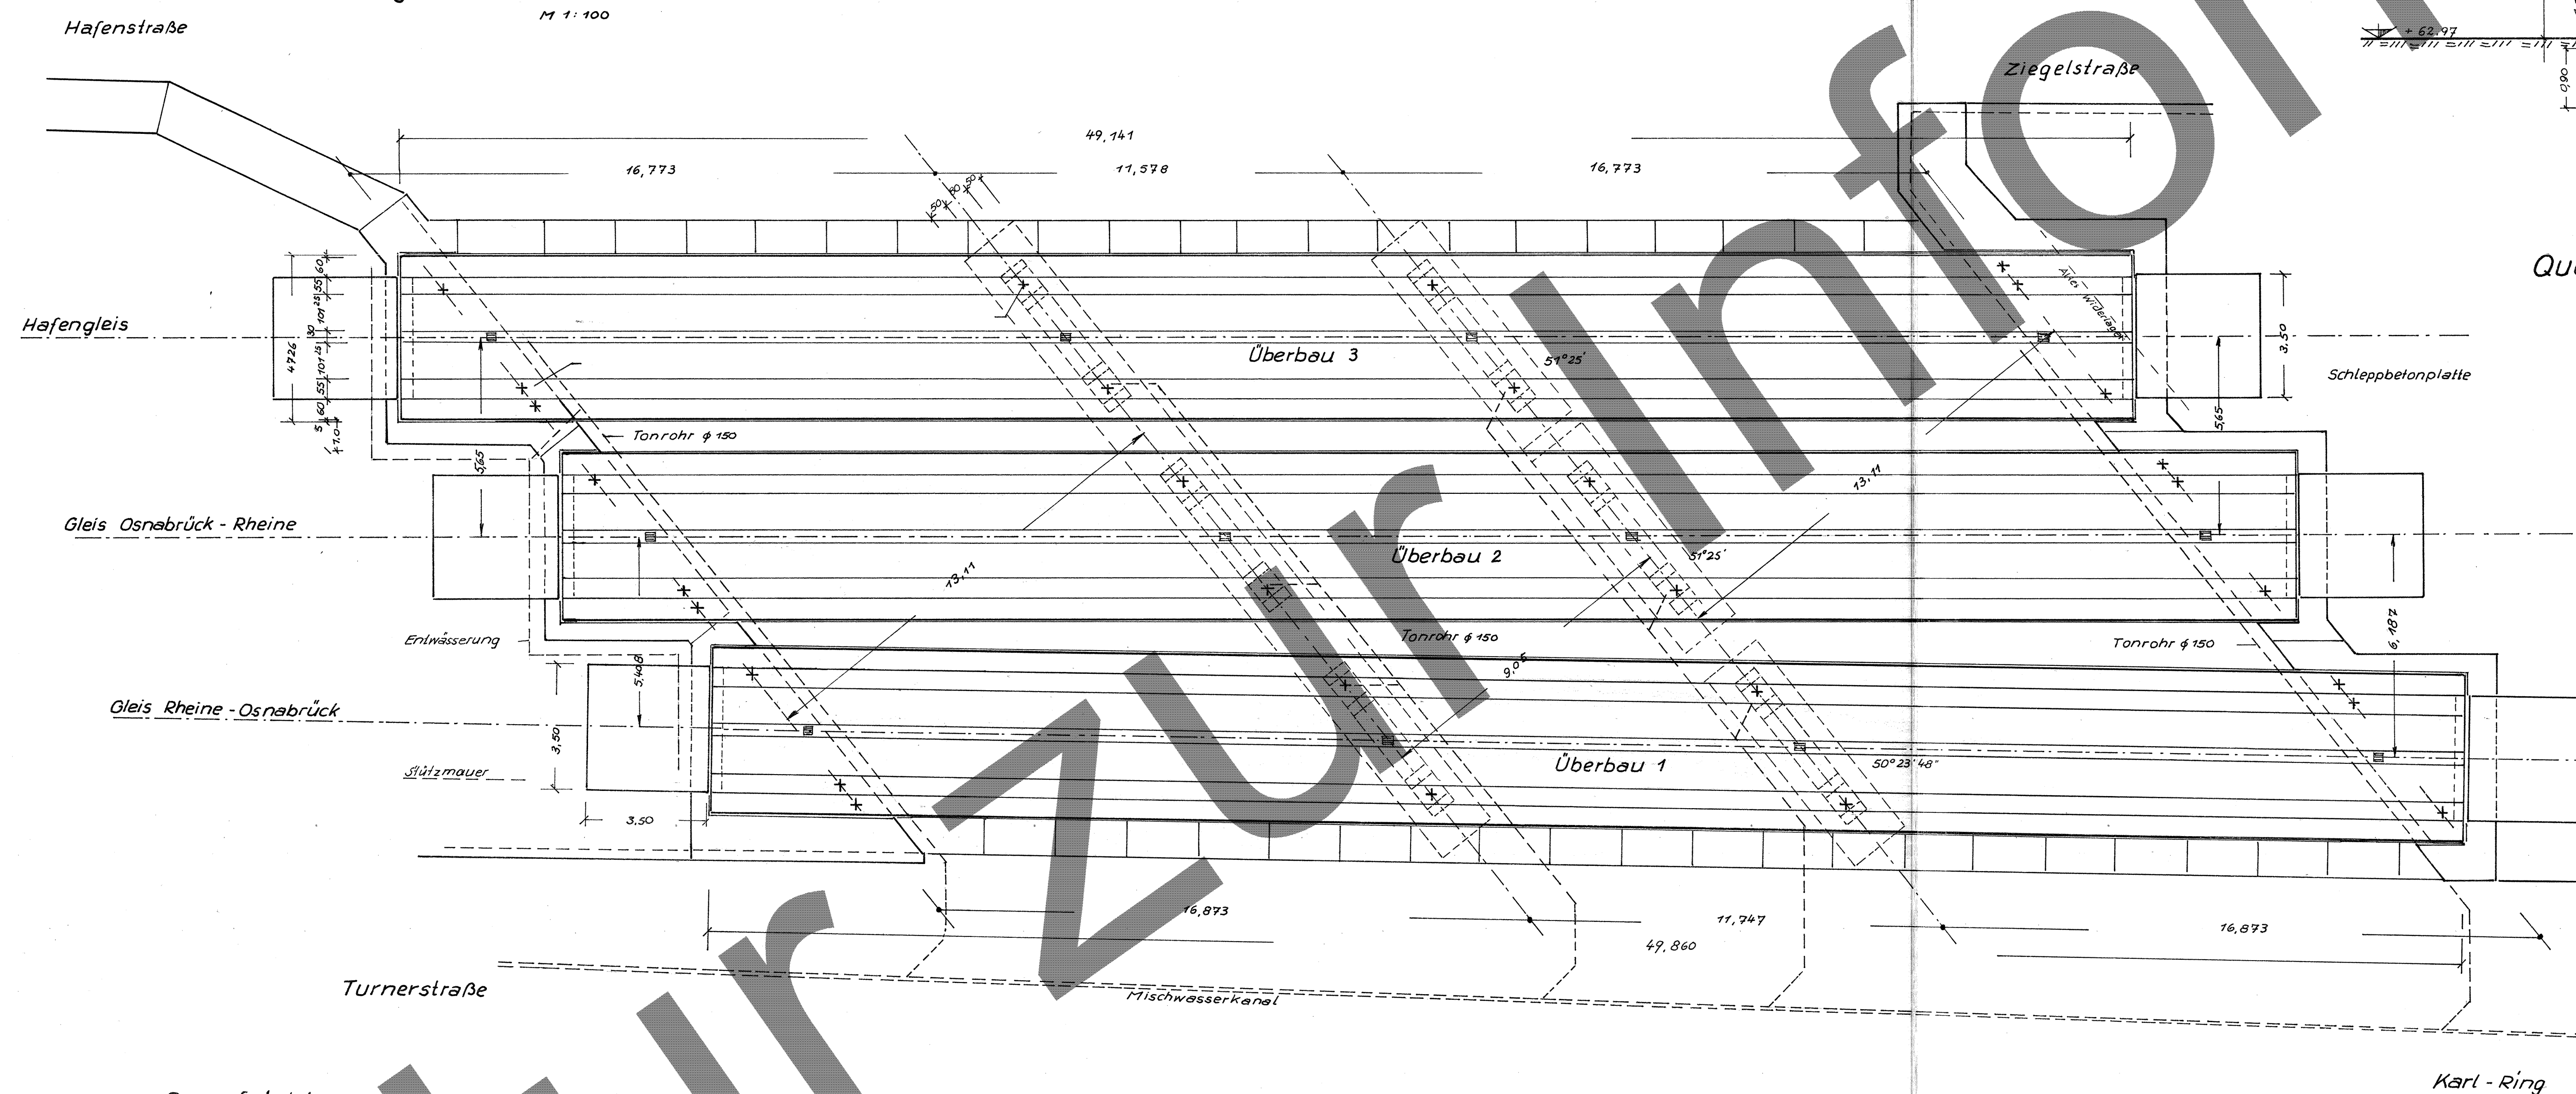


Draufsicht mit Anordnung der Entwässerung M 1:100

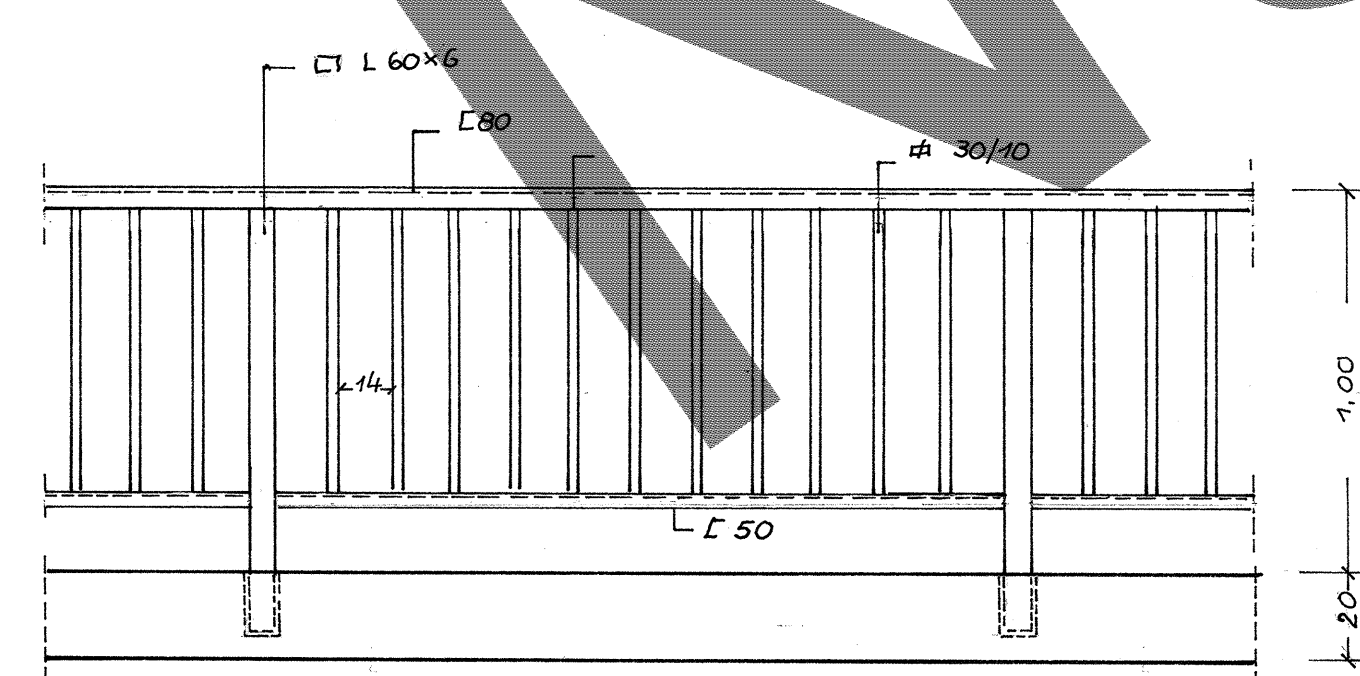


Geländerausbildung M 1:20

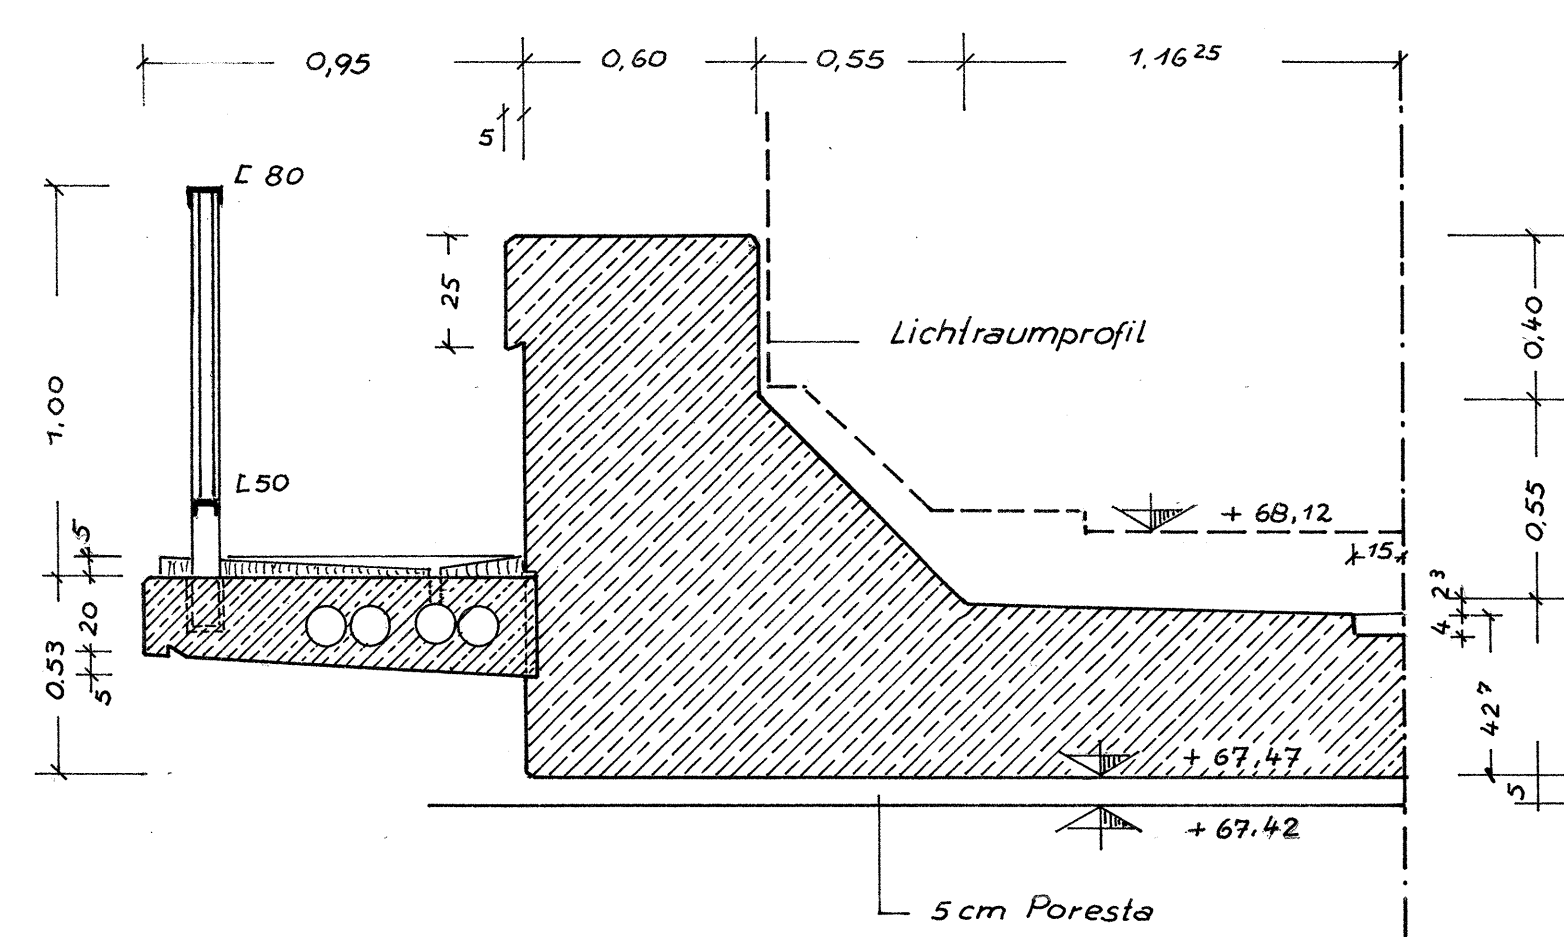


Querschnitt Detail M 1:20

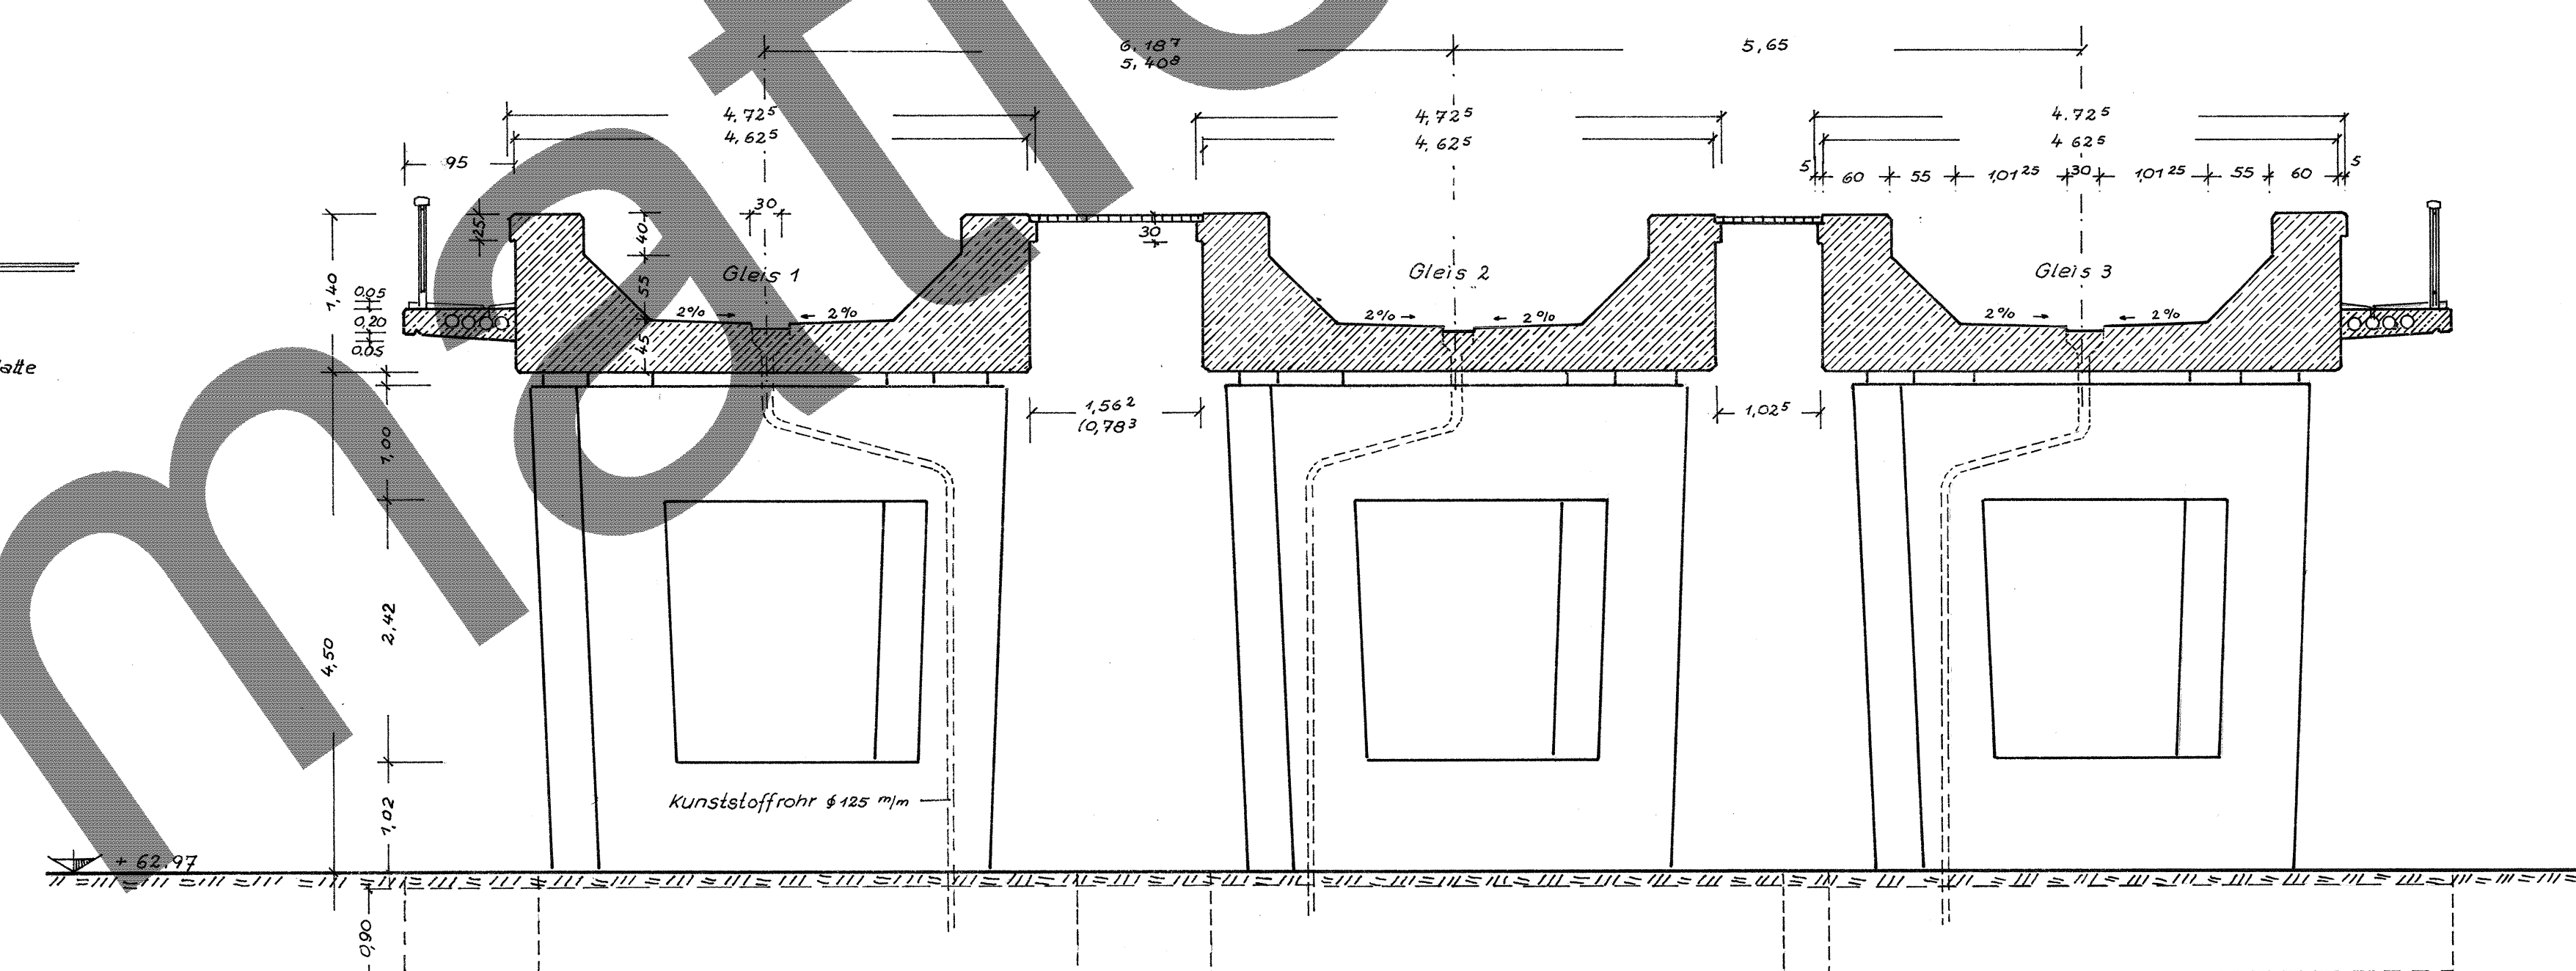

Querschnitt durch die Überbauten mit Stützenansicht M 1:50

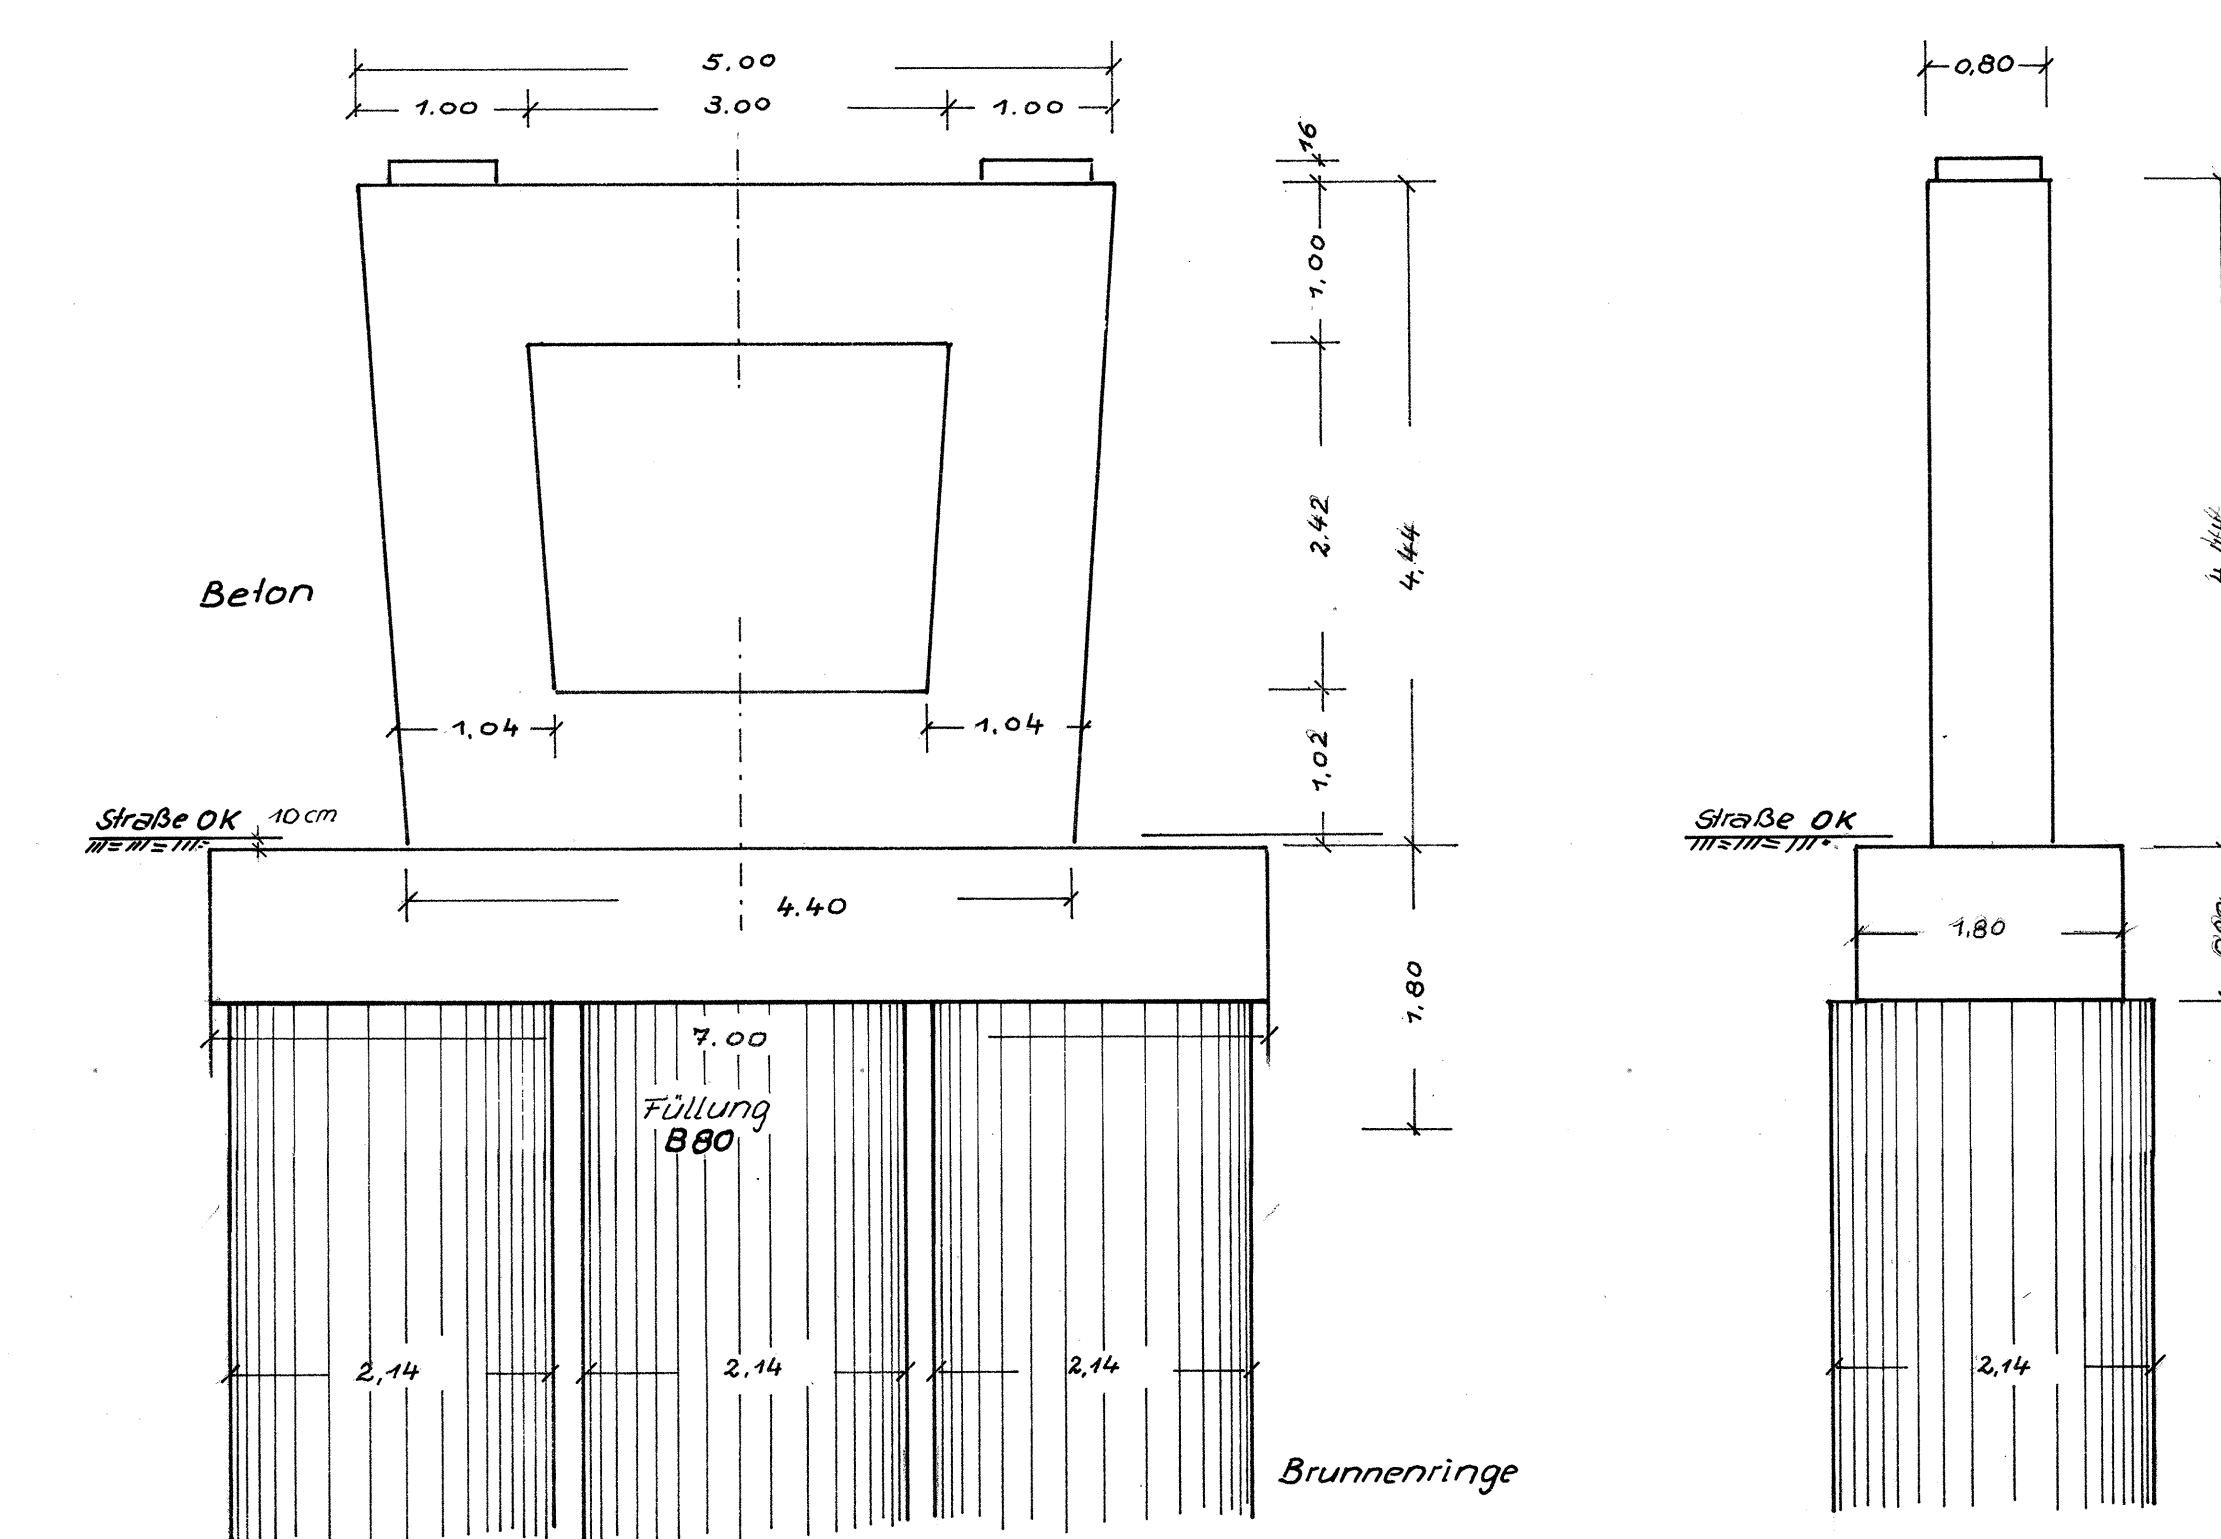

Vorder- und Seitenansicht der Mittelstützen M 1:50

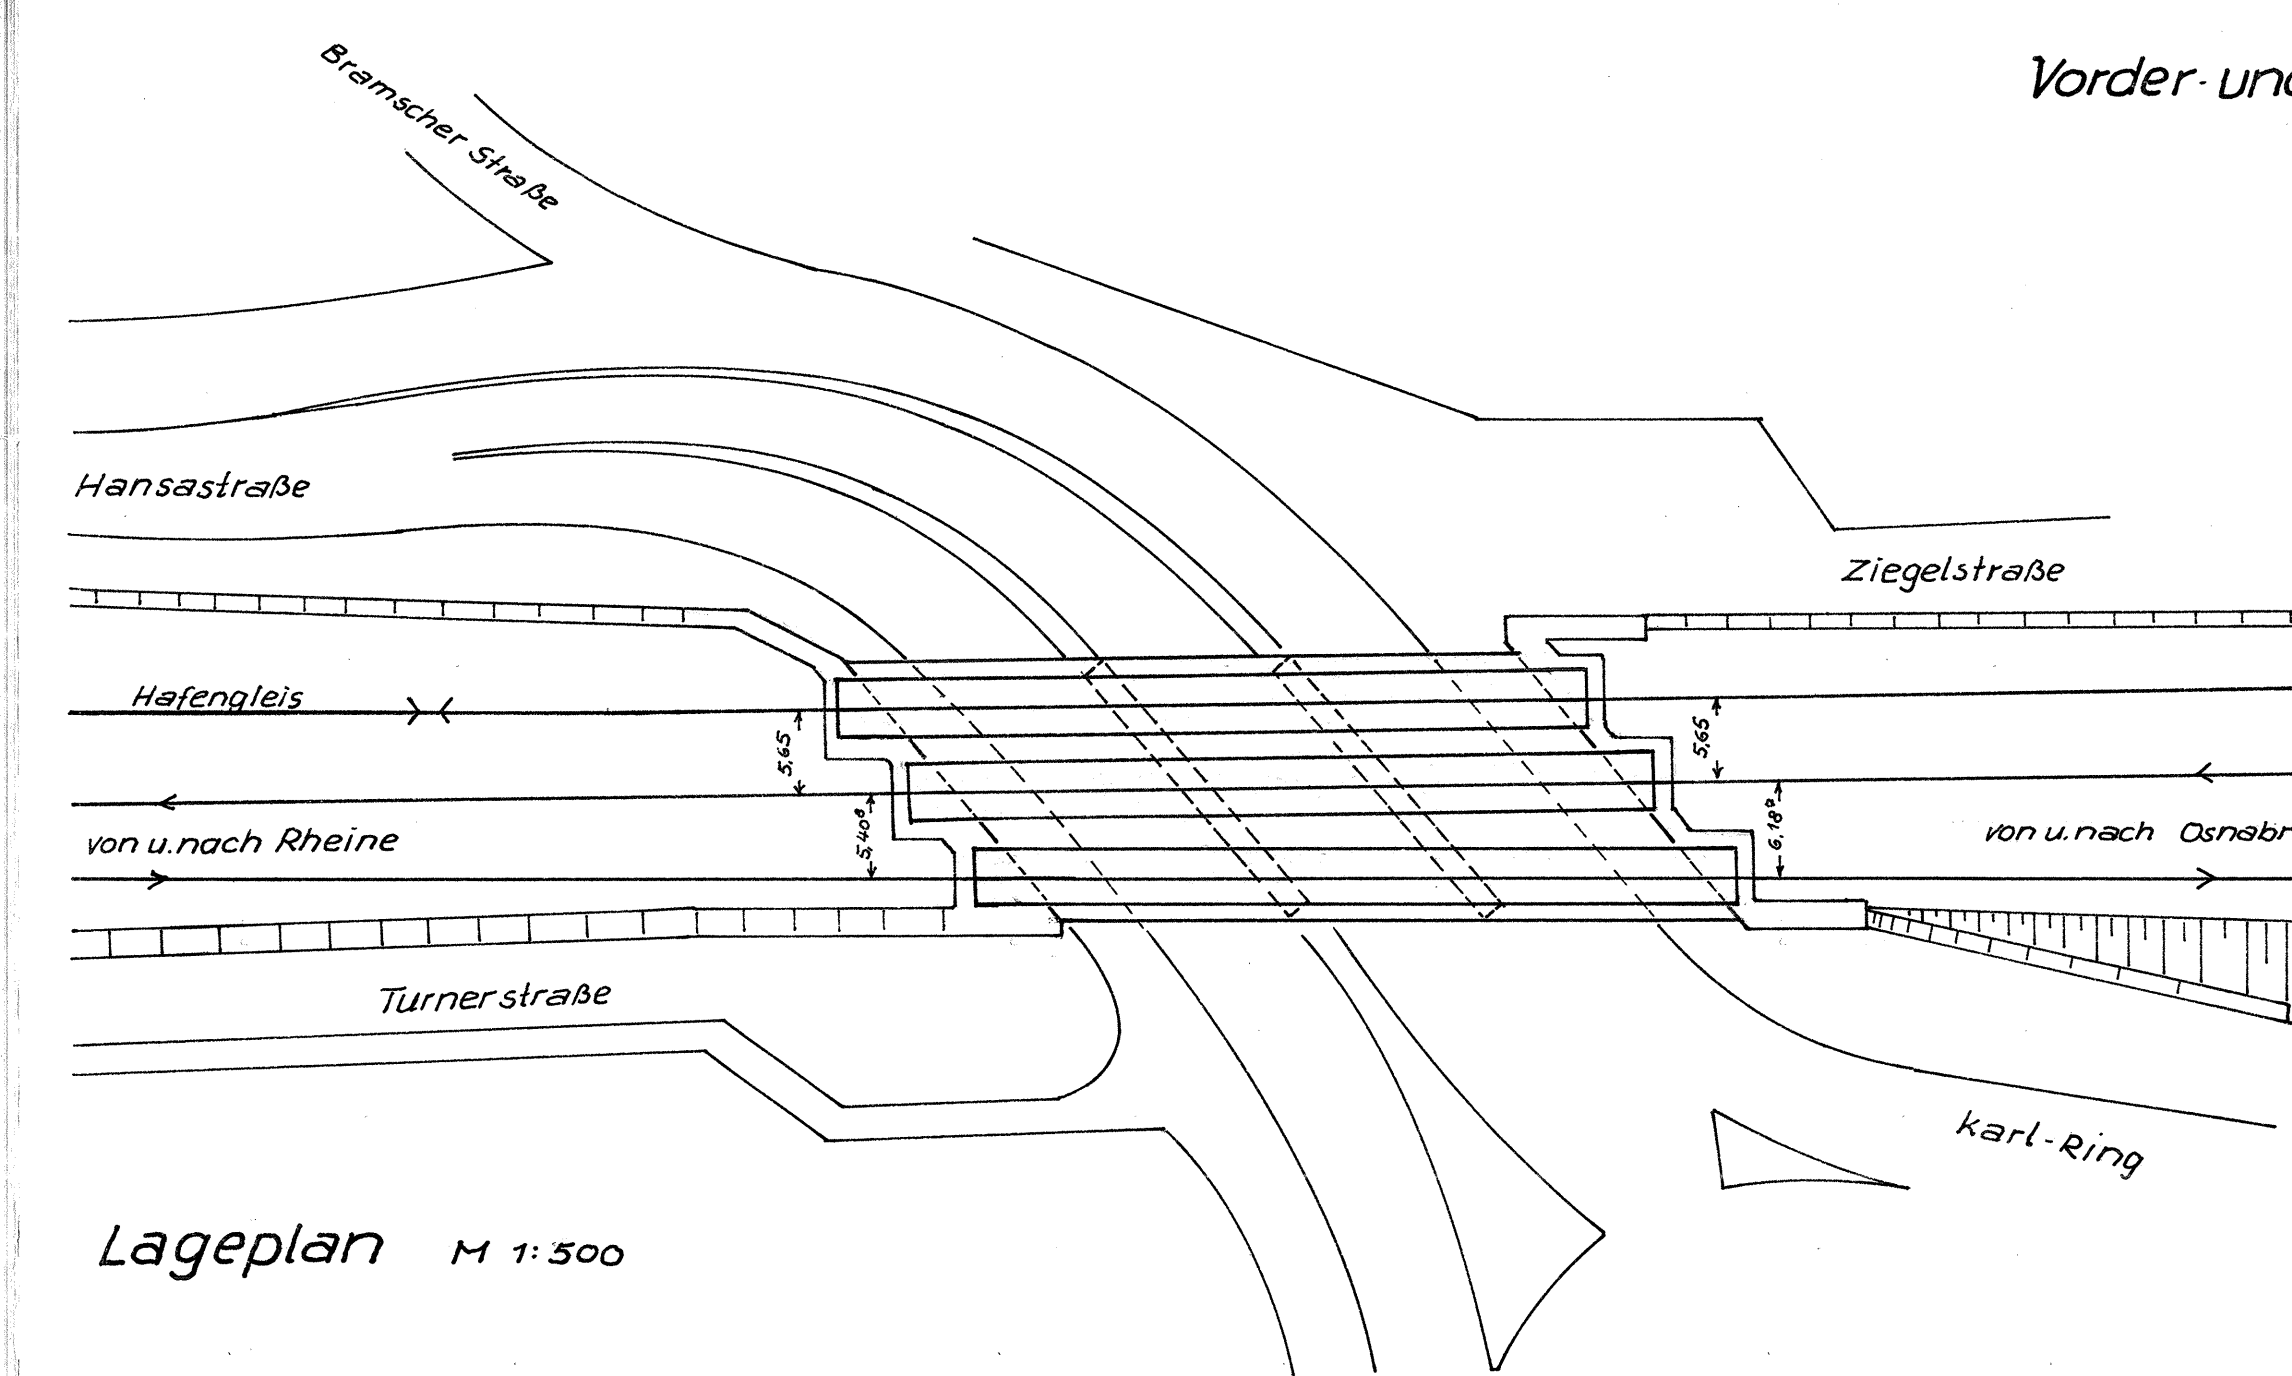

Lageplan M 1:500

Bestandszeichnung
Einzelheiten siehe Ausführungspläne

Einzelheiten siehe Ausführungspläne

Übereinstimmung mit der
Wirklichkeit bescheinigt:

Bm 1 Osnabrück, den 15.3.65
gez Riedel T80s (f)

[illegible]