



Nur zur Information




Ansicht von der Stadtseite Gleis 1

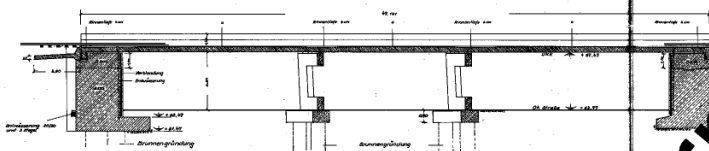


Längsschnitt durch Überbau 3 in Achse des Überbaus

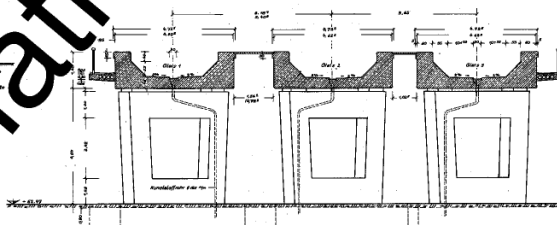


Querschnitt durch die Überbauten mit Stützenansicht

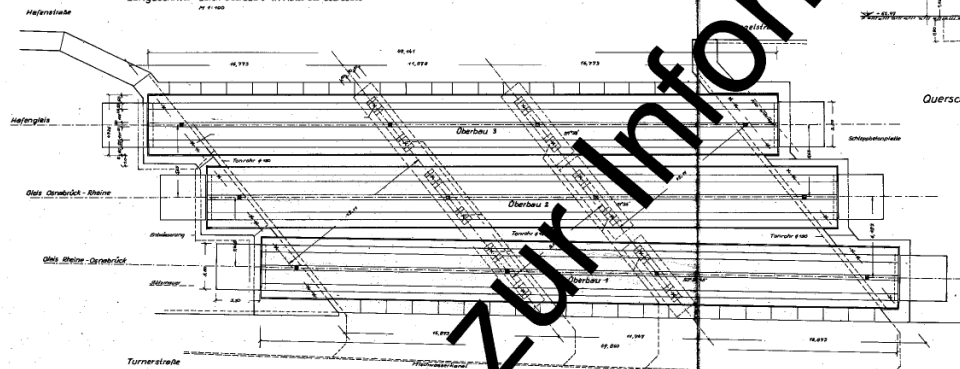


Draufsicht mit Anordnung der Einbauung

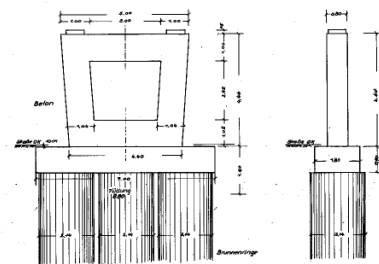


Vorder- und Seitenansicht der Mittelsützen

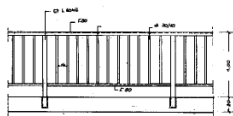

Geländeraushebung

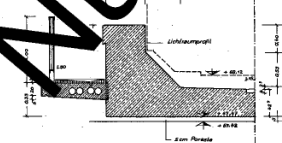

Querschnitt Detail

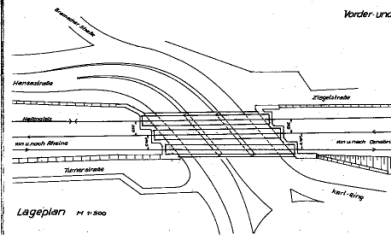

Lageplan

Bestandszeichnung


Strassenunterführung	Strassenunterführung	Strassenunterführung
