



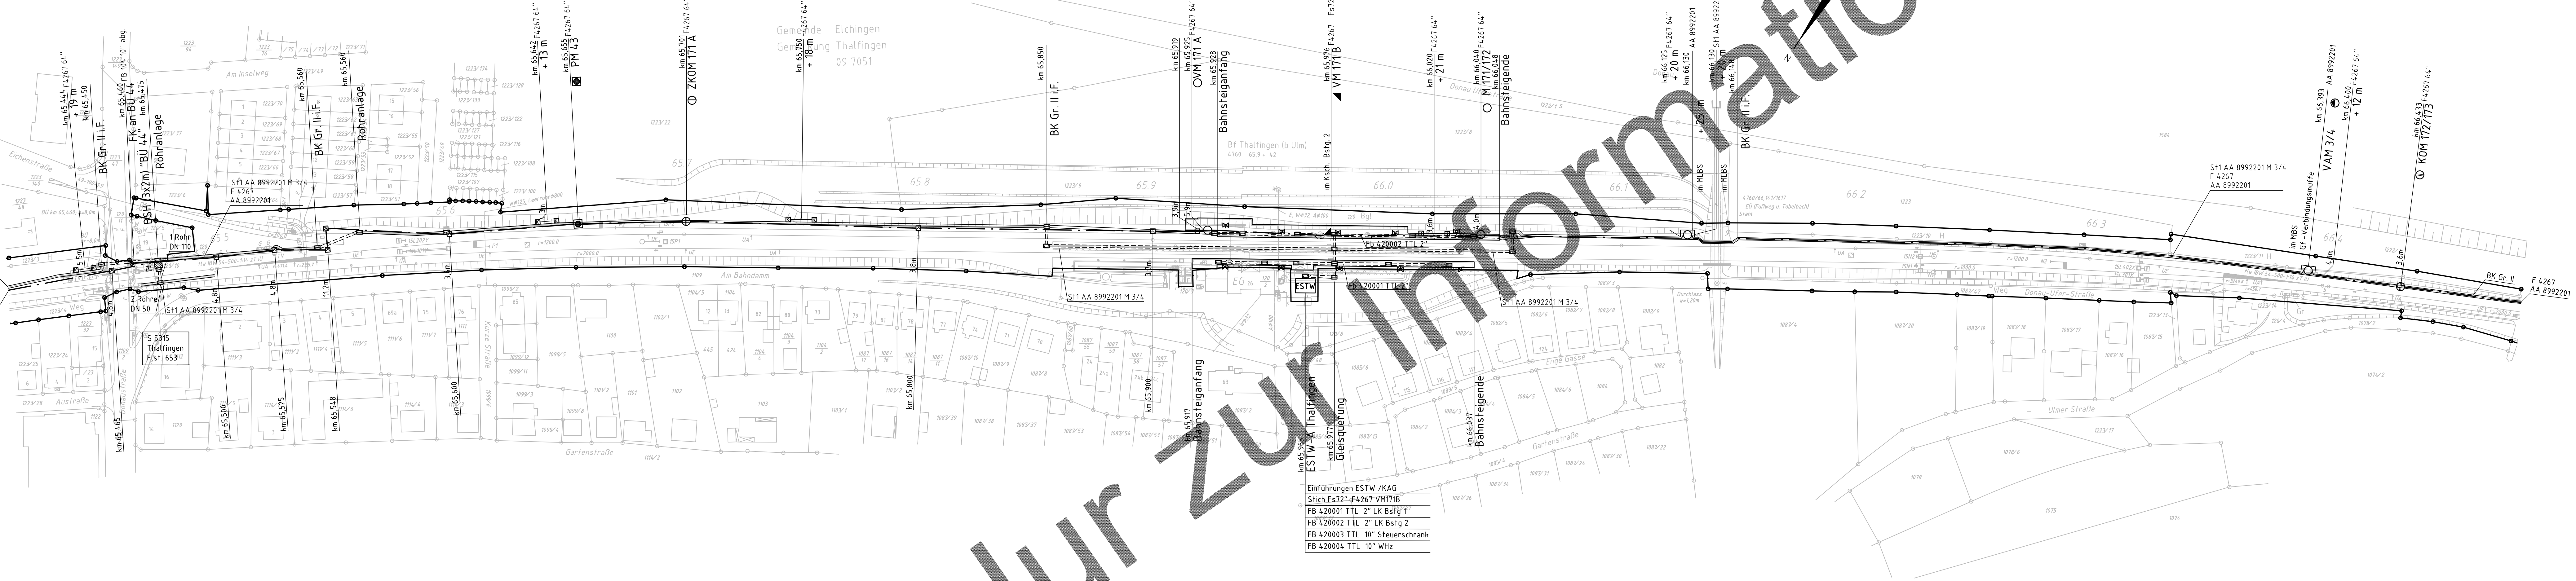


Anmerkung zum Projekt ESTW Heidenheim:

Der Bahnhof wurde im Rahmen des Projektes umgebaut.
Die aktuell verwendeten Hintergrundinformationen der 4760DI_Bestand.dwg basieren auf einer Bestandsaufnahme der intermetric vom Juli 2008

Bitte den aktuellen Ivl-Streckenplan vom Vermessungsdienst der DBAG für zukünftige Plankorrekturen berücksichtigen.

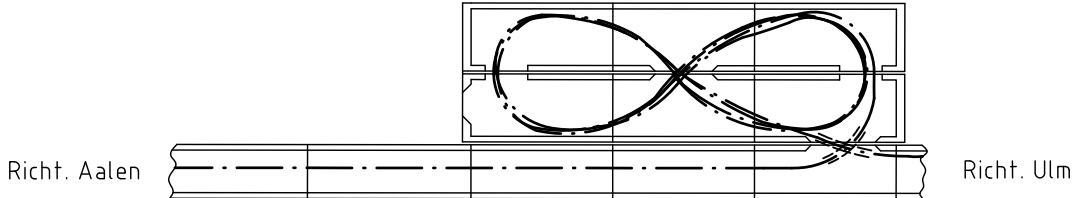

km 66,130 + 25 m AA 8992201
im Mehrlängenbausatz

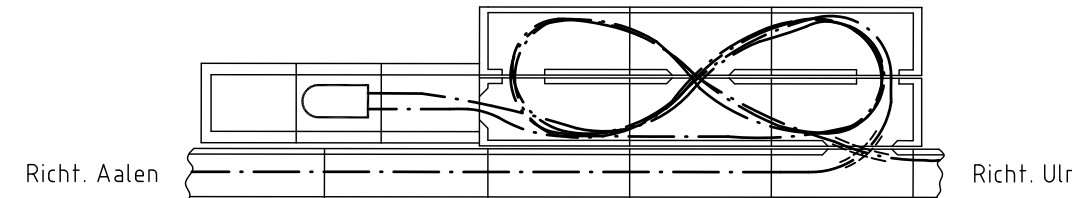

km 66,393 VM 3/4 AA 8992201
im Stuttgarter Muffenbausatz
(Reserve ankommend = 19,0 m; Reserve abgehend = 22,0 m)
(Streckkabel 1 abgehend = 25,0 m)

- Legende:**
- Muffe (M)
 - Kondensatormuffe (KOM)
 - Fehlermuffe (FM), Schutzmuffe (SM), Blindmuffe (BM)
 - Verbindungsabzweigmuffe (VAM)
 - Pupinspulenkasten (P), Pupinspulenmuffe (PM)
 - Verteilungsmuffe als Abzweig (VM)
 - Zwischenregeneratormuffe
 - Pupinspule mit Ergänzung
 - GF-Verbindungs- und Abzweigmuffe (VAM)
 - GF-Verbindungsabzweigmuffe (VAM)
 - Muffenbausatz / Mehrlängenbausatz
 - Mehrlängenbausatz
 - Kabelmarkier / Kabelmarker
 - Kabelschacht allgemein
 - Kabelschacht (FM)
 - KVz
 - Kabelmehrlänge
 - Streckenfernmeldekanal (Cu, LWL) - Erdverlegung
 - Luftkabel
 - FB-Kabel (Erdverlegung)
 - Trogtrasse (U-Kanal)
 - Rohrtrasse

Id. Nr.	Kabel-Nr.	Kabel-Nr. alt	Kabeltyp	Kabelstrecke	Planungs- zustand	Sichtbarkeit	Bemerkung
03	S11 AA 8992201 M 3/4		LWL 12"	AA 8992201 M 3/4 - S5315	BF	X	Vodafone
02	F 4267	F 41.45	F 64" (8/18/38)	Aalen Bada - Ulm Hbf	BF	X	DB-Netz
01	AA 8992201		LWL 14"	Ulm - Aalen	BF	X	Vodafone

33	Verteilung Vodafone Stichkabel S11 AA 8992201 M 3/4	intermetr	19.01.2008	LAT	11.06.2008
32	Korrektur ESTW - Anbindung FB-Kabel / F-Kabel - Anpassung / TK Anlagen Rückbau	intermetr	13.08.2008	U.Kuhn	13.08.2008 K. Bayer
31	Neuerlegung AA 8992201 LWL der Fa. Arcor	Technet	03.2008	Arcor	03.2008
Änderung		Gez.	Datum	Gepr.	Datum

Eigentümer: DB Netz AG
RB: Südwest
Verwaltung: DB Systel GmbH
RB: Süd

Lageplan TK
4760 Aalen, W 181 - Ulm Hbf, W 123
km 65,410 - km 66,485

6457003456

Tkik - DB Systel - intern -
Datum Name
Gez. 10.12.2008 intermetric
Gepr. 12.12.2008 Uwe Kuhn

Bestandsplan
Format: 1350x420
Maßstab: 1:1000
Übere. Urspr. Ivl 4760 DI

Bf Thaltingen ESTW-A Standort (TTL)

Projekt: ESTW Heidenheim

Blatt: DI