



AUS DER

DVtU 3

DIGITALE **V**ERWALTUNG

TECHNISCHER **U**NTERLAGEN



FÜR DIE

**Wasserstraßen- und
Schifffahrtsverwaltung
des Bundes**

**Technische
Unterlage**

999-0264220-0002

**Torkörper Hubarm
Obertor**

Technische Unterlage: Torkörper Hubarm Obertor

ID 999-0264220-0002




Inhalt

999-0264220-0002.pdf, archiviert, Torkörper Hubarm Obertor

Unterschriften TU 999-0264220-0002, archiviert

Torkörper Hubarm Obertor

Datum	Name	Vorname	Amt	Typ	Quelle	Bemerkung
10.02.2020 09:46:00	Pretzl	Martin	614 - WSA Regensburg	Import	999-0264220-0002.pdf	
10.02.2020 09:46:44	Pretzl	Martin	614 - WSA Regensburg	vorgelegt	Statuswechsel	
10.02.2020 09:46:52	Pretzl	Martin	614 - WSA Regensburg	Bestandsunterlage	Statuswechsel	
10.02.2020 09:46:55	Pretzl	Martin	614 - WSA Regensburg	zur Archivierung	Statuswechsel	

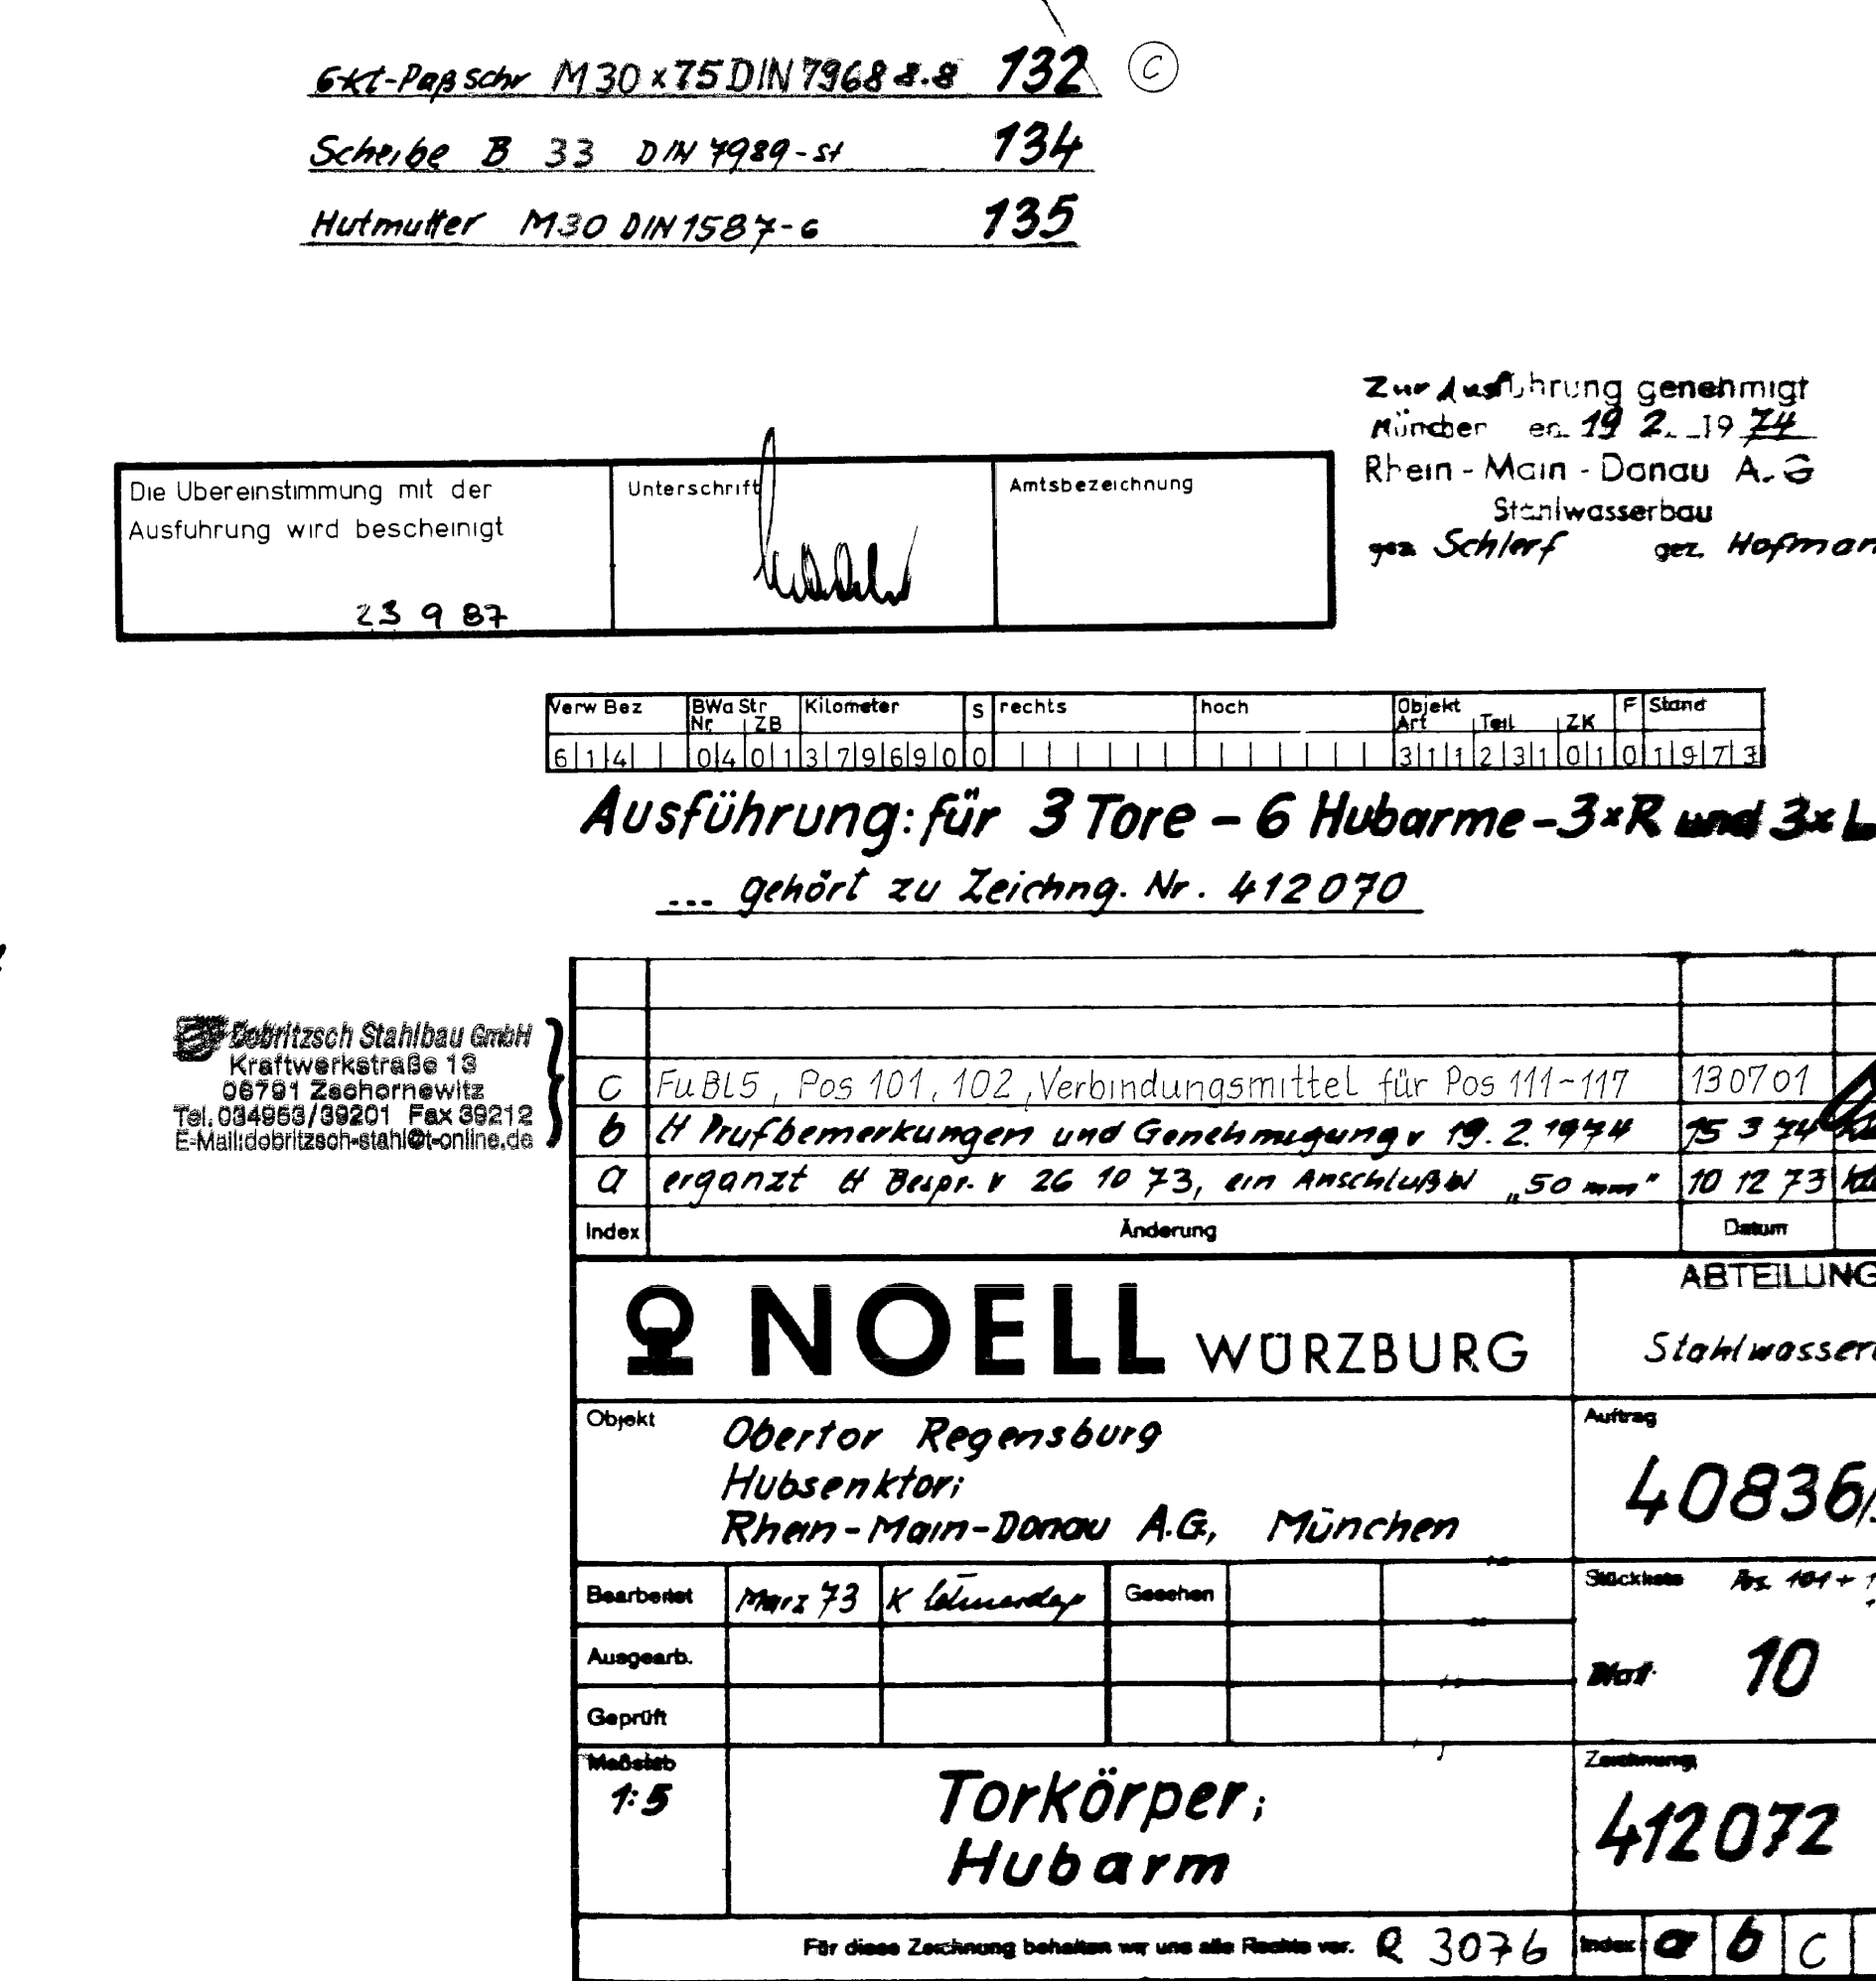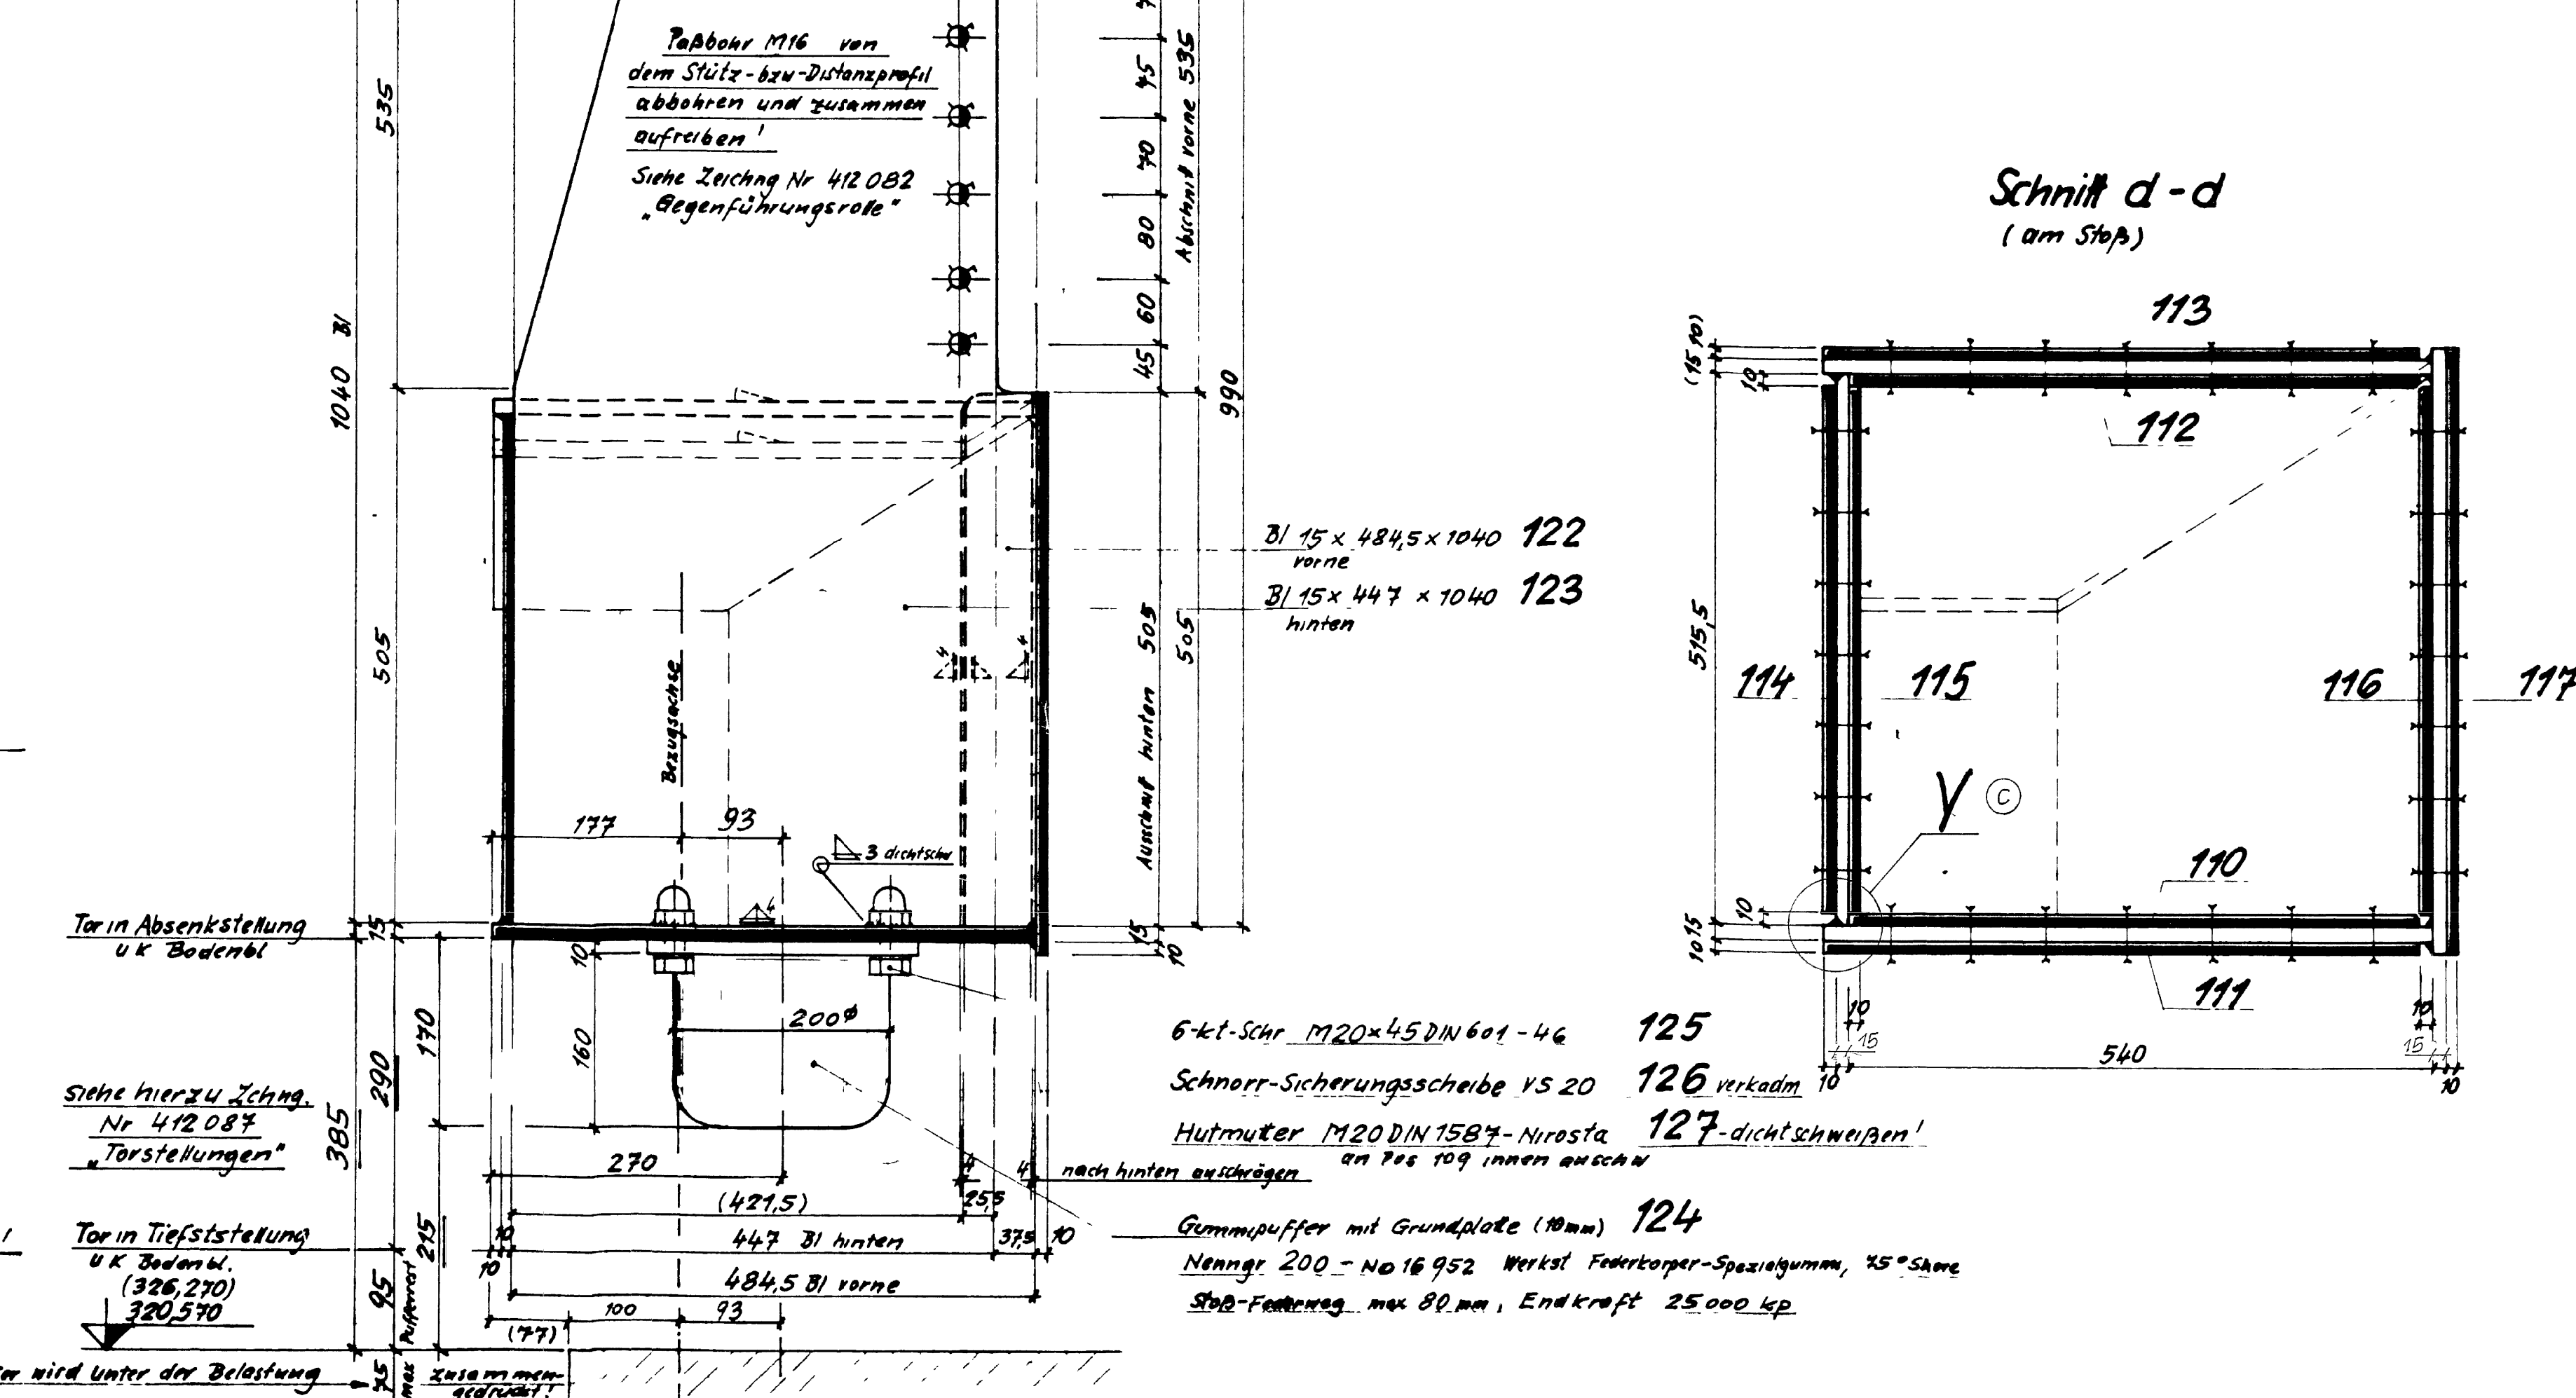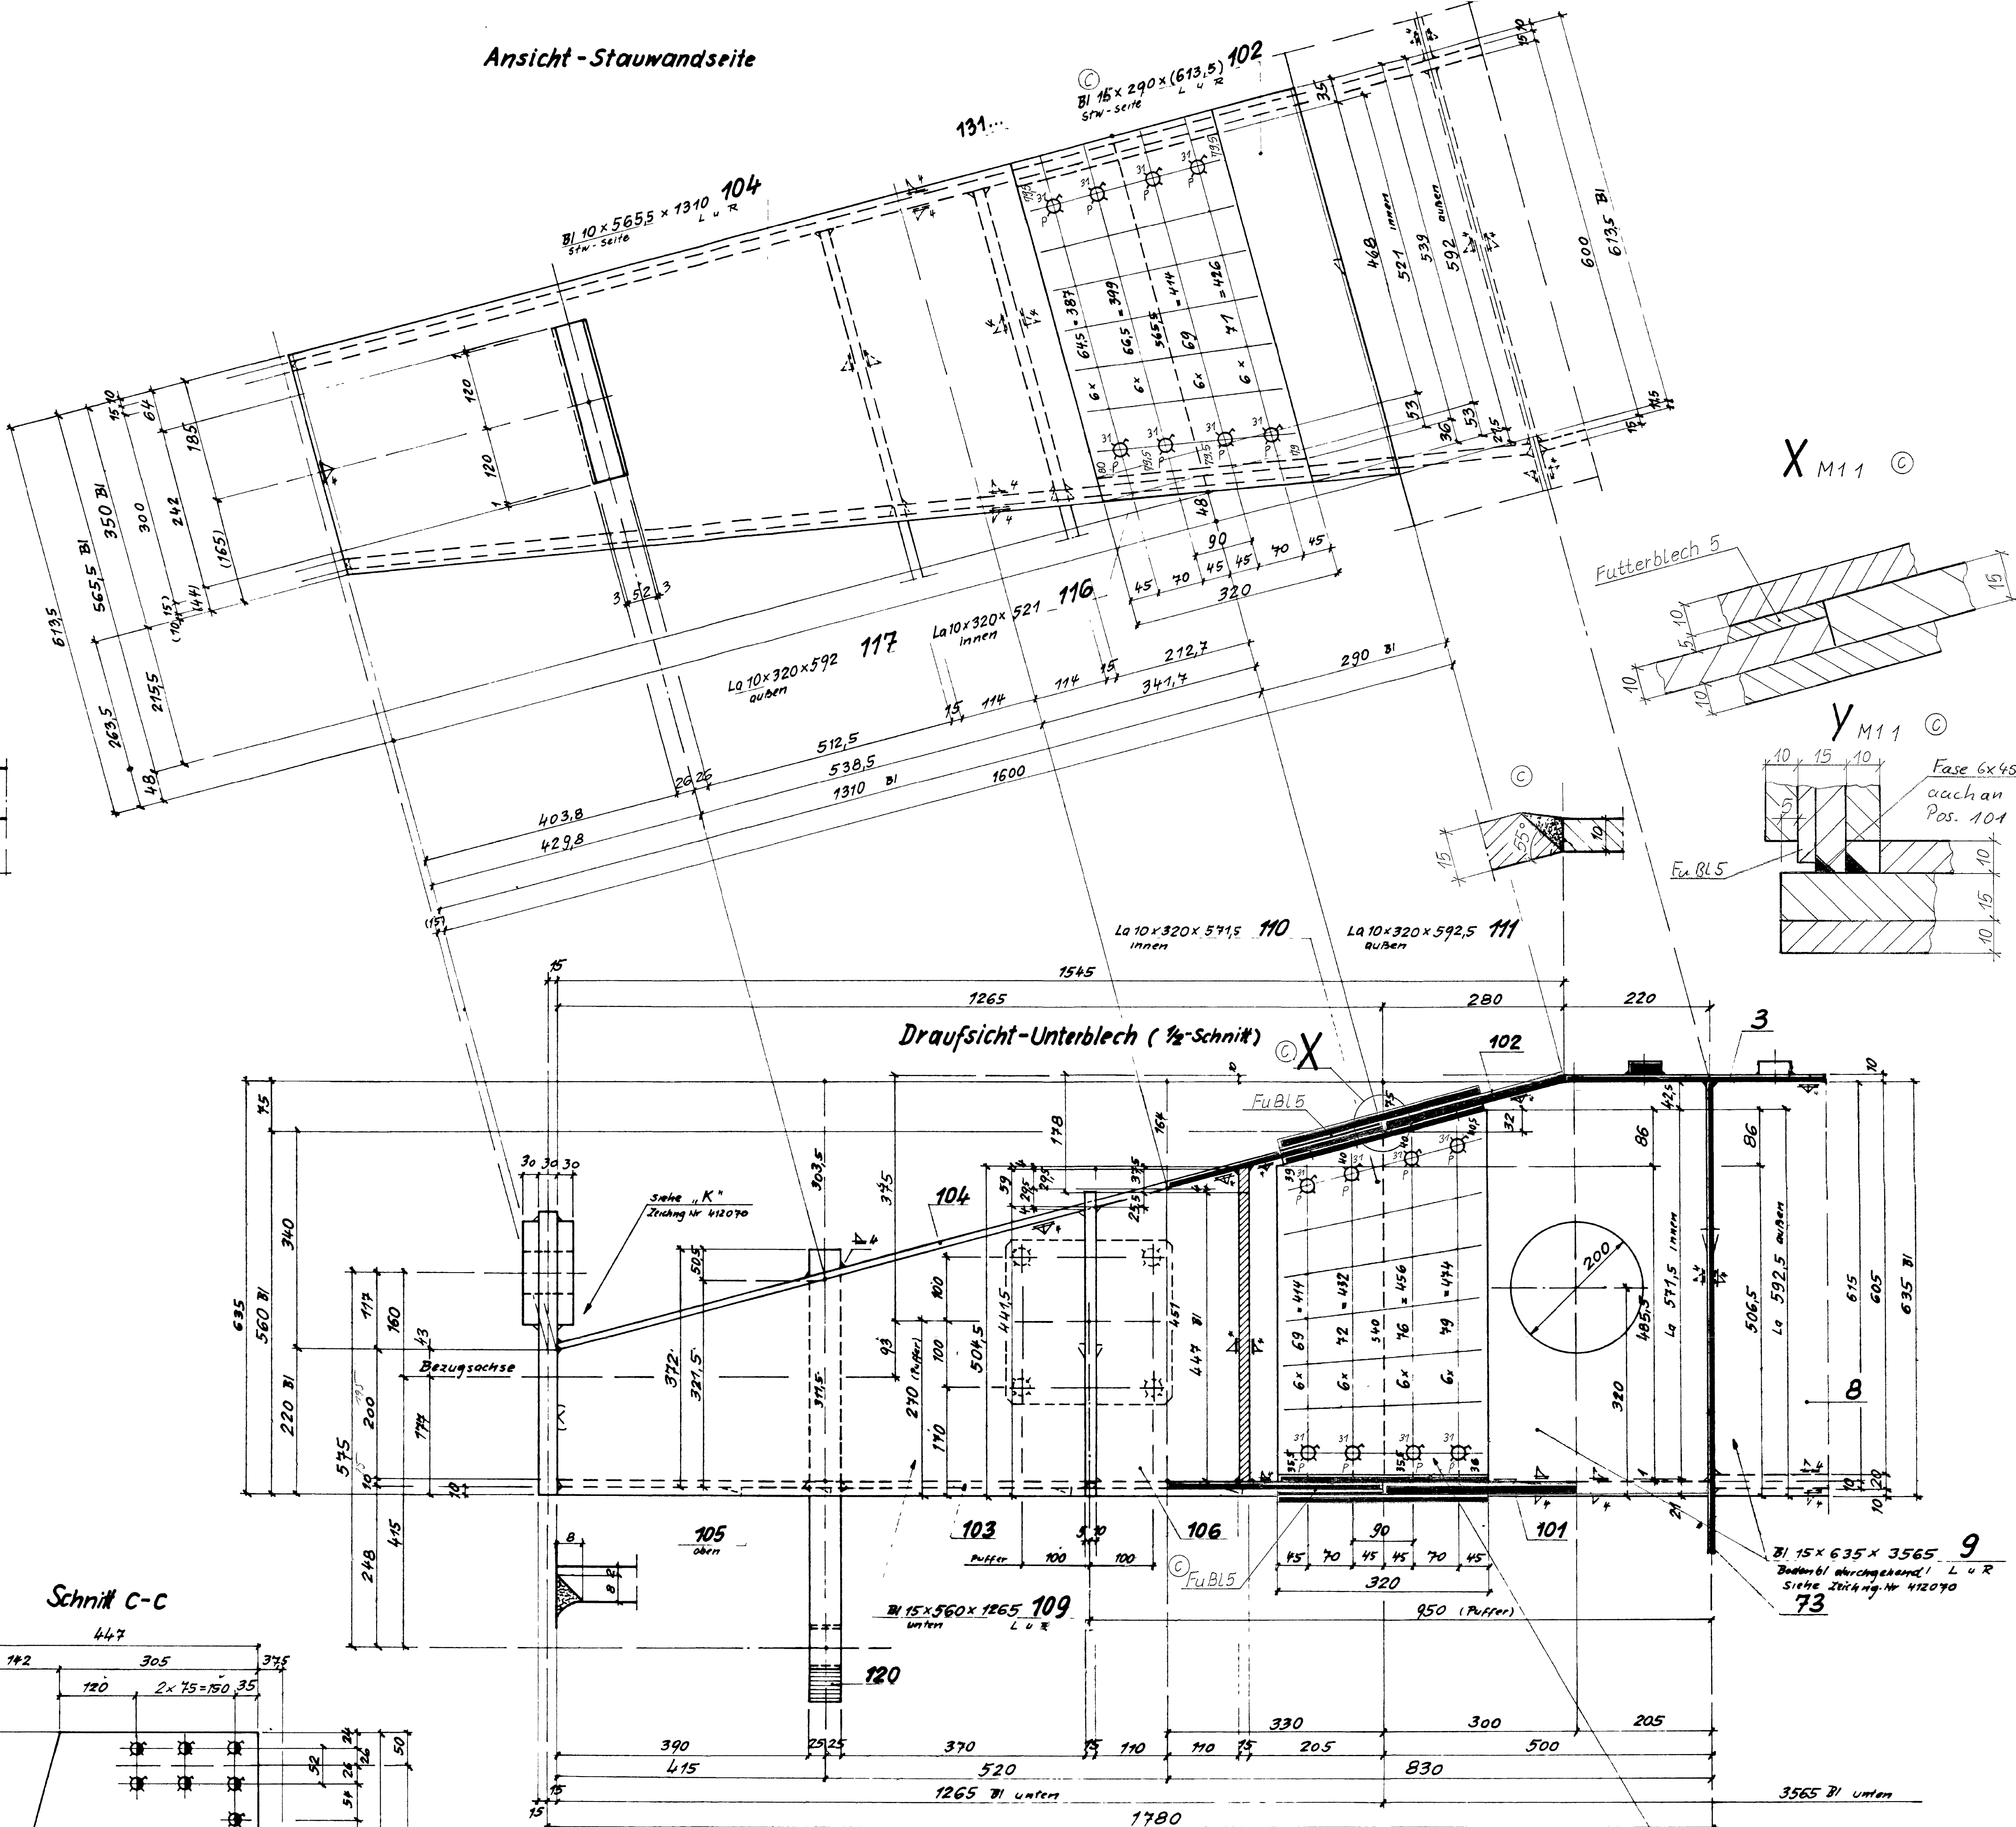

Bestandsplan											
Wasser- und Schifffahrtsdirektion Süd Wasser- und Schifffahrtsamt Regensburg											
Ordnung		Baujahr		Kilometer		S		Koordinaten			
Art	NR	NR		Tr.	ZK	Tr.	ZK			rechts	hoch
6	14	A4	0	4	0	1	3	7	9	6	0
Objektbezeichnung Schiffschleusenanlage Regensburg											
Objektkategorie Schleusentore Obertor											
Einzelheit Torkörper Hubarm											
Objekt-Nr.			Objekt- Tr.			DB Tr.			Halbstat		
3 1 1			4 9 3 8 0 0 1			2 3 1 0 1			15		
Zeichnung Nr. 4.12072									Baß-Nr.		
Datum									DWI-Index		
Unterschrift, Funktionsbez.											