


Schnitt G-H

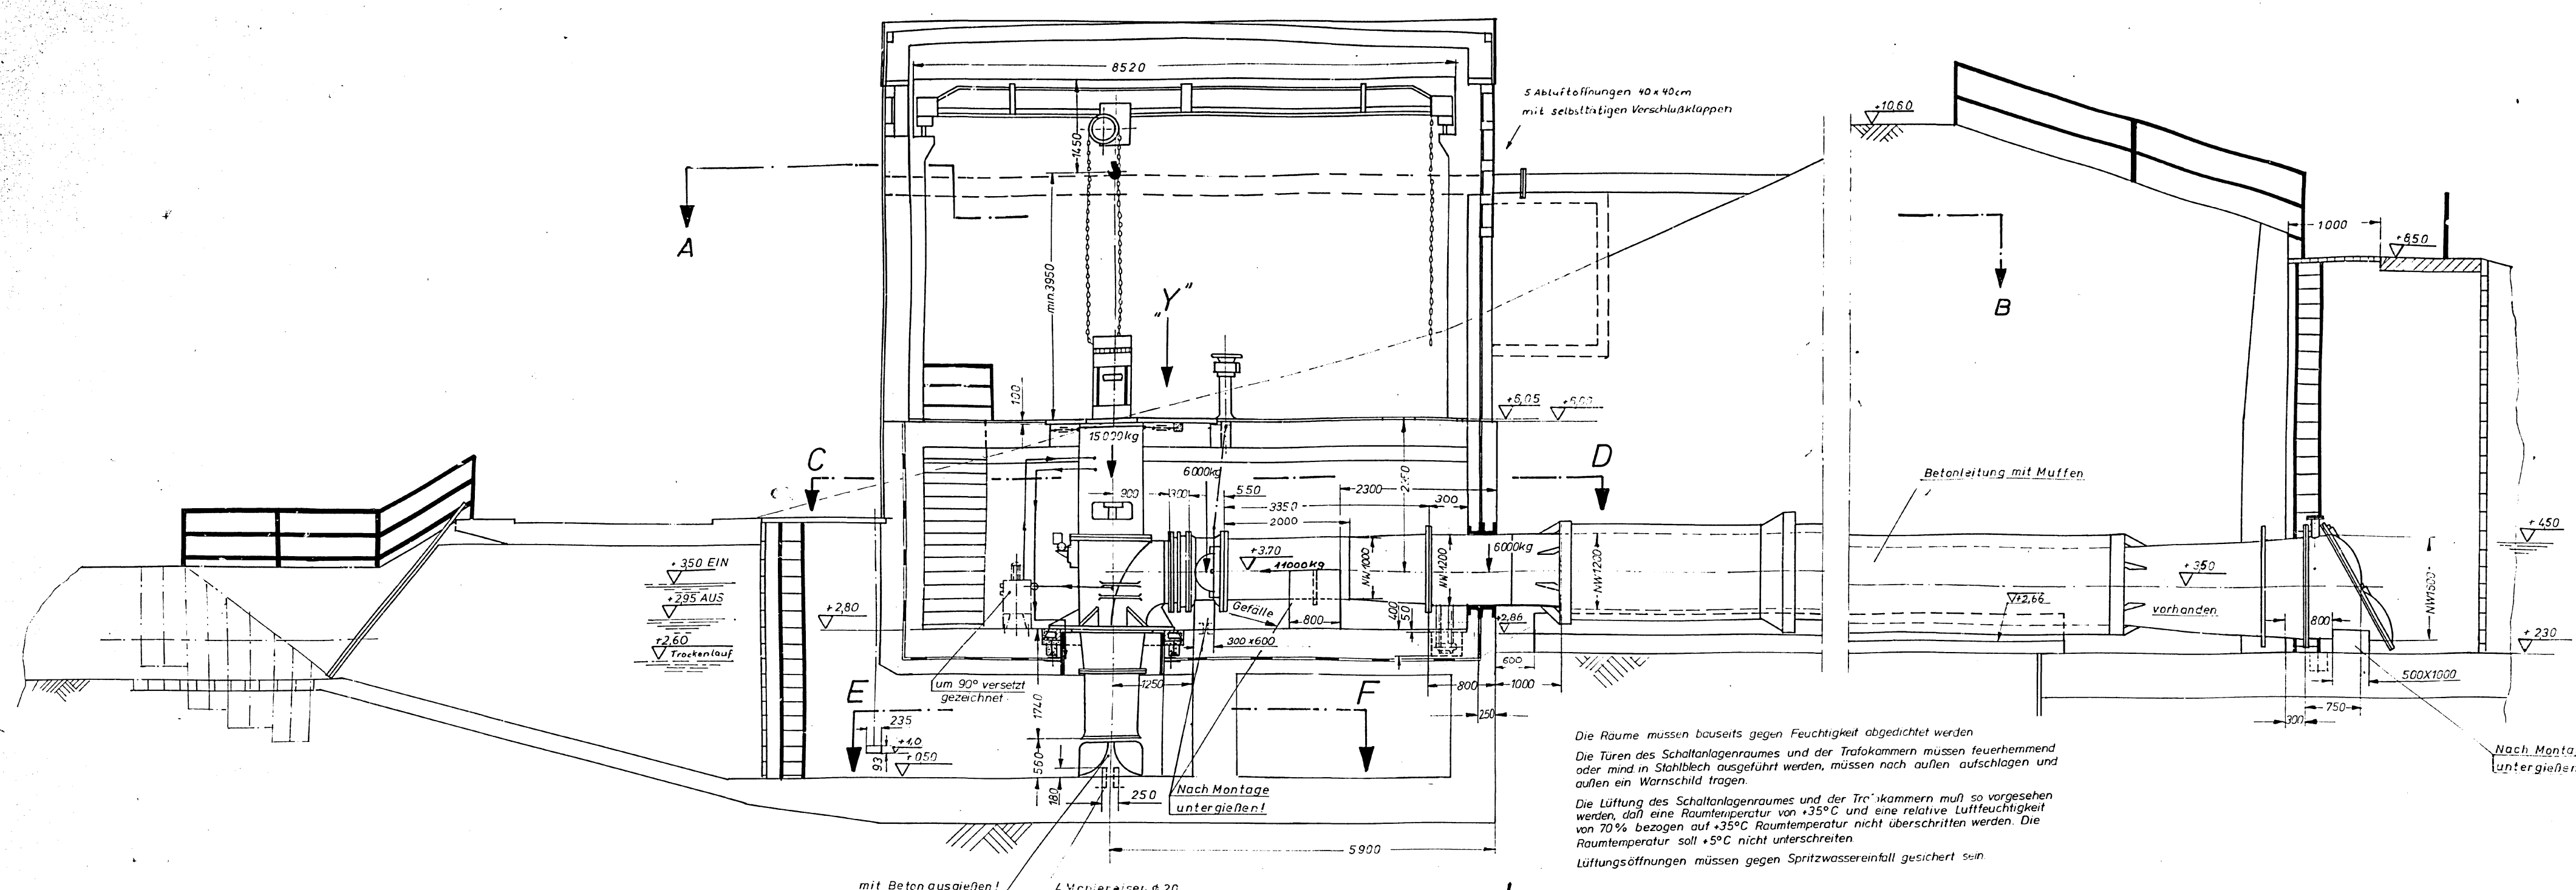


Die Räume müssen bauseits gegen Feuchtigkeit abgedichtet werden


Die Türen des Schallanlagenraumes und der Trafokammern müssen feuerhemmend oder mind. in Stahlblech ausgeführt werden, müssen nach außen aufschlagen und außen ein Warnschild tragen.

Die Lüftung des Schallanlagenraumes und der Trafo-kammern muß so vorgesehen werden, daß eine Raumtemperatur von +35°C und eine relative Luftfeuchtigkeit von 70% bezogen auf +35°C Raumtemperatur nicht überschritten werden. Die Raumtemperatur soll +5°C nicht unterschreiten

Lüftungsöffnungen müssen gegen Spritzwassererfall gesichert sein

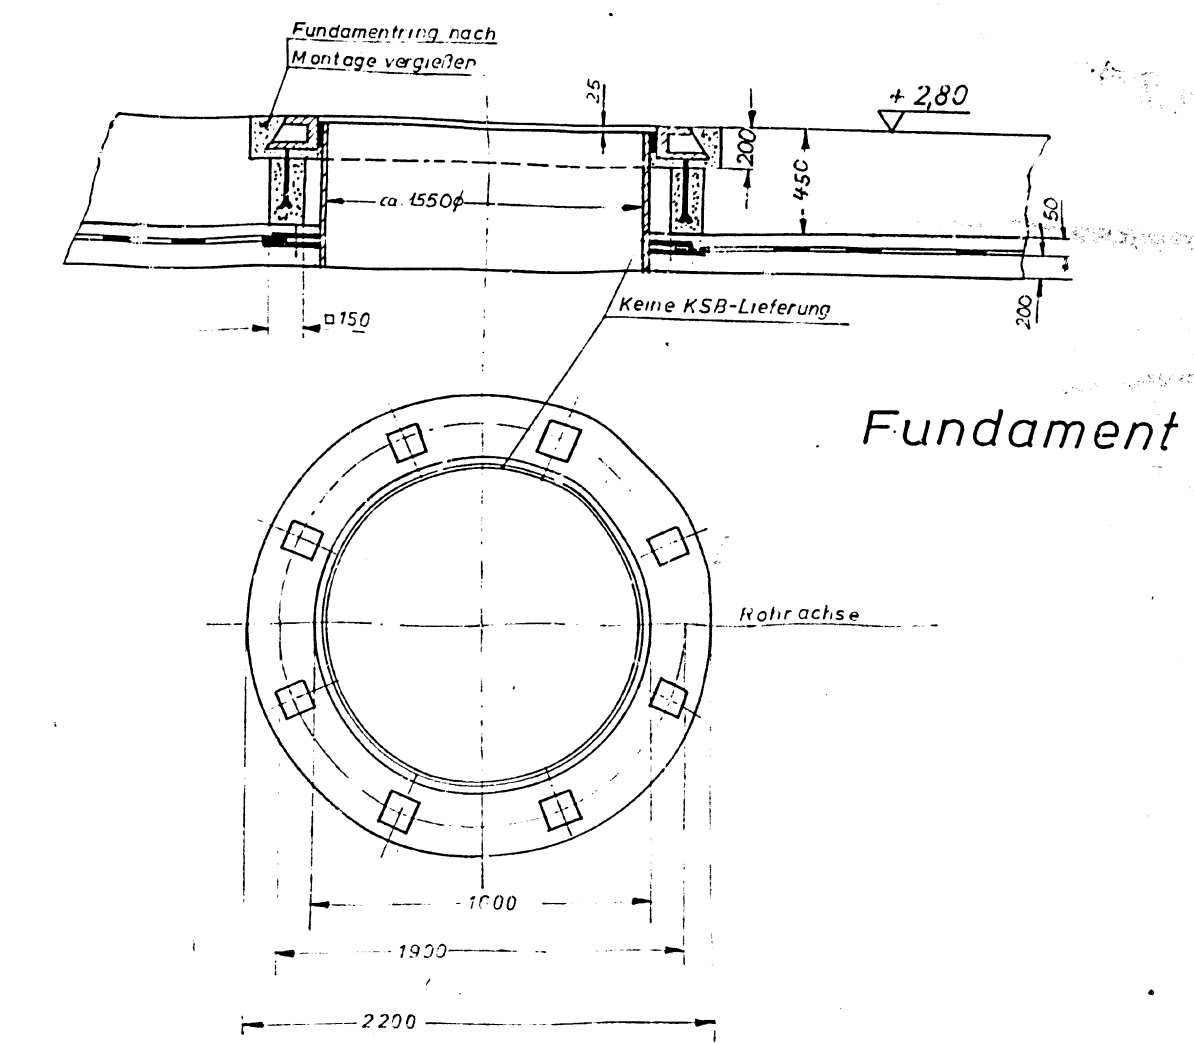


Fundament

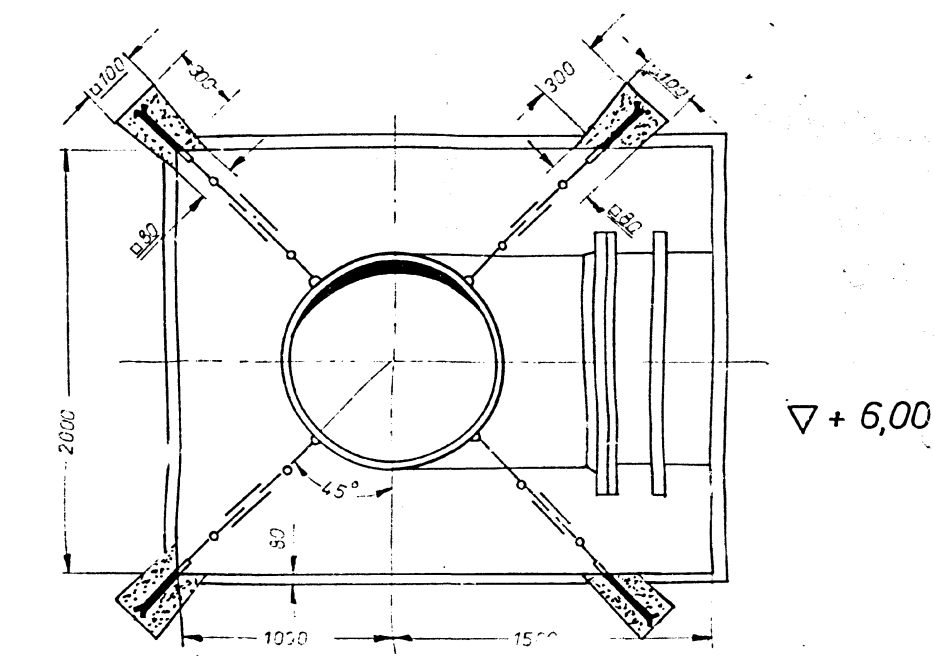


Ansicht Y

▽ + 6,00

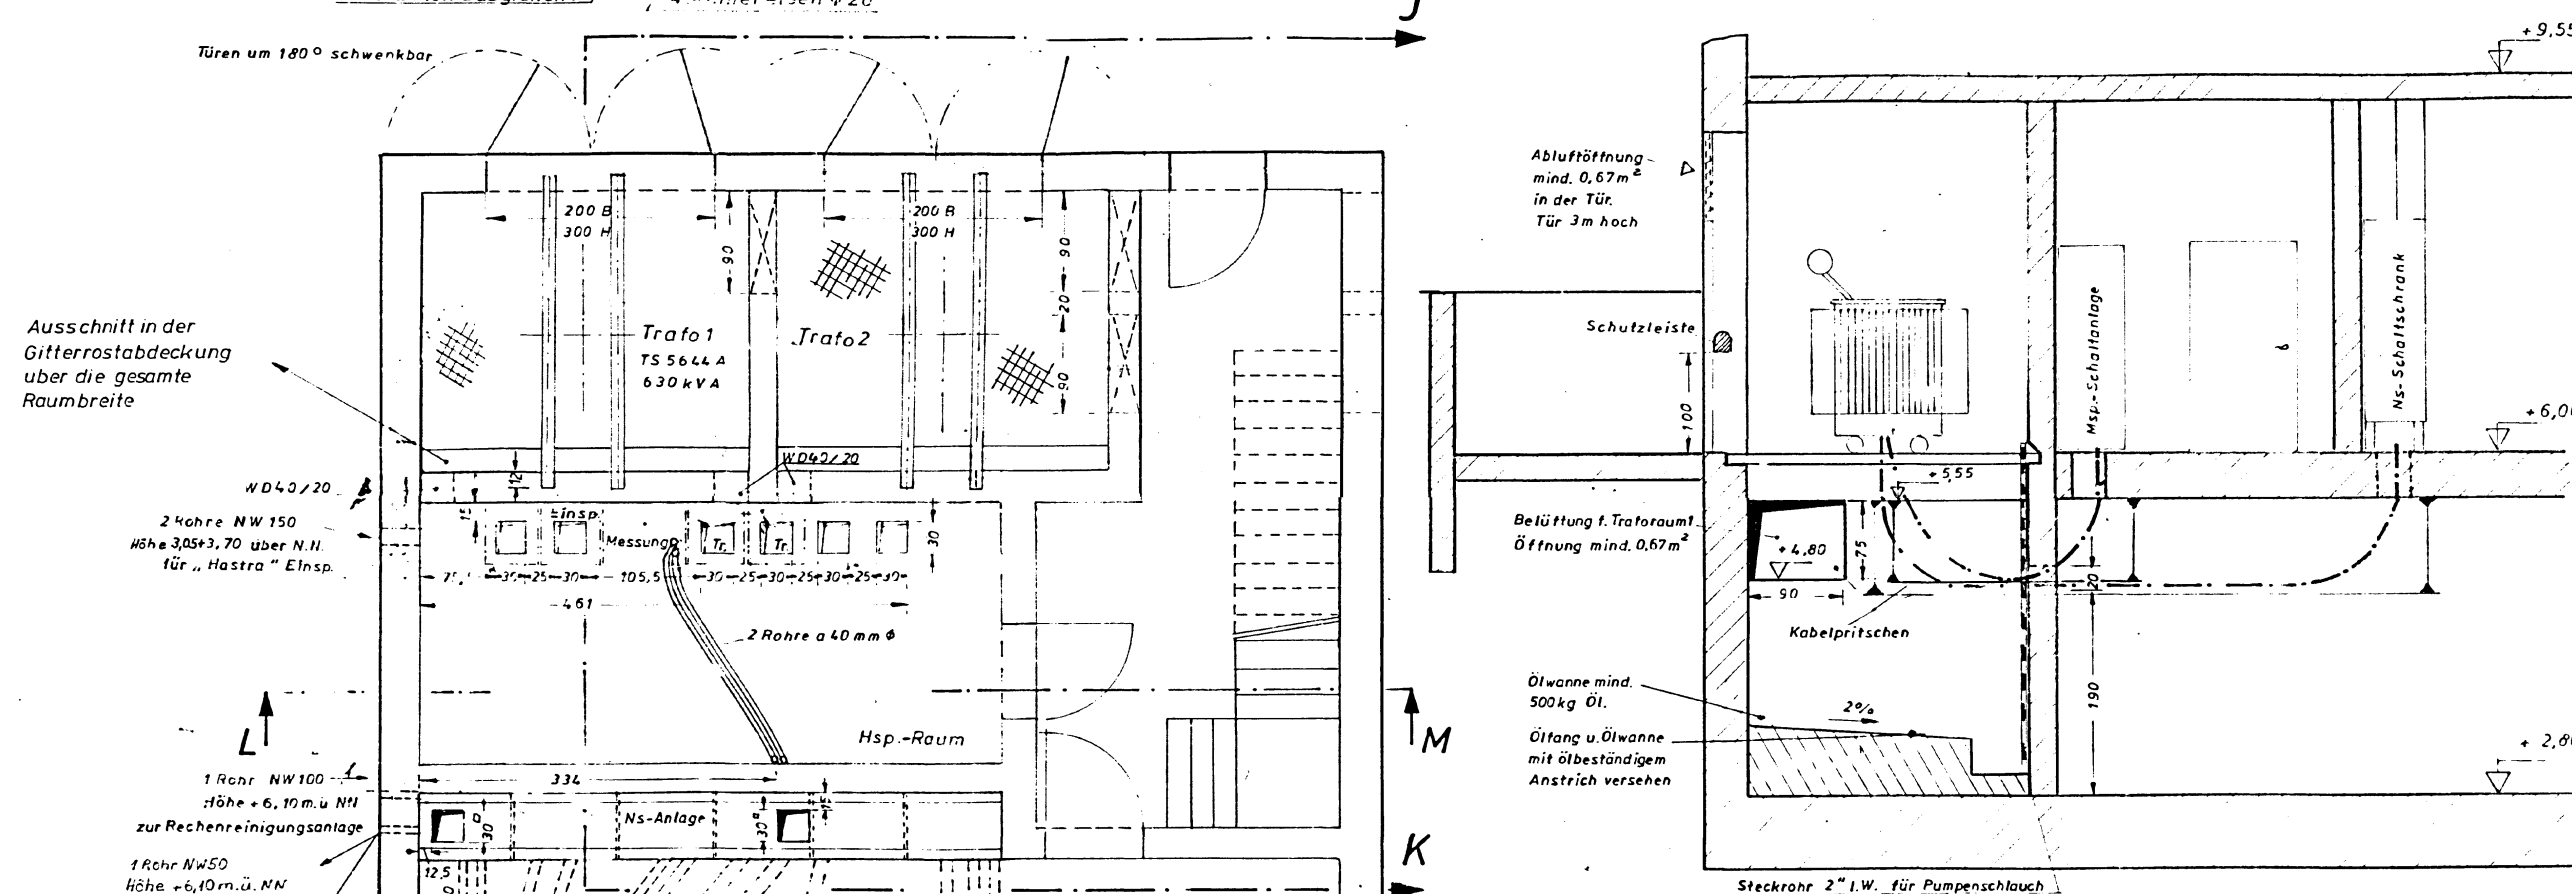


Schnitt J-K

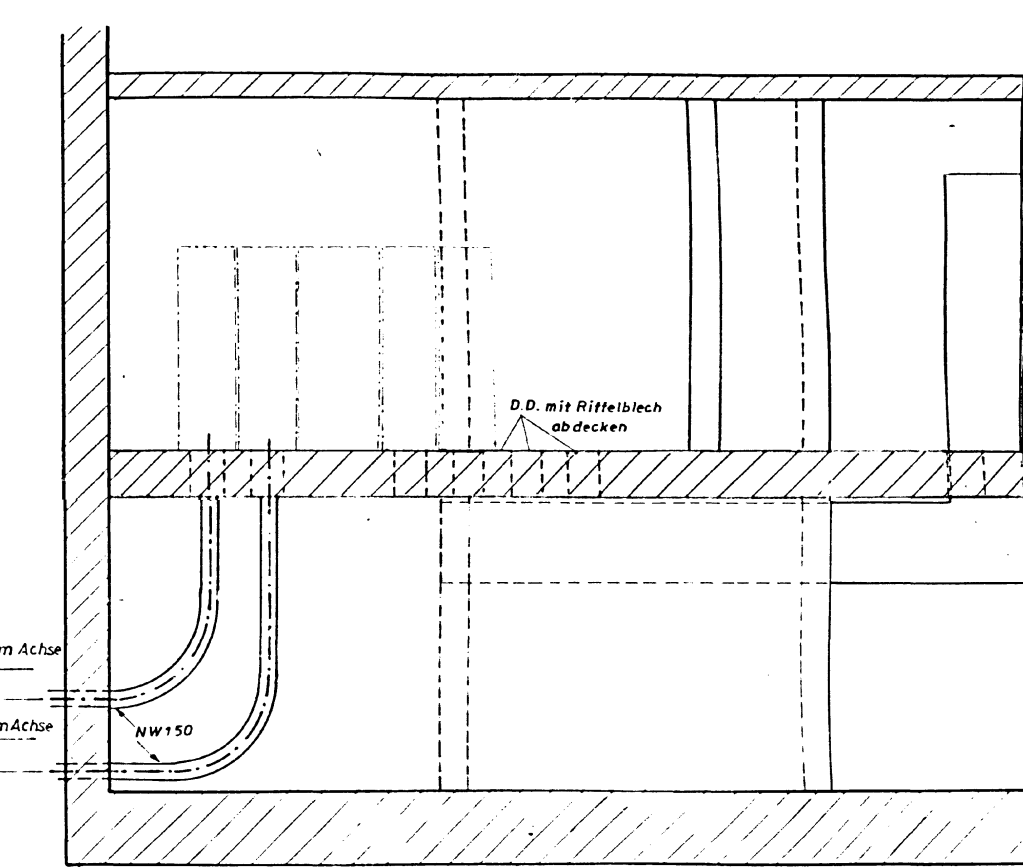

Schnitt L - M

Die Übereinstimmung
der Zeichnung mit der
Ausführung wird hiermit

bestätigt.
Arbeitsgemeinschaft KSB / AG
 Schöpfwerk Neetze
 die federführende Firma
 Klein, Schanzlin & Becker
 Aktiengesellschaft

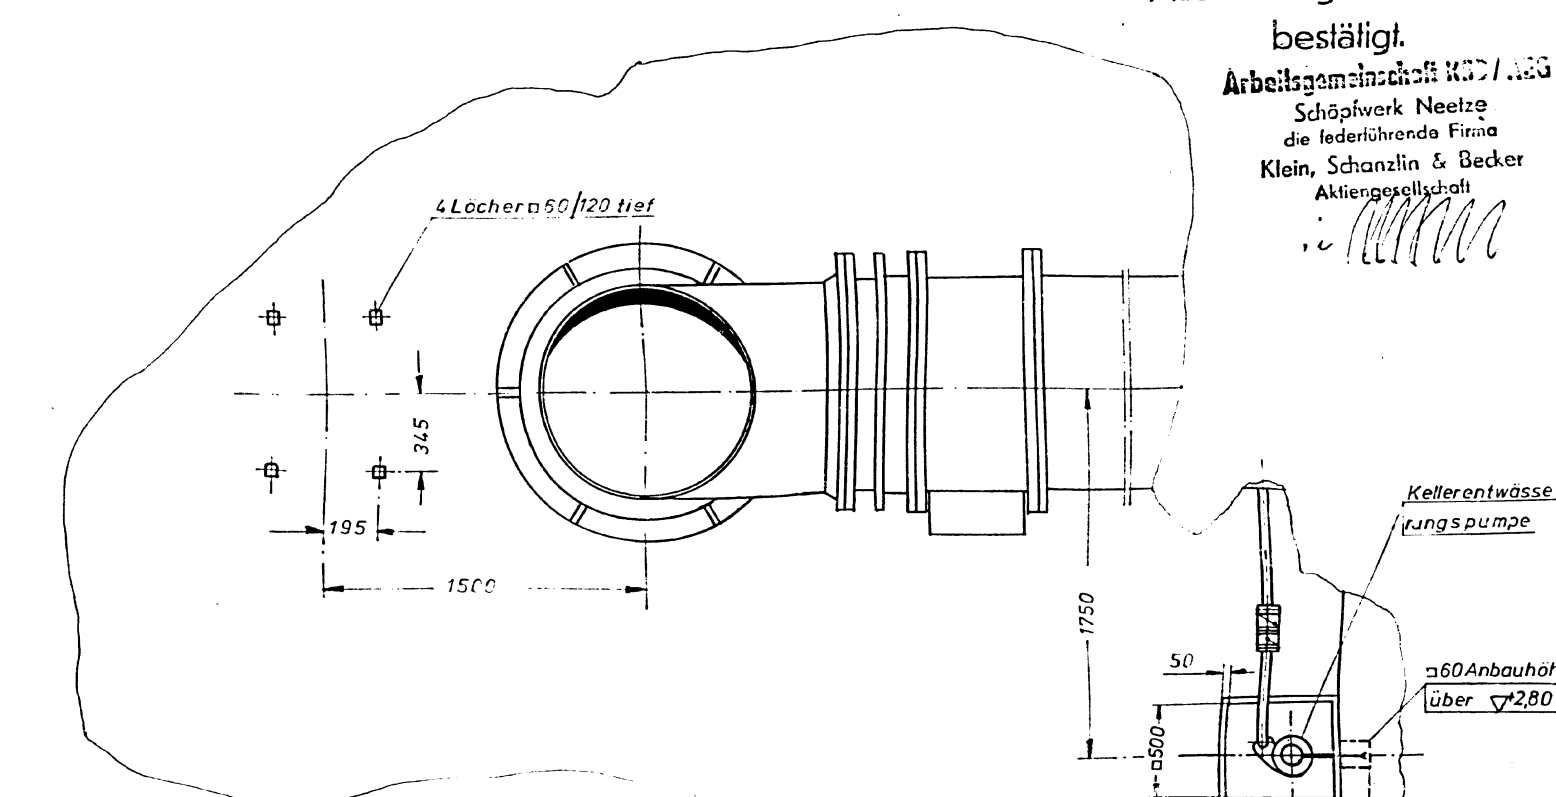

Verw Bz	BWa Str	Zb	Kilometer	O Art	O Teil	Zk	B Art	F	Stand
31151	0901	1110	91815	6115	1141	010812	0119	715	

Schnitt C-D

Bestandszeichnung

Die Übereinstimmung mit der Ausführung bescheinigt


Uelzen, den 11.7.1985

Der Vorstand des WSA Uelzen
Trenn


Der Sachbearbeiter
Brors

Mikro
024461
WSD-Mitte



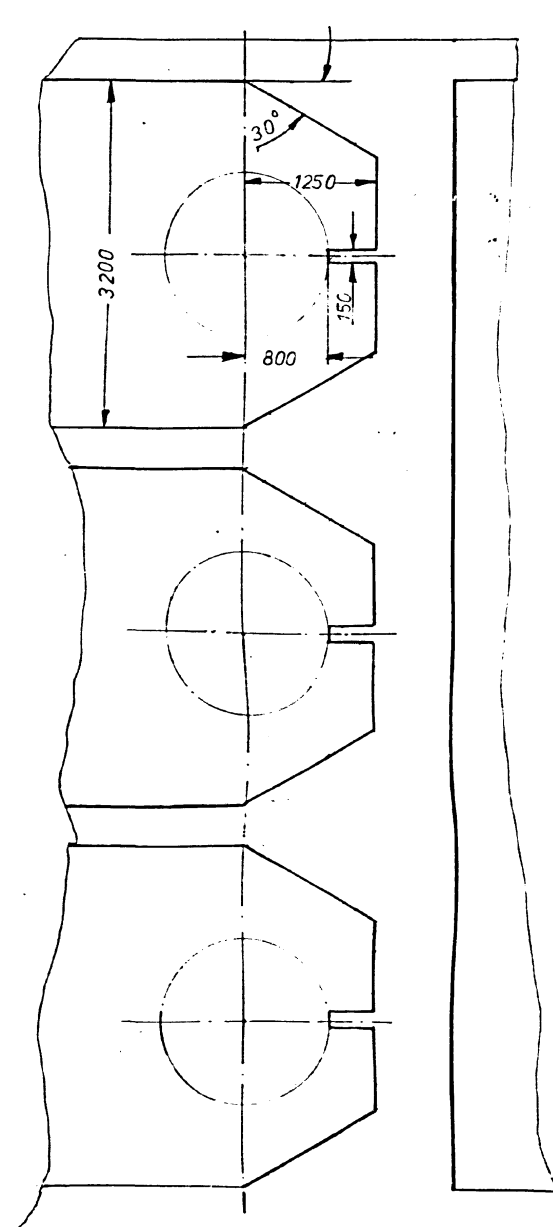


Schnitt E-F

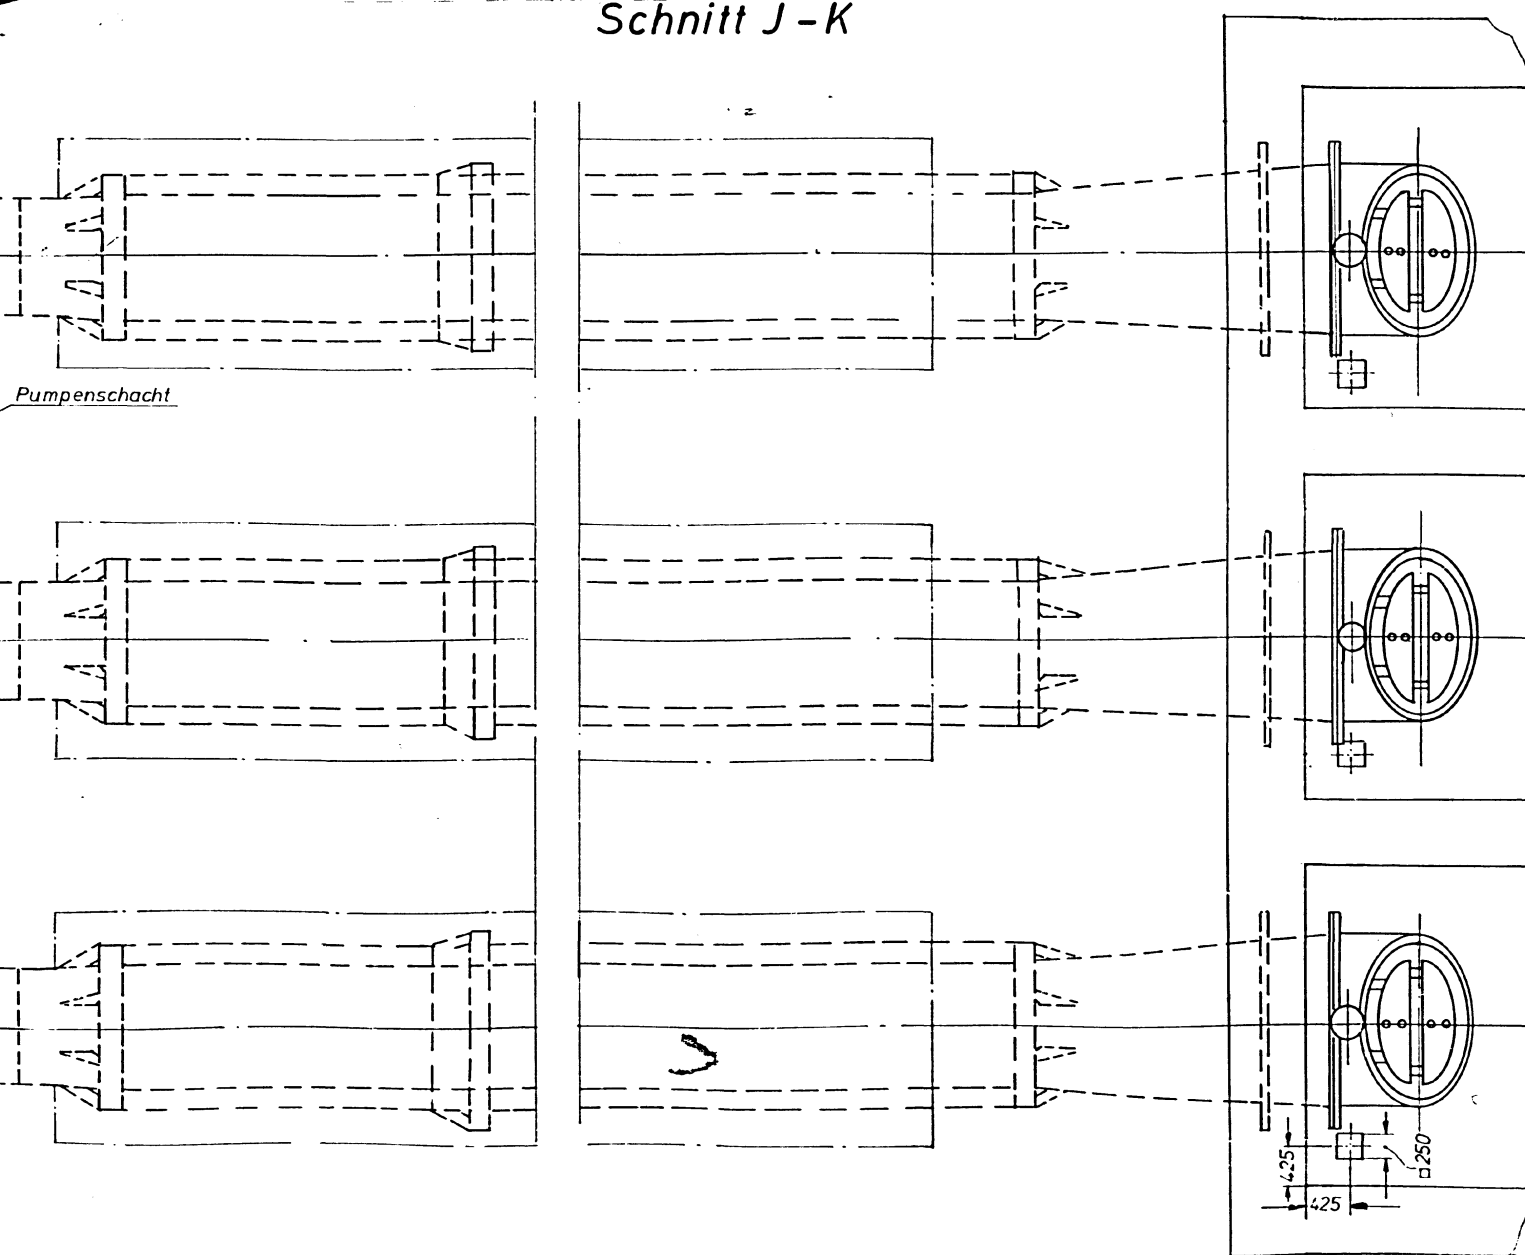

Schnitt 0-F

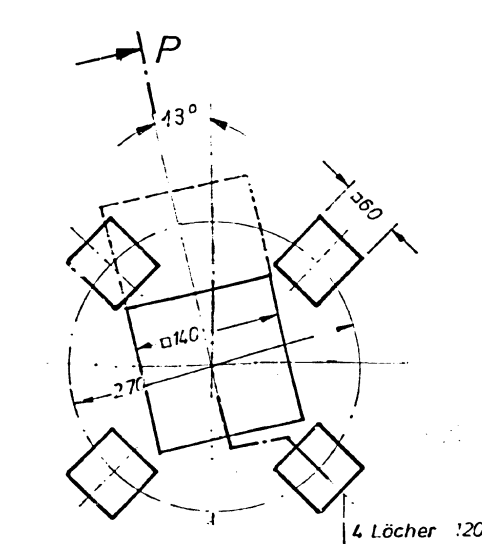

Einzelheit „X“

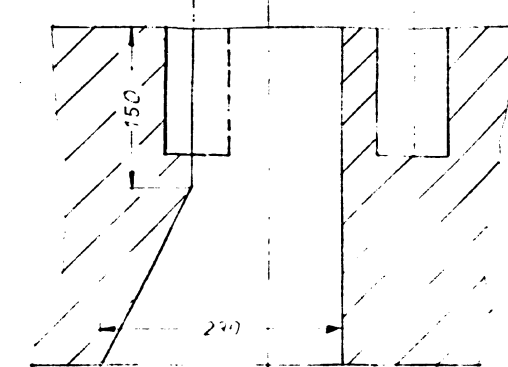

Schnitt A-B

