


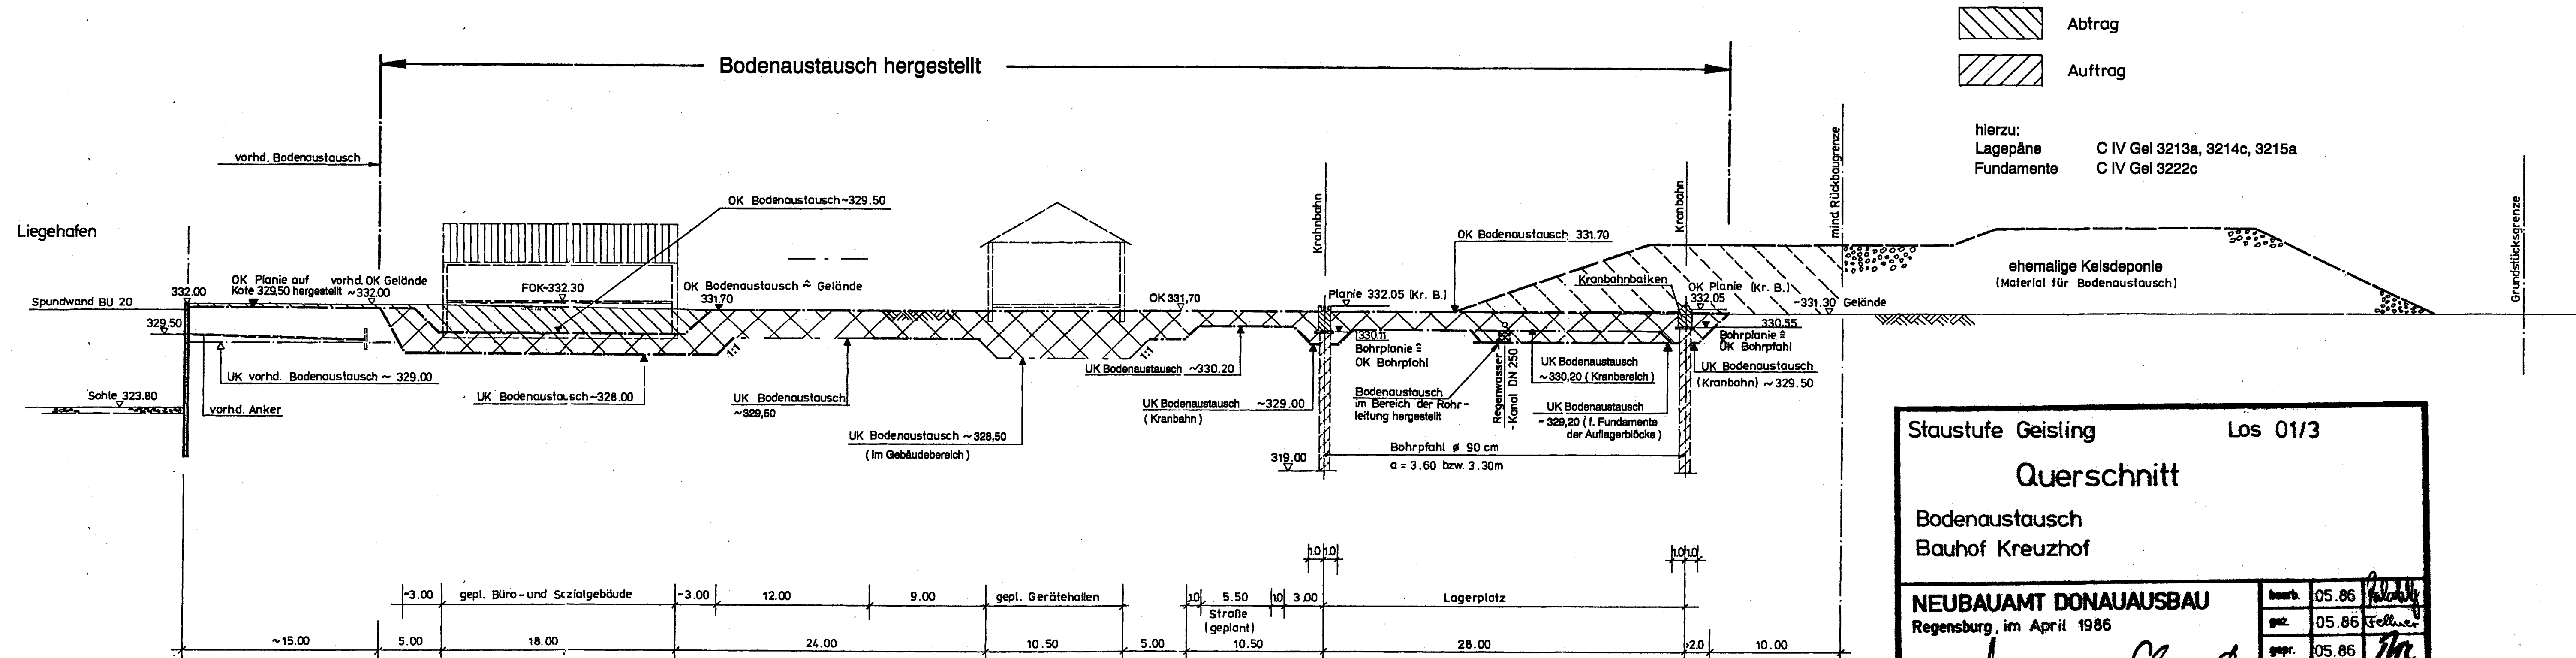

Staufstufe Geisling Los 01/3

Querschnitt

Bodenaustausch
Bauhof Kreuzhof

NEUBAUAMT DONAU-AUSBAU
Regensburg, im April 1986

Handwritten signatures: Schwanitz, Feller

beur.	05.86	<i>Handwritten initials</i>
gez.	05.86	<i>Handwritten initials</i>
gepr.	05.86	<i>Handwritten initials</i>

Maßstab: 1:250

Plannummer: C IV Gel 3220a

Erstausg. Bestandsplan 10/02

301002 G 09 - 1 - 025

BESTANDSPLAN														
WASSER - UND SCHIFFFAHRTSDIREKTION SÜD WASSER - UND SCHIFFFAHRTSAMT - REGENSBURG														
Org.Einh.	B Wa Str		Kilometer		S	Koordinaten								
Amt	AB	Nr.	ZB			rechts	hoch							
614	A3	04	01	373	250	2								
OBJEKTBEKENNUNG: Anlagen für Hilfsaufgaben ABz Kreuzhof														
OBJEKTTEIL:														
EINZELHEIT: Bodenaustausch Querschnitt														
O Art	Objektident Nr.		Objekt -	OB	Entwurf Nr.		Maßstab:							
700	693	800	1000	001	000	001	1:250							
Zeichnungs Nr. C IV Gel 3220a								Blatt Nr.						
Die Übereinstimmung mit der Ausführung wird bestätigt.														
Mikronummer														
30.10.2002 gez.: Zimnik Dipl. Ing. FH														
Datum Unterschrift Funktionsbezeichnung														