


Querschnitt D-D

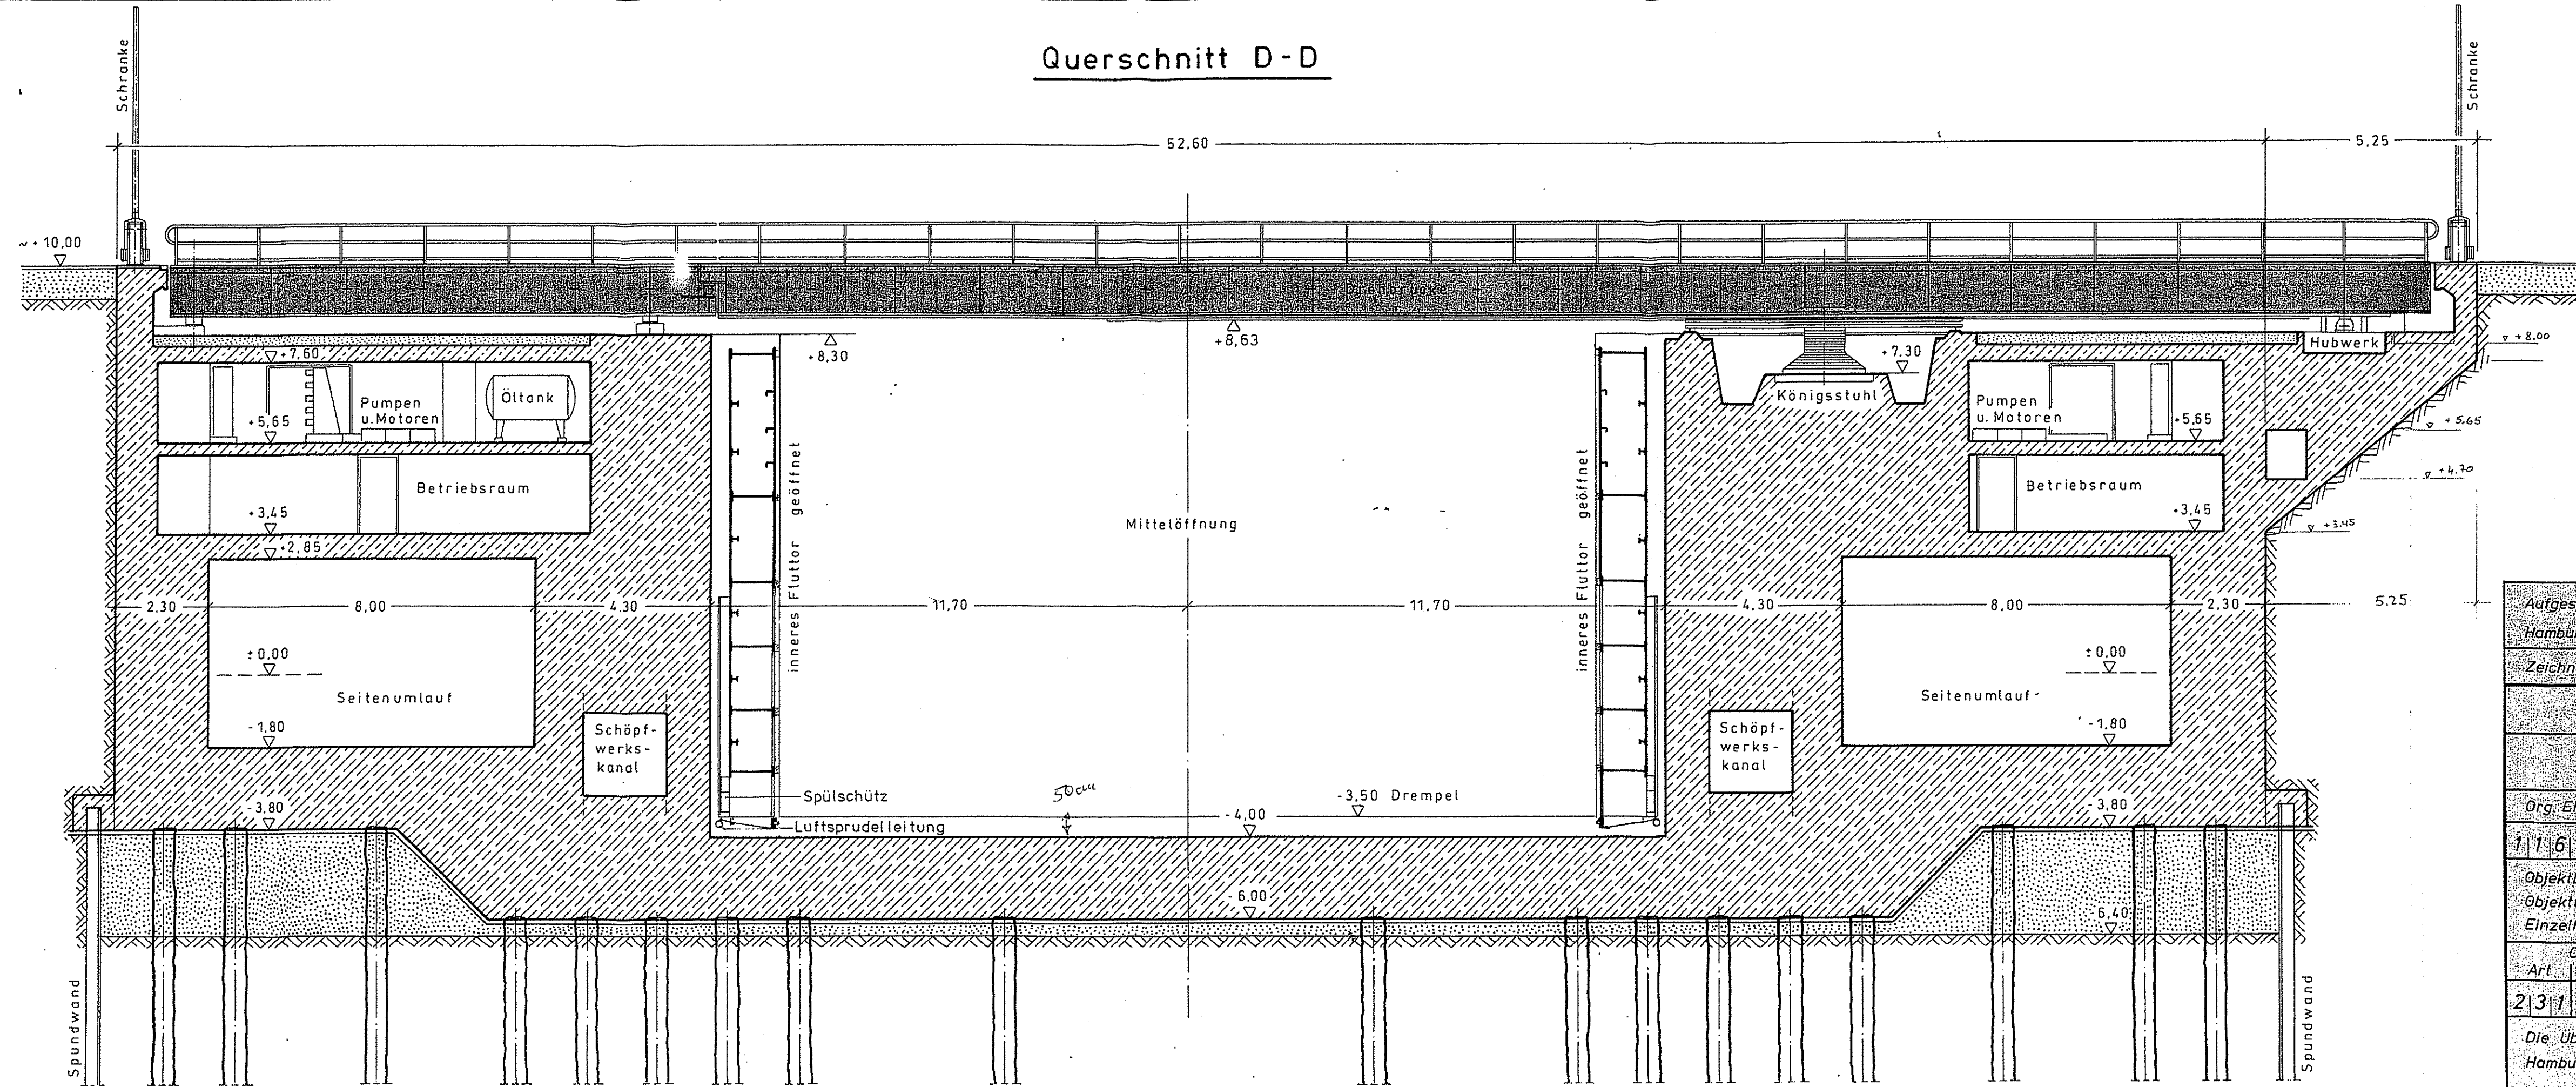

Landesbetrieb für Küstenschutz
Nationalpark und Meeresschutz
Schleswig-Holstein

Aufgestellt	Hamburg, den	29. 9. 1988	<i>[Signature]</i>	BOR
Zeichnung bearbeitet			<i>[Signature]</i>	Bautechniker
BESTANDSZEICHNUNG				
Wasser- und Schifffahrtsdirektion Nord Wasser- und Schifffahrtsamt Hamburg				
Org. Elnh.	BWaStr Nr. ZB	Kilometer	S	rechts
116	36010181303			
Objektbenennung	Sturmflutsperrwerk in der Pinnau			
Objektteil	Übersichtsplan			
Einzelheit	Querschnitt D-D			
Objekt Art	Teil	ZK	F	Stand
231	100000	00	1988	
Die Übereinstimmung mit der Ausführung wird bescheinigt				Entwurf Nr. Zeichnung Nr.
Hamburg, den 29. 9. 1988				Maßstab
<i>[Signature]</i>				1:100
Unterschrift				BAM Amtsbezeichnung
				Blatt Nr. 6