


Maschinenraum

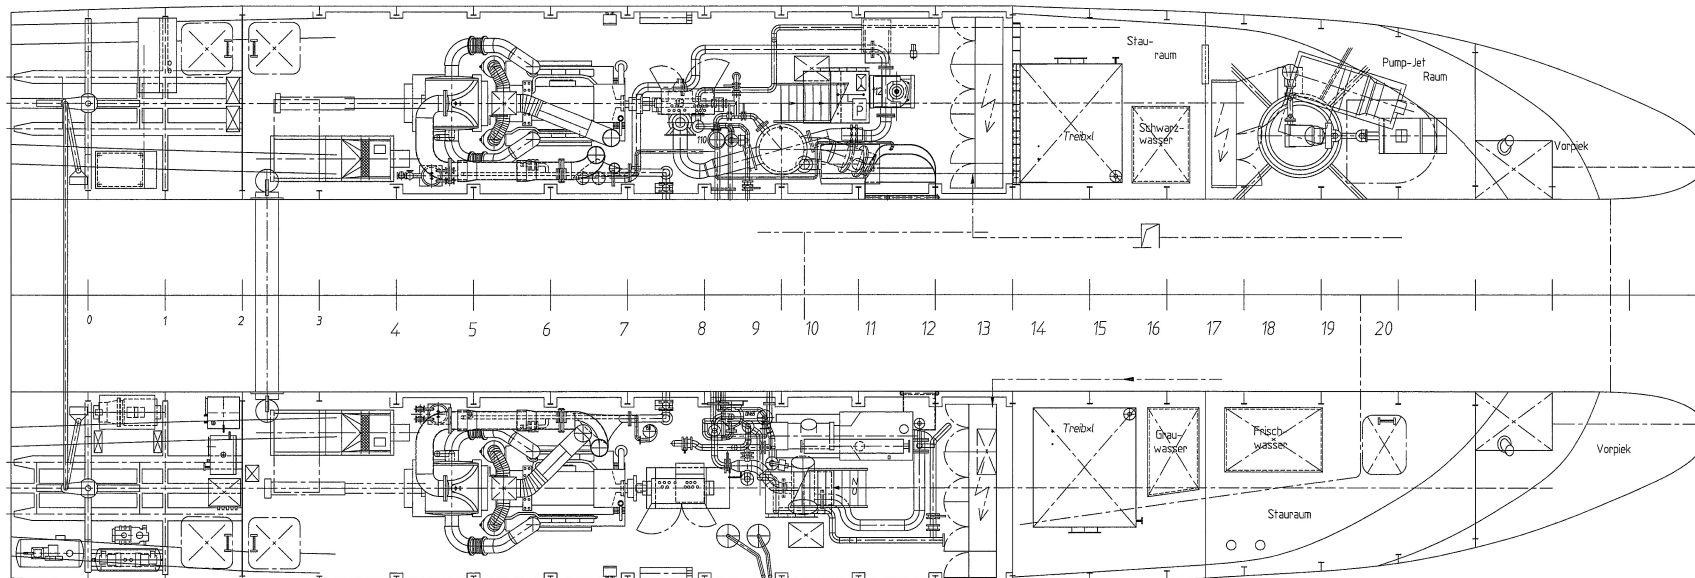

Hauptabmessungen :

Länge über Deck 26,40 m
 Länge in der Wasserlinie 24,80 m
 Breite 9,00 m
 Seitenhöhe 2,80 m
 Tiefgang 1,30 m

CAD-Nr. : 1730002

WSD Nord

 1-355425

Pos	Stück	Gew	Benennung	Werkstoff	Mag.-Nr.	Benennung
BESTANDSZEICHNUNG						
Wasser- und Schiffahrtstechnik Nord Wasserstrassen-Maschinenamt Rendsburg						
Objektbenennung Seez.motorschiff "Baumrönne" SM 0179						
Objektteil Hpl.masch, Hilfsmasch, sonst.masch.bau/techn.Einrichtungen Einzelteil Maschinenraum Draufsicht						
Index	Änderung	Tag	Name	abs.	Zeichnungs-Nr.	Maßstab
		19.8.92			26	1:50
Blatt: von 10						