



Ruderblattprofil NACA 0012 M = 1:2


B max bei 30%, ci max +1,60 bei 16°  
Alle Profilmaße auf Innenseite der Beplattung

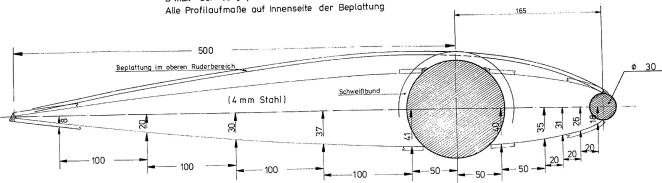


Spantschnitt 0 M=1:10

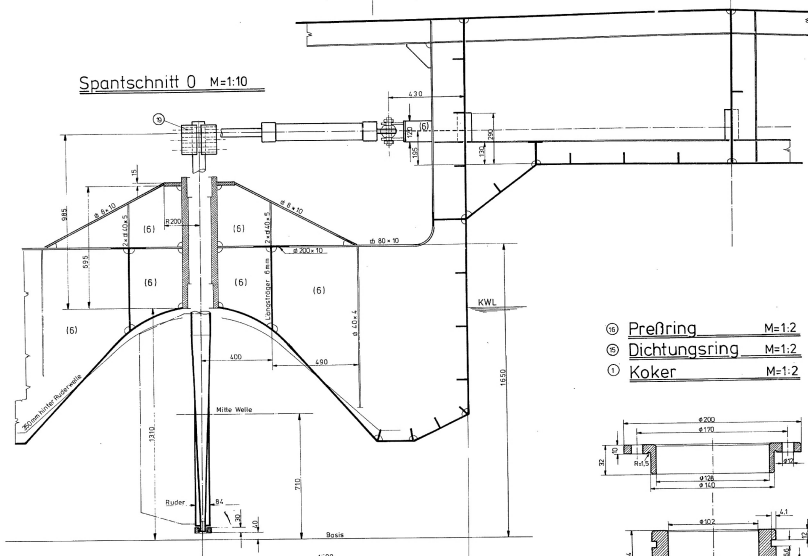


Ruderwelle M=1:5

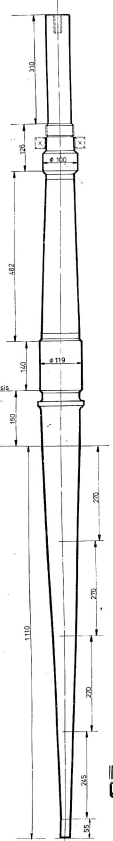


Längsschnitt M=1:10

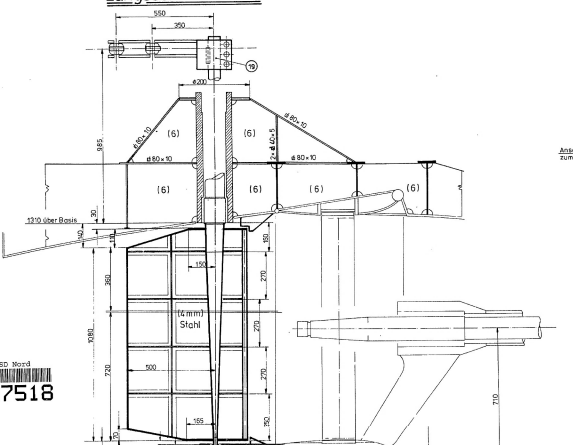

Trossenschutz M 1:10

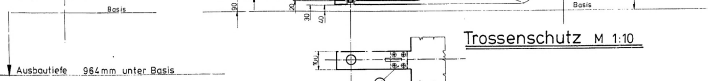


Draufsicht M 1:10

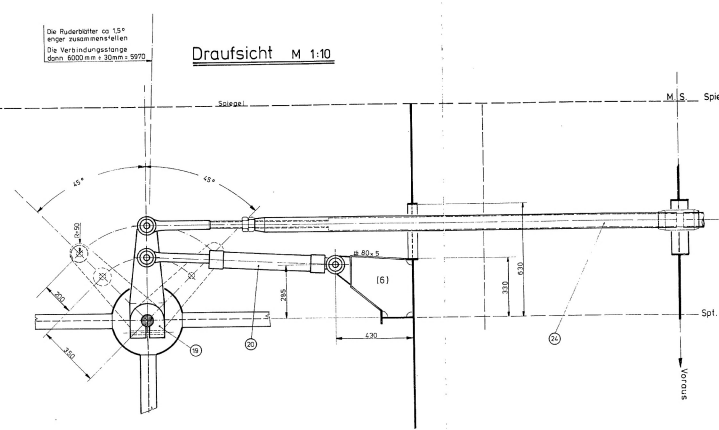


Ruderwelle M=1:2

(Gewicht 104 kg)  
(Rohgewicht 216 kg)


- ⊙ Preßring M=1:2
- ⊙ Dichtungsring M=1:2
- ⊙ Koker M=1:2

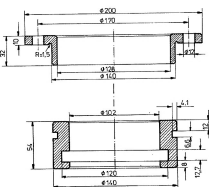


Lagerkappe M=1:2

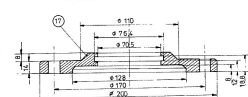

Oberes Wellenlager zusammengebaut M=1:2

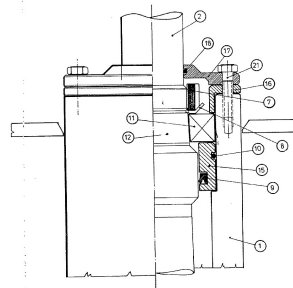

Schweißbund M=1:2

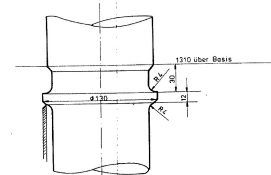

Nr.	Benennung	Werkstoff	Maßstab	Stück
1	Schwerrohr	Aluminium	Ø 200 x 35 x 240	2
2	Ruderwelle	1.4571	Ø 123 x 2328	2
3	Gleitlager	PA 66 + MoS2	Ø 144 x 10,5 x 118	2
4	Gleitlager	PA 66 + MoS2	Ø 80 x 40	2
5	O Ring	Gummi	Nerkel Ø 120 x 12	2
6	Preßring	1.4571	Ø 144 x 10,5 x 10	2
7	Rudermetter	NiRO	M 80 x 2	2
8	Sicherungsscheibe	NiRO	Ø 80	2
9	Dichterring	Nerkel B 8004-223.215		2
10	O Ring	Gummi	Nerkel Ø d 130 x 5	2
11	Pendelrollenlager	22216 RSXT VP B		2
12	Planung	Steigung 1 : 1"		
13	Sicherungsring	1.4571	Ø 200 x 36 x 8	2
14	Schrauben	NiRO	M 10 x 30	2 x 6
15	Dichtungsring	1.4571	Ø 160 x 24 x 50	2
16	Preßring	1.4571	Ø 200 x 32	2
17	Lagerkappe	1.4571	Ø 200 x 24	2
18	O Ring	Gummi	Nerkel Ø 70 x 4	2
19	Quadrat/Planung	Becker		
20	Zylinder	Becker	Ø 63/60 x 500	1
21	Schwalbe	11	17 x 50	2 x 2
22	Schraube	NiRO	M 12 x 30	2 x 4
23	Wellenbohrer	NiRO	M 23	2
24	Verbindungsstange	228 2400	2 1/2 Zoll	1 + 1

Hauptabmessungen  
Länge über Deck ..... 26,40 m  
Breite auf Spanten ..... 9,00 m  
Konstruktionsabstand ..... 1,30 m

Klasse 1 Ozeanischer Lloyd  
+ 100 A & X (Coastal Service) R "Survey Boat"

Ruderblatt  
Material Ruderenschaft und Ruderkörper Werkstoff 14571  
Beplattung 0 mm, Stärke 4 mm  
Vollschwererdrer ..... NACA 0012  
Balancierverhältnis ..... 25 k zu 75 k  
Fläche eines Ruderblattes ..... 0,76 m²  
In der Berechnung angenommene Geschwindigkeit ..... 13,5 kn  
Gewicht eines Ruderblattes mit Ruderwelle ..... 119/310 kg  
Auftrieb eines Ruderblattes ..... 184 kg  
Unteres Ruderlager als Pendelrollenlager.  
Oberes Ruderlager als Pendelrollenlager.  
Platzbedarf für Ruderboven mindestens 964 mm unter Basis.  

Pos.	Stück	Gen.	Benennung	Werkstoff	Ng.-zh.	Bemerk.
<b>BESTANDSZEICHNUNG</b>						
Wasser- und Schiffsmodellbau Nord Wasserstraßen-Modellbau Rendsburg						
Objektbenennung: Seerückenmotorschiff "Baumrönke"						
Objekt: Rudereinrichtungen						
Einzelteil: Ruderanlage						
Blatt: VOR						

037518

037519