



Pos. 3

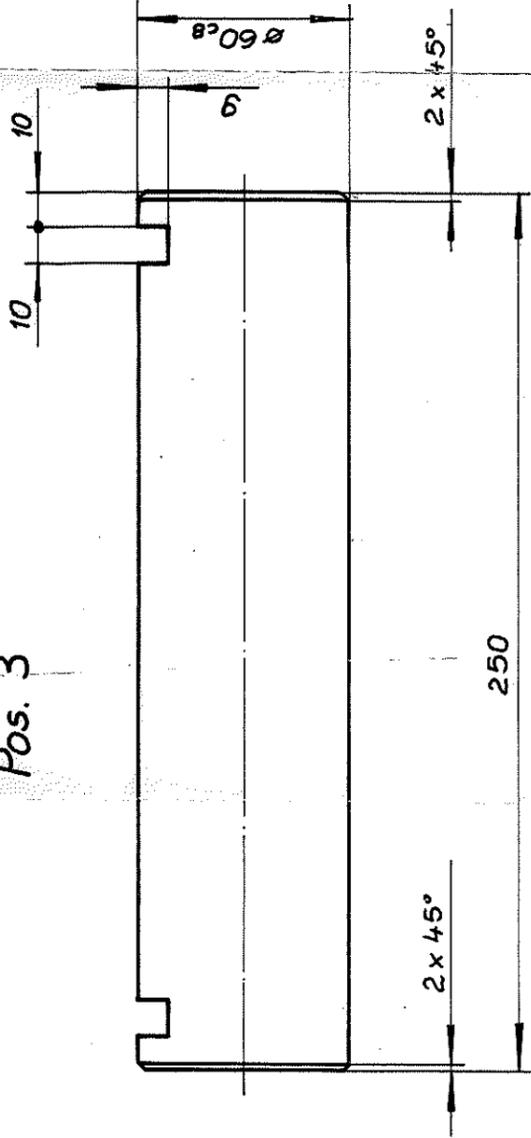

Pos. 2

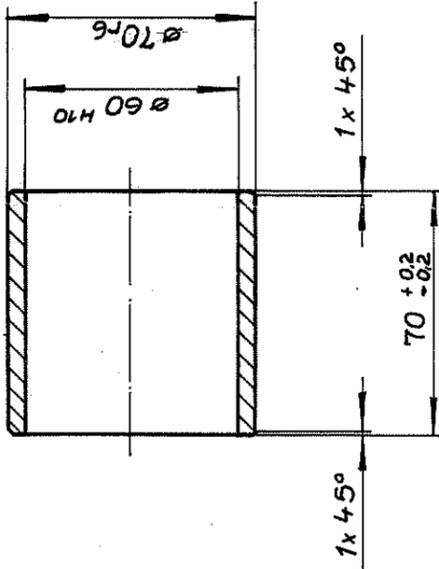

DEVA - Metallgleitlager
 Ø 82/Ø 57 x 74
 CuSn Pb 8313/6-1
 W 4.00

Rd 65x 255
 DIN 1013
 1.4057
 DIN 17440

Paßmaß	Abmaß
60 c8	- 0,140 - 0,186
60 H10	+ 0,120 0
70 r6	+ 0,062 + 0,043

Die Übereinstimmung mit der Ausführung wird bescheinigt
Wg. 10.11.85

Unterschrift
A. G. ...

Amtsbezeichnung
 BHL

Bestandszeichnung

Wasser- und Schiffsahrtirektion Süd
 Wasser- und Schiffsahrtamt Schweinfurt

Org. Einh.	BW St. Nr.	ZB	Kilometer	S	R	H	Objekt Art	Teil	ZK	F	Stand

Objektbenennung
 Wehranlage Rothenfels
 Objektteil
 Wehrverschluß "M"
 Einzelheit
 Führungsrolle - Bolzen und Buchsen

Änderungen - Anmerkungen:

Maßstab:
 72/25.7

Entwurf Nr.
 Blatt Nr.

Maßstab
 1:2

Wehr Rothenfels

Führungsrolle
 Pos. 3 und Pos. 2

5827 Blatt 5.1
 Hierzu Blatt 5

Engineering
 B.S. GmbH
 Zierker Straße 54 a-17235 Neustrelitz
 Tel. (039 81) 203286

Name	Datum	Name
1995	25.08.	Platz
Bearb.		
Gepr.		

Zust.	Änderung	Datum	Name

Blatt

Bl.