
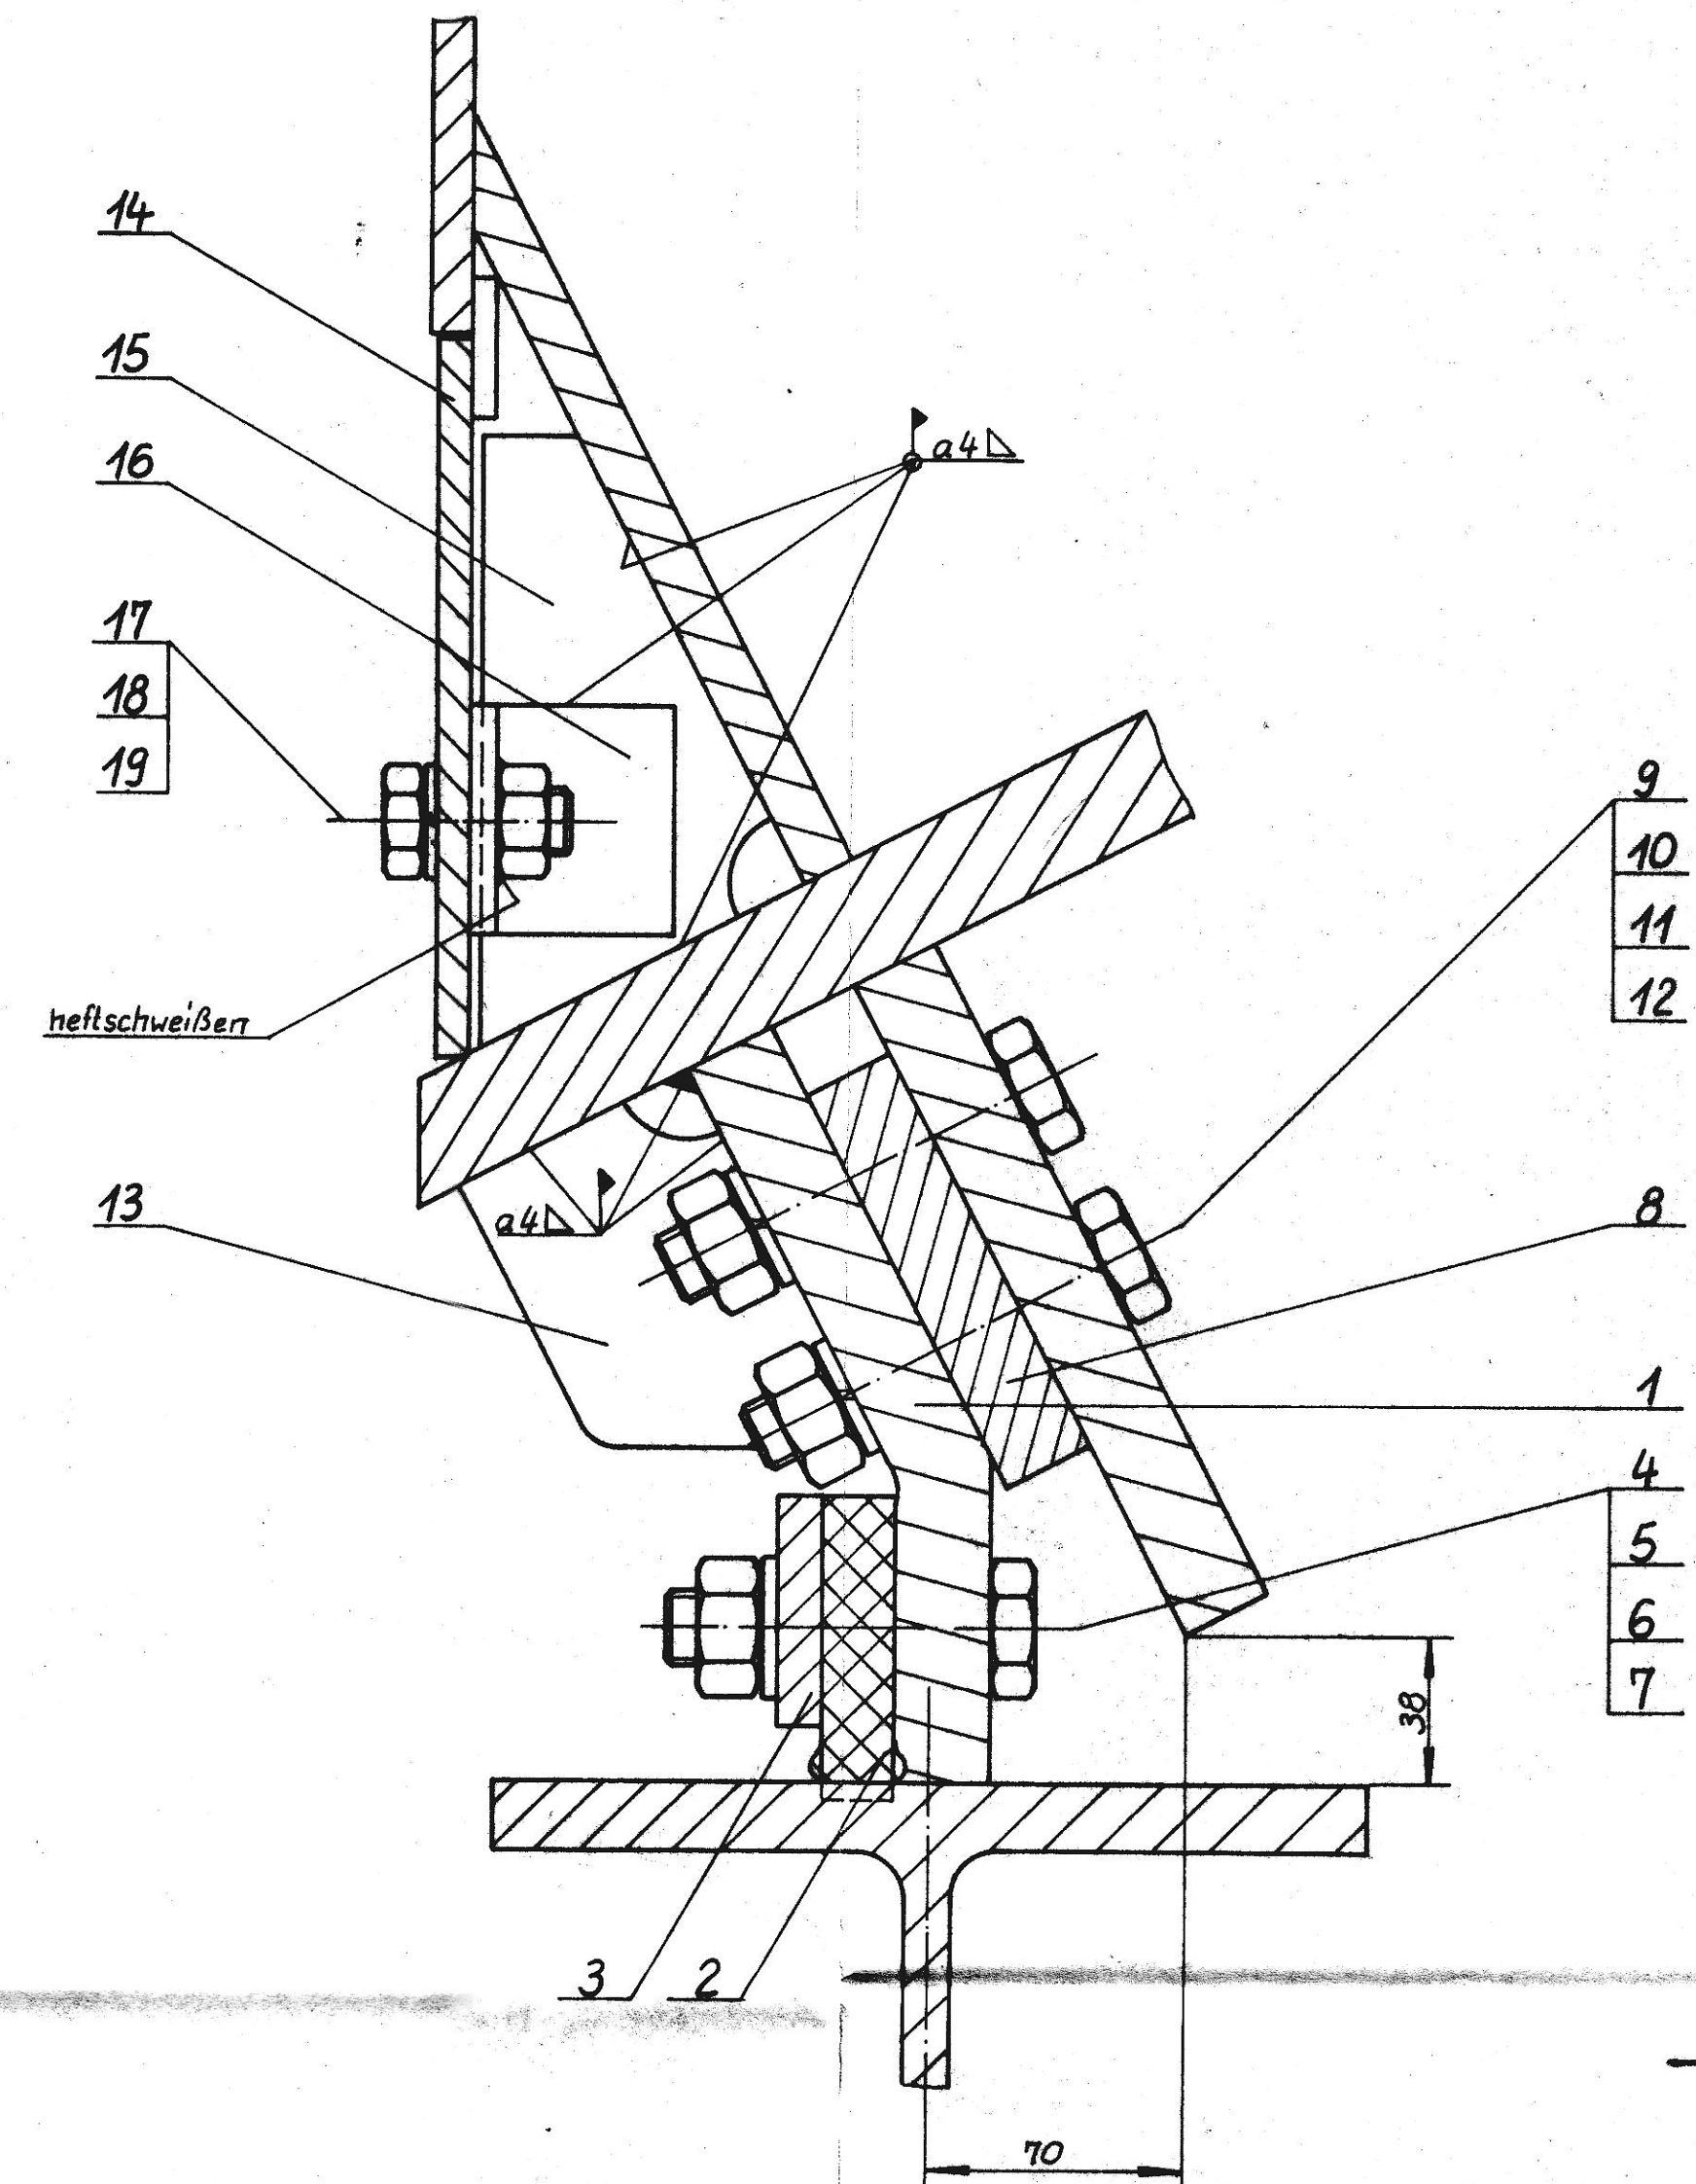


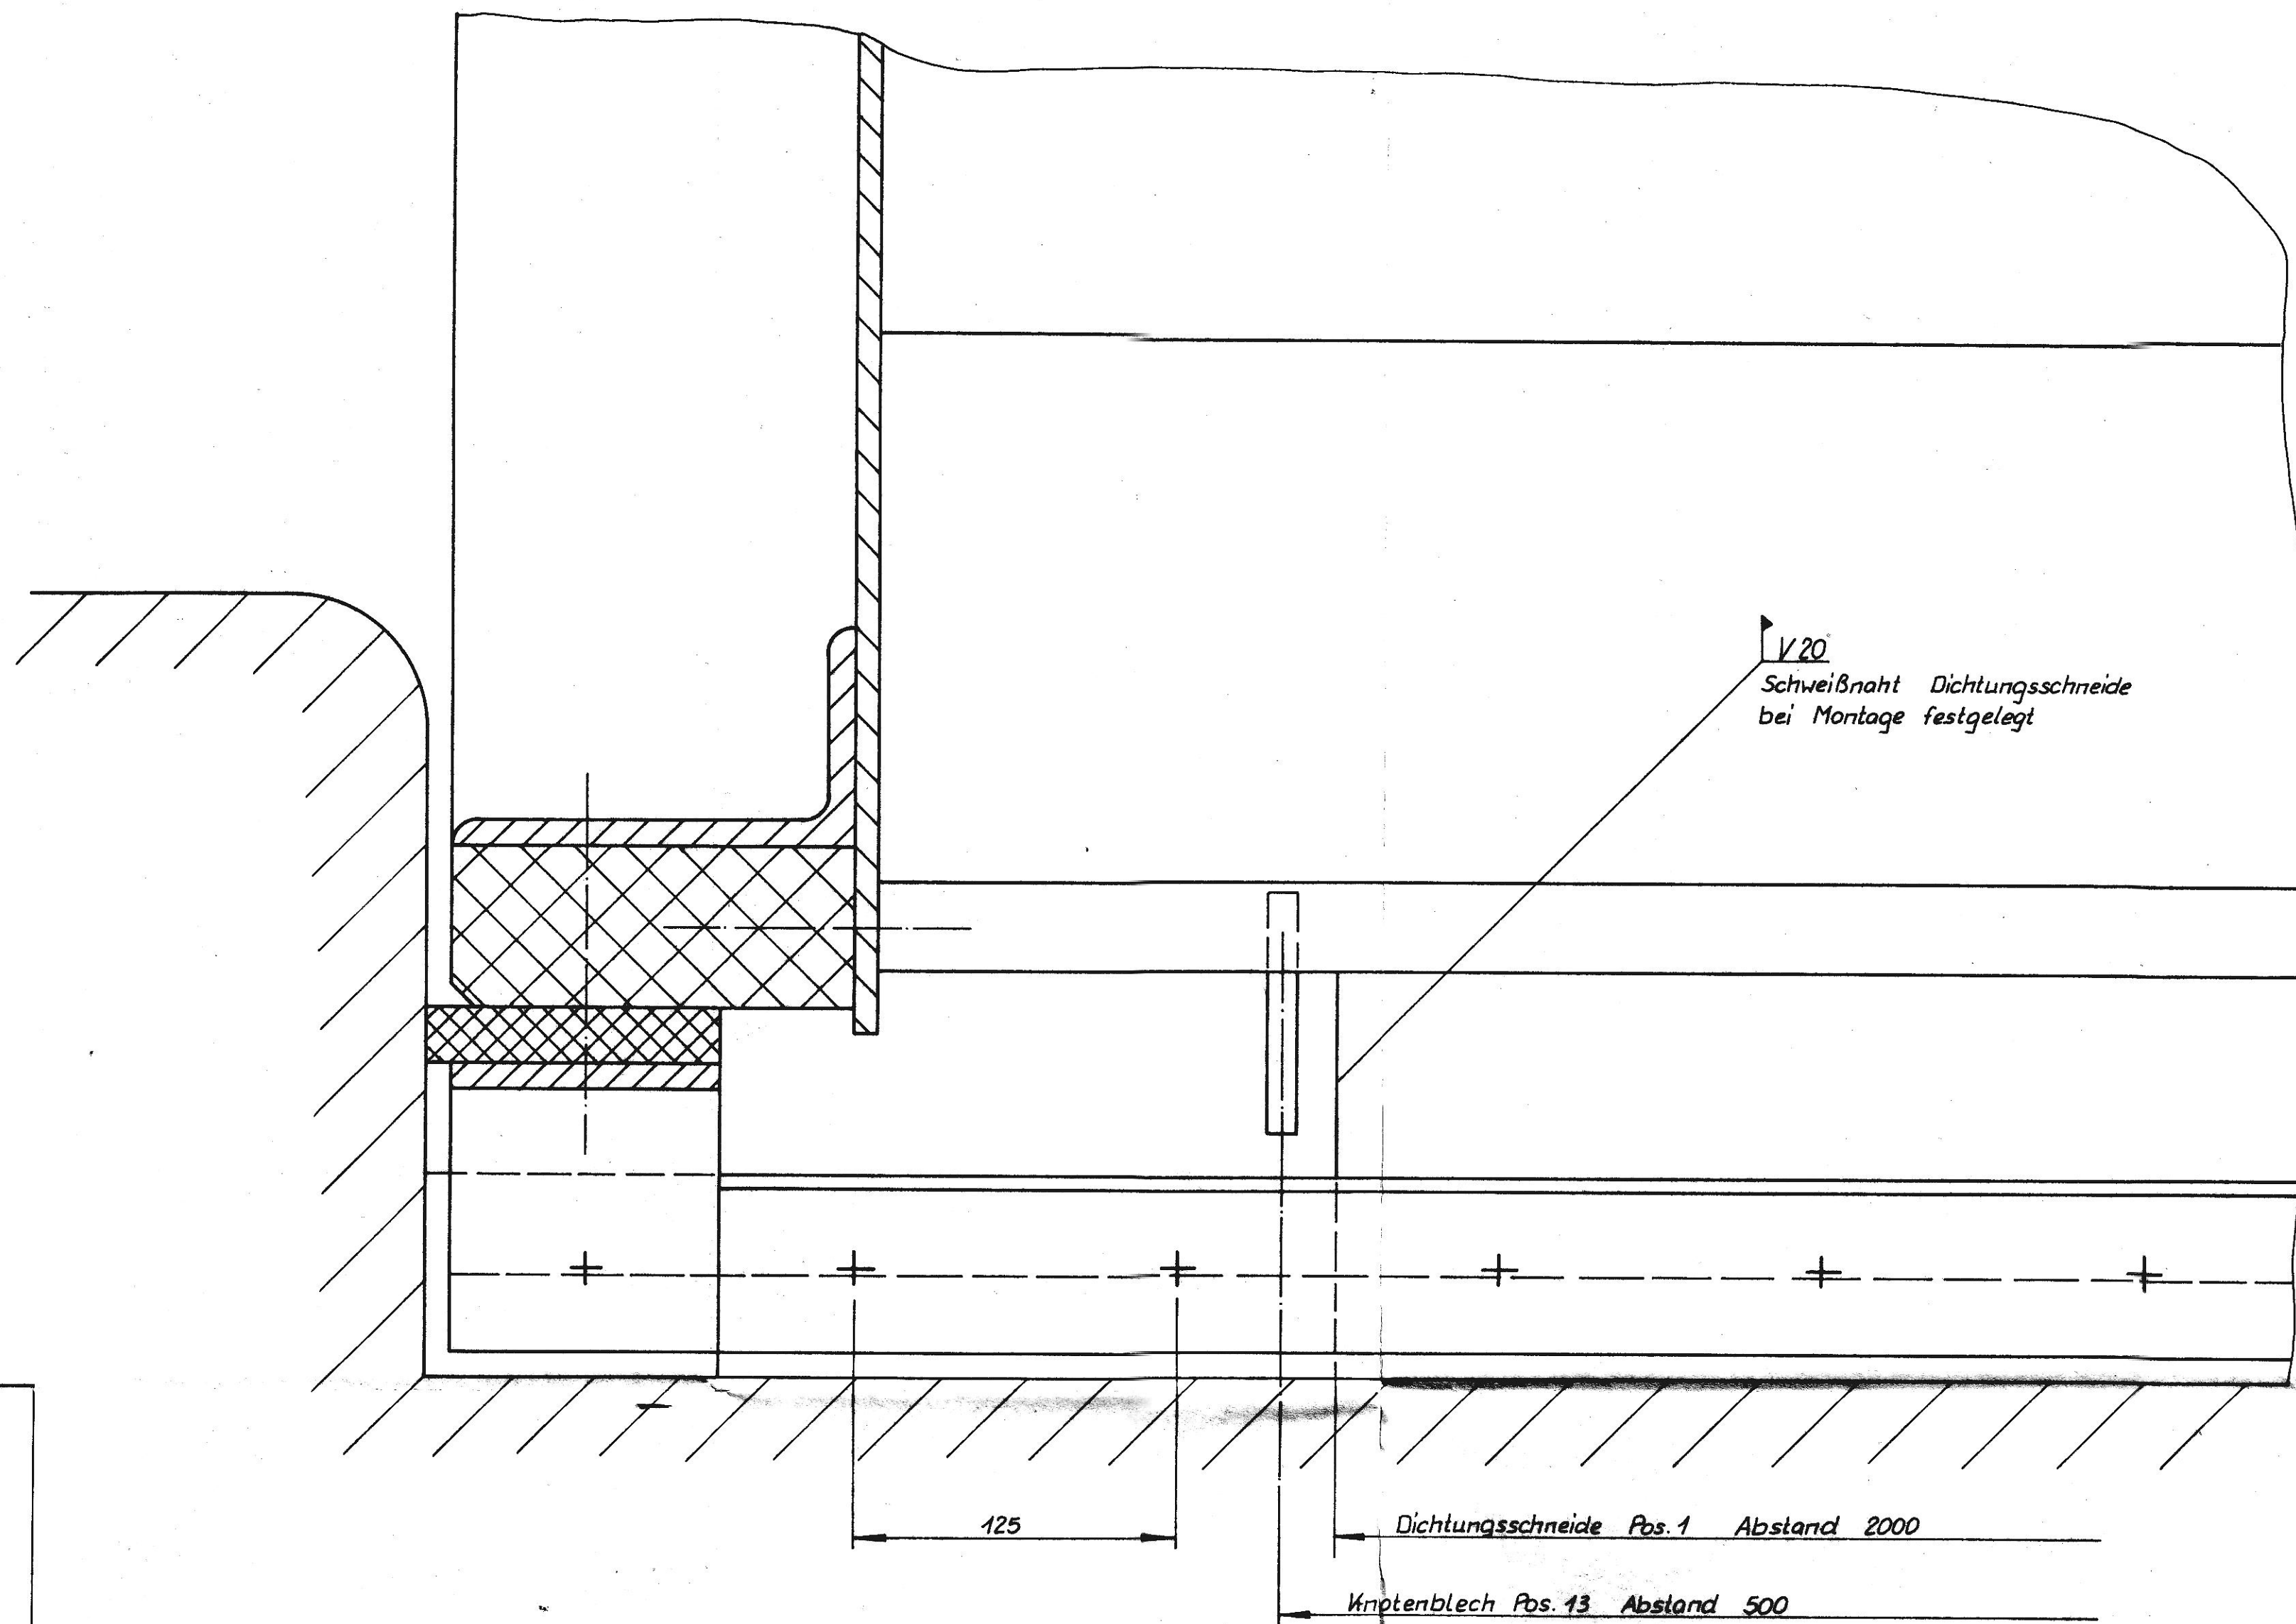

Elektroden E 5155 B 10 nach DIN 1913 (Kestra Kbac)
nur für Schweißverbindung Neuteil (RSt 37-2) - Alteil.

Elektroden E 5132 R (C) 3 nach DIN 1913 (Kestra Gelb)
nur für Schweißverbindungen aus RSt 37-2
untereinander

E-hand	V. A.	E 5132 R (C) 3 DIN 1913	0,35, 0,4	
Schweißverfahren	Schweißnahtart u. -dicke	Zusatzwerkstoff	Elektroden-durchmesser	Bemerkung
Abnahmevorschrift: C DIN EN 25813				
Wärmebehandlung: ohne				
Nicht gekennzeichnete Schweißnaht:				
Prüfverfahren: Sichtprüfung				
07.09.1995 R. K. R. R.				

E-hand	A	E 5155 B 10 DIN 1913	0,32, 0,4	
Schweißverfahren	Schweißnahtart u. -dicke	Zusatzwerkstoff	Elektroden-durchmesser	Bemerkung
Abnahmevorschrift: C DIN EN 25813				
Wärmebehandlung: ohne				
Nicht gekennzeichnete Schweißnaht:				
Prüfverfahren: Sichtprüfung				
07.09.1995 R. K. R. R.				

Pbs.	Menge	Einh.	Benennung	Abmessungen	Masse (kg)
					einzel gesam
1	16	Stck	Dichtungsschneide	Fl 210 x 25 x 2000 RSt 37-2 DIN 59200 DIN 17100	1302,0
2	1	Stck	Flachdichtung	Fl 80 x 20 x 31000 Gummi A 65	74,5
3	1	Stck	Deckleiste	Fl 60 x 12 x 31000 DIN 1011	175,0
4	248	Stck	Sechskantschraube	DIN 933 - M 16 x 80 - 8.8 verz.	35,7
5	248	Stck	Sechskantmutter	DIN 934 - M 16 - 8.8 verz.	8,3
6	248	Stck	DUBO SKS - Sicherungsring	M 16 Nr. 211 - PA 6	} 25,0
7	248	Stck	DUBO Zahntellerring	M 16 Nr. 416	
8	10	Stck	Futterblech	Fl 140 x 25 x 3100 RSt 37-2 DIN 59200 DIN 17100	851,7
9	130	Stck	Sechskantschraube	DIN 934 - M 20 x 100 - 8.8 verz.	36,3
10	130	Stck	Sechskantmutter	DIN 934 - M 20 - 8.8 verz.	8,4
11	130	Stck	DUBO SKS - Sicherungsring	M 20 Nr. 215 - PA 6	} 10,0
12	130	Stck	DUBO Zahntellerring	M 20 Nr. 418 verzinkt	
13	75	Stck	Knotenblech	Bl 12 x 10 x 140 RSt 37-2 DIN 1543 DIN 17100	0,5 37,5
14	10	Stck	Schutzblech	5826 Blatt 17.1-1	39,0 390,0
15	75	Stck	Knotenblech	Bl 12 x 100 x 140 RSt 37-2 DIN 1543 DIN 17100	0,7 52,5
16	75	Stck	Anschlagwinkel	L 60 x 10 x 60 DIN 1028	0,5 37,5
17	75	Stck	Sechskantschraube	DIN 933 - M 16 x 40 - 8.8 verz.	6,8
18	75	Stck	Sechskantmutter	DIN 934 - M 16 - 8.8 verz.	2,5
19	75	Stck	Federling	DIN 127 - A 16 - FSt verz.	0,7
20			Stabelektrode	E 5155 B 10 DIN 1913	
21			Stabelektrode	E 5132 R(c) 3 DIN 1913	

Die Übereinstimmung mit der Ausführung wird bescheinigt		Unterschrift	Anteilszeichnung
Weg, 10.12.85			37c
Bestandszeichnung			
Zust. 17.1-1			
Objektbezeichnung		Inhaltliche Bezeichnung	
Objekt		Inhaltliche Bezeichnung	
Erstellung		Inhaltliche Bezeichnung	
Anforderungen - Bemerkungen		Blatt Nr.	Blatt Nr.
		71/16.1	
Wehr Rotherfels		Sohldichtung	
1995		5826 Blatt	
05.09.1995		Hierzu Blatt 17	
Engineering		Blatt 1	
R. K. R. R.		1	
Blatt 17		1	