
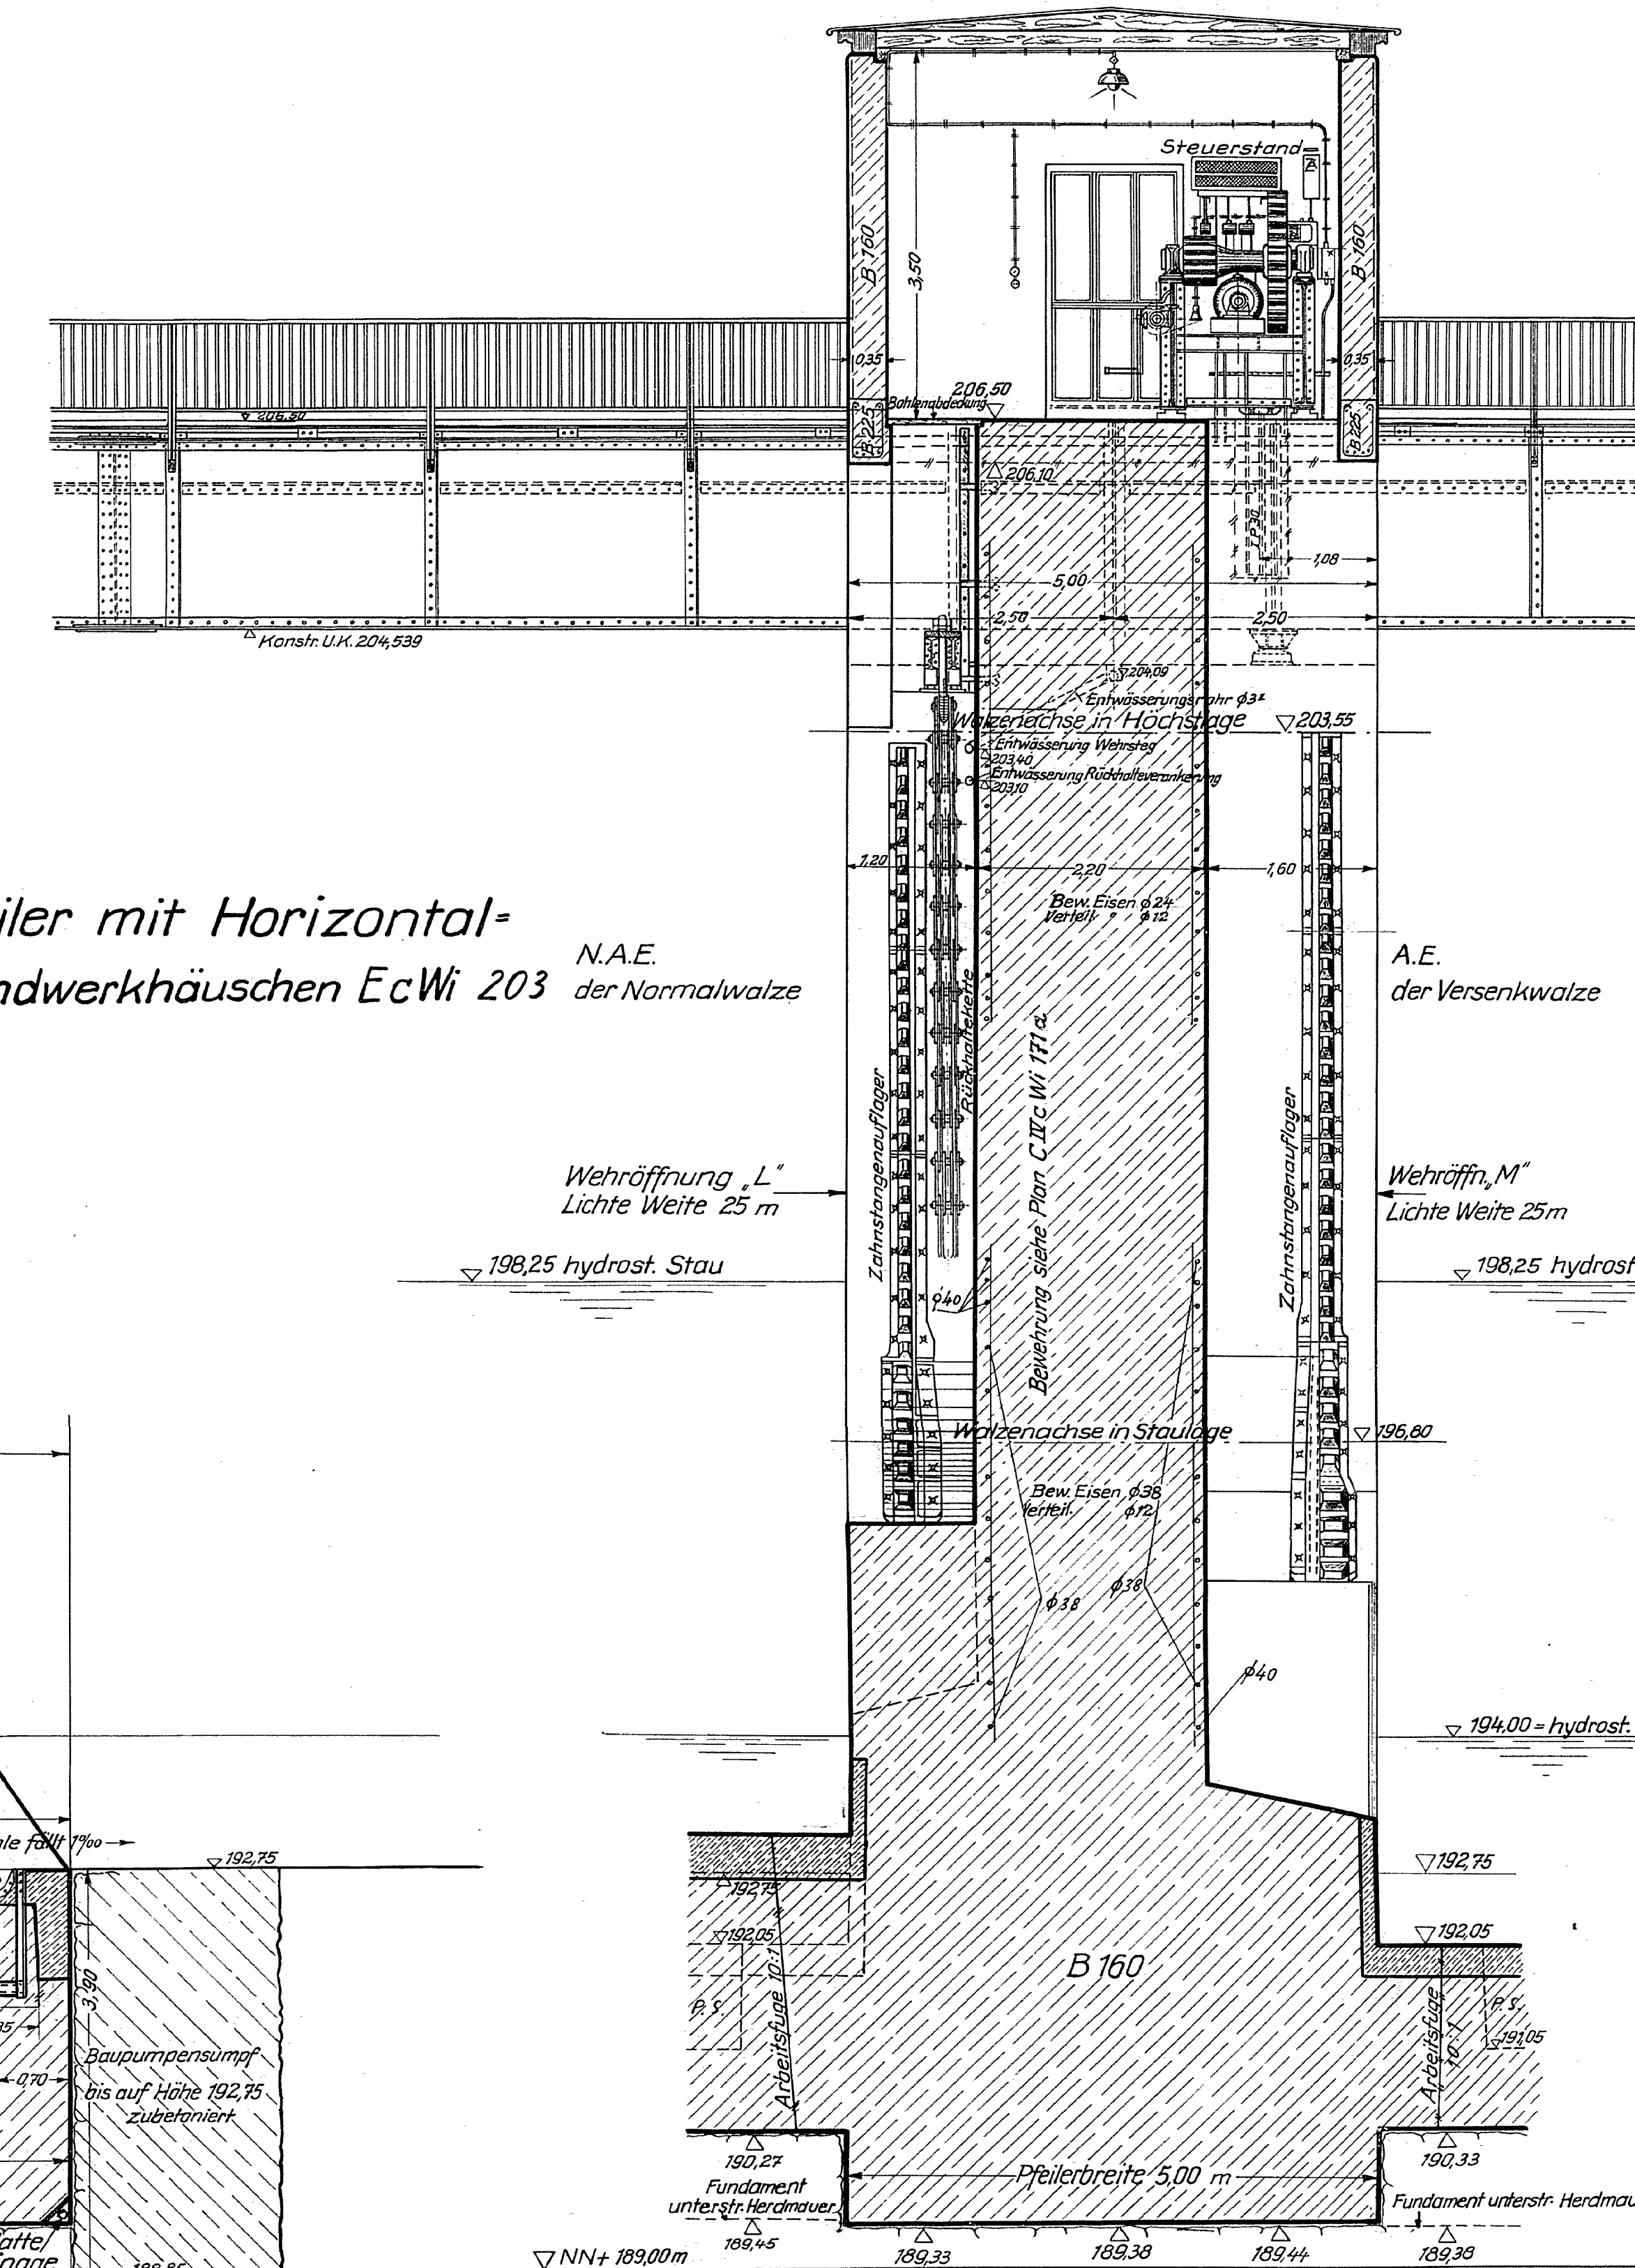


Ansicht in Wehroffnung „Mitte“ mit Versenkwalze u. Schnitt E-F durch den Wehrboden

Schnitt J-K ohne Walzenverschlüsse

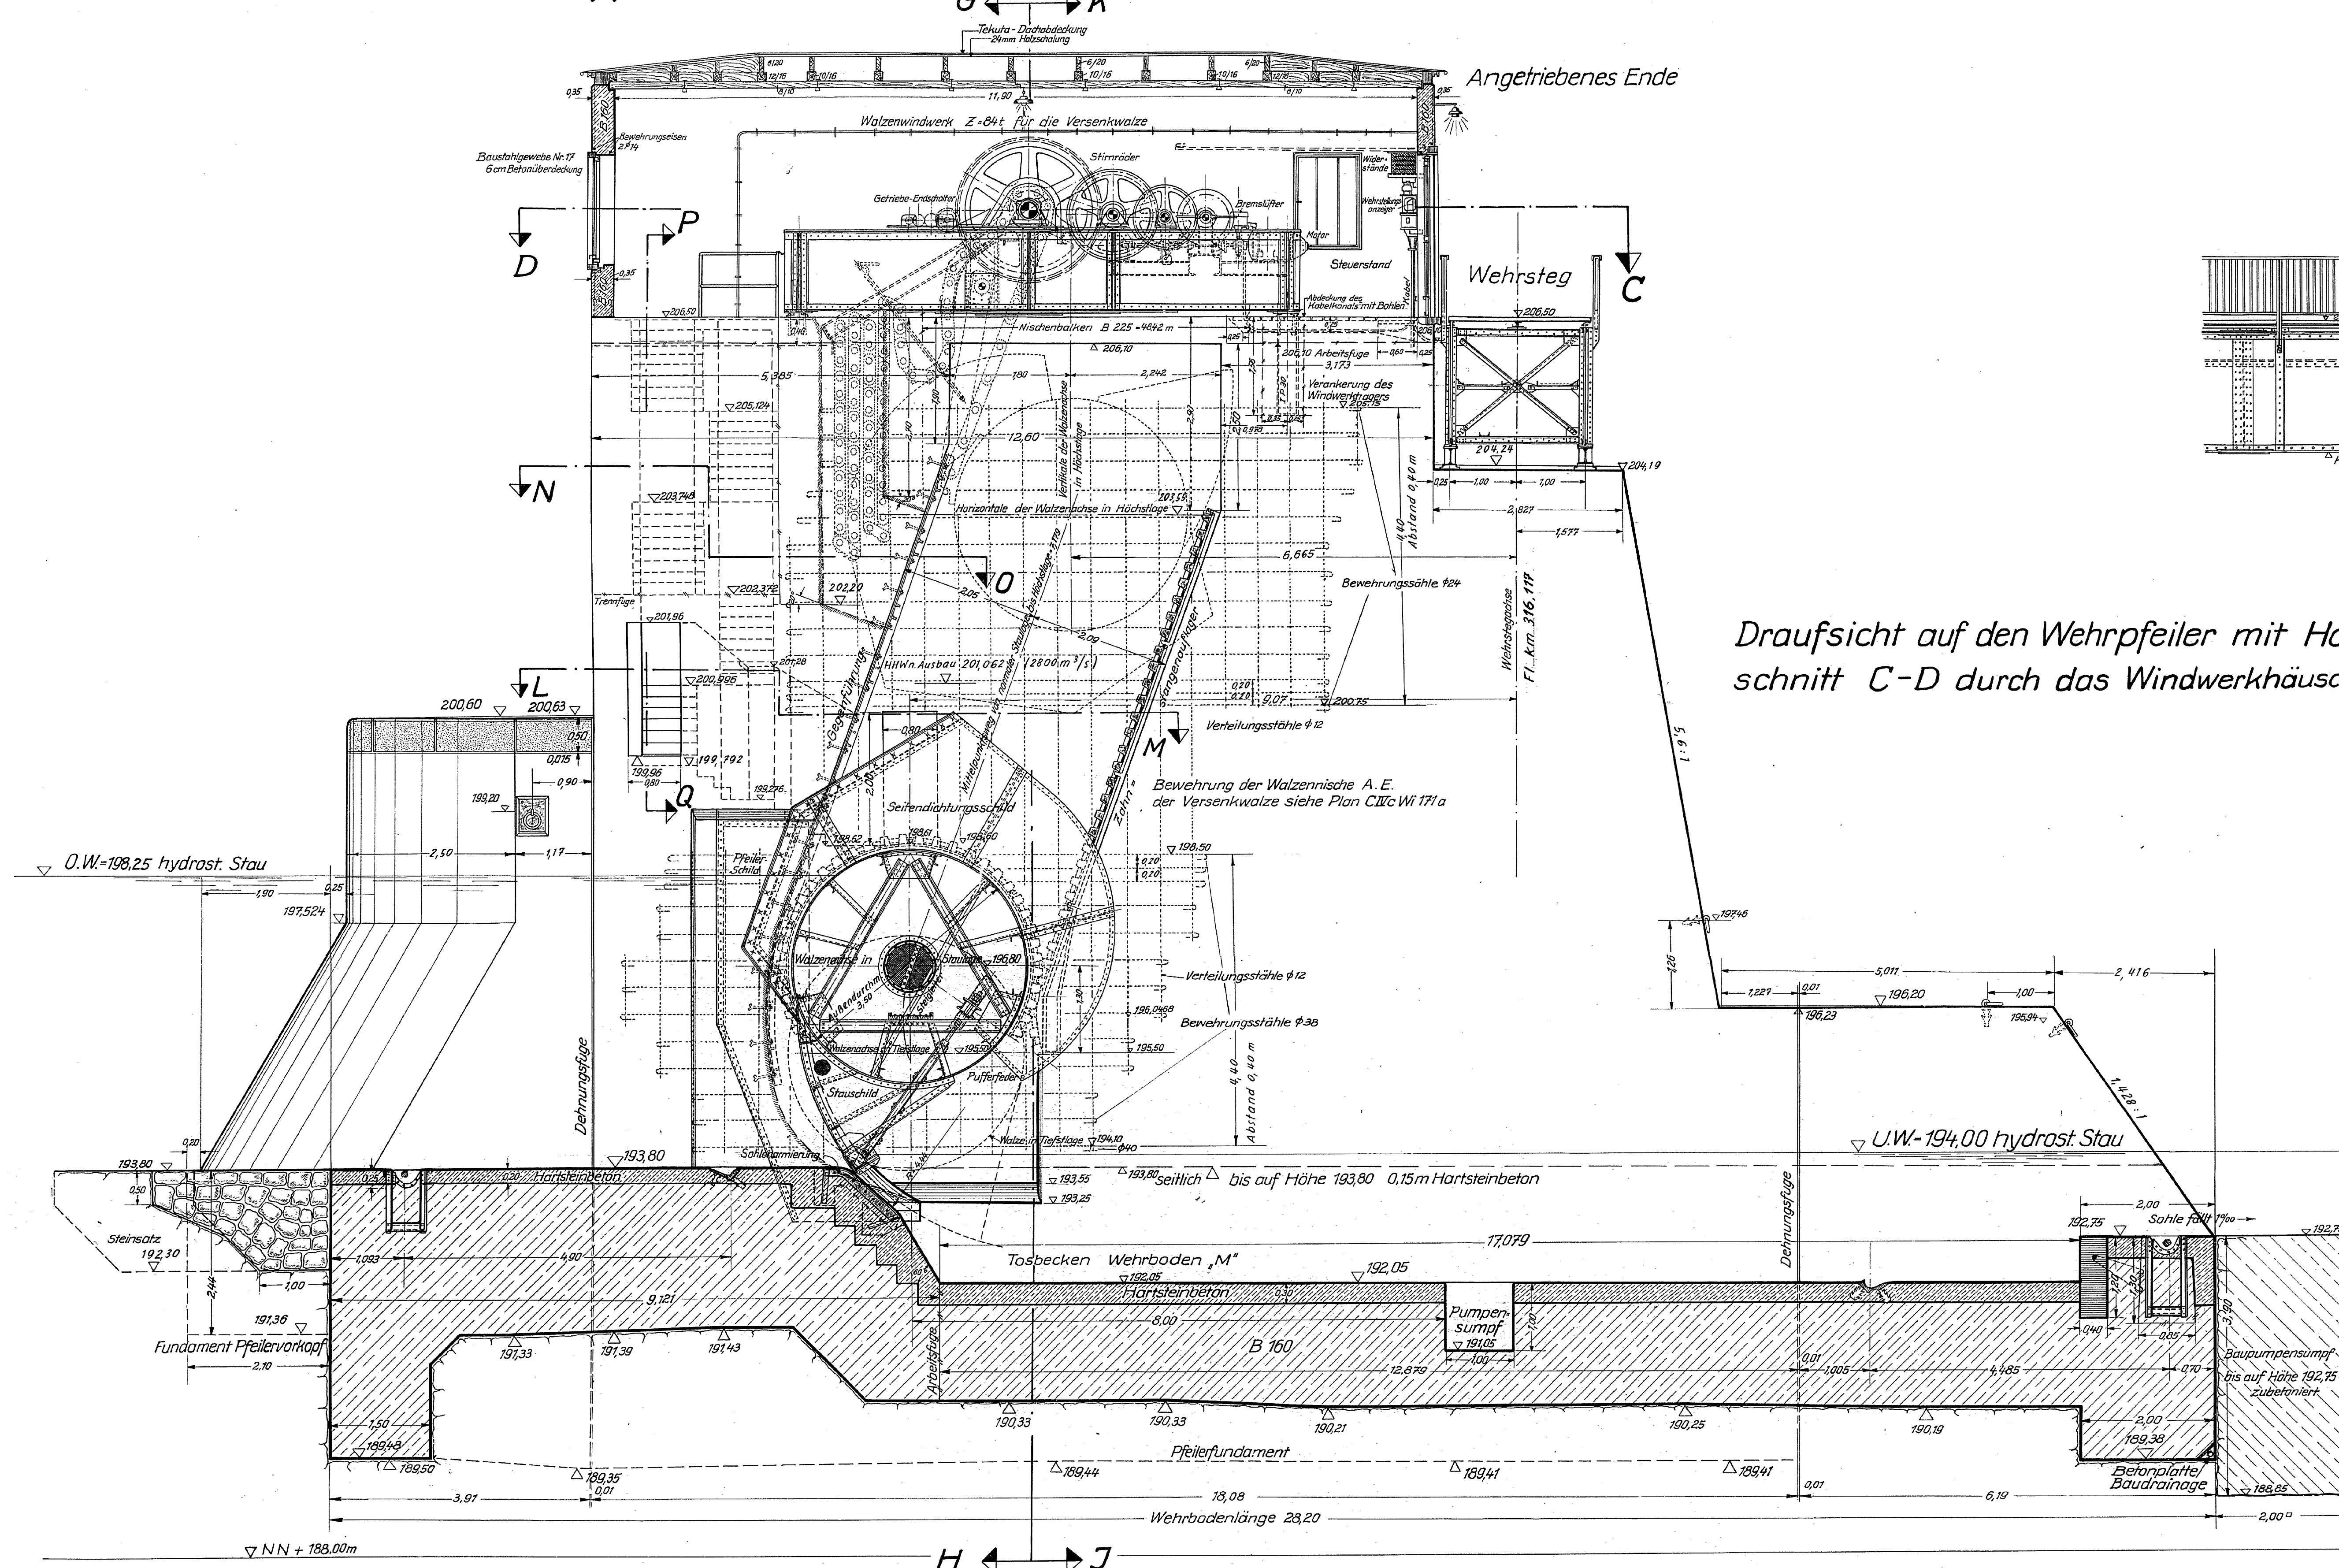



Draufsicht auf den Wehrpfeiler mit Horizontal-schnitt C-D durch das Windwerkhäuschen EcWi 203

N.A.E. der Normalwalze


Horizontalschnitt L-M

Horizontalschnitt N-O

durch das Treppenhaus

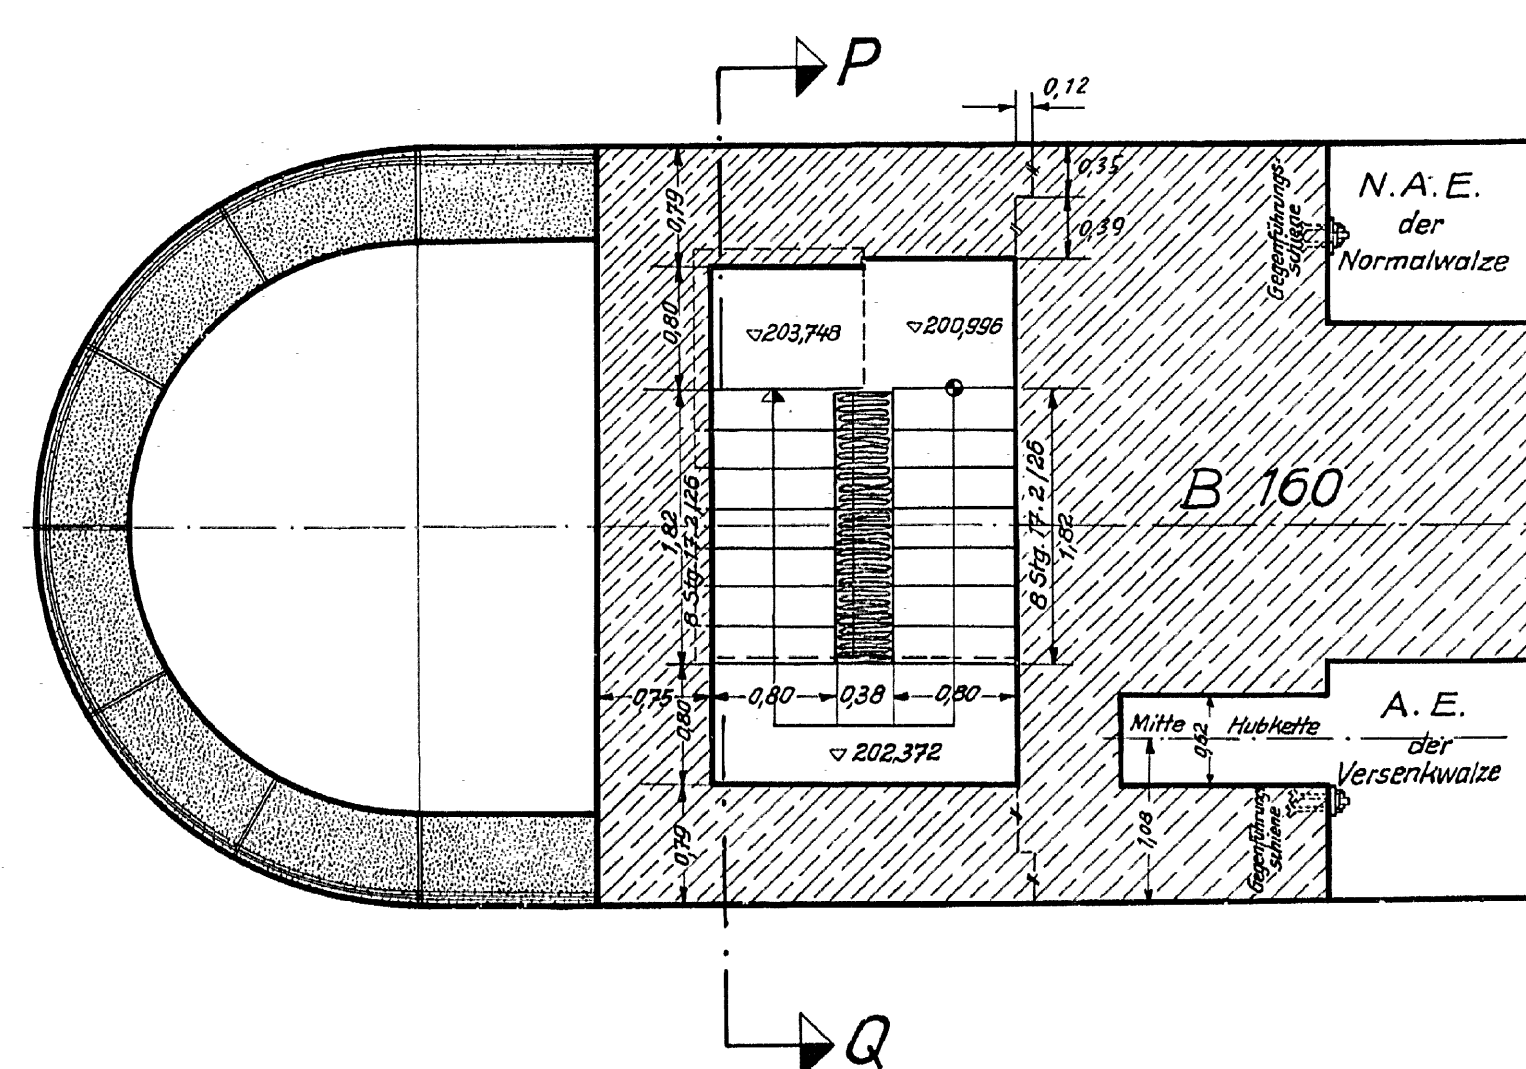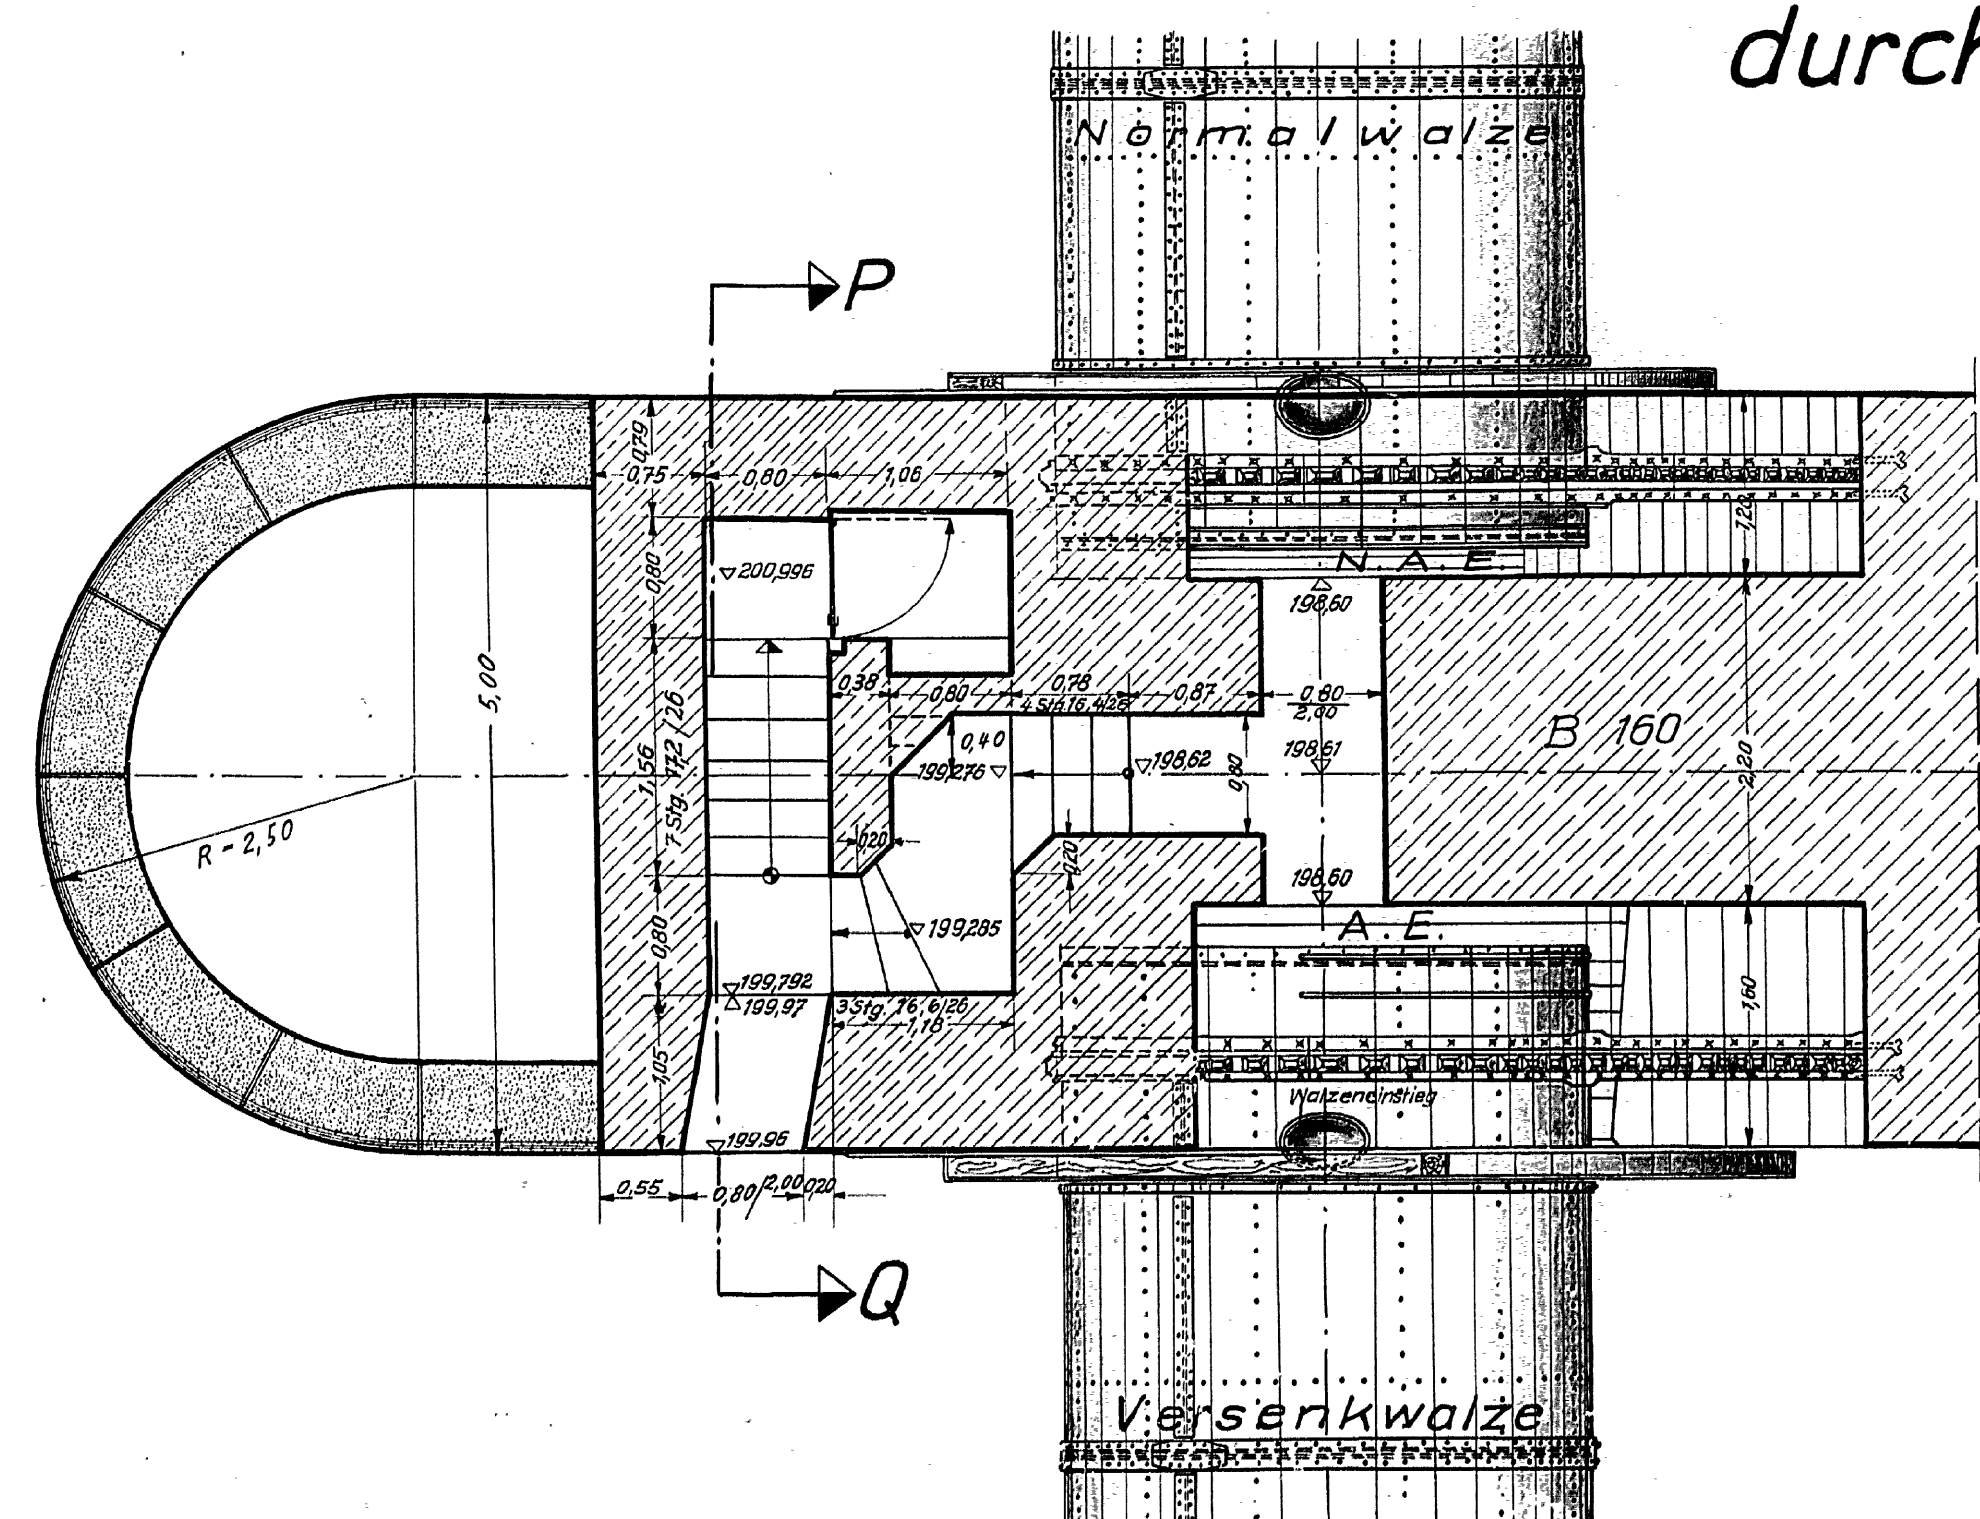

Schnitt P-Q

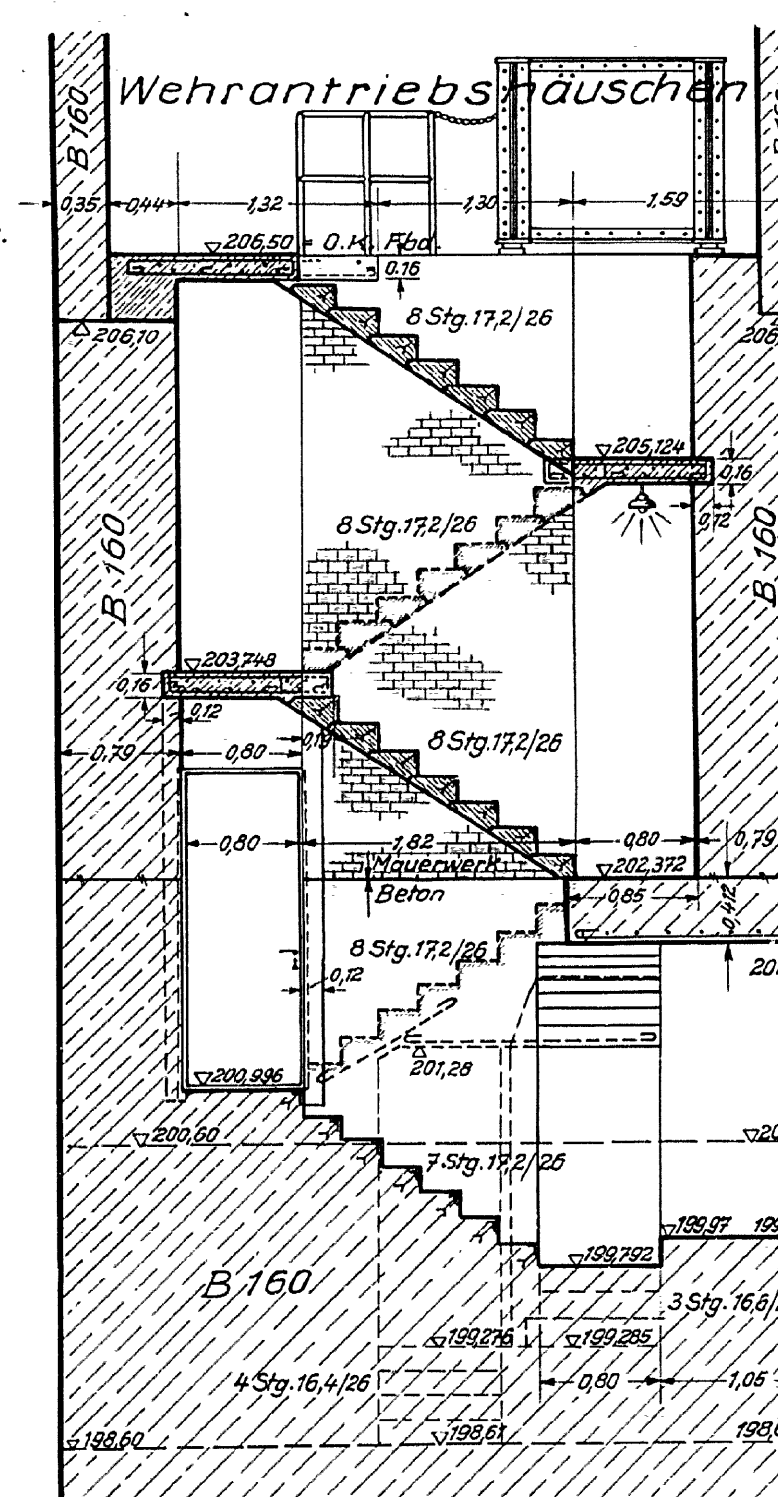

Baugrund: Muschelkalksteinbänke bis 0,15 m stark und Lettenkohlschiefer-schichten bis 1,0 m Mächtigkeit. Die näher angegebenen Gründungstiefen sind aus Plan Ec Wi 201 zu ersehen.

Die Bauwerkshöhen sind bei Umrechnung in das neue System (N.51) um + 6 cm zu berichtigen.


Bemerkung:

Die Bauwerkshöhen sind nach dem Verzeichnis des Bayer. Landesvermessungsamtes vom Jahre 1936 bestimmt.

Draufsicht mit Schnitt C-D durch das Wehrantriebshäuschen und Schnitt G-H, Angaben über die

A) Bau- und Lieferfirmen

B) Baupläne

C) Maschinenpläne

sowie sonstige Angaben sind aus dem Bestandsplan EcWi 203 ersichtlich

Wasserslände siehe Ec Wi 203

Bei Widersprüchen gegenüber den Bau- und Abrechnungsplänen ist stets die vorliegende Bestandszeichnung gültig.

Bestandsplan

Baujahr: 1950/52

Graßschiff Str. Rhein-Main-Donau

Stausluße Wipfeld

213368

Linker Strompfeiler

Ansicht in Wehroffnung „M“ mit A.E. der Versenkwalze und Längs-

schnitt durch das Wehrantriebshäuschen, sowie Schnitt E-F durch den

Wehriboden. Vertikalschnitt J-K, Horizontalschnitte L-M u. N-O,

sowie Vertikalschnitt P-Q durch das Treppenhaus.

M = 1:50

Bestand von Jan. 1953

1. Bestandszeichnung: Wehroffnung EcWi 203, 1:100

