




Zylinderabwicklung von O-I und I-O M. = 1:10

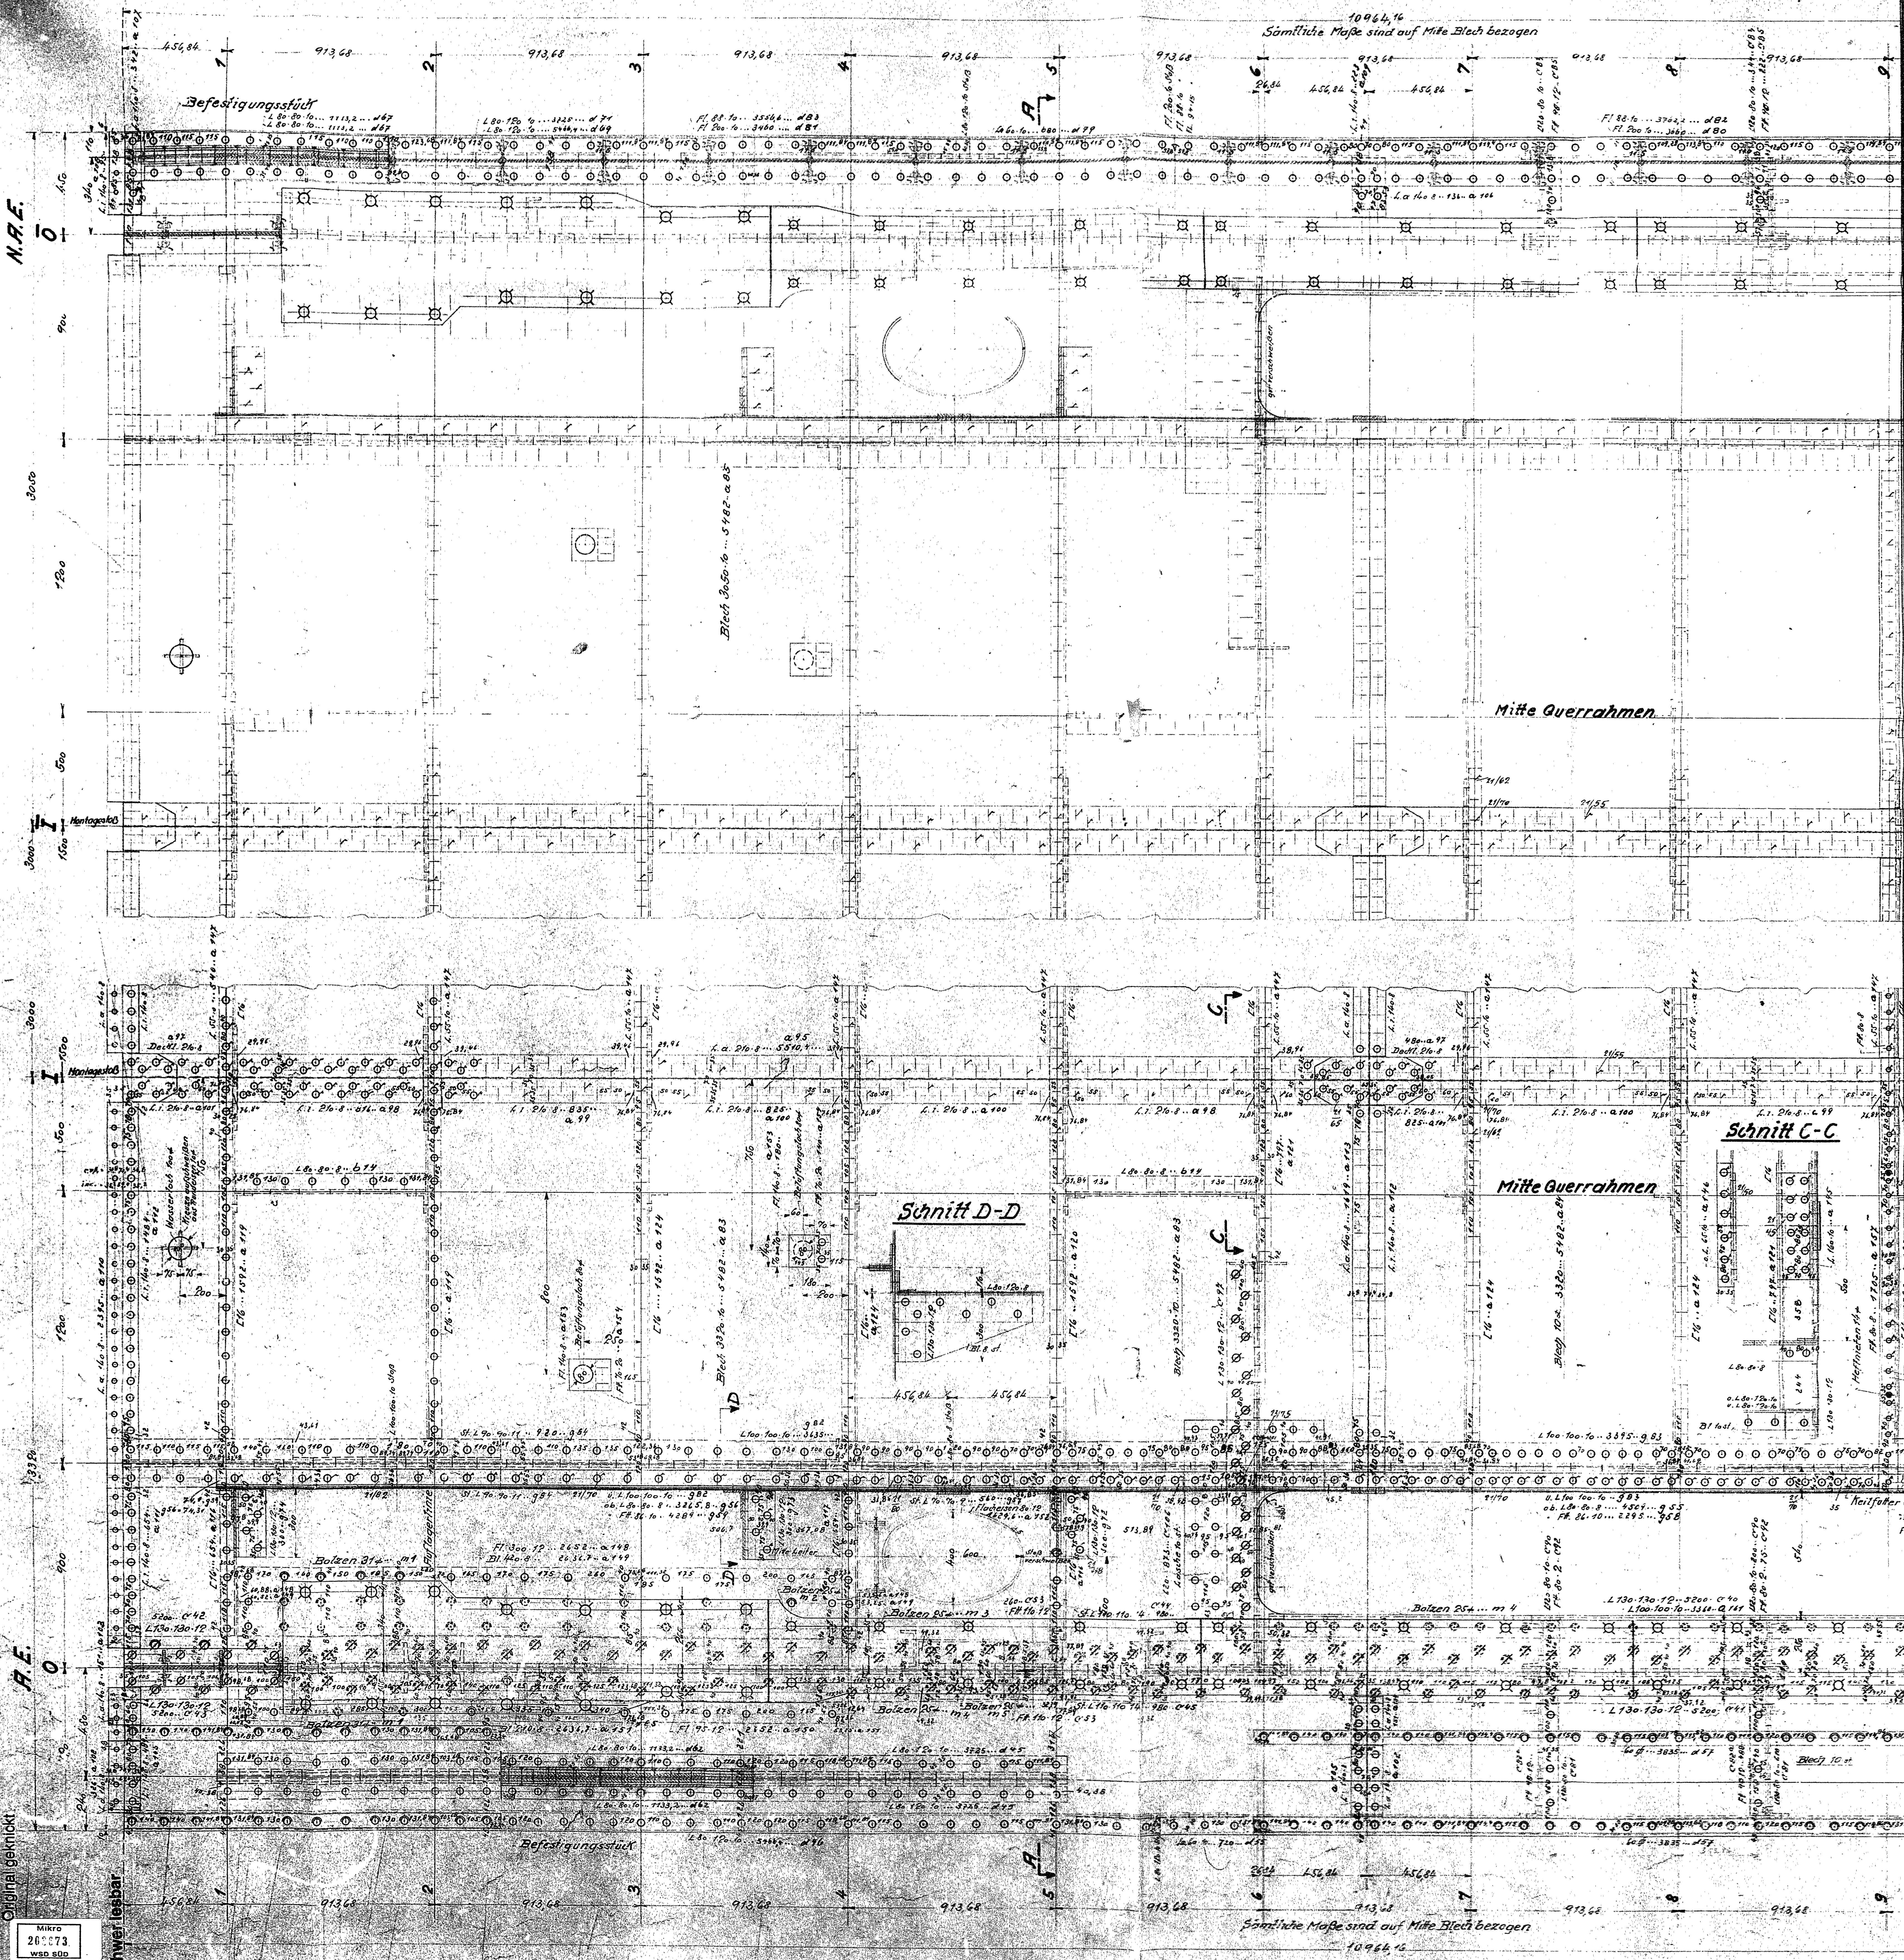

Original gezeichnet
Mikro
205073
WSB 500

schwer lesbar

M-1:10

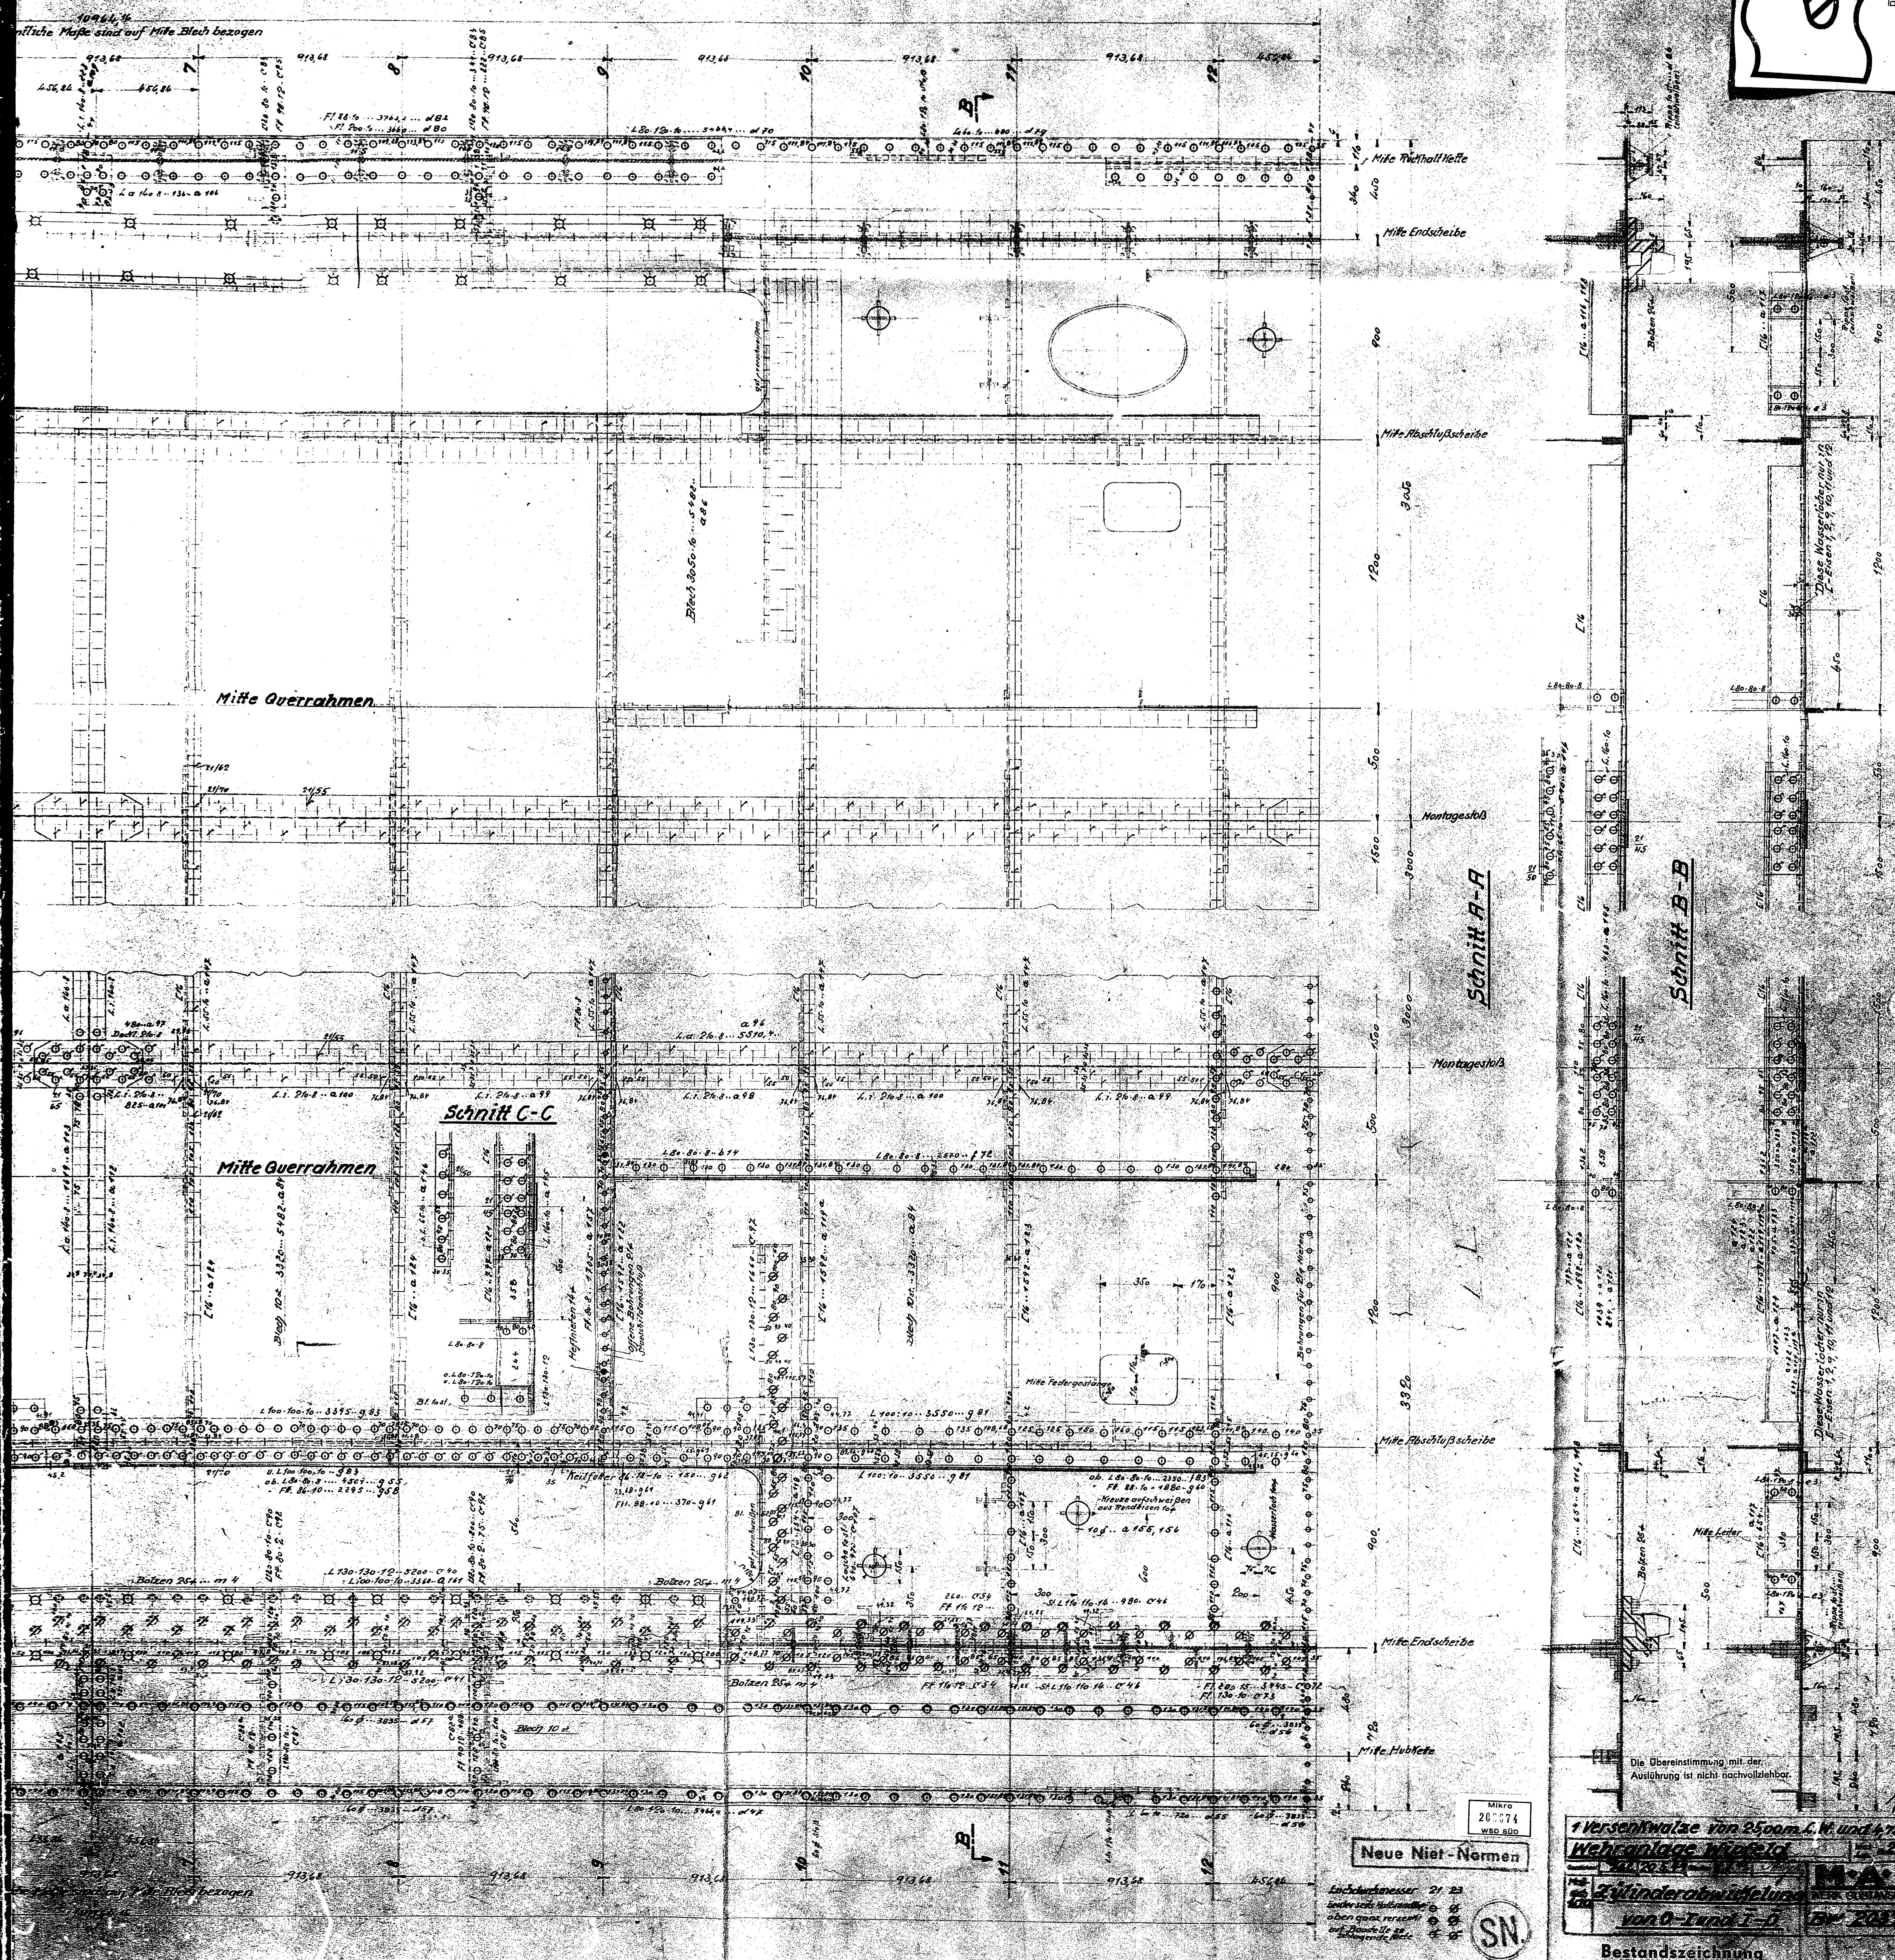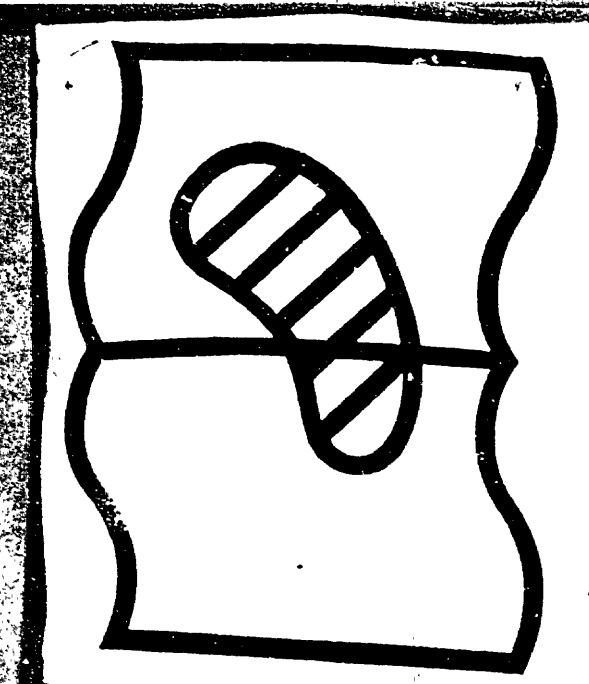

Plan im

[illegible]

Neue Niet-Normen

1 Versenkwalze von 2500mm L. u. 475mm W.		176
Wehranlage Weßfeld		2-2829
20.2.51		
Fig. 2	2 Zylinderabwickelung	M.A.N. AG. GUSTAVSBERG DR 208760
	von 0-T und 1-2	
Bestandszeichnung		