


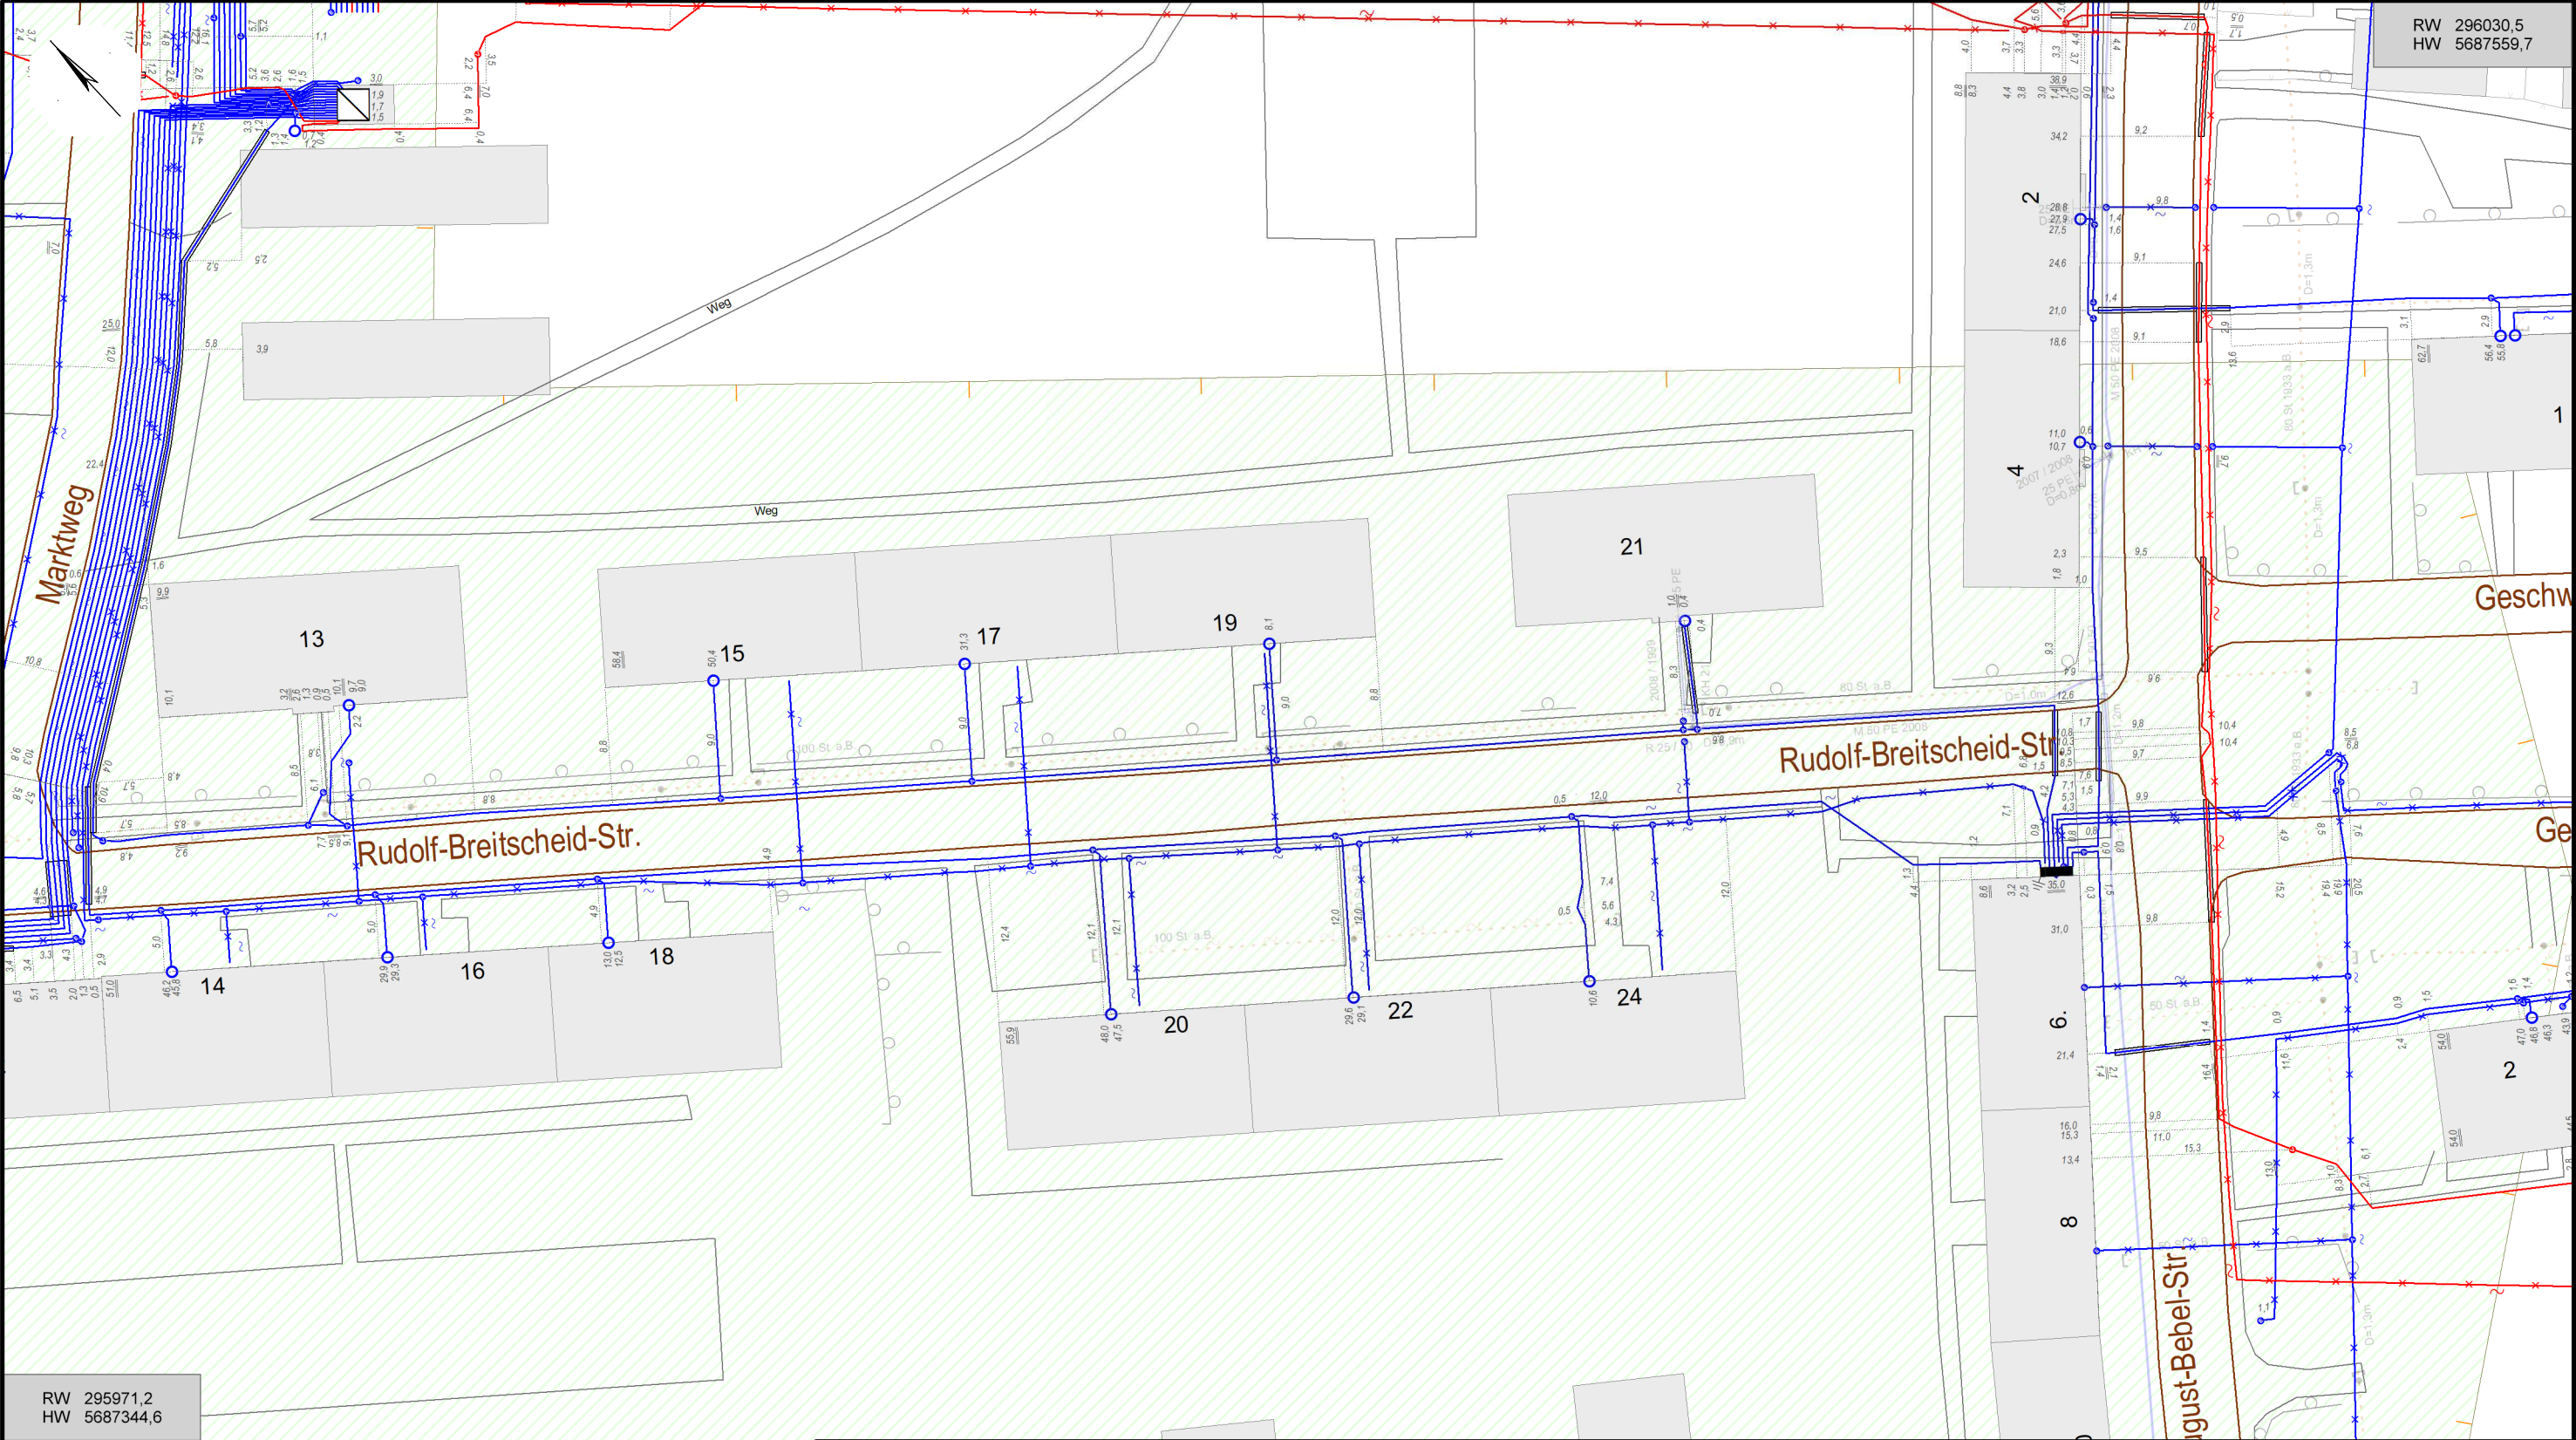

Vorhaben: Gehwegsanierung		
Hinweise:		
Maßstab:	1: 500	Gemeinde(n): Bad Dürrenberg Gemarkung(en): Ortsteil(e):
Druckdatum:	13.01.2026	
Blattnummer:	2	
Bearbeiter:	Fr. Bennemann	Unternehmen: MITNETZ STROM GmbH Straße(n): Rudolf-Breitscheid-Straße Vorgang Nr.: TÖB Mücheln 320_26_V118437
Telefon:		
		Nr. PVV (intern):