





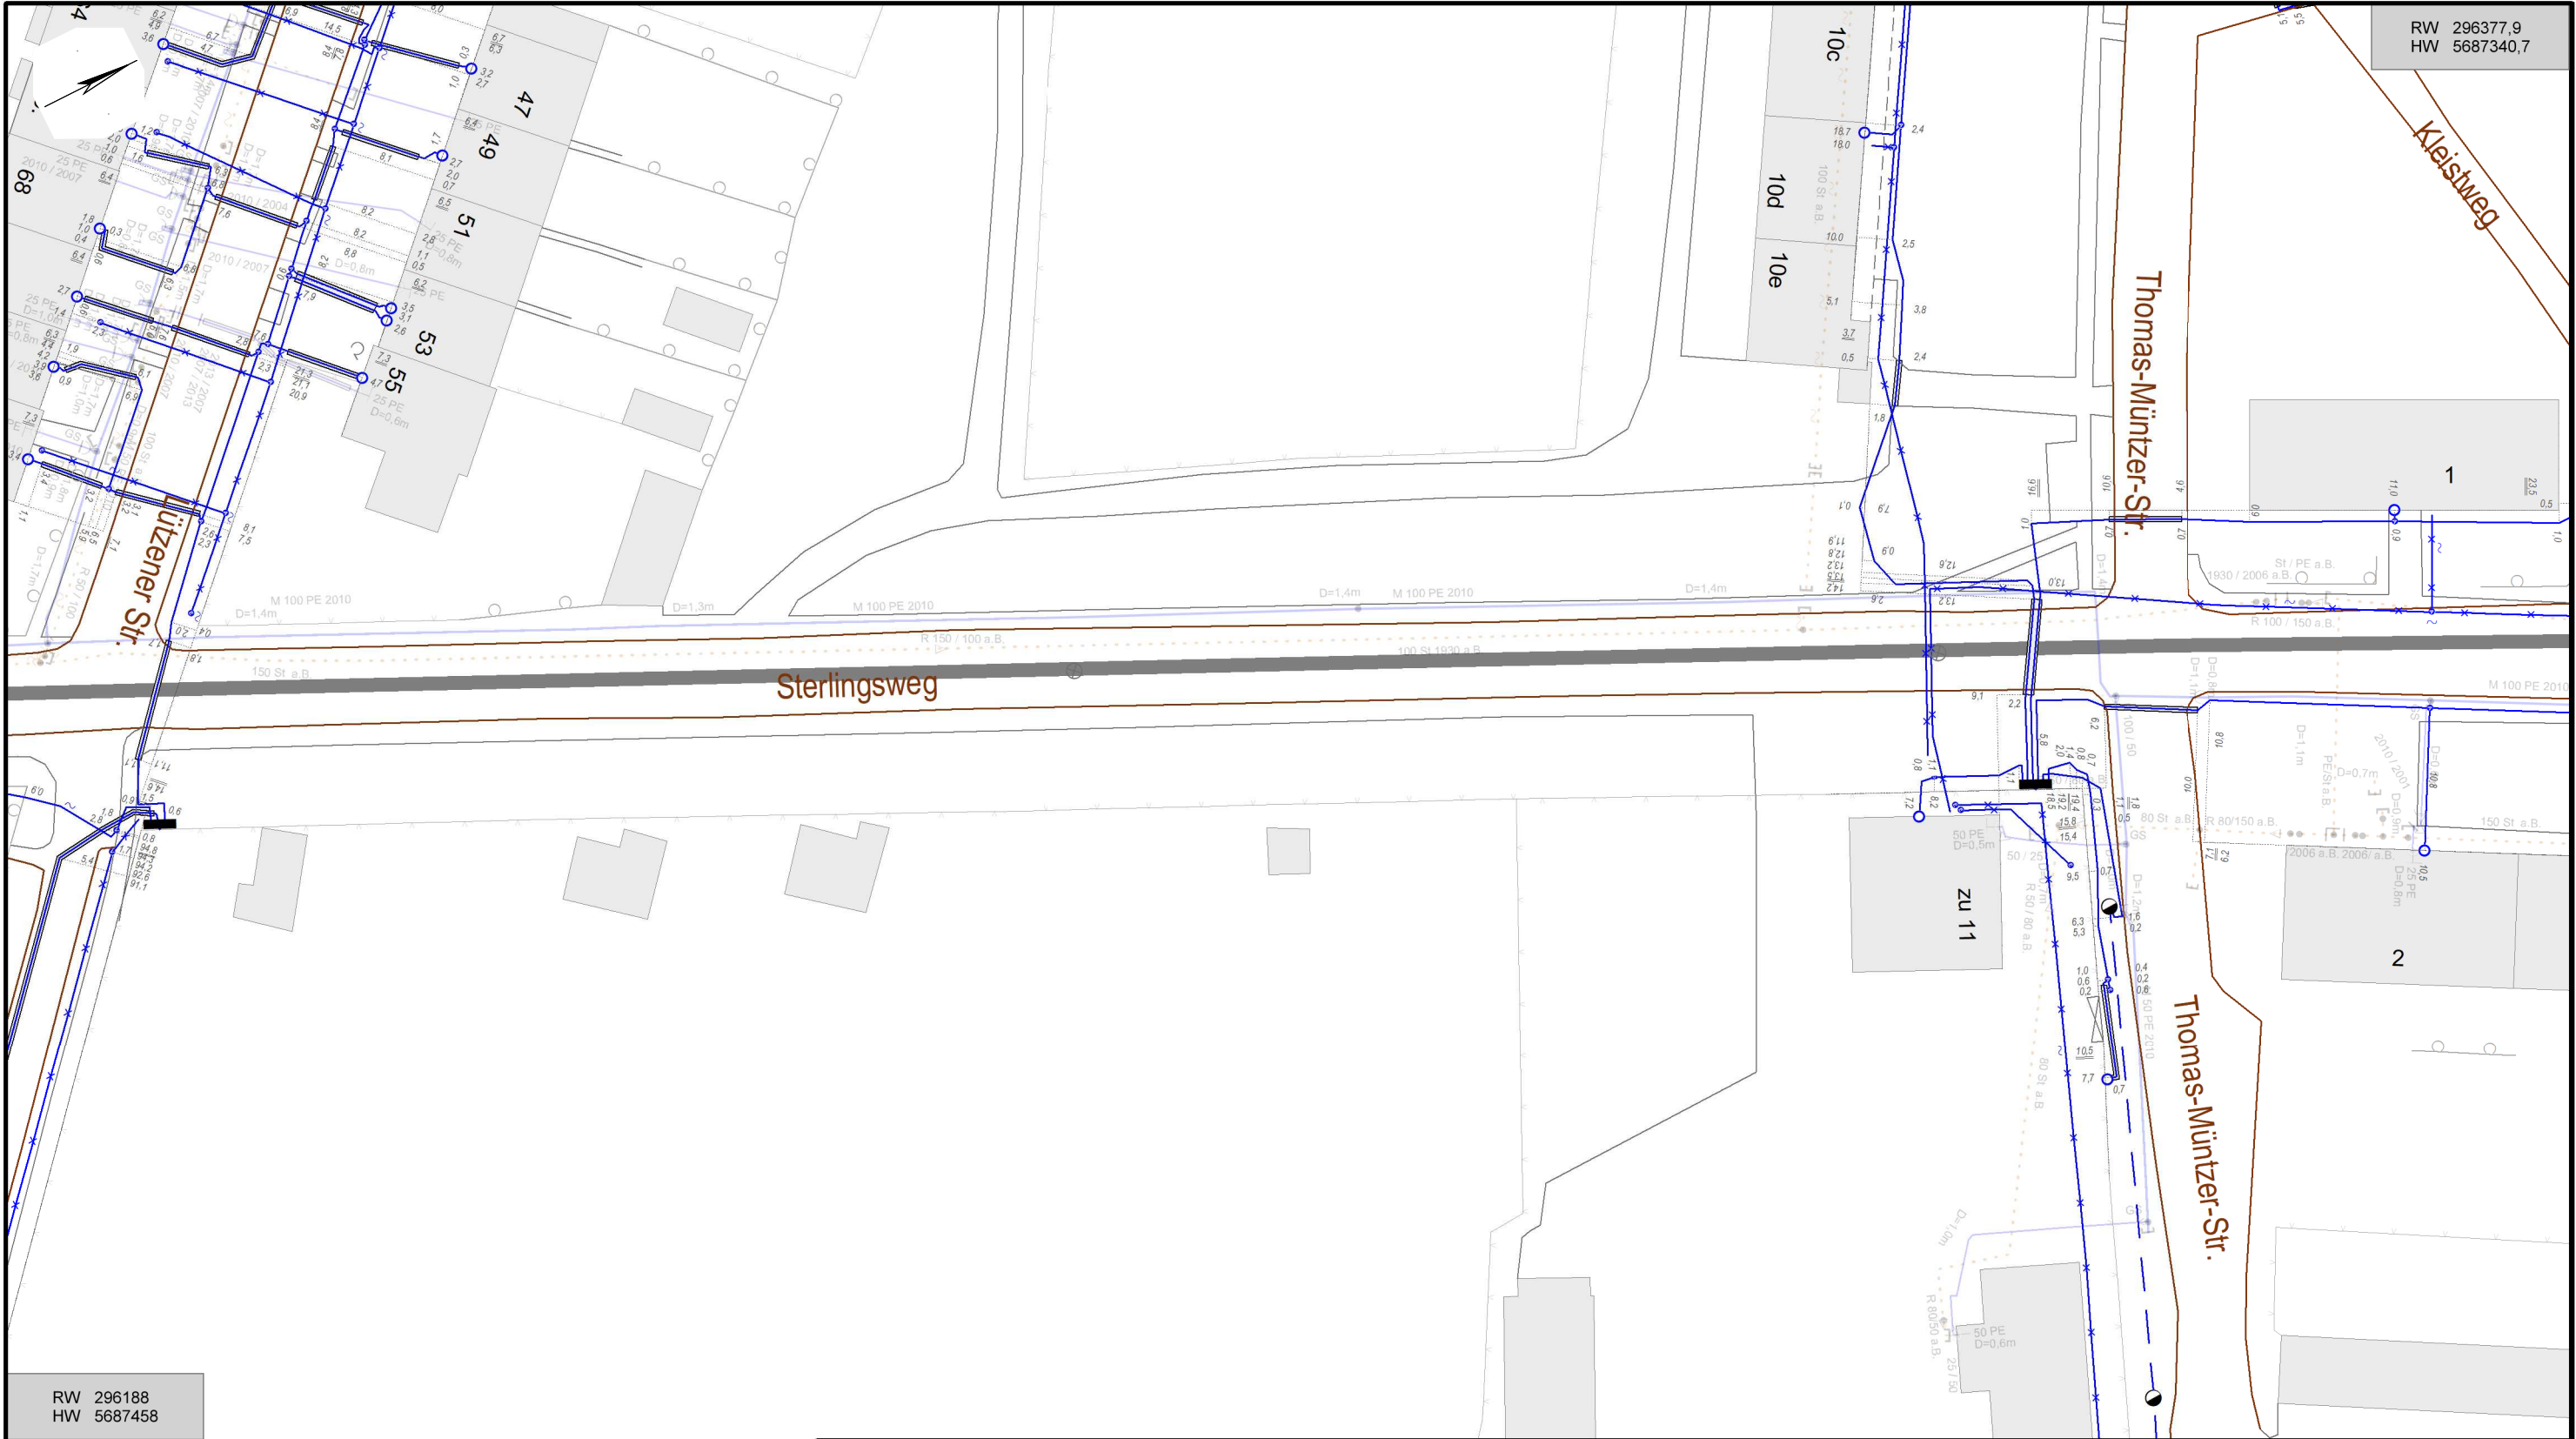

|                                    |                                        |                                                |
|------------------------------------|----------------------------------------|------------------------------------------------|
| <b>Vorhaben:</b> Gehwegsanieuerung |                                        |                                                |
| <b>Hinweise:</b>                   |                                        |                                                |
| <b>Maßstab:</b> 1: 500             | <b>Gemeinde(n):</b> Bad Dürrenberg     |                                                |
| <b>Druckdatum:</b> 13.01.2026      | <b>Gemarkung(en):</b>                  |                                                |
| <b>Blattnummer:</b> 2              | <b>Ortsteil(e):</b>                    |                                                |
| <b>Bearbeiter:</b> Fr. Bennemann   | <b>Unternehmen:</b> MITNETZ STROM GmbH | <b>Straße(n):</b> Sterlingsweg                 |
| <b>Telefon:</b>                    |                                        | <b>Vorgang Nr.:</b> TÖB Mücheln 320_26_V118437 |
|                                    |                                        | <b>Nr. PVV (intern):</b>                       |

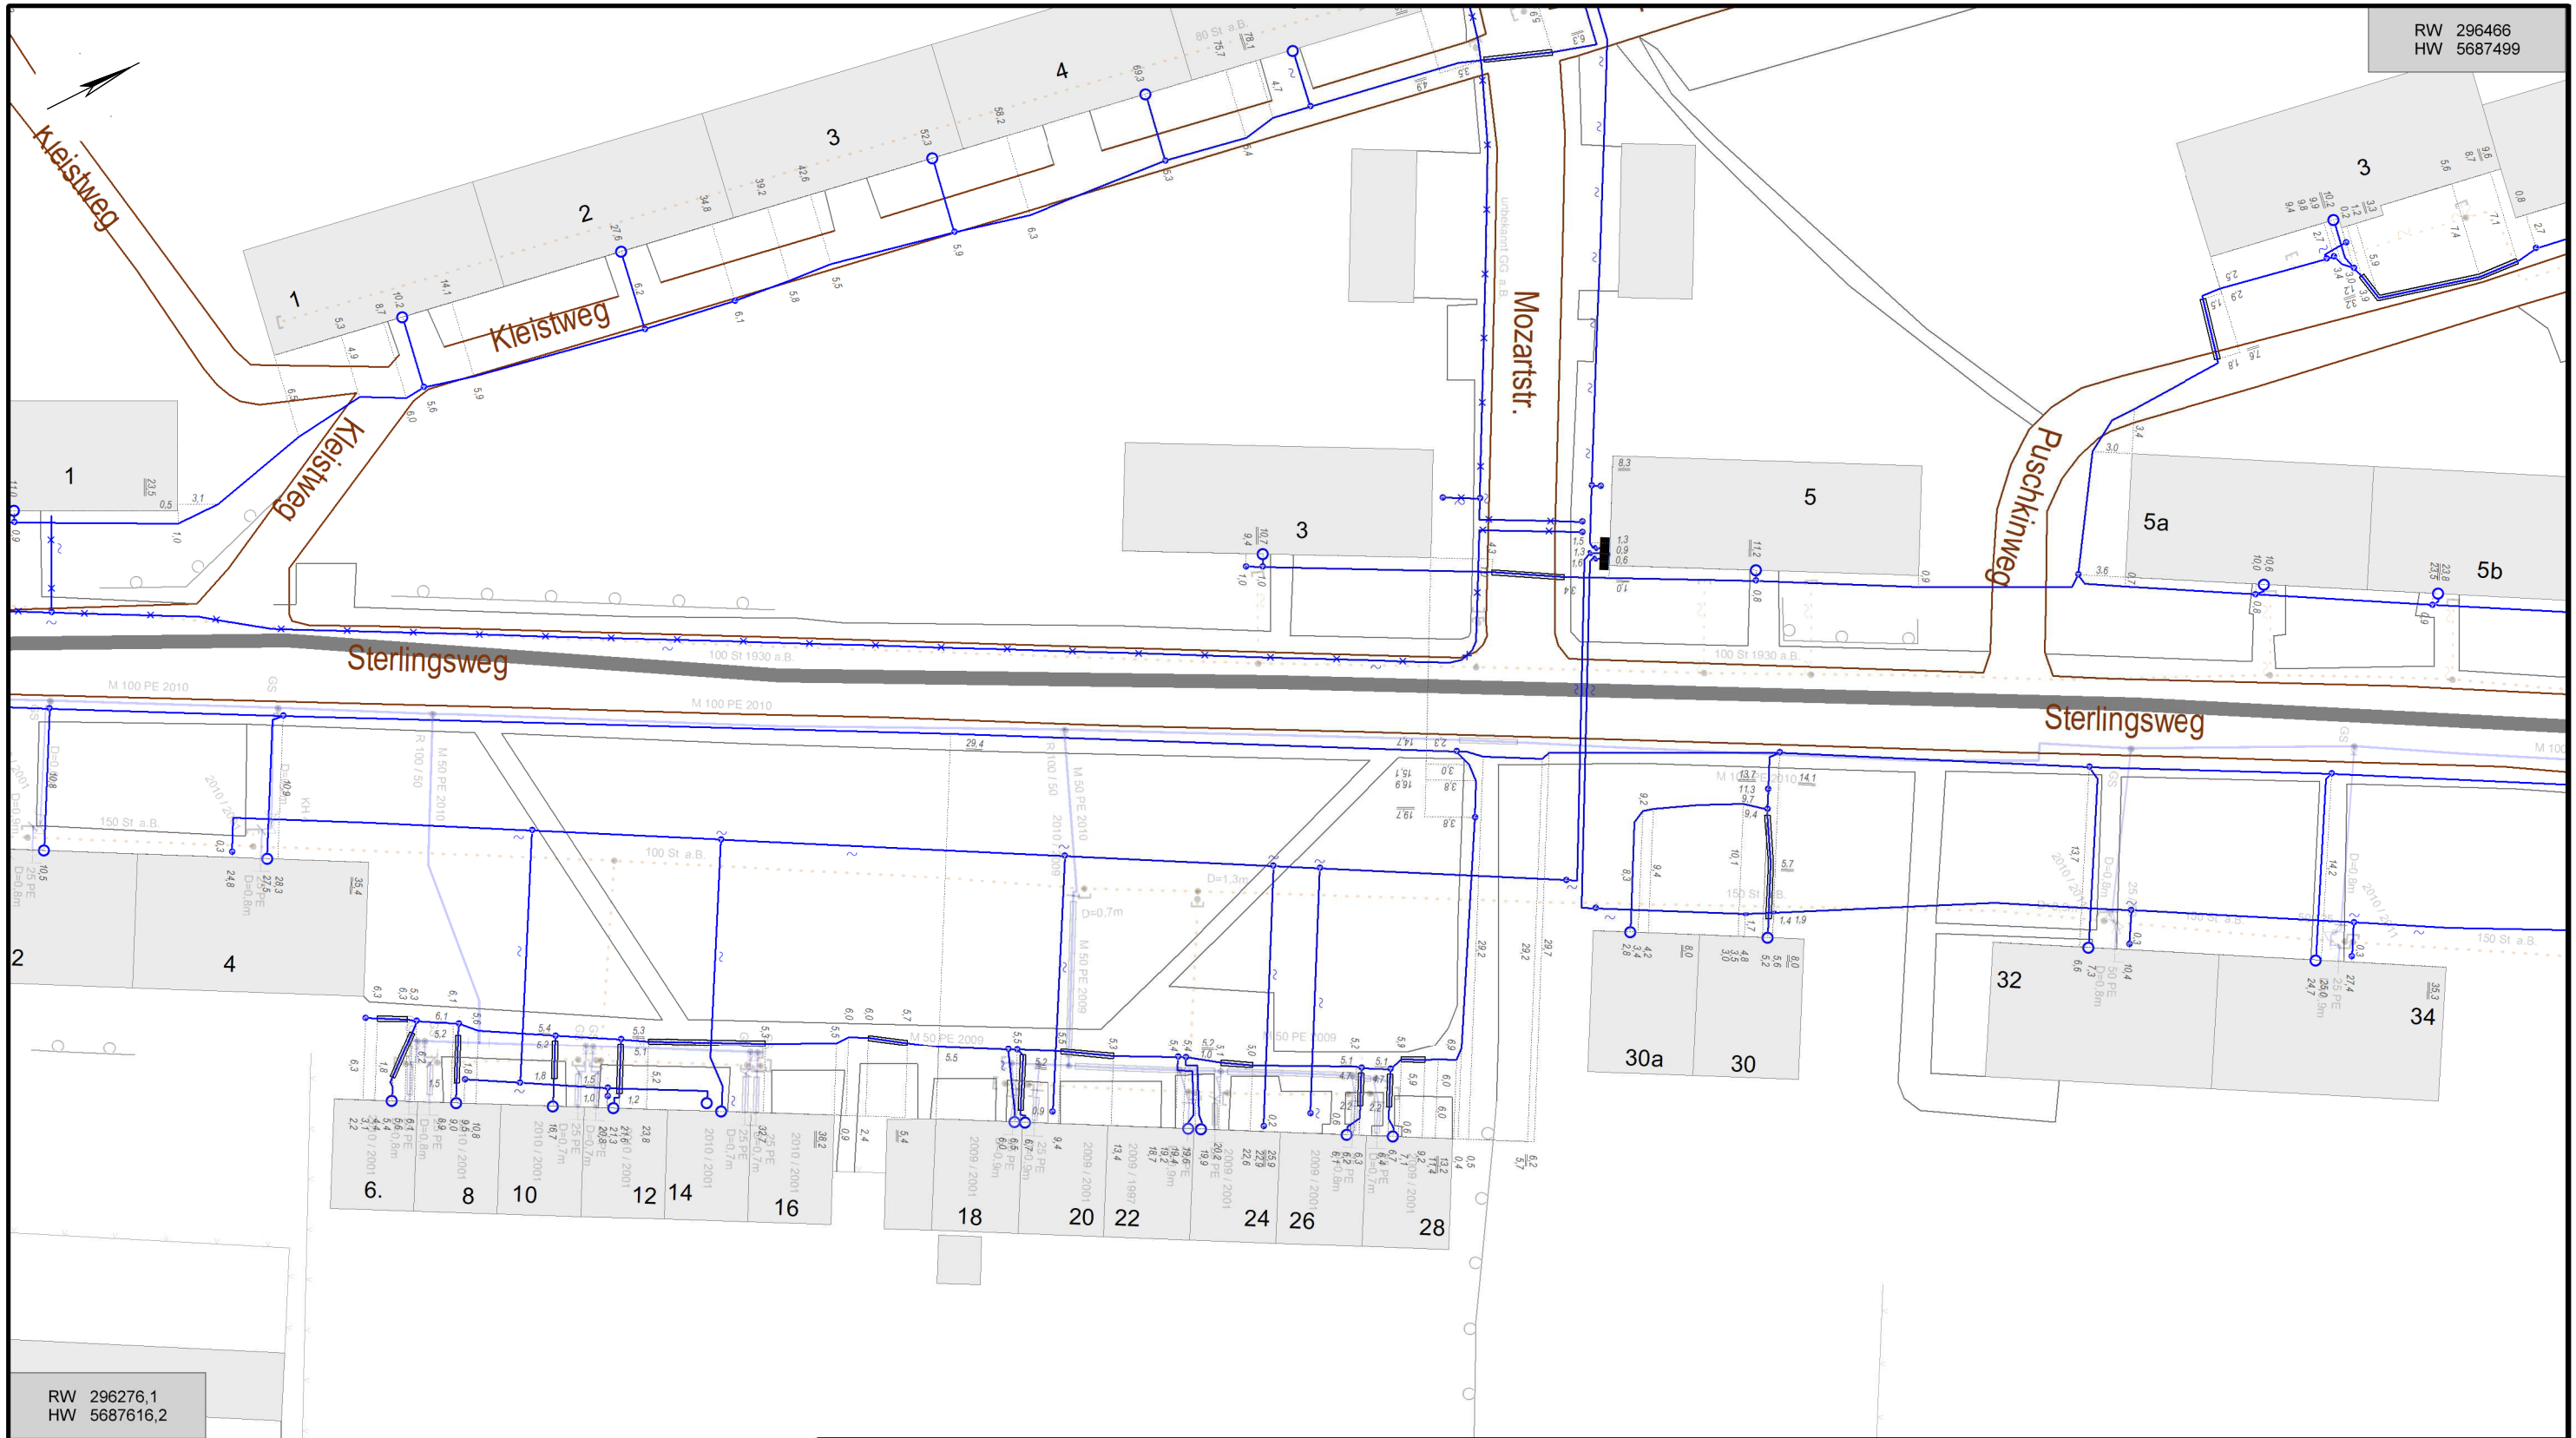

RW 296466  
HW 5687499

RW 296276,1  
HW 5687616,2

Vorhaben: Gehwegsanierung

Hinweise:

Maßstab: 1: 500

Druckdatum: 13.01.2026

Blattnummer: 3

Bearbeiter: Fr. Bennemann

Unternehmen: MITNETZ STROM GmbH

Telefon:


Gemeinde(n): Bad Dürrenberg

Gemarkung(en):

Ortsteil(e):

Straße(n): Sterlingsweg


Vorgang Nr.: TÖB Mücheln 320\_26\_V118431  
Nr. PVV (intern):

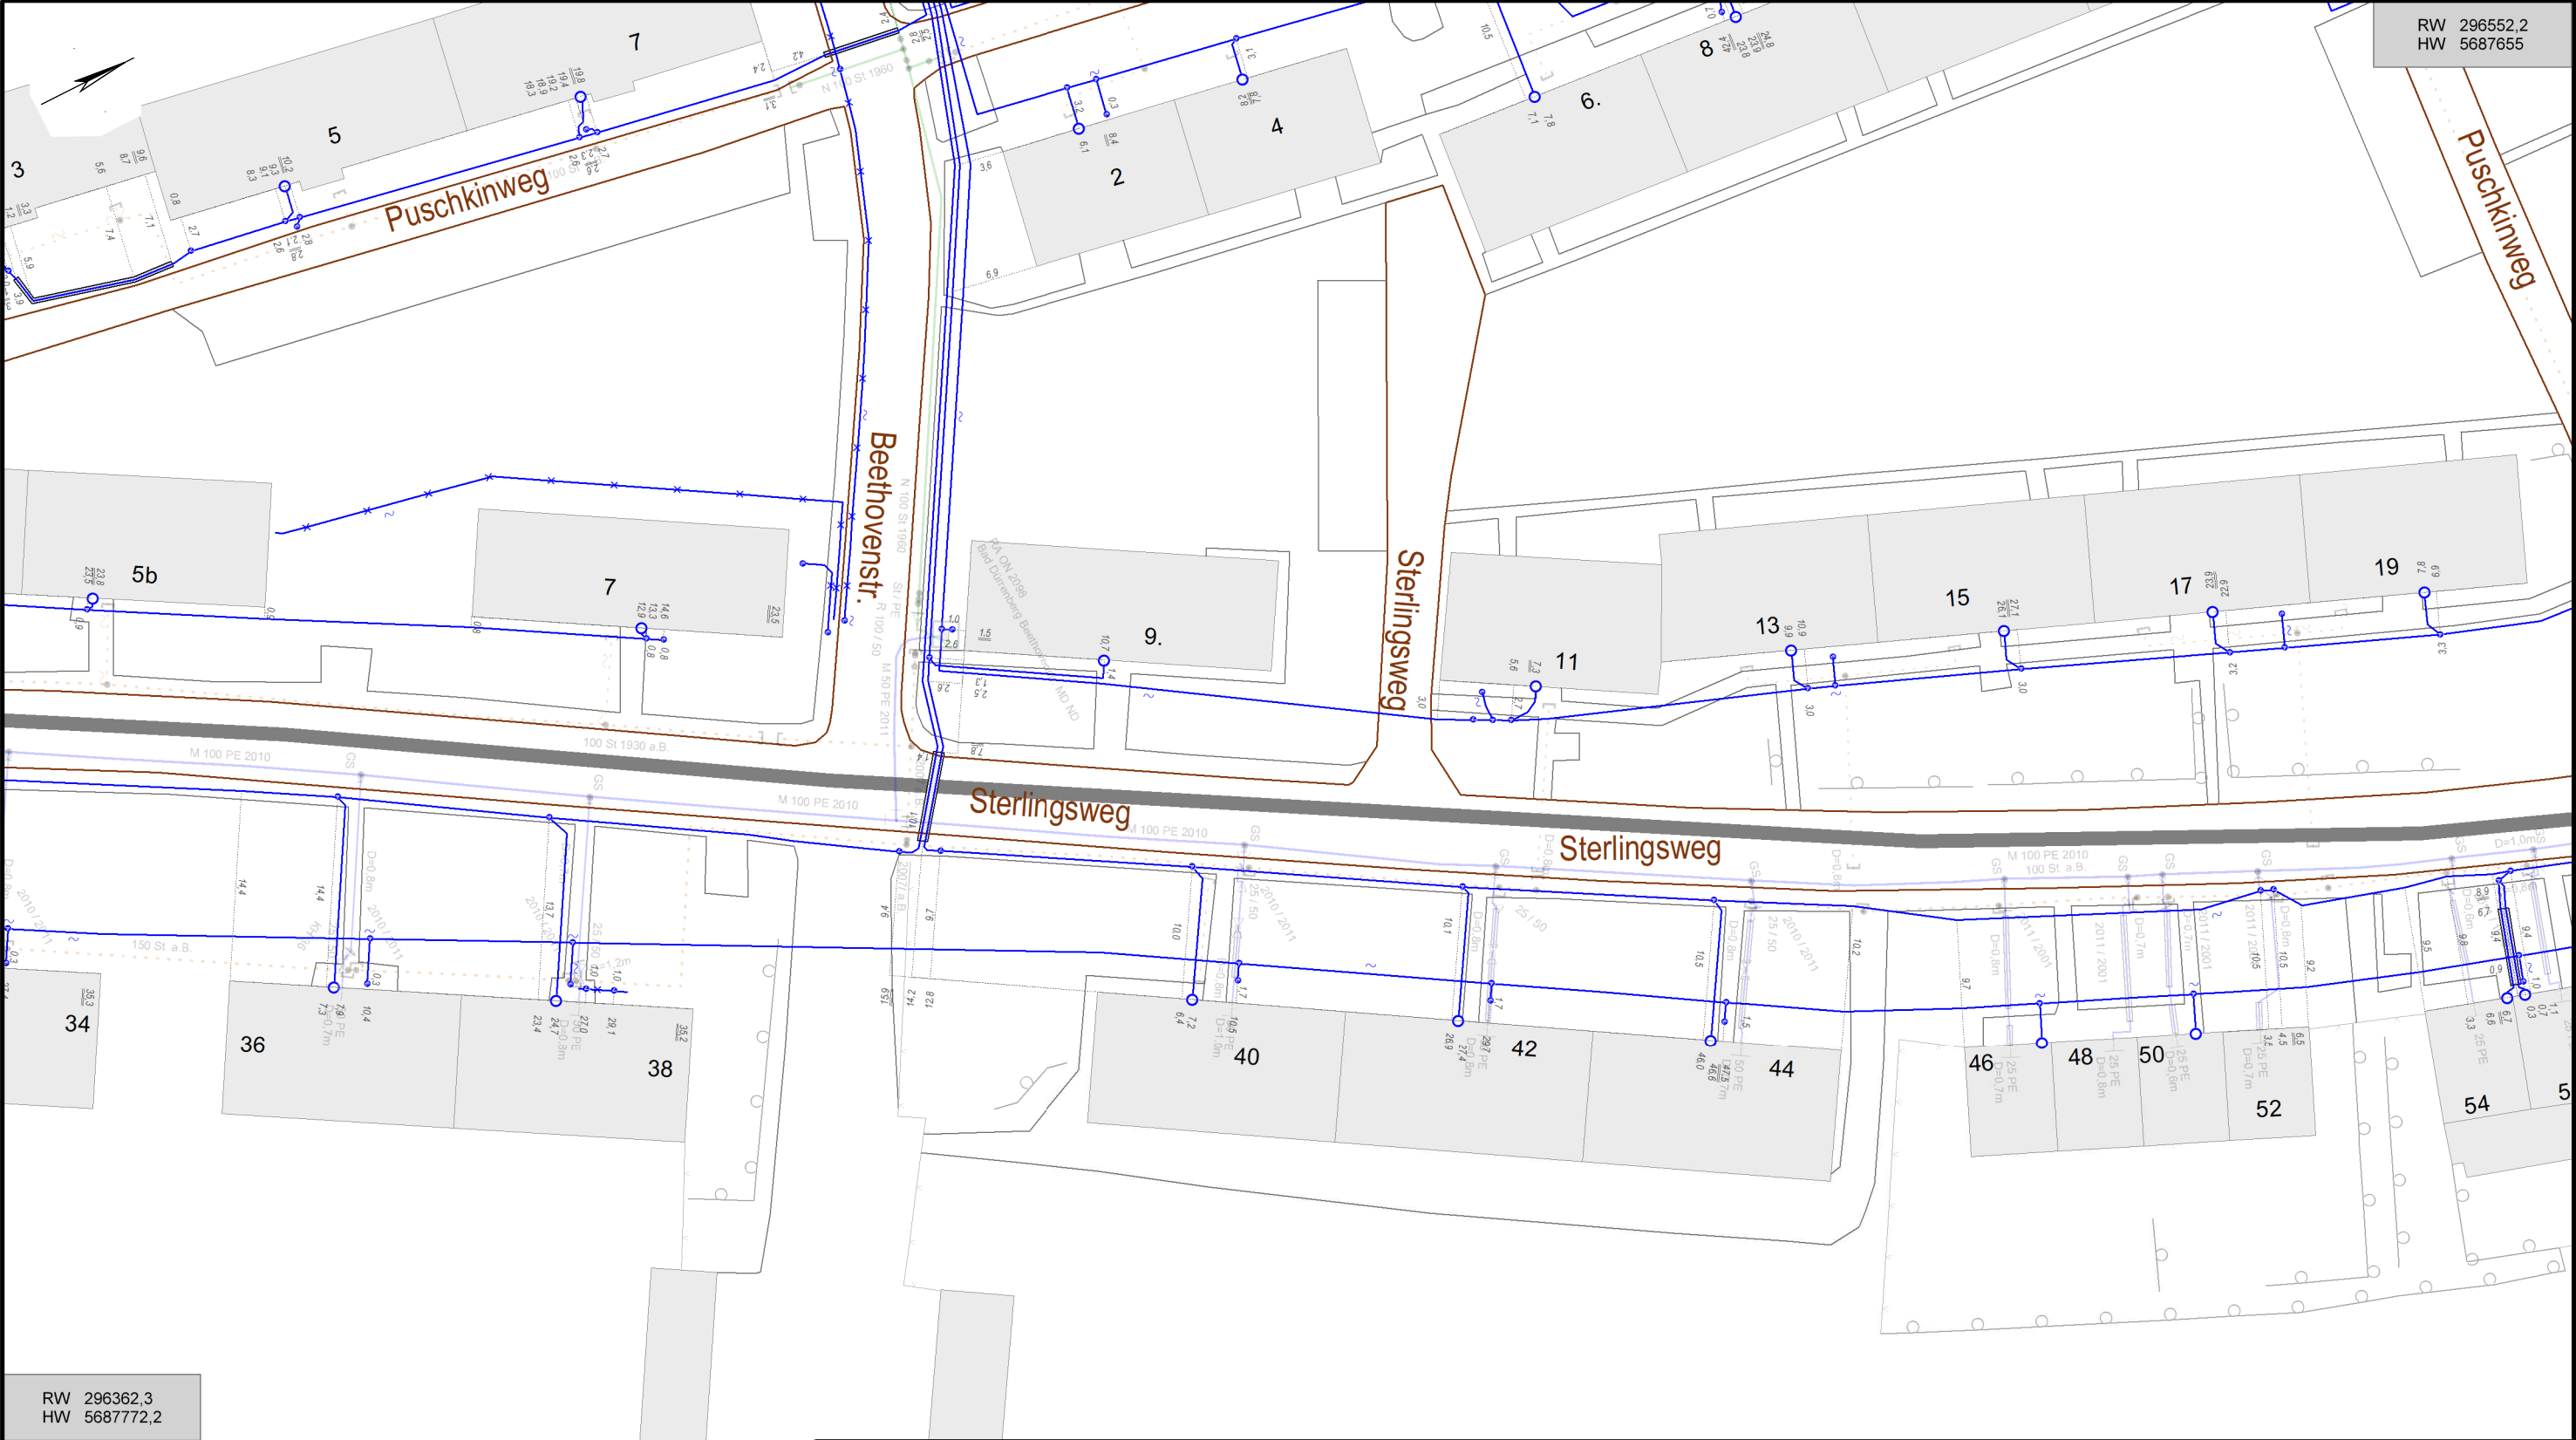

RW 296552,2  
HW 5687655

RW 296362,3  
HW 5687772,2

|                                        |  |                                                |
|----------------------------------------|--|------------------------------------------------|
| <b>Vorhaben:</b> Gehwegsanierung       |  |                                                |
| <b>Hinweise:</b>                       |  |                                                |
| <b>Maßstab:</b> 1: 500                 |  | <b>Gemeinde(n):</b> Bad Dürrenberg             |
| <b>Druckdatum:</b> 13.01.2026          |  |                                                |
| <b>Blattnummer:</b> 4                  |  |                                                |
| <b>Bearbeiter:</b> Fr. Bennemann       |  | <b>Gemarkung(en):</b>                          |
| <b>Unternehmen:</b> MITNETZ STROM GmbH |  |                                                |
| <b>Telefon:</b>                        |  |                                                |
|                                        |  | <b>Ortsteil(e):</b>                            |
|                                        |  | <b>Straße(n):</b> Sterlingsweg                 |
|                                        |  | <b>Vorgang Nr.:</b> TÖB Mücheln 320_26_V118431 |
|                                        |  | <b>Nr. PVV (intern):</b>                       |

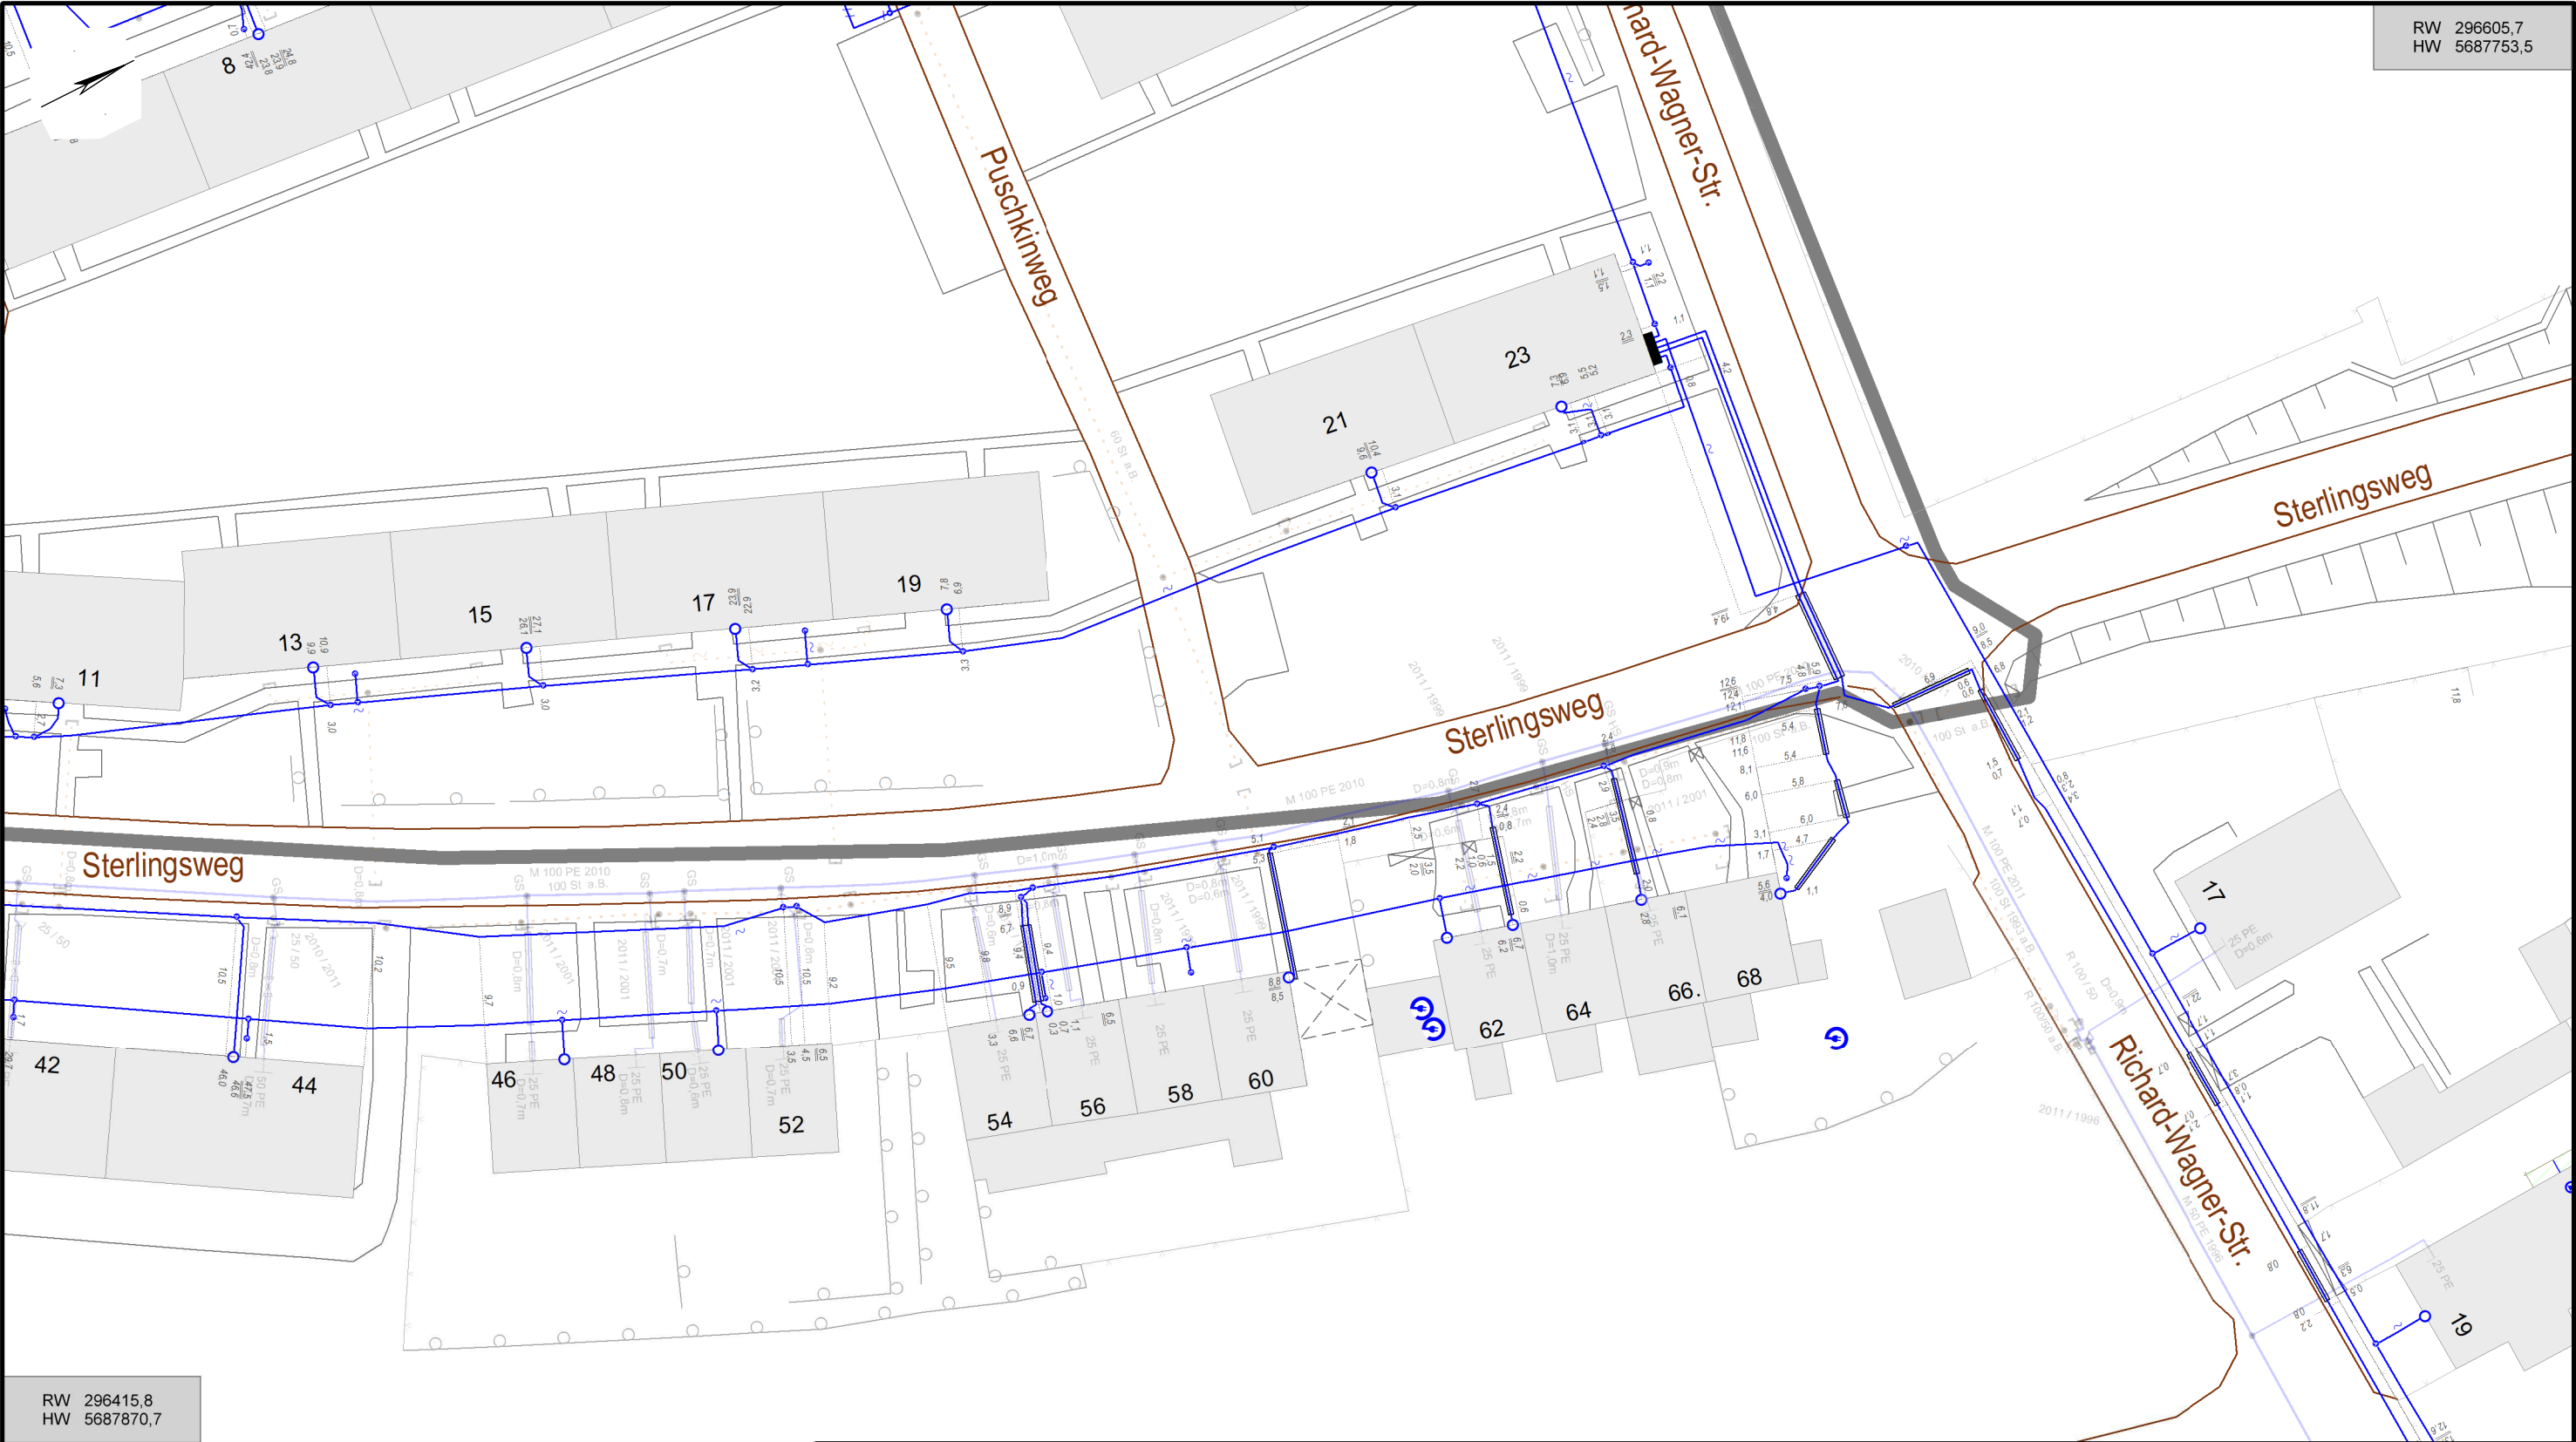

RW 296605,7  
HW 5687753,5

RW 296415,8  
HW 5687870,7

|                                  |                                        |                                                |
|----------------------------------|----------------------------------------|------------------------------------------------|
| <b>Vorhaben:</b> Gehwegsanierung |                                        |                                                |
| <b>Hinweise:</b>                 |                                        |                                                |
| <b>Maßstab:</b> 1: 500           | <b>Gemeinde(n):</b> Bad Dürrenberg     |                                                |
| <b>Druckdatum:</b> 13.01.2026    | <b>Gemarkung(en):</b>                  |                                                |
| <b>Blattnummer:</b> 5            | <b>Ortsteil(e):</b>                    |                                                |
| <b>Bearbeiter:</b> Fr. Bennemann | <b>Unternehmen:</b> MITNETZ STROM GmbH | <b>Straße(n):</b> Sterlingsweg                 |
| <b>Telefon:</b>                  |                                        | <b>Vorgang Nr.:</b> TÖB Mücheln 320_26_V118437 |
|                                  |                                        | <b>Nr. PVV (intern):</b>                       |