



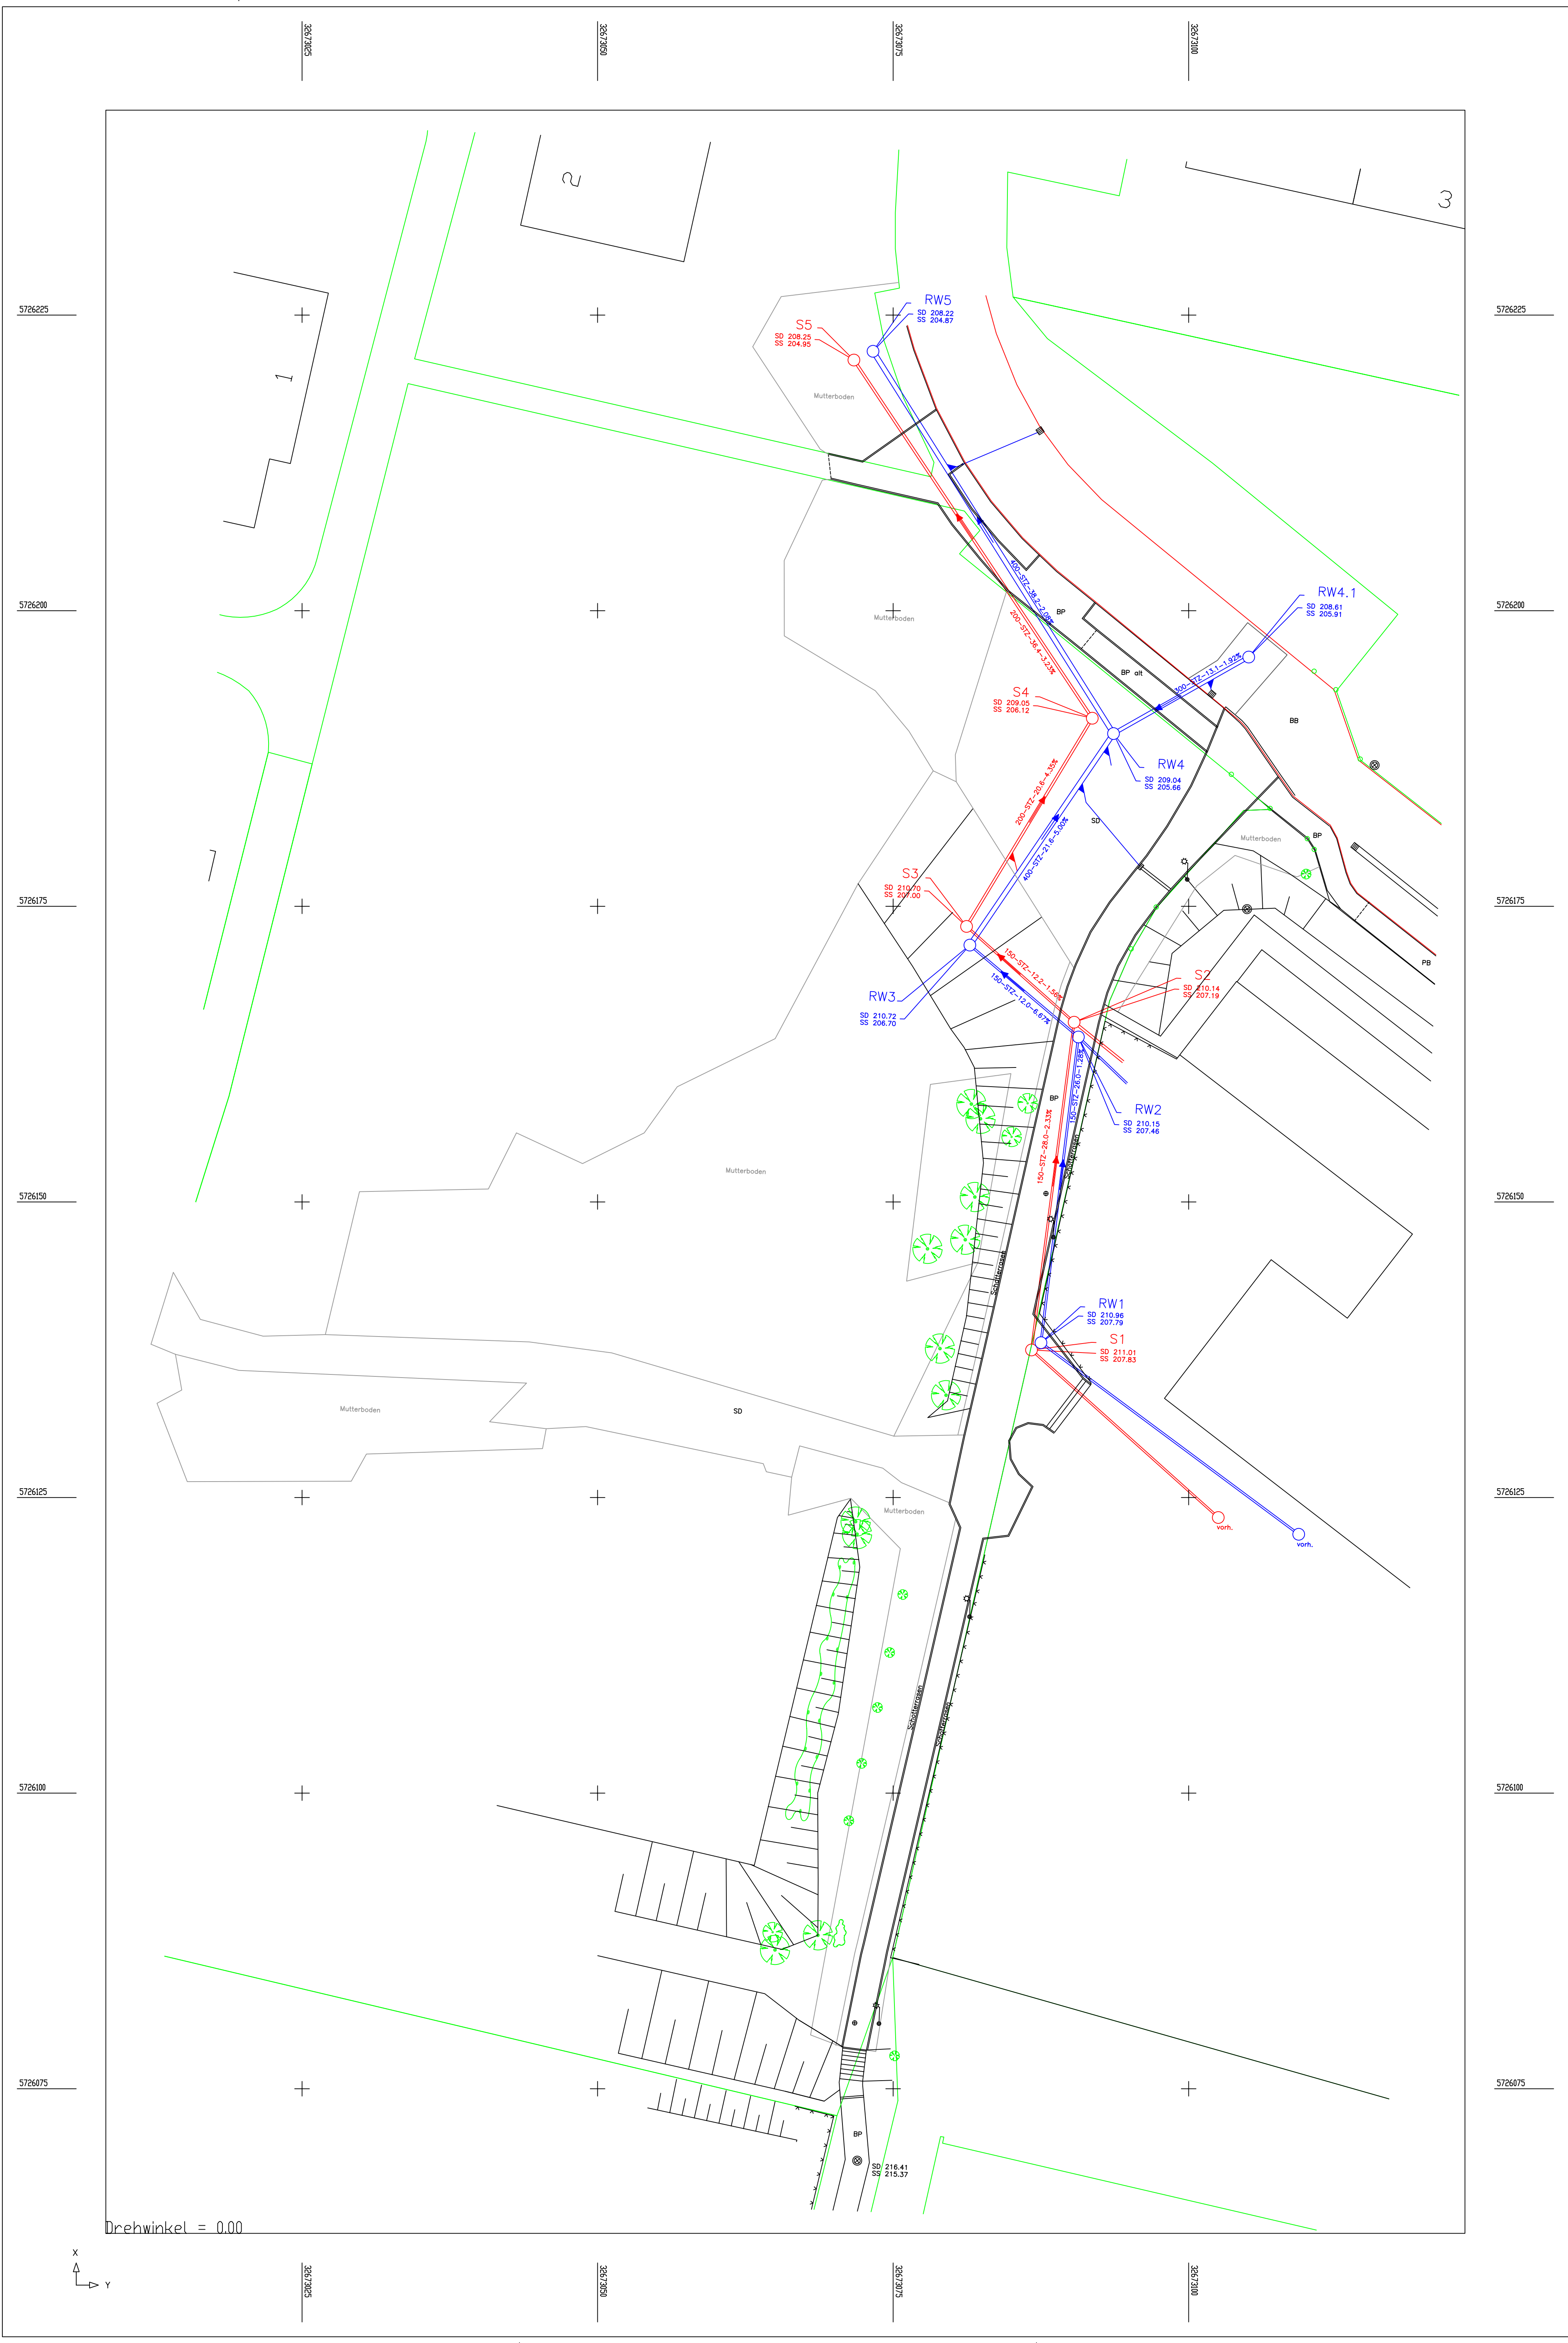

Legende

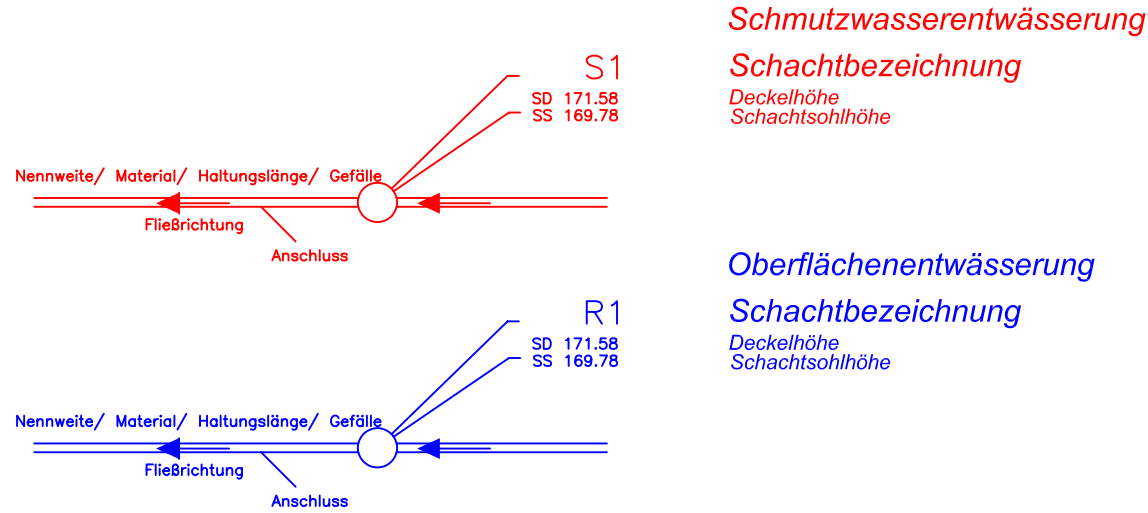

Bauausführung:	Datum	Zeichen
Kaczor	bearbeitet	
Bauunternehmung GmbH & Co.KG	gezeichnet	
OT Popperode	geprüft	
Zum neuen Schloss 2		
06526 Sangerhausen		

RW- und SW-Kanal Fichtestraße-Kiefernweg Stadt Hettstedt	Unterlage Nr.:	1
	Blatt Nr.	
Stadt Hettstedt Markt 1-3 06333 Hettstedt	Reg. Nr.	
	Datum	Zeichen
AZV Wipper-Schlenze Sanderslebener Straße 40 06333 Hettstedt		

Grundplan	☒ Folie Grundriss ☒ Folie Höhen ☐ Folie Kataster	Logebezugsystem: Höhenbezugsystem:	LS 489 HS 160	Vermessungsbüro Dipl.-Ing. Peter Günther Neue Siedlung 44 / 06313 Altendorf 05.04.2022
-----------	---	---------------------------------------	------------------	---