

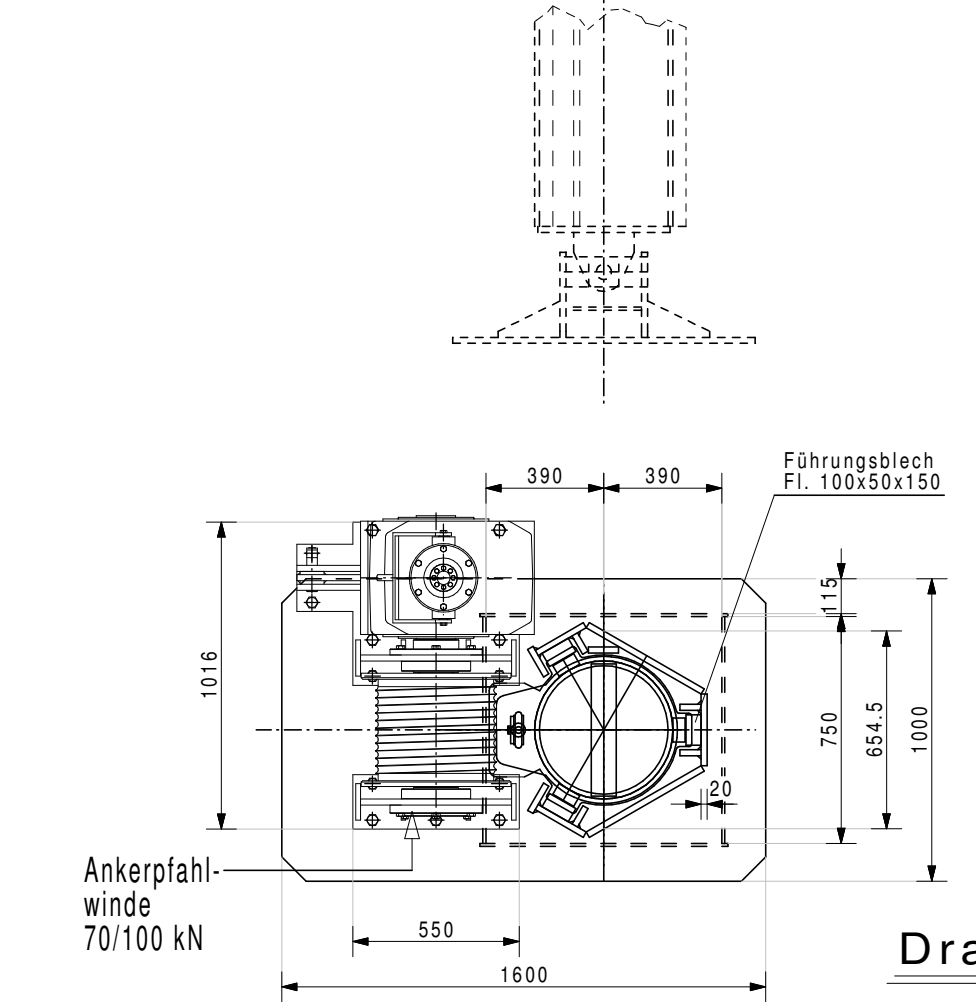


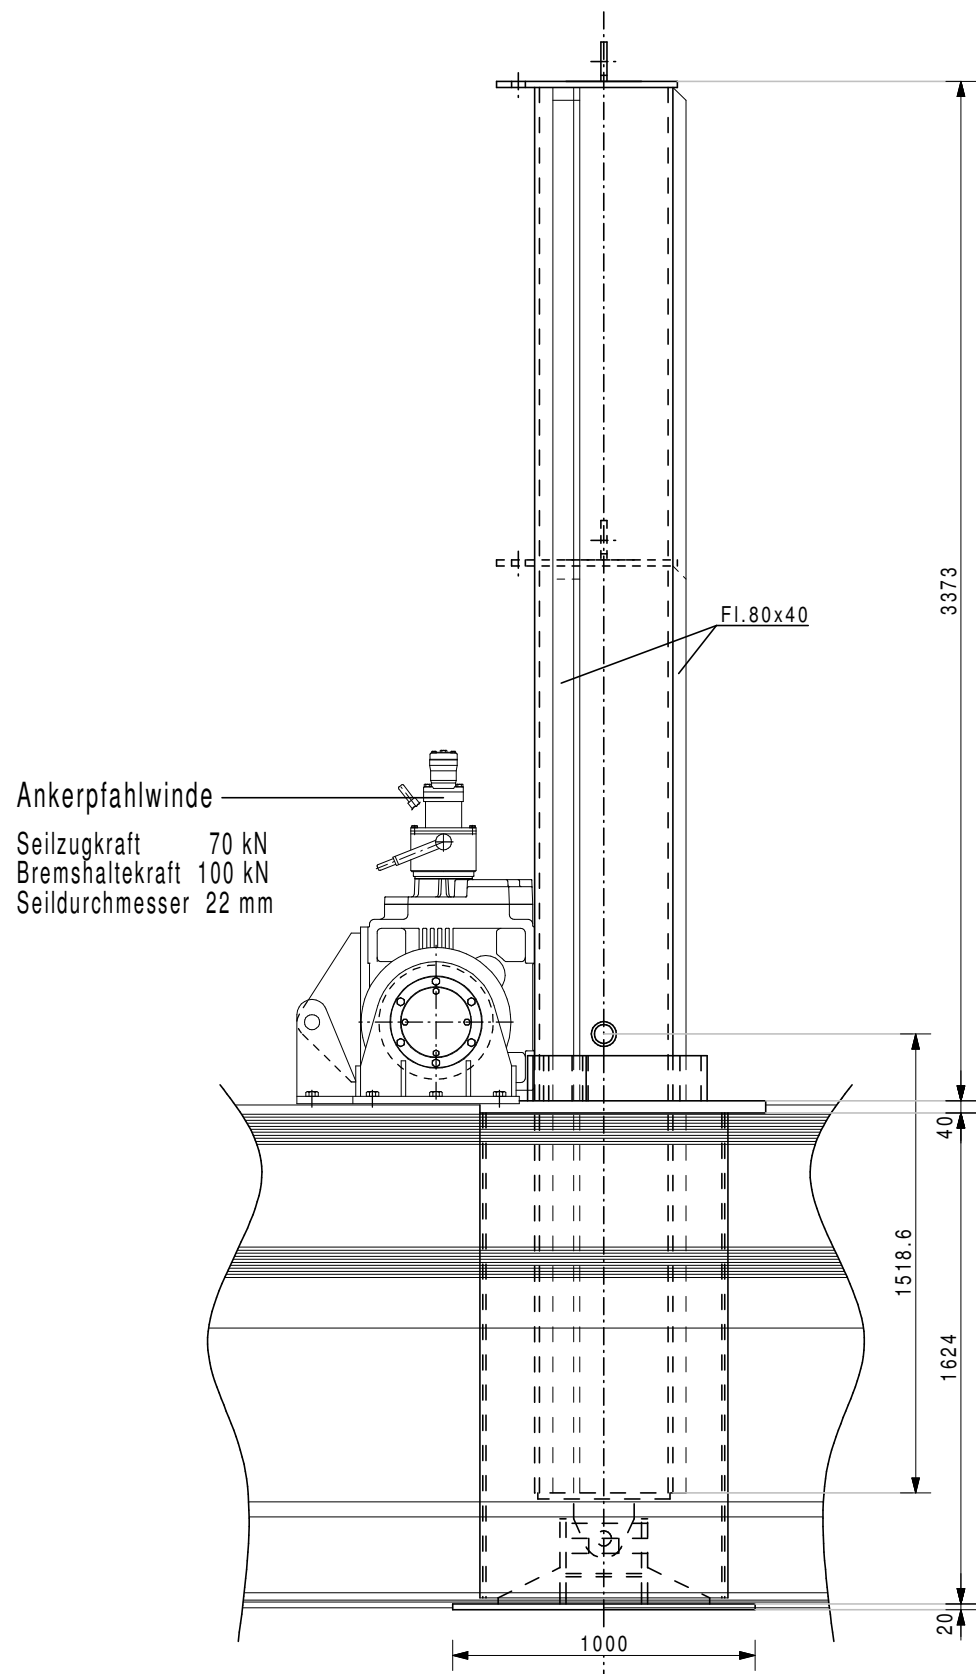

Draufsicht

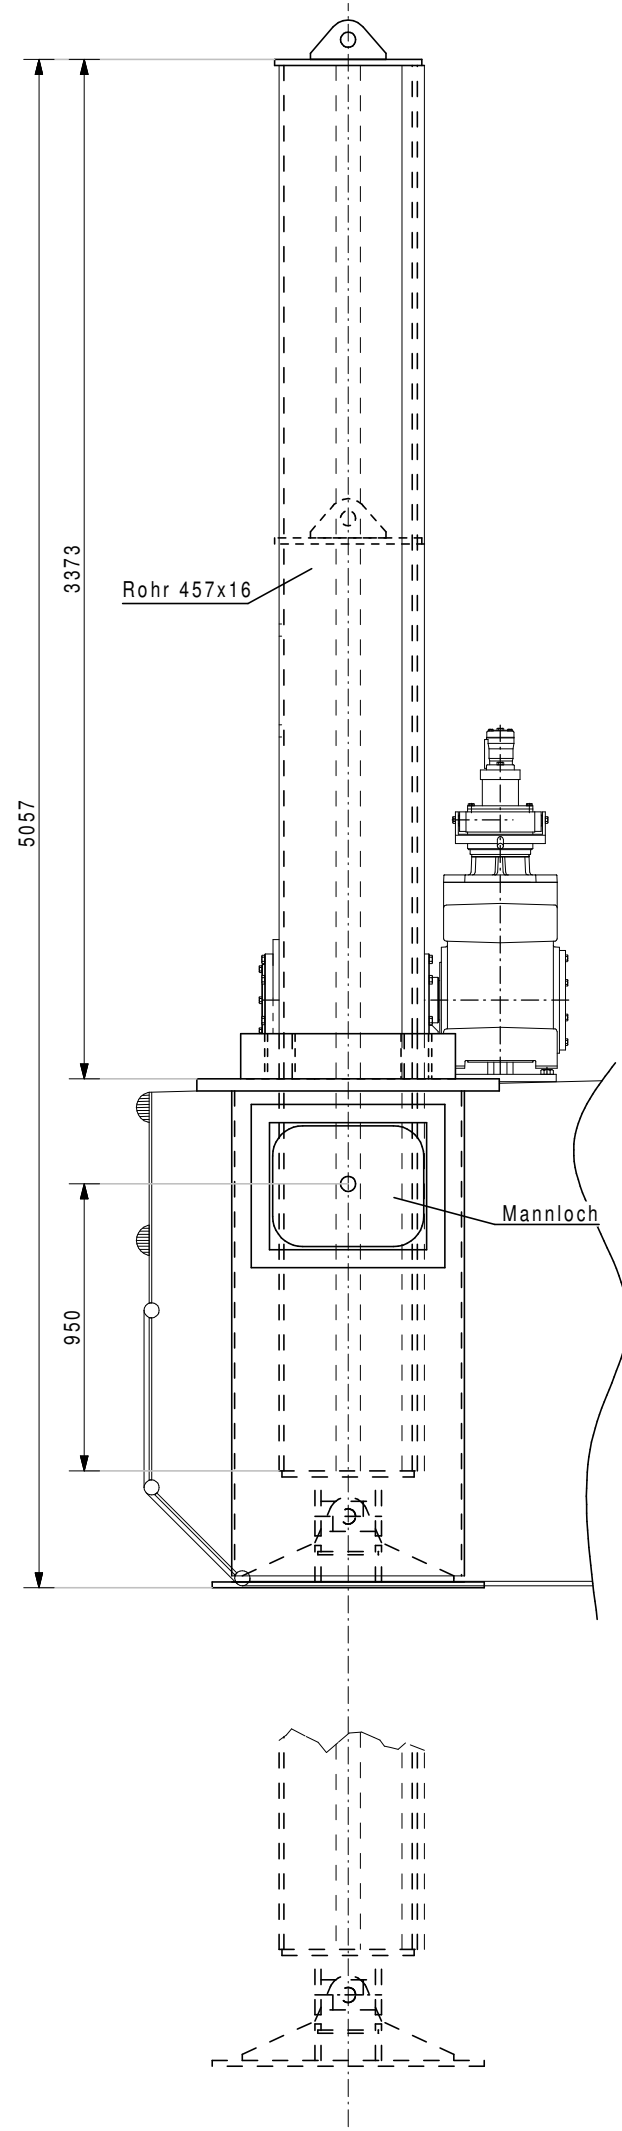

Bestandszeichnung													
Wasser- und Schifffahrtsamt Eberswalde													
OrgEinh		BWaStr		Kilometer		S		Koordinaten					
Amt	AB	Nr	ZB					rechts	links				
7	1	6	A	2									
Objektbenennung:		Schwimmgreifer "Niederfinow"											
Objektteil:		Schiffskörper											
Einzelheit:		Stelze Vorschiff											
ObjektidentNr				Objekt-		Entwurf Nr.				Maßstab:			
OArt	Teil	ZK				Zeichnung Nr.				Blatt Nr.			
8	8	1	4	1	7	2			1	0	0	147-100.15	
Die Übereinstimmung mit der Ausführung wird bestätigt:												Mikronummer	
07.10.2010						Unterschrift, Funktionsbezeichnung							
Ort, Datum													