


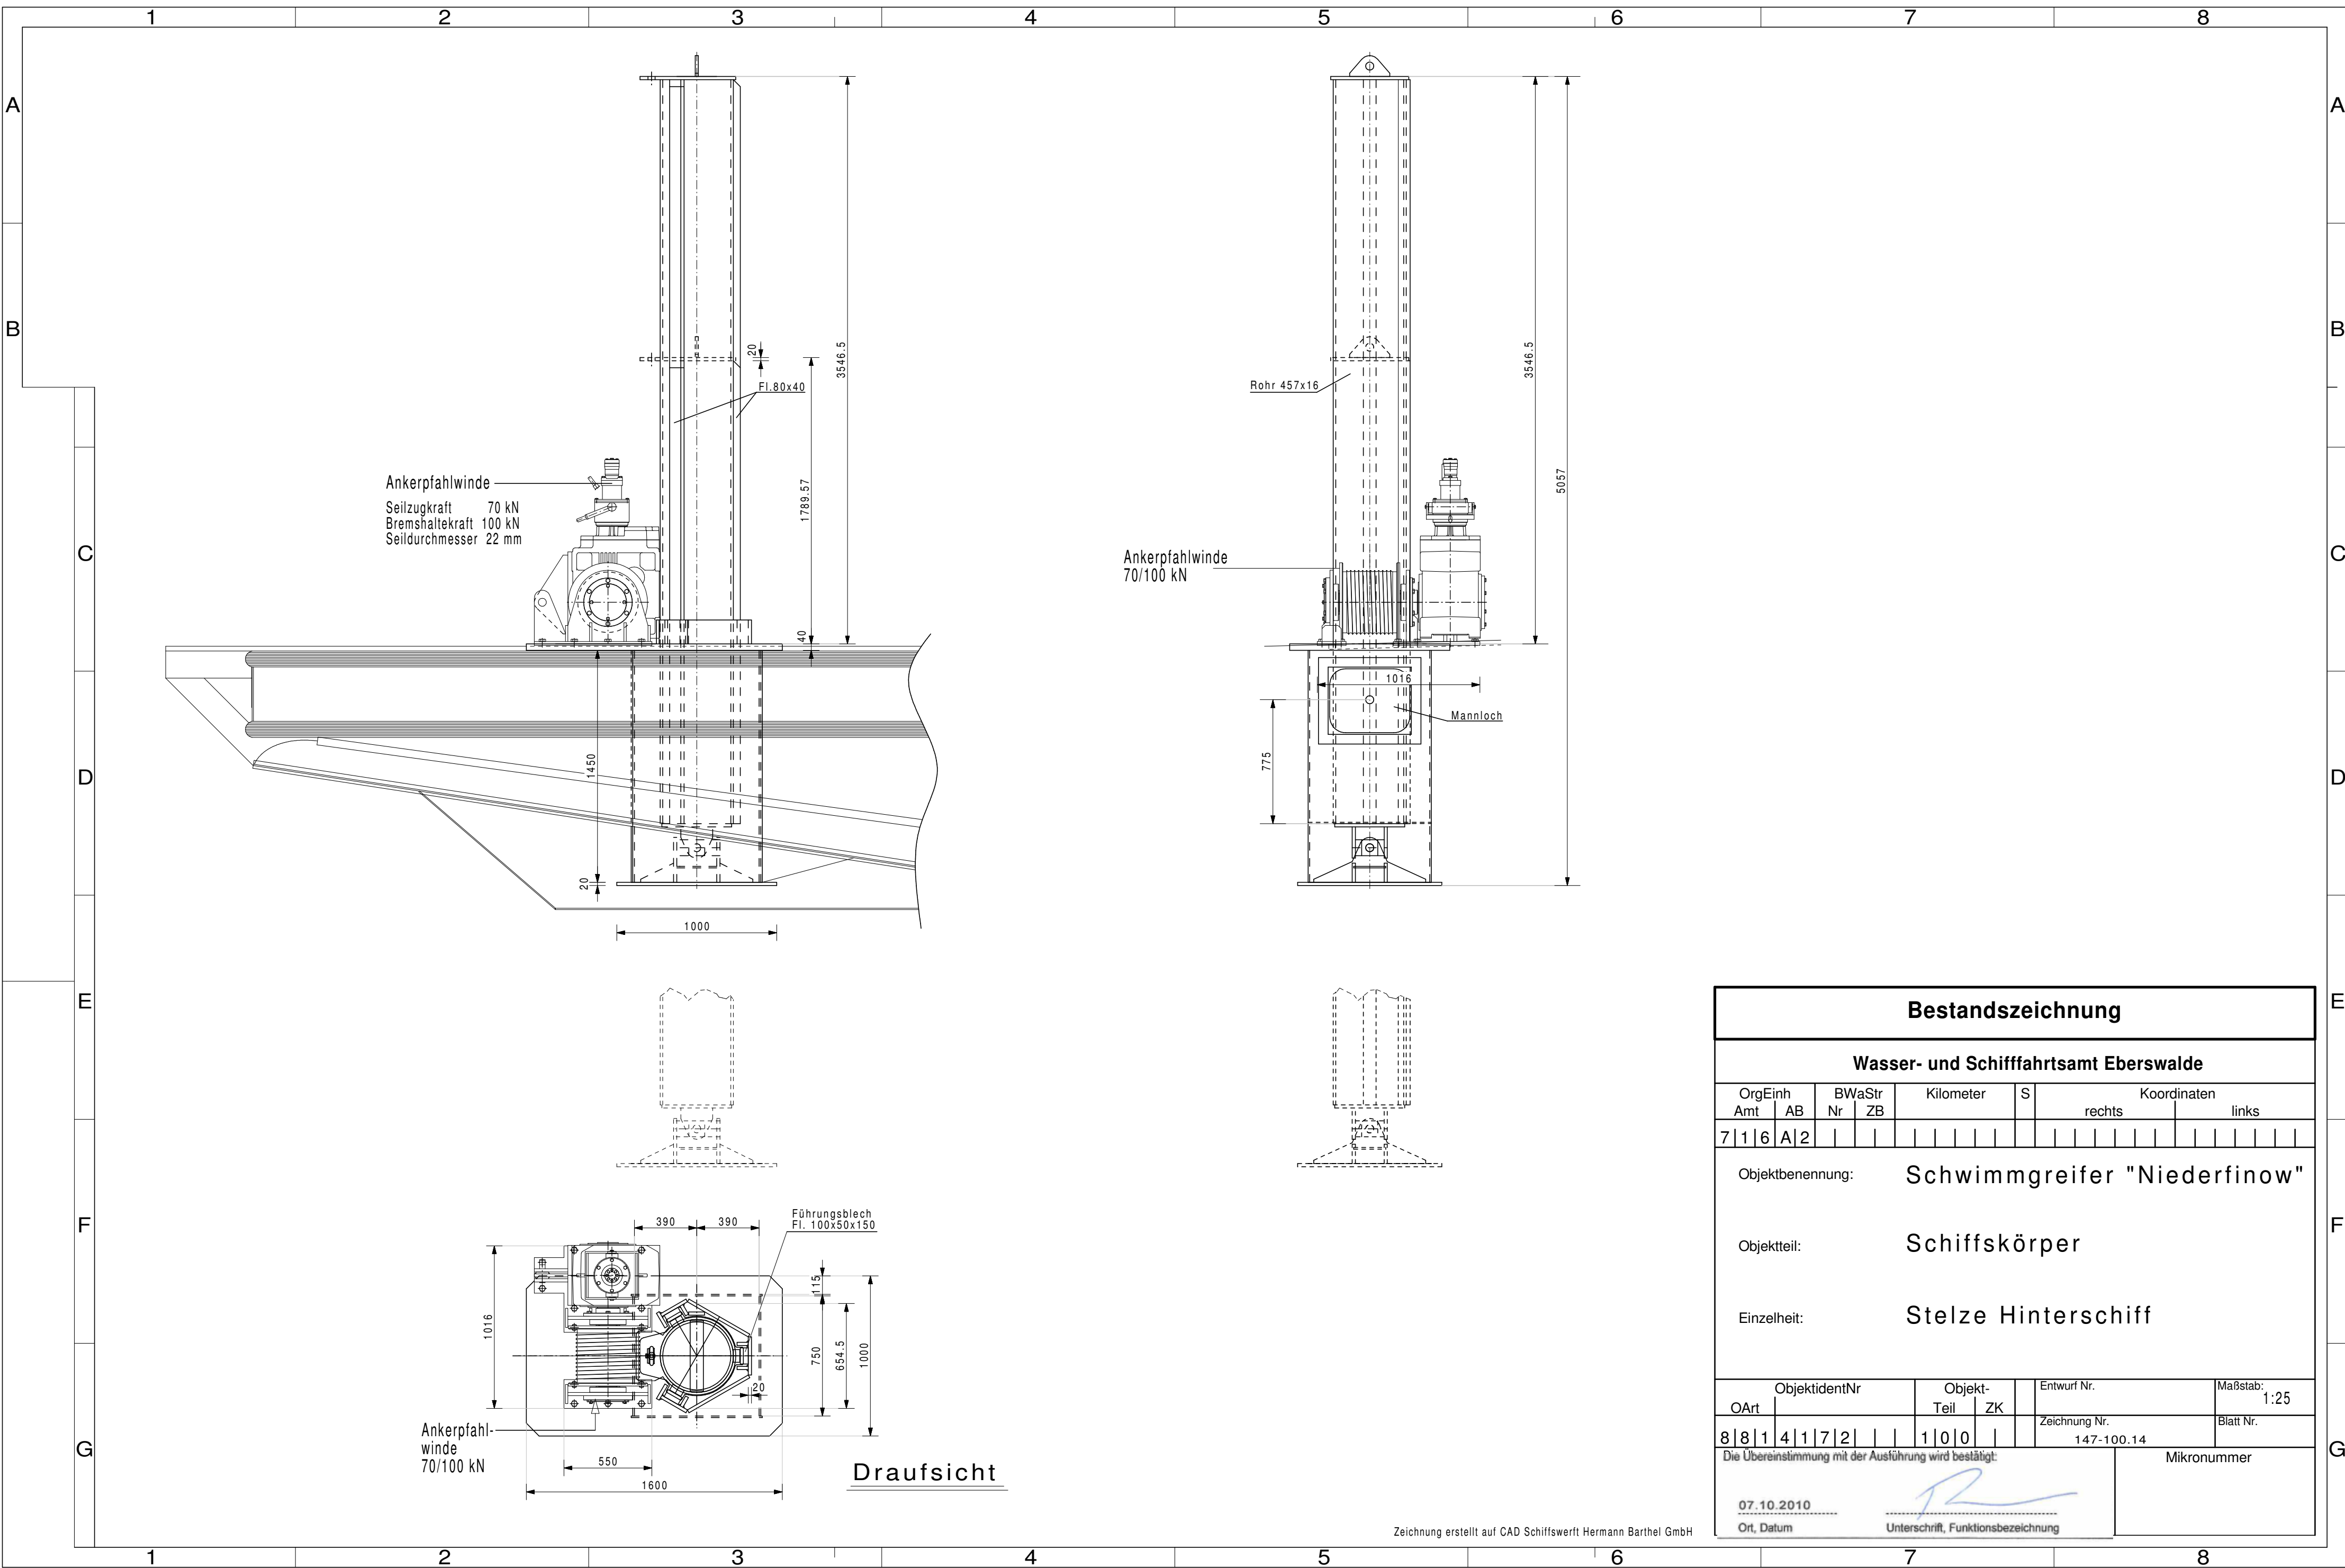

Bestandszeichnung											
Wasser- und Schifffahrtsamt Eberswalde											
OrgEinh Amt		AB		BWaStr Nr		ZB		Kilometer	S	Koordinaten	
										rechts	links
7	1	6	A	2							
Objektbenennung:		Schwimmgreifer "Niederfinow"									
Objektteil:		Schiffskörper									
Einzelheit:		Stelze Hinterschiff									
ObjektidentNr				Objekt- Teil		ZK		Entwurf Nr.		Maßstab:	
OArt										1:25	
8				8		1		4		1	
7				2				1		0	
								Zeichnung Nr.		Blatt Nr.	
								147-100.14			
Die Übereinstimmung mit der Ausführung wird bestätigt:										Mikronummer	
07.10.2010											
Ort, Datum										Unterschrift, Funktionsbezeichnung	