


Regelquerschnitt A-A

Brückenmitte


M 1:50

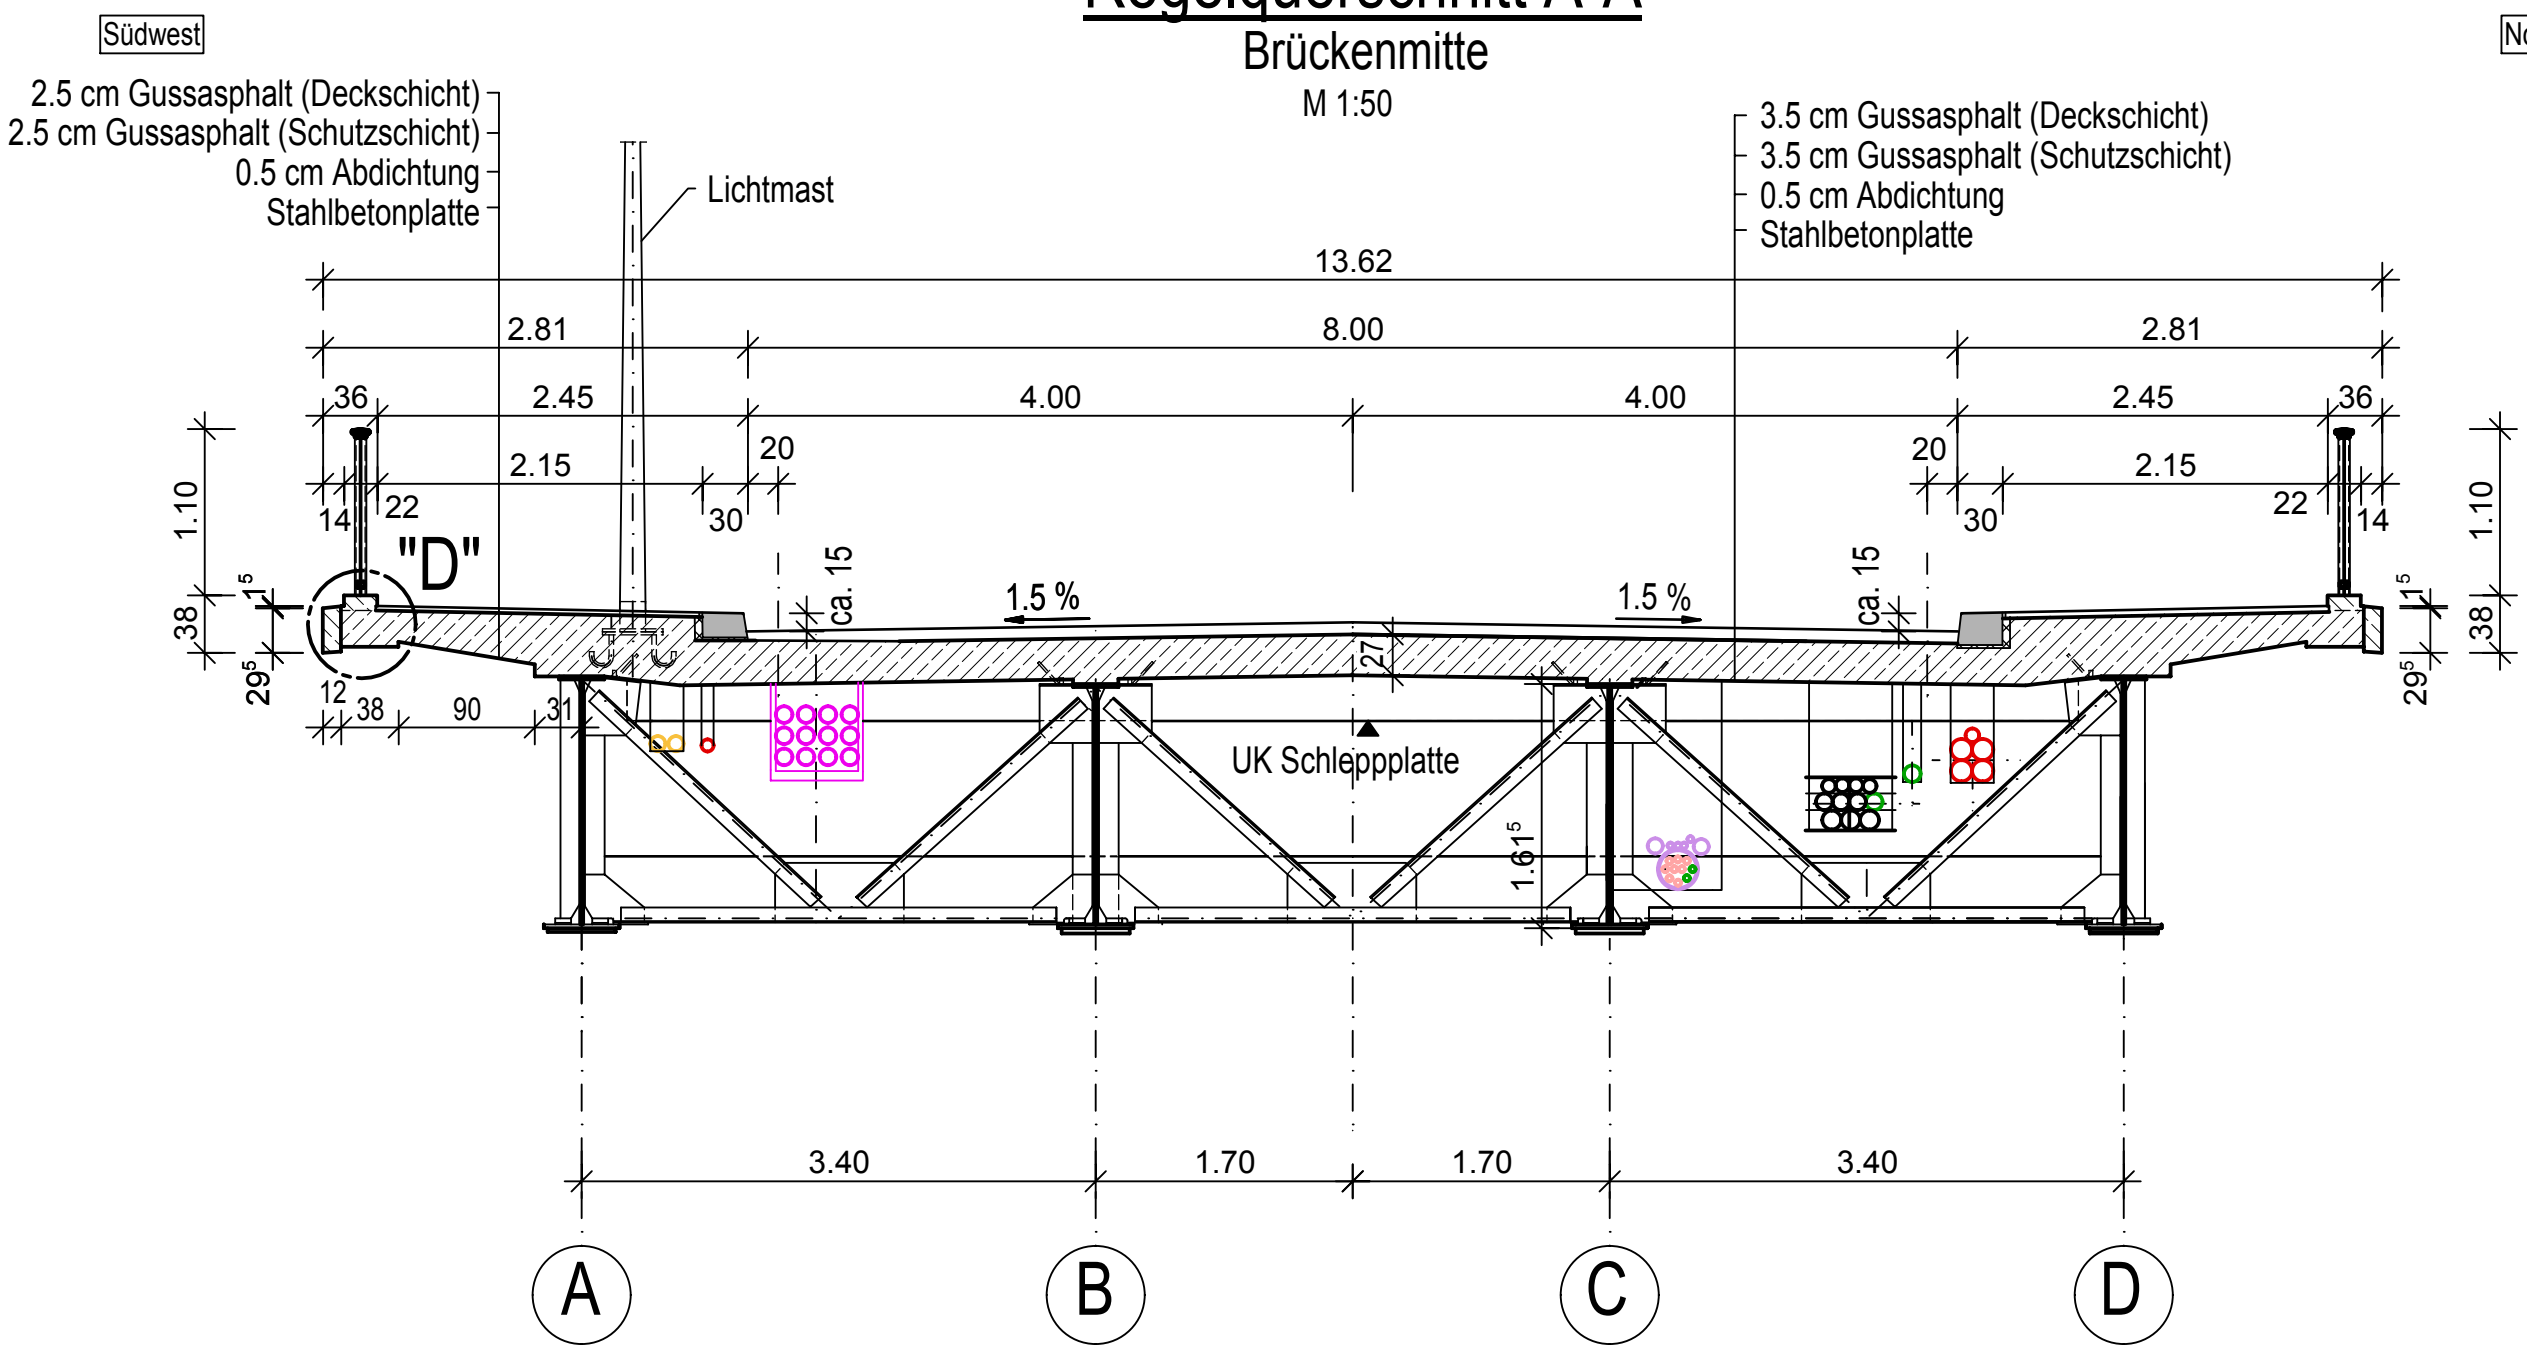

Regelquerschnitt B-B

am Pfeiler Nord


M 1:50

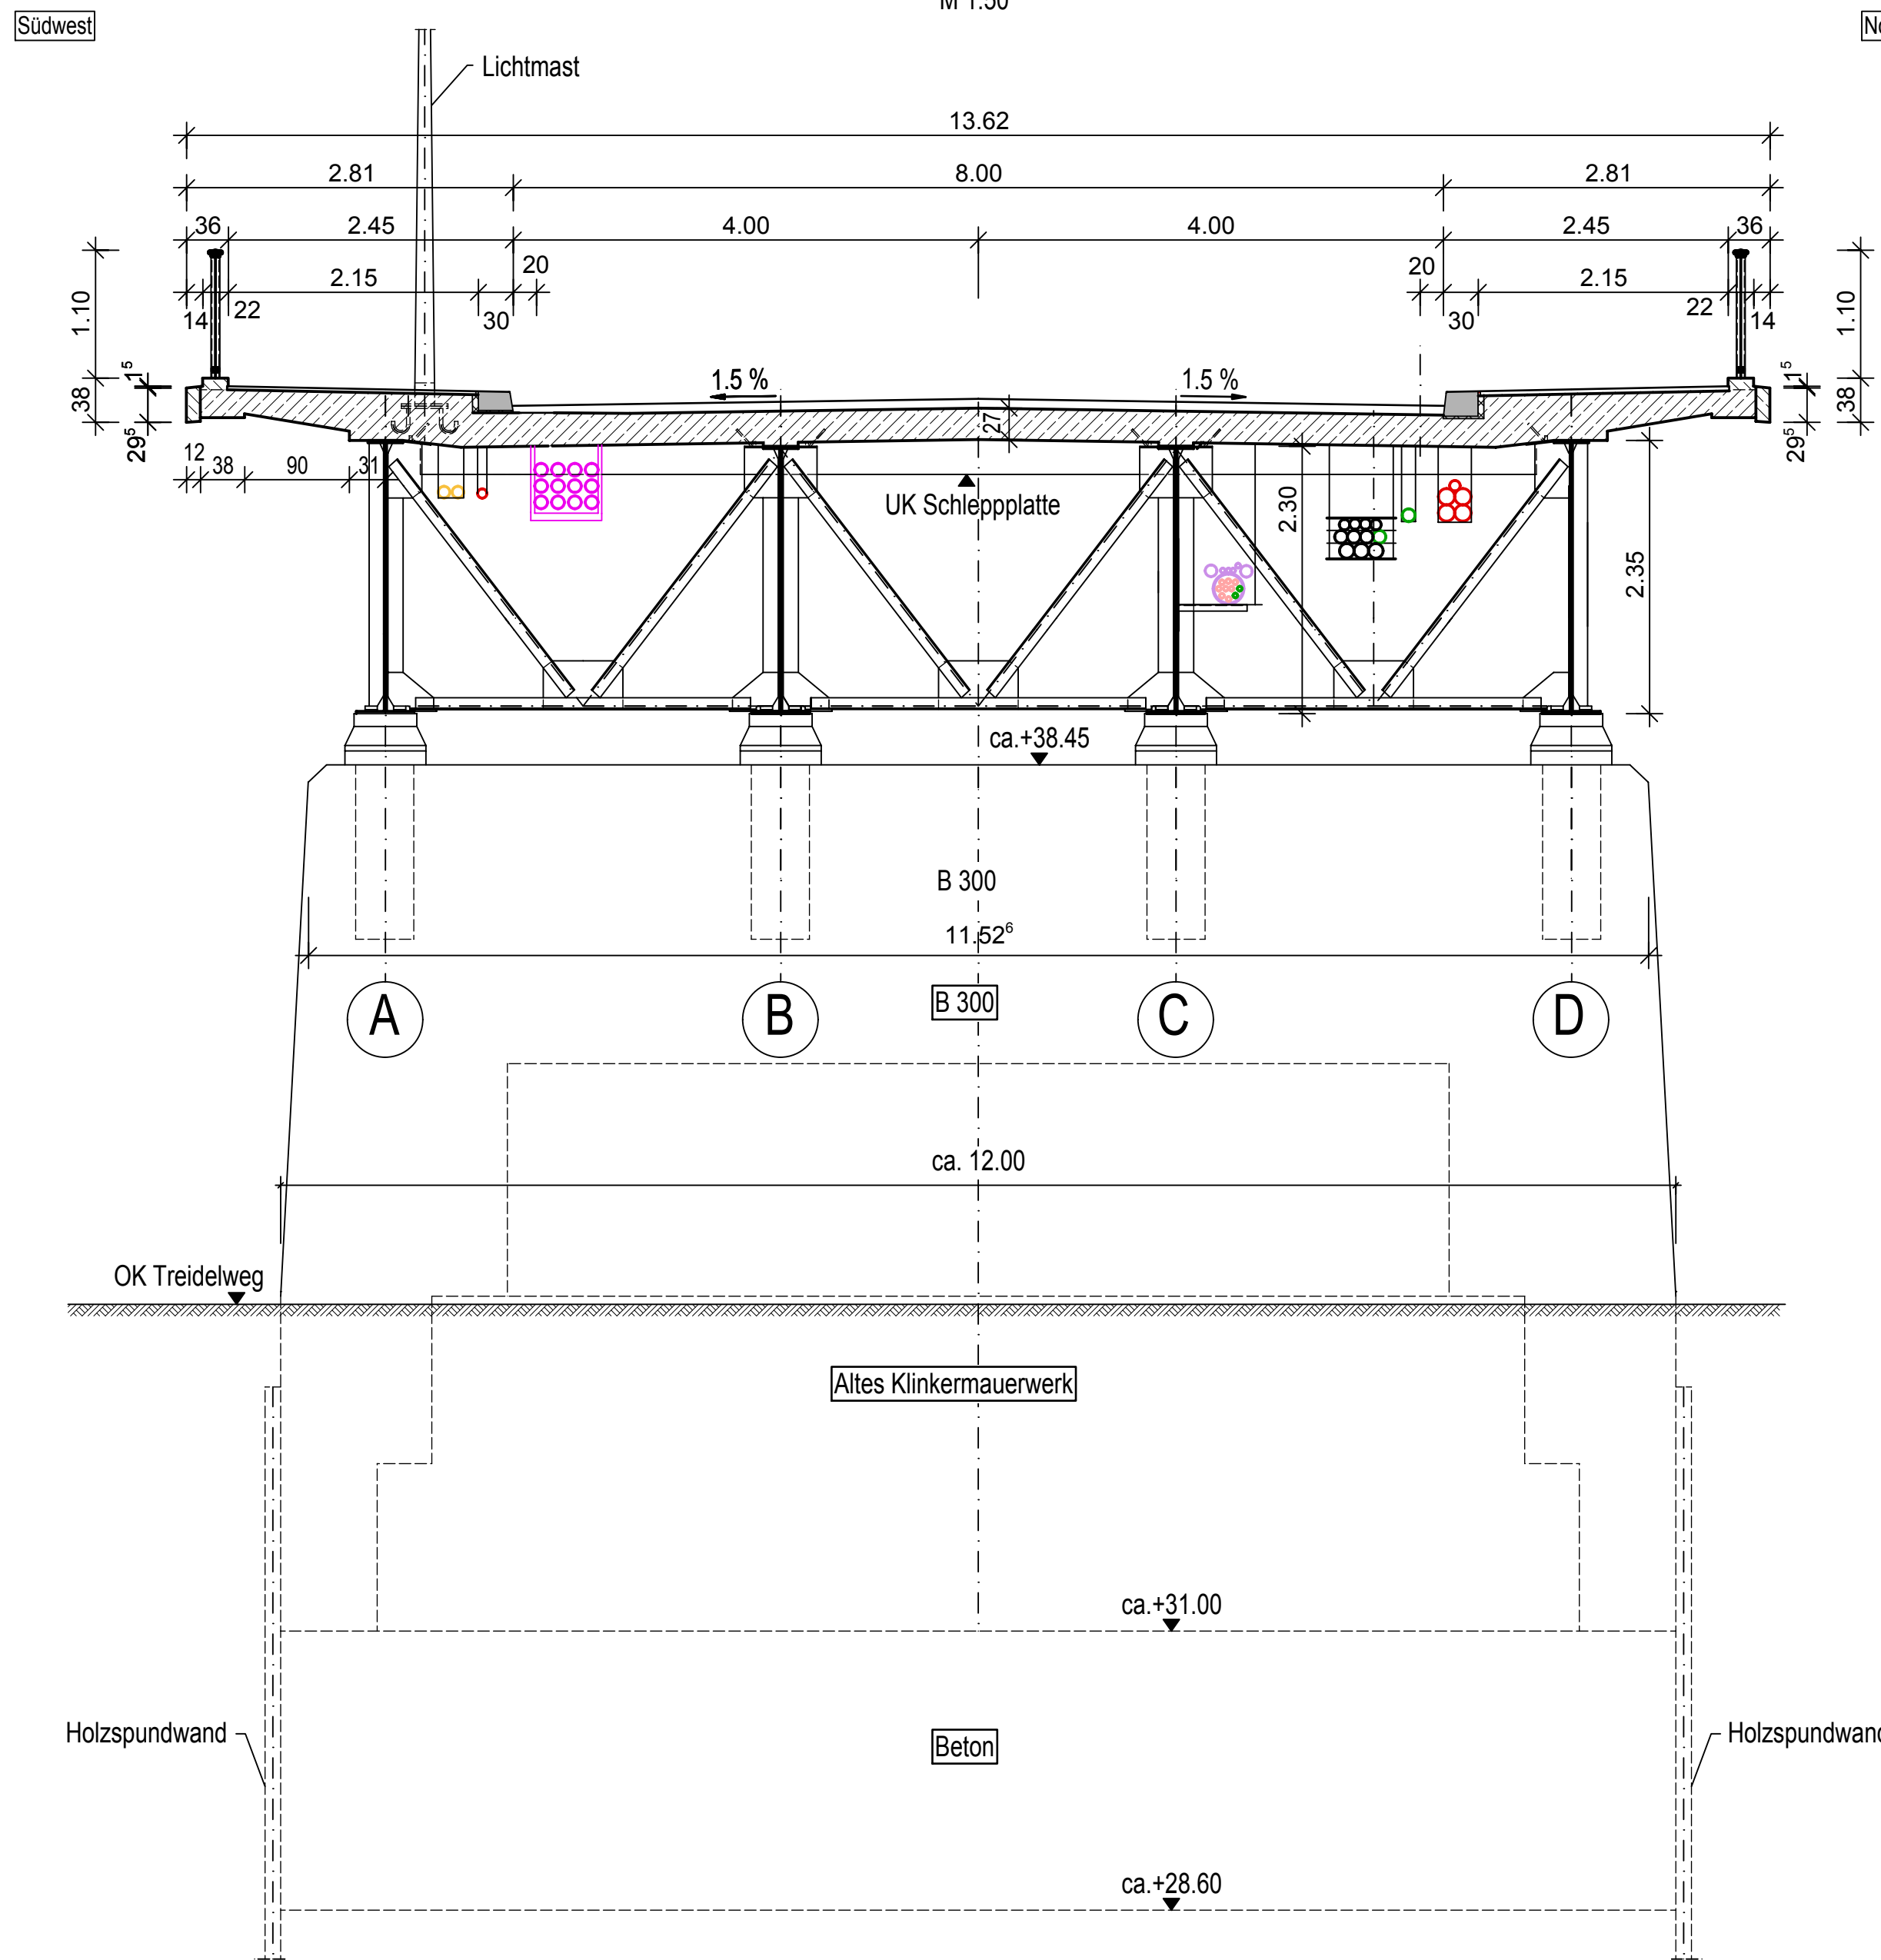

Detail "A"

(Fuge Schleppplatte - Überbau)


M 1:5

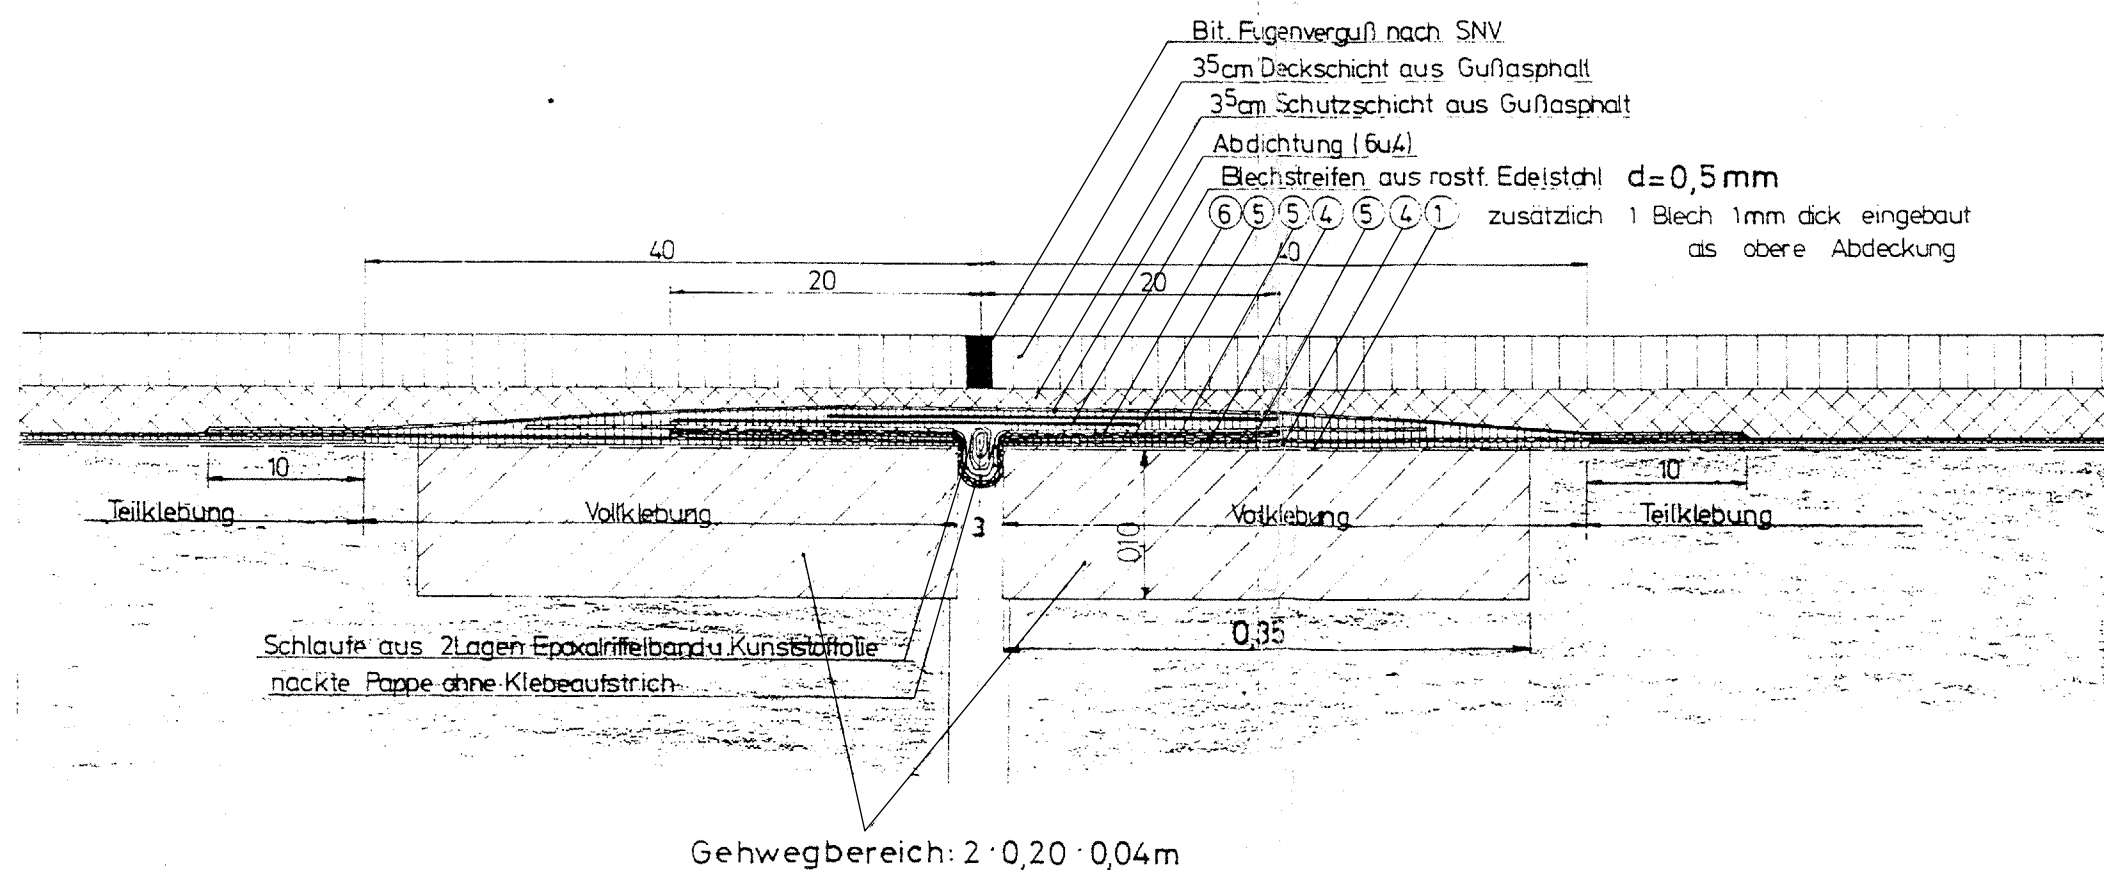

Detail "B"

(Fuge Schleppplatte - Widerlager)


M 1:5

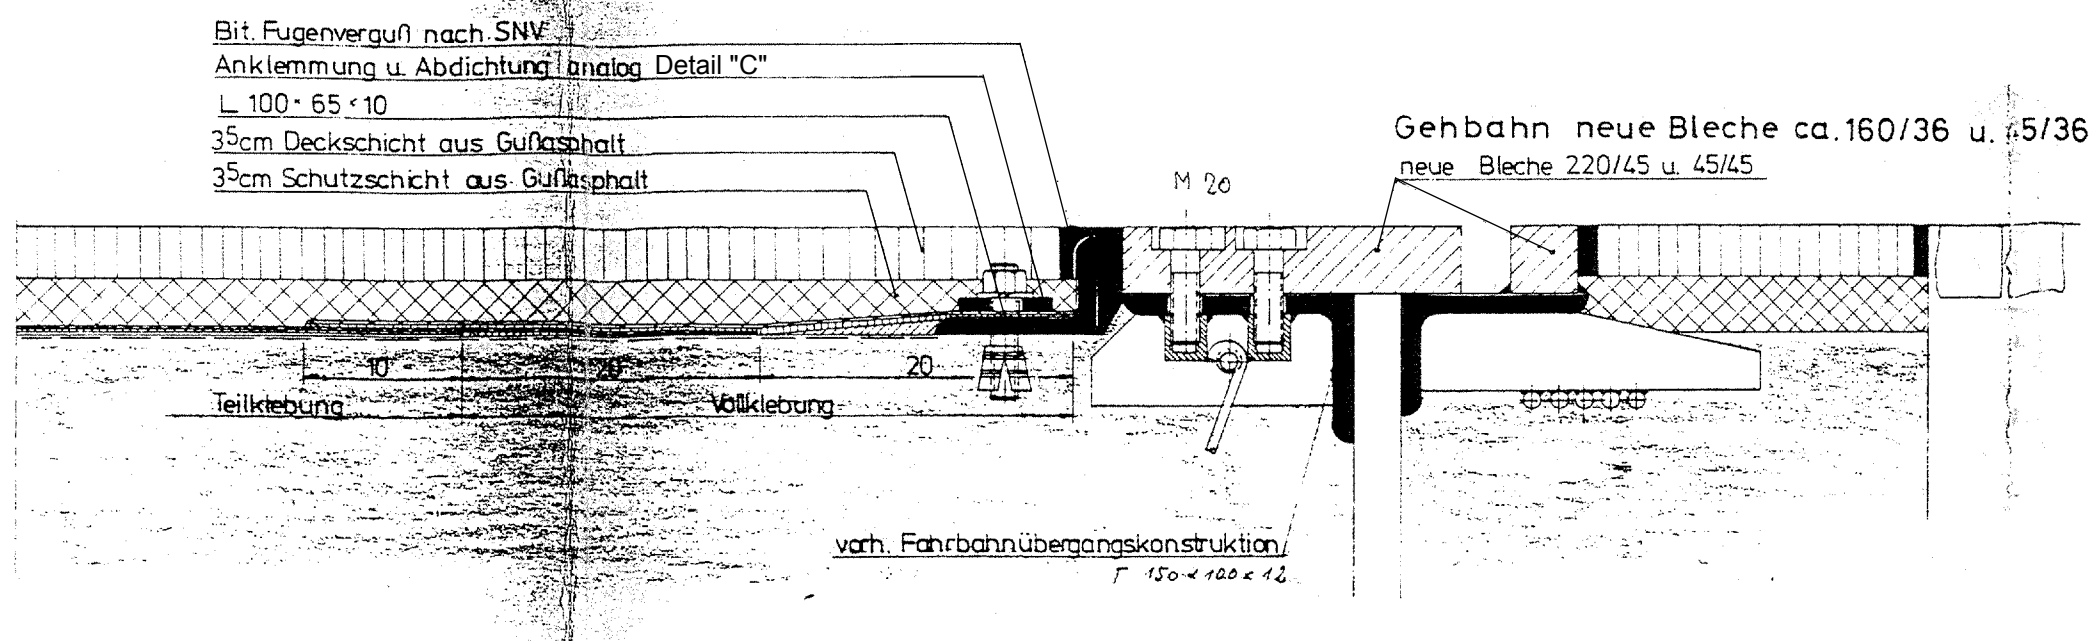

Detail "C"

(Brückenablauf)


M 1:5

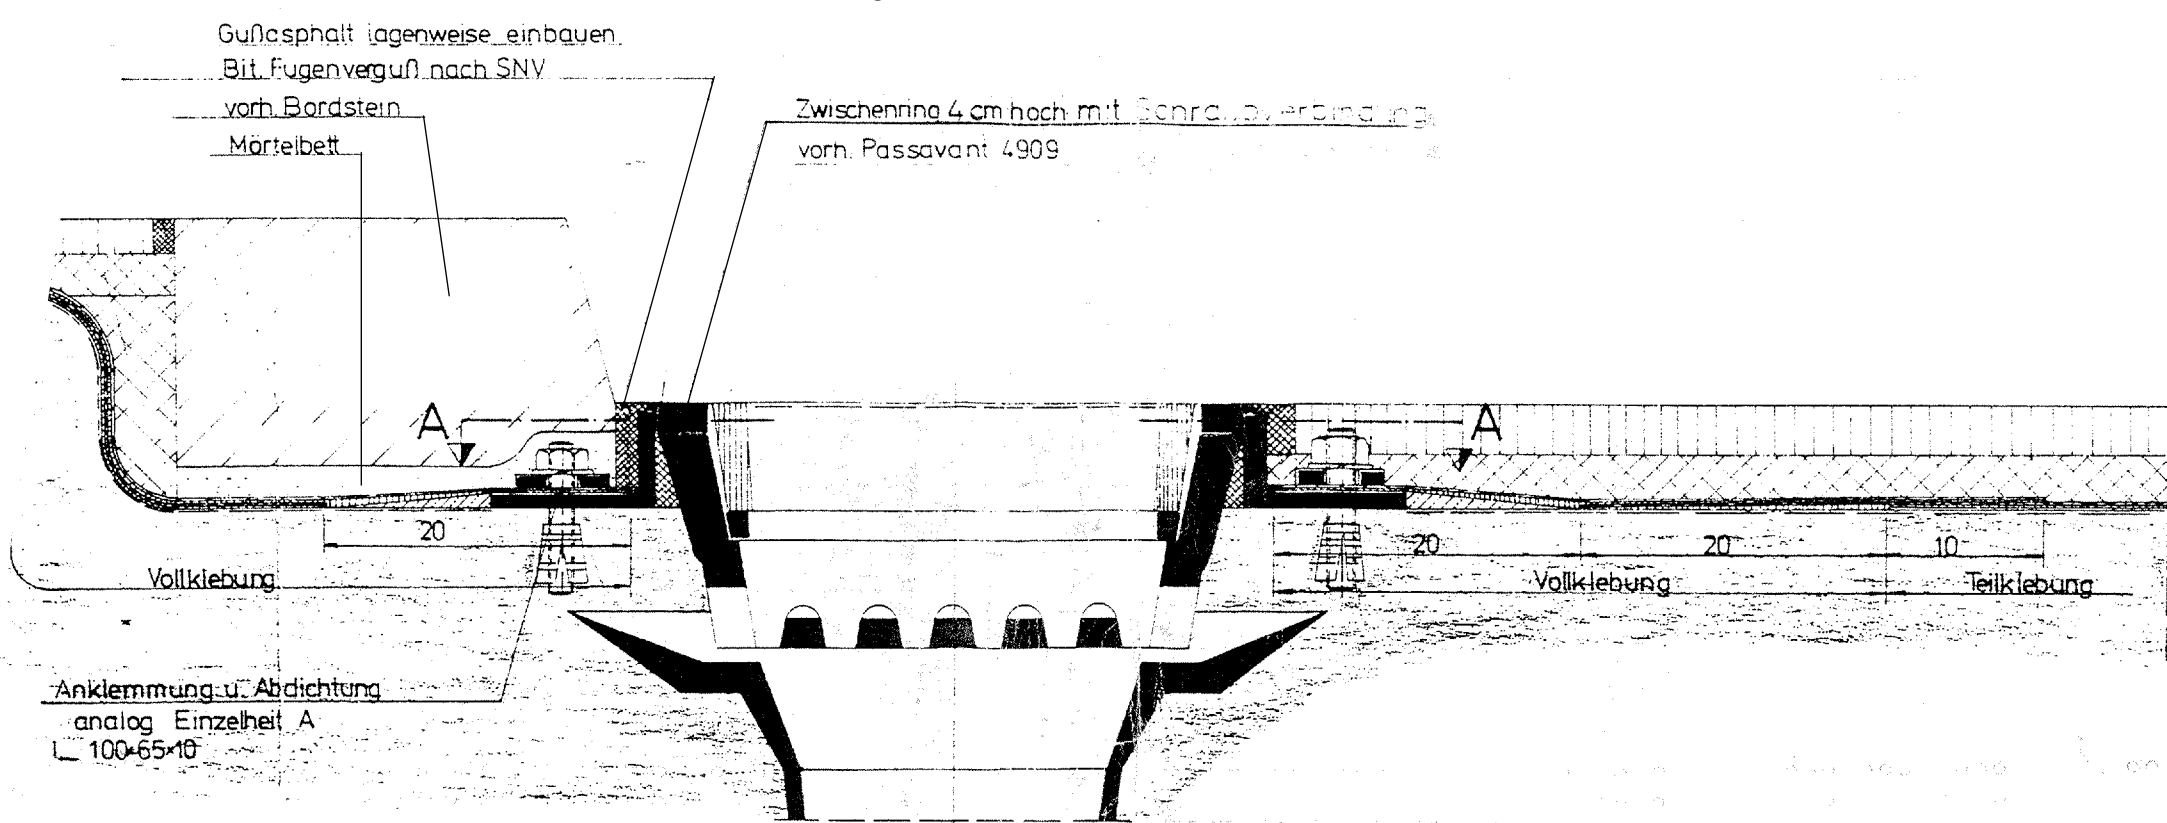

Detail "D"


(Gesimsausbildung)

M 1:5

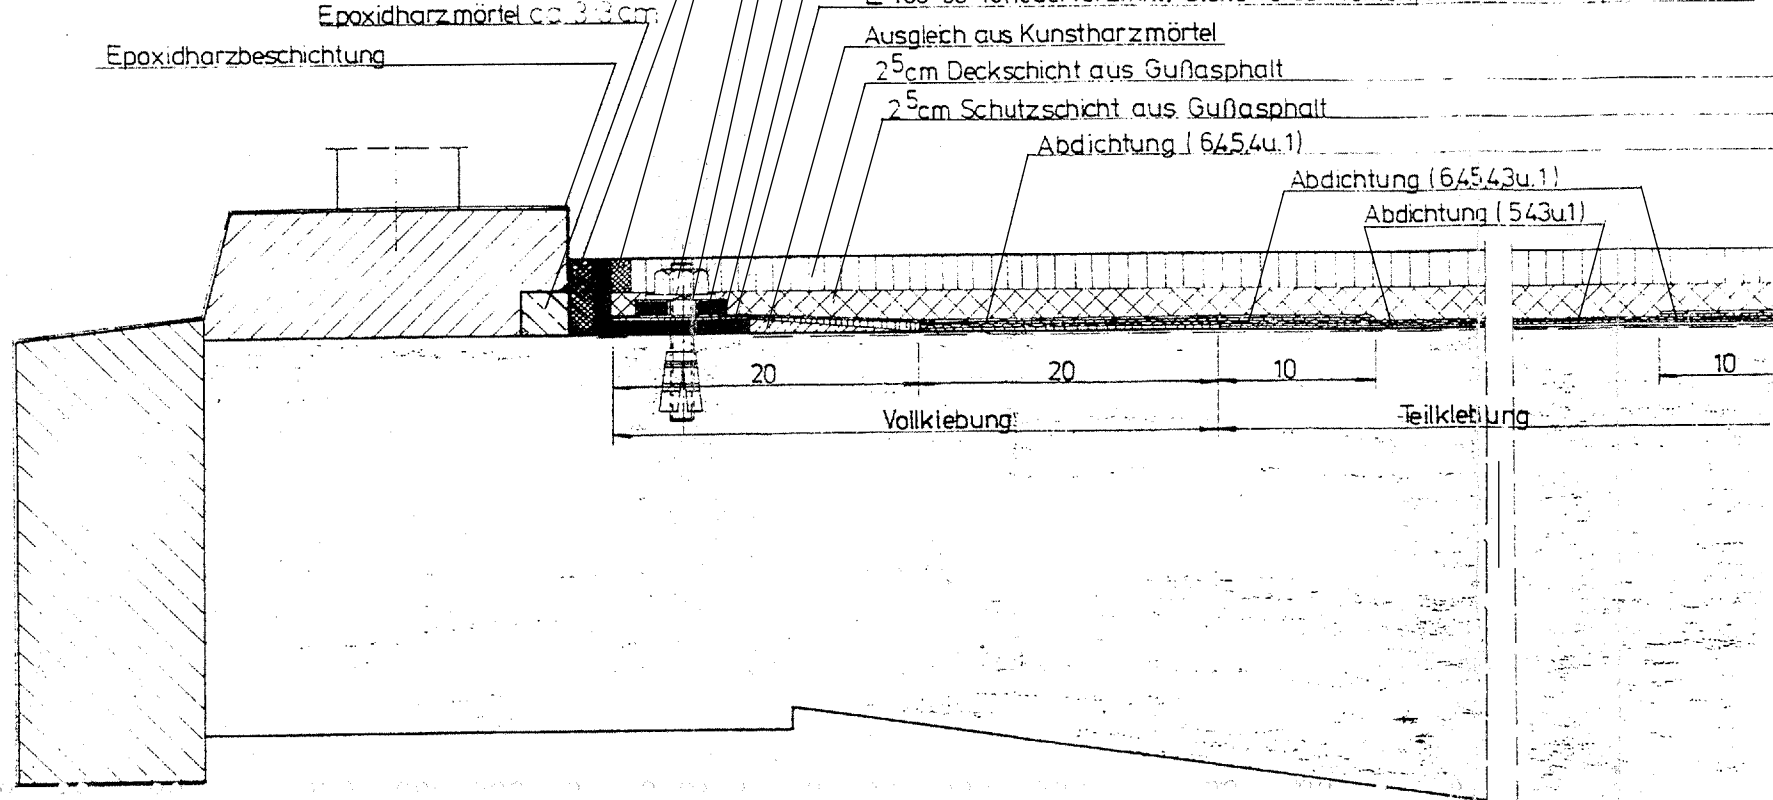

Schnitt A-A zu Detail "C"

M 1:5

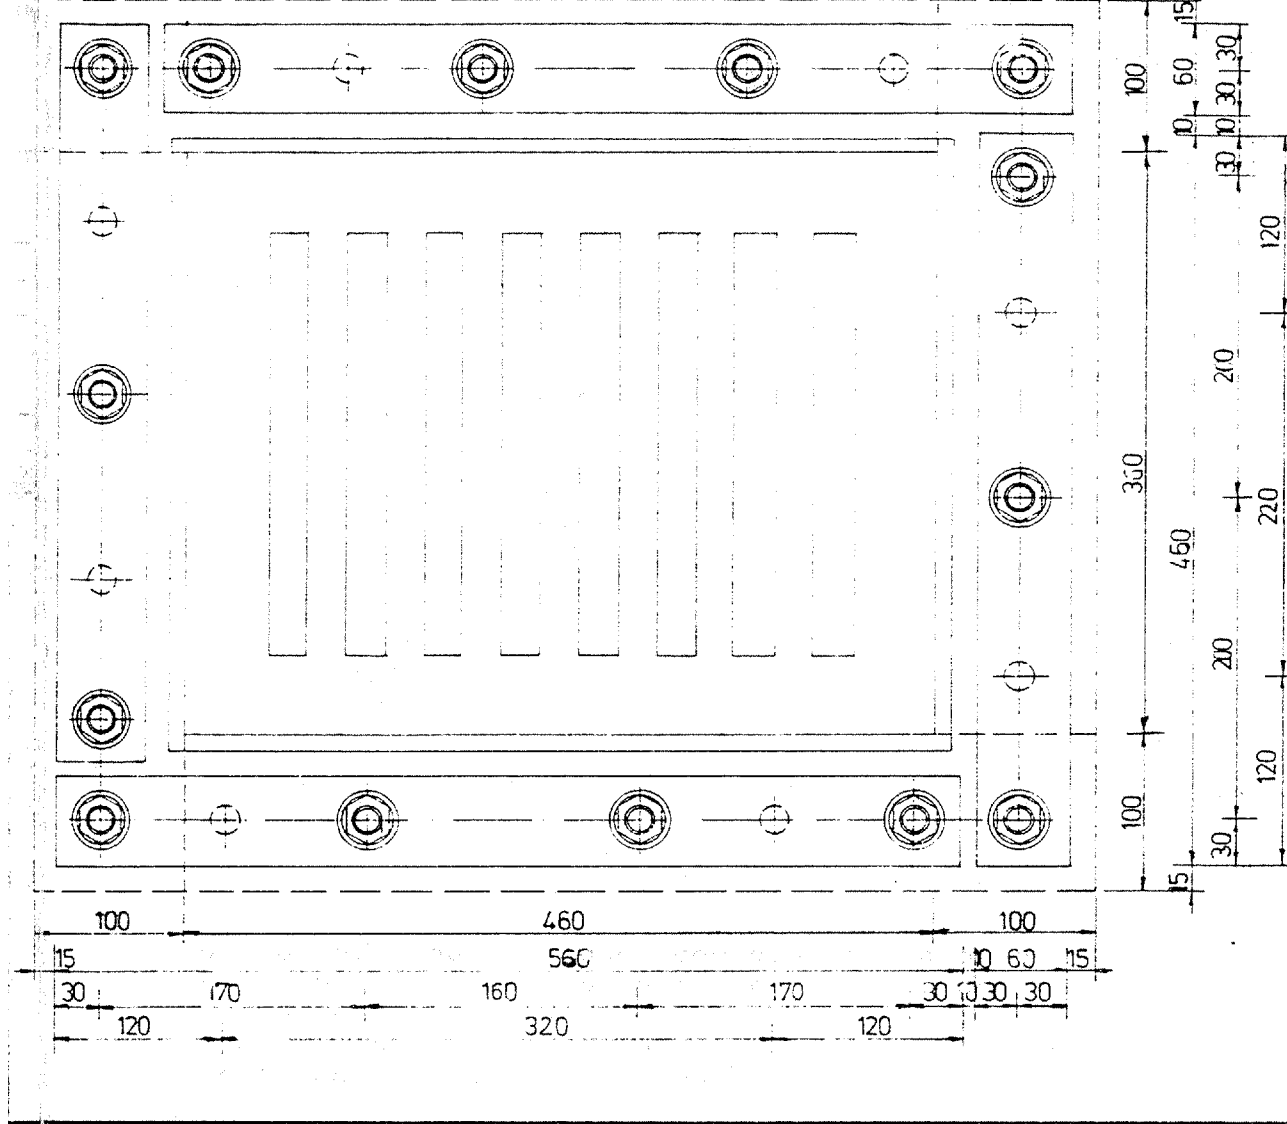

- 1 Lösungsmittelhaltiges Bitumen nach AIB Baustoff-Nr. 4681, DIN 4122, ca. 0,3 kg/m² z. B. Emallit - BV - Extra, Fa. Vedag. Voranstrich
- 2 Lochglasvliesbitumenbahn, ca. 3 kg/m² DIN 4122, grob bekiesete Seite nach unten, Trennschicht Stöße ca. 2 cm überlappen.
- 3 Bitumenklebmasse, asbestgefüllt und kautschukvergütet ca. 5 kg/m²
- 4 Epoxalriffelband, 0,2 mm dick, im Gieß- und Einwalzverfahren verlegt. Abdichtung
- 5 Kunststoff-Folie, bitumen- und alterungsbeständig, 2 mm dick, DIN 16 937.

Detail "A" bis "D":
Auszüge aus Bestandsplanung
Zeichnungs-Nr. 6 "Schnitte - Einzelheiten" v. 1976

ZUGEHÖRIGE PLÄNE / UNTERLAGEN (ohne Index)

Plan Nr./ Anlage:	Planinhalt:
01	Bestandsplan - Ansicht, Längsschnitt, Draufsicht, Widerlageransichten
02	Bestandsplan - Regelquerschnitt, Schnitte, Details
03	Zustandsplan - Schadenskartierung
04	Leitungsbestandsplan

Maße sind örtlich zu überprüfen und ggf. anzupassen!

Höhen in m NHN Höhensystem: DHHN 92 Lagesystem: lokal kartesisch

*) Höhen in m ü. NN

Aufgestellt Berlin, den	Unterschrift	Amts-/Dienstbezeichnung
Wasserstraßen-Neubauamt Berlin		
Zeichnung	bearbeitet	
Vermerk des bearbeitenden Ingenieurbüros		



WSV.de

Vorplanung

Generaldirektion Wasserstraßen und Schifffahrt
Wasserstraßen-Neubauamt Berlin

OrgEinh Amt	AB	BWaStr Nr	ZB	Kilometer	S	OArt	ObjektidentNr.	Objekt- Teil	ZK	OB
7	3	6	0	1	2	2	0	4	0	0
Objektbenennung Straßenbrückenanlage Techowbrücke Berlin										
Objektteil Brückenbauwerk										
Einzelheit Bestandsplan - Regelquerschnitt, Schnitte, Details										
Die Übereinstimmung mit der Ausführung wird bestätigt:					Entwurf Nr.		Blatt-Nr.		DVU-Identifikation	
Datum					Unterschrift, Funktion		Zeichnung Nr.		Maßstab	
							02		1:50, 1:5	