




Querschnitt

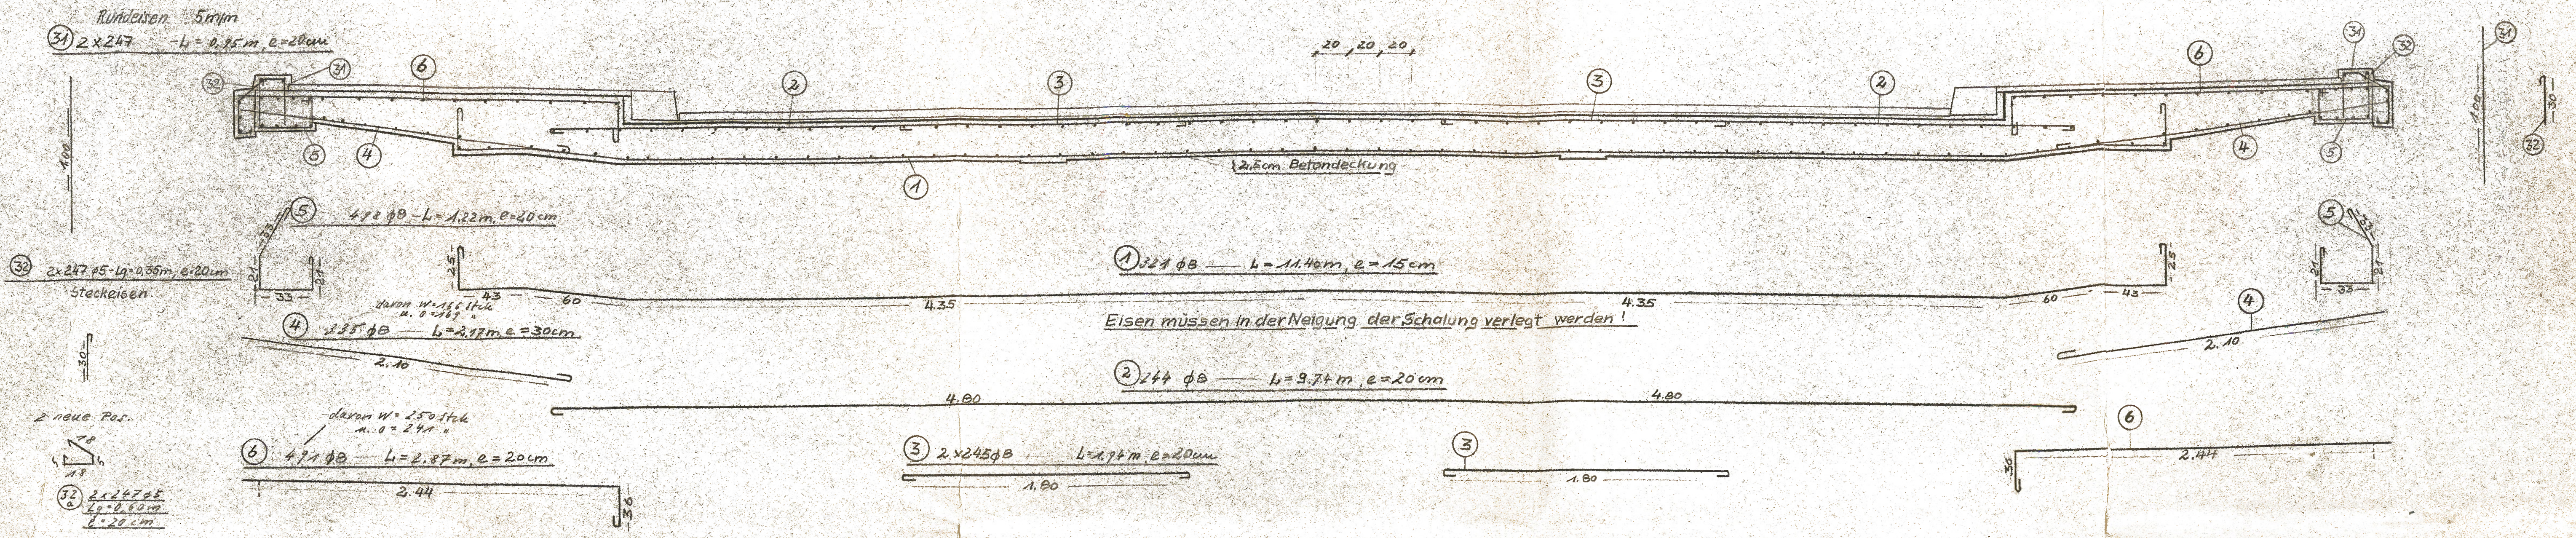

Draufsicht (obenliegende Eisen)

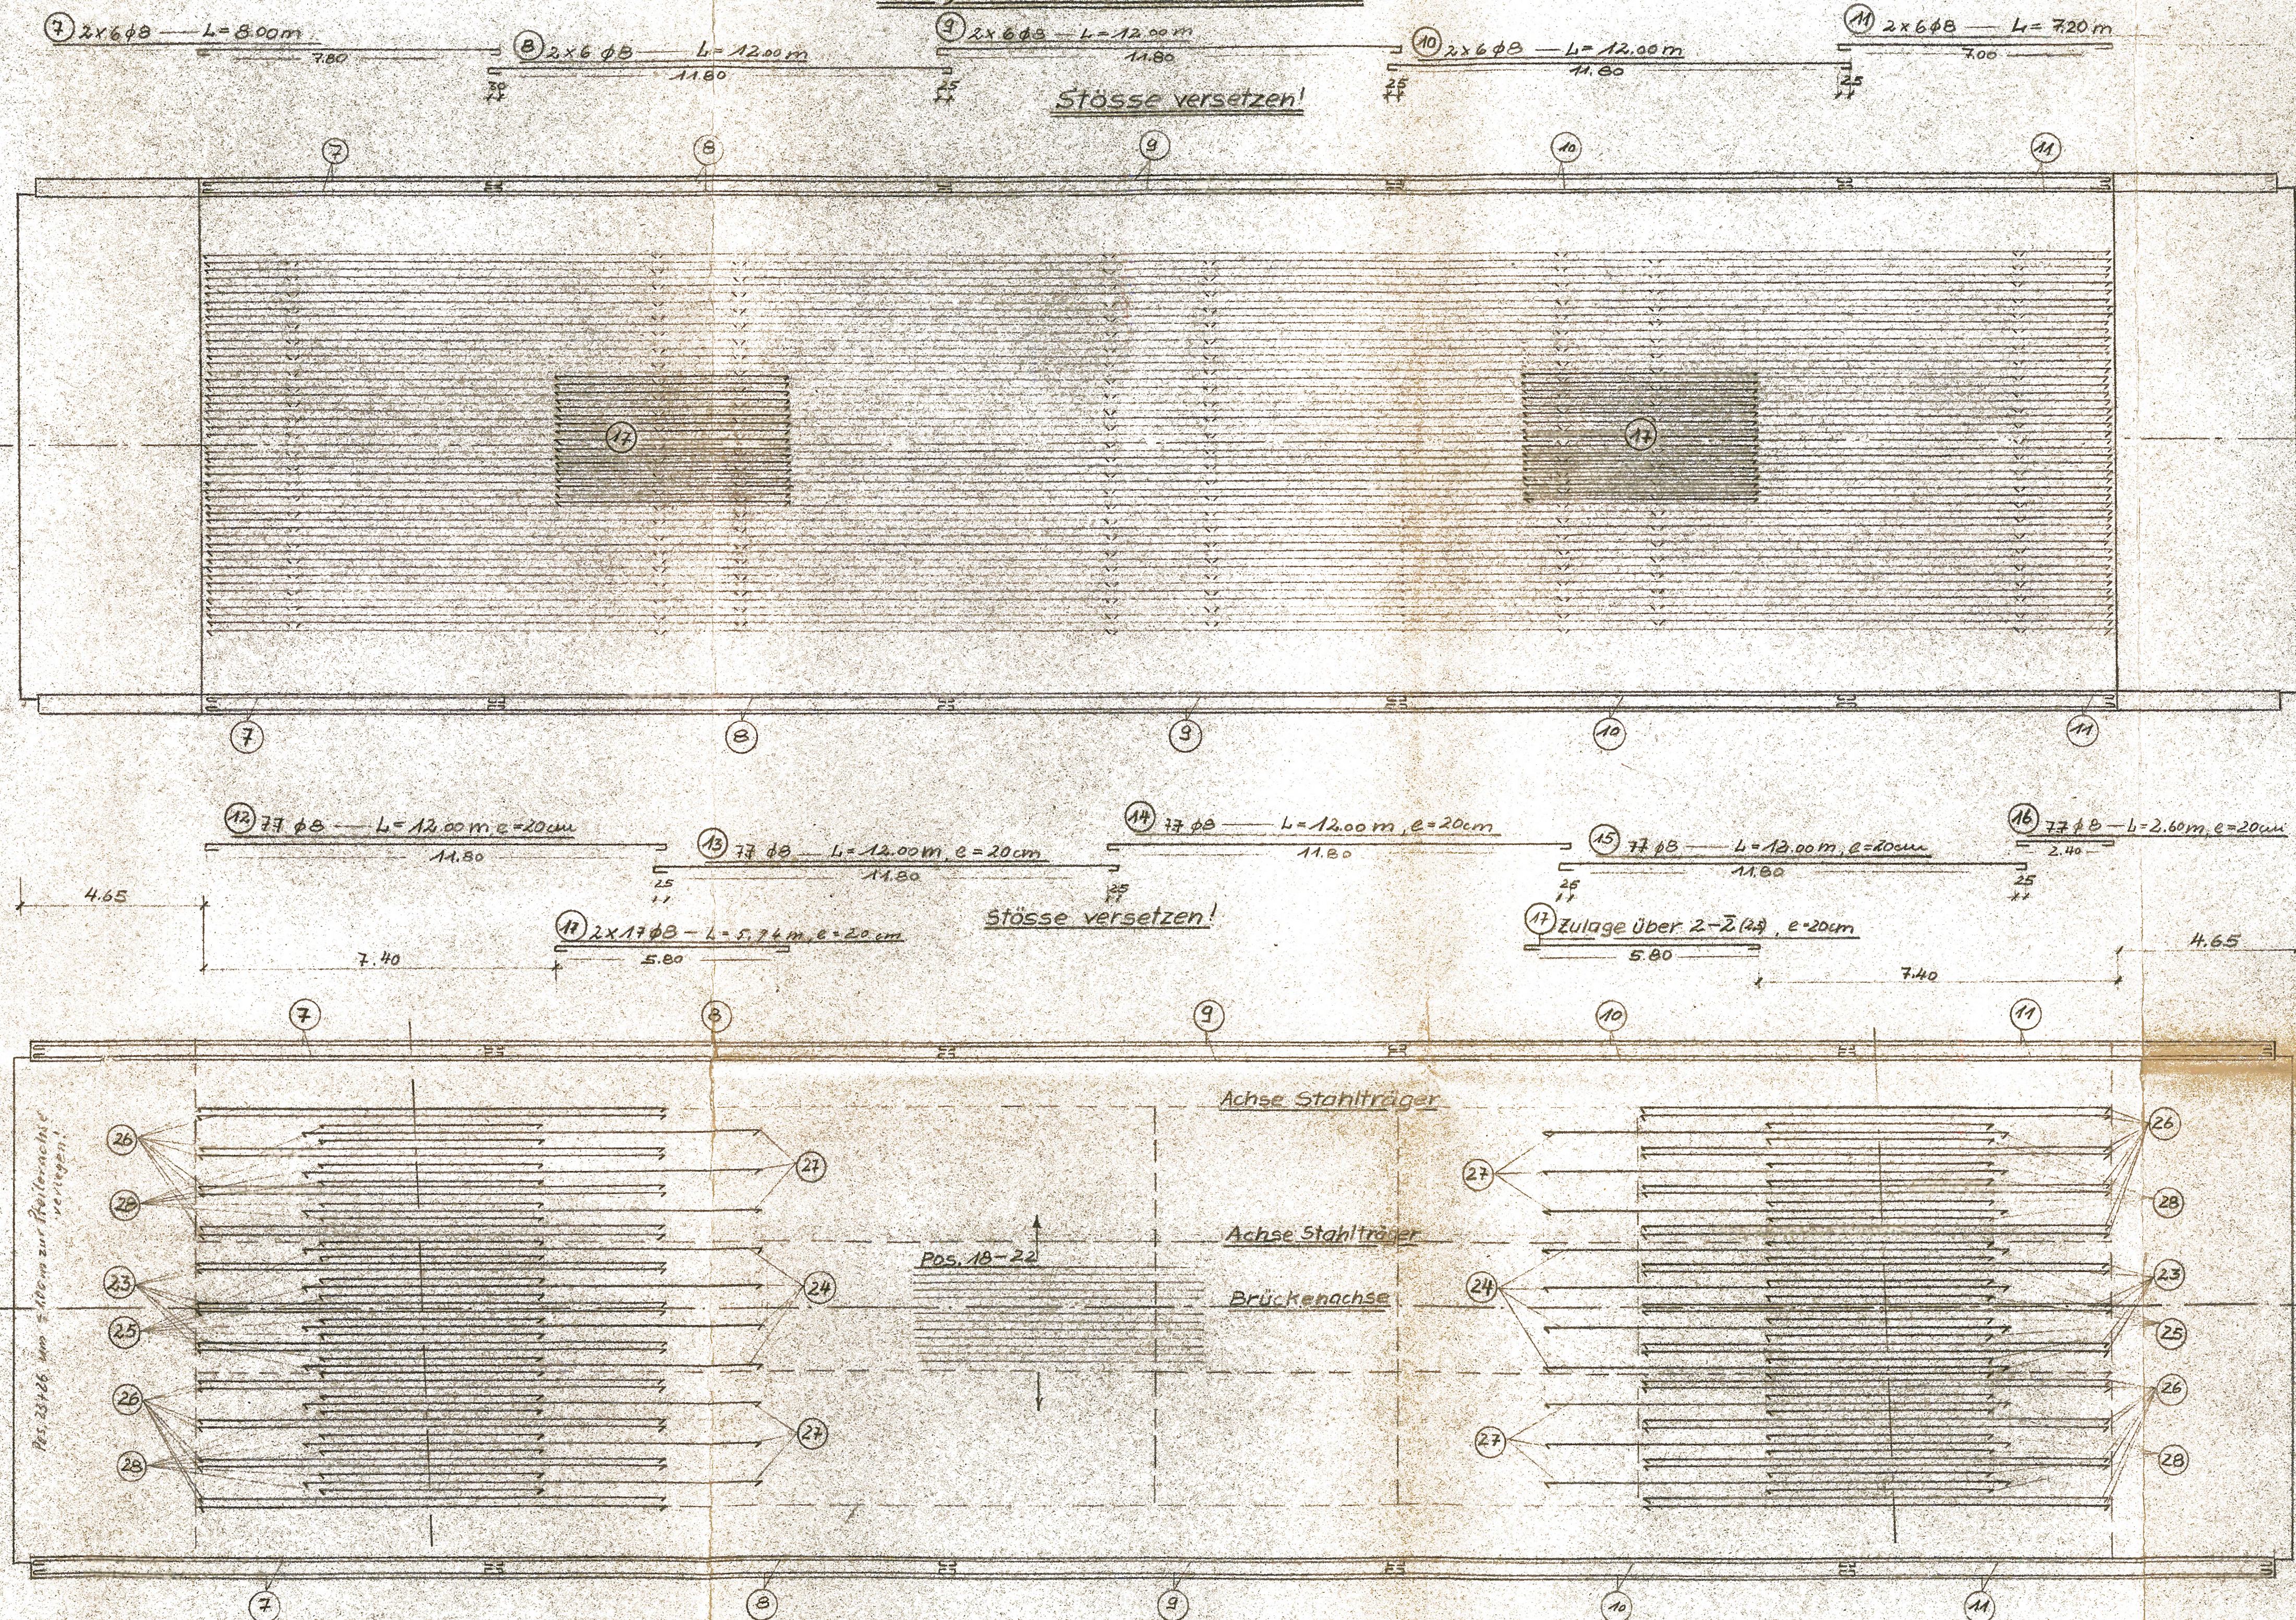


Untenliegende Eisen

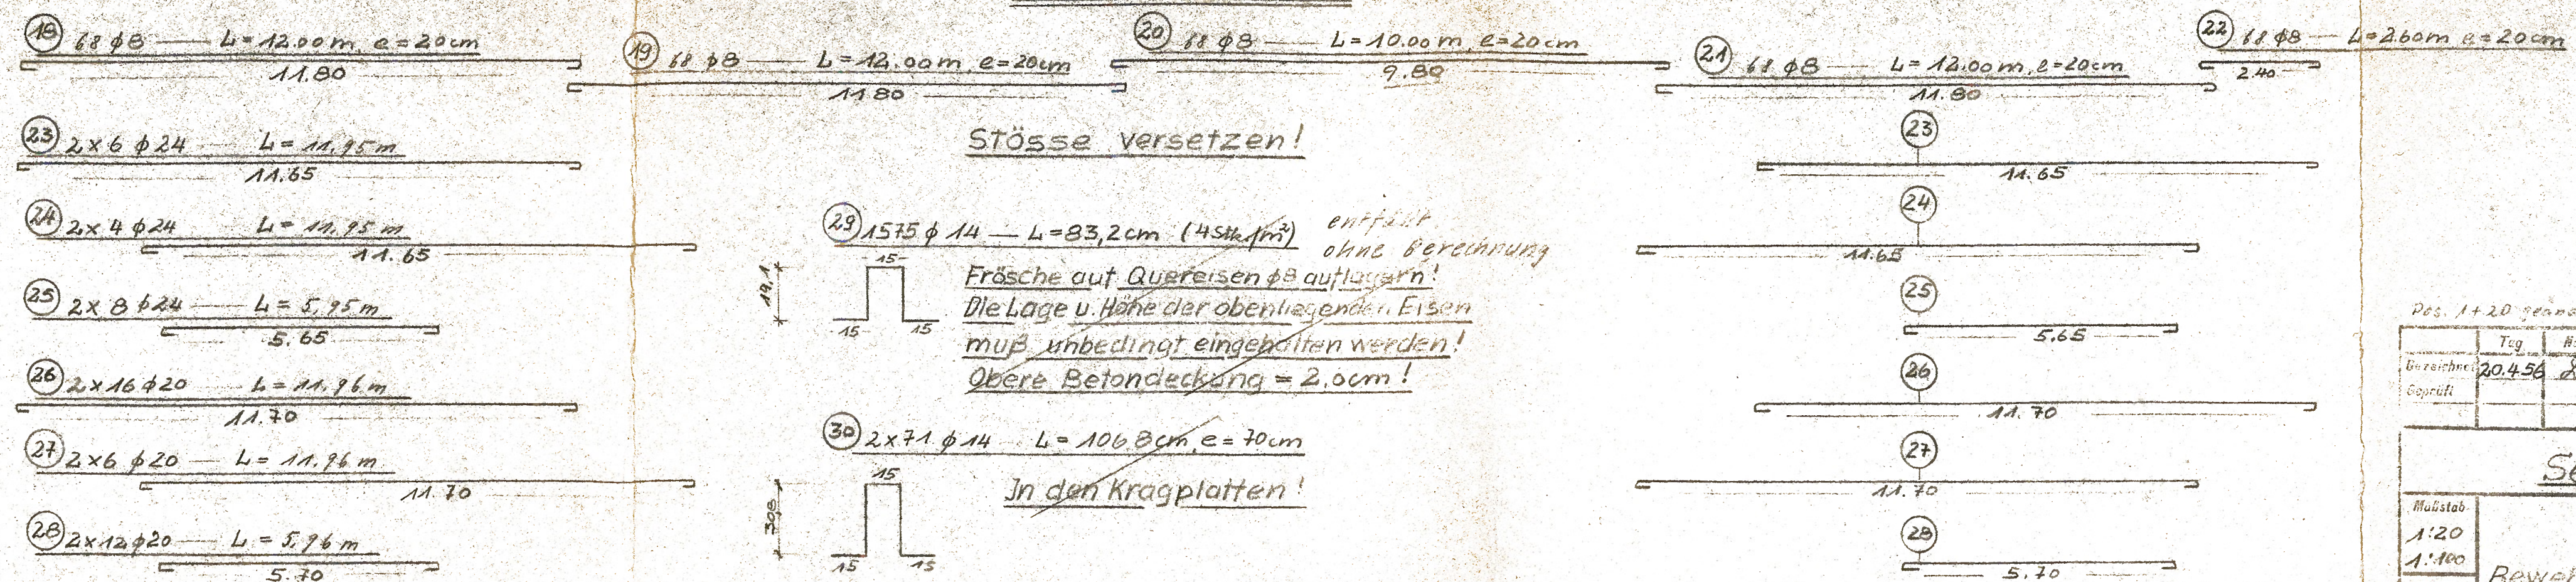

Bestandszeichnung
13 13 / 14

Sämtliche Änderungen der prüfenden Behörde sind eingetragen. Diese Zeichnung ist zur Ausführung genehmigt.
Berlin, den 24. VIII. 1956
L. W. S. (Querschnitt)

Die Übereinstimmung mit der Ausführung bescheinigt
Berlin, den 1. IX. 1956
L. W. S. (Draufsicht)

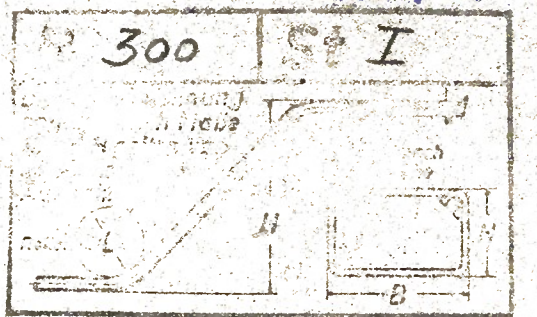

POLENSKY & ZÖLLNER BERLIN			
Senat von Berlin			
Techowbrücke			
Bewehrung der Fahrbahnplatte			
M 10/1633 C			