
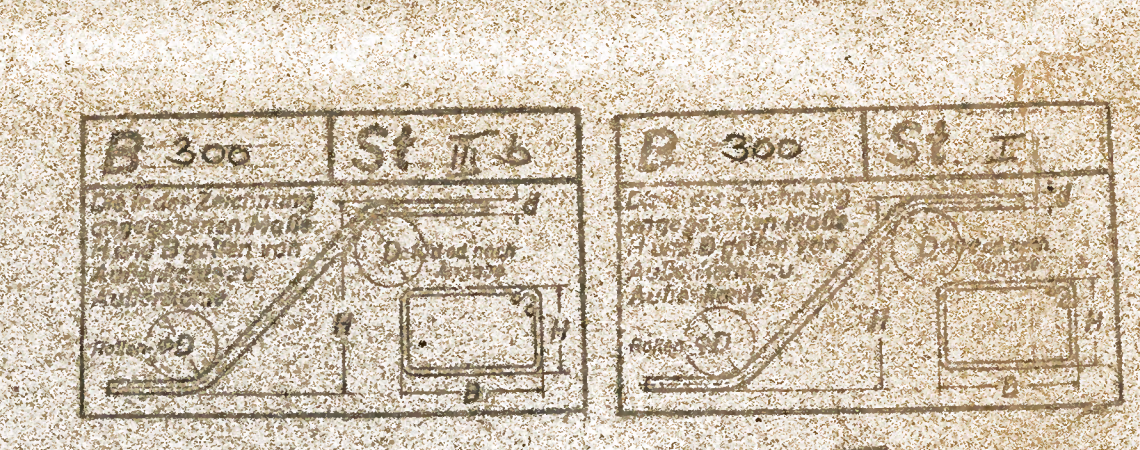
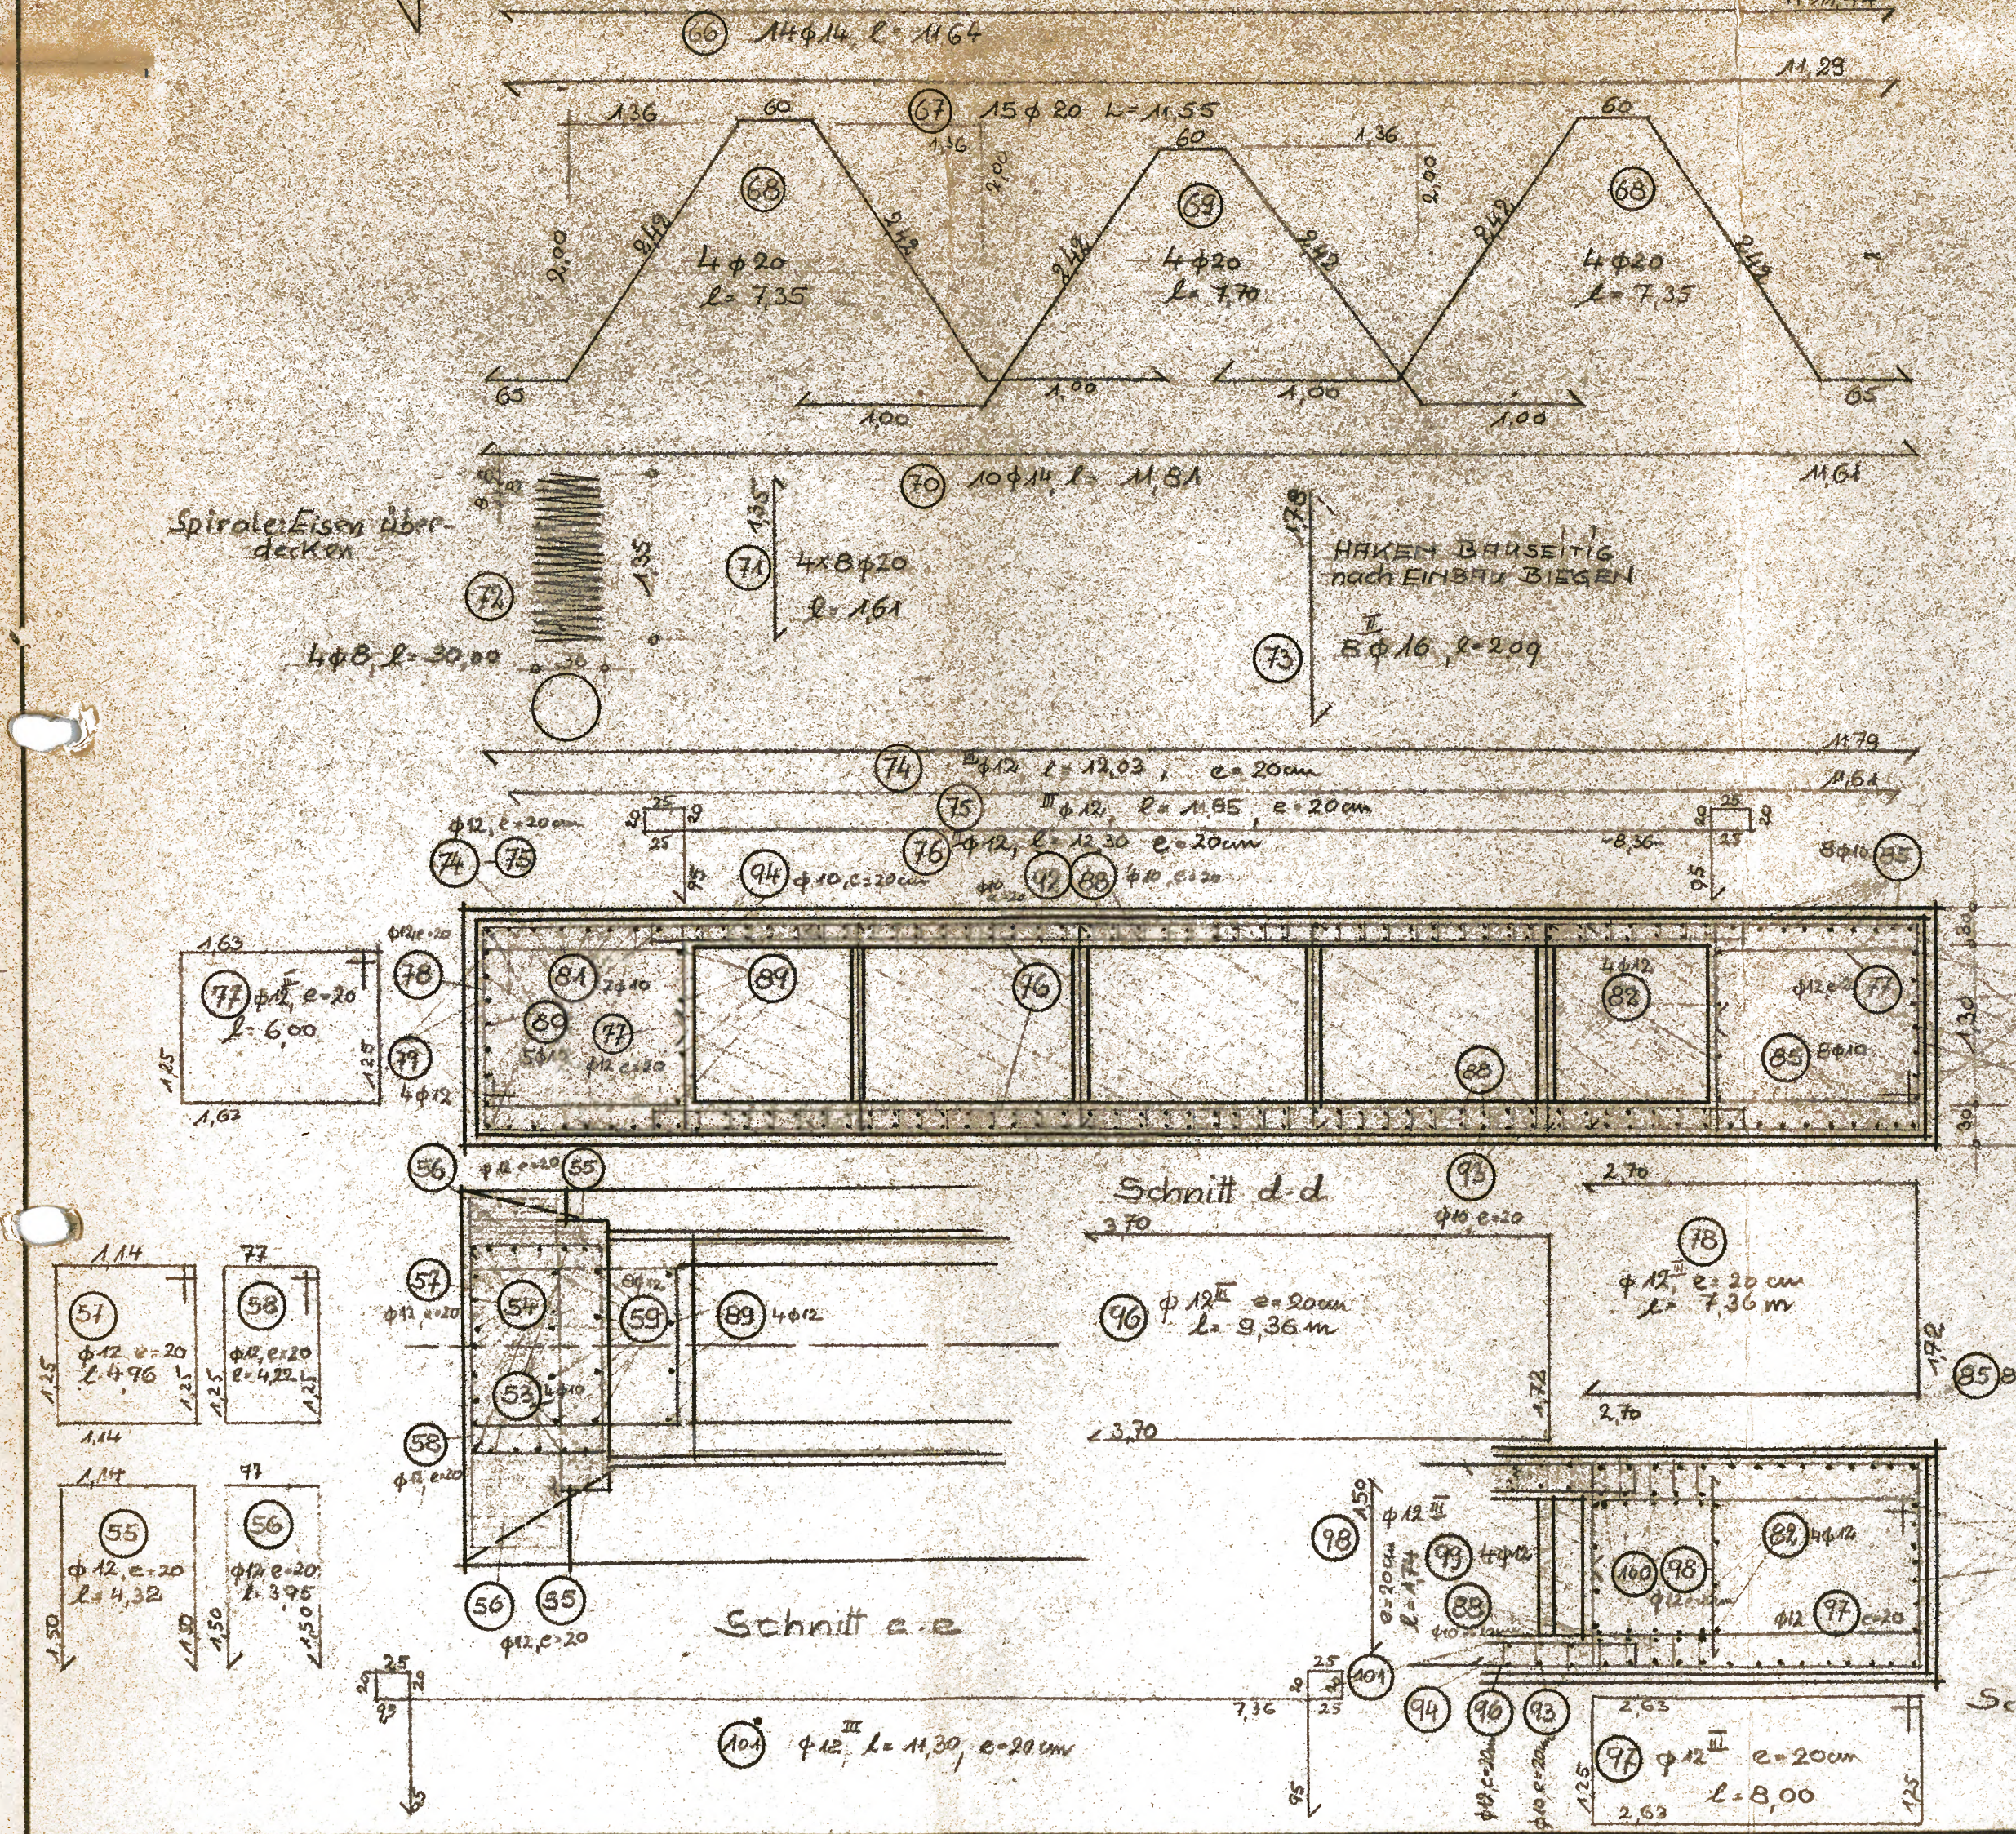
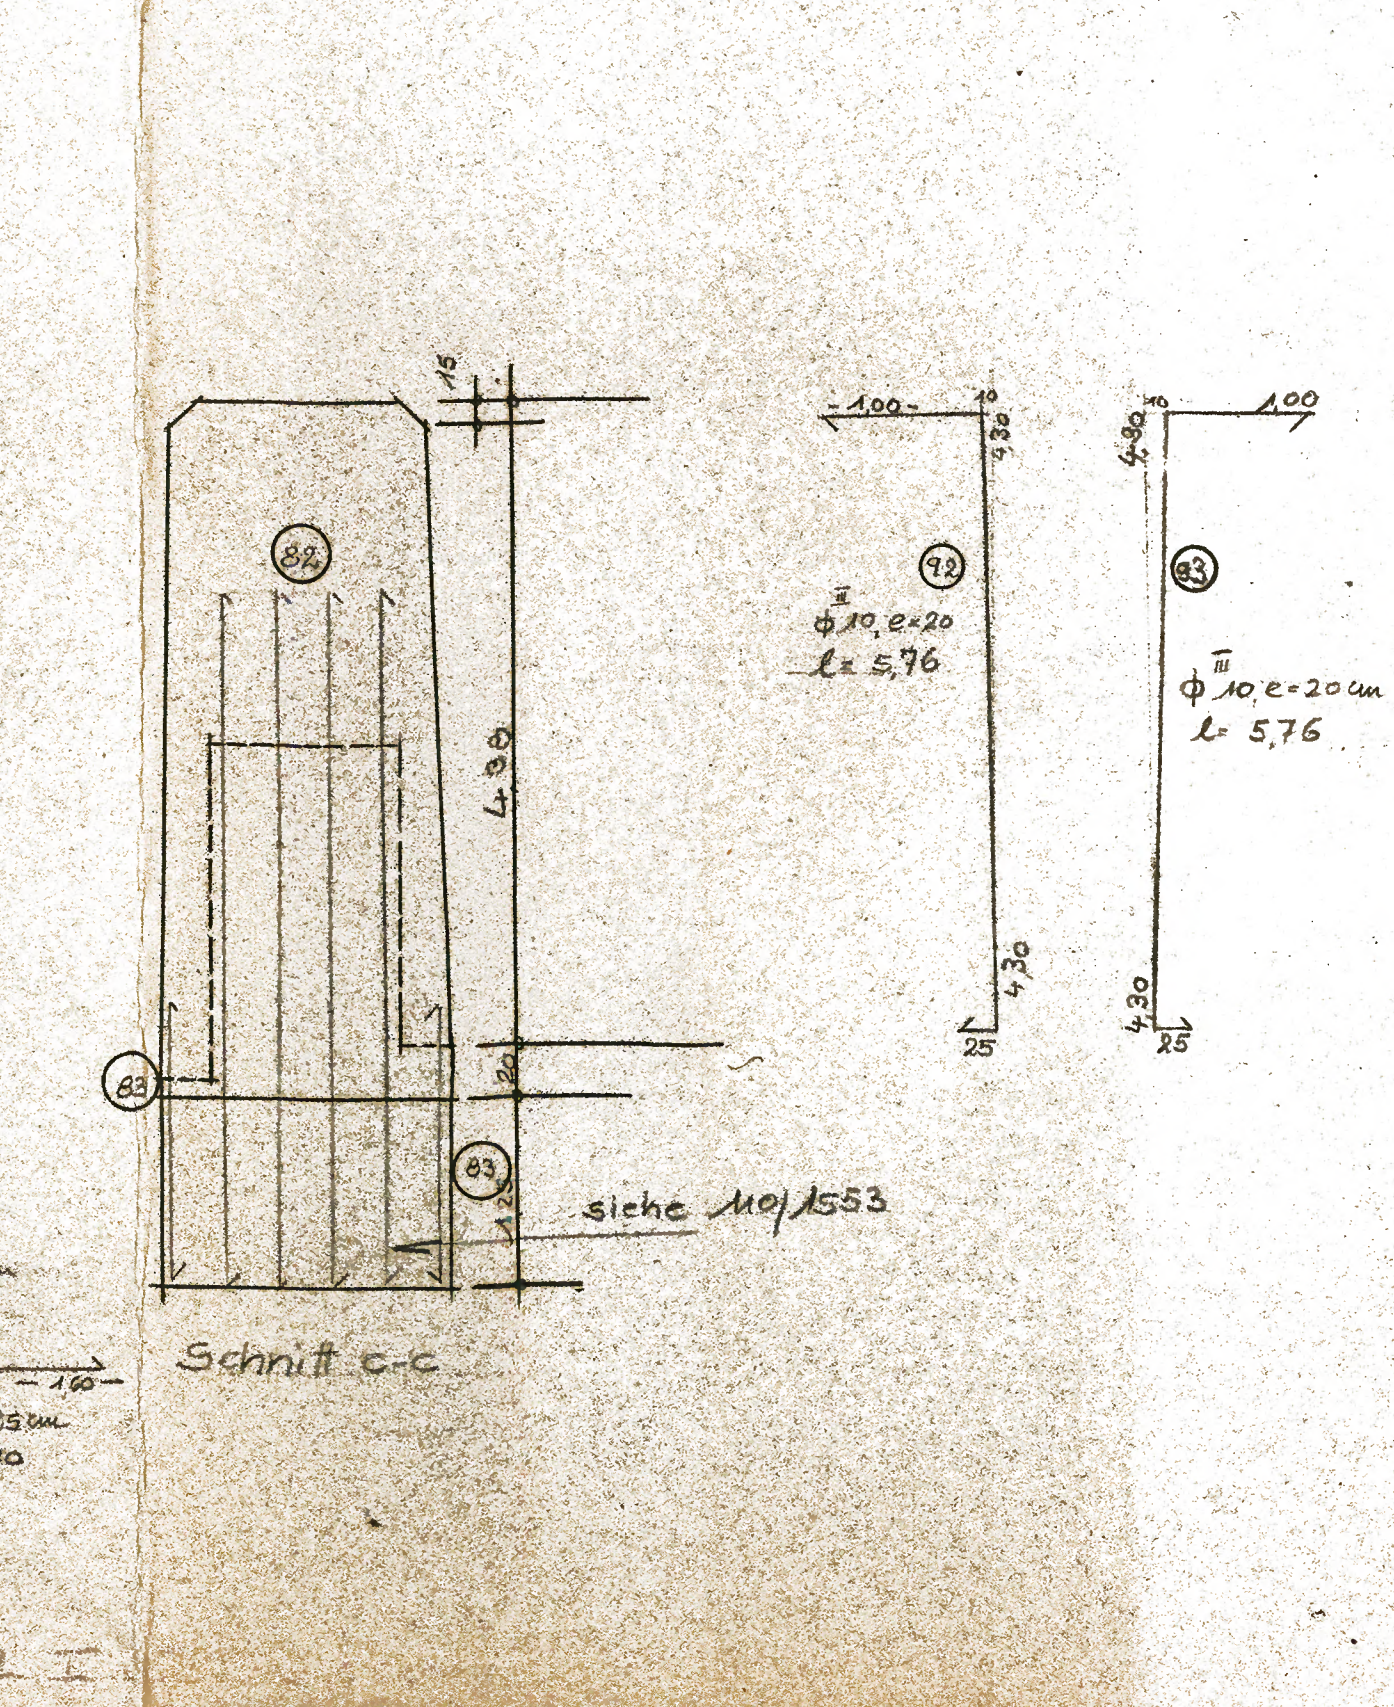
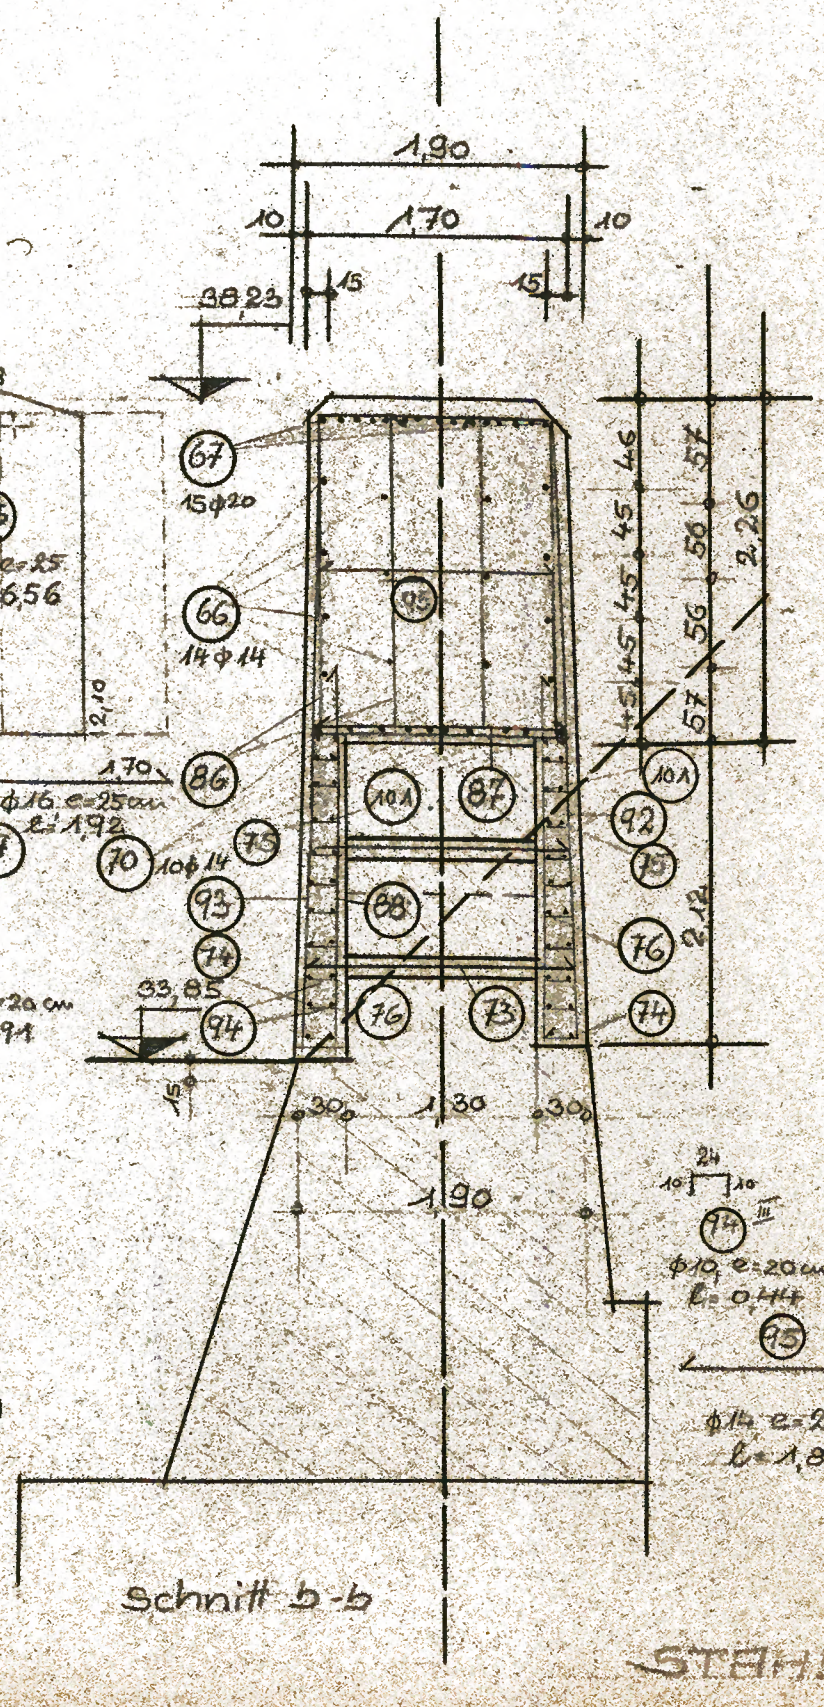
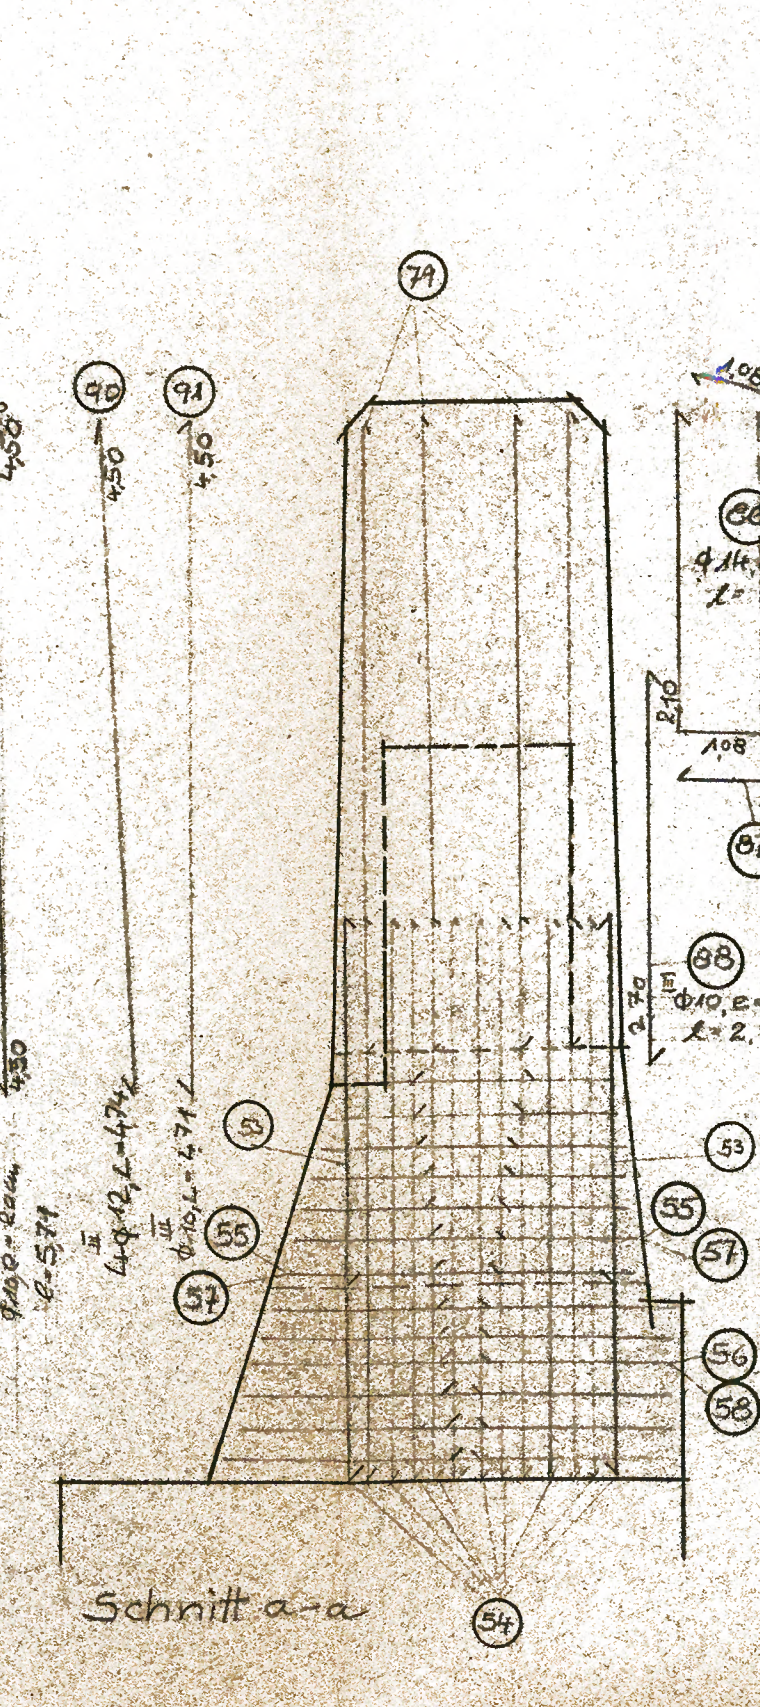
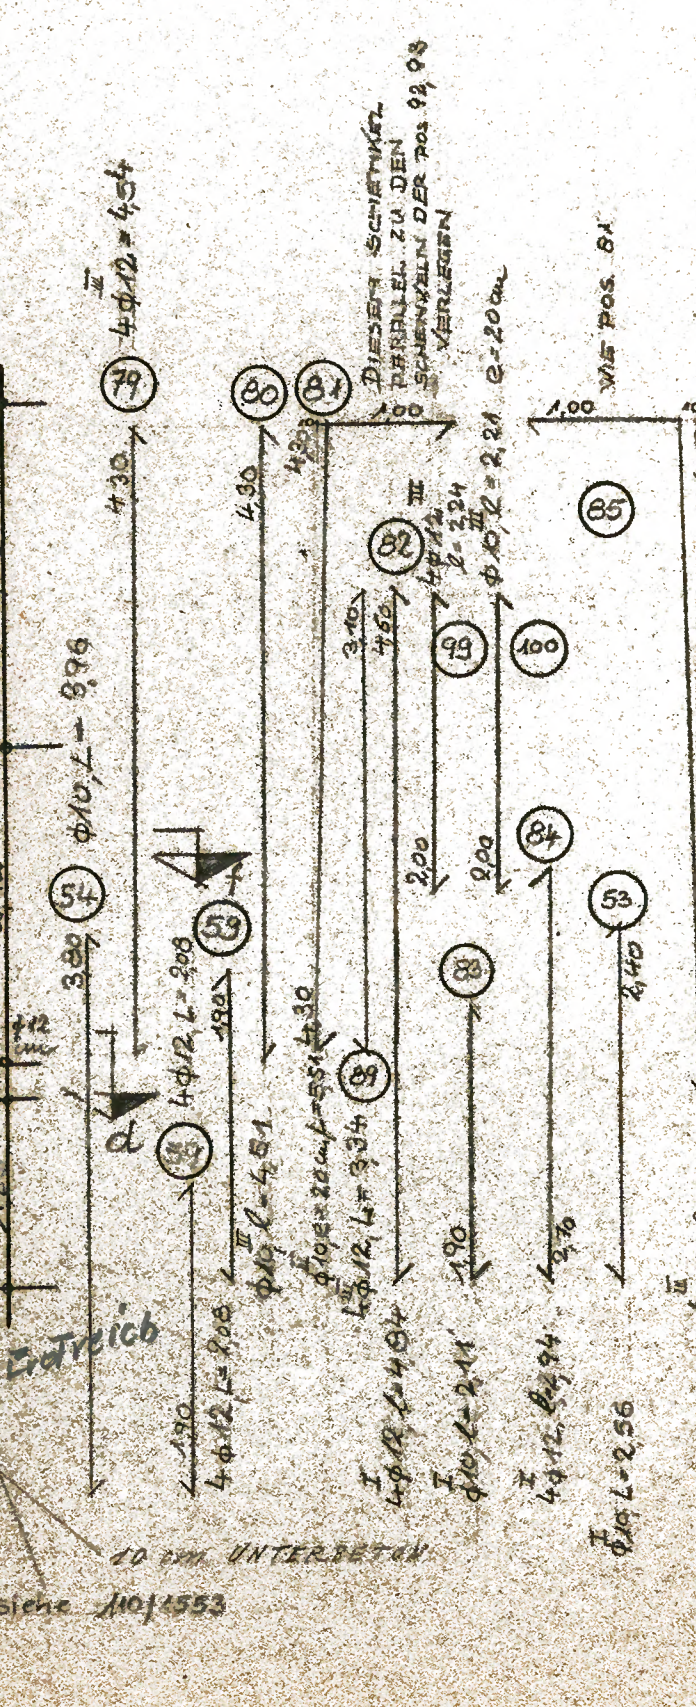


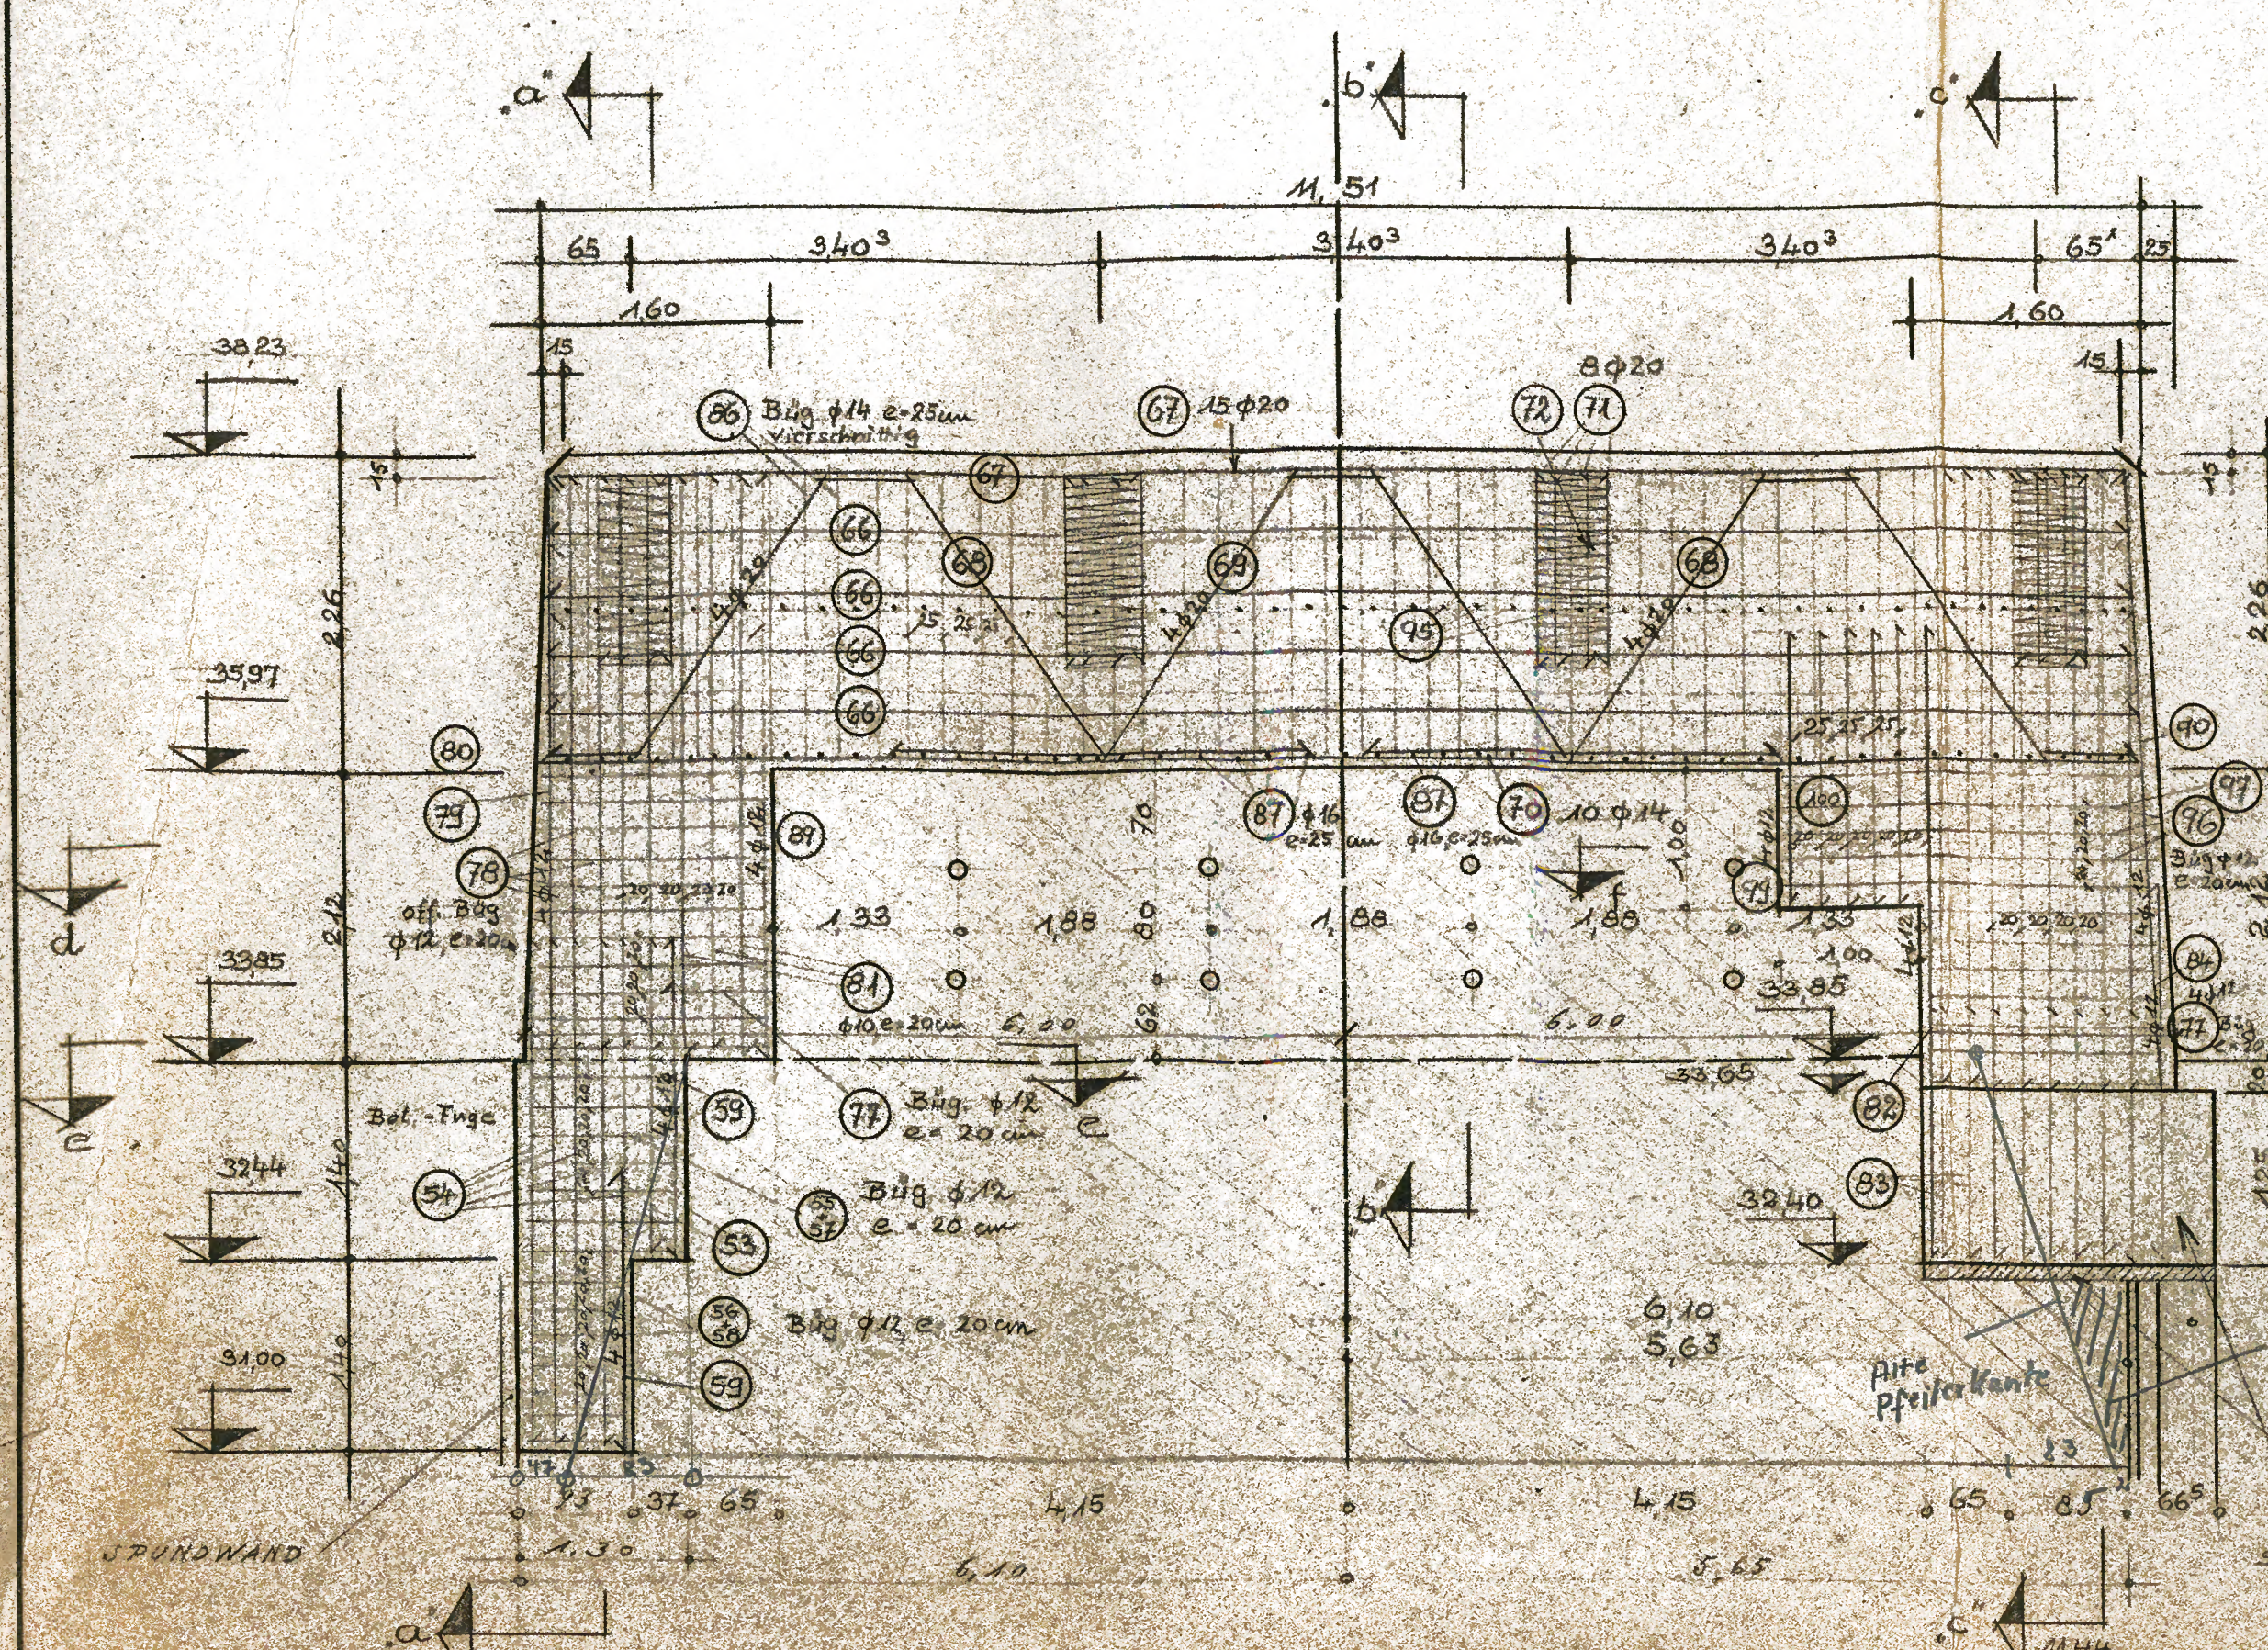

STAHL III b

Stahlauszug Stahl II b Torstahl

Pos.	Stück	φ	Länge	φ8	φ10	φ12	φ14	φ16
33	8	16	2.09					16.72
44	11	12	12.03					
35	11	12	11.05					
76	10	12	12.30					
71	16	12	6.00					
73	18	12	1.36					
72	4	12	4.54					
80	5	10	4.54					
81	14	10	5.51					
82	5	12	4.54					
83	5	12	4.54					
84	16	10	5.71					
88	84	10	2.31					
83	4	12	3.24					
90	4	12	4.74					
91	5	10	4.71					
92	42	10	5.76					
93	42	10	5.76					
94	840	10	0.44					
96	5	12	9.36					
97	5	12	8.00					
98	5	12	1.74					
99	4	12	2.24					
100	10	10	2.31					
101	12	12	11.30					
Σm								
Kg 14m								
Kg 16								
ΣKg								

Stahlauszug Stahl I

Pos.	Stück	φ	Länge	φ8	φ10	φ12	φ14	φ16
53	4	10	2.56					
54	15	10	3.96					
55	14	12	1.32					
56	14	12	3.95					
57	7	12	4.96					
58	7	12	4.92					
57	8	12	2.08					
66	14	14	11.64					
67	15	20	11.55					
68	8	20	7.35					
63	4	20	7.70					
70	10	14	11.61					
71	32	20	1.01					
72	4	8	30.00					
86	94	14	6.56					
87	50	16	1.92					
95	50	14	1.80					
93	4	12	2.17					
94	4	12	2.14					
Σm								
Kg 14m								
Kg 16								
ΣKg								

Die Übereinstimmung mit der Ausführung besch.
Berlin, den 18.12.1913
K. H. K.

Bestandszeichnung

Brückenachse

13 13 / 9

Vultia-Ufer

Ullsteinstrasse

Tag	Name	Senat von	POLENSKY & ZÖLLNER
Gezeichnet	13.11.55	Berlin	Berlin
Geprüft		Brückenbauamt	

TECHN. DRUCK

Modellab

1:50

1:250

Pfeiler - Ullsteinstrasse

Mo 1570 A

Ersetzt für

Ersetzt durch