
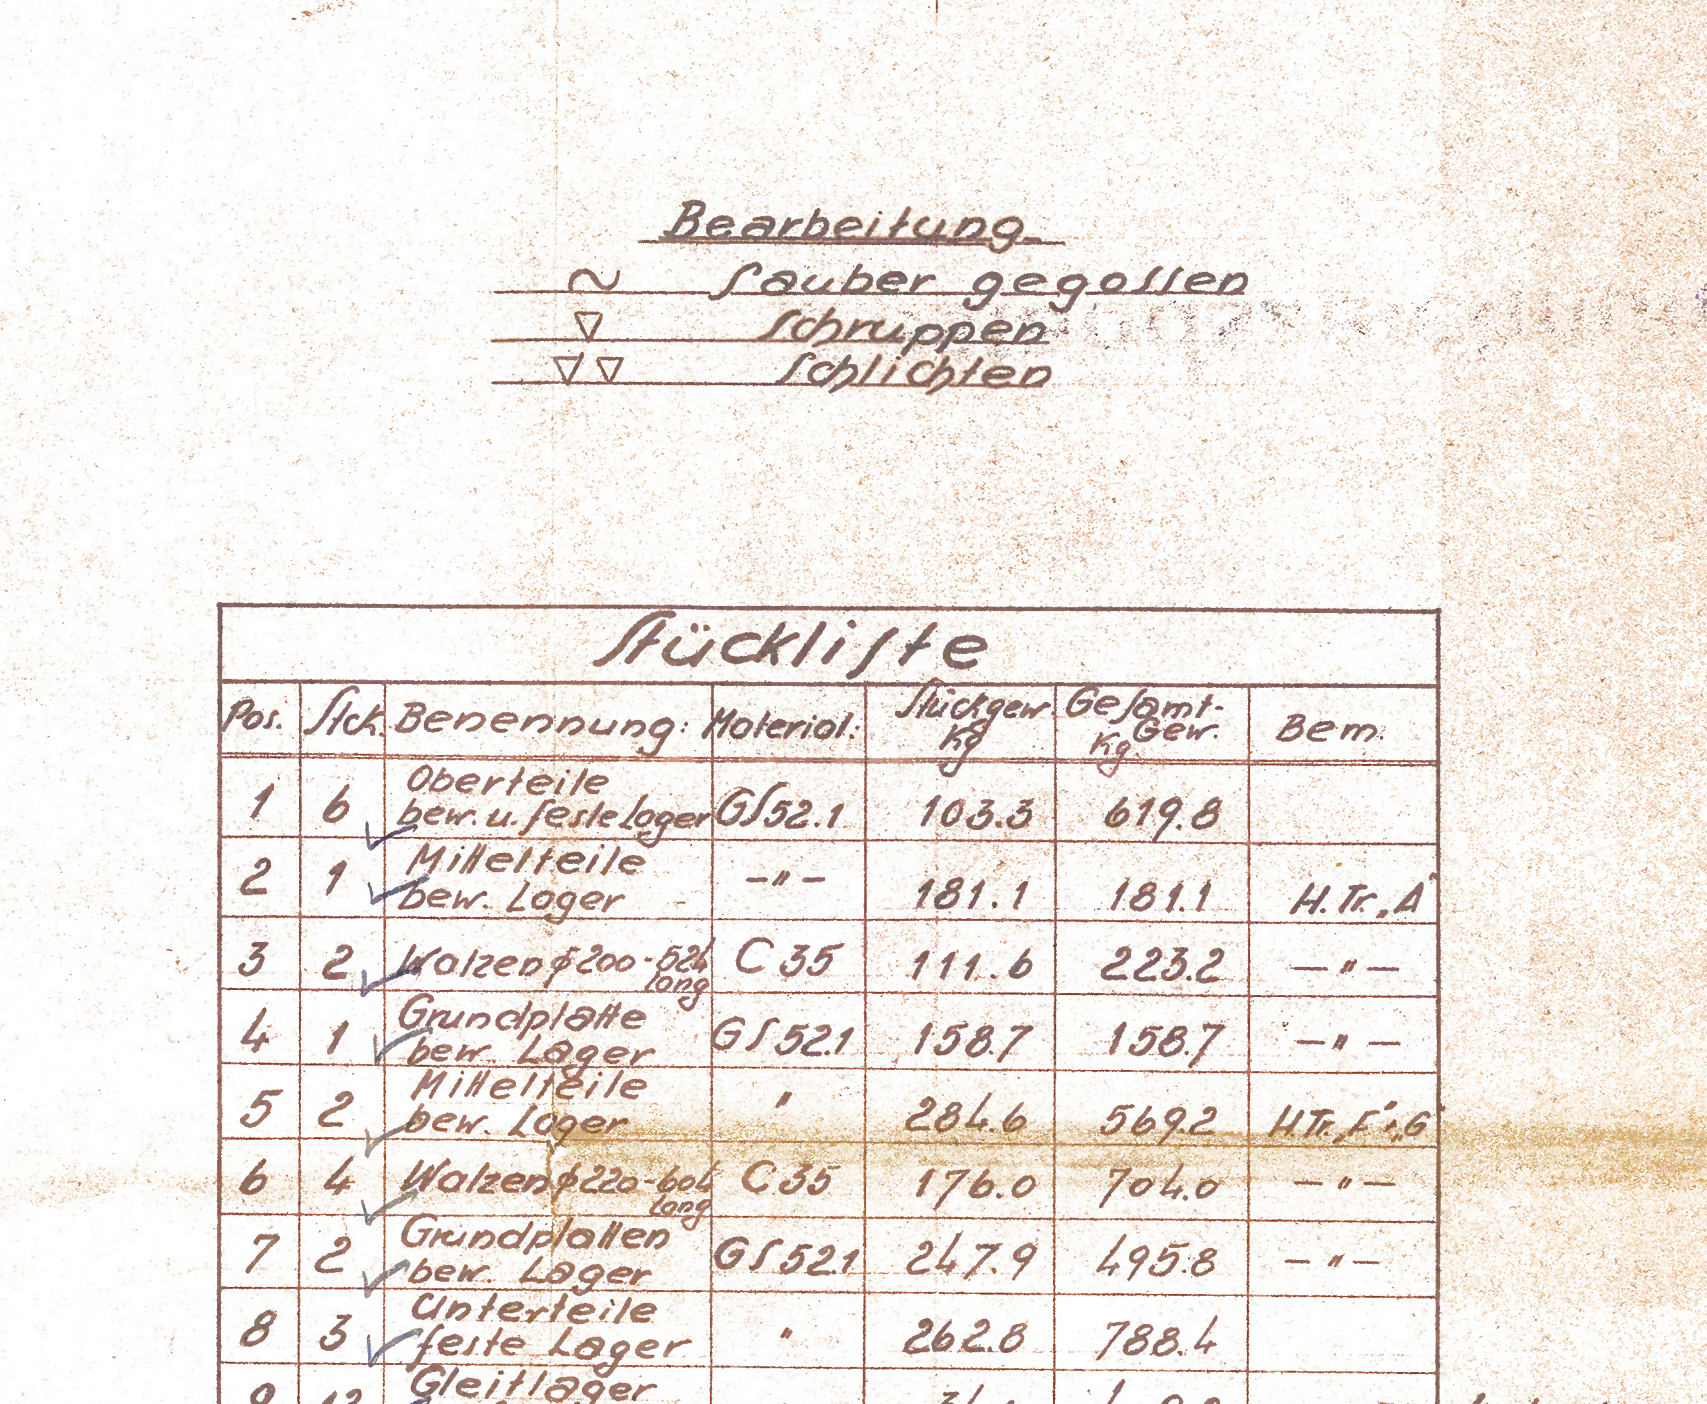
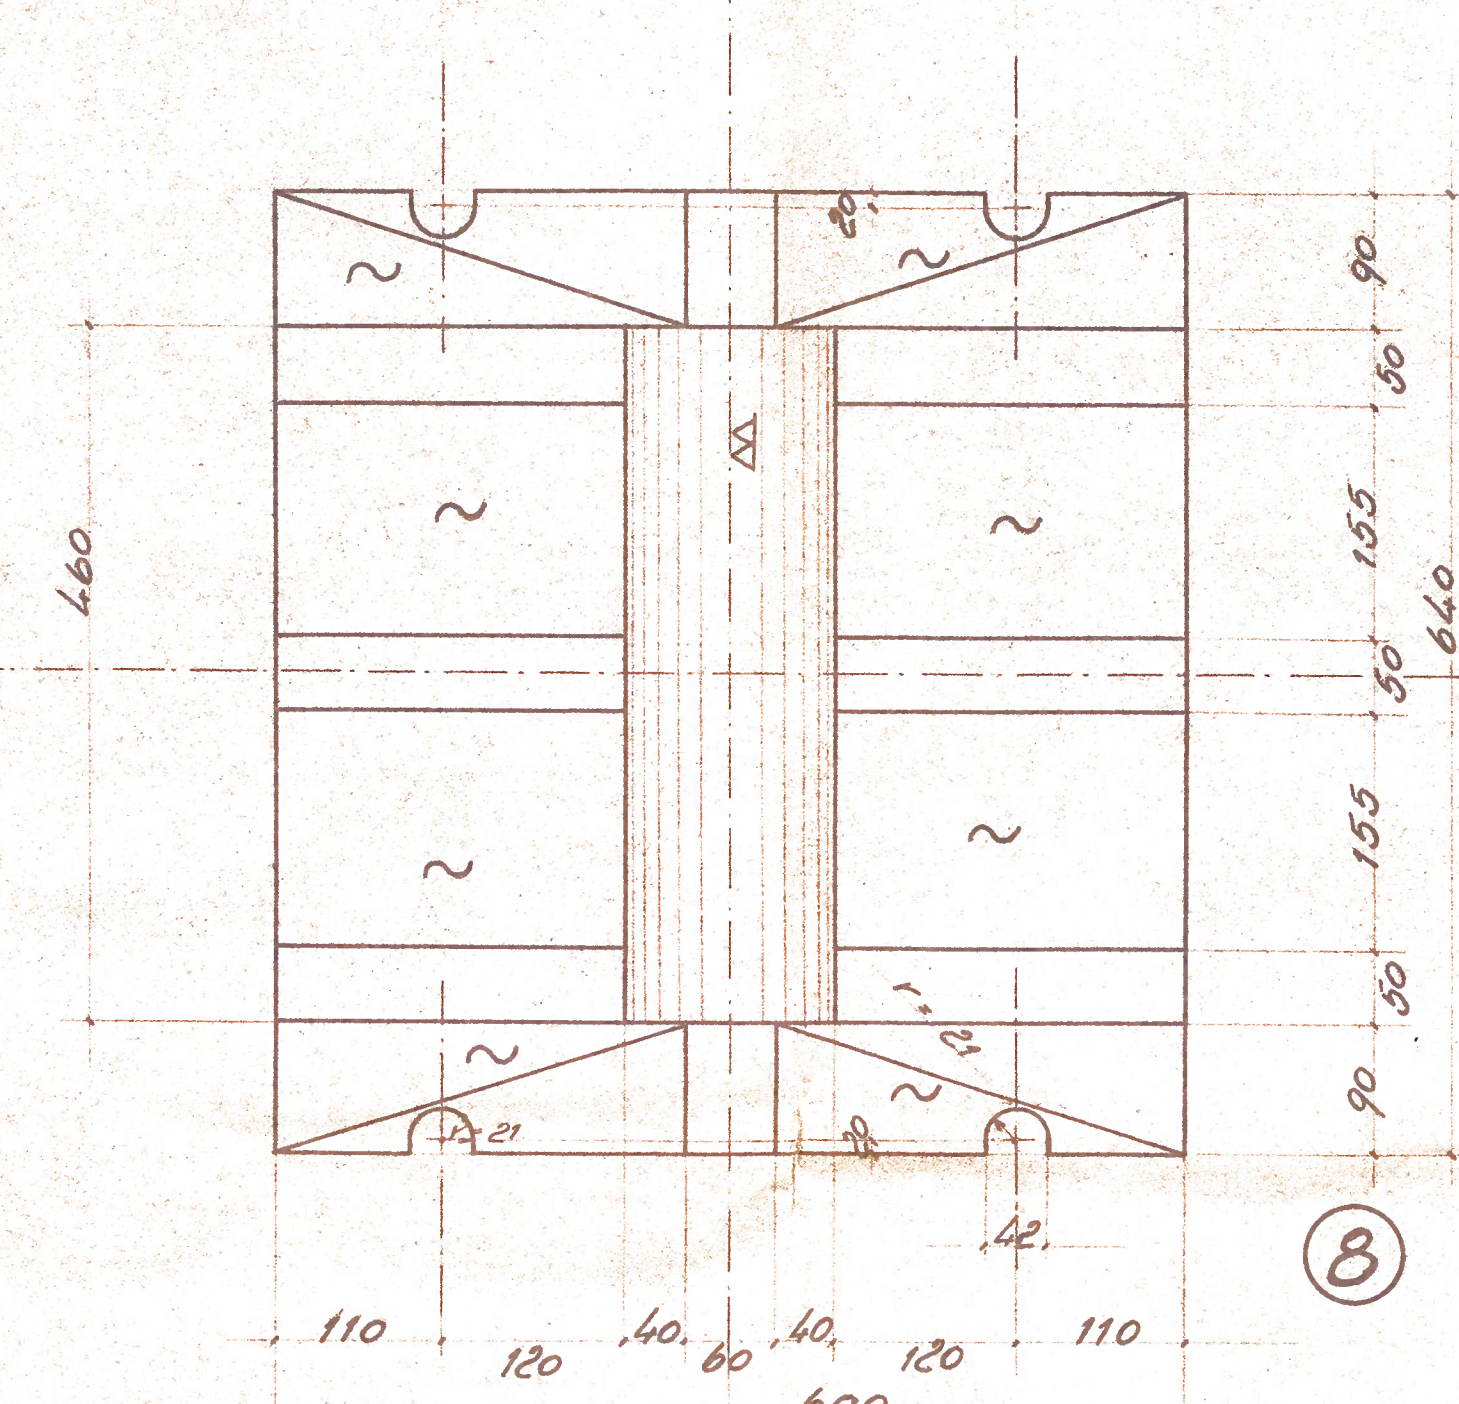
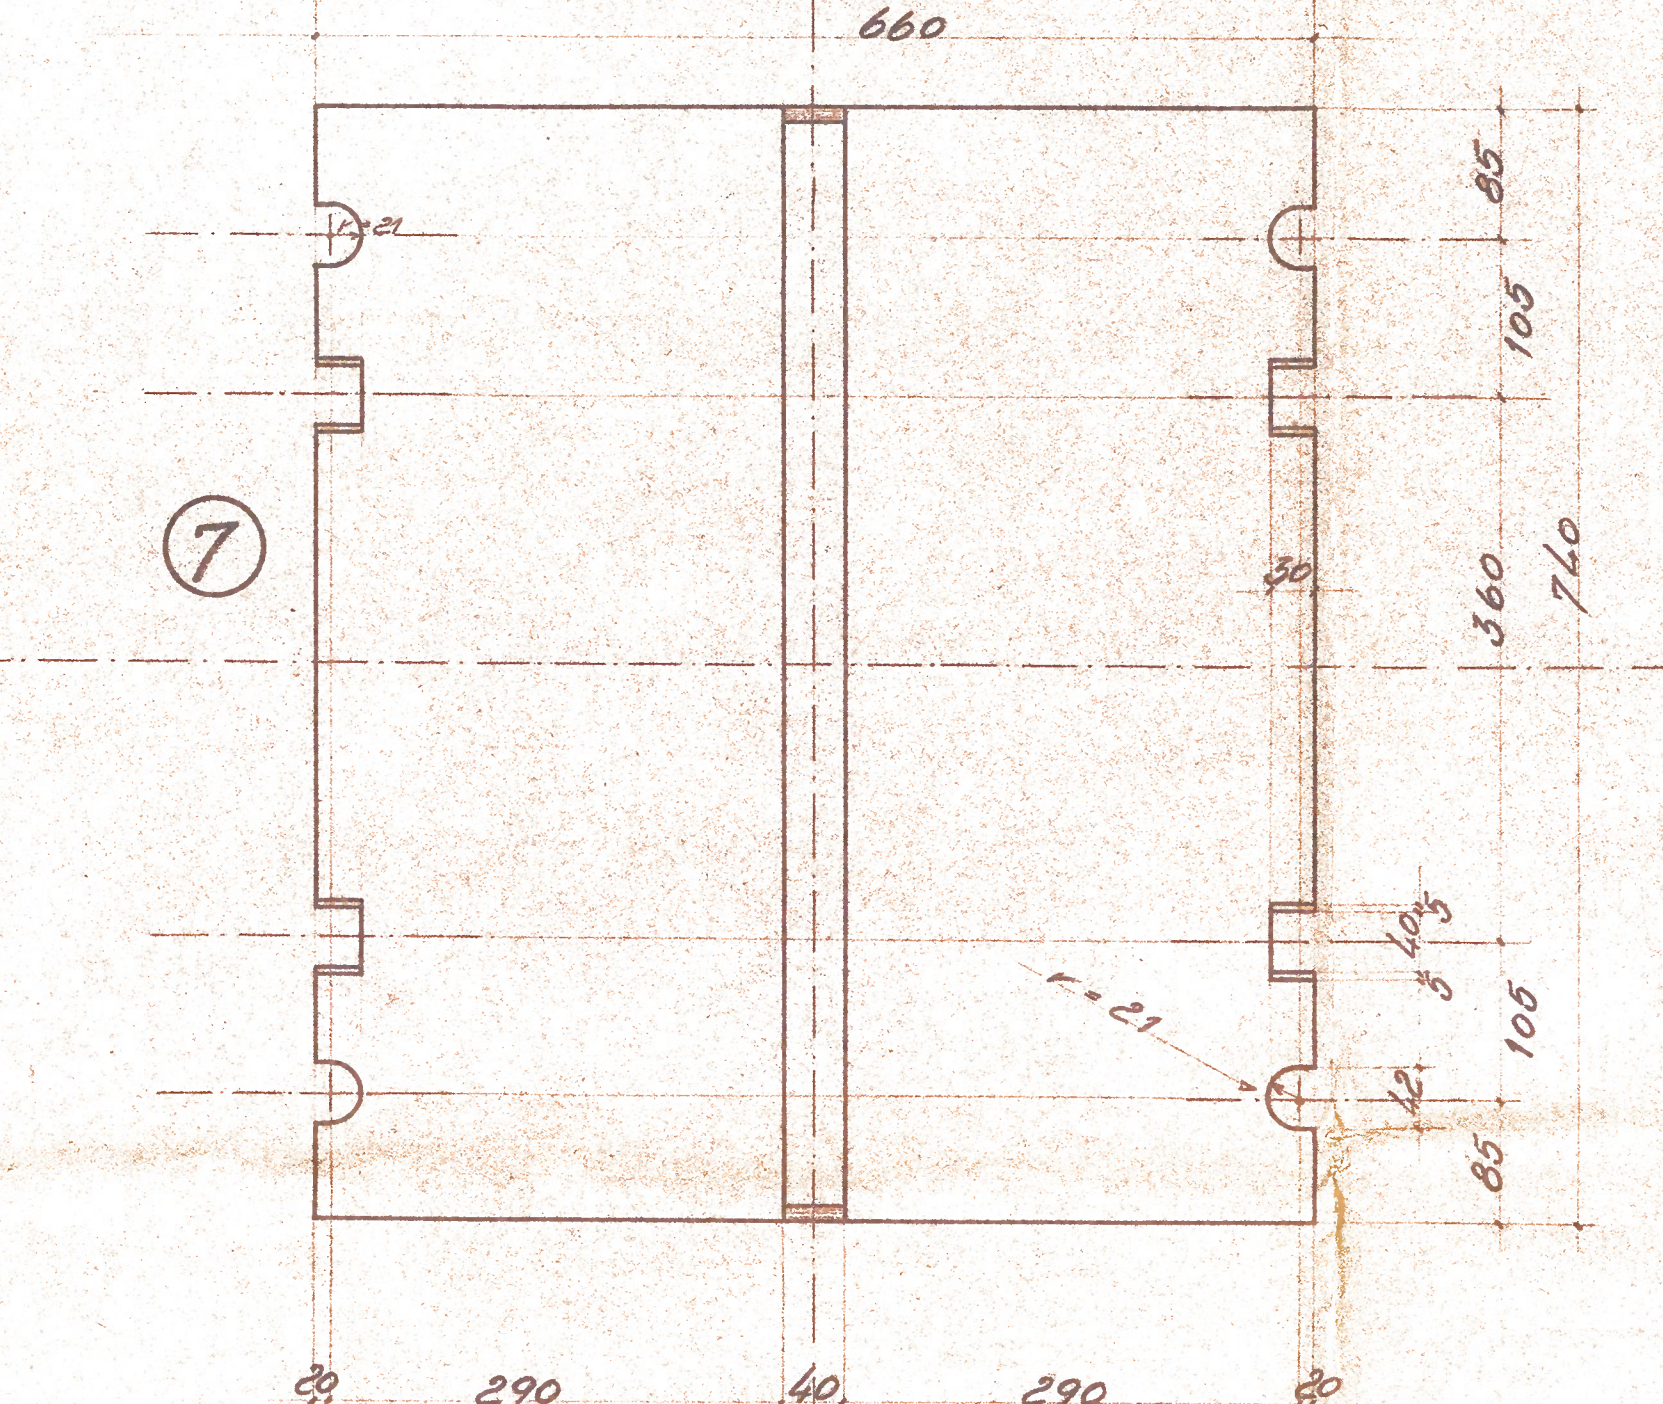
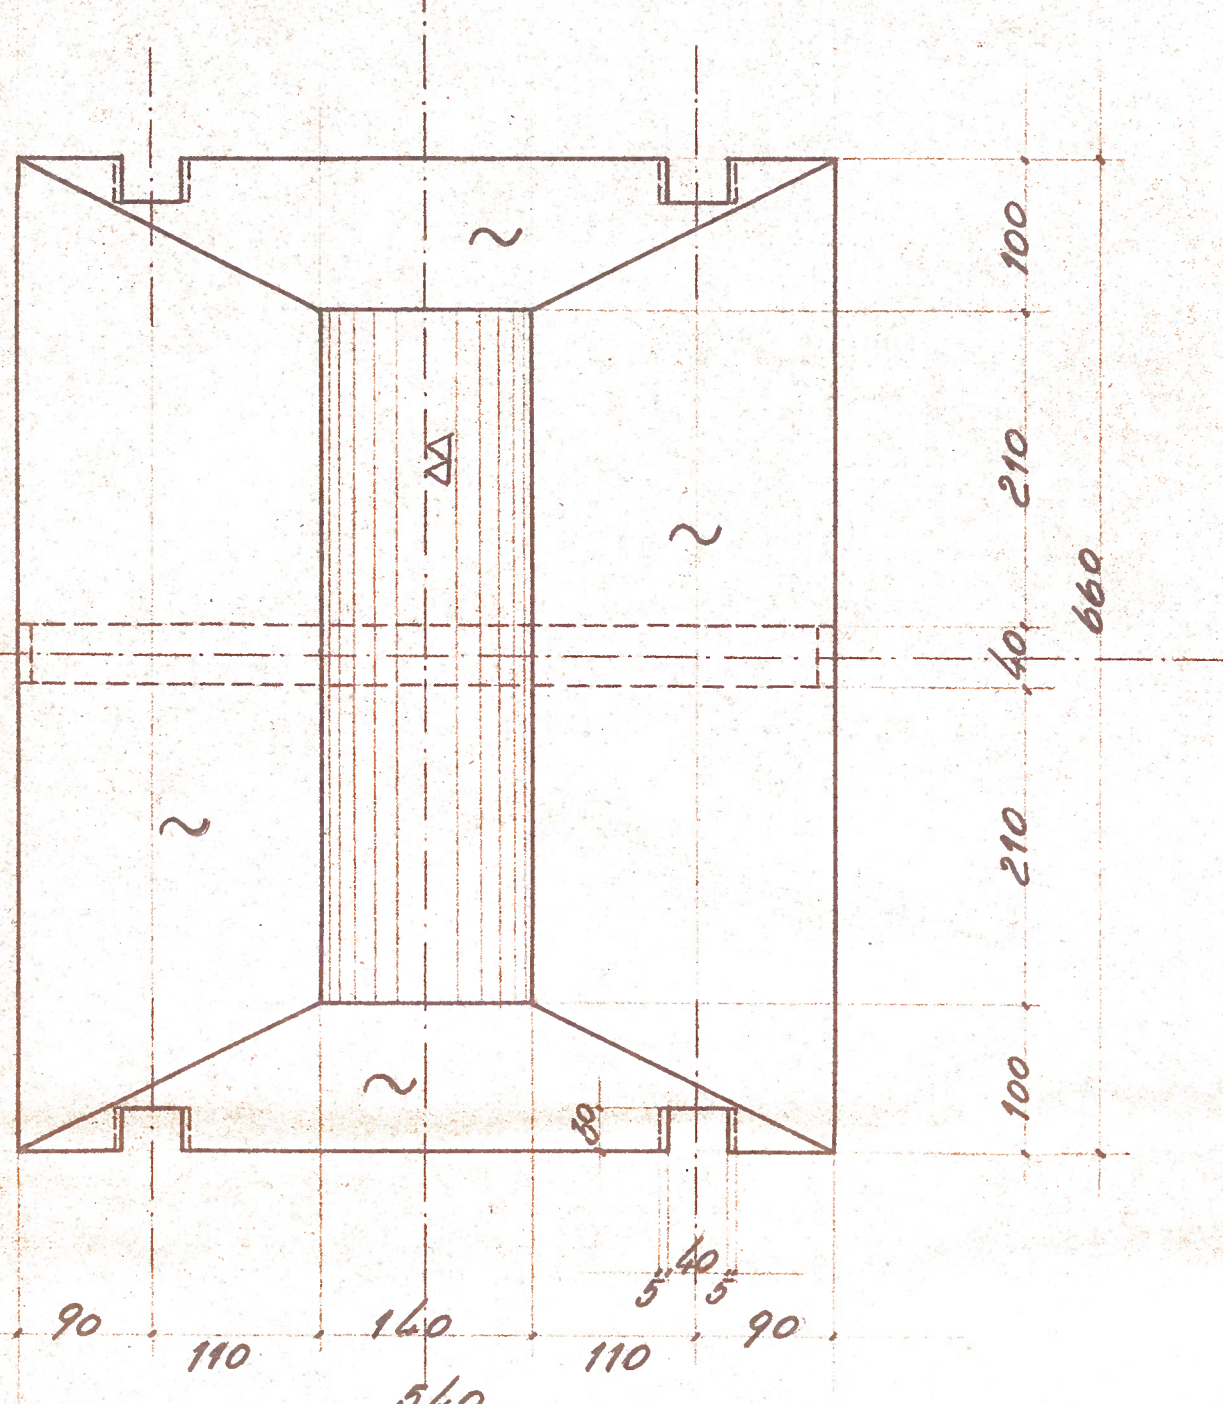
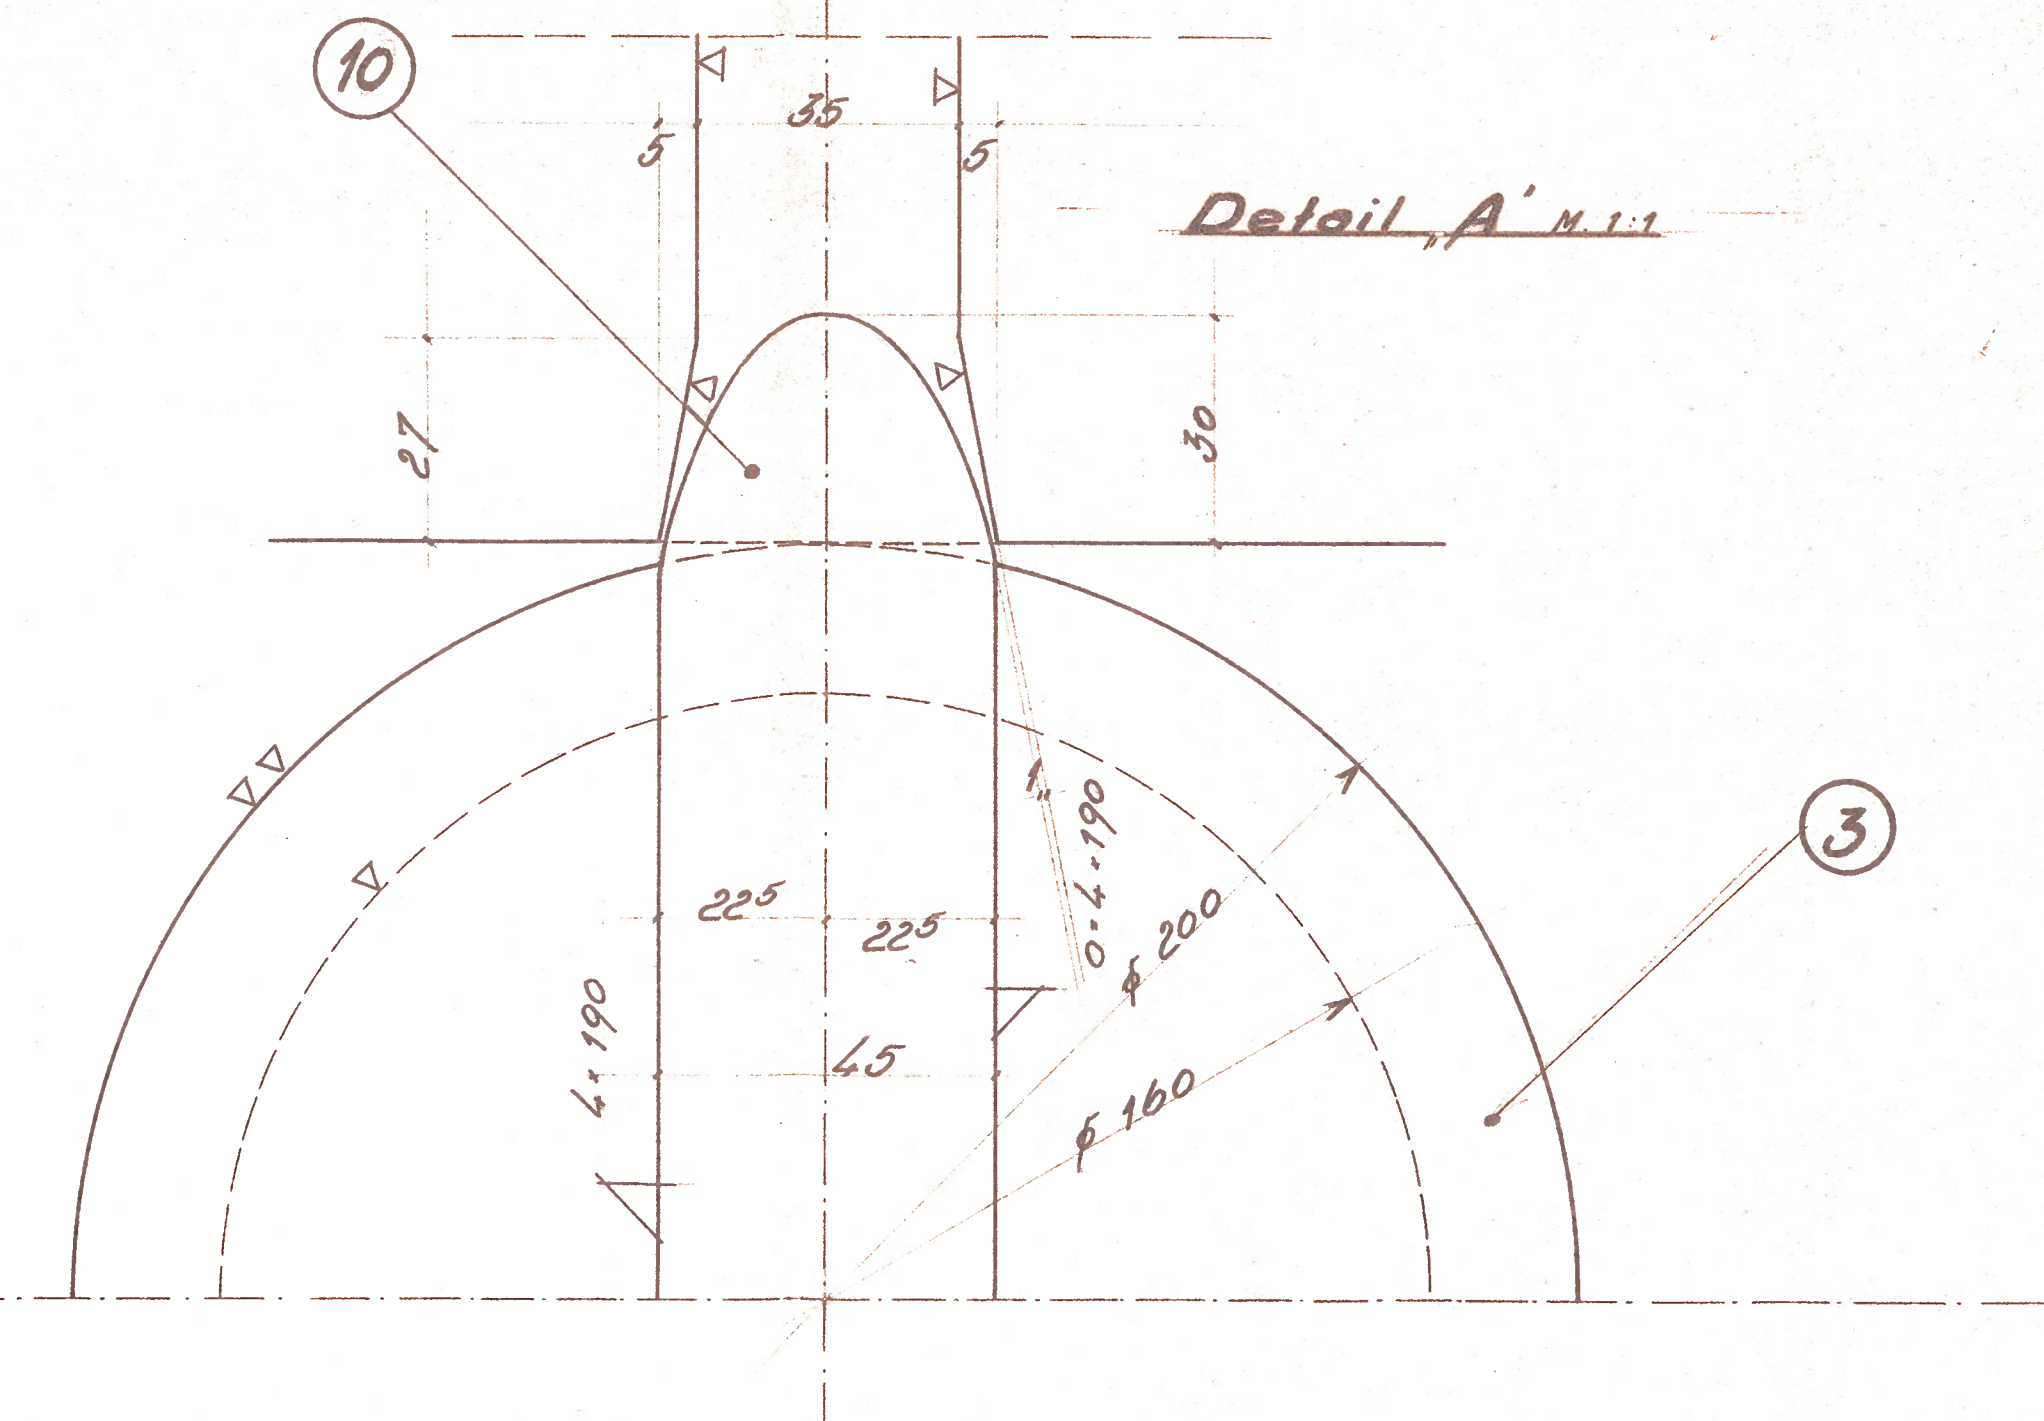
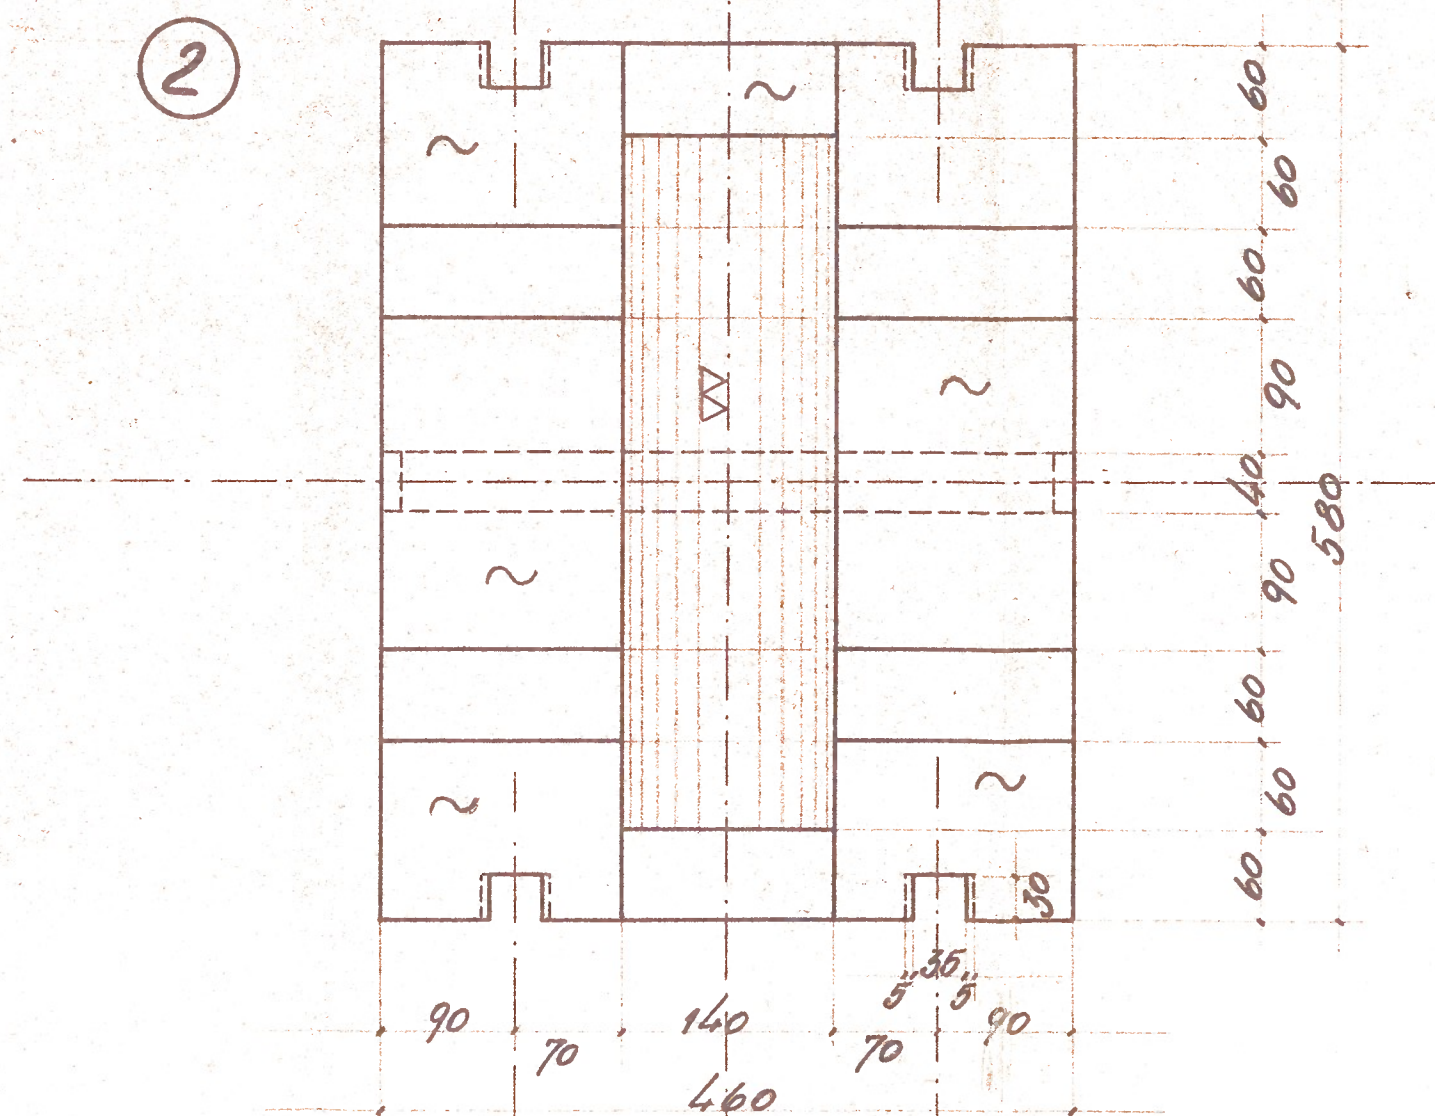
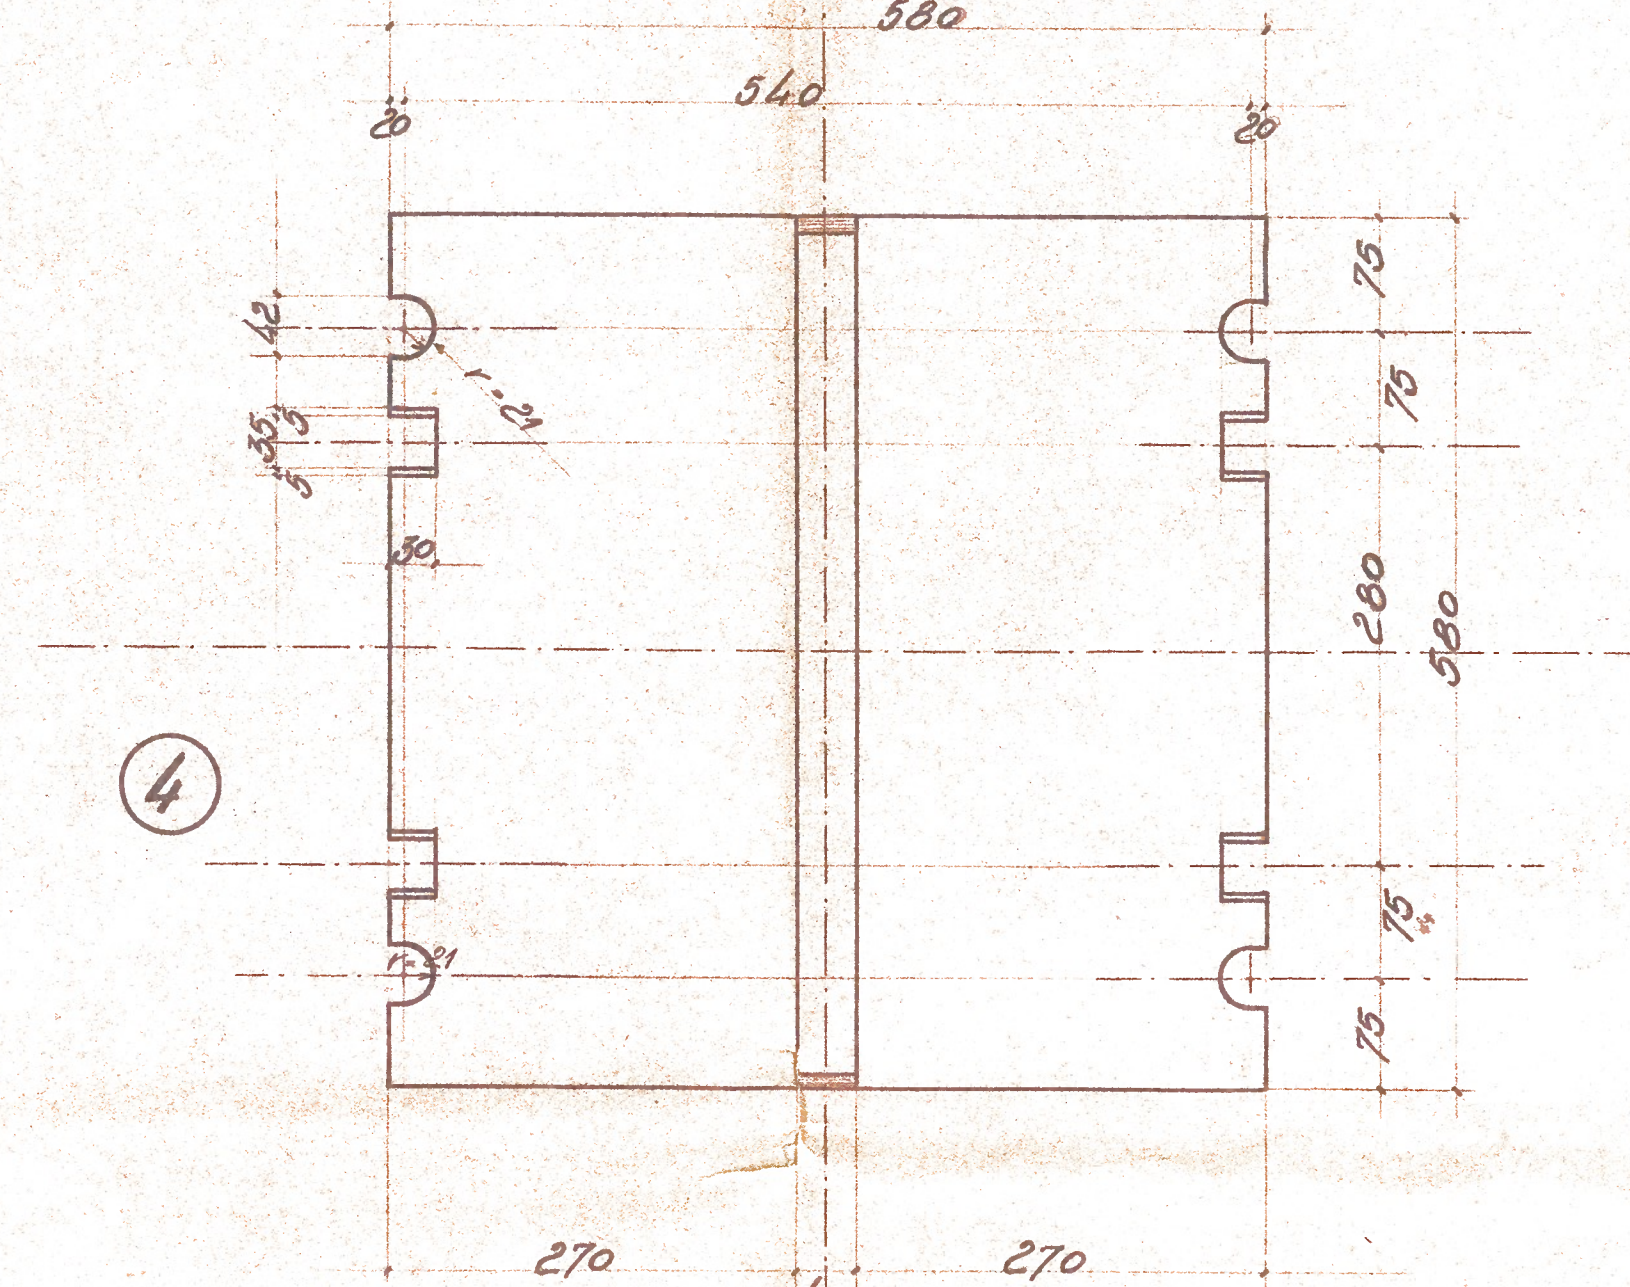
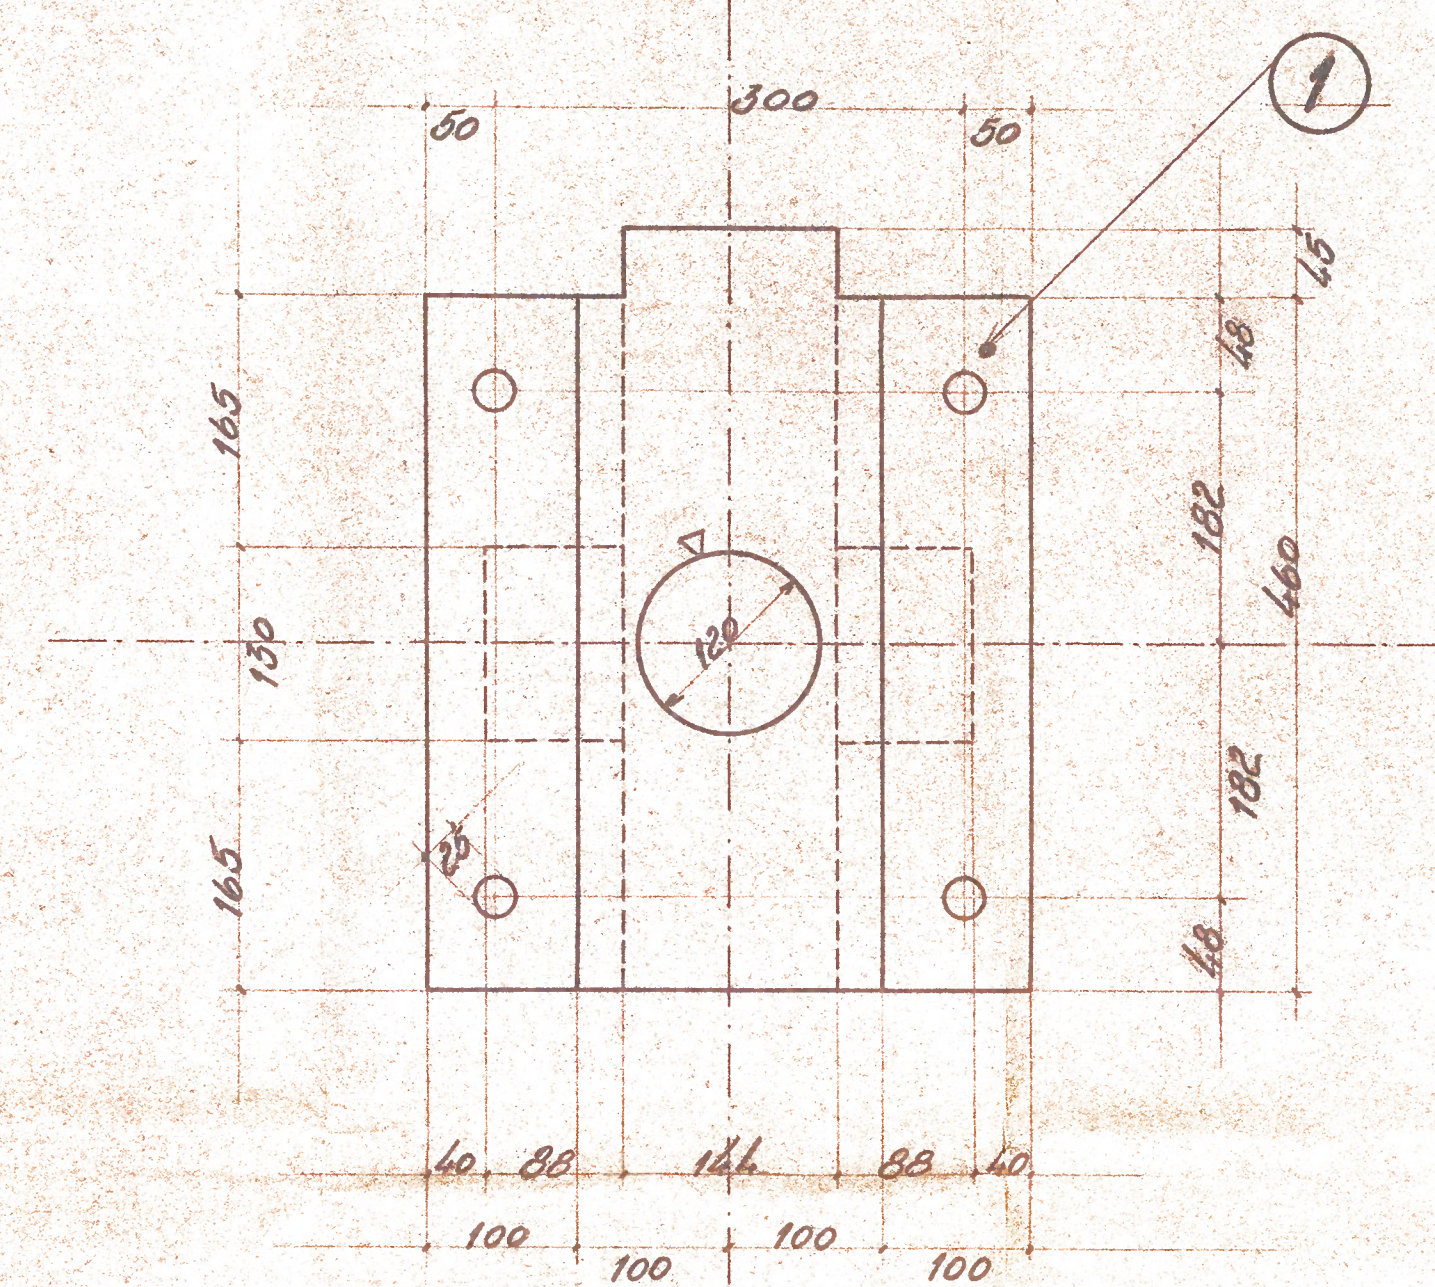
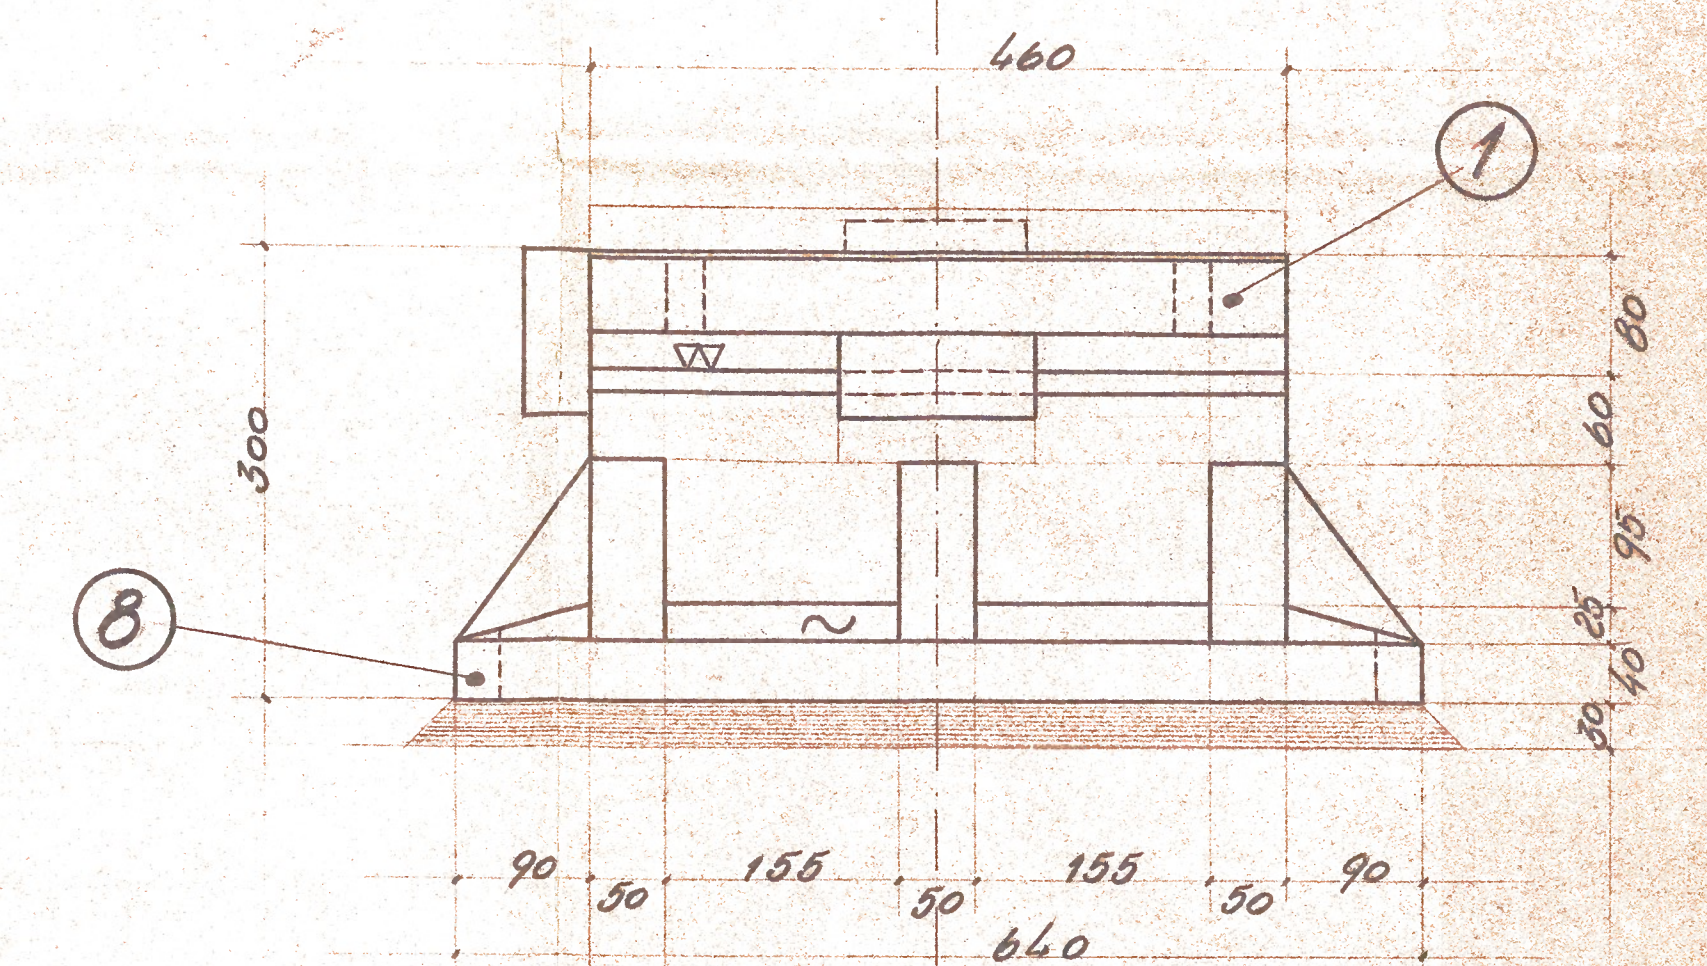
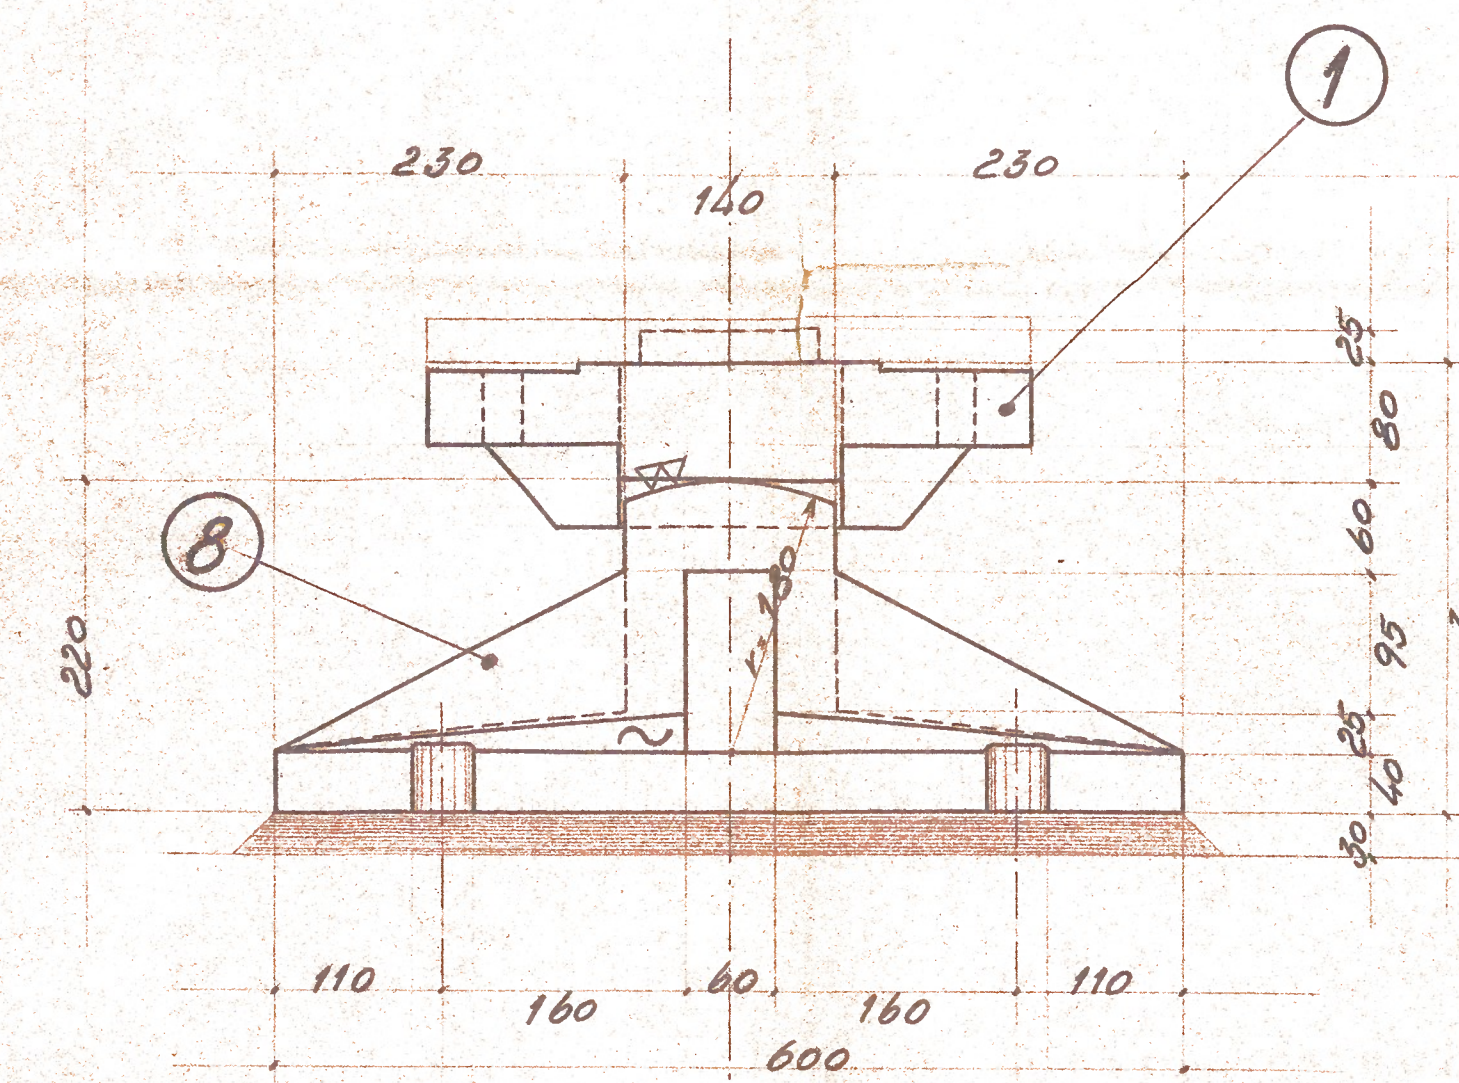
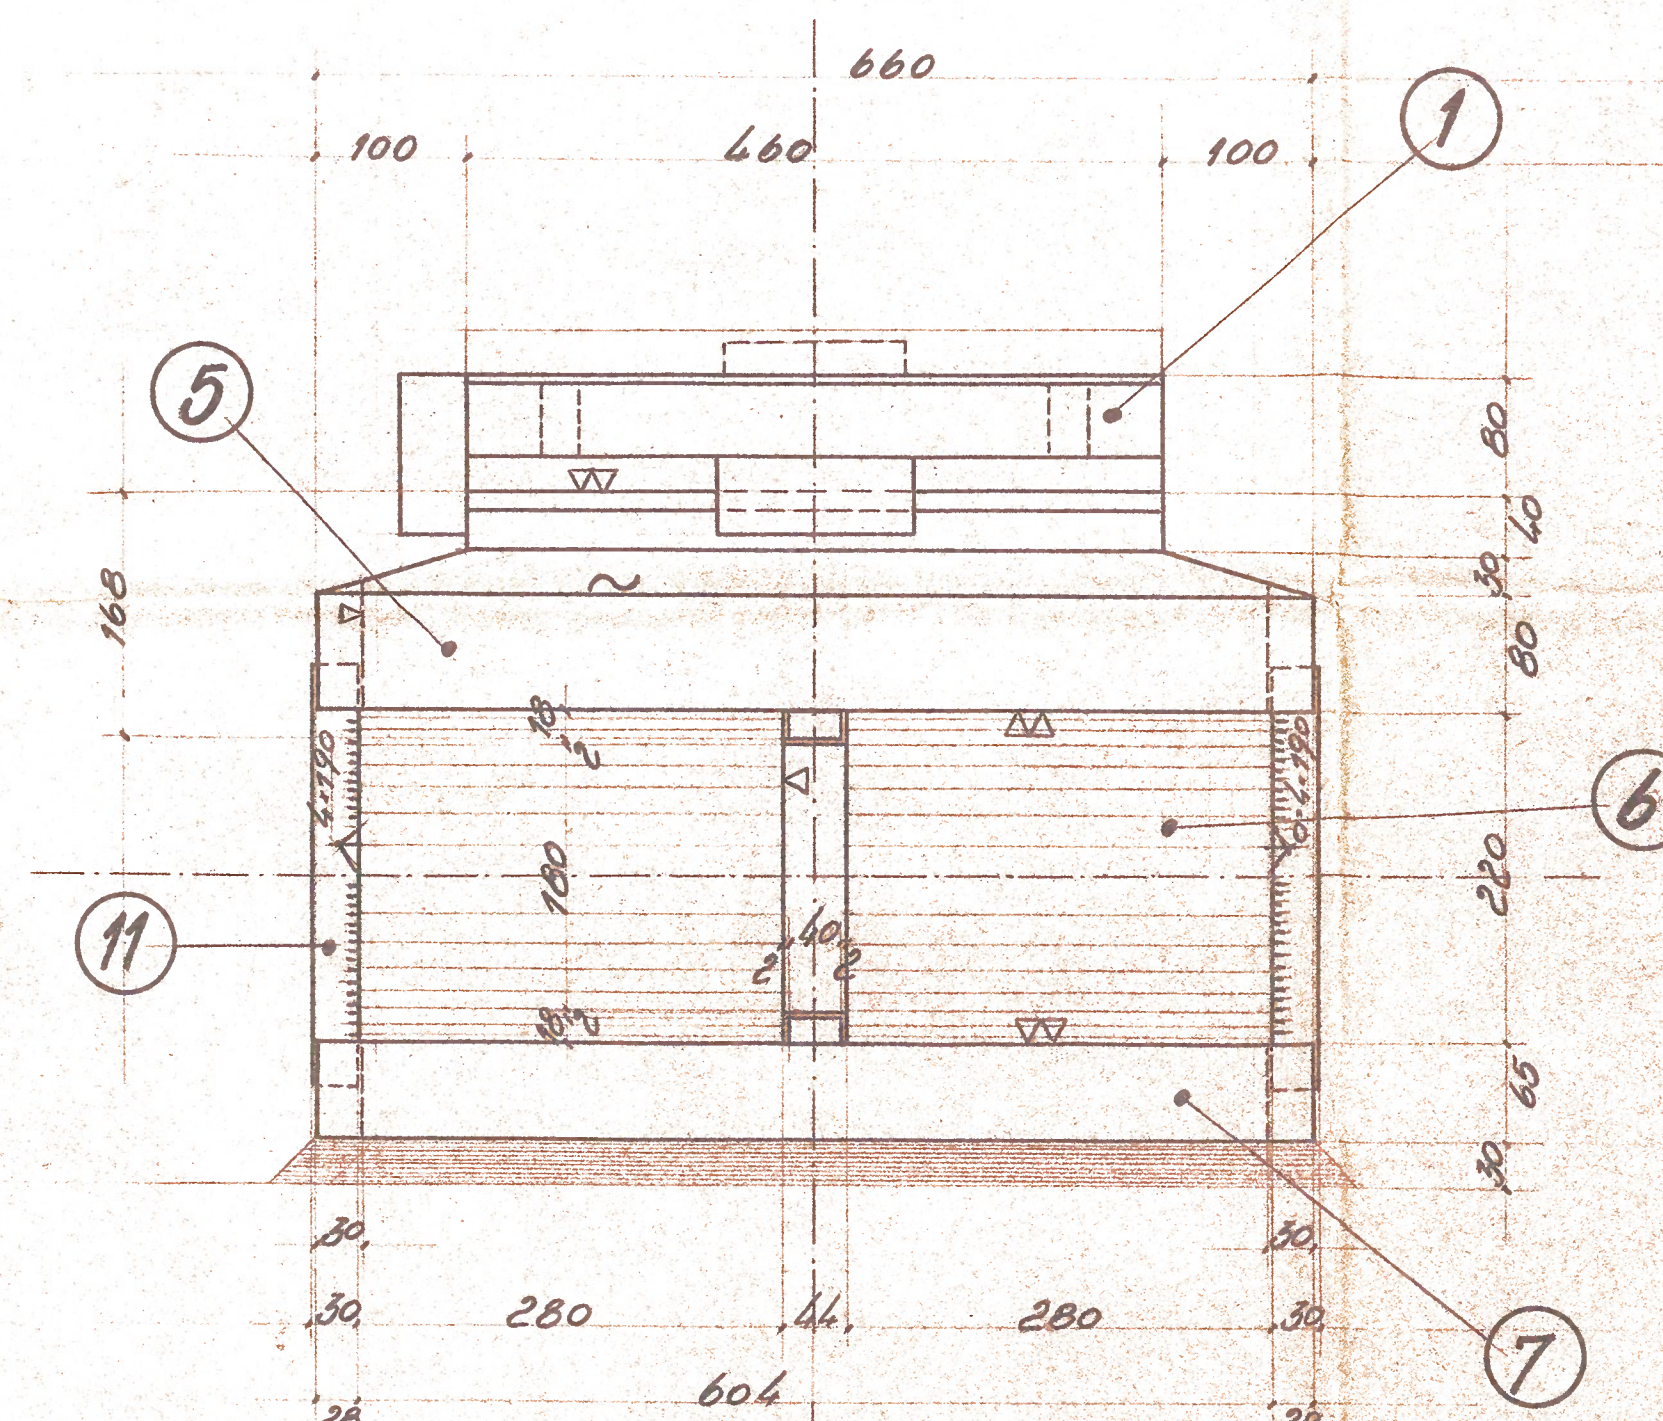
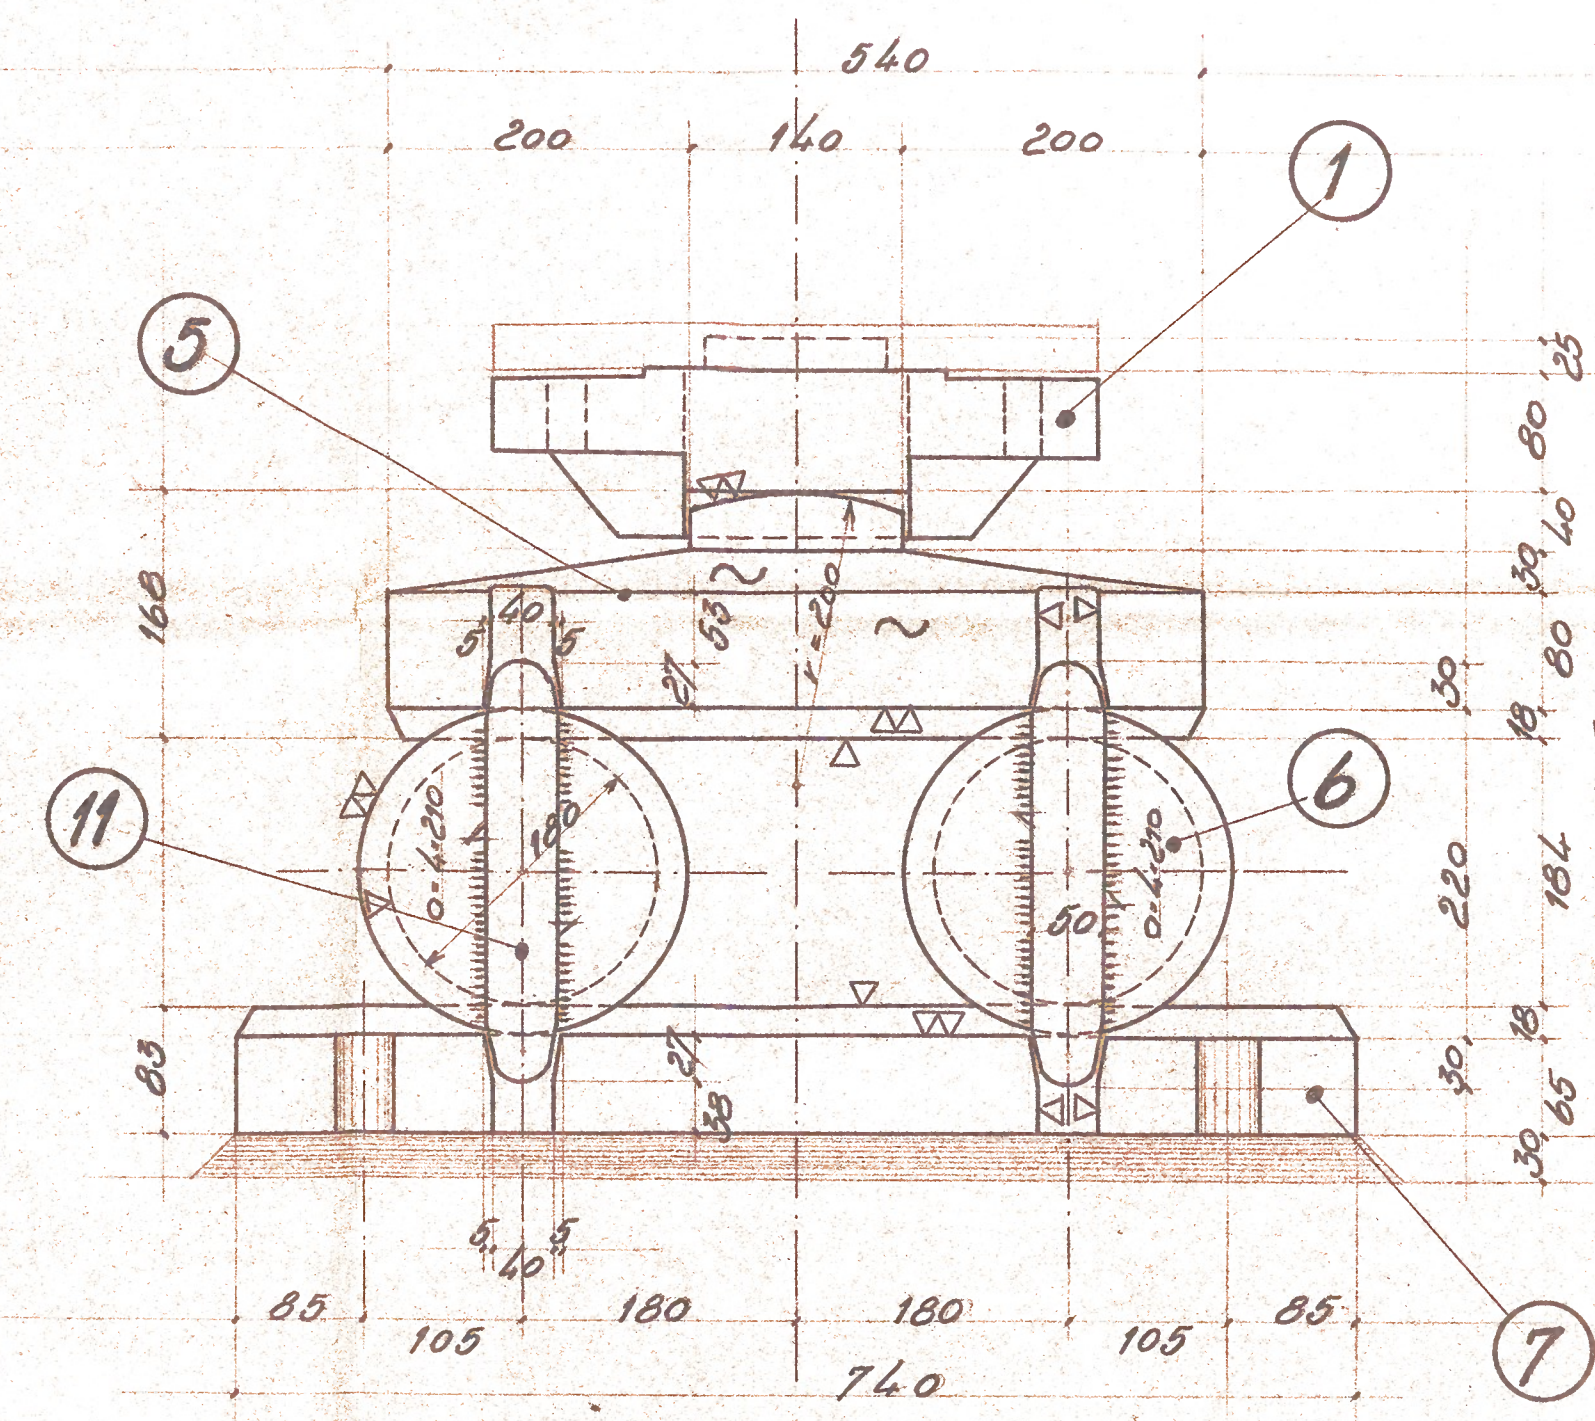
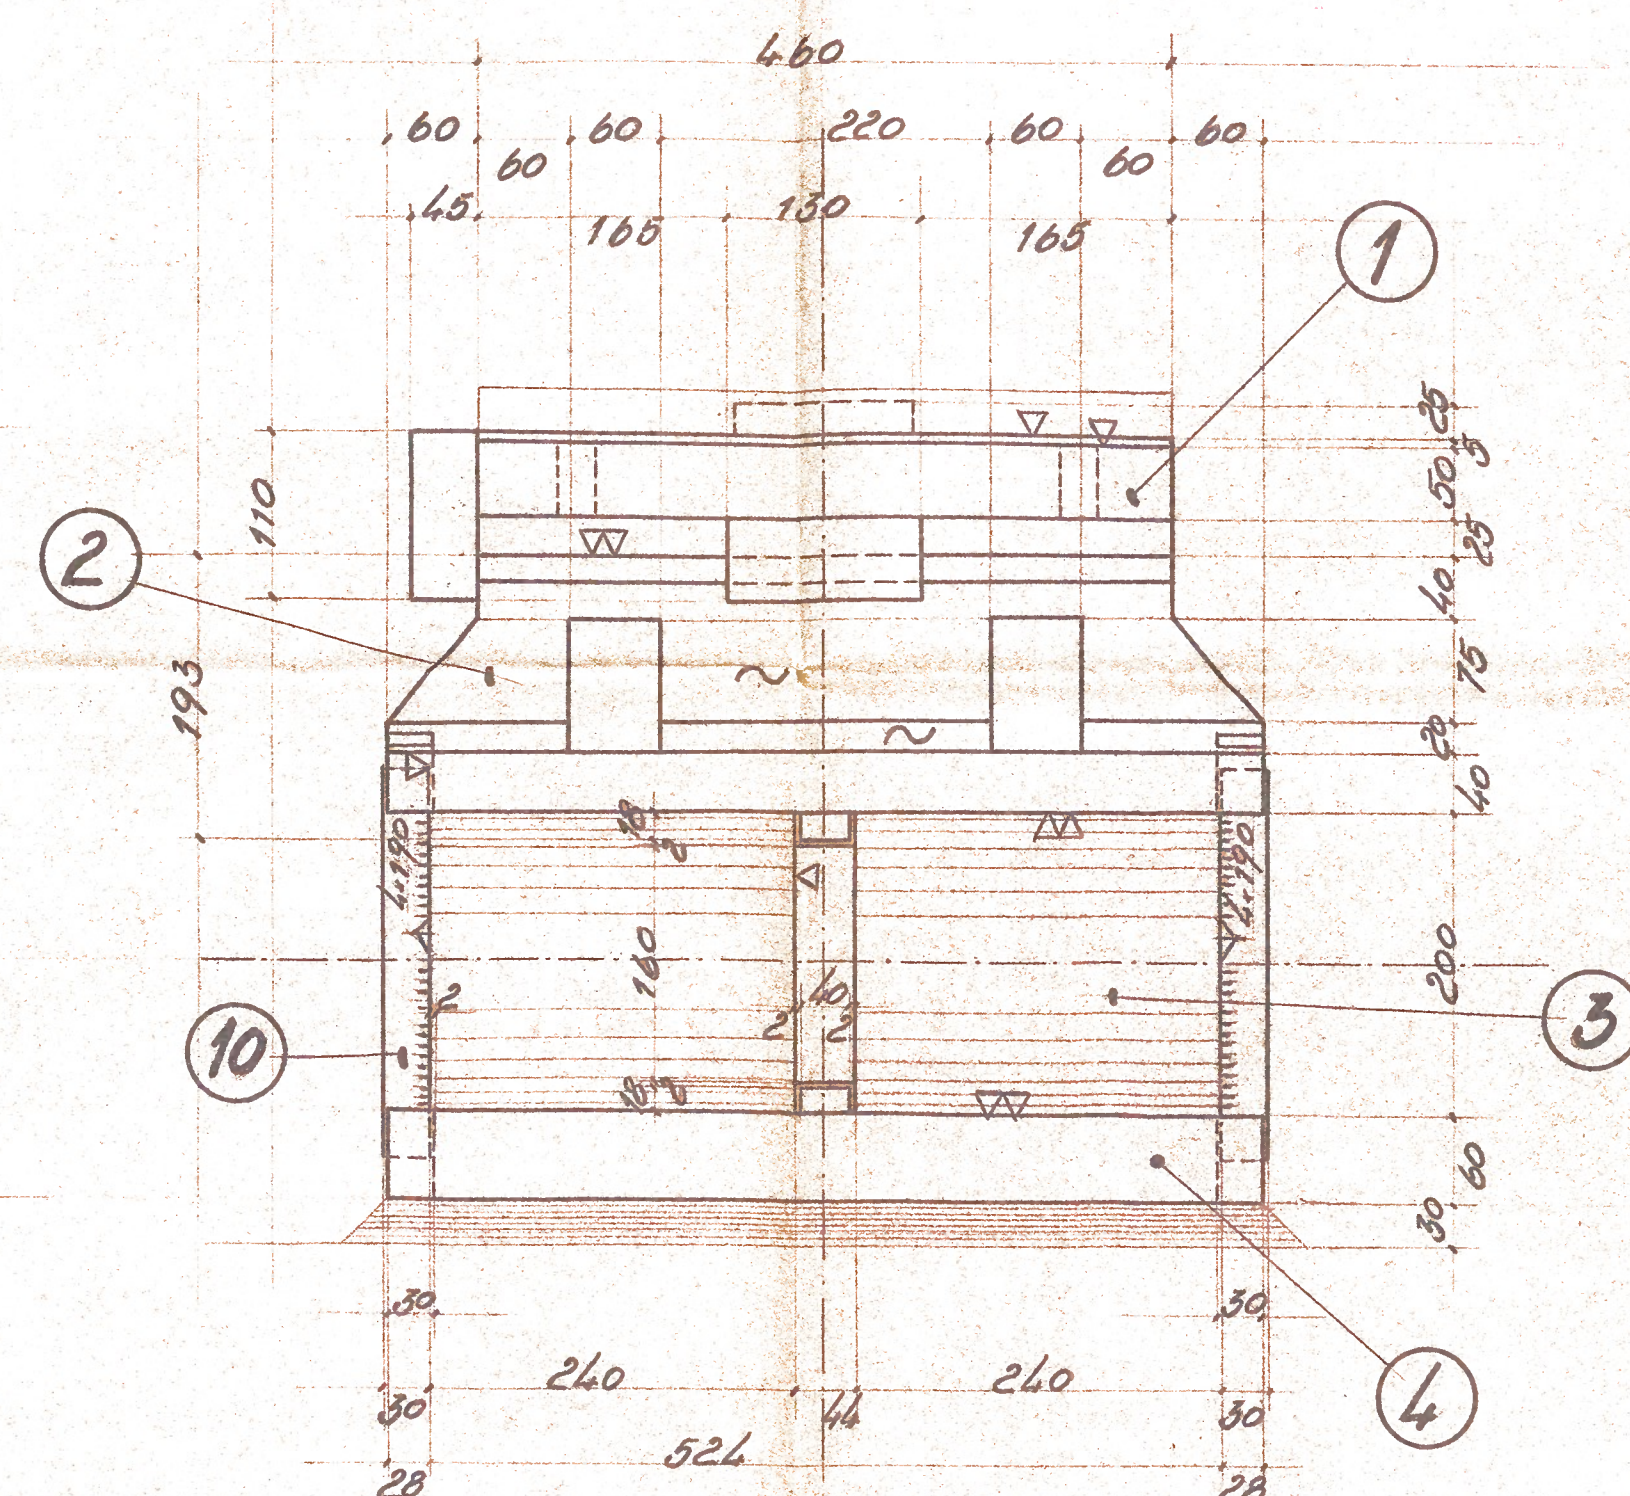


Bewegliches Lager "A"

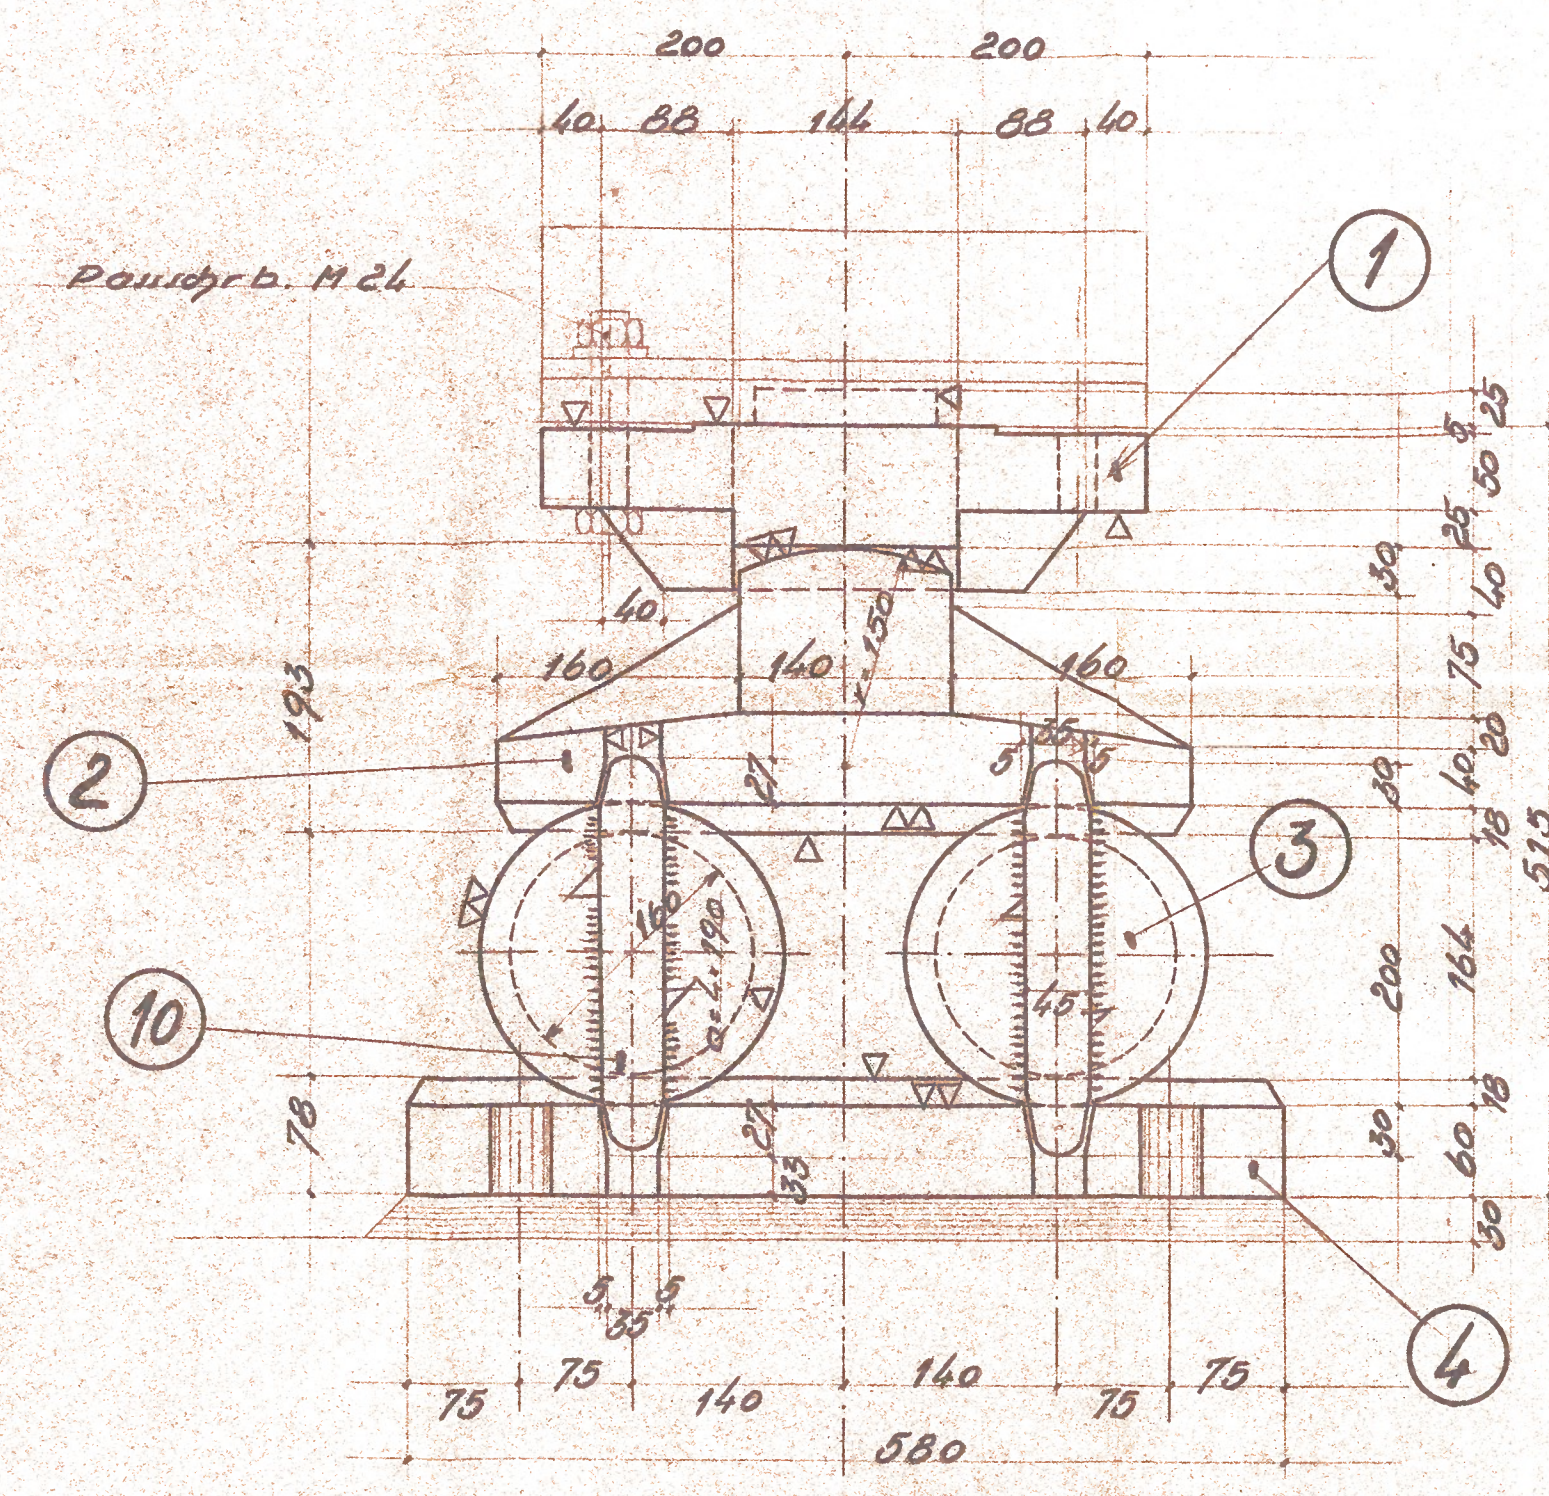

Rückliste						
Pos.	Nr.	Bezeichnung	Material	Stückanz. kg	Gesamt- Gew.	Bem.
1	6	Overteile ber. u. teile Lager	G 52.1	103,3	619,0	
2	1	1/4 teile ber. Lager	--	181,1	181,1	H.F. A
3	2	Wolzen 220-fol 100g	C 35	111,6	223,2	--
4	1	Grundplatte ber. Lager	G 1521	158,7	158,7	--
5	2	1/4 teile ber. Lager	"	284,6	569,2	H.F. A
6	4	Wolzen 220-fol 100g	C 35	176,0	704,0	--
7	2	Grundplatten ber. Lager	G 1521	247,9	495,8	--
8	3	Overteile teile Lager	"	262,8	788,4	
9	12	Gleisführer 100g	"	34,1	409,2	= 4169,4 kg
10	4	Führungsl. 100g = 15.30-280g	St 601	"	11,0	H.F. A
11	8	Führungsl. 100g = 30.30-280g	"	"	26,3	H.F. A, 6
12	24	Dolven 100-fol 100g	Nebe	Zugsp. der Hauptträger		
13	48	" 230-300 100g	"			
Ges. Gew. =				4166,7 kg		

Bestandszeichnung

Fertigung nach DB Vorschrift
mit Werkstoffeff



Die Übereinstimmung mit der Ausführung bescheinige	
Für den Auftraggeber:	Für den Auftragnehmer:
<i>s. H. Spranzel</i>	<i>H. Bau Stahlbau G.m.b.H.</i> <i>[Signature]</i>

Geprüft:
am 7.9.1956

Zur Ausführung genehmigt

Der Senator für Bau- u. Wohnungsw.
VII (Tief D) Brückenbau
Berlin, den 7.9. 1956

abgerechnet	
DELSCHAU STAHLBAU GmbH BERLIN-TEMPELHOF	
Gegenstand:	Lager
Uf. N.	6583
Auftrag Nr.	9995
Stück	132
Merkmal:	f. 5 1.7

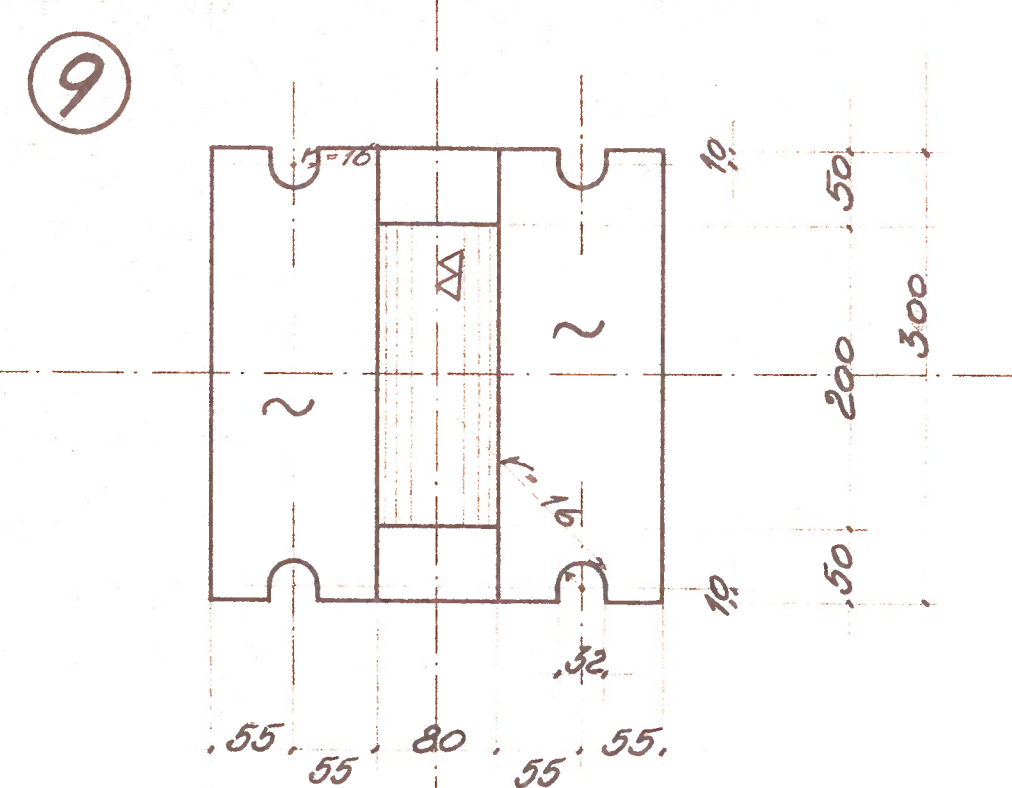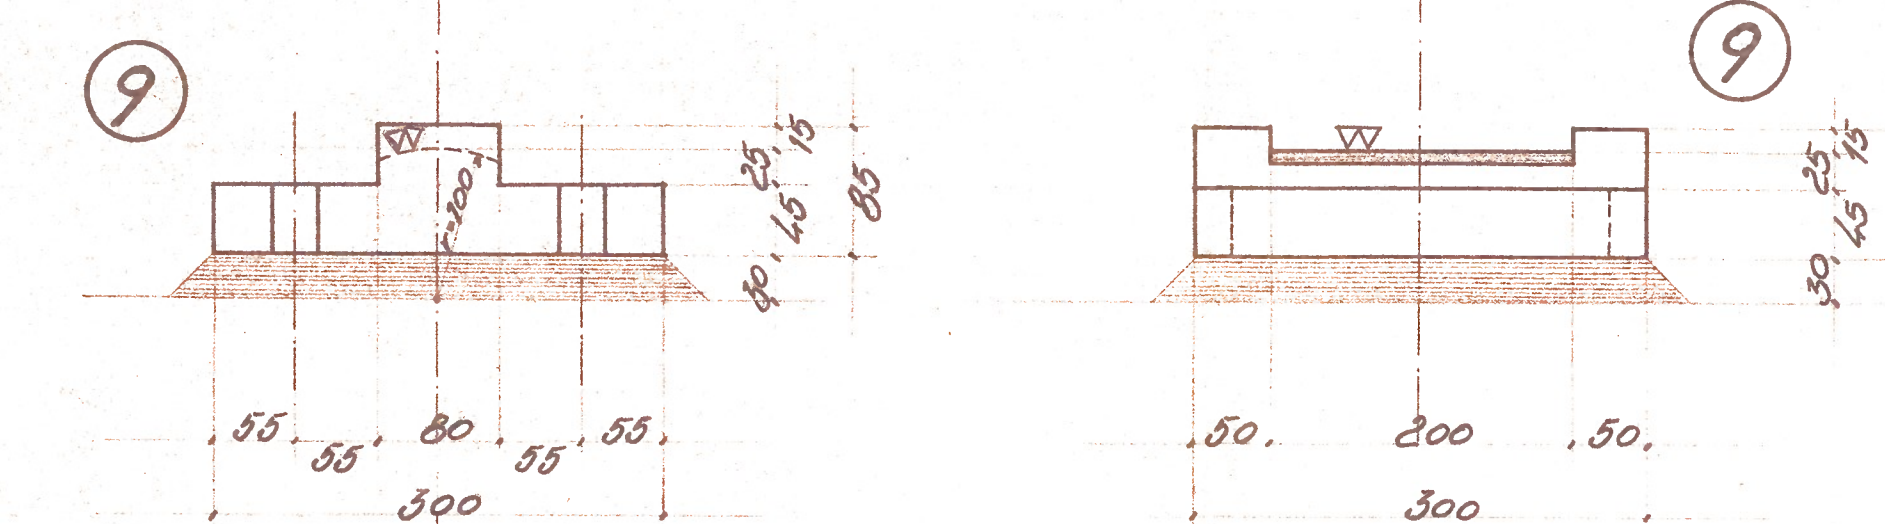Bewegliches Lager F'' „ G'' 

Fester Lager

Lager für Schleppträger

abgerechnet

DELSCHAU STAHLBAU GmbH
BERLIN-TEMPELHOF

Gegenstand:	<u>Lager</u>	Auftrag Nr.: <u>9995</u>
Lfd. Nr.	<u>6383</u>	Stück: <u>15a</u> Menge/Tab: <u>1/1</u>