
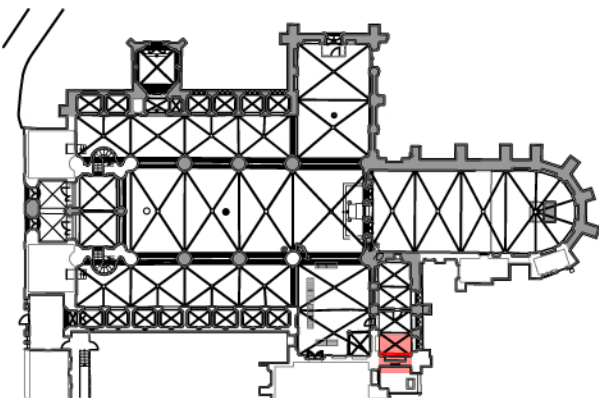
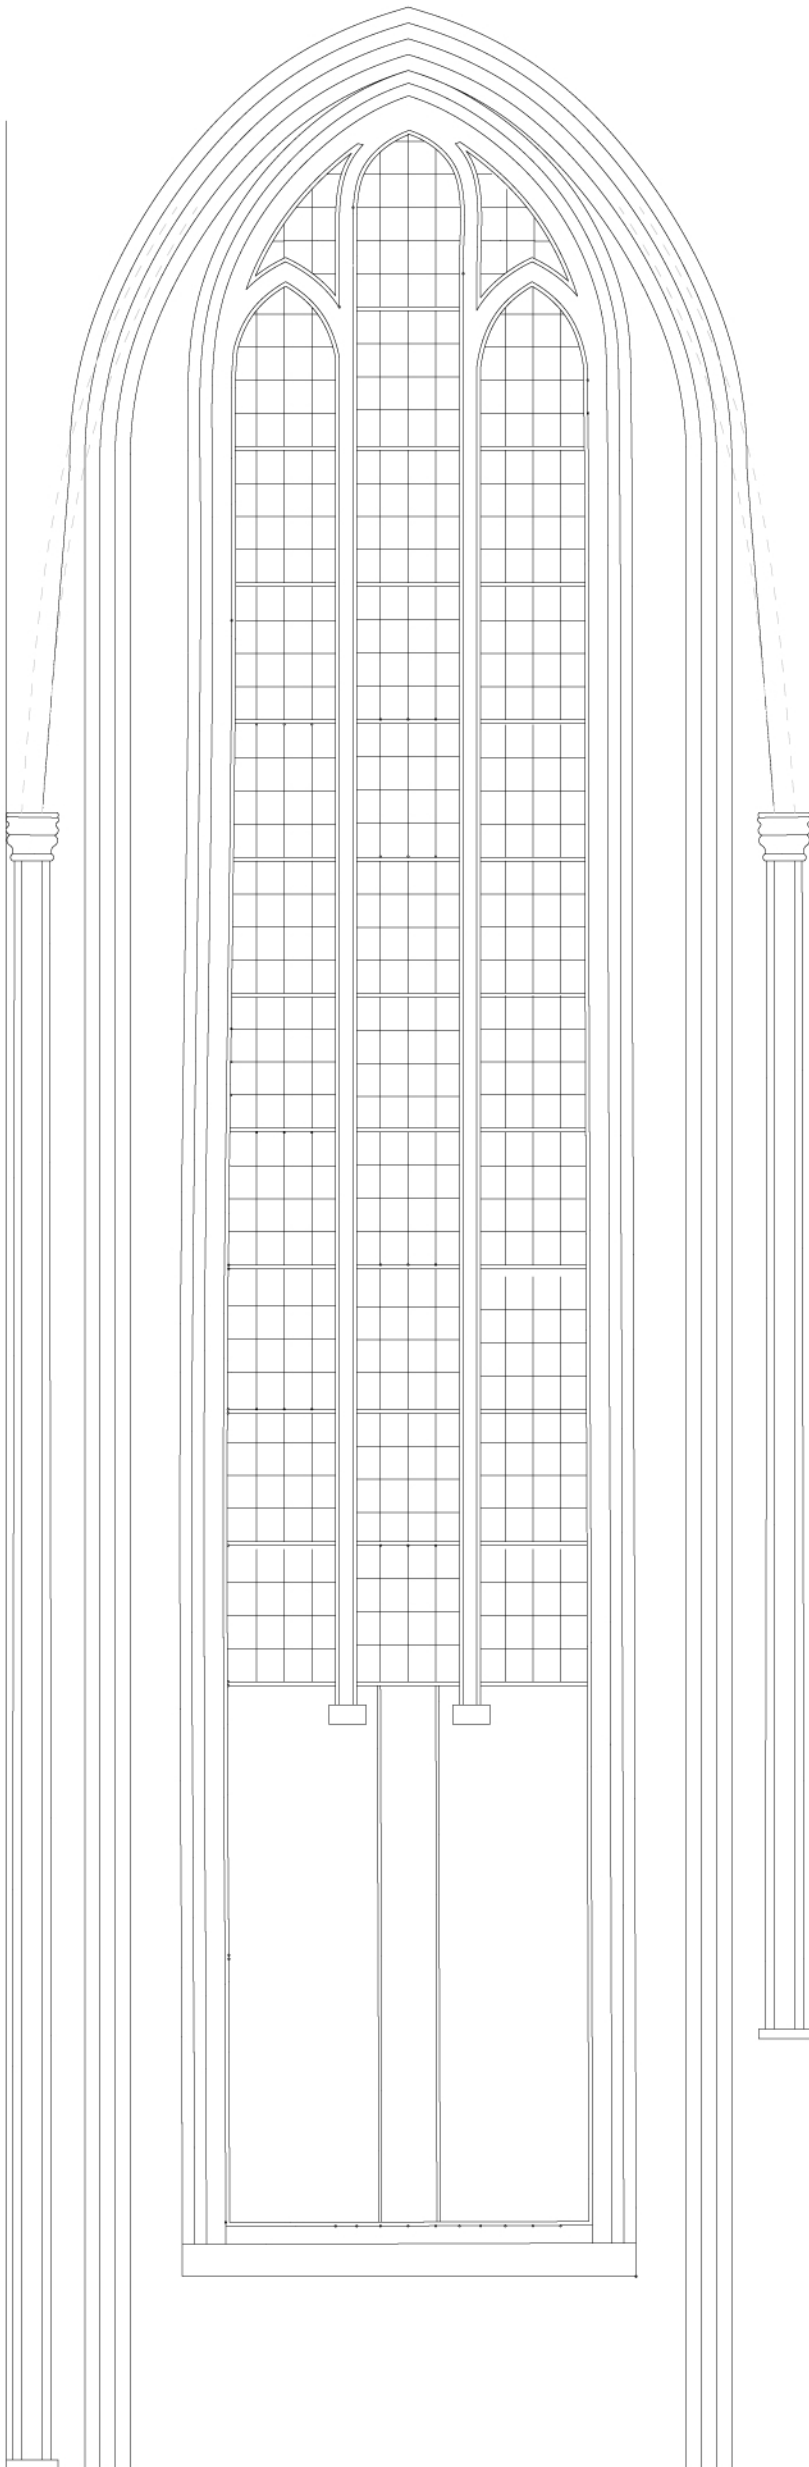


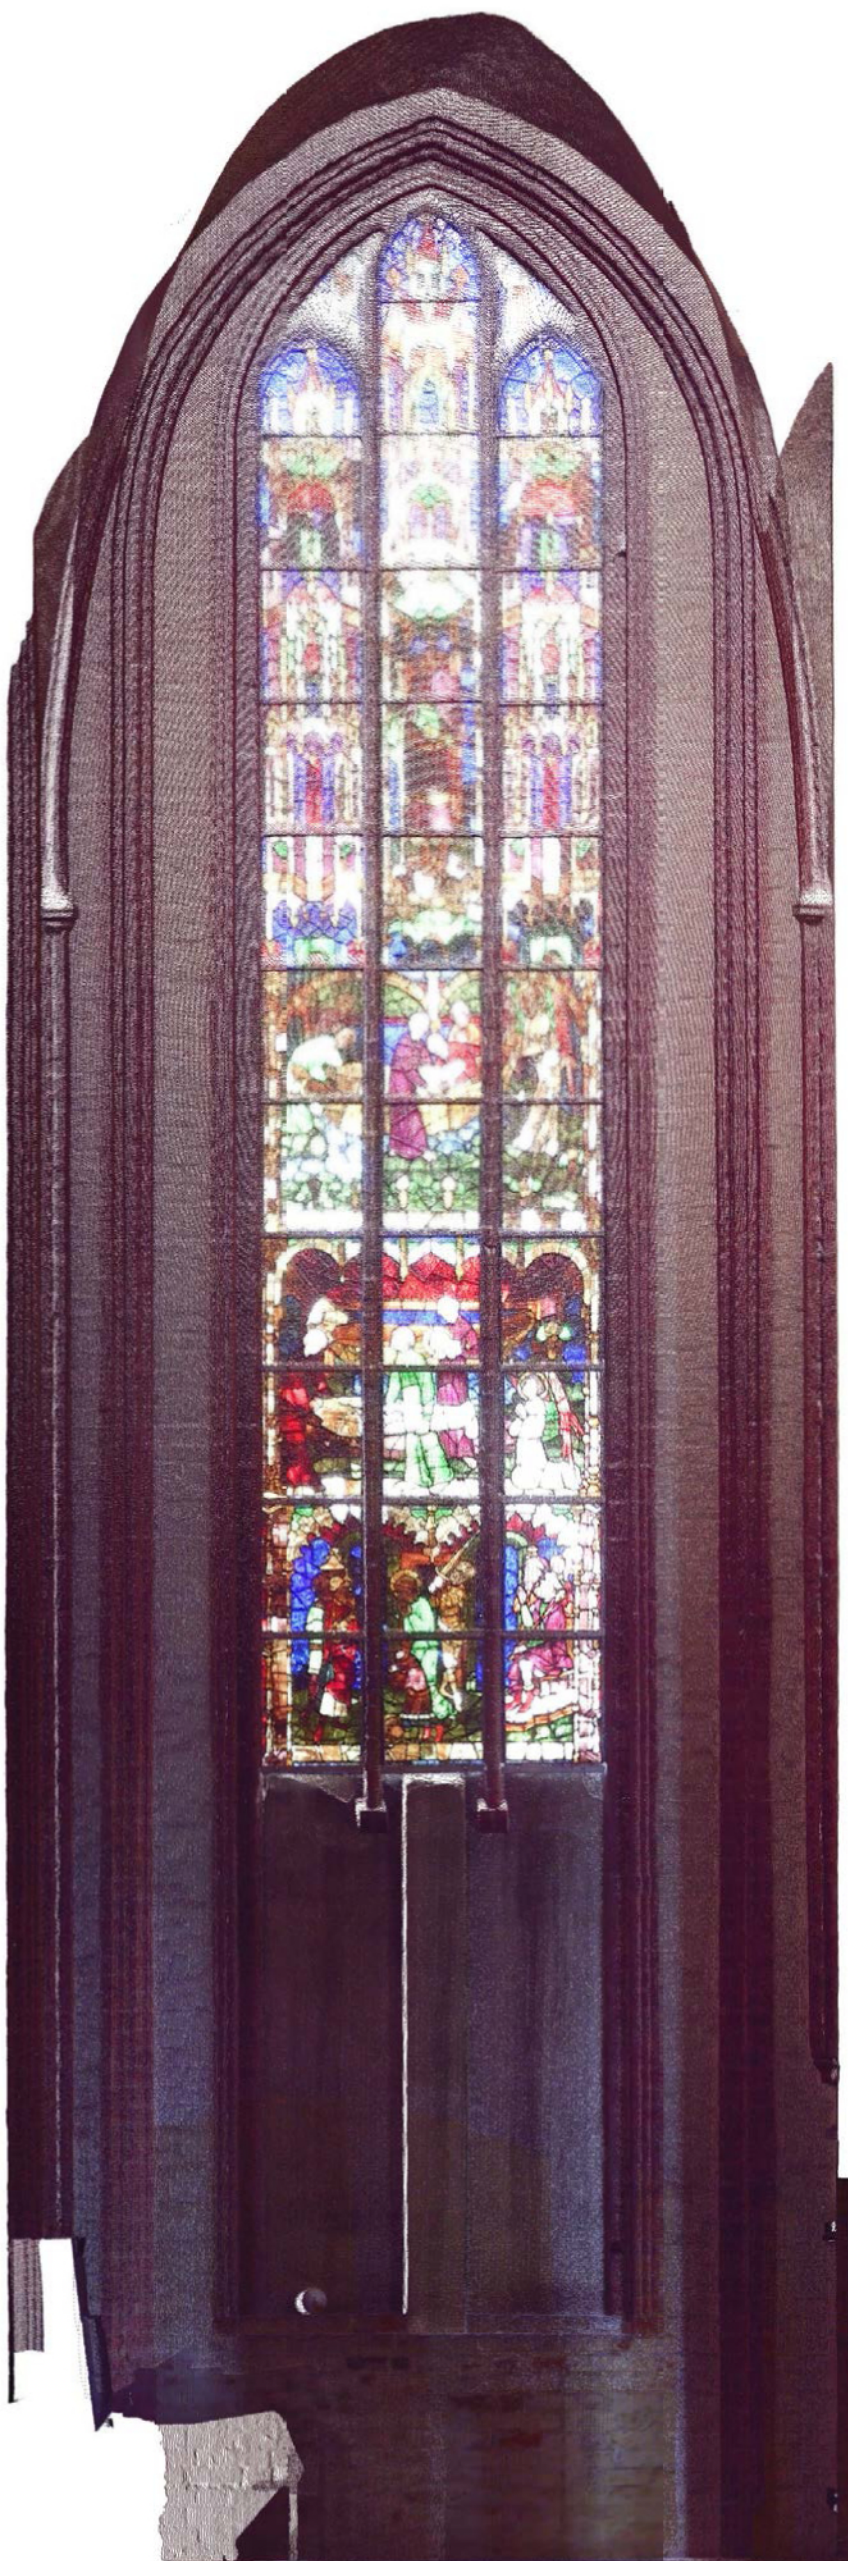

Planungsgrundlage: Laserscanning 2023, bgis Kreative Ingenieure GmbH

C			
B			
A			
Index	Änderung	Name	Datum

Dom St. Nikolaus zu Stendal - Grundhafte Sanierung
nebst energetische Sanierung -
Feuchtesanierung mit Instandsetzung
Am Dom 18 in 39578 Stendal

BAUVORHABEN

Evangelische Stadtgemeinde Stendal
Am Dom 18a
39576 Stendal

BAUHERR

PLANUNG

BESTANDSZEICHNUNG

PLANUNGSPHASE

Wandabwicklung Querhaus Anbau -
Südseite

BLATTBEZEICHNUNG

Magdeburg, 30.05.2025

DATUM/SIGNUM

10.09.2025

M 1:50

MASSST.

2.7

BL.NR.