


Seminarraum 1.1.01

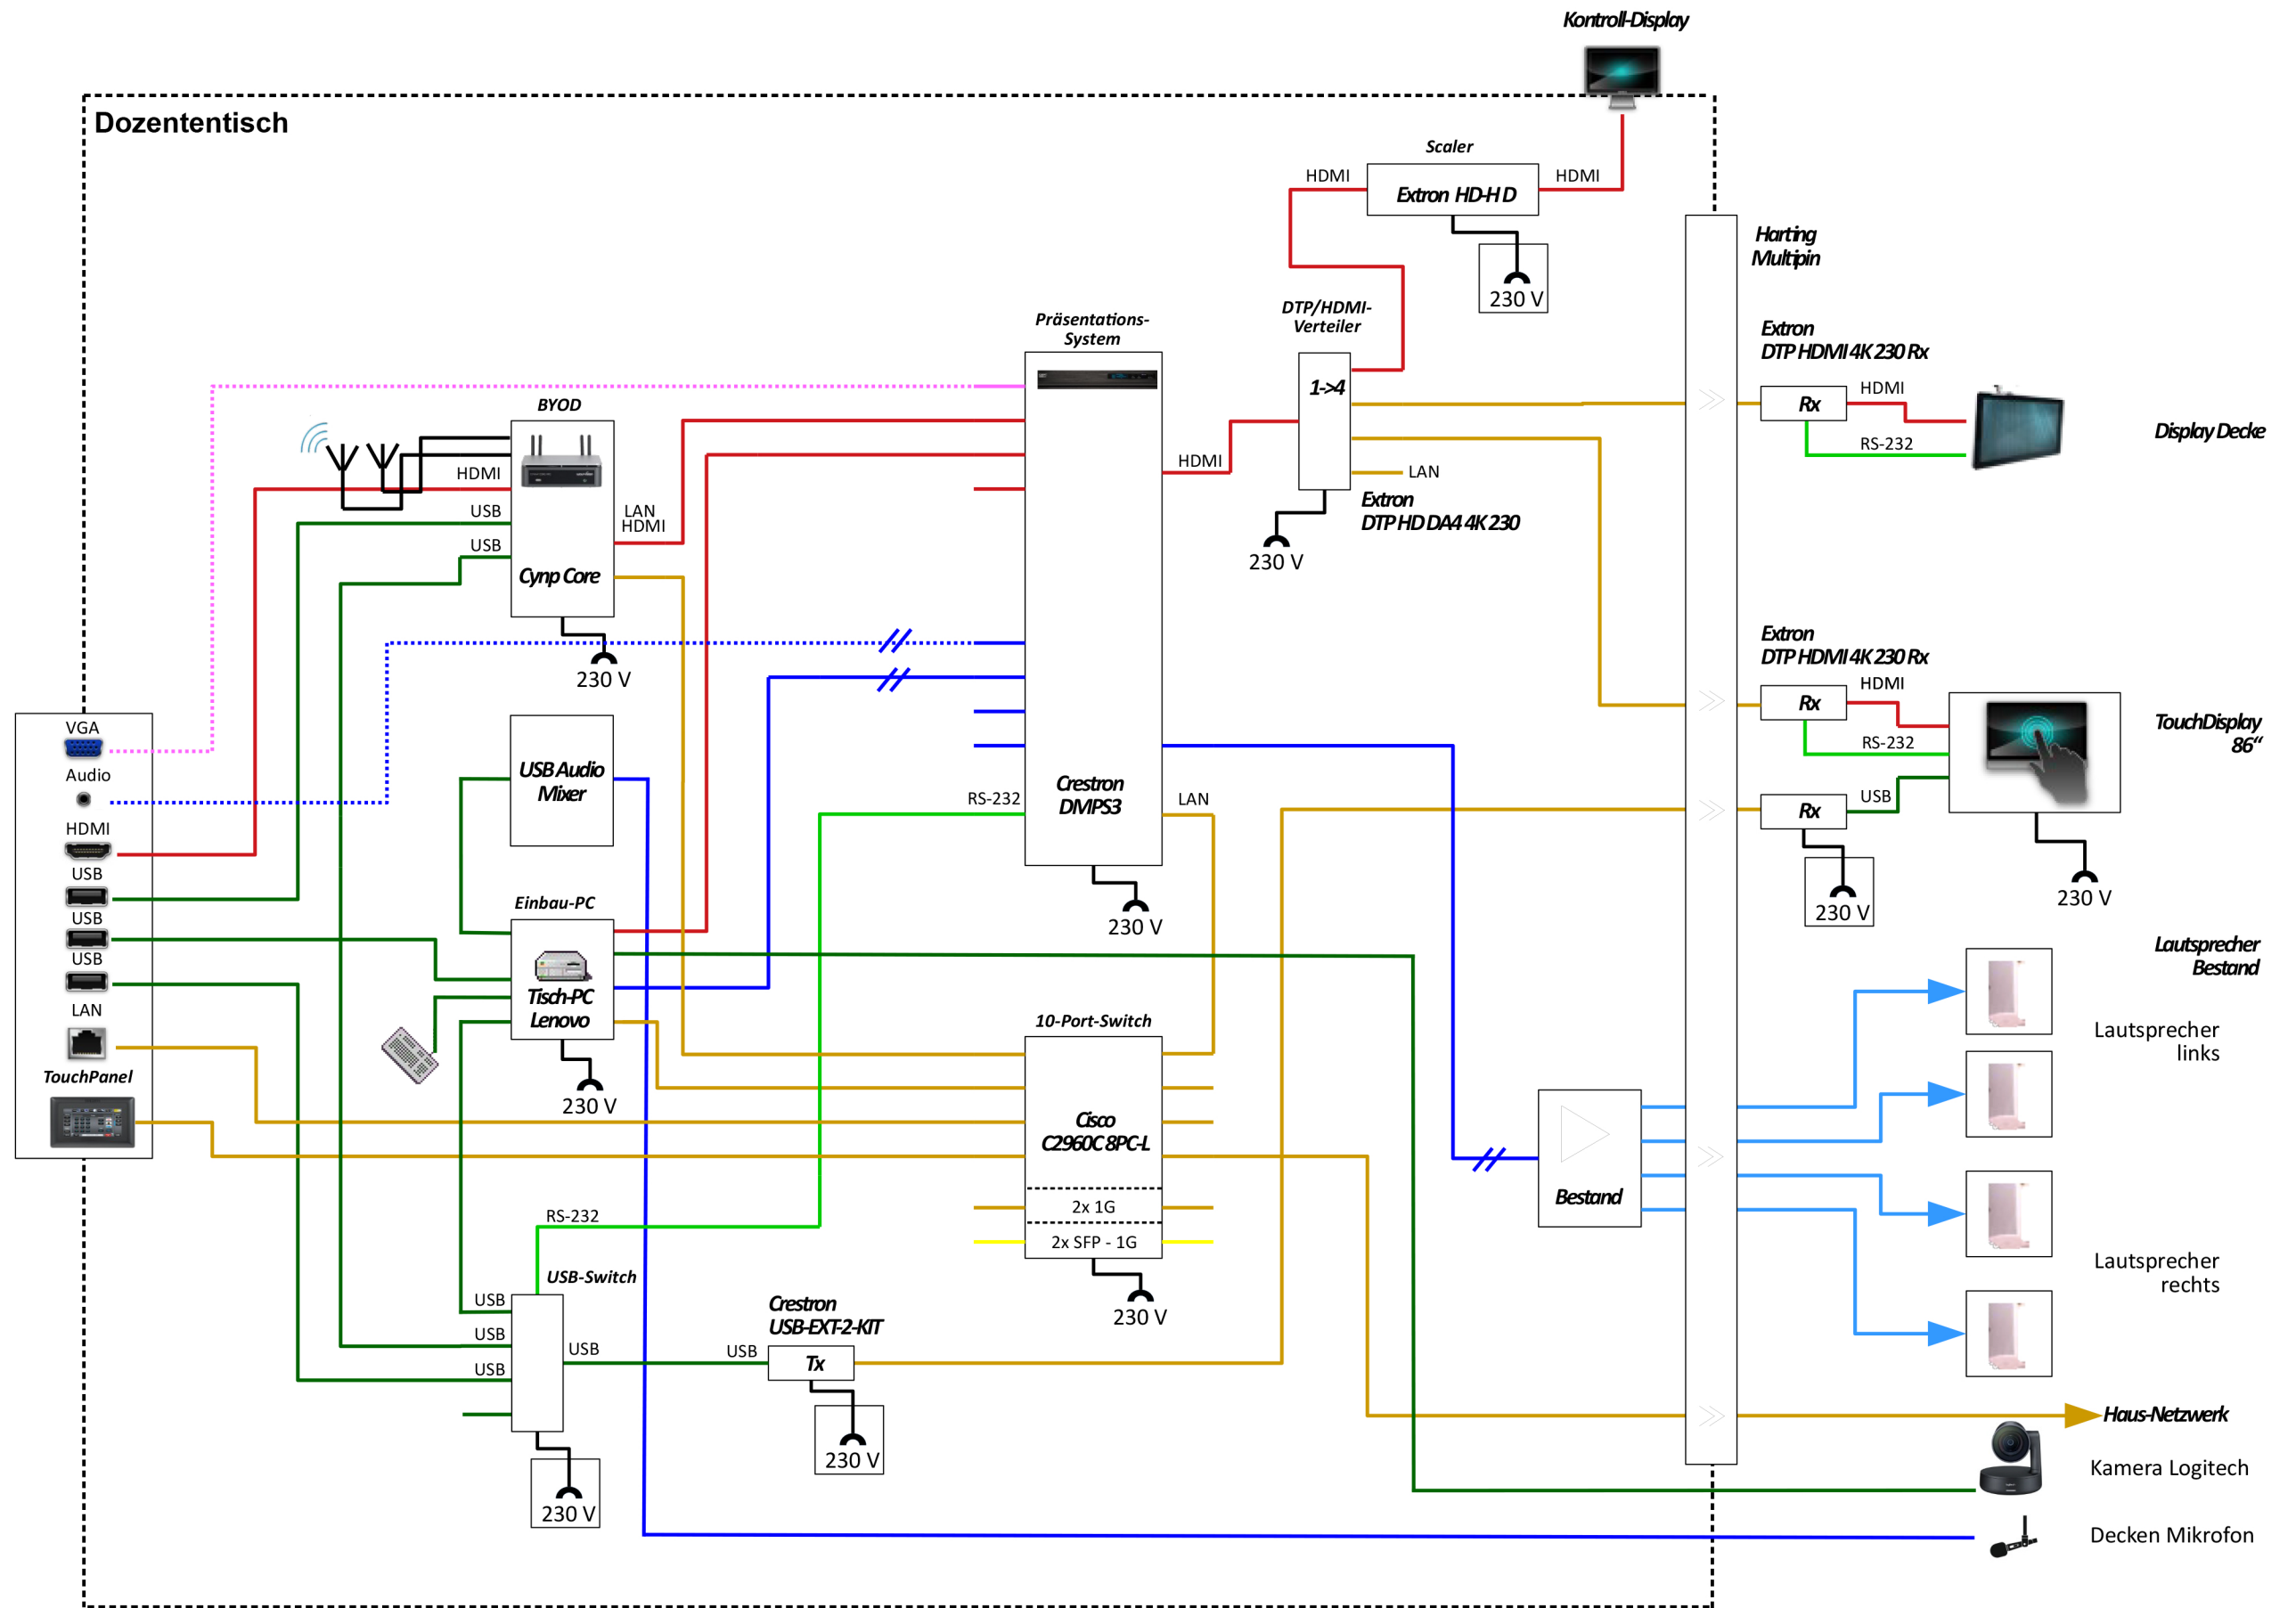

Legende:

- CAT 7
- LWL
- HDMI
- RS-232
- USB
- Audio
- Lautsprecher
- optional VGA
- optional Audio

				Datum			HS Magdeburg-Stendal			Blockschaltbild	=
				Bearb.			Muster 1.1.01			Zeichn.-Nr.: 1	+
				Gez.						Fm:	Blatt:
Zustand	Änderung	Datum	Name	Norm		Urspr.	Ers.f.	Ers.d.			Bl: