

y= 74768.17
x= 84370.40


y= 73784.96
x= 83899.86



y= 74529.02
x= 84370.12

y= 73545.81
x= 84399.99

K 2000	3737	Burg		
K 2000	3756	Zuritz		
K 2000	3755	Wahrsdorf		
K 2000	3830	Magdeburg Nord	Landesamt für Straßenbau und Verkehrsplanung Sachsen-Anhalt	
Karte-Nr.	Blatt-Nr.	Name	Herausgeber	Genehmigung

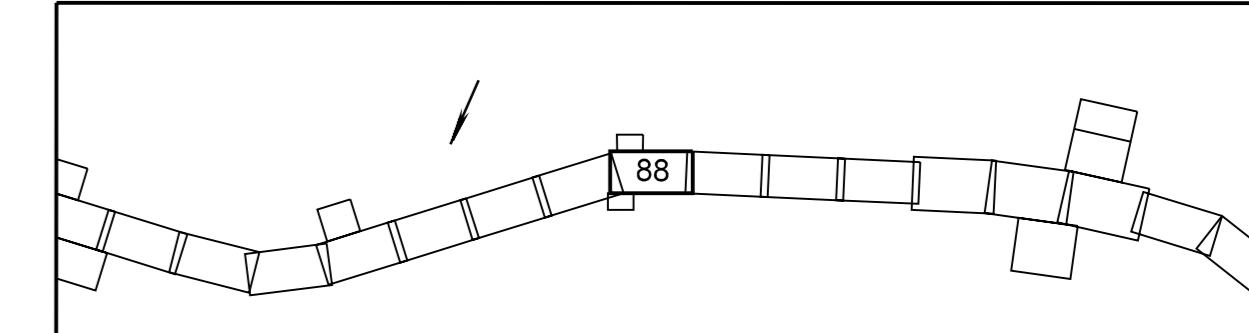

5.			
4.			
3.			
2.			
1.			
Nr.	Art der Änderung	Datum	Aufsteller

Straßenbauverwaltung des Landes Sachsen-Anhalt
Autobahnamt Halle

Unterlage:
Blatt Nr.: 88
Reg. Nr.:

**BAB A 2
Berliner Ring - Hannover**

AS 71 Magdeburg-Rohrensee - AS 70 Magdeburg-Zentrum -
AS 69 Magdeburg-Kämmenstieg
km 88 - 89

Straßenbestandsplan
Maßstab 1 : 1000
Luftbildkarte

Blatt-Nr. 14.10.2001 Festlegedat. 020002 Lagekoordinaten: 4283.18.100
Topographische Aufnahme: Höhenmaßstabsystem: D44602 MS 100
Karte: 4283.18.100.1001
Datum: 14.10.2001
Gezeichnet: 020002
