


M127091S.M. Mitte ...S Schacht  
 L Linies ...D Durchlauf  
 R Rechts ...E Einlauf  
 -127091- Station  
 D 100.00 D ...Eisenrohr  
 S 100.00 S ...Steinrohr  
 E 100.00 E ...Eisenrohr  
 A 100.00 A ...Austausch  
 Z 100.00 Z ...Zulaufrohr  
 ...B Beton DN 300 ...Durchmesser  
 ...PVC Polyvinylchlorid  
 ...Stz Steinzeug ...Kunststoff  
 ...KG Kunststoff ...TSR Teil  
 ...CS Grauguss ...sicherrohr  
 ...P Polyäthylen ...VSR Voll  
 ...St Stahl ...sicherrohr

TK 3300	424	Ascherleben	Landesamt für Landesmessung und Höhenvermessung Sachsen-Anhalt	
Kartenbl.	Blatt-Nr.	Name	Herausgabe	Genehmigung

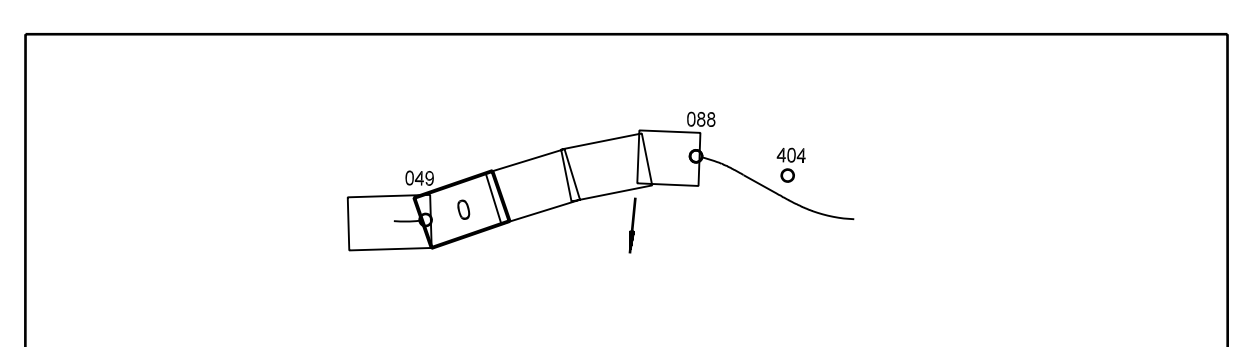

5.			
4.			
3.			
2.			
1.			
Nr.	Art der Änderung	Datum	Ausgest.:

Straßenbauverwaltung des Landes Sachsen-Anhalt  
 Straßenbaumt Halberstadt  
 Blatt Nr.: 049 0  
 Reg. Nr.:

**B 6n**  
**Ascherleben - Quedlinburg**  
 Straßenbestandsplan  
 Maßstab 1 : 1000  
 Entwässerung

NK 4234 049 - NK 4234 088  
 km 0,0 - 1,0