


y=62903.92  
x=39182.71

y=61912.30  
x=38730.19

y=62612.48  
x=39621.36

y=61620.86  
x=39368.83

TK 3300	424	Ascherleben	Landesamt für Landesvermessung und Katasteramt Sachsen-Anhalt	
Kartenbl.	Blatt-Nr.	Name	Herausgabe	Genehmigung

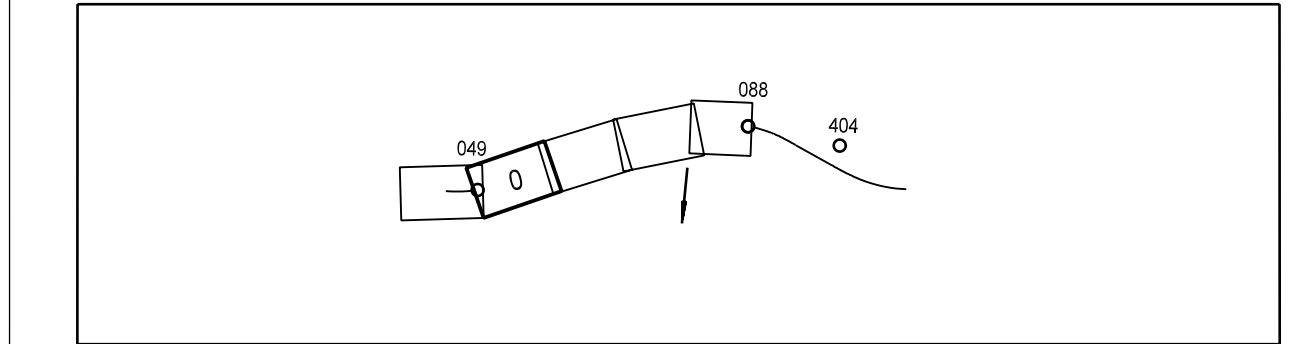

5.			
4.			
3.			
2.			
1.			
Nr.	Art der Änderung	Datum	Aufsteller

Straßenbauverwaltung des Landes Sachsen-Anhalt  
Straßenbaumt Halberstadt

Unterlage:  
Blatt Nr.: 049 0  
Reg. Nr.:

**B 6n**  
**Ascherleben - Quedlinburg**

NK 4234 049 - NK 4234 088

Straßenbestandsplan  
Maßstab 1 : 1000  
Grundriss

Blatt-Nr.: 15.04.2003  
Feld-Nr.: 92203  
Terminliche Aufnahme: 92003  
Kadaster:

Lagebezugssystem: 4283 (3°) | U.S. 100  
Höhenbezugssystem: NNH | HS 100

am 01.04.2010  
Projekt: Straße 17  
D: 06117 Halberstadt  
Telefon: (0344) 24 63 640