
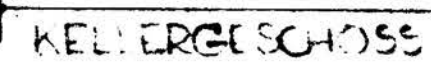


24. GRUNDSCHULE
GATOW/AM WINDMÜHLENBERG
M. 1:100

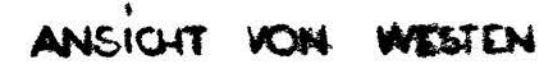

Handl 19.2.88 *fr/1.10* ALLE MASSE AUF DER
RAUSTELLE PROFENI

GRUNDSCHULE AM WINDMÜHLENBERG AM KINDERDORF 23-37, 1/ 22 BAULICHE ÄNDERUNGEN KG U.WESTANSICHT	24. G.
--	--------

VERMERK: BRANDWAND ERGÄNZT, RÄUME FÜR GARTENSGRÄTE FB WAND 22.2.88 BL 44...